

档 号 1-4,2-054-4

档案馆号 _____

缩 微 号 _____

案 卷 题 名 招州市六中职教生活服务中心

建筑竣工图

编 制 单 位 招州市六中

编 制 日 期 1997. 元

保 管 期 限 永 久

密 级 秘 密

卷 内 目 录

[illegible]

工 程 名 称	扬州教学生服务中心
设 计 编 号	96-120B 001

图 纸 目 录

第 张 共 张

编号 GB01

工程名称

扬州职中生活服务中心

设计编号


96-120B

修改图纸号


GB01

内容:

1. N 轴雨棚结构图

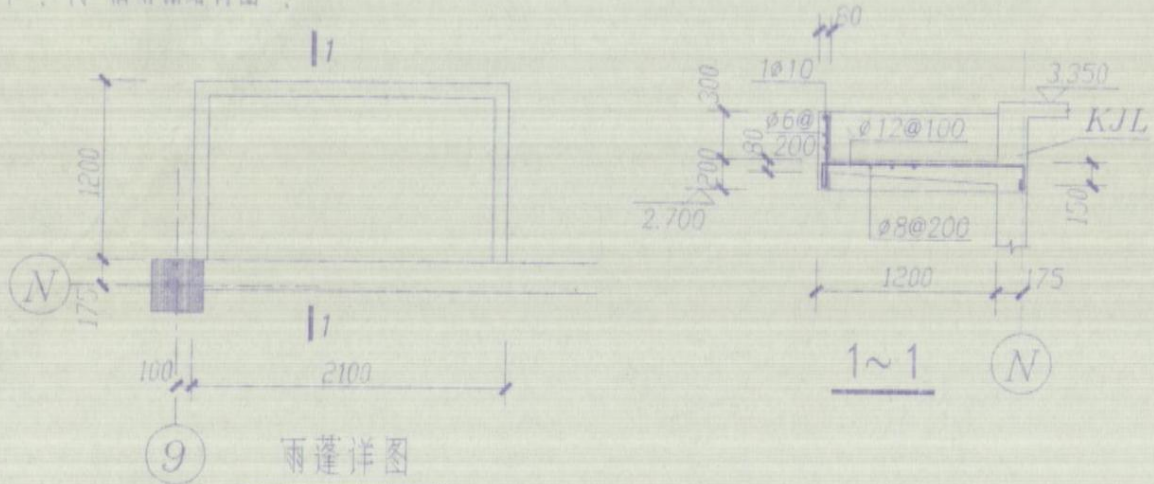

2. 2 轴雨棚及花架结构图

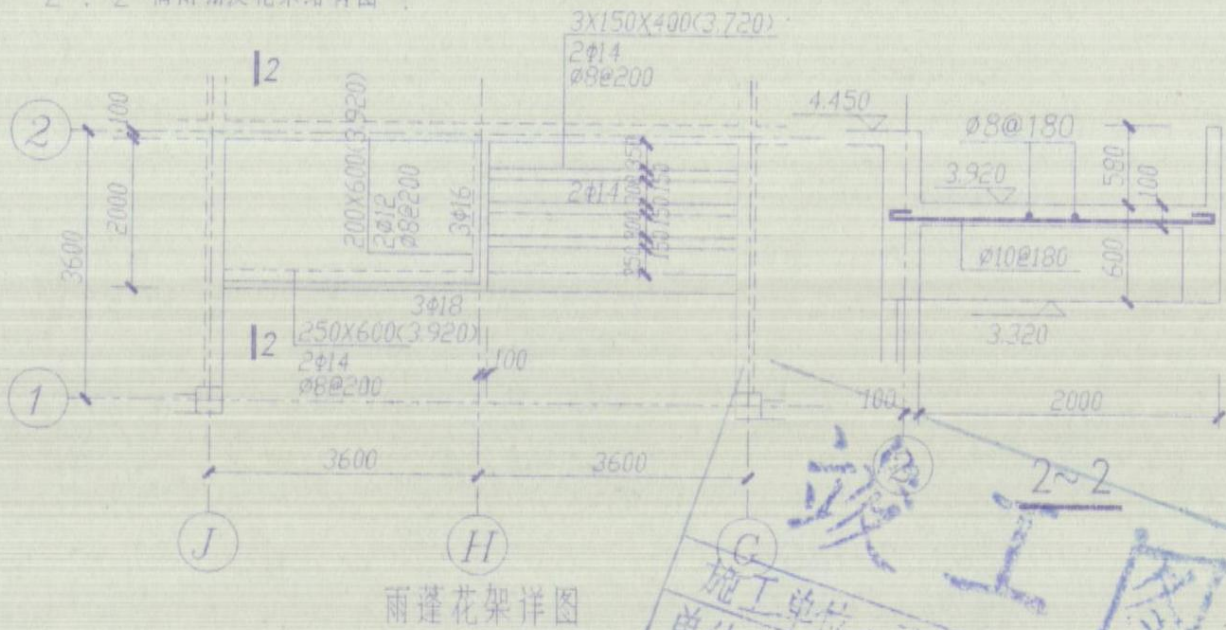

3. 货梯左基础梁, 1/G 轴基础梁均同 17 轴上 A~D 轴同基础梁

原因说明:

工程负责人

周云

修改人

周云

审核

周云

主送

抄送

97 年 1 月 23 日

东南大学建筑设计院设计修改(补充)通知单

编号 GB03

004

工程名称	扬州职教生活服务中心	设计编号	96-120B	修改图纸号	GB03
内容:					


施 工 说 明

名 称	做法及选用图集	使用部位
墙基防潮	苏J9501-1-1	
地面做法	水磨石地面	苏J9501-2-10 玻璃分格 大餐厅 食堂 冷冻室 楼梯间
	水泥地面	苏J9501-2-2 厨房 冷库 烧火间 粗加工 库房 蒸饭间
	地砖地面	苏J9501-2-14 防滑地砖颜色待定 厕所 浴室 洗碗间
楼面做法	水磨石楼面	苏J9501-3-5 大餐厅 教工餐厅 食堂 冷冻室 楼梯间
	水泥楼面	苏J9501-3-2 厨房 库房
	地铺楼面 (防滑)	苏J9501-3-13 浴室 洗碗间
踢脚、台度	地铺楼面	苏J9501-3-11 小餐厅 办公
	水磨石踢脚	苏J9501-4-5 苏J9507(4) 高 120 同楼地面
	油漆台度	苏J9501-4-11 高 1500 大小餐厅 教工餐厅 办公
内墙做法	磁砖墙面	苏J9501-5-22 白色 厕所 洗碗间 食堂 浴室 冷冻室 厨房 蒸饭间
	乳胶漆墙面	苏J9501-5-4 白色 除以上已注明外的各使用空间
外墙做法	面砖墙面	苏J9501-6-12 颜色待定
屋面做法	防水保温屋面	苏J9501-7-14 (32C内代替二毡四油)
	防水砂浆屋面	苏J9501-7-7 用于其他露天顶盖雨蓬
平顶做法	板底乳胶漆顶	苏J9501-8-5 除特殊装修以外的房间
油漆做法	调乳胶漆	苏J9501-9-3 木门窗
	银粉漆	苏J9501-9-23 雨水管
踏步做法	毛面花岗岩踏步	苏J9508(4)
散水做法	细石混凝土散水	苏J9501-12-2 宽 600

注: 1.标高 ±0.00 处相当于绝对 7.75
2.本说明未详尽处均参照国家有关规范验收



东南大学建筑设计研究院		编 号	工 程 名 称

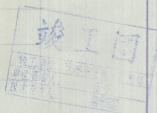

东南大学建筑设计研究院

工程名称	扬州职教生活服务中心
------	------------

图例内容	门窗表
------	-----

设计编号	96-1208	图 4
------	---------	-----


97年	2月	10日
-----	----	-----



东南大学建筑设计研究院		《建》(建)		会 审 表	
审查号: 000402		C A D	设计	校 对	周 志
工程名称	扬州联联·生活服务中心	设计	陈 晨	校 对	周 志
			97 年 元 月		

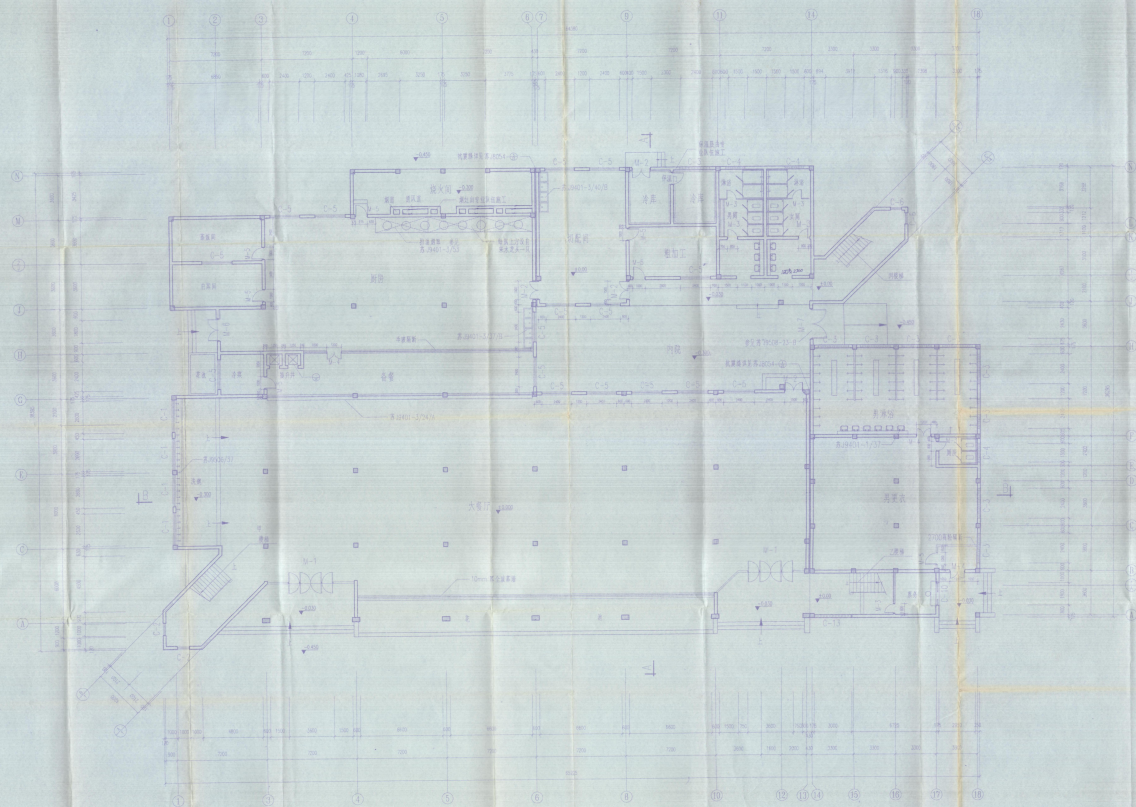

一层平面图 1:100

竣工图





[illegible]




比例尺 1:100

竣工图



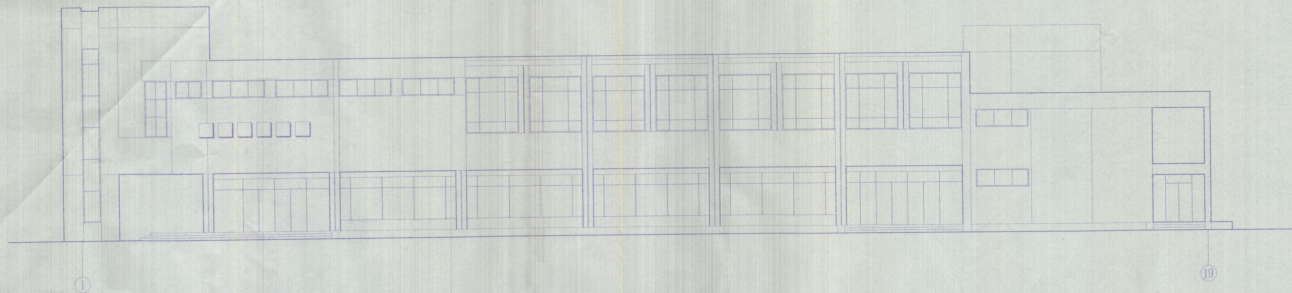


南立面 1:100

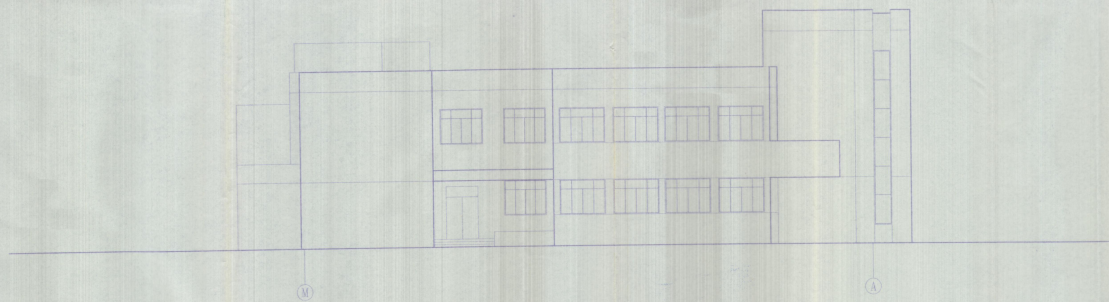


西立面 1:100

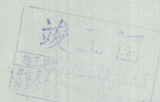


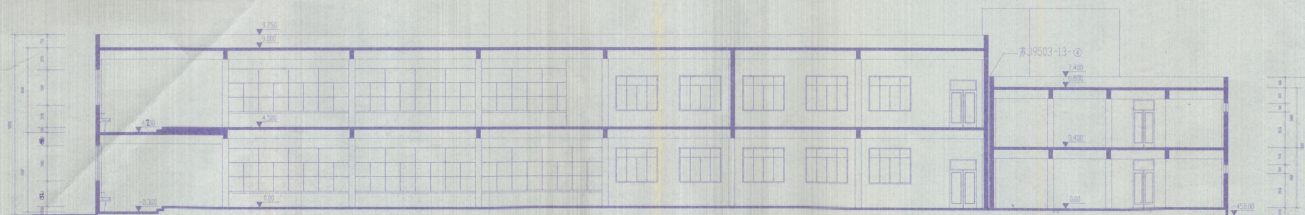

B-B 剖面 1:100

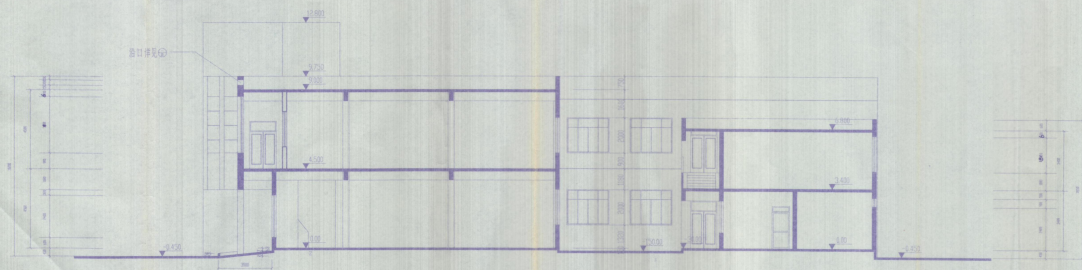

A-A 剖面 1:100




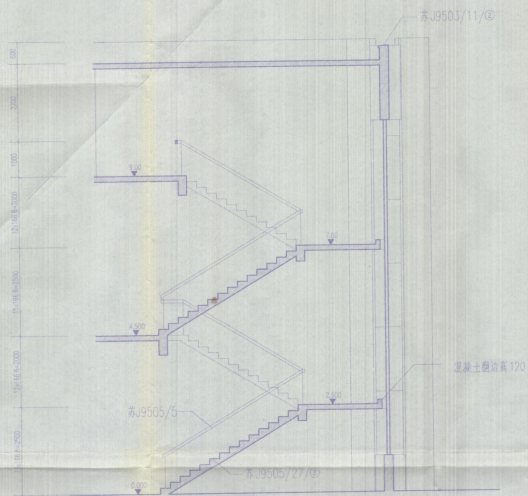


A-A 剖面

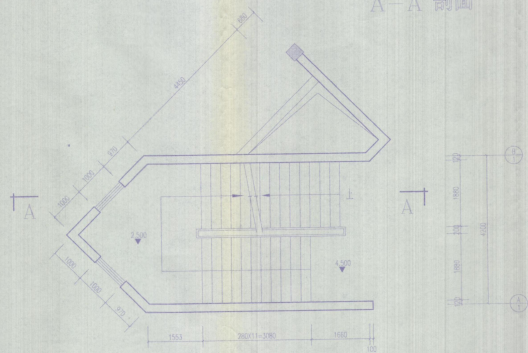

二层平面

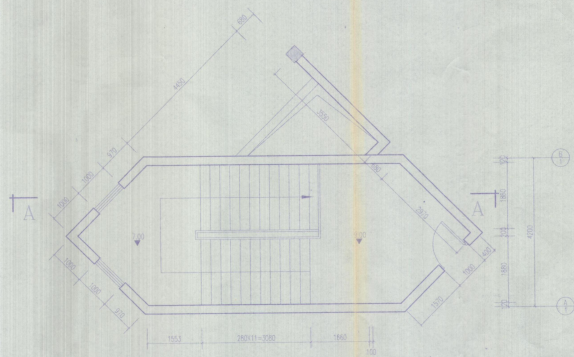

顶层平面

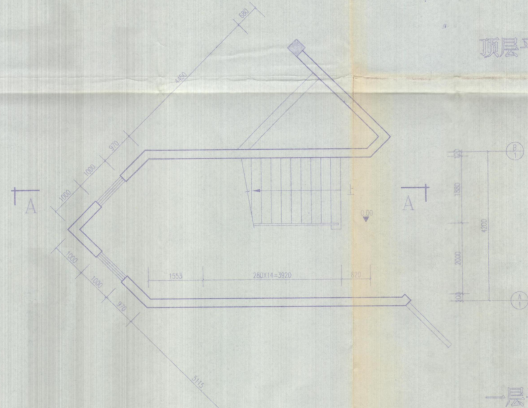


一层平面

甲梯大样


1:50





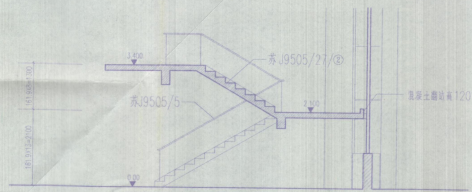

C-C 剖面

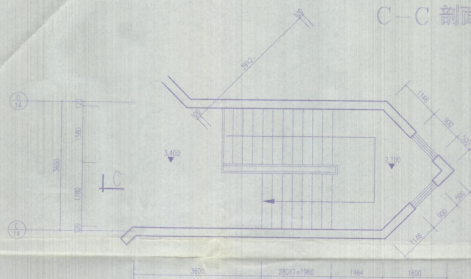


二层平面

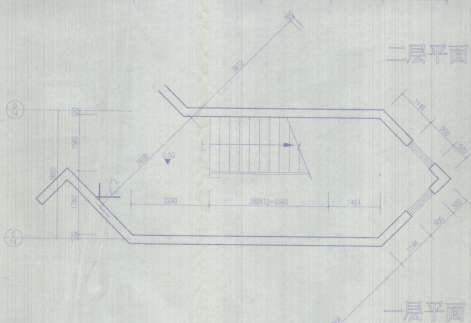


一层平面


丙梯大样 1:50

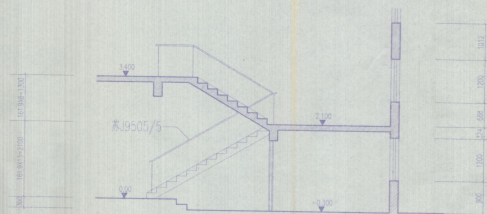

B-B 剖面

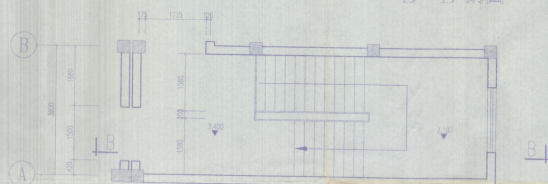

二层平面

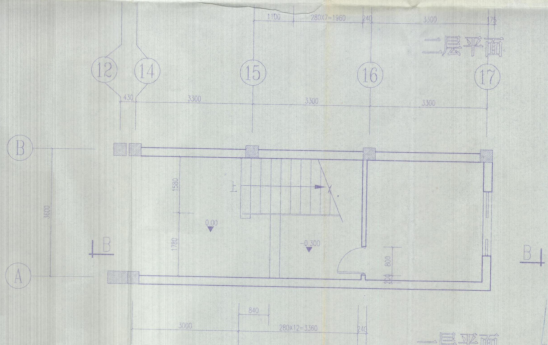

一层平面


乙梯大样 1:50






97# 乙

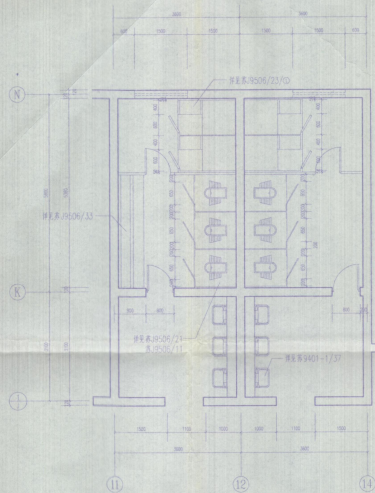


卫生间大样 1:50

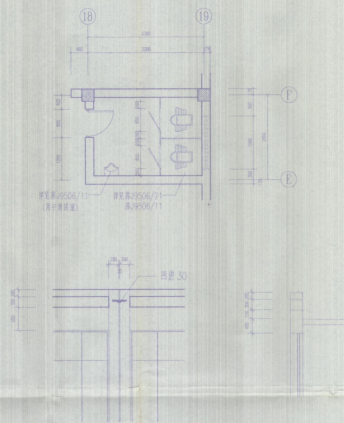


槽口大样 1:50

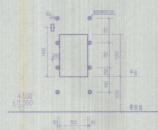

食梯打窗孔部 1:50

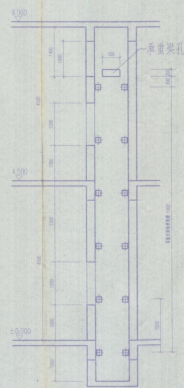

A-A 1:50

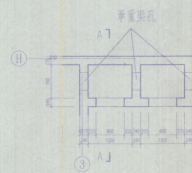


楼梯井道平面图 1:50

竣工图



东南大学建筑设计研究院	设计人	张健	审核人	张健
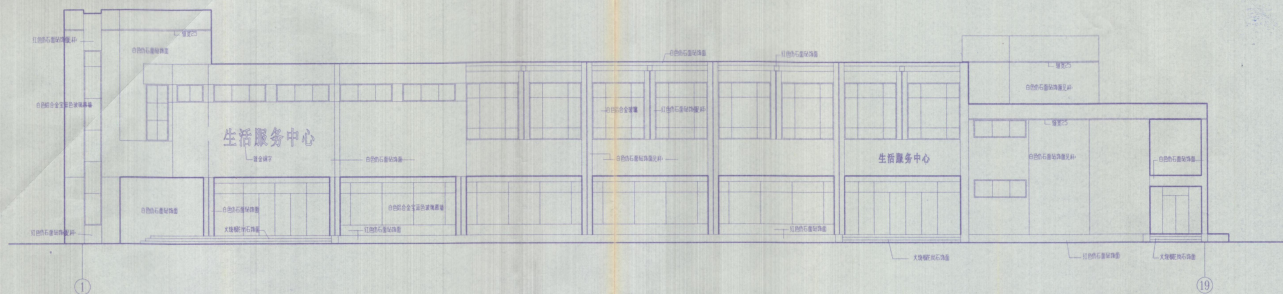



南立面 1:100




西立面 1:100

东南大学建筑设计研究院		设计人	张一	审核人	张一
项目证书号: 00000000		专业	建筑	专业	建筑

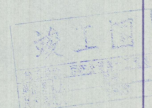


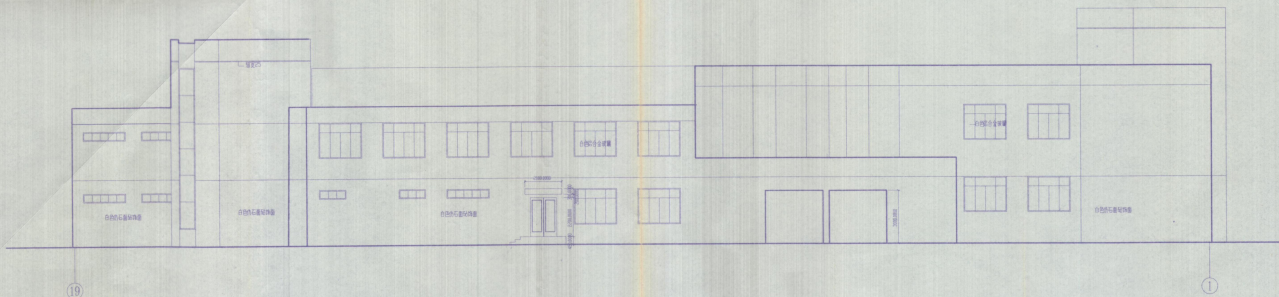

北立面 1:100

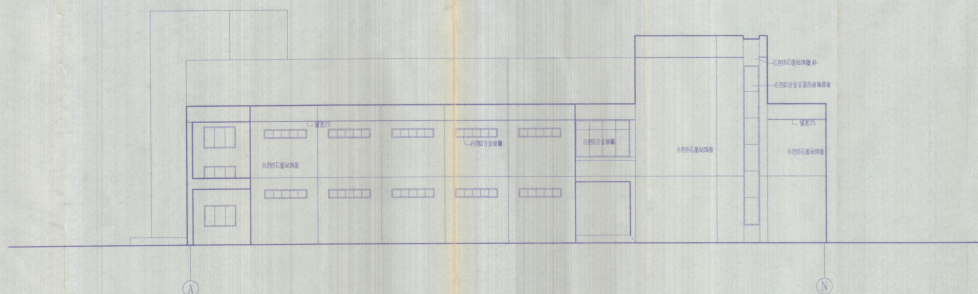

东立面 1:100

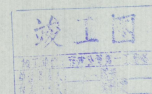

东南大学建筑设计研究院		设计人	设计人
东南大学建筑设计研究院