




一层病房A立面图 1:4.0

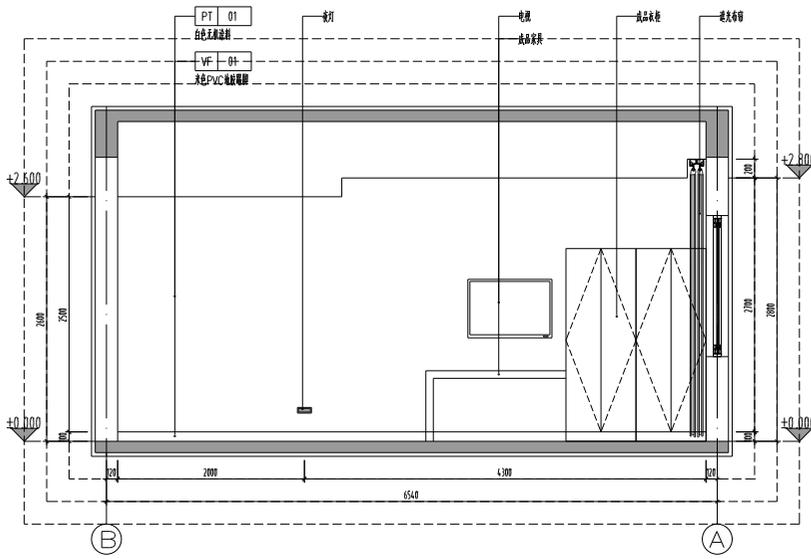

一层病房B立面图 1:4.0

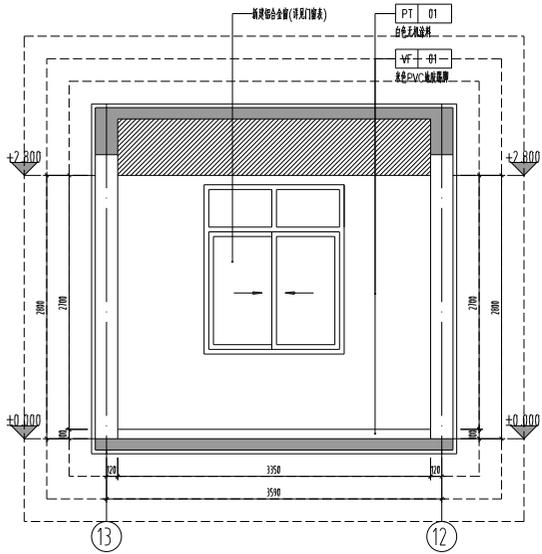

一层病房C立面图 1:4.0

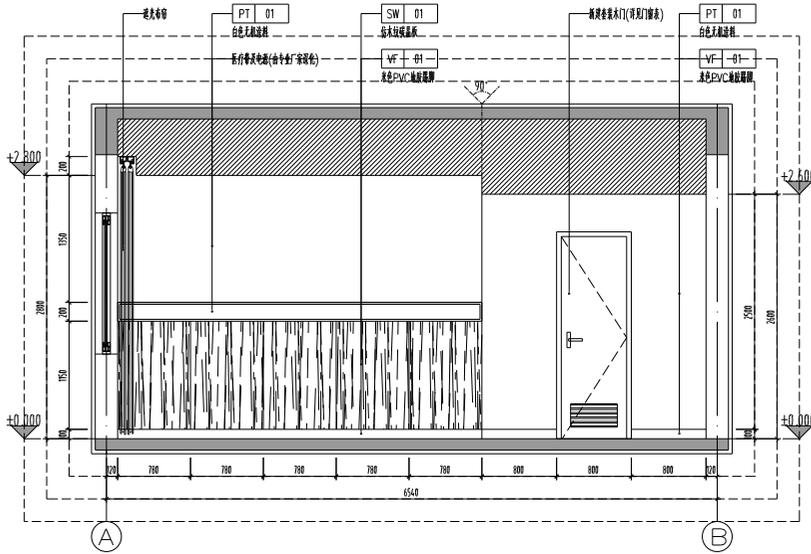

一层病房D立面图 1:4.0

备注
COMMENTS

设计单位
DESIGN
INSTITUTE



江苏中铭工程规划设计研究院有限公司
JIANGSU ZHONGMEI ENGINEERING PLANNING
AND DESIGN INSTITUTE CO.,LTD

证书
CERTIFICATE

设计工程: 风景园林、市政行业乙级
设计工程乙级
证书编号: AZ32051797

项目编号 Project No.	子项编号 Sub-Project No.		
审核			
审核	尹述盛	尹述盛	
项目经理 Project manager	尹述盛	尹述盛	
专业负责人 Profession manager	尹述盛	尹述盛	
检查	徐俊彦	徐俊彦	
设计 Designer	王锐	王锐	
制图 Drawn By	王锐	王锐	


图名 Drawing Title	一层病房立面图		
专业 Discipline	阶段 Stage	施工图	
版本号 Version No.	1	图号 Drawing No.	1F-E-01
比例 Scale	1:4.0	日期 Date	2025.06

未经项目负责人签字、盖章、签字、盖章
Invalid Unless Stamped


单位公章
Stamp of design unit

注册执业印章
Stamp of Registration


暖通 HVAC	强电 Electricity	弱电 CLV
结构 Structure	给排水 Plumbing	
专业 Confirmed by		

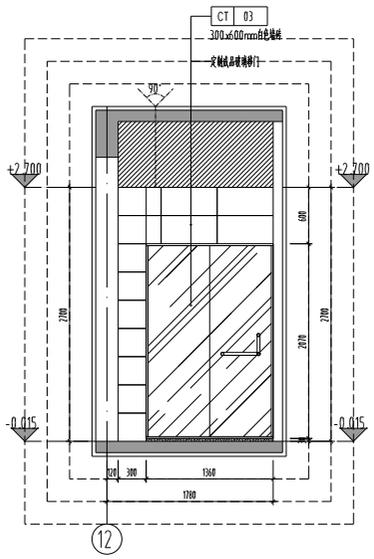


一层病房卫生间A立面图 1:4.0

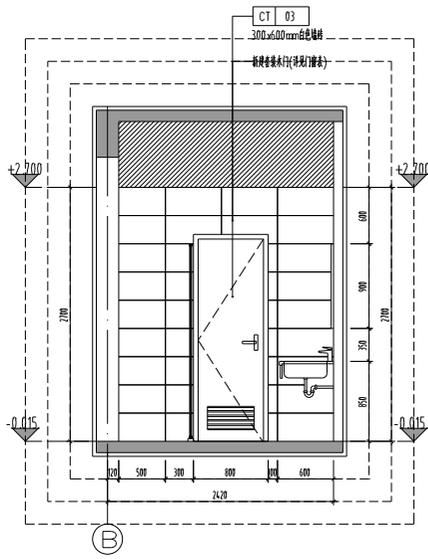


一层病房卫生间B立面图 1:4.0

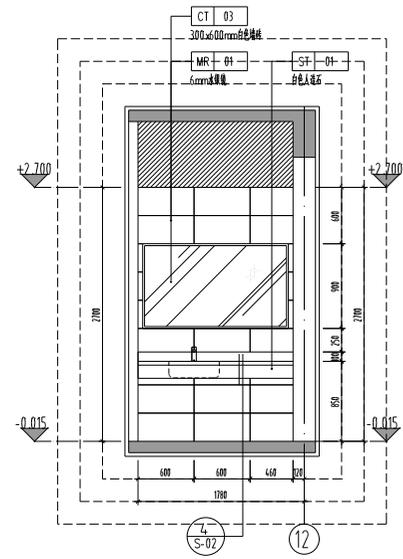


一层病房卫生间C立面图 1:4.0

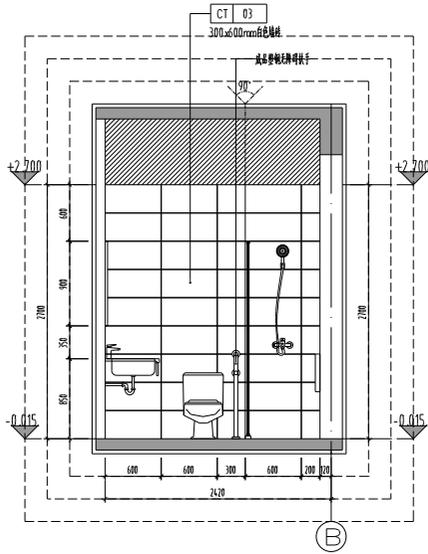

一层病房卫生间D立面图 1:4.0

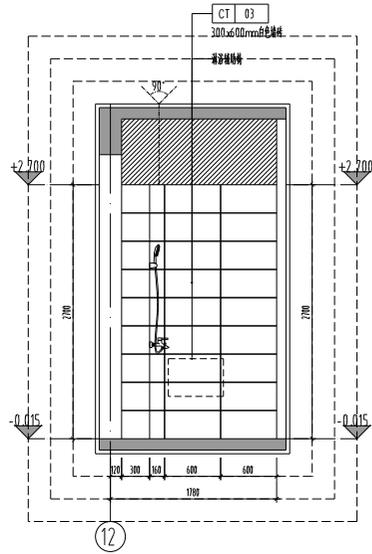

一层病房卫生间E立面图 1:4.0

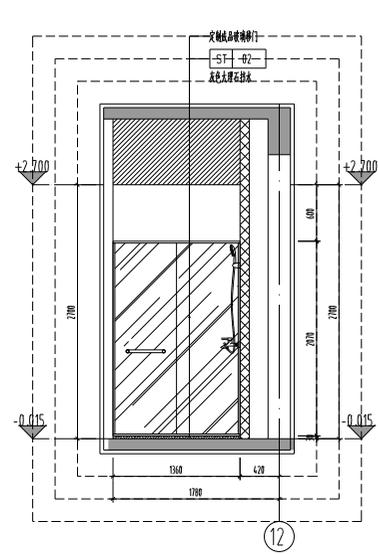

一层病房卫生间F立面图 1:4.0

备注
COMMENTS

设计标准
DESIGN
INSTITUTE



江苏中铁工程规划设计研究院有限公司
JIANGSU ZHONGMEI ENGINEERING PLANNING
AND DESIGN INSTITUTE CO.,LTD

证书
CERTIFICATE
建筑工程师、风景园林、市政行业乙级
测绘工程乙级
证书编号: A232051797

建设单位
Client

子项名称
Sub-Project

项目编号
Project No.
子项编号
Sub-Project No.

审核
Approved by

审核人
Verified by
尹述盛
尹述盛

项目经理
Project manager
尹述盛
尹述盛

专业负责人
Profession manager
尹述盛
尹述盛

检查
Checked by
徐俊彦
徐俊彦

设计
Designer
王锐
王锐

绘图
Drawn By
王锐
王锐

图名
Drawing Title
一层病房卫生间立面图

专业
Designate
阶段
Stage
施工图
Drawing No.
1F-E-02

版本
Version No.
1
日期
Date
2025.06


比例
Scale
1:4.0
日期
Date
2025.06

无效除非盖章
Invalid Unless Stamped


设计单位盖章
Stamp of design unit

注册执业盖章
Stamp of Registration


暖通 HVAC	给排水 Water Supply	电气 Electricity	弱电 Low Voltage
结构 Structure	建筑 Architecture	装饰 Decorate	规划 Planning
专业 Confirmed by			

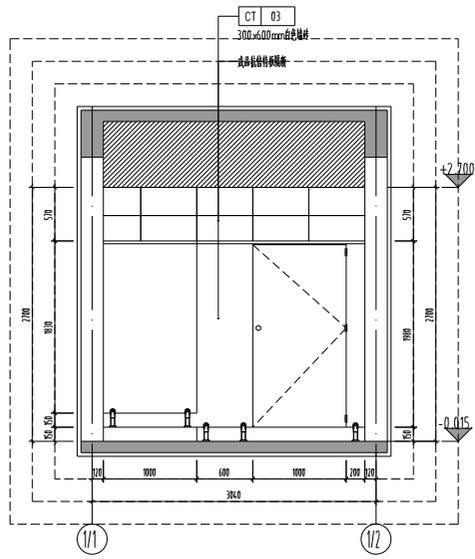


一层男卫生间A立面图 1:4.0

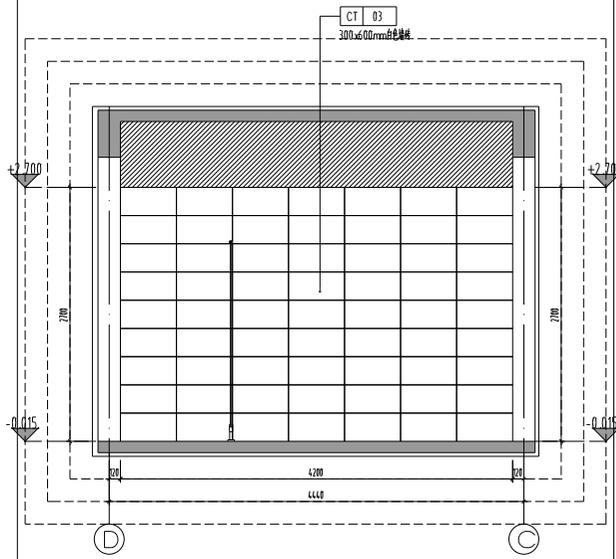


一层男卫生间B立面图 1:4.0

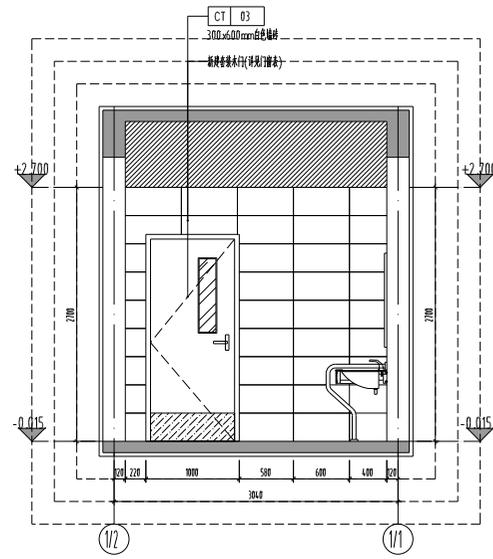


一层男卫生间C立面图 1:4.0

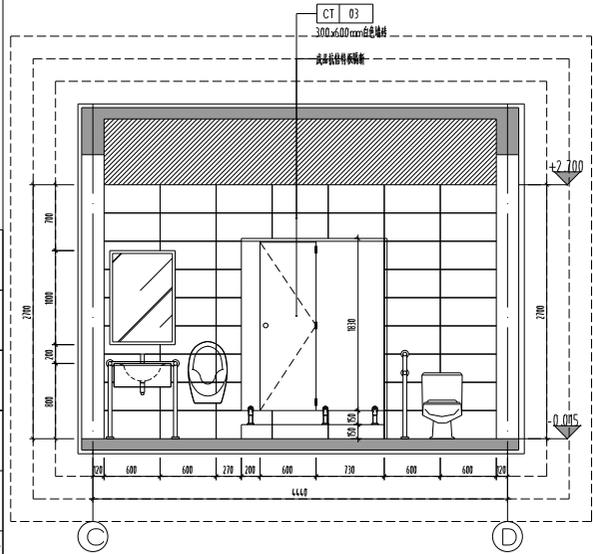

一层男卫生间D立面图 1:4.0

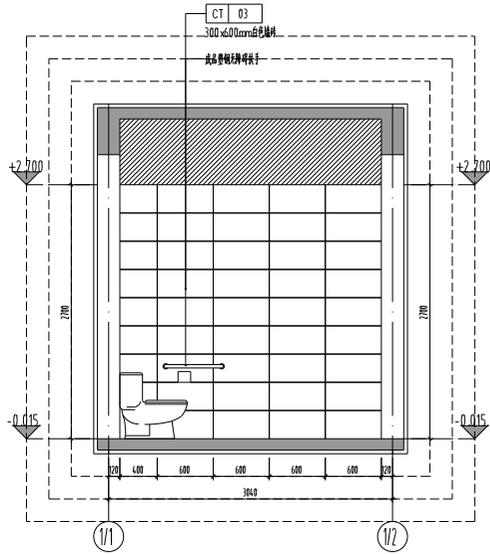

一层男卫生间E立面图 1:4.0

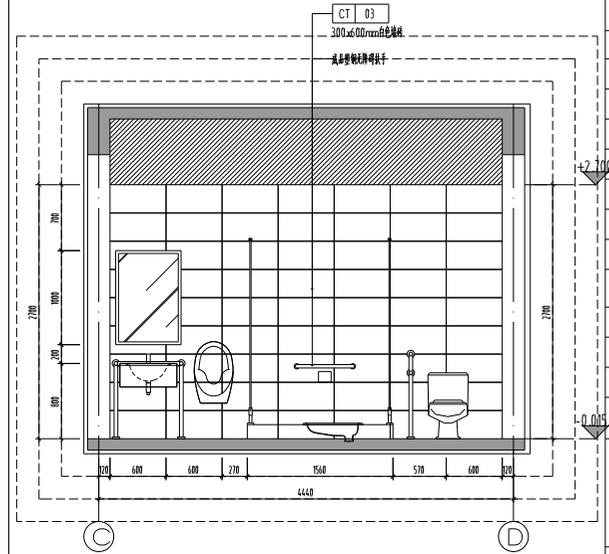

一层男卫生间F立面图 1:4.0

备注
COMMENTS

设计单位
DESIGN INSTITUTE

江苏中铭工程规划设计研究院有限公司
JIANGSU ZHONGMEI ENGINEERING PLANNING AND DESIGN INSTITUTE CO.,LTD

证书
CERTIFICATE

设计工程: 风景园林、市政行业乙级
专业: 园林工程
证书编号: A232051797

子项名称 Sub-Project		
项目编号 Project No.	子项编号 Sub-Project No.	
审核 Approved by		
审核 Verified by	尹述盛	尹述盛
项目经理 Project manager	尹述盛	尹述盛
专业负责人 Specialist manager	尹述盛	尹述盛
检查 Checked by	徐俊彦	徐俊彦
设计 Designer	王锐	王锐
制图 Drawn By	王锐	王锐


图名 Drawing Title	一层男卫生间立面图		
专业 Discipline	阶段 Stage	施工图 Construction	
版本号 Version No.	图号 Drawing No.	1F-E-03	
比例 Scale	日期 Date	2025.06	

未经项目负责人签字、盖章一律无效
Invalid Unless Stamped


设计单位盖章 | Stamp of design unit

注册执业印章 | Stamp of Registration


暖通 HVAC	强电 Electricity	弱电 CLV
结构 Structure	给排水 Plumbing	
专业 Confirmed by		

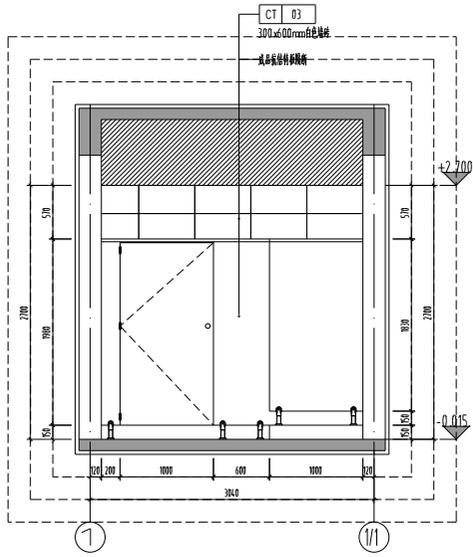


一层女卫生间A立面图 1:4.0

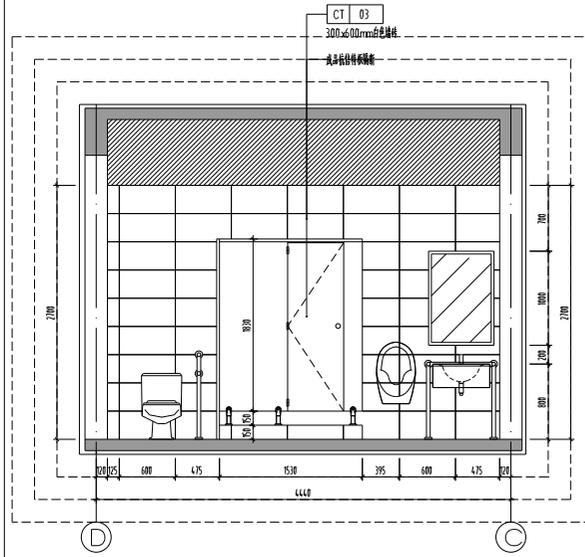


一层女卫生间B立面图 1:4.0

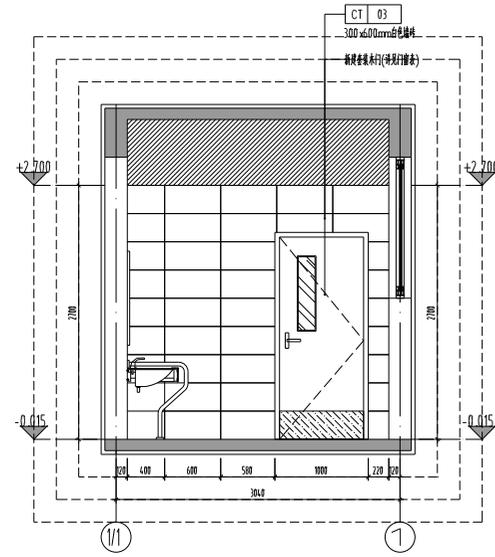


一层女卫生间C立面图 1:4.0

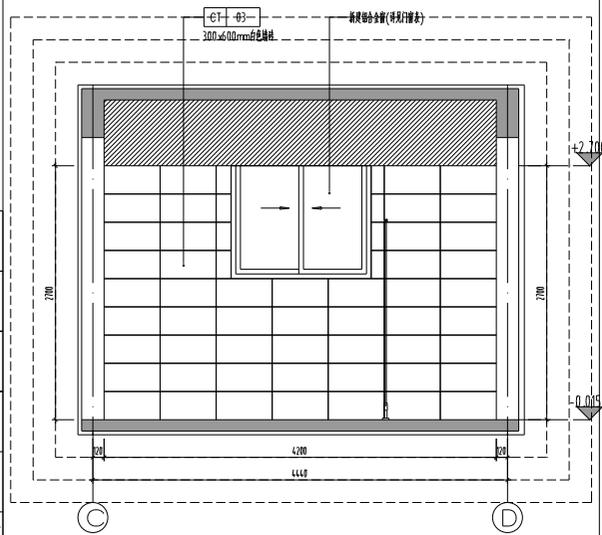

一层女卫生间D立面图 1:4.0

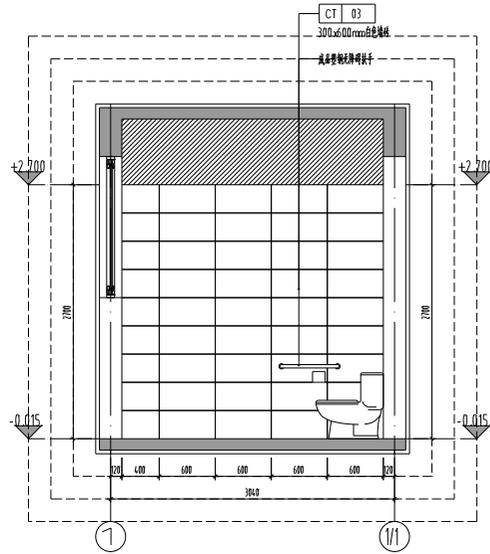

一层女卫生间E立面图 1:4.0

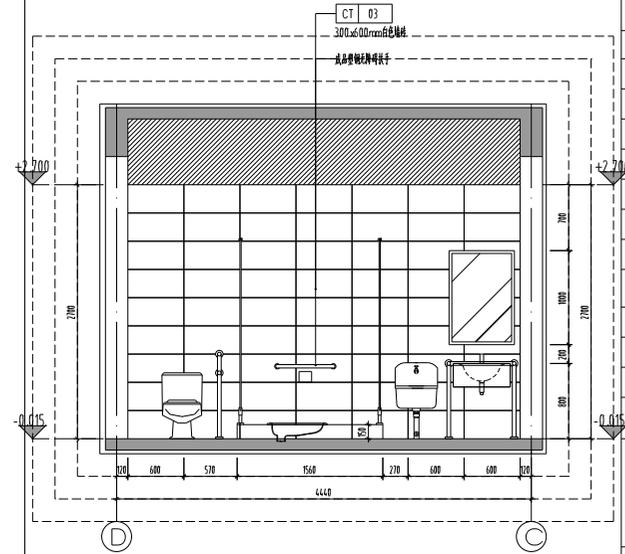

一层女卫生间F立面图 1:4.0

备注 COMMENTS		
设计单位 DESIGN INSTITUTE  江苏中铁工程规划设计研究院有限公司 JIANGSU ZHONGMEI ENGINEERING PLANNING AND DESIGN INSTITUTE CO.,LTD		
证书 CERTIFICATE 设计工程、风景园林、市政行业乙级 建筑工程乙级 证书编号:A232051797		
建设单位 Client	江苏中铁工程规划设计研究院有限公司	
子项名称 Sub-Project		
项目编号 Project No.		
子项目编号 Sub-Project No.		
审核 Verified by	尹述盛	尹述盛
项目经理 Project manager	尹述盛	尹述盛
专业负责人 Specialist manager	尹述盛	尹述盛
检查 Checked by	徐俊彦	徐俊彦
设计 Designer	王锐	王锐
绘图 Drawn By	王锐	王锐
图名 Drawing Title	一层女卫生间立面图	
专业 Discipline	建筑 Stage	施工图 Construction
版本号 Version No.	1	图号 Drawing No. 1F-E-04
比例 Scale	1:4.0	日期 Date 2025.05
未经项目负责人签字、盖章一律无效 Invalid Unless Stamped		
设计单位盖章 Stamp of design unit		
注册执业人盖章 Stamp of Registration		



暖通 HVAC	给排水 Water Supply	电气 Electricity	弱电 Low Voltage
结构 Structure	装饰 Decor	暖通 HVAC	给排水 Water Supply
专业 Confirmed by			



一层护土站及通道C立面图 1:50

备注 COMMENTS		
设计单位 DESIGN INSTITUTE  江苏中铁工程规划设计研究院有限公司 JIANGSU ZHONGMEI ENGINEERING PLANNING AND DESIGN INSTITUTE CO.,LTD		
证书 CERTIFICATE 建筑工程、风景园林、市政专业乙级 建筑工程乙级 证书编号:AZ22051797		
建设单位 Client	江苏中铁工程规划设计研究院有限公司	
子项名称 Sub-Project		
项目编号 Project No.		子项编号 Sub-Project No.
审批		
审核 Verified by	尹述盛	尹述盛
项目经理 Project manager	尹述盛	尹述盛
专业负责人 Profession manager	尹述盛	尹述盛
检查 Checked by	徐贵康	徐贵康
设计 Designer	王锐	王锐
绘图 Drawn By	王锐	王锐
图名 Drawing Title	一层护土站及通道C立面图(3)	
专业 Discipline	数量	阶段 Stage
	1	施工图 1F-E-07
版本 Version No.	1	图号 Drawing No.
比例 Scale	1:50	日期 Date
		2025.06
未经项目负责人签字、盖章、无效 Invalid Unless Stamped		
设计单位盖章 Stamp of design unit		
注册执业人盖章 Stamp of Registration		

暖通 HVAC	电气 Electricity	给排水 Water	结构 Structure	建筑 Architecture
暖通 HVAC	电气 Electricity	给排水 Water	结构 Structure	建筑 Architecture
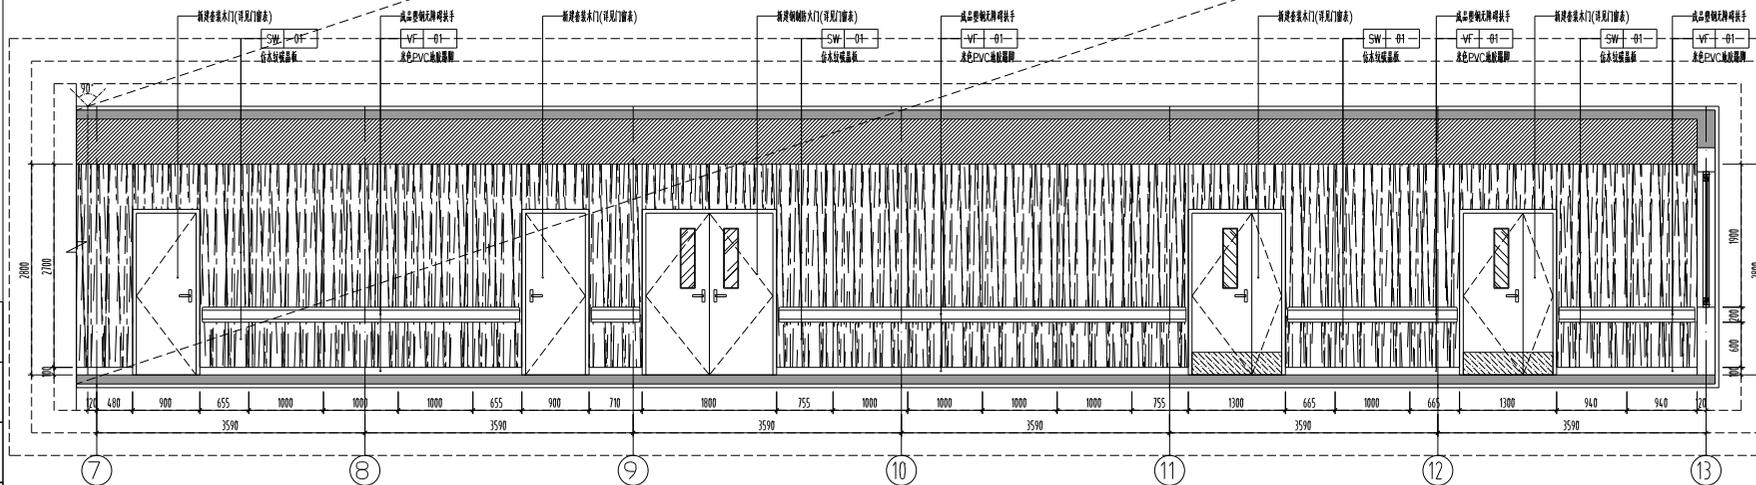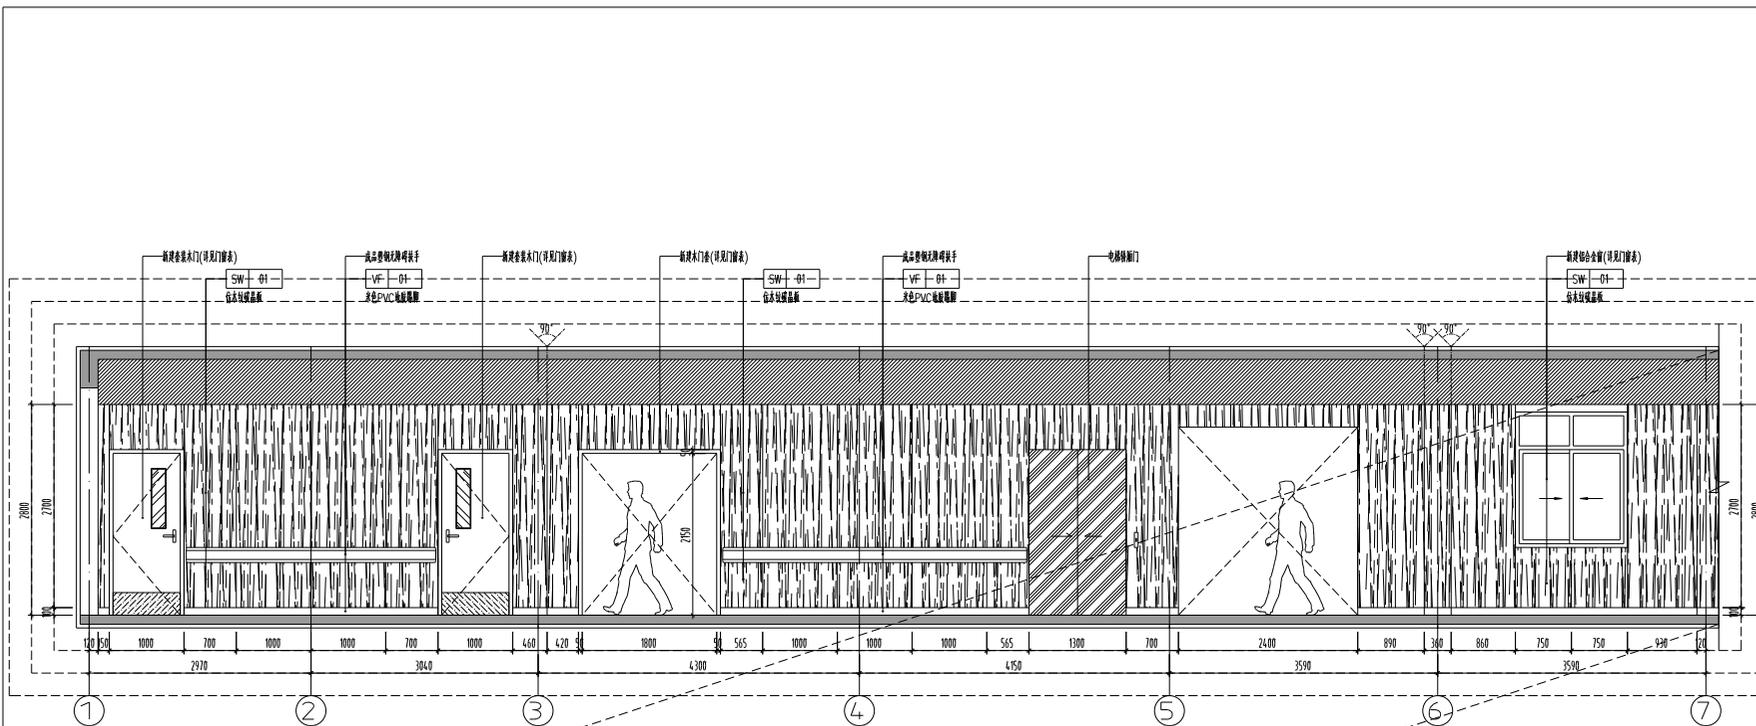

二层护士站及通道A立面图 1:50

备注 COMMENTS		
设计单位 DESIGN INSTITUTE  江苏中铁工程规划设计研究院有限公司 JIANGSU ZHONGMEI ENGINEERING PLANNING AND DESIGN INSTITUTE CO.,LTD		
证书 CERTIFICATE 建筑工人、风景园林、市政专业乙级 机电工程乙级 证书编号:AZ32051797		
子项名称 Sub-Project		
项目编号 Project No.	子项编号 Sub-Project No.	
审批		
审核 Verified by	尹述盛	尹述盛
项目经理 Project manager	尹述盛	尹述盛
专业负责人 Profession manager	尹述盛	尹述盛
检查 Checked by	徐贵彦	徐贵彦
设计 Designer	王锐	王锐
制图 Drawn By	王锐	王锐
图名 Drawing Title	二层护士站及通道A立面图(1)	
专业 Discipline	阶段 Stage	竣工图 Final Drawing
	版本 Version No.	图号 Drawing No.
比例 Scale	日期 Date	2025.06
未经盖章不得使用 Invalid Unless Stamped 设计单位盖章 Stamp of design unit		
注册执业专用章 Stamp of Registration		

暖通 HVAC	电气 Electricity	给排水 PLUMBING
结构 Structure	建筑 Architecture	其他 Other
专业 Confirmed by		



二层护土站及通道C立面图 1:50

备注
COMMENTS

设计单位
DESIGN INSTITUTE



江苏中铁工程规划设计研究院有限公司
JIANGSU ZHONGMEI ENGINEERING PLANNING AND DESIGN INSTITUTE CO.,LTD

证书
CERTIFICATE

子项名称 Sub-Project		
项目编号 Project No.		子项编号 Sub-Project No.
审批 Approved by		
审核 Verified by	尹述盛	尹述盛
项目经理 Project manager	尹述盛	尹述盛
专业负责人 Profession manager	尹述盛	尹述盛
检查 Checked by	徐贵彦	徐贵彦
设计 Designer	王锐	王锐
制图 Drawn by	王锐	王锐


编制名称 Drawing Title	二层护土站及通道C立面图(3)		
专业 Discipline	数量 Quantity	阶段 Stage	竣工日期 Completion Date
	1	1	27-E-03
版本 Version No.	1	图号 Drawing No.	27-E-03
比例 Scale	1:50	日期 Date	2025.06

无效除非盖章
Invalid Unless Stamped

设计单位盖章
Stamp of design unit

注册执业章
Stamp of Registration

暖通 HVAC	强电 Electricity	弱电 Electronics	给排水 PLUMBING
结构 Structure	建筑 Architecture	结构 Structure	给排水 PLUMBING
专业 Confirmed by			

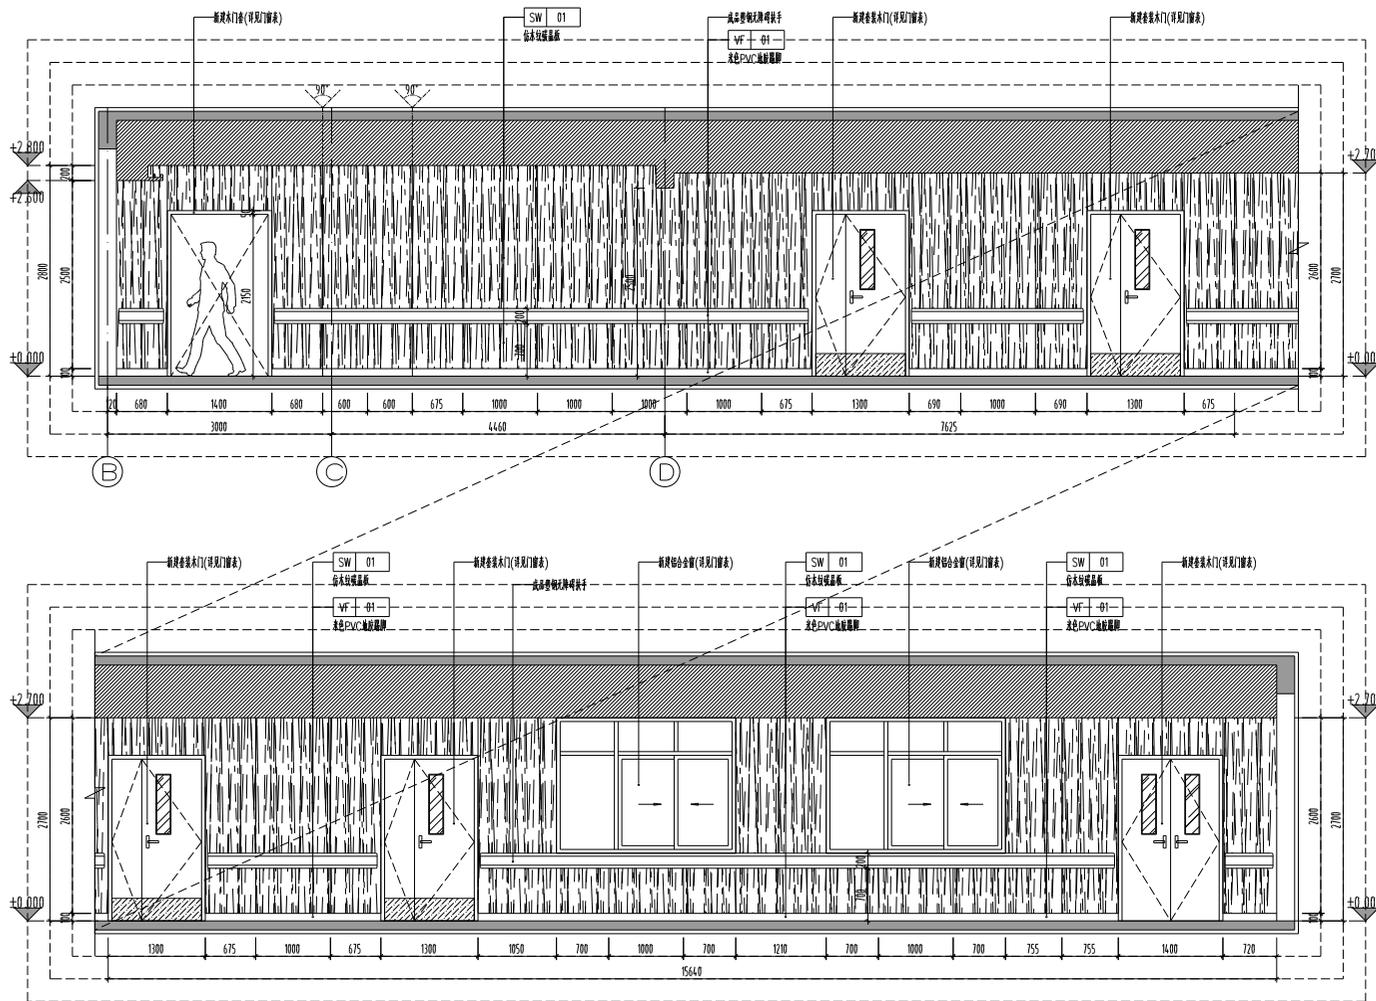

二层护士站及通道D立面图 1:50

备注
COMMENTS

设计单位
DESIGN
INSTITUTE



江苏中铁工程规划设计研究院有限公司
JIANGSU ZHONGMEI ENGINEERING PLANNING
AND DESIGN INSTITUTE CO.,LTD

证书
CERTIFICATE

建筑工种、风景园林、市政行业乙级
壹级工程乙级
证书编号:AZ2051797

子项名称 Sub-Project		
项目编号 Project No.		子项编号 Sub-Project No.
审批 Approved by		
审核 Verified by	尹述盛	尹述盛
项目经理 Project manager	尹述盛	尹述盛
专业负责人 Profession manager	尹述盛	尹述盛
检查 Checked by	徐贵彦	王锐
设计 Designer	王锐	王锐
制图 Drawn By	王锐	王锐

图名 Drawing Title	二层护士站及通道D立面图 (1)		
专业 Discipline	阶段 Stage	施工图 Drawing No.	27-E-04
	版本 Version No.	图号 Drawing No.	
比例 Scale	1:50	日期 Date	2025.06

未经盖章不得使用, 否则一律无效
Invalid Unless Stamped

设计单位盖章 | Stamp of design unit

注册执业盖章 | Stamp of Registration

暖通 HVAC	强电 Electricity	弱电 Low Voltage	给排水 Plumbing
结构 Structure	建筑 Architecture	电气 Electrical	暖通 HVAC
