

江苏文博建筑设计有限公司

JIANGSU WENBO
ARCHITECTURAL DESIGN Co., Ltd

设计等级: 甲级
证书号: A320121796
地址: 中国江苏 扬州市 润扬国际中心
邮编: No.106, XuyuanRoad Dintang Jiangsu China
邮编: Postal Code: 225008
电话: Tel: 0511-65261957
传真: Fax: 0511-65399644
网址: Internet Add: www.dsjjy.com/index.htm
电子邮箱: E-mail: 1960722@china.com

版权所有
未经许可不得复制或传播
施工图须经法定程序
如未经许可擅自修改设计内容
将依法追究相关法律责任, 并承担一切后果

(注册工程师签字专用章)

(注册工程师签字专用章)

(注册工程师签字专用章) (设计注册工程师签字专用章)

项目负责人
孙海霞 注册建筑师


项目负责人
孙海霞 注册建筑师

审批	APPROVE	日期	
项目负责人	PROJECT ENGINEER	日期	
专业负责人	IN CHARGE OF SPECIALITY	日期	
审核	EXAMINED	日期	
校对	CHECKED	日期	
设计	DESIGNED	日期	
制图	DRAWN	日期	

图名 TITLE

一层原始结构图

专业	SPECIALITY	图号	
设计阶段	DESIGN STAGE	施工图	
比例	SCALE	图注	
日期	DATE	2024.11	
图号	DRAWING NO.	装施	ZS-01
图例			
备注			

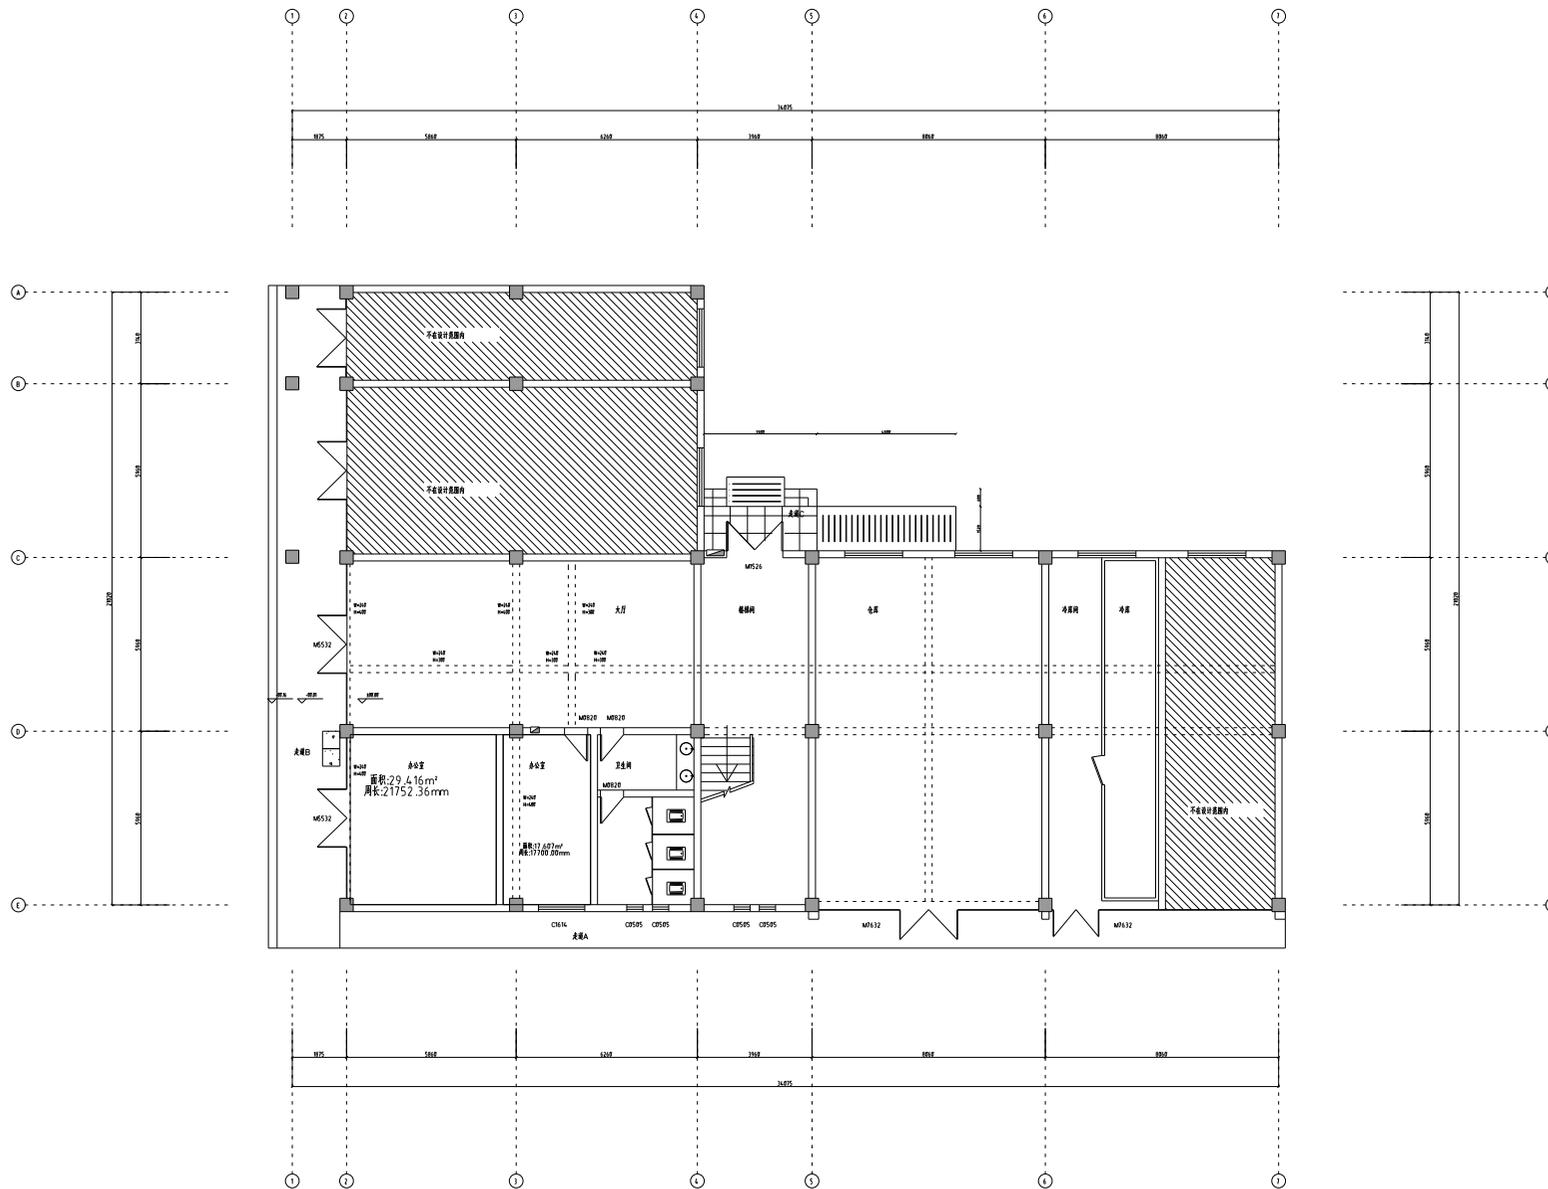


注:1、保留走道A地砖,走道B火烧板,维修走道二次烧板2块(600MM*600MM),拆除走道C。

2、拆除室外雨水管,更换为不锈钢管,数量为7根。

3、电动车停车棚,配置充电设施。

4、配电箱:1、增大配电箱主电缆,重新定制配电箱,(共计三个,含总配电箱一个,门面A 配电箱 一个,门面B 配电箱 一个,。)

5、层高4.050 MM

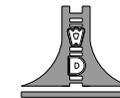

江苏文博大厦设计有限公司

JIANGSU WENBO
ARCHITECTURAL DESIGN Co., Ltd

证书编号: 甲第
证书号: A320121796
地址: 中国江苏 扬州市 润扬国际 101 号
Add: No.101, XihuanRoad Danyang Jiangsu China
邮编: 225000 Postal Code: 225000
电话: 0511-65261957
手机: 1511-65399644
网址: Internet Add: www.dwyj.com/index.htm
电子邮箱: E-mail: 1568722@china.com

版权所有
未经许可不得复制或传播
施工图版权归设计单位所有
如未经许可擅自复制或传播
将依法追究法律责任, 并承担一切后果

(注册工程师签字专用)

(注册工程师签字专用)

(注册工程师签字专用) (设计注册工程师签字专用)

项目负责人
孙磊


项目负责人
孙磊

审批	APPROVE	日期	
项目负责人	PROJECT ENGINEER	日期	
专业负责人	NO CHANGE OF SPECIALITY	日期	
审核	EXAMINED	日期	
校对	CHECKED	日期	
设计	DESIGNED	日期	
制图	DRAWN	日期	

图名 TITLE

一层拆除平面图


专业	SPECIALITY	图号	
设计阶段	DESIGN STAGE	施工	
比例	SCALE	图号	
日期	DATE	2024.11	
图号	DRAWING NO.	装	
设计	DESIGN	施	ZS-05
设计编号			
设计日期			

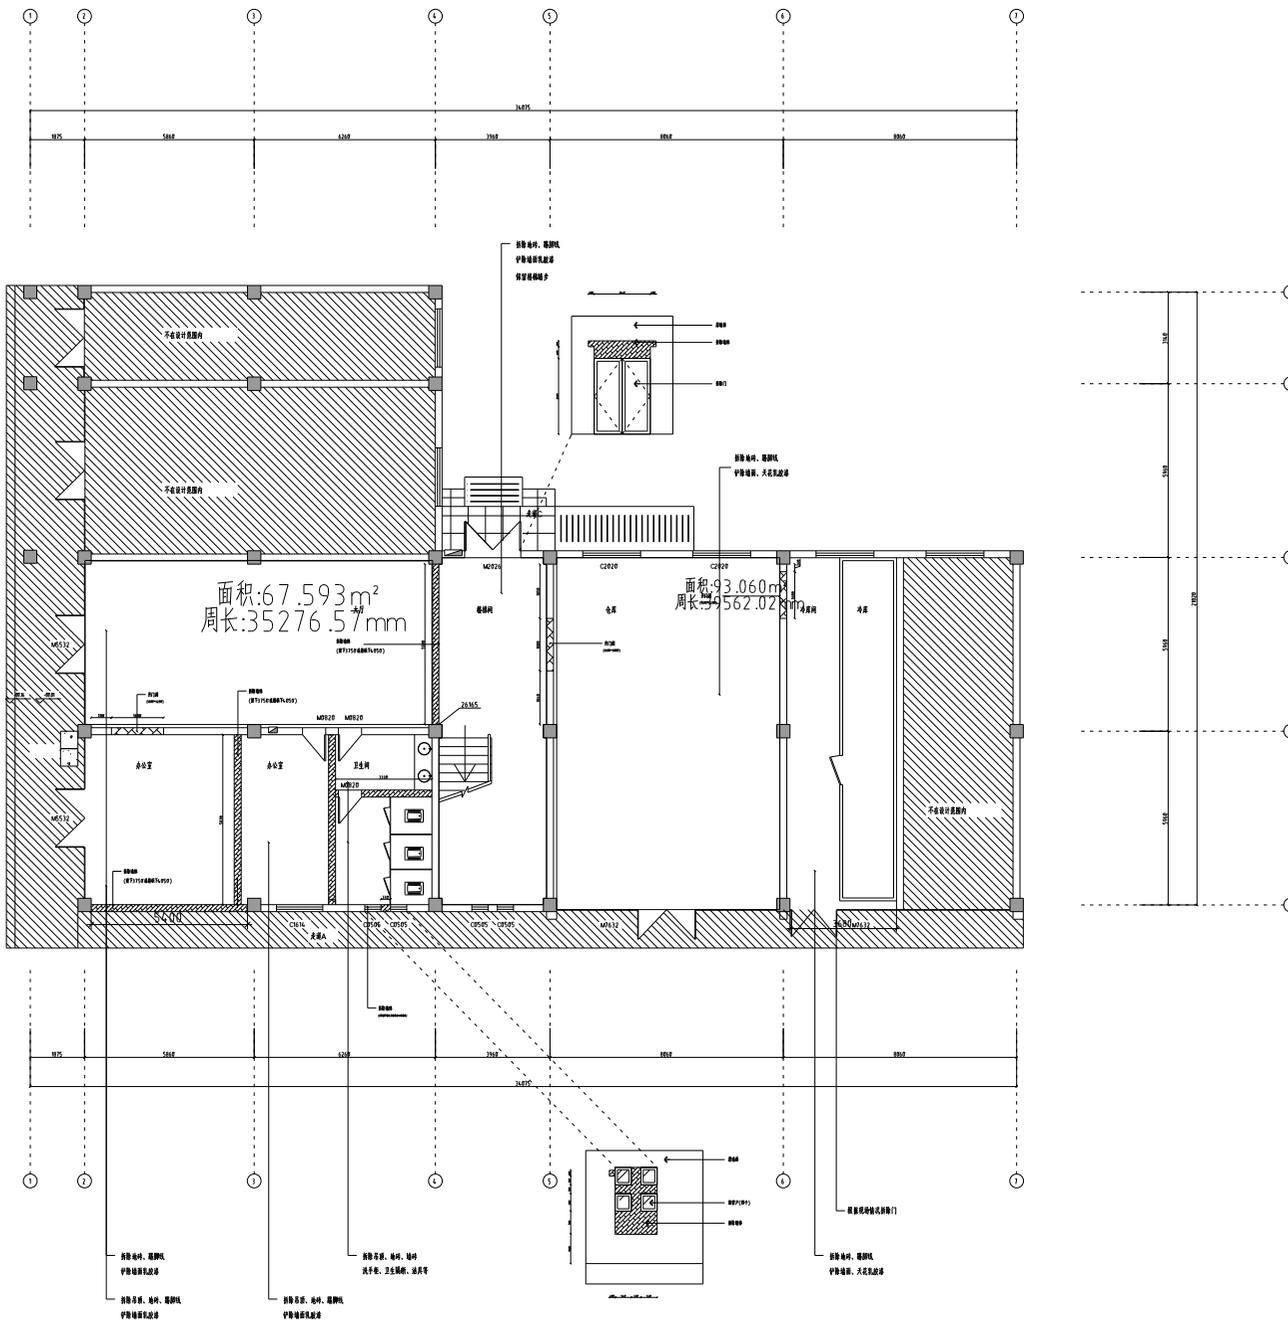

拆除部分

代号	项目	单位	数量	备注

1. 图中所有拆除部分均按原图所示, 不保留。

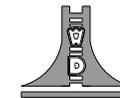

江苏文博大厦设计有限公司

JIANGSU WENBO
ARCHITECTURAL DESIGN Co., Ltd

注册号: 甲第
证书号: A320121796
地址: 中国江苏 扬州市 江都县 100 号
邮编: No.100, XihuanRoad Danyang Jiangsu China
邮编: Postal Code: 225200
电话: Tel: 0511-65261951
传真: Fax: 0511-6589844
网址: Internet Addr: www.dyjy.com/index.htm
电子邮箱: E-mail: 1948722@sina.com


(注册工程师签字栏)

(注册工程师签字栏)

(注册工程师签字栏) (设计注册工程师签字栏)

项目负责人
姓名: 张俊


项目负责人
姓名: 张俊

审批人	APPROVE	日期	
项目负责人	PROJECT ENGINEER	日期	
专业负责人	NO CHANGE OF SPECIALITY	日期	
检查人	EXAMINED	日期	
核对人	CHECKED	日期	
设计人	DESIGNED	日期	
绘图人	DRAWN	日期	


图名 TITLE

一层隔墙平面图

专业	SPECIALITY	日期	
设计阶段	DESIGN STAGE	施工图	
比例	SCALE	图注	
日期	DATE	2024.11	
图号	DRAWING NO.	装施	ZS-09
设计签字			
审核签字			

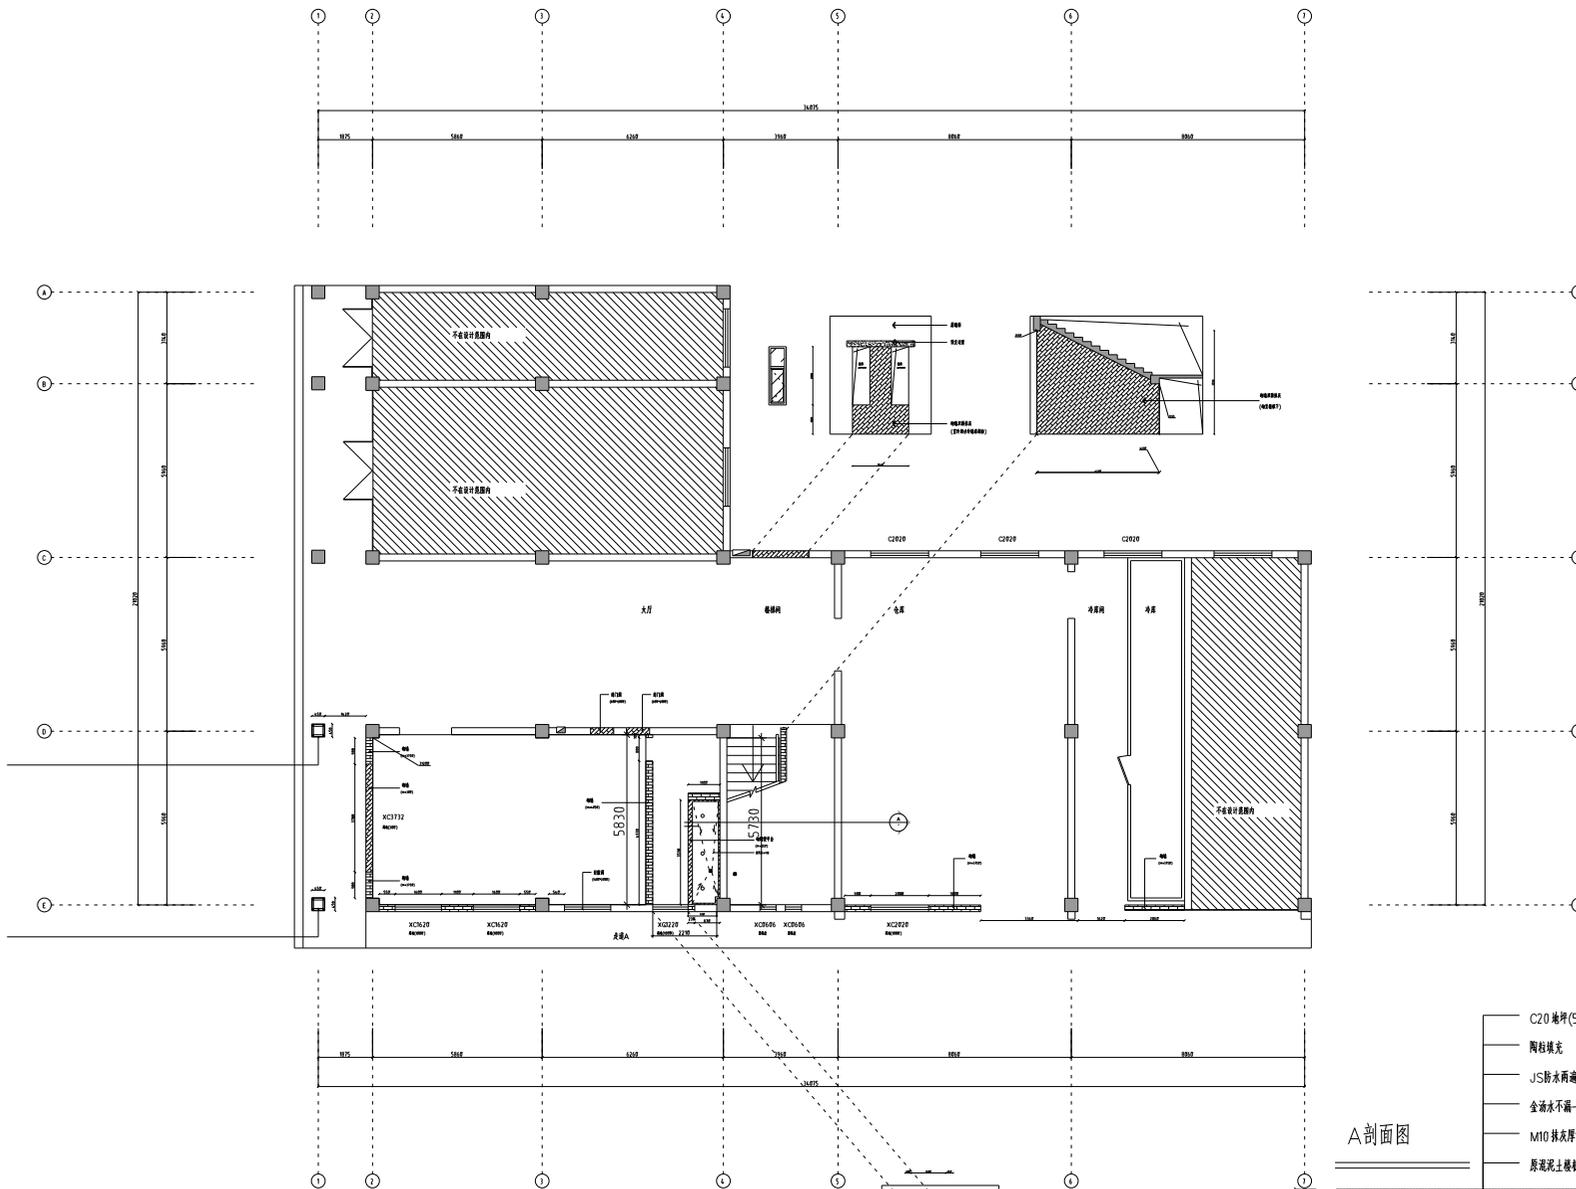

A剖面图

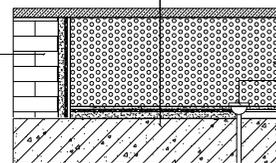

砌块

二次排水地漏


墙体厚度
400mm
(见墙体详图)

墙体厚度
400mm
(见墙体详图)

砌墙部分

材料	名称	单位	数量	备注
砌块	实心粘土砖	M2	3.3	100# 2000 高
	空心粘土砖	M2	3.9	150# 2100 一#
砂浆	实心粘土砖	M2	79	
	空心粘土砖	M2	4	

1. 墙体厚度(见墙体详图) 2. 墙体高度(见墙体详图)

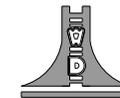

江苏文博大厦设计有限公司

JIANGSU WENBO
ARCHITECTURAL DESIGN Co., Ltd

证书编号: 甲第
证书号: A320121796
地址: 中国江苏 扬州 润扬国际中心
邮编: No.106 XuhuanRoad Danyang Jiangsu China
电话: 151-4524957
传真: 0511-6589844
网址: Internet Add: www.dysjz.com/index.htm
电子邮箱: E-mail: 1948722@china.com


(设计单位盖章处)

(设计单位盖章处)

(设计单位盖章处) (设计单位盖章处)

项目负责人
孙文波


项目负责人
孙文波

审批	APPROVE	日期	
项目负责人	PROJECT ENGINEER	日期	
专业负责人	NO CHANGE OF SPECIALITY	日期	
审核	EXAMINED	日期	
校对	CHECKED	日期	
设计	DESIGNED	日期	
制图	DRAWN	日期	

图名 TITLE


一层地面铺装图

专业	SPECIALITY	日期	
设计阶段	DESIGN STAGE	施工图	
比例	SCALE	1:50	
日期	DATE	2024.11	
图号	DRAWING NO.	装施	ZS-12
设计编号			
设计日期			

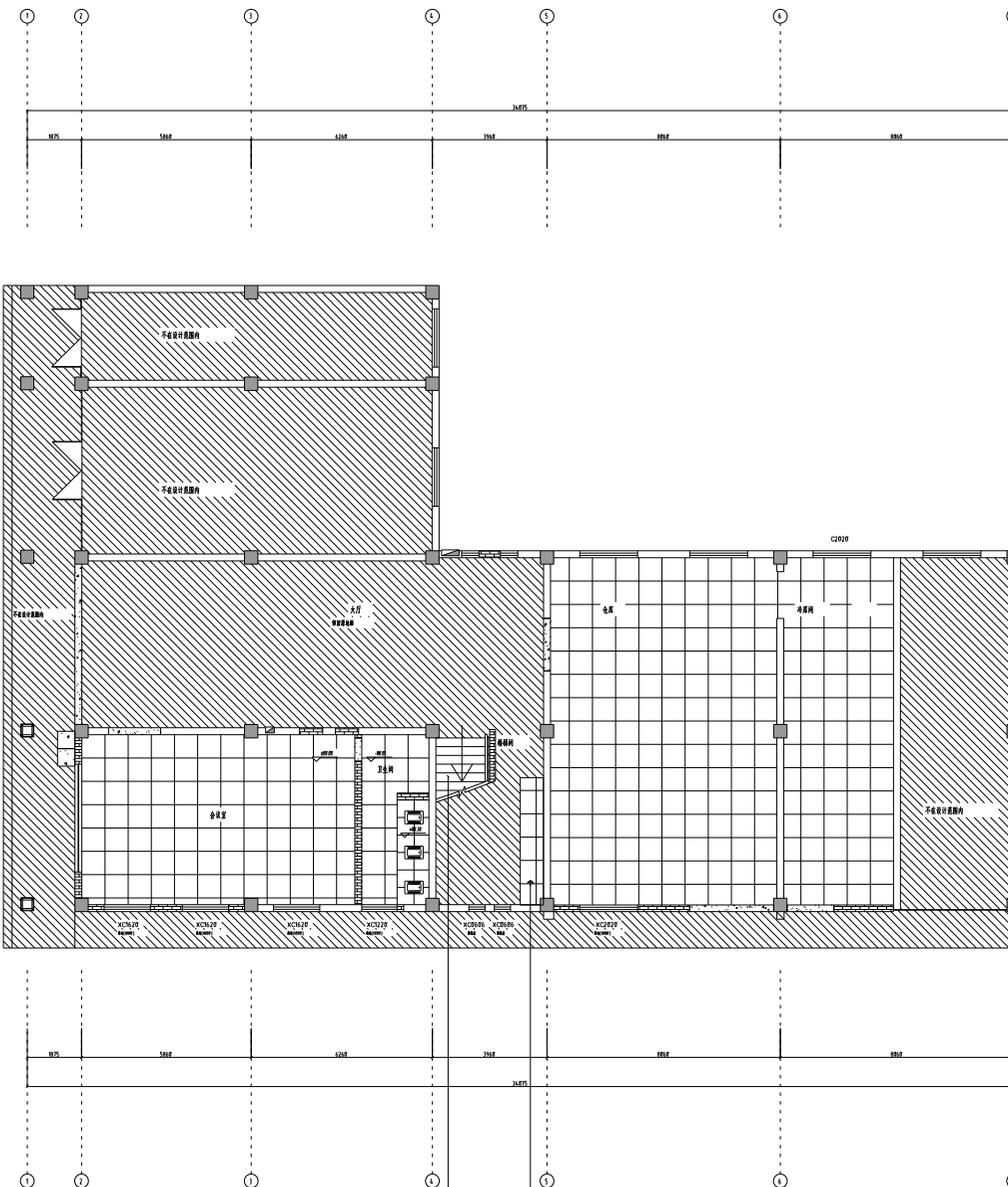

图例

图例	单位	数量	名称
	M2	3.8	20MM厚黄金砂大理石
	M2	220	800*800*10地砖

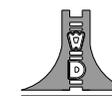

江苏文博大建筑设计有限公司

JIANGSU WENBO ARCHITECTURAL DESIGN Co.,Ltd

证书编号: 甲第
证书号: A320121796
地址: 中国江苏 扬州市 润扬国际 101 号
邮编: No.101A, XuyuanRoad Dintang Jiangsu China
邮编: Postal Code: 225200
电话: Tel: 0511-65261957
传真: Fax: 0511-65299644
网址: Internet Add: www.diyjz.com/index.htm
电子邮箱: E-mail: 1940722@china.com

版权所有
未经许可不得复制或传播

审批	APPROVE	日期	
项目负责人	PROJECT ENGINEER	日期	
专业负责人	IN CHARGE OF SPECIALITY	日期	
审核	EXAMINED	日期	
检查	CHECKED	日期	
设计	DESIGNED	日期	
绘图	DRAWN	日期	



图名 TITLE

一层平面布置图

专业	SPECIALITY	日期	
设计阶段	DESIGN STAGE	施工图	
比例	SCALE	图号	
日期	DATE	2024.11	
图号	DRAWING NO.	装施	ZS-15
设计编号			
审核编号			

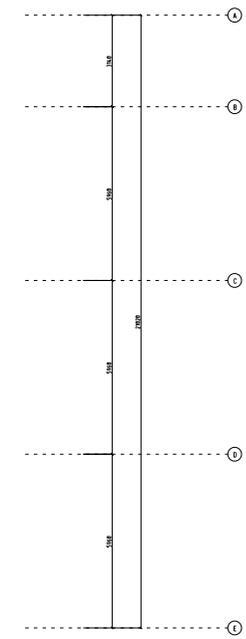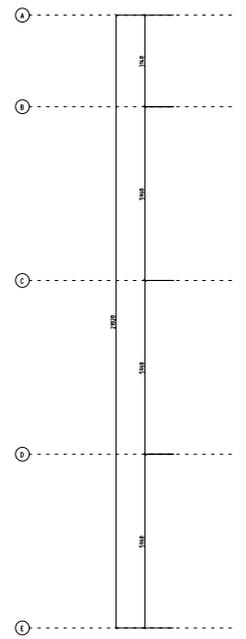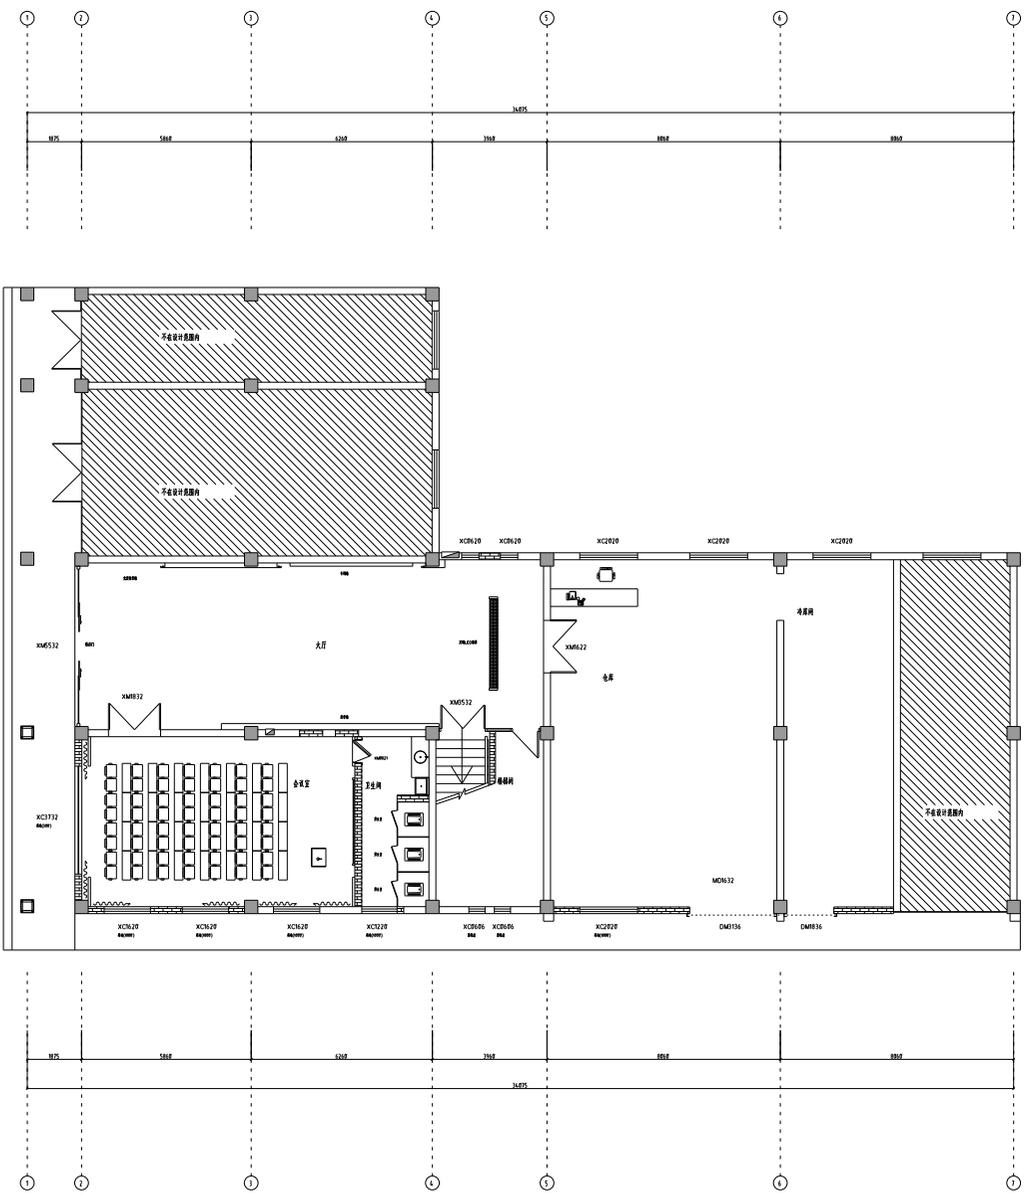

序号	代号	名称	单位	数量	规格	备注
窗	XC3732	钢化玻璃窗	樘	1	1700*1200	8+12+8 中空玻璃

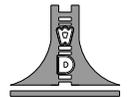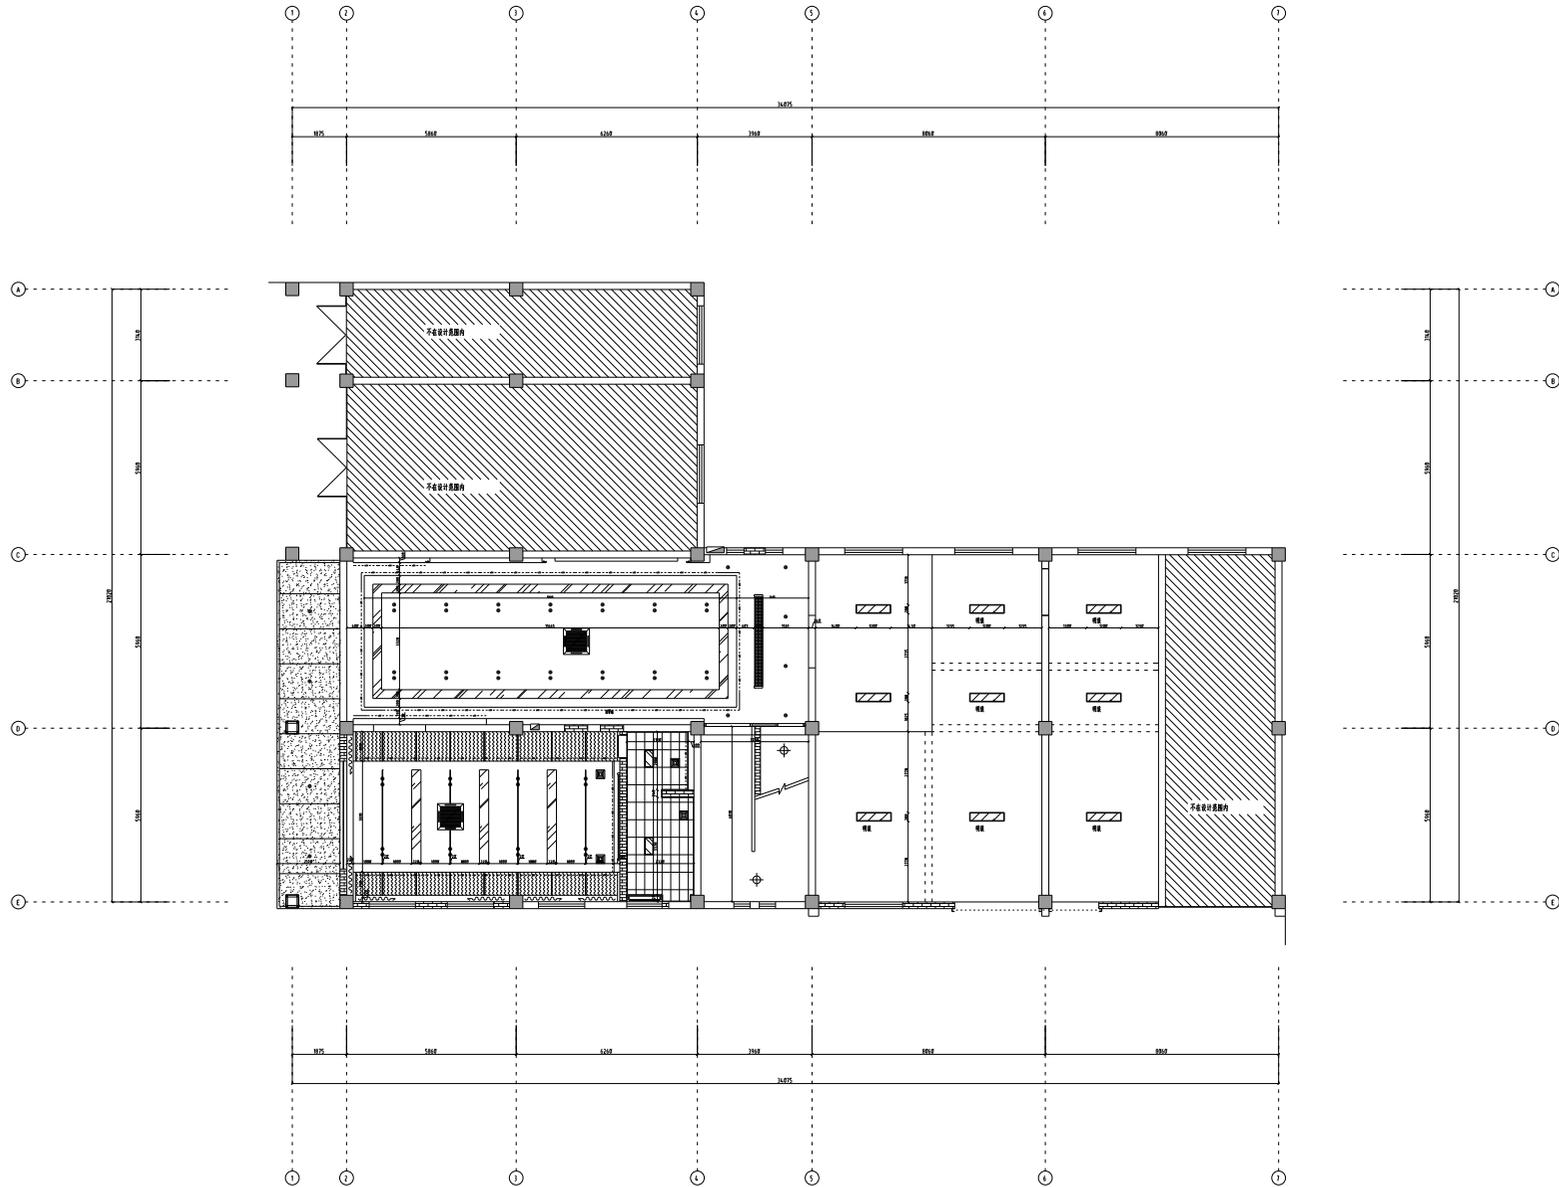

江苏文博建筑设计有限公司
JIANGSU WENBO
ARCHITECTURAL DESIGN Co.,Ltd

设计等级: 甲级
证书号: A320121796
地址: 中国江苏 扬州市 维扬路 100 号
扬州 邮编: 225000
电话: 0511-65261957
传真: 0511-65399644
网址: Internet Add: www.dysjz.com/index.htm
电子邮箱: E-mail: 1960722@china.com


项目负责人
孙海平


项目负责人
孙海平

审批	APPROVE	日期	2024.11
项目负责人	PROJECT ENGINEER	日期	2024.11
专业负责人	IN CHARGE OF SPECIALITY	日期	2024.11
审核	EXAMINED	日期	2024.11
校对	CHECKED	日期	2024.11
设计	DESIGNED	日期	2024.11
制图	DRAWN	日期	2024.11

图名 TITLE

一层天花尺寸图

专业	SPECIALITY	备注	
设计阶段	DESIGN STAGE	施工图	
比例	SCALE	1:1	
日期	DATE	2024.11	
图号	DRAWING NO.	ZS-21	
图例		装	
图例		施	

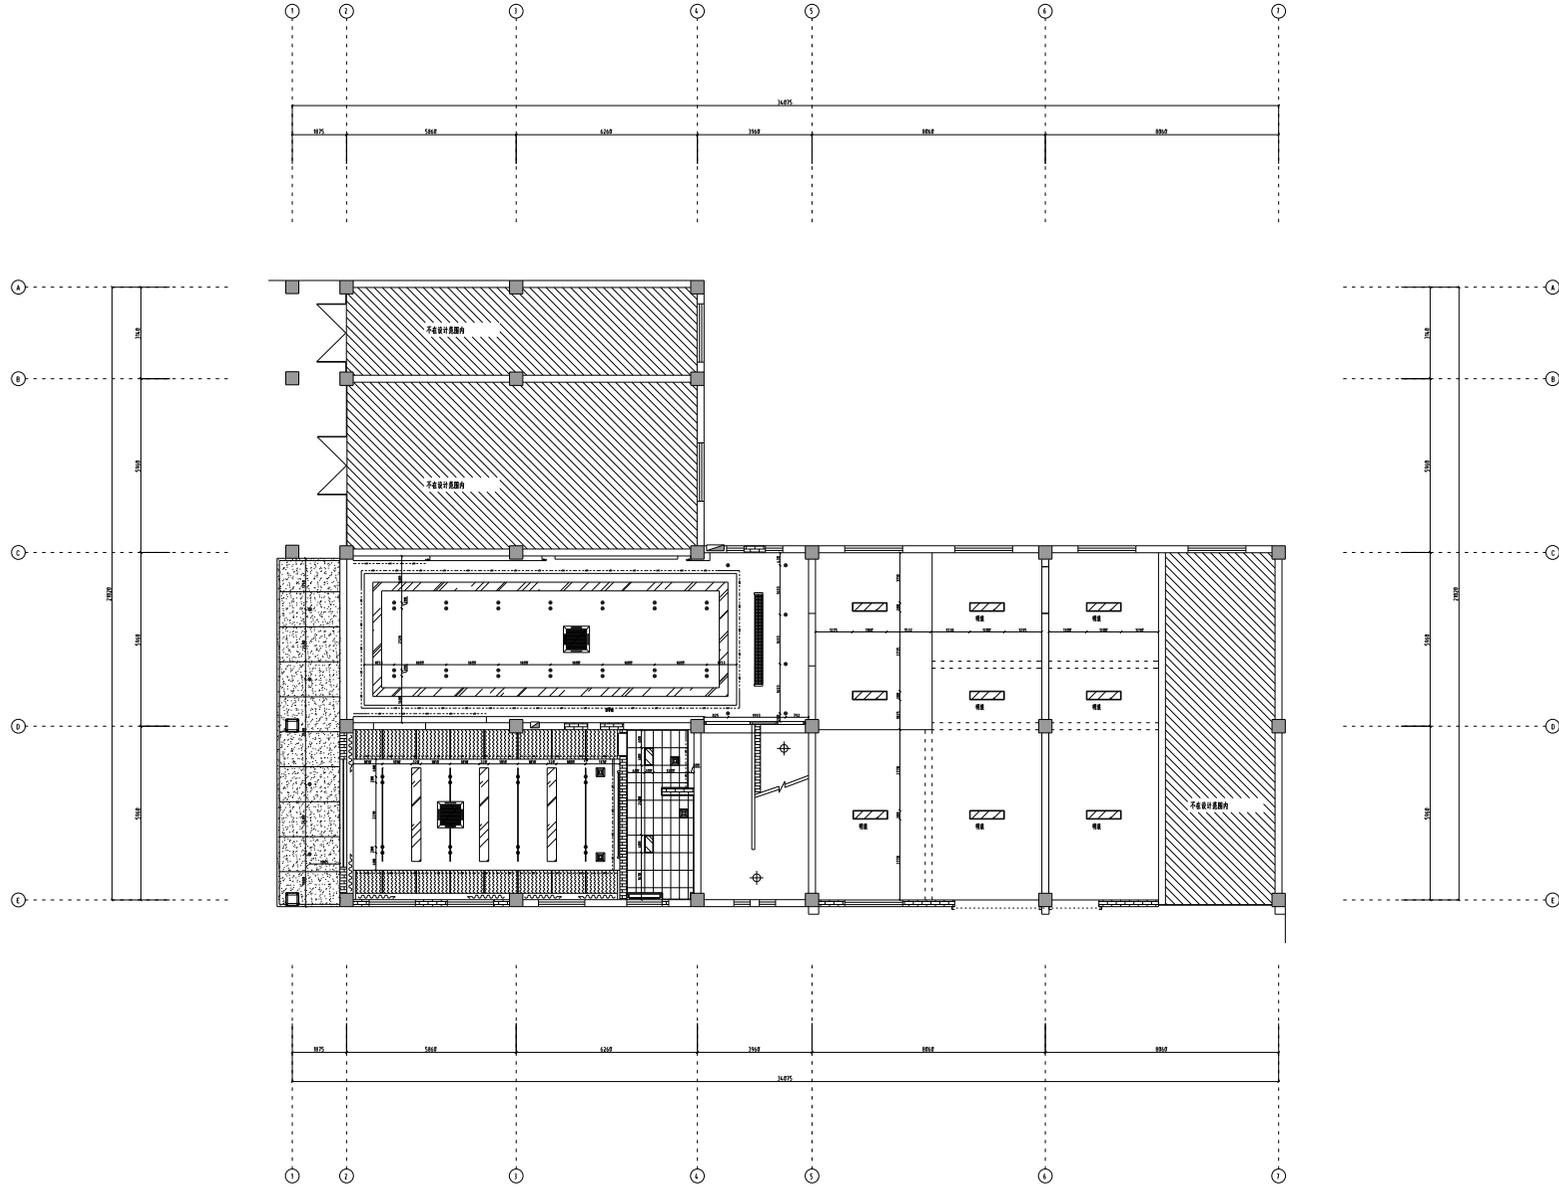

江苏文博建筑设计有限公司
JIANGSU WENBO
ARCHITECTURAL DESIGN Co.,Ltd

设计等级: 甲级
证书号: A32012796
地址: 中国江苏扬州 润扬国际中心
邮编: No.100, XipuanRoad Dintang Jiangsu China
邮编: Postal Code: 225200
电话: Tel: 0511-65261957
传真: Fax: 0511-65399644
网址: Internet Add: www.dyjz.com/index.htm
电子邮箱: E-mail: 1960722@china.com


项目负责人
孙国良

项目负责人
孙国良

审批人	APPROVE	日期	2024.11
项目负责人	PROJECT ENGINEER	日期	2024.11
专业负责人	NO CHANGE OF SPECIALITY	日期	2024.11
检查人	EXAMINED	日期	2024.11
审核人	CHECKED	日期	2024.11
设计人	DESIGNED	日期	2024.11
制图人	DRAWN	日期	2024.11


图名 TITLE

一层灯具尺寸图

专业	SPECIALITY	备注	
设计阶段	DESIGN STAGE	施工图	
比例	SCALE	1:1	
日期	DATE	2024.11	
图号	DRAWING NO.	ZS-24	

图例

备注

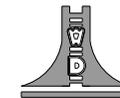

江苏文博大厦设计有限公司

JIANGSU WENBO
ARCHITECTURAL DESIGN Co., Ltd

设计阶段: 方案
证书号: A320121796
地址: 中国江苏 扬州 润扬国际中心
邮编: No.100, Xipuhuan Road, Dintang, Jiangsu, China
电话: 0511-65261957
网址: Internet Add: www.dwyjy.com/index.htm
电子邮箱: E-mail: 1960722@china.com


设计人
孙文波


审核人
孙文波



批准	APPROVE	日期	
项目负责人	PROJECT ENGINEER	日期	
专业负责人	IN CHARGE OF SPECIALITY	日期	
检查	EXAMINED	日期	
核对	CHECKED	日期	
设计	DESIGNED	日期	
制图	DRAWN	日期	

图名 TITLE


一层立面索引图

专业	SPECIALITY	备注
设计阶段	DESIGN STAGE	施工图
比例	SCALE	1:1
日期	DATE	2024.11
图号	DRAWING NO.	ZS-27
设计编号		
审核编号		

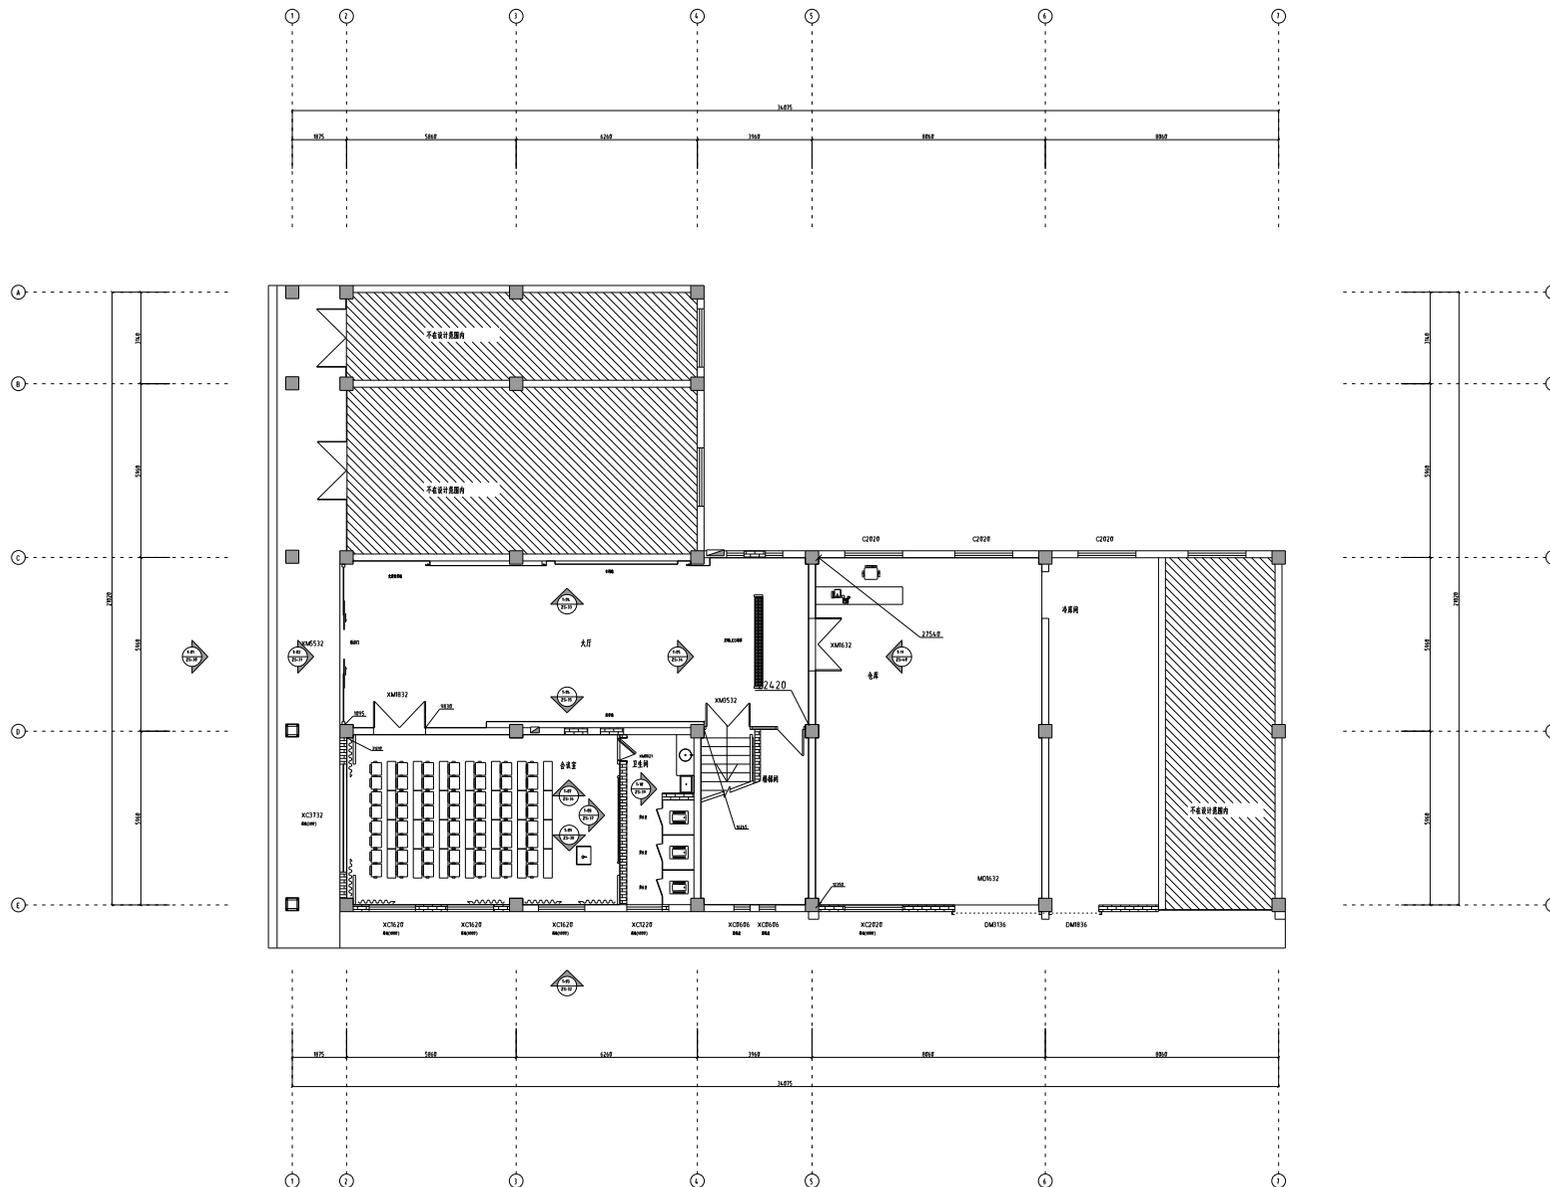

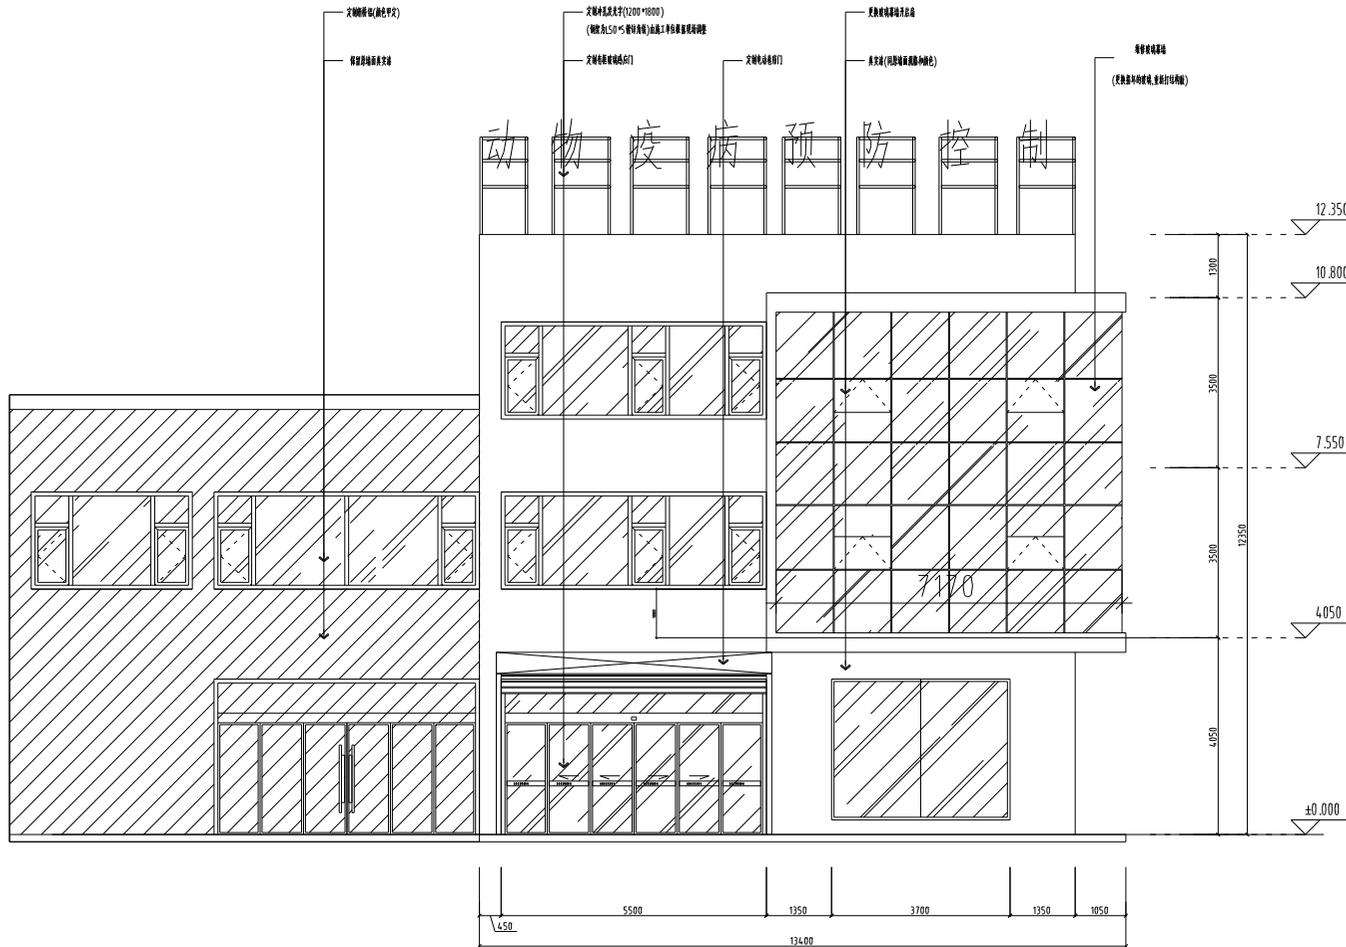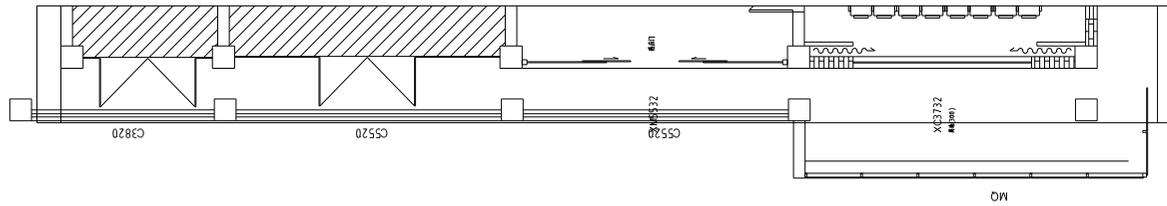

图名

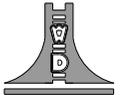

江苏文博建筑设计有限公司

JIANGSU WENBO
ARCHITECTURAL DESIGN Co., Ltd

设计阶段: 方案
证书号: A320121796
地址: 中国江苏 扬州市 润扬国际中心
邮编: 225000
电话: 0511-65261957
传真: 0511-65269644
网址: Internet: www.dsjjy.com/index.htm
电子邮箱: E-mail: 1948722@china.com


审批	APPROVE	日期	
设计	PROJECT ENGINEER	日期	
校对	NO CHANGE OF SPECIALITY	日期	
审核	EXAMINED	日期	
检查	CHECKED	日期	
设计	DESIGNED	日期	
制图	DRAWN	日期	



图名 TITLE


T-02

专业	SPECIALITY	名称	
设计阶段	DESIGN STAGE	施工图	
比例	SCALE	图注	
日期	DATE	2024.11	
图号	DRAWING NO.	装施	ZS-31

设计编号
设计日期

T-02 PLAN

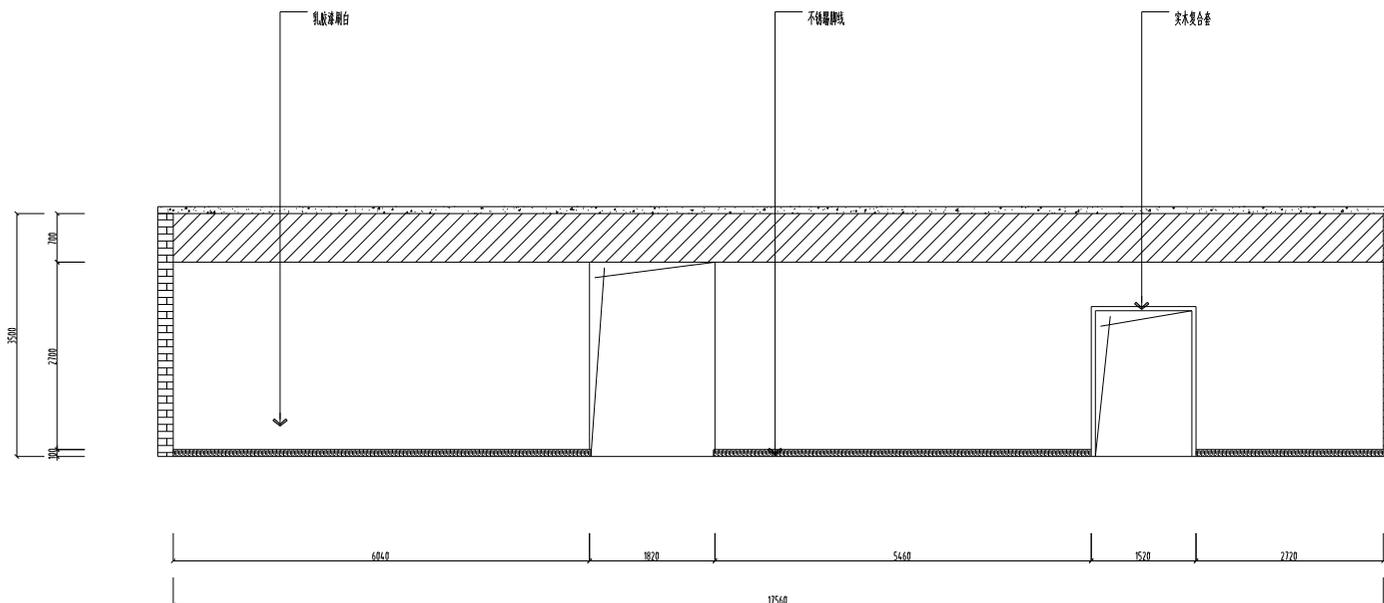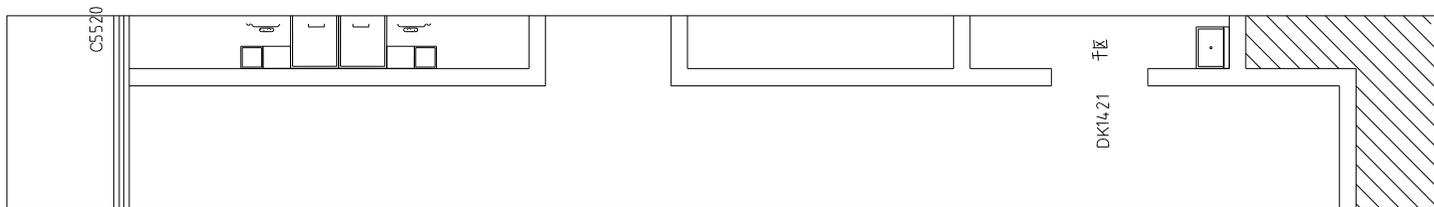

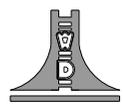

江苏文博建筑设计有限公司

JIANGSU WENBO
ARCHITECTURAL DESIGN Co.,Ltd

证书编号: 甲第
 证书号: A320121796
 地址: 中国江苏 扬州市 扬州市 001 号
 Add: No.001, XuyuanRoad Dintang Jiangsu China
 邮编: Postal Code: 225008
 电话: Tel: 0511-65261957
 传真: Fax: 0511-65399644
 网址: Internet Add: www.dysjz.com/index.htm
 电子邮箱: E-mail: 1968722@china.com


审核人: 孙建强
 审核日期: 2024.11.11


审核人	APPROVE	日期	2024.11.11
项目负责人	PROJECT ENGINEER	日期	2024.11.11
专业负责人	IN CHARGE OF SPECIALITY	日期	2024.11.11
校核人	EXAMINED	日期	2024.11.11
检查人	CHECKED	日期	2024.11.11
设计人	DESIGNED	日期	2024.11.11
制图人	DRAWN	日期	2024.11.11

图名 TITLE

T-12

专业	SPECIALITY	备注
设计阶段	DESIGN STAGE	施工图
比例	SCALE	1:1
日期	DATE	2024.11
图号	DRAWING NO.	装施 ZS-41
设计编号		
审核编号		

T-12 PLAN

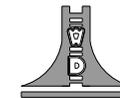

江苏文博建筑设计有限公司

JIANGSU WENBO
ARCHITECTURAL DESIGN Co.,Ltd

证书编号: 甲第
证字号: A320121796
地址: 中国江苏 扬州 润扬国际 101 号
扬州 润扬国际 101 号
邮编: No.101, XuyuanRoad Dintang Jiangsu China
润扬国际 Postal Code: 225008
电话 Tel: 0511-65261957
传真 Fax: 0511-65399644
网址 Internet Add: www.dyjz.com/index.htm
电子邮箱 E-mail: 1948722@china.com


项目负责人
陈文博


项目负责人
陈文博

审批	APPROVE	日期	
项目负责人	PROJECT ENGINEER	日期	
专业负责人	IN CHARGE OF SPECIALITY	日期	
审核	EXAMINED	日期	
校对	CHECKED	日期	
设计	DESIGNED	日期	
制图	DRAWN	日期	

图名 TITLE

二层原始结构图

专业	SPECIALITY	图号	
设计阶段	DESIGN STAGE	施工图	
比例	SCALE	图注	
日期	DATE	2024.11	
图号	DRAWING NO.	装施	ZS-02
设计编号			
审核编号			

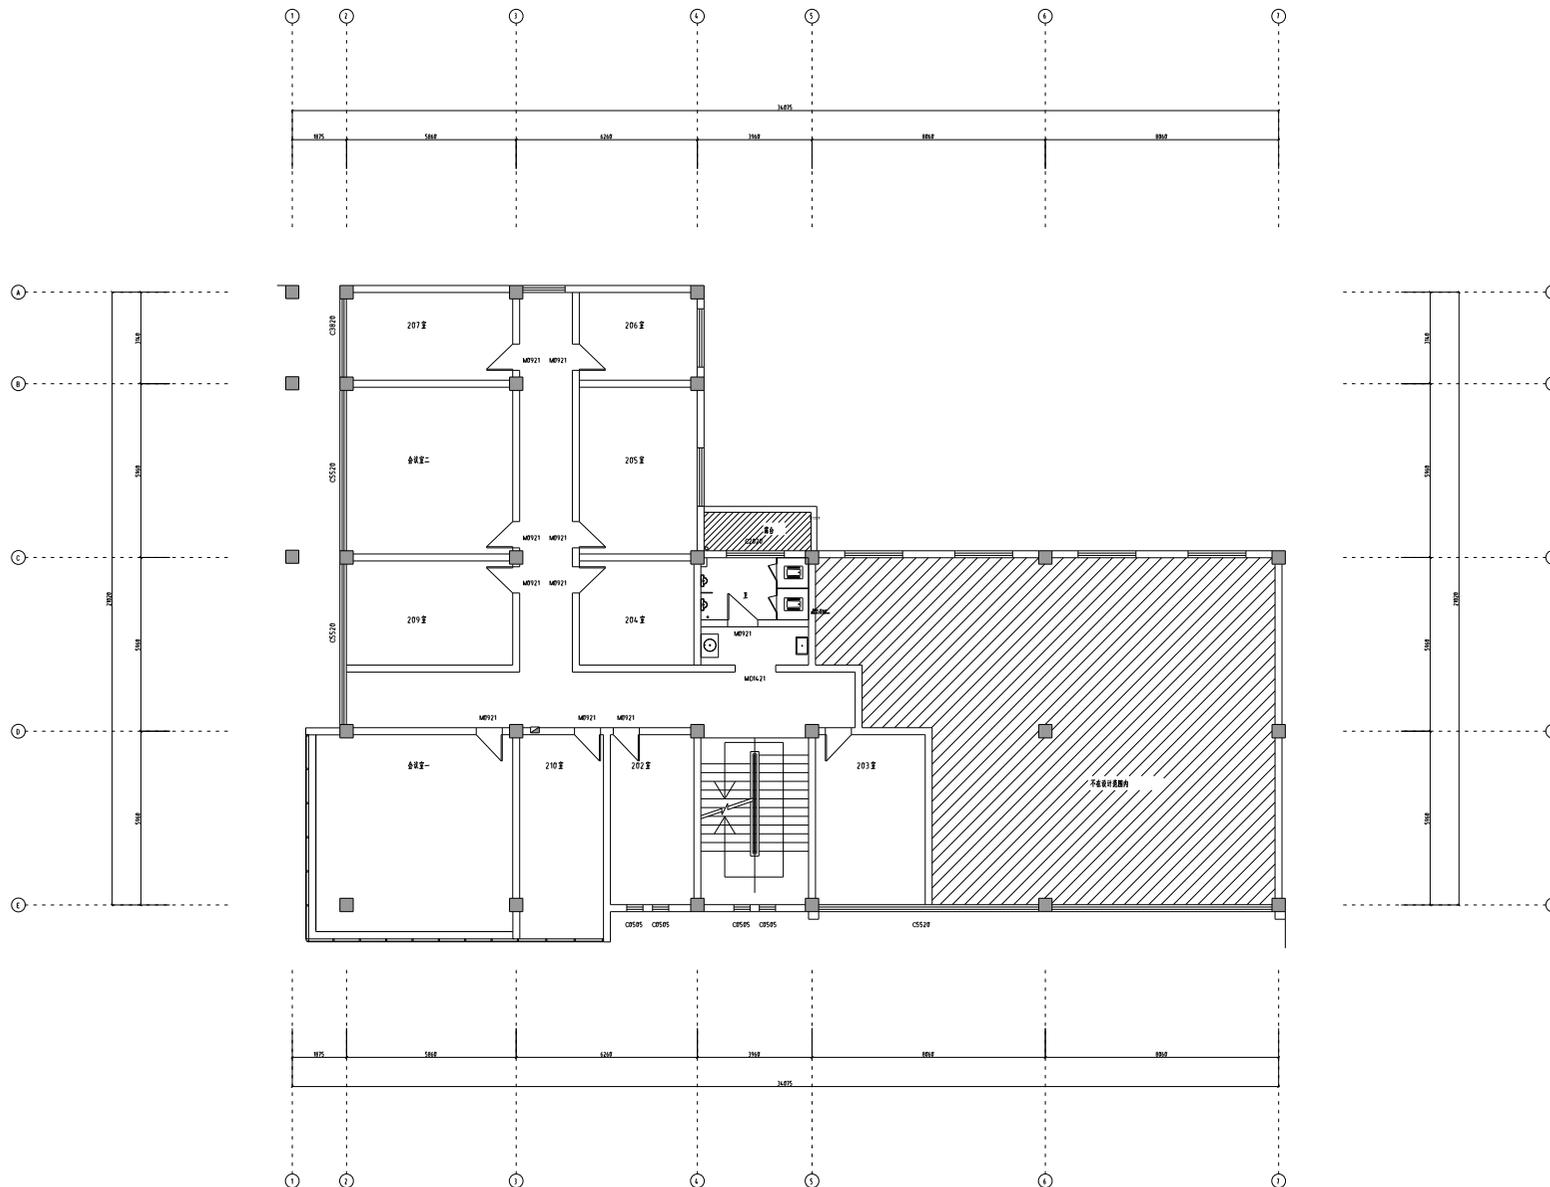

注:1、拆除吊顶(走廊、科室内洁净板吊顶),并重新设计。

2、拆除卫生网地、墙面吊顶,洁具(重新设计)。

3、设计要求:保留原地面、铲除墙面乳胶漆,更换所有门窗,维修玻璃幕墙。会议室:保留会议室一、二,会议室一增加电子屏,更换灯具(筒灯12套,LED灯带20米,主灯一套)

4、配电箱:1、增大配电箱主电缆,重新定制配电箱。(空调电源重新布线布管)。

5、层高3500MM



江苏文博建筑设计有限公司

JIANGSU WENBO
ARCHITECTURAL DESIGN Co., Ltd

证书编号: 甲第
证书号: A320121796
地址: 中国江苏 扬州市 江都区 001 号
Add: No.001, XihuanRoad Dintang Jiangsu China
邮编: 225200 Postal Code: 225200
电话: 0511-65261957 Tel: 0511-65261957
传真: 0511-65399644 Fax: 0511-65399644
网址: Internet Add: www.dsjjy.com/index.htm
电子邮箱: E-mail: 1960722@china.com

服务内容
我公司承接设计专业性较强
施工难度较大设计任务
施工工程现场指导设计
和工程预算工程决算设计等
承接各种工程预算决算, 方案, 效果图

(注册工程师签字)

(注册工程师签字)

(注册工程师签字) (注册造价工程师签字)

审核人
陈国良 注册建筑师


审核人
陈国良 注册建筑师
陈国良 注册造价工程师

审核人	APPROVE	日期	2024.11
项目负责人	PROJECT ENGINEER	日期	2024.11
专业负责人	IN CHARGE OF SPECIALITY	日期	2024.11
检查人	EXAMINED	日期	2024.11
核对人	CHECKED	日期	2024.11
设计人	DESIGNED	日期	2024.11
制图人	DRAWN	日期	2024.11

图名 TITLE

二层拆除平面图

专业	SPECIALITY	图号	ZS-06
设计阶段	DESIGN STAGE	施工图	
比例	SCALE	图注	
日期	DATE	2024.11	
图号	DRAWING NO.	装	ZS-06
制图人		施	
审核人			

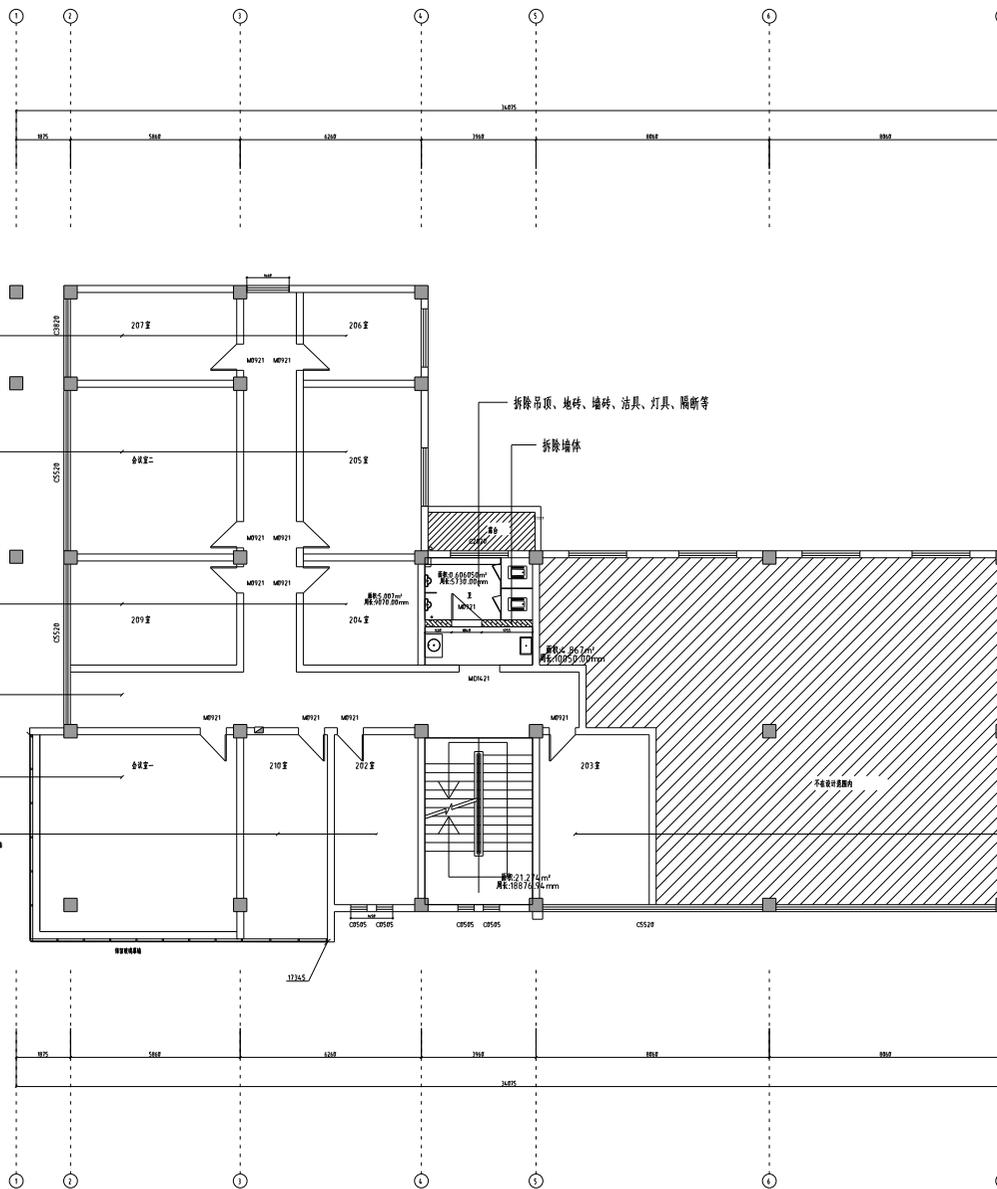

拆除吊顶、灯具

保留原吊顶

拆除吊顶(含原)主灯(1套)灯具(20M)

拆除吊顶、灯具

拆除吊顶、灯具

保留原吊顶

拆除吊顶(2套)主灯(1套)灯具(26M)

拆除吊顶、灯具

拆除吊顶、灯具

拆除部分

代号	项目	单位	数量	备注
楼地面	拆除木地板	M2	16	无保留
	拆除地砖	M2	16	无保留
	拆除墙砖	M2	4.2	无保留
楼地面	拆除木地板	M2	16	无保留
	拆除地砖	个	1	无保留(原2200*1200MM)
	拆除门框	个	1	无保留

1. 图中所有尺寸, 均按国标执行。



江苏文博建筑设计有限公司

JIANGSU WENBO
ARCHITECTURAL DESIGN Co., Ltd

证书编号: 甲第
证书号: A320121796
地址: 中国江苏 扬州市 润扬国际 101 号
扬州 润扬国际 101 号
邮编: No.101, XuyuanRoad Dintang Jiangsu China
邮编: Postal Code: 225008
电话: Tel: 0511-65261957
传真: Fax: 0511-65399644
网址: Internet Addr: www.dxyjz.com/index.htm
电子邮箱: E-mail: 1968722@china.com

资质证书
江苏省注册建筑师事务所
江苏省注册结构工程师
江苏省注册造价工程师
江苏省注册监理工程师
江苏省注册城乡规划师
江苏省注册环境影响评价师

(注册工程师签章处)

(注册造价工程师签章处)

(注册监理工程师签章处) (注册城乡规划师签章处)

项目负责人
陈文博


项目负责人
陈文博

审批人	APPROVE	日期	
项目负责人	PROJECT ENGINEER	日期	
专业负责人	IN CHARGE OF SPECIALITY	日期	
检查人	CHECKED	日期	
设计人	DESIGNED	日期	
制图人	DRAWN	日期	


图名 TITLE

二层隔墙平面图

专业	SPECIALITY	日期	
设计阶段	DESIGN STAGE	施工图	
比例	SCALE	图注	
日期	DATE	2024.11	
图号	DRAWING NO.	装施	ZS-10
设计编号			
审核编号			

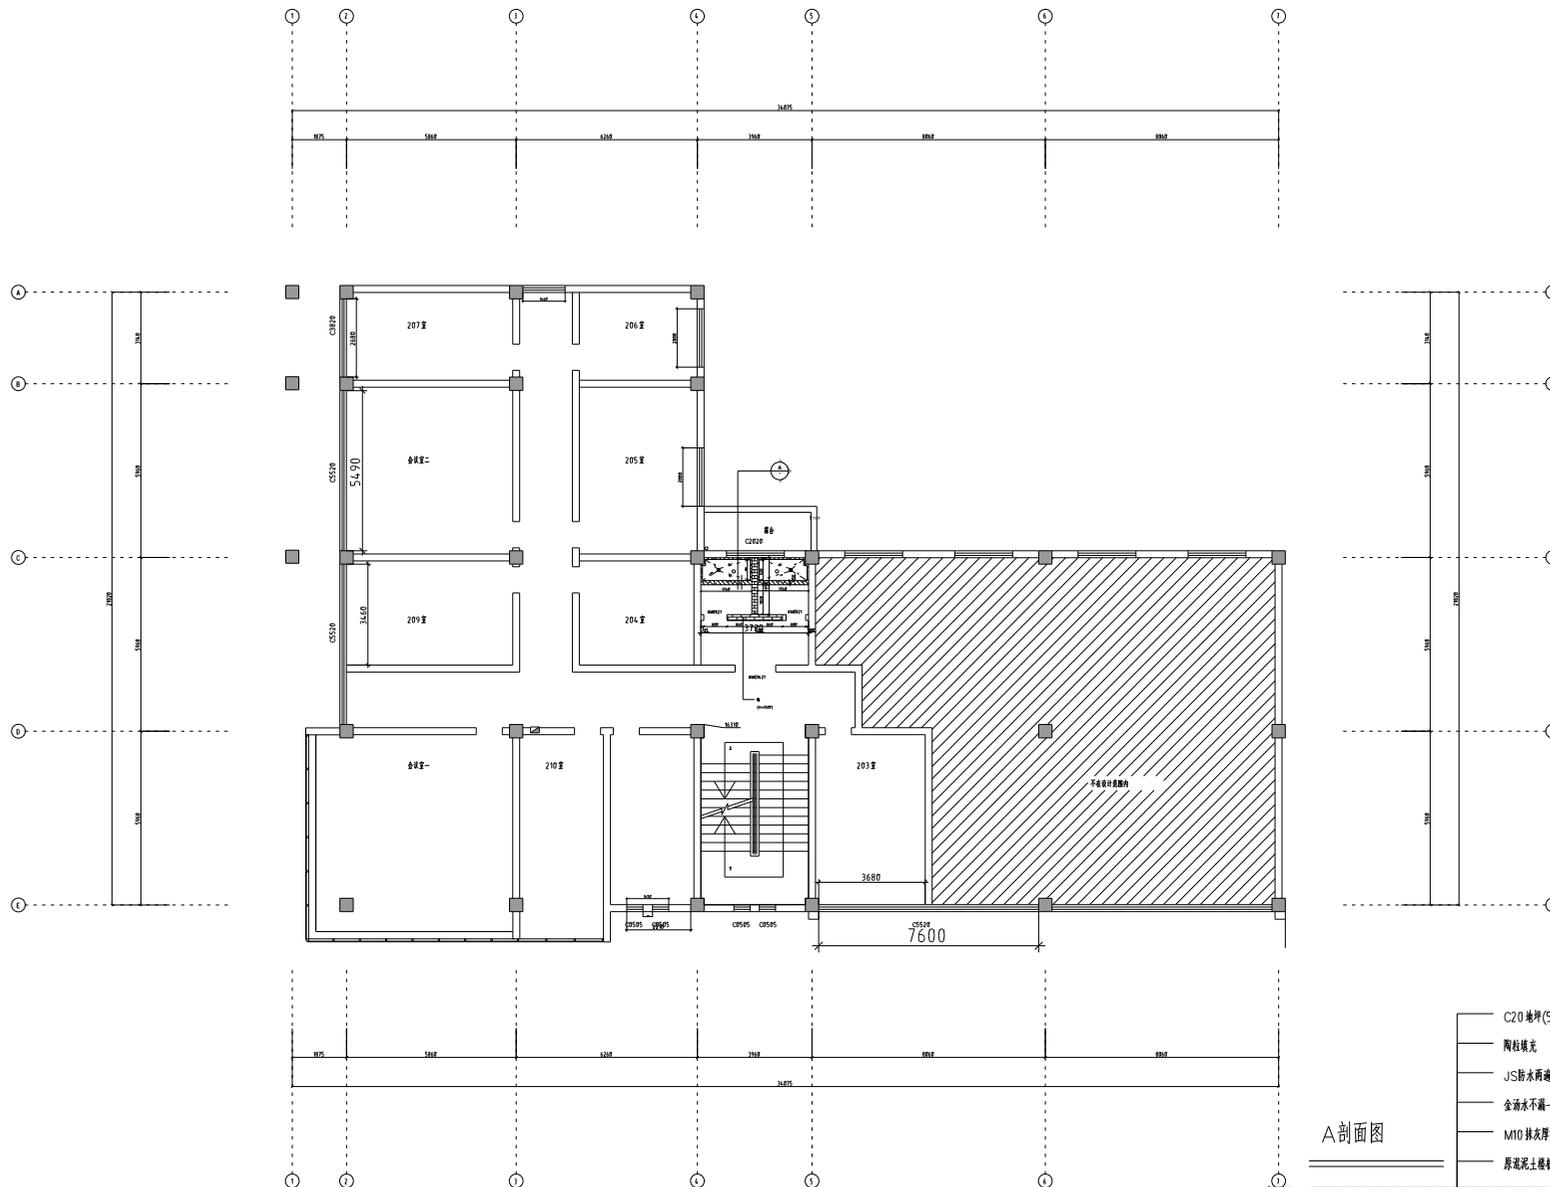


A剖面图

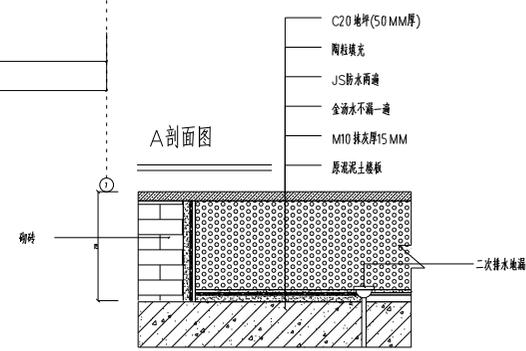

砌墙部分				
序号	名称	单位	数量	备注
1	240mm厚加气混凝土砌块	M ²	20	240mm
2	120mm厚加气混凝土砌块	M ²	3.5	240mm

1. 砌体工程(含预埋件)在240mm厚砌块上施工。

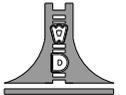

江苏文博建筑设计有限公司

JIANGSU WENBO
ARCHITECTURAL DESIGN Co., Ltd

证书编号: 甲第
证号: A32012796
地址: 中国江苏 扬州市 润扬国际 101 号
邮编: No.101, XuhuanRoad Dintang Jiangsu China
邮编: Postal Code: 225200
电话: Tel: 0511-65261957
传真: Fax: 0511-65289644
网址: Internet Add: www.dwyj.com/index.htm
电子邮箱: E-mail: 1948722@china.com

资质证书
江苏省注册建筑师事务所
江苏省注册结构工程师
江苏省注册造价工程师
江苏省注册监理工程师
江苏省注册城乡规划师
江苏省注册环境影响评价工程师

(注册监理工程师)

(注册造价工程师)

(注册城乡规划师) (注册环境影响评价工程师)


审批	APPROVE	设计	张
项目负责人	PROJECT ENGINEER	张	张
专业负责人	IN CHARGE OF SPECIALITY	张	张
审核	EXAMINED	张	张
校对	CHECKED	张	张
设计	DESIGNED	张	张
制图	DRAWN	张	张

图名 TITLE


二层地面铺设图

专业	SPECIALITY	建筑
设计阶段	DESIGN STAGE	施工图
比例	SCALE	1:50
日期	DATE	2024.11
图号	DRAWING NO.	装施 ZS-13
设计编号		
审核编号		

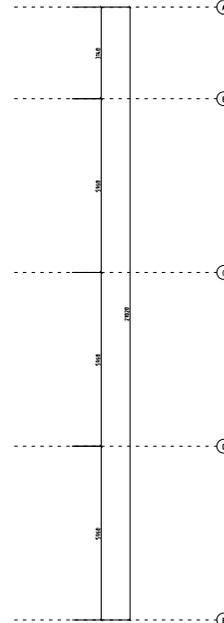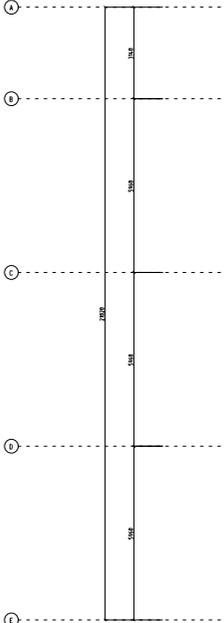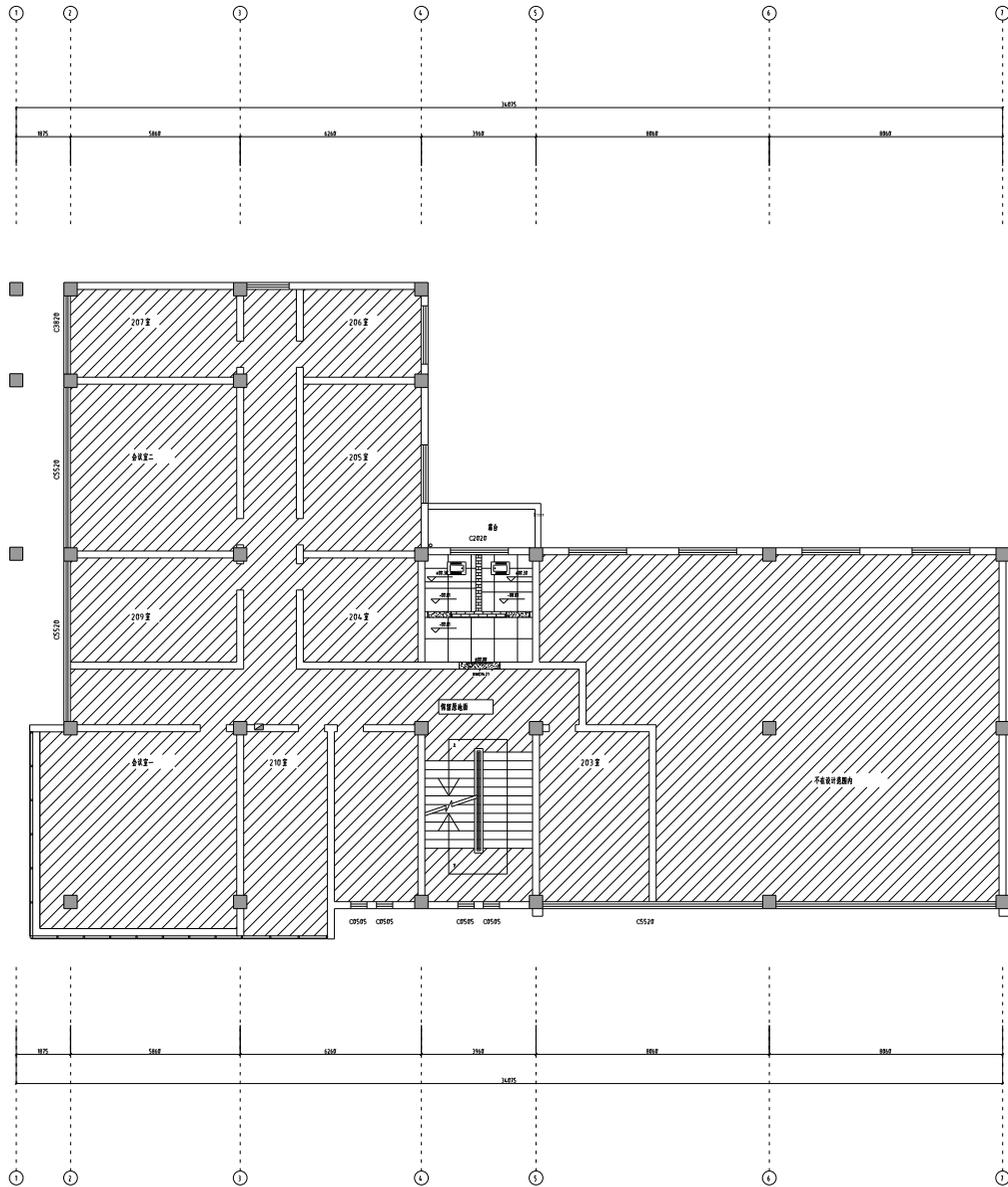

图例			
填充样式	单位	数量	名称
	M2	14	800*800*10 (R9)
	M2	0.8	20MM厚原浆金沙大理石 (R11)

图例

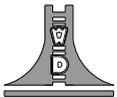

江苏文博建筑设计有限公司

JIANGSU WENBO
ARCHITECTURAL DESIGN Co., Ltd

册号: 甲第
证号: A320121796
地址: 中国江苏 扬州市 润扬路 100 号
邮编: No.100, XuhuanRoad Danyang Jiangsu China
电话: 0511-65261957
邮箱: Fax: 0511-65269644
网址: Internet Add: www.dsjjz.com/index.htm
电子邮箱: E-mail: 1968722@china.com

图例

设计说明

图例




江苏文博建筑设计有限公司
扬州润扬路 100 号

审批	APPROVE	设计	
项目负责人	PROJECT ENGINEER	审核	
专业负责人	NO CHANGE OF SPECIALITY	审核	
审核	EXAMINED	审核	
校对	CHECKED	审核	
设计	DESIGNED	审核	
制图	DRAWN	审核	

图名 TITLE

二层平面布置图



专业	SPECIALITY	图号	
设计阶段	DESIGN STAGE	施工图	
比例	SCALE	图注	
日期	DATE	2024.11	
图号	DRAWING NO.	装施	ZS-16
图例			
图例			

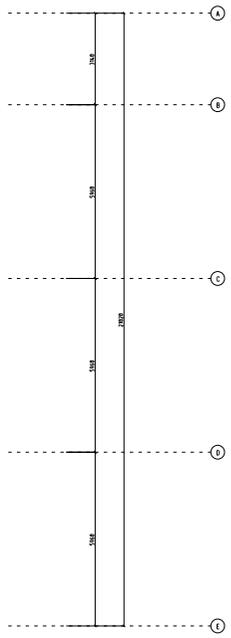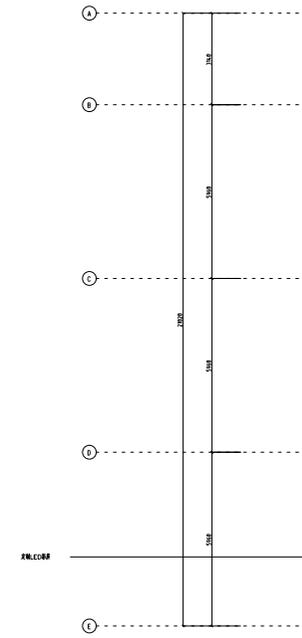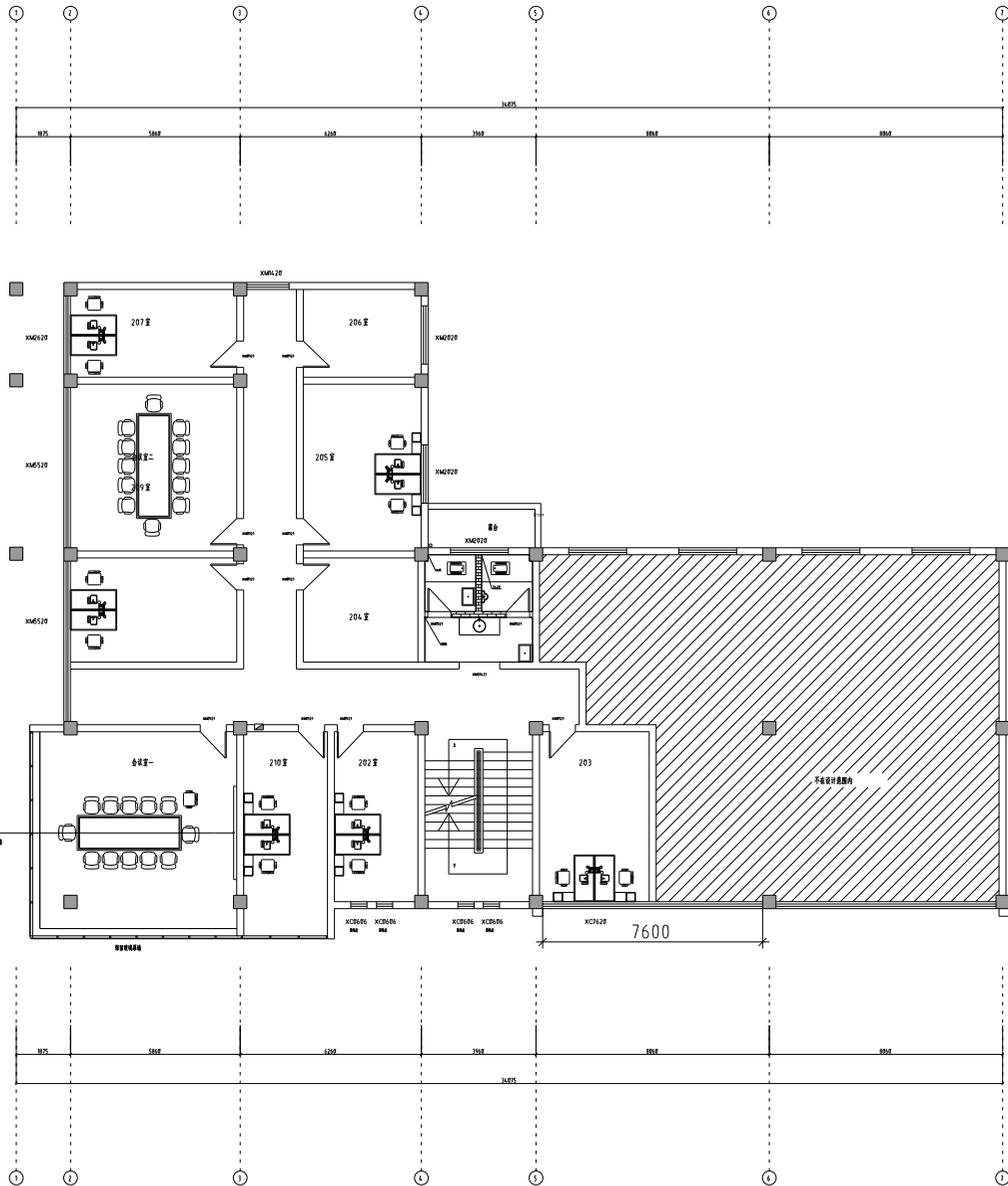

项目	序号	名称	单位	数量	规格	备注
窗	XMG210	100 断桥铝窗	樘	1	2000*2000	5+20+5 中空玻璃断桥铝平开窗
	XMG510	100 断桥铝窗	樘	2	1500*2000	5+20+5 中空玻璃断桥铝平开窗
	XMG010	100 断桥铝窗	樘	3	2000*2000	5+20+5 中空玻璃断桥铝平开窗
	KC0604	100 断桥铝平开窗	樘	8	600*900	5+20+5 中空玻璃断桥铝平开窗
	KC0720	100 断桥铝窗	樘	1	7600*2000	5+20+5 中空玻璃断桥铝平开窗
	KC0420	100 断桥铝窗	樘	1	1400*2000	5+20+5 中空玻璃断桥铝平开窗
门	XMG211	玻璃门	樘	10	900*2100	
	XMG011	玻璃门	樘	2	900*2100	甲级玻璃门
	XMG012	玻璃门	樘	1	1400*2100	

注: 更换门窗, 保留地面, 墙面修补破损部分, 重新刷乳胶漆, 开关插座保留原位置不动。

办公家具位置保留原位置, 本平面仅供参考。

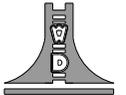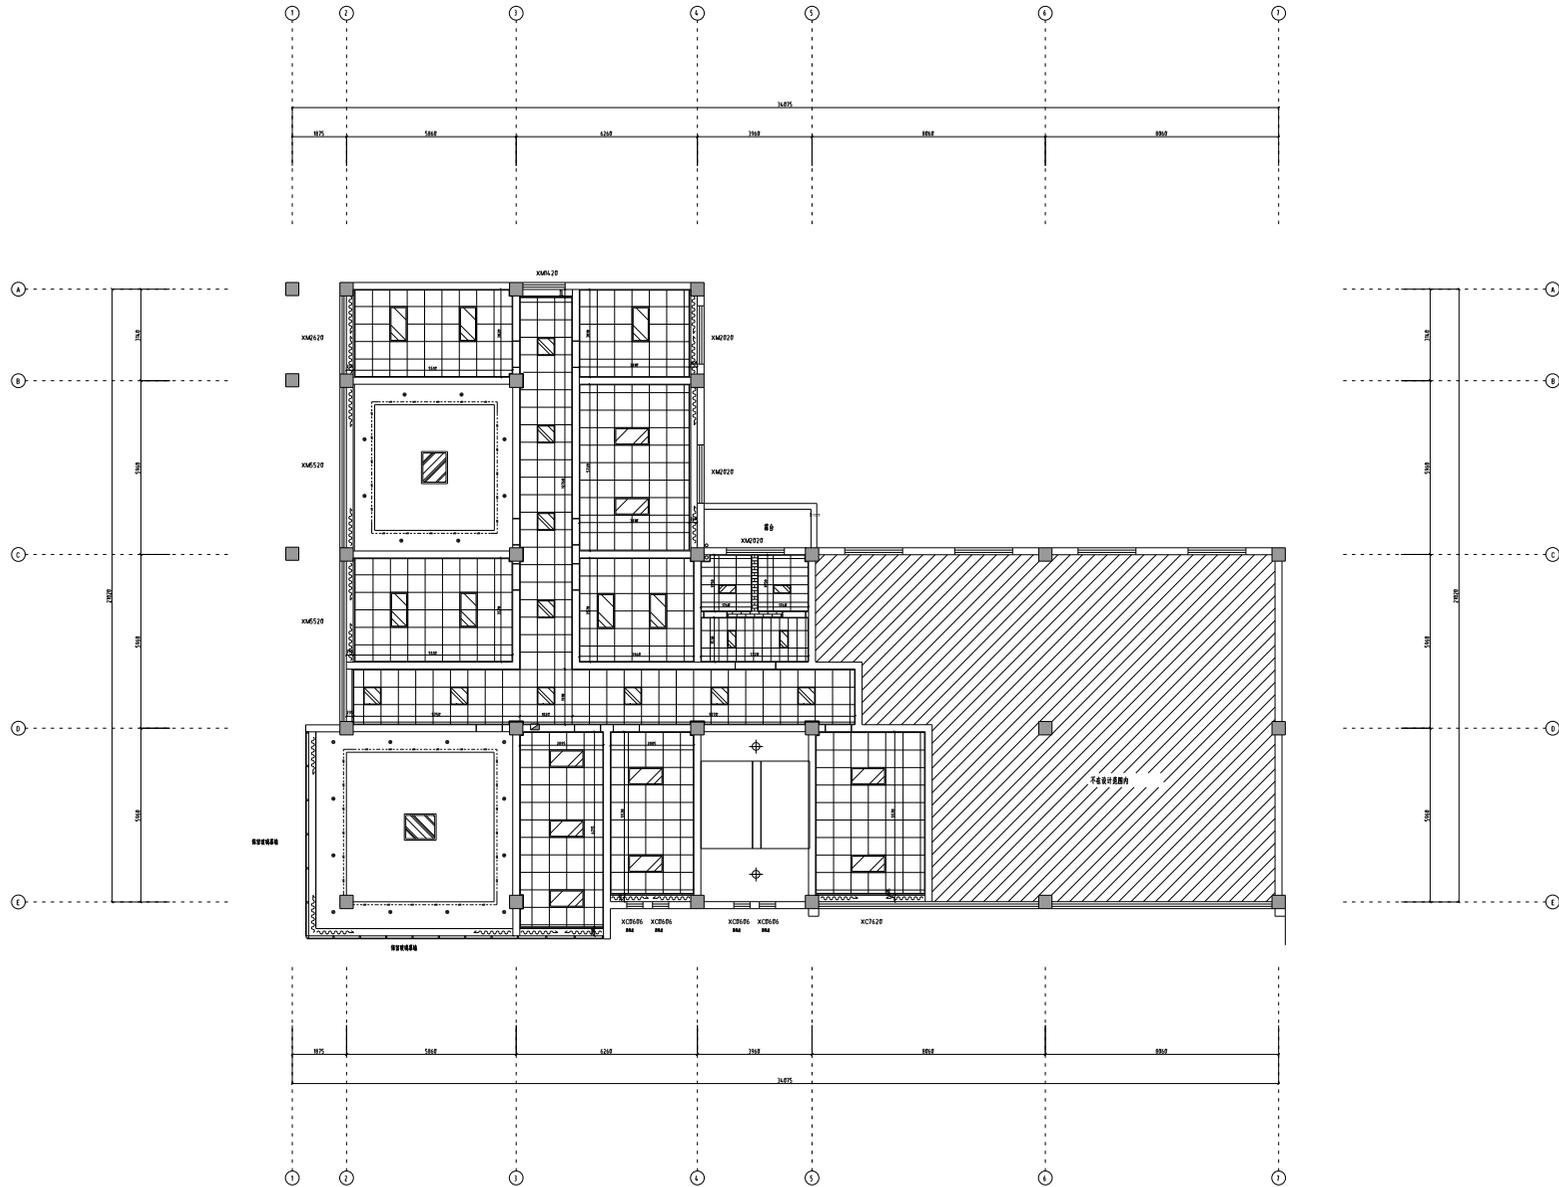

江苏文博建筑设计有限公司
JIANGSU WENBO
ARCHITECTURAL DESIGN Co.,Ltd

设计等级: 甲级
证书号: A320121796
地址: 中国江苏 扬州市 润扬国际中心
邮编: No.100, XuhuanRoad Dingtang Jiangsu China
电话: 0511-65261957
网址: www.dyjz.com/index.htm
电子邮箱: E-mail: 1968722@china.com


项目负责人: 张洪涛



项目负责人: 张洪涛

审批	APPROVE	日期	
项目负责人	PROJECT ENGINEER	日期	
专业负责人	IN CHARGE OF SPECIALITY	日期	
校核	CHECKED	日期	
设计	DESIGNED	日期	
制图	DRAWN	日期	

图名 TITLE

二层天花尺寸图

专业	SPECIALITY	备注	
设计阶段	DESIGN STAGE	施工图	
比例	SCALE	1:1	
日期	DATE	2024.11	
图号	DRAWING NO.	装施	ZS-22
设计编号			
审核编号			

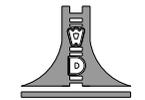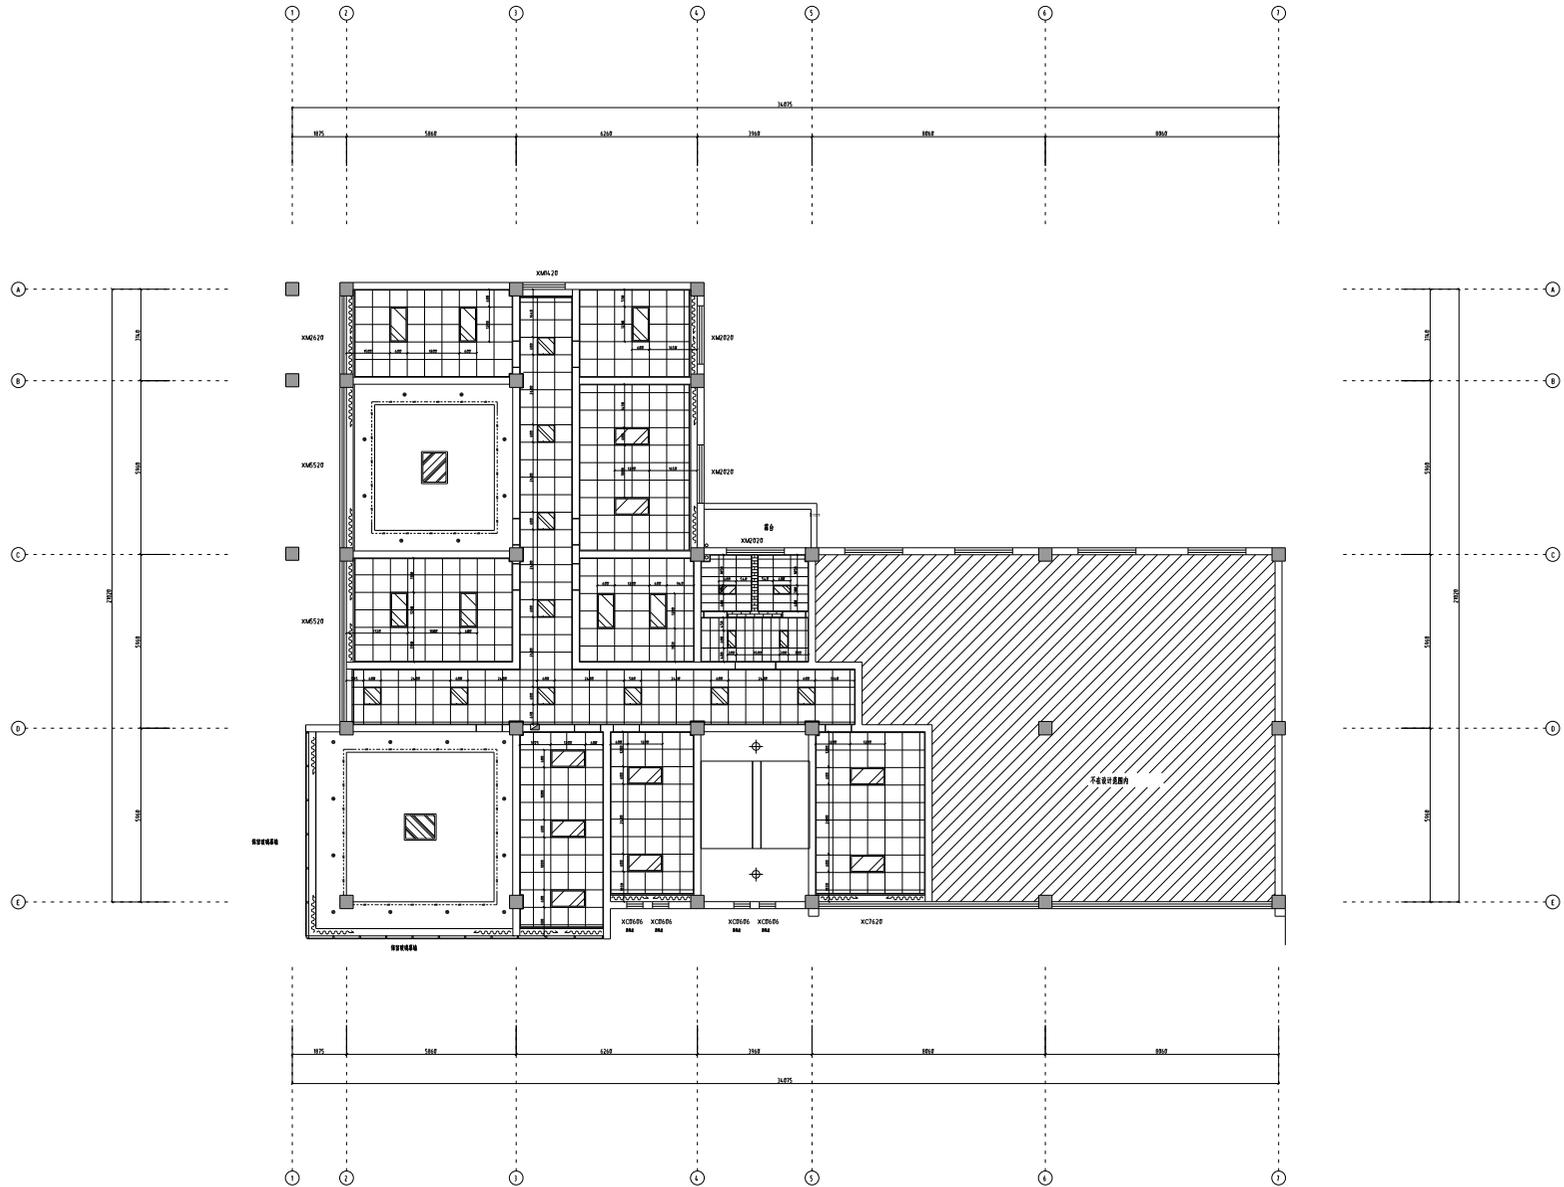

江苏文博建筑设计有限公司
JIANGSU WENBO
ARCHITECTURAL DESIGN Co., Ltd

设计等级: 甲级
证书号: A32012796
地址: 中国江苏 扬州市 润扬国际中心
邮编: No.106, XuhuanRoad Dintong Jiangsu China
电话: 0511-65261957
网址: www.dyjz.com/index.htm
电子邮箱: E-mail: 1968722@china.com

服务内容:
本公司承接设计专业性较强
施工难度较大的工程
如: 工业建筑、民用建筑、景观设计
及室内外环境艺术设计等。

(注册工程师签字章)

(注册工程师签字章)

(注册工程师签字章) (注册造价工程师签字章)

项目负责人



项目负责人

审核	APPROVE	日期	
设计	DESIGN ENGINEER	日期	
校对	NO CHANGE OF SPECIALTY	日期	
检查	EXAMINED	日期	
审核	CHECKED	日期	
设计	DESIGNED	日期	
制图	DRAWN	日期	

图名 TITLE

二层灯具尺寸图

专业	SPECIALTY	备注	
设计阶段	DESIGN STAGE	施工图	
比例	SCALE	图注	
日期	DATE		2024.11
图号	DRAWING NO.	装施	ZS-25
设计编号			
审核编号			

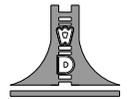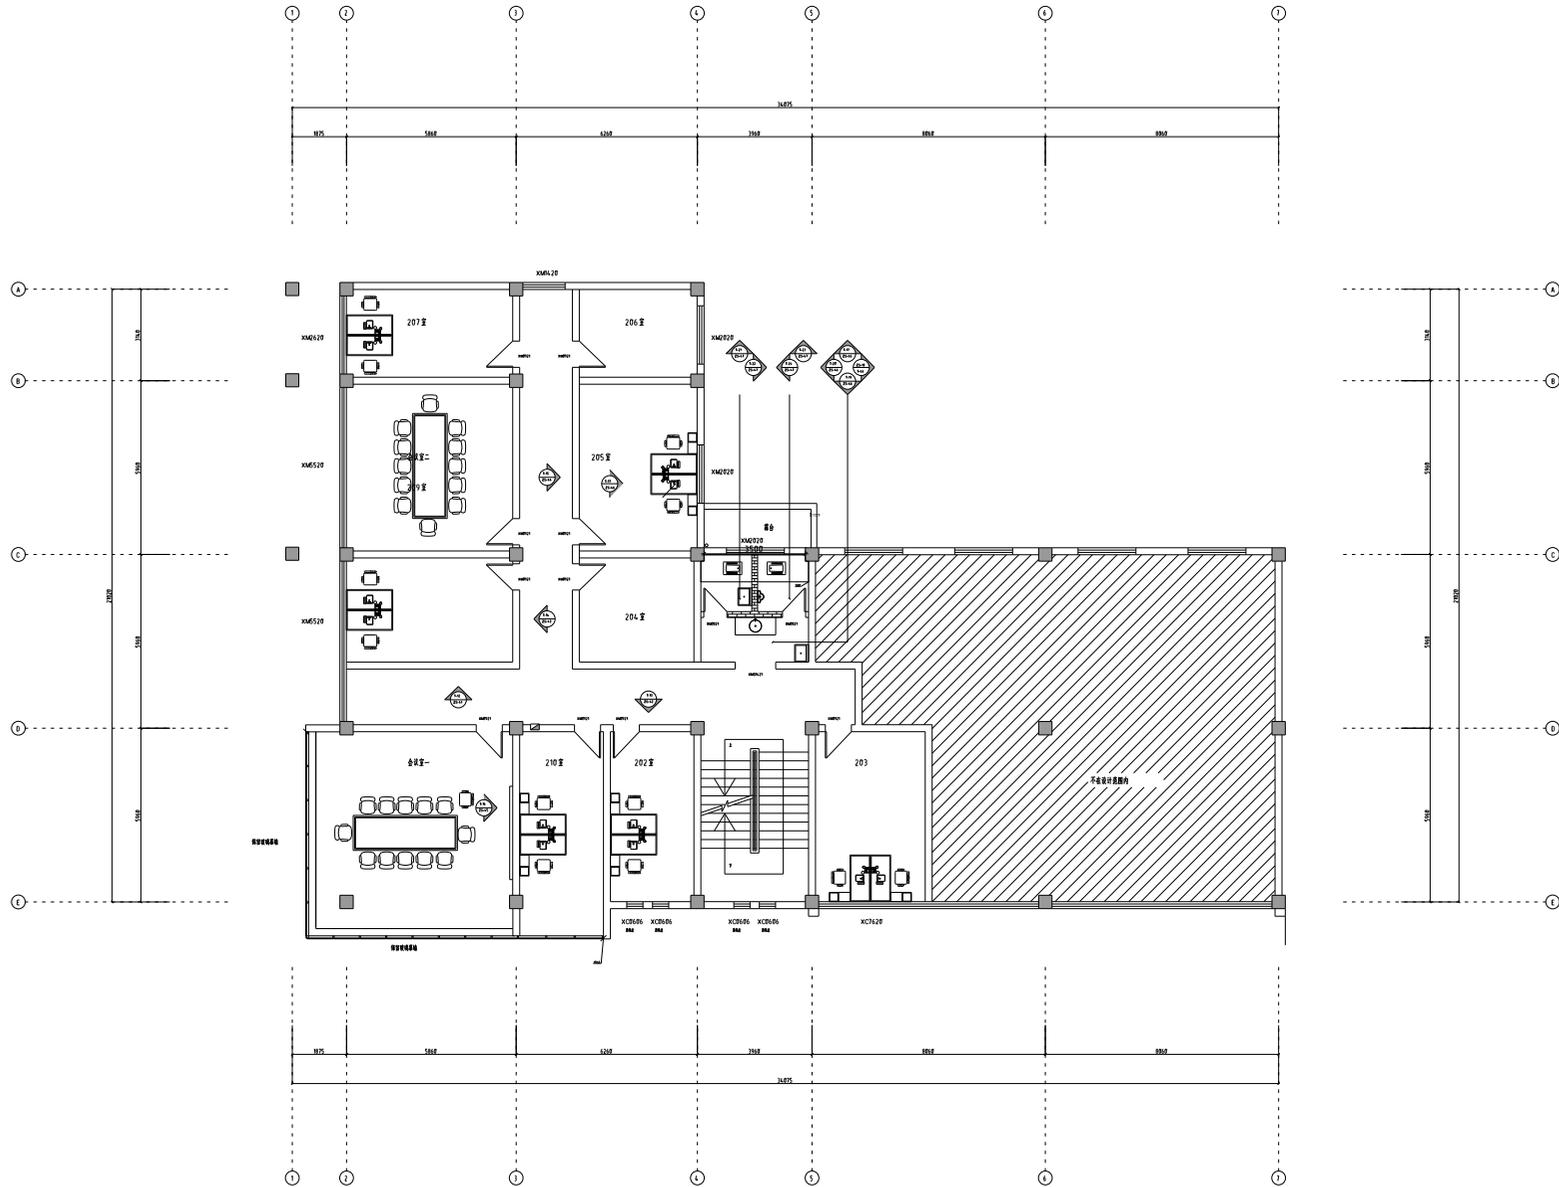

江苏文博建筑设计有限公司
JIANGSU WENBO
ARCHITECTURAL DESIGN Co.,Ltd

设计等级: 甲级
证书号: A32012796
地址: 中国江苏 扬州市 润扬国际 101 号
邮编: No.101A, XuhuanRoad Dintang Jiangsu China
邮编: Postal Code: 225300
电话: Tel: 0511-65261957
传真: Fax: 0511-65399644
网址: Internet Add: www.dwyj.com/index.htm
电子邮箱: E-mail: 1948722@china.com


审批	APPROVE	日期	
项目负责人	PROJECT ENGINEER	日期	
专业负责人	IN CHARGE OF SPECIALITY	日期	
校核	EXAMINED	日期	
核对	CHECKED	日期	
设计	DESIGNED	日期	
制图	DRAWN	日期	


图名 TITLE

二层立面索引图

专业	SPECIALITY	图号	
设计阶段	DESIGN STAGE	施工期	
比例	SCALE	图注	
日期	DATE	2024.11	
图号	DRAWING NO.	装施	ZS-28
图例			
备注			

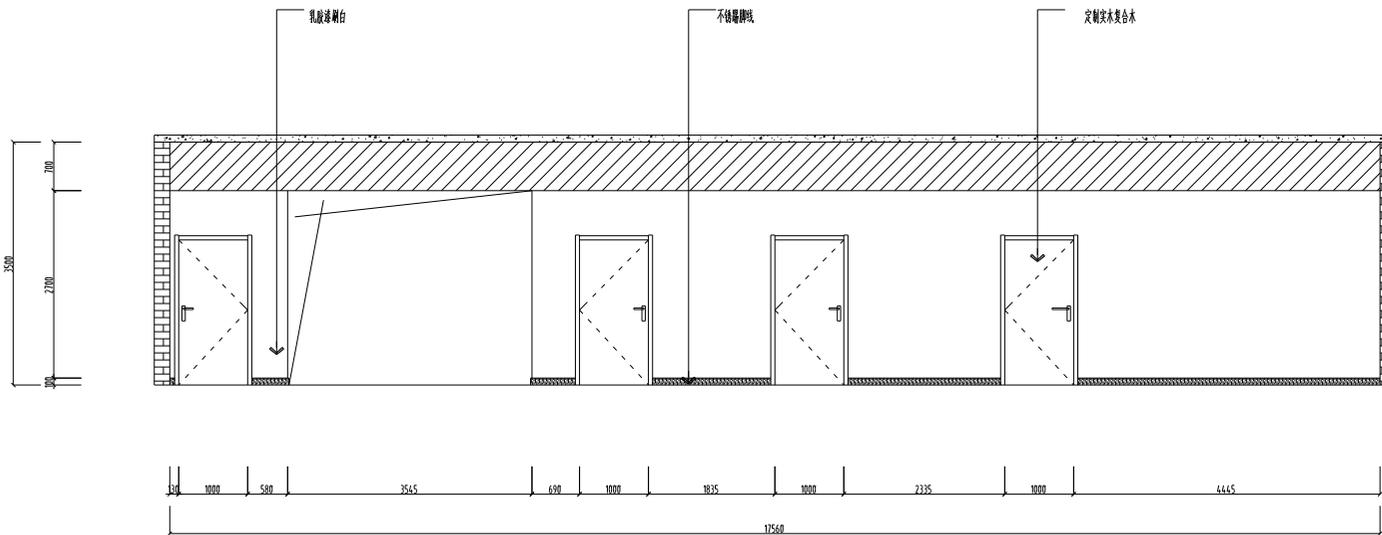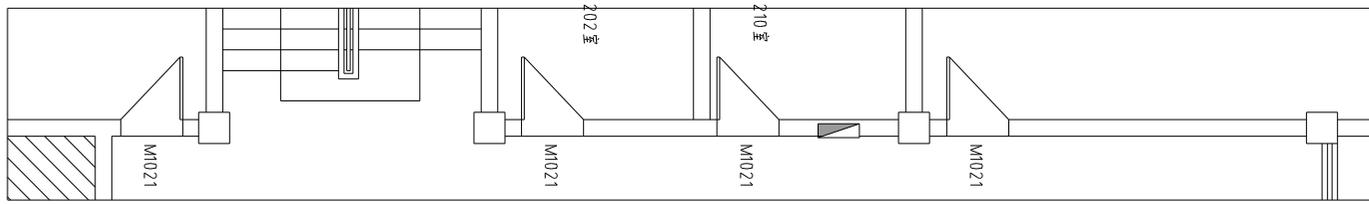

图例

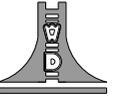

江苏文博建筑设计有限公司

JIANGSU WENBO
ARCHITECTURAL DESIGN Co., Ltd

设计等级: 甲级
证书号: A32012796
地址: 中国江苏 扬州市 维扬路 100 号
Address: No.100, Xiyuan Road, Dintang, Jiangsu China
邮编: 225000 Postal Code: 225000
电话: Tel: 0511-65261957
传真: Fax: 0511-6589844
网址: Internet Add: www.dwyj.com/index.htm
电子邮箱: E-mail: 1960722@china.com


图例




审批	APPROVE	日期	2024.11
项目负责人	PROJECT ENGINEER	姓名	张洪
专业负责人	PROF. IN CHARGE OF SPECIALITY	姓名	张洪
审核	EXAMINED	姓名	张洪
校对	CHECKED	姓名	张洪
设计	DESIGNED	姓名	张洪
制图	DRAWN	姓名	张洪

图名 TITLE

T-13

专业	SPECIALITY	名称	装饰
设计阶段	DESIGN STAGE	施工图	
比例	SCALE	1:1	
日期	DATE	2024.11	
图号	DRAWING NO.	装饰	ZS-42
设计编号			
审核编号			

T-13 PLAN

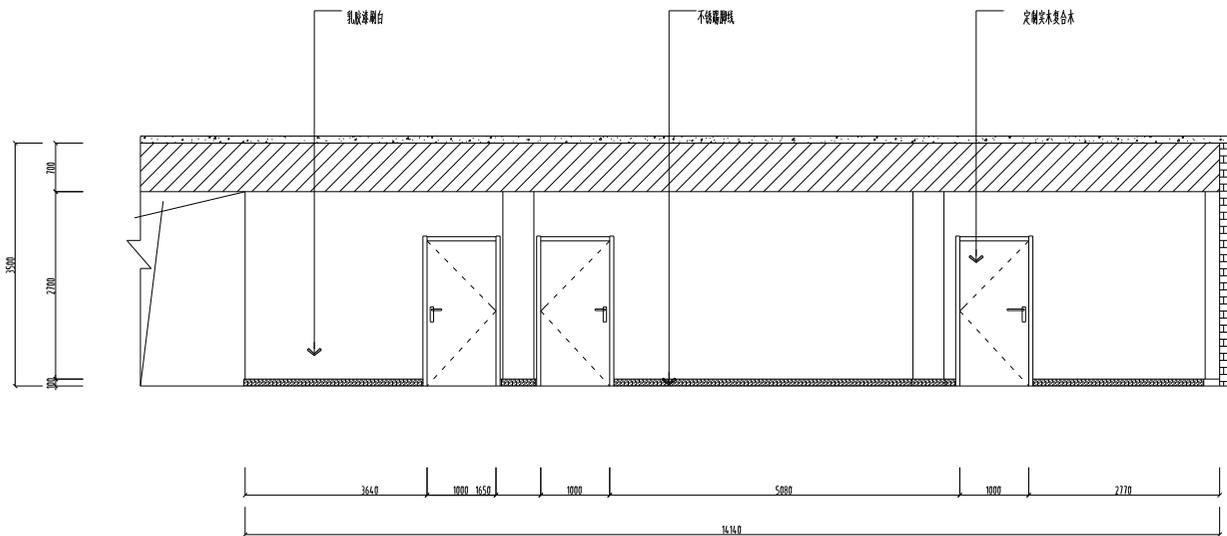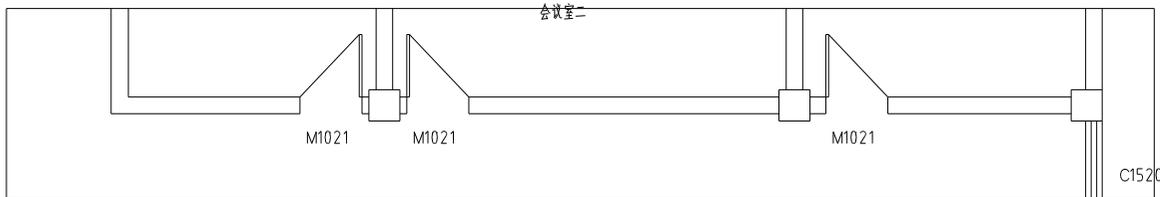

T-14 PLAN

图例



江苏文博建筑设计有限公司

JIANGSU WENBO
ARCHITECTURAL DESIGN Co.,Ltd

设计等级: 甲级
证书号: A320121796
地址: 中国江苏 扬州市 维扬路 100 号
扬州 邮编: No.100, XuyuanRoad Dintang Jiangsu China
扬州 邮编: Postal Code: 225008
电话: Tel: 0511-65261957
传真: Fax: 0511-65399644
网址: Internet Add: www.dysjy.com/index.htm
电子邮箱: E-mail: 1960722@china.com


审核	APPROVE	日期	
项目负责人	PROJECT ENGINEER	日期	
专业负责人	IN CHARGE OF SPECIALITY	日期	
检查	EXAMINED	日期	
核对	CHECKED	日期	
设计	DESIGNED	日期	
制图	DRAWN	日期	

图名 TITLE

T-14

专业	SPECIALITY	图例
设计阶段	DESIGN STAGE	施工图
比例	SCALE	1:1
日期	DATE	2024.11
图号	DRAWING NO.	装施 ZS-43
设计编号		
设计日期		

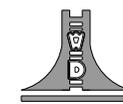

江苏文博建筑设计有限公司

JIANGSU WENBO
ARCHITECTURAL DESIGN Co., Ltd

注册类别: 甲级
注册证号: A320121796
地址: 中国江苏 扬州市 润扬国际 101 号
邮编: No.101, Jiyuan Road, Danyang, Jiangsu, China
邮编: Postal Code: 225200
电话: Tel: 0511-65261957
传真: Fax: 0511-6599644
网址: Internet Add: www.dwyj.com/index.htm
电子邮箱: E-mail: 1968722@china.com


项目负责人


项目负责人

审批	APPROVE	日期	
设计	PROJECT ENGINEER	日期	
校对	NO CHANGE OF SPECIALITY	日期	
审核	EXAMINED	日期	
检查	CHECKED	日期	
设计	DESIGNED	日期	
制图	DRAWN	日期	

图名 TITLE


T-04

专业	SPECIALITY	图号	
设计阶段	DESIGN STAGE	施工图	
比例	SCALE	图注	
日期	DATE	2024.11	
图号	DRAWING NO.	装施	ZS-33
设计编号			
审核编号			

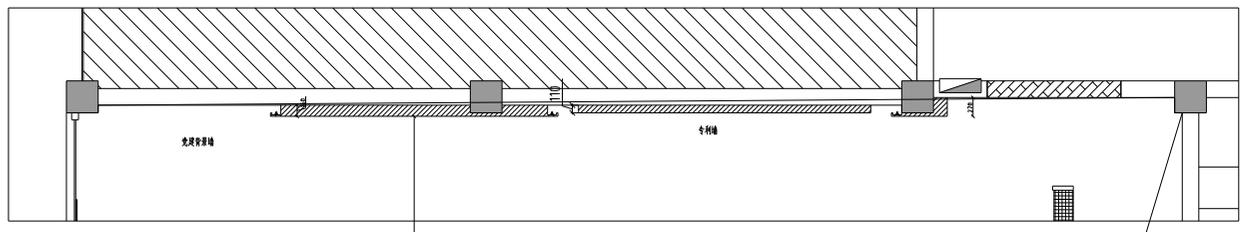


16345


纸面石膏板乳胶漆刷白
12 厚胶基层(A级)

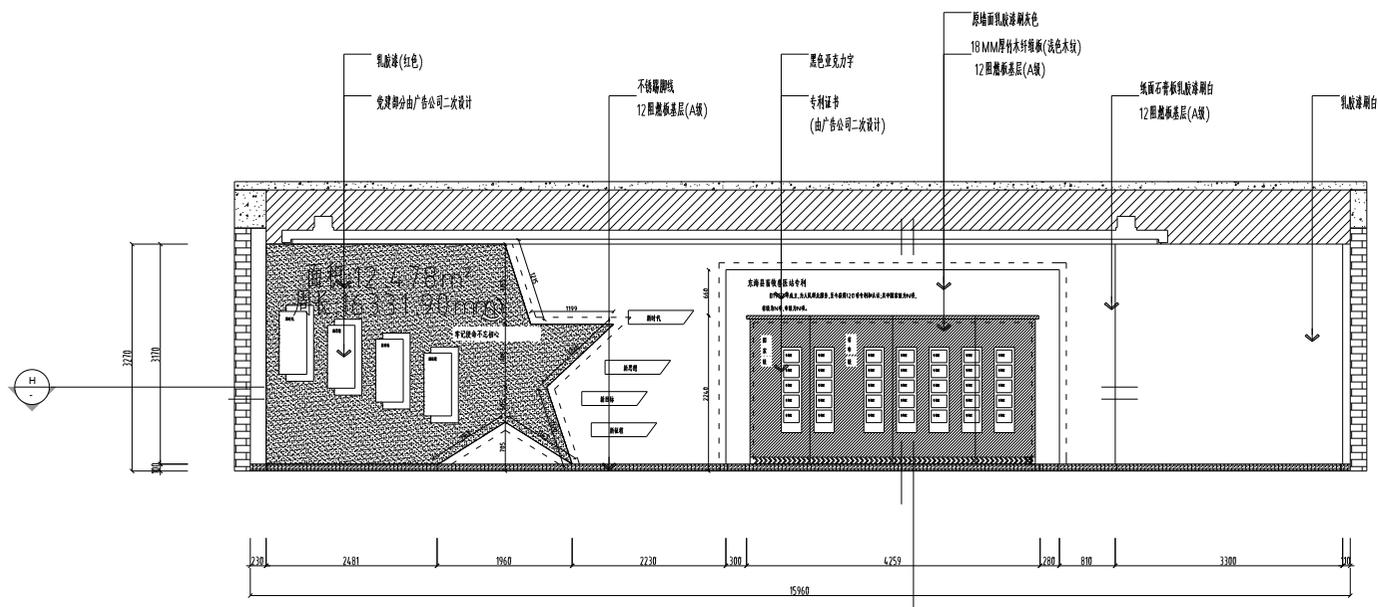



T-04 PLAN

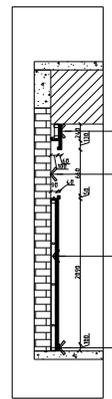

F剖面图 PLAN

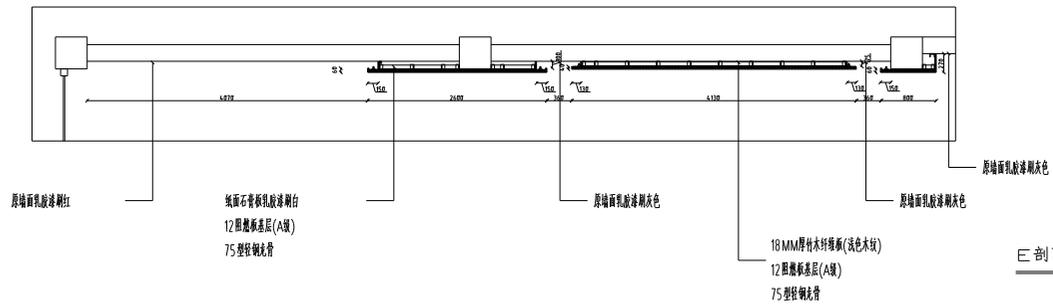


E剖面图 PLAN

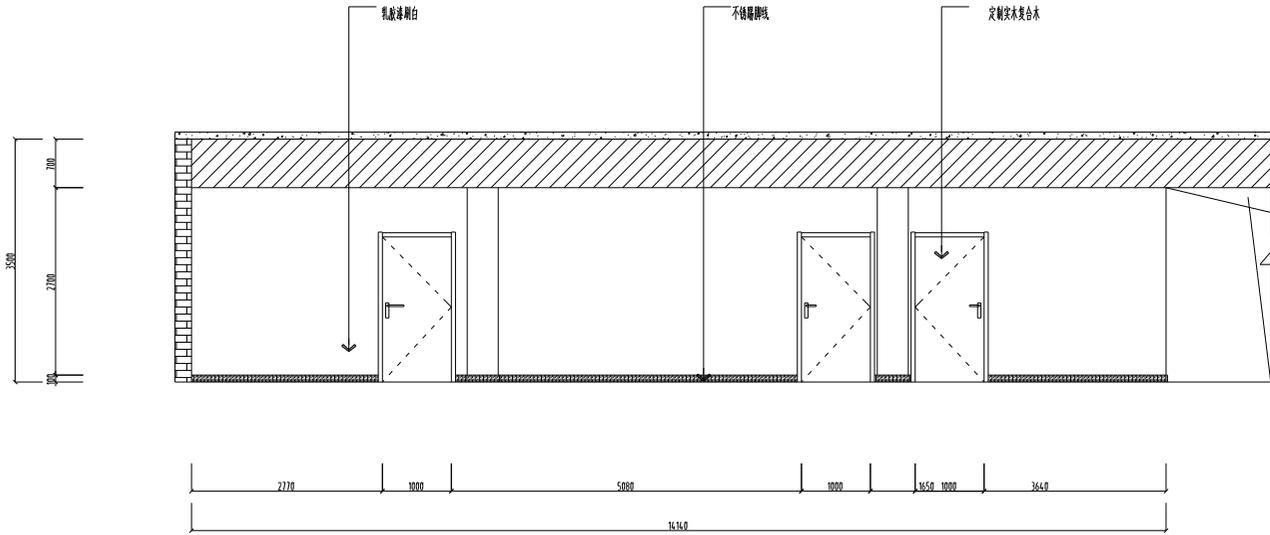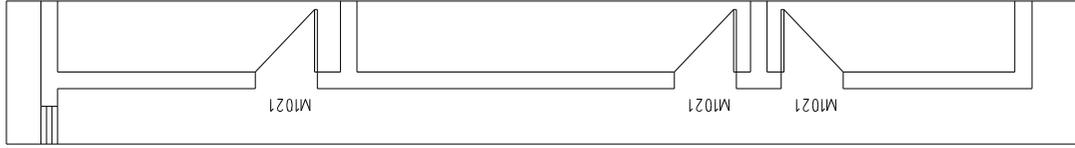

T-15 PLAN

图例

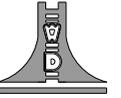

江苏文博建筑设计有限公司

JIANGSU WENBO
ARCHITECTURAL DESIGN Co., Ltd

证书编号: 甲第
证书号: A320121296
地址: 中国江苏 扬州市 维扬路 101 号
扬州 邮编: 225000
地址: No.101, XiyuanRoad Dintang Jiangsu China
邮编: Postal Code: 225000
电话: Tel: 0511-65261957
传真: Fax: 0511-65898644
网址: Internet: Add: www.dysjy.com/index.htm
电子邮箱: E-mail: 1960722@china.com


图例

各层平面图例

工程名称



审核	APPROVE	日期	2024.11
设计	DESIGN	日期	2024.11
校对	CHECK	日期	2024.11
审核	REVIEW	日期	2024.11
设计	DESIGNED	日期	2024.11
制图	DRAWN	日期	2024.11

图名 TITLE

T-15

专业	SPECIALITY	图例
设计阶段	DESIGN STAGE	施工图
比例	SCALE	1:1
日期	DATE	2024.11
图号	DRAWING NO.	ZS-44
图例	图例	
图例	图例	

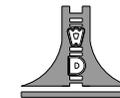

江苏文博建筑设计有限公司

JIANGSU WENBO
ARCHITECTURAL DESIGN Co., Ltd

设计等级: 甲级
证书号: A320121796
地址: 中国江苏 扬州市 维扬路 101 号
邮编: No.101, XihuanRoad Dintang Jiangsu China
电话: 151-4524957
网址: www.dyjy.com/index.htm
电子邮箱: 1948722@china.com

服务宗旨
以人为本 服务至上 专业敬业
设计严谨 施工规范 质量第一
诚实守信 合作共赢 客户至上

(注册工程师签字章)

(注册工程师签字章)

(注册工程师签字章) (设计注册工程师签字章)

项目负责人
张俊


项目负责人
张俊

审批	APPROVE	日期	
项目负责人	PROJECT ENGINEER	日期	
专业负责人	IN CHARGE OF SPECIALITY	日期	
校核	EXAMINED	日期	
审核	CHECKED	日期	
设计	DESIGNED	日期	
制图	DRAWN	日期	


图名 TITLE

三层原始结构图

专业	SPECIALITY	结构
设计阶段	DESIGN STAGE	施工图
比例	SCALE	1:50
日期	DATE	2024.11
图号	DRAWING NO.	装施 ZS-03
设计编号		
审核编号		

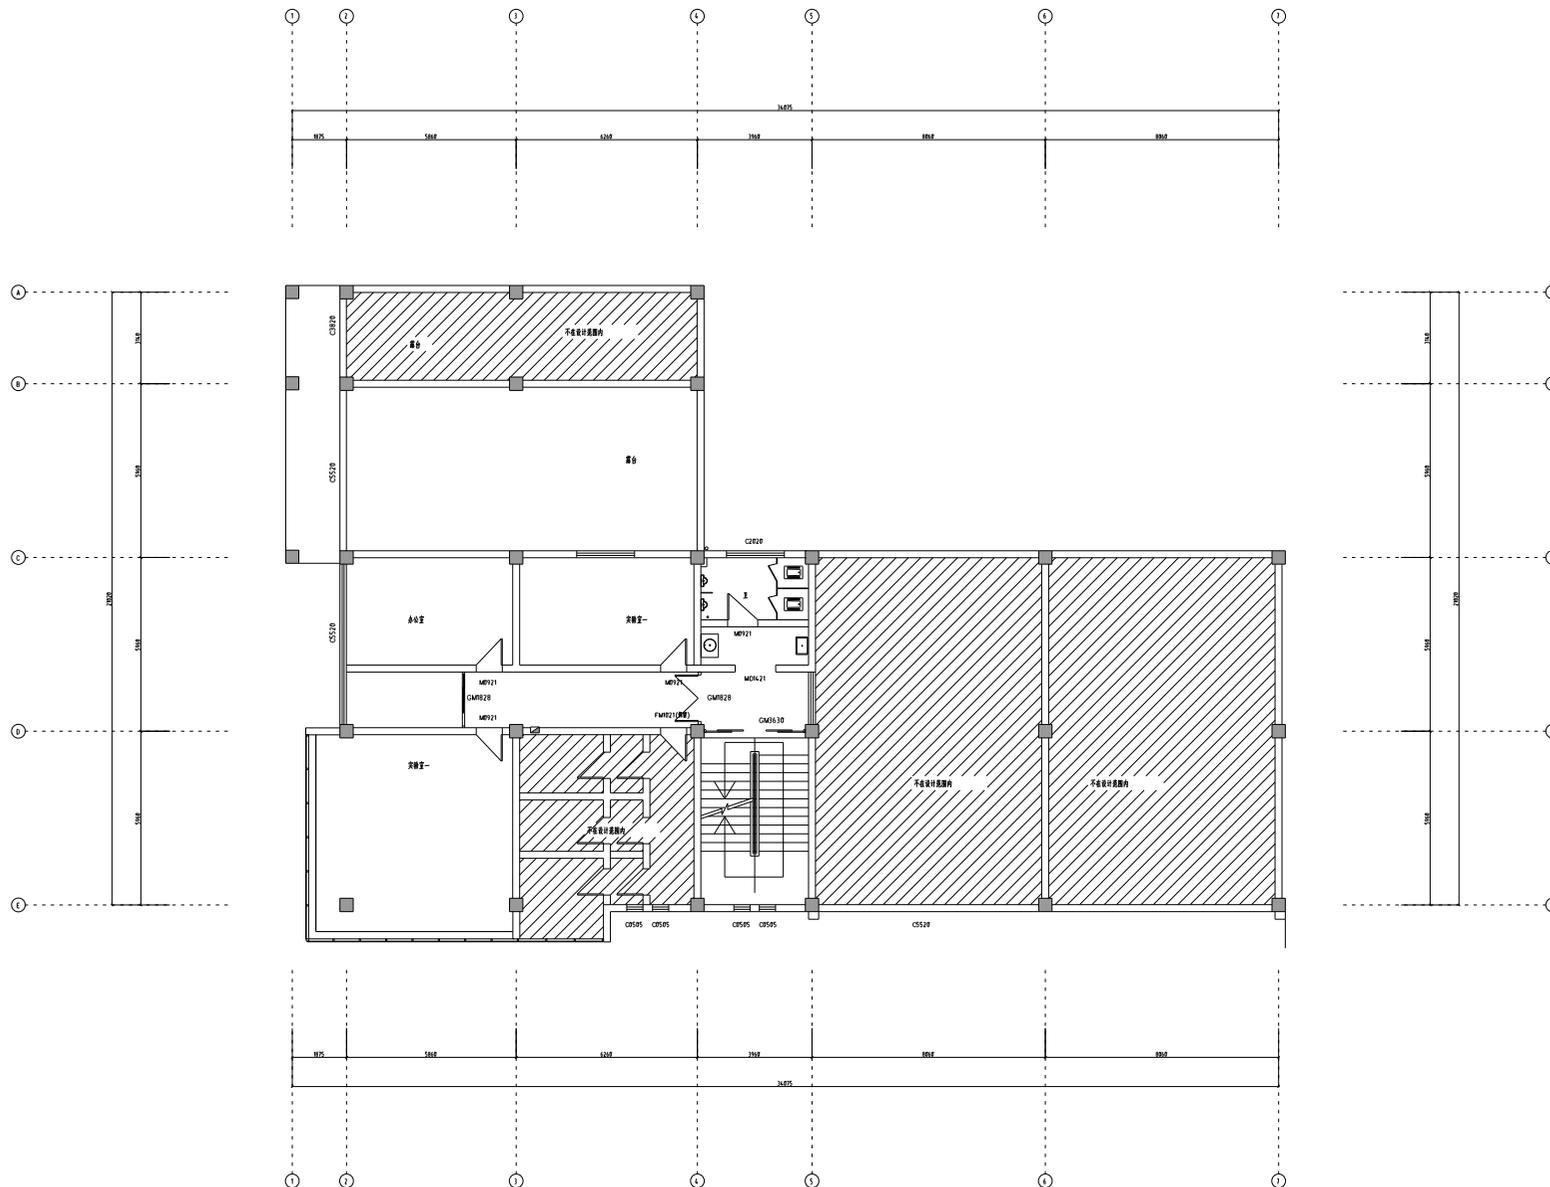

1. 图中所示(名称、位置)均按实际情况,如有变更,请及时通知设计单位,以便及时调整。

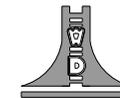

江苏文博建筑设计有限公司

JIANGSU WENBO
ARCHITECTURAL DESIGN Co., Ltd

证书编号: 甲第
证书号: A320121796
地址: 中国江苏 扬州 润扬国际中心
邮编: No.1006 XuhuanRoad Dintang Jiangsu China
电话: 0511-65261957
传真: 0511-65269644
网址: Internet Add: www.dyjy.com/index.htm
电子邮箱: E-mail: 1948722@china.com


项目负责人


项目负责人
项目负责人
项目负责人

姓名	APPROVE	日期	
姓名	PROJECT ENGINEER	日期	
姓名	NO CHANGE OF SPECIALITY	日期	
姓名	EXAMINED	日期	
姓名	CHECKED	日期	
姓名	DESIGNED	日期	
姓名	DRAWN	日期	

图名 TITLE

三层拆除平面图


专业	SPECIALITY	日期	
设计阶段	DESIGN STAGE	竣工日期	
比例	SCALE	图号	
日期	DATE	2024.11	
图号	DRAWING NO.	装施	ZS-07
图例			
图例			

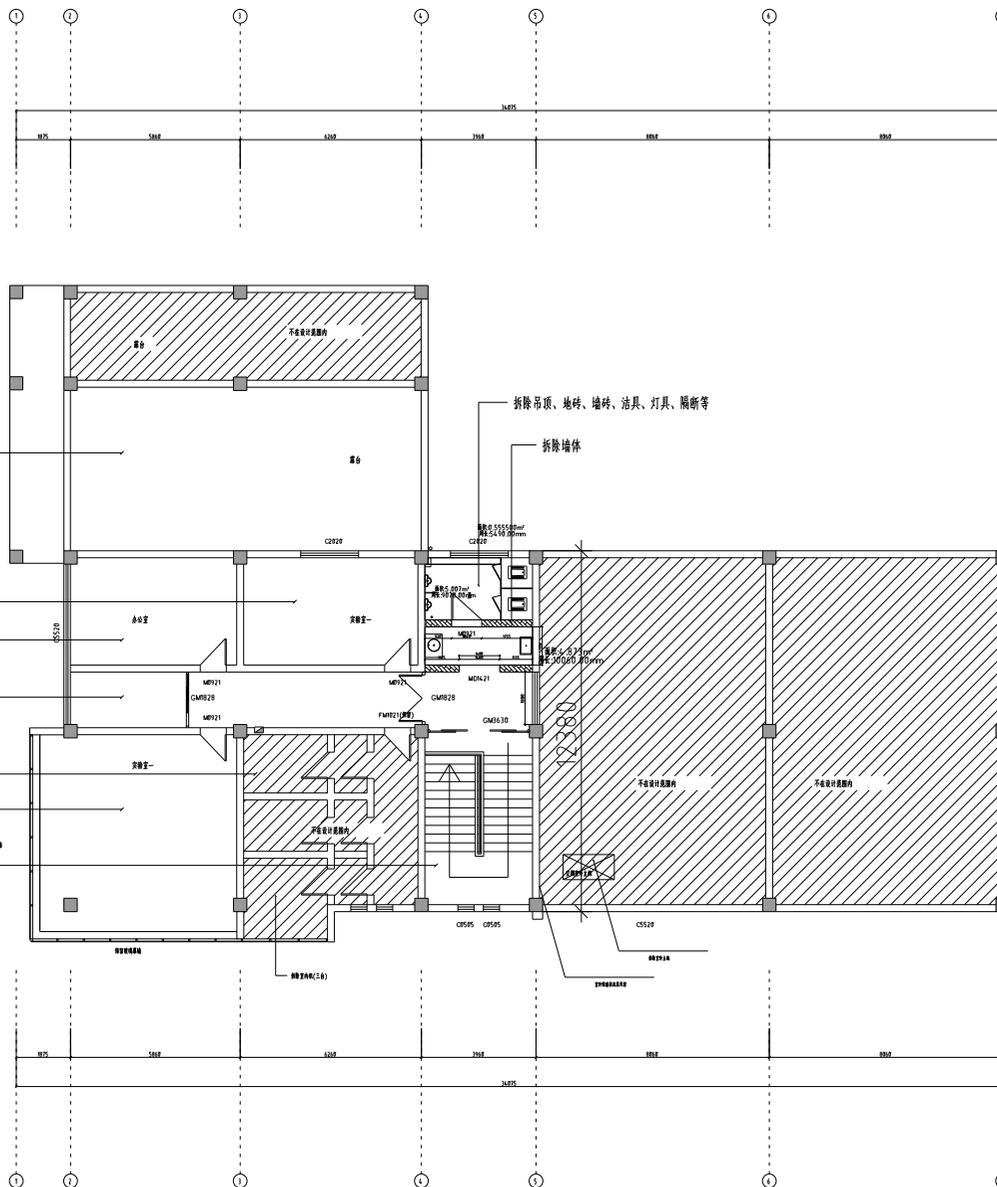

- 拆除原防水卷材
清理屋面垃圾
- 拆除吊项、灯具
- 拆除吊项、灯具
- 拆除空调(三台)
- 拆除吊项、灯具
- 拆除吊项、灯具
- 铲除原乳胶漆

拆除部分				
代号	项目	单位	数量	备注
楼地面	拆除木地板	M2	218	拆除
	拆除花岗岩	M2		
	拆除地砖	M2	4.2	卫生间
	拆除地毯	M2	16	卫生间
楼内	拆除油漆	m	1	卫生间门套
	拆除门套	m	1	卫生间
	拆除窗套	m	2	卫生间
	拆除卫生间洁具	M2	12.8	卫生间一、二、卫生间、走廊
天棚	拆除吊顶石膏板	M2	12.8	卫生间一、二、卫生间、走廊
	拆除吊顶龙骨	M2	16	卫生间
门窗	拆除铝合金窗	m	0.9	CPS05 (4#) 250*2100 CPS05 (2#) 250*2100
	拆除玻璃窗	m	2-3	卫生间玻璃窗(含窗套)
	拆除铝合金门	m	0.9	M0921 (2#) C.M0921 (2#) C.M0921 (2#) C.M0921 (2#)
其他	拆除卫生间洁具	m	1	卫生间洁具
	其他	m	3	卫生间洁具

1. 图中尺寸、标高、坐标、方位。

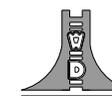

江苏文博建筑设计有限公司
JIANGSU WENBO
ARCHITECTURAL DESIGN Co., Ltd

设计阶段: 中期
证书号: A320121796
地址: 中国江苏 扬州市 润扬国际 101 号
邮编: No.101, XihuanRoad Danyang Jiangsu China
邮编: Postal Code: 225200
电话: Tel: 0511-65261957
传真: Fax: 0511-65269644
网址: Internet Add: www.dwyj.com/index.htm
电子邮箱: E-mail: 1948722@china.com



图名 TITLE


三层隔墙平面图

专业	SPECIALITY	专业	
设计阶段	DESIGN STAGE	施工图	
比例	SCALE	1:50	
日期	DATE	2024.11	
图号	DRAWING NO.	装施	ZS-11
设计编号			
审核编号			

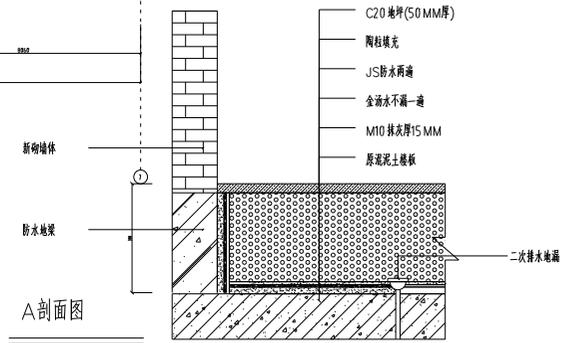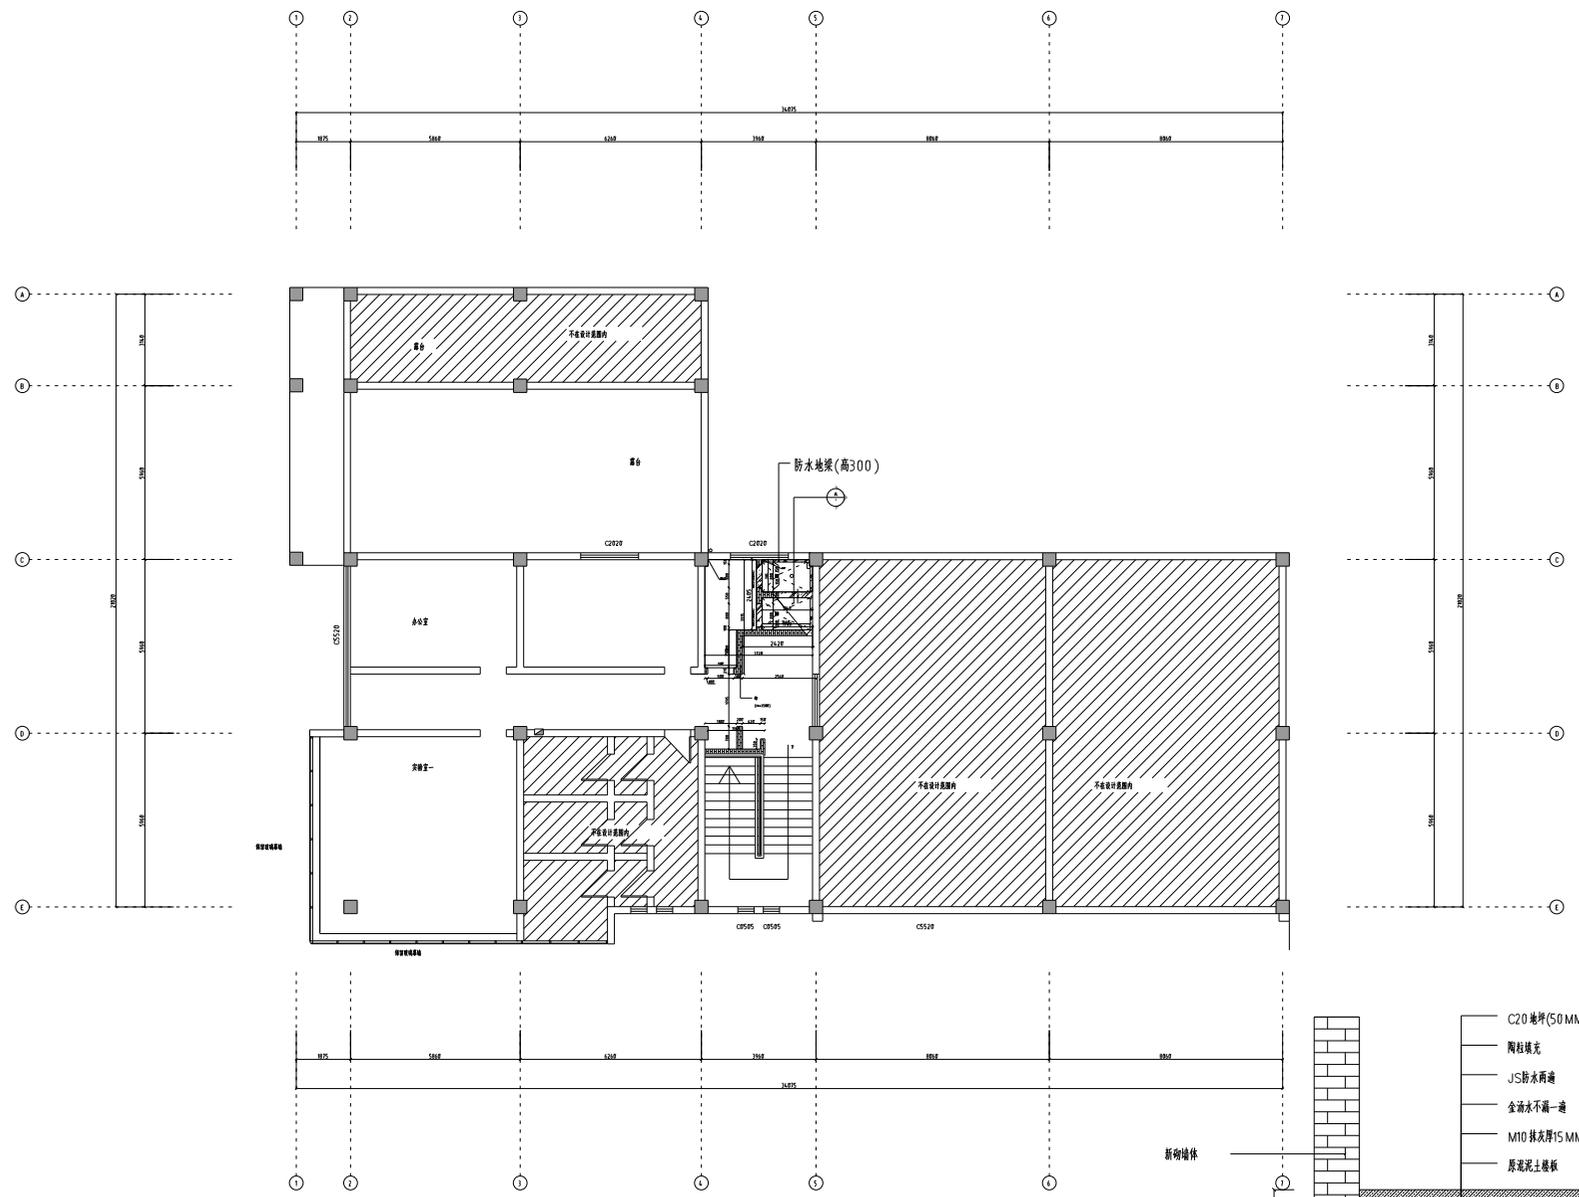

砌墙部分				
序号	名称	单位	数量	备注
1	砌墙	m ²	4.5	240墙
2	砌墙	m ²	3.6	240墙

1. 砌墙砂浆采用M2.5水泥砂浆
2. 砌墙高度按设计标高

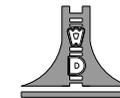

江苏文博建筑设计有限公司

JIANGSU WENBO
ARCHITECTURAL DESIGN Co.,Ltd

证书编号: 甲第
证号: A32012796
地址: 中国江苏 扬州市 润扬国际 101 号
扬州 润扬国际 101 号
邮编: No.101, XuhuanRoad Dintang Jiangsu China
邮编: Postal Code: 225000
电话: Tel: 0511-65261957
传真: Fax: 0511-65399644
网址: Internet Add: www.dxyjz.com/index.htm
电子邮箱: E-mail: 1948722@sina.com


审批	APPROVE	日期	2024.11
项目负责人	PROJECT ENGINEER	姓名	张洪
专业负责人	IN CHARGE OF SPECIALITY	姓名	张洪
审核	EXAMINED	姓名	张洪
校对	CHECKED	姓名	张洪
设计	DESIGNED	姓名	张洪
制图	DRAWN	姓名	张洪

图名 TITLE

三层地面铺装图

专业	SPECIALITY	名称	建筑
设计阶段	DESIGN STAGE	施工图	
比例	SCALE	1:50	
日期	DATE	2024.11	
图号	DRAWING NO.	装施	ZS-14
设计编号			
审核编号			

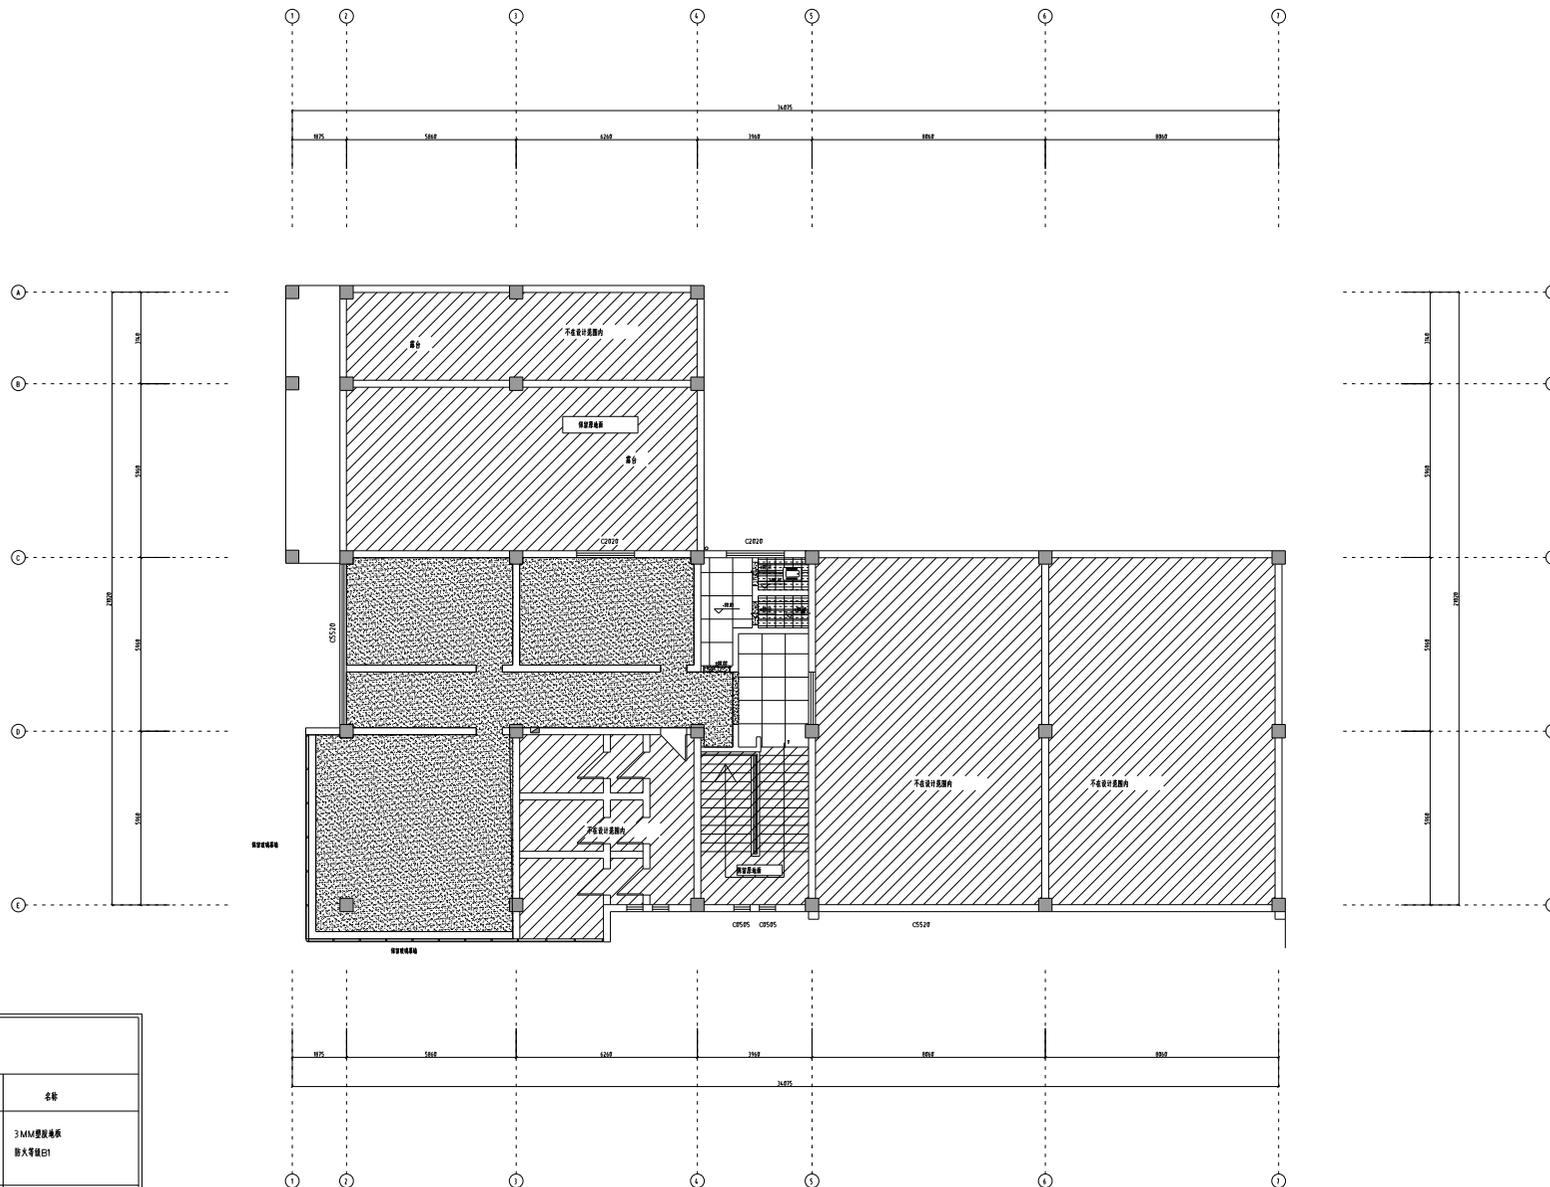

图例			
填充样式	单位	数量	名称
	M2	11	800*800*10地砖 (深灰色)
	M2	3.8	300*300*10MM (深灰色)



江苏文博建筑设计有限公司

JIANGSU WENBO
ARCHITECTURAL DESIGN Co., Ltd

注册资格: 甲级
证书号: A32012796
地址: 中国江苏 扬州 润扬国际 101 号
邮编: No.101, XuhuanRoad Danyang Jiangsu China
邮编: Postal Code: 225200
电话: Tel: 0511-65261957
传真: Fax: 0511-65269644
网址: Internet Add: www.dxyjz.com/index.htm
电子邮箱: E-mail: 1948722@china.com


项目负责人
陈磊




项目负责人
陈磊

审核	APPROVE	日期	
项目工程师	PROJECT ENGINEER	日期	
专业工程师	NO CHANGE OF SPECIALITY	日期	
检查	EXAMINED	日期	
校对	CHECKED	日期	
设计	DESIGNED	日期	
制图	DRAWN	日期	

图名 TITLE

三层平面布置图


专业	SPECIALITY	图号	
设计阶段	DESIGN STAGE	施工图	
比例	SCALE	图注	
日期	DATE	2024.11	
图号	DRAWING NO.	装施	ZS-17
图例			
备注			

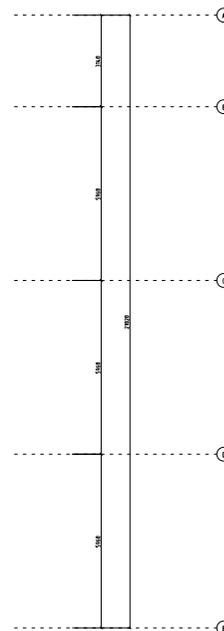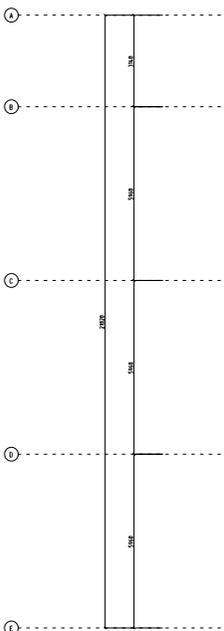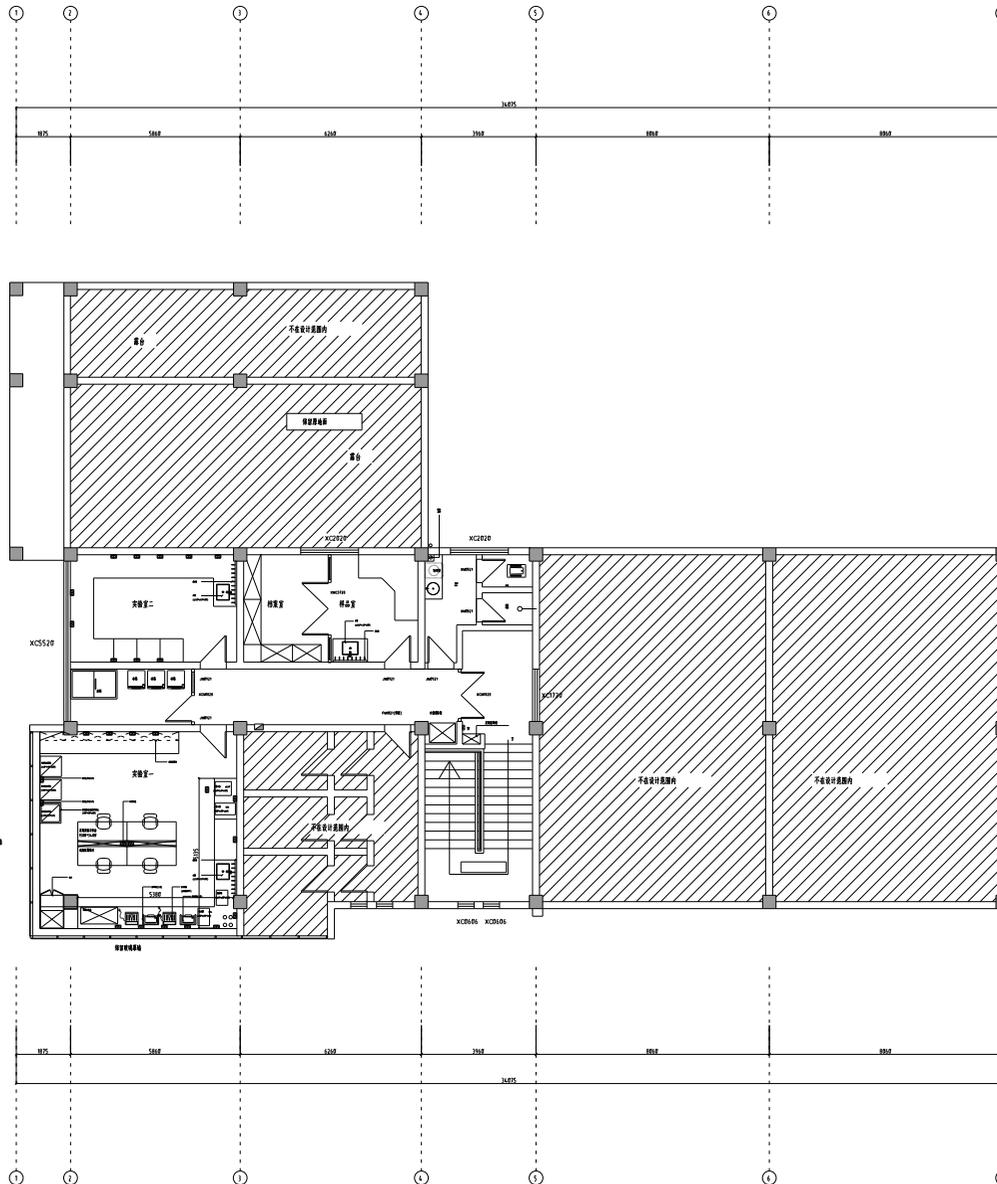

序号	代号	名称	单位	数量	规格	备注
窗	XCB06	100 断桥铝合金平开窗	樘	8	600*600	5+12+5 中空玻璃, 断桥铝合金平开窗
	XCB09	100 断桥铝合金	樘	2	2000*2000	5+12+5 中空玻璃, 断桥铝合金平开窗
	XCB10	100 断桥铝合金	樘	1	1500*2000	5+12+5 中空玻璃, 断桥铝合金平开窗
	XCB11	100 断桥铝合金	樘	1	2500*2000	5+12+5 中空玻璃, 断桥铝合金平开窗
门	JMB02	玻璃平开门	樘	3	1000*2100	断桥铝(带纱窗)
	JMB03	玻璃平开门	樘	1	2100*2100	断桥铝(带纱窗)
	JMB04	玻璃平开门	樘	1	800*2100	断桥铝
	XCB012	玻璃门	樘	2	1800*2000	上框高1400*120, 门扇高1800*120, 5+12+5 中空玻璃
	XCB013	玻璃门	樘	1	1700*2000	上框高1400*120, 门扇高1700*120, 5+12+5 中空玻璃

注:实验室家具由厂家二次设计,本平面仅供参考。

图例	名称	规格	材料	备注	
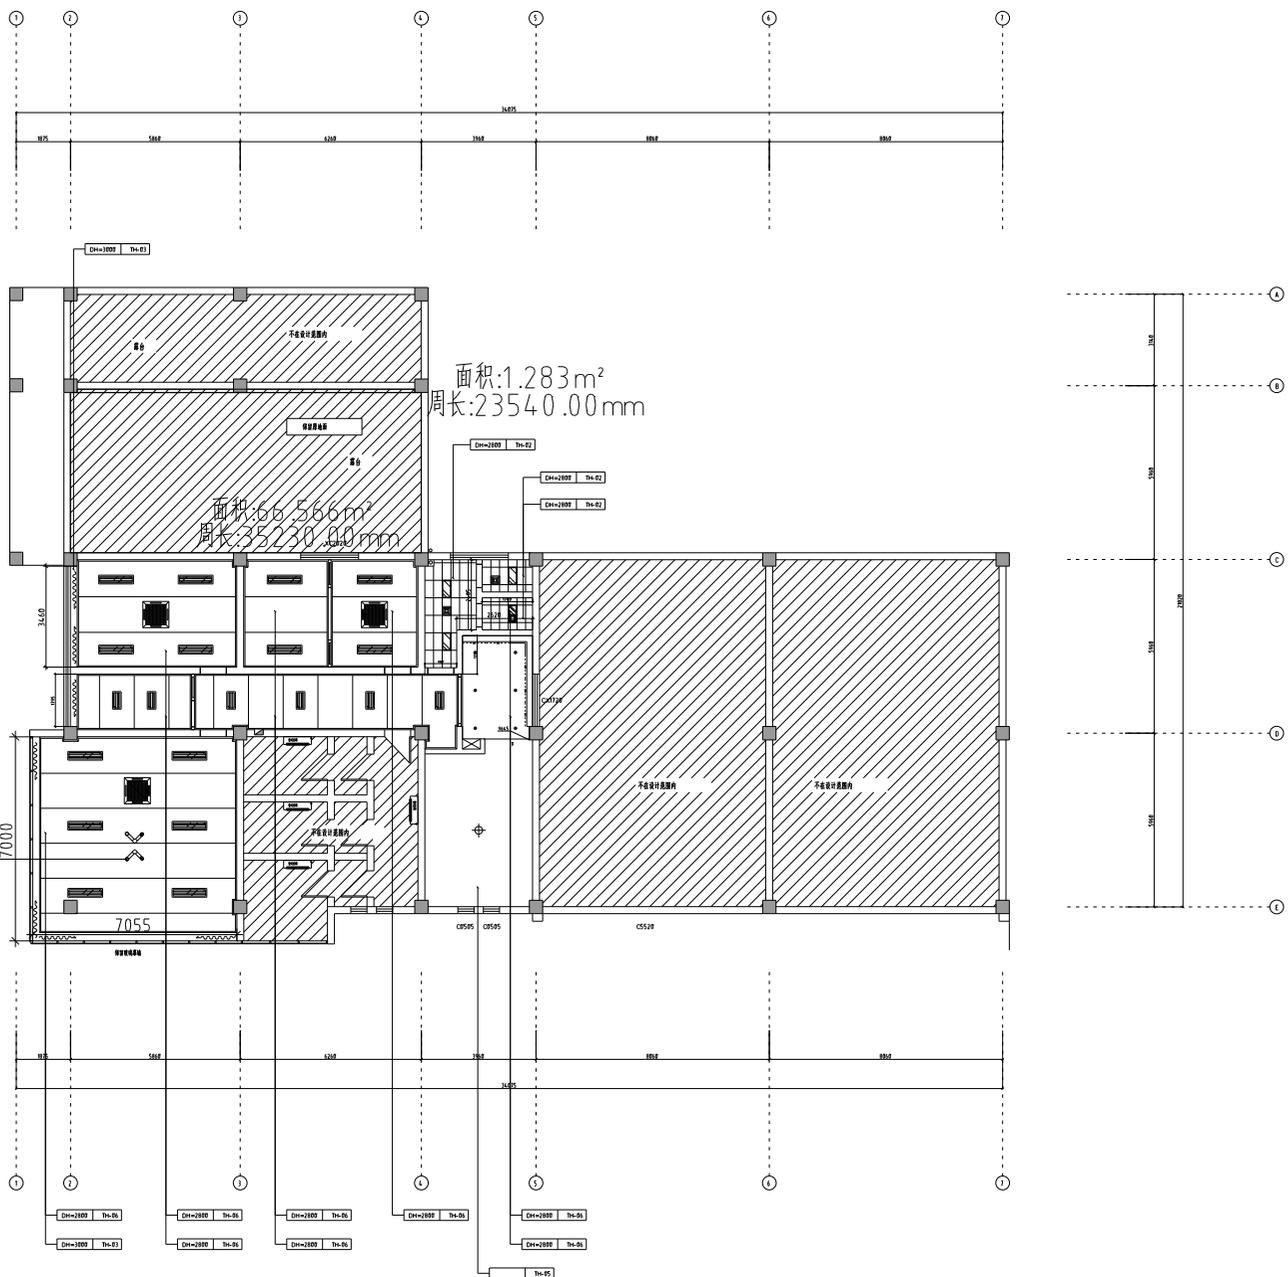

序号	名称	规格
TH-01	墙砖板	600*600*15
TH-02	集成铝扣板吊顶	300*600*0.7
TH-03	双层钛金不锈钢 乳胶漆副台	1220*244.0*12
TH-04	双层钛金不锈钢 乳胶漆副台	1220*244.0*12
TH-05	单层乳胶漆副台	
TH-06	净化板(自修)	1180*2400*50MM
TH-07	白色自修板	1220*2400MM(18丝)
TH-08	白色纤维板	1220*2400*18MM 颜色金15 00000
TH-09	白色铁脚天花(射灯)	320*3100
TH-10	双层钛金不锈钢乳胶漆副台	



江苏文博建筑设计有限公司
JIANGSU WENBO ARCHITECTURAL DESIGN CO.,LTD

注册号: 甲第
证书号: A320121796
地址: 中国江苏 扬州市 江都路 100 号
邮编: No.100, Jintan Road, Danyang, Jiangsu China
邮编: Postal Code: 225200
电话: Tel: 0511-65261957
传真: Fax: 0511-65399644
网址: Internet Add: www.dxyjz.com/index.htm
电子邮箱: E-mail: 1960722@china.com



图名 TITLE

三层天花布置图

设计	日期	比例	图号
设计	2024.11	1:1	ZS-20
日期	2024.11		
图号	ZS-20		

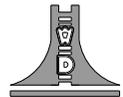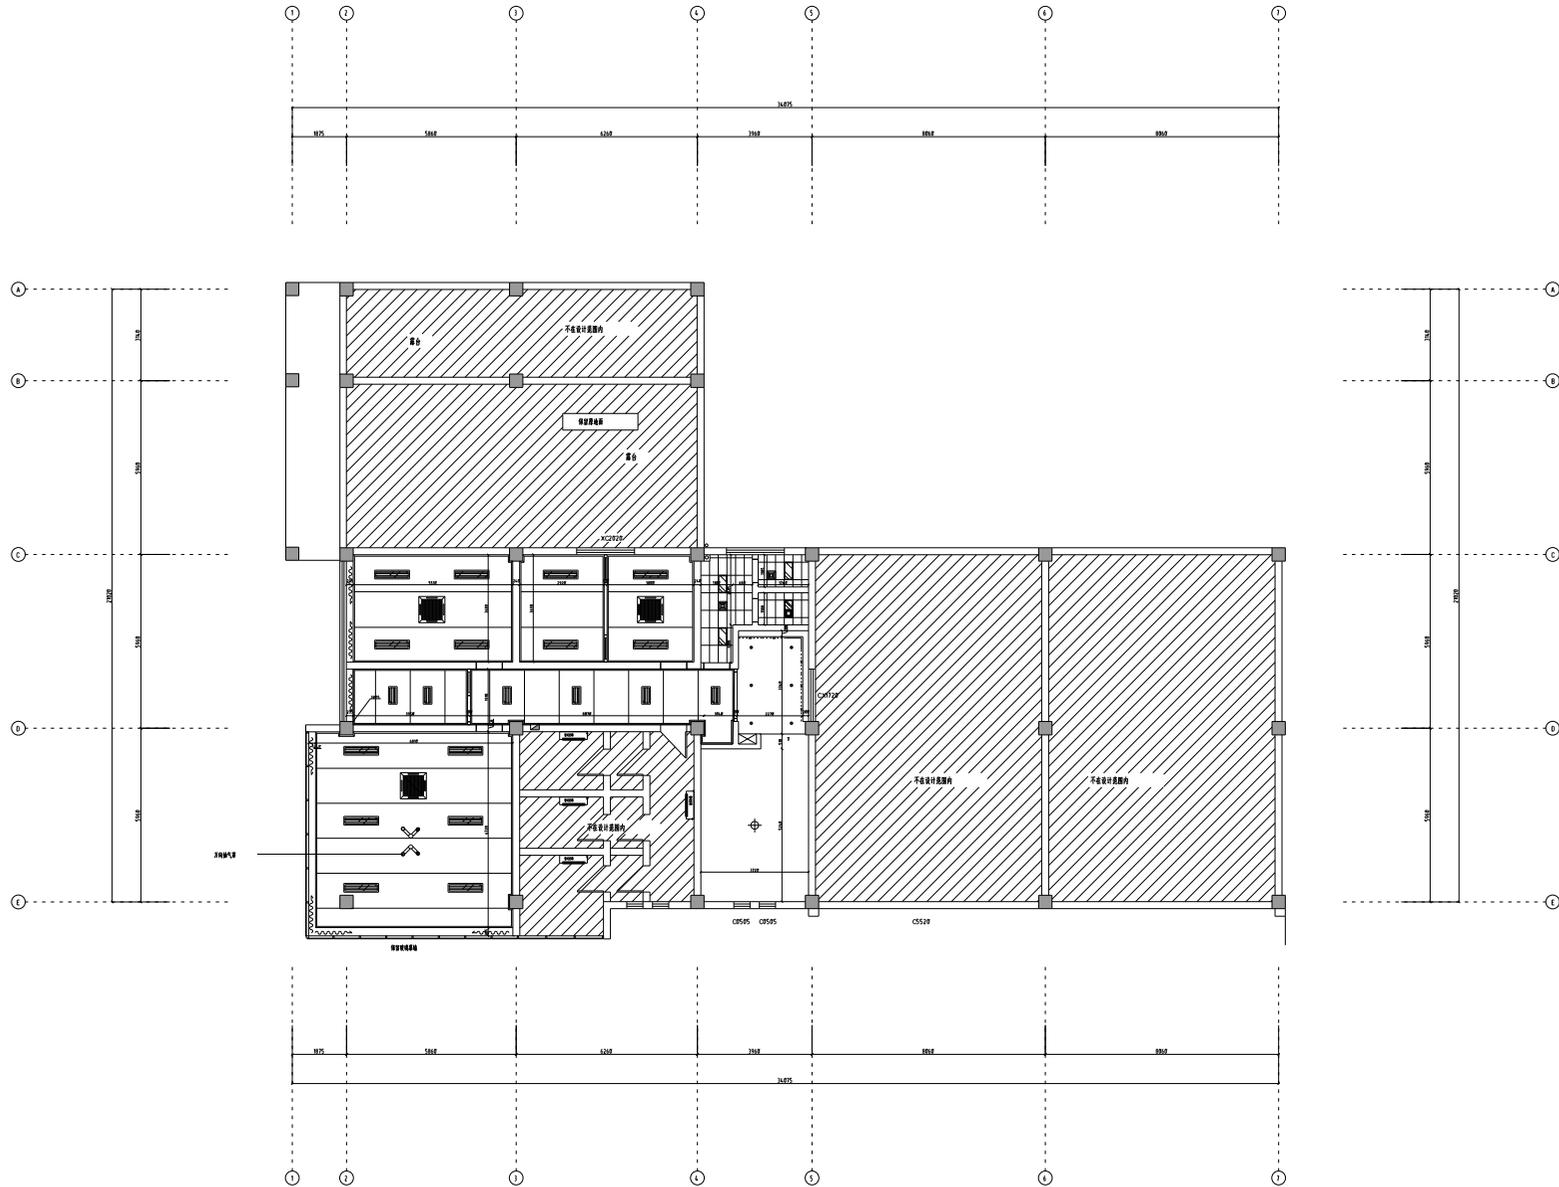

江苏文博大建筑设计有限公司

JIANGSU WENBO
ARCHITECTURAL DESIGN Co.,Ltd

设计等级: 甲级
证书号: A32012796
地址: 中国江苏 扬州市 维扬路 100 号
邮编: No.100, XiyuanRoad Danyang Jiangsu China
邮编: Postal Code: 225200
电话: Tel: 0511-65261957
传真: Fax: 0511-65399644
网址: Internet Add: www.diyij.com/index.htm
电子邮箱: E-mail: 1968722@sina.com


项目负责人


项目负责人
项目负责人


审批	APPROVE	日期	
项目负责人	PROJECT ENGINEER	日期	
专业负责人	IN CHARGE OF SPECIALITY	日期	
审核	EXAMINED	日期	
校对	CHECKED	日期	
设计	DESIGNED	日期	
制图	DRAWN	日期	

图名 TITLE

三层天花尺寸图

专业	SPECIALITY	备注	
设计阶段	DESIGN STAGE	施工图	
比例	SCALE	1:1	
日期	DATE	2024.11	
图号	DRAWING NO.	装施	ZS-23
设计编号			
审核编号			

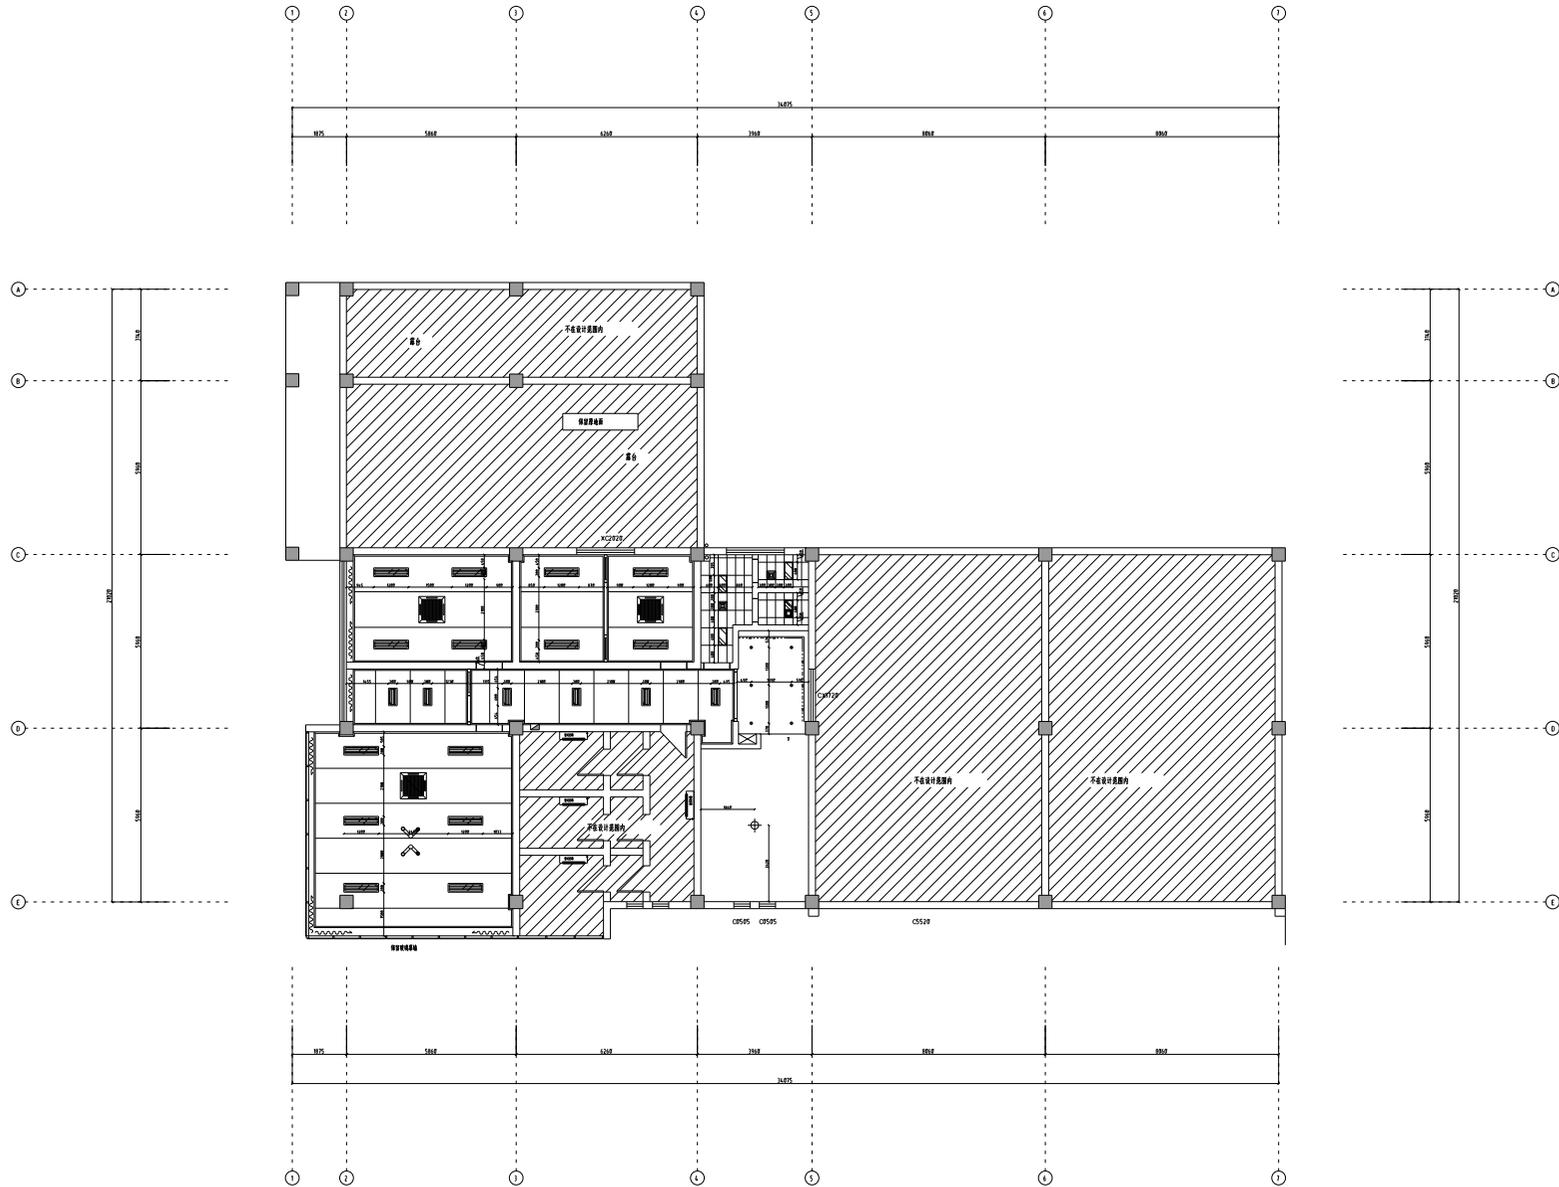

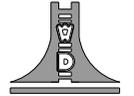
 江苏文博建筑设计有限公司
 JIANGSU WENBO
 ARCHITECTURAL DESIGN Co.,Ltd
 证书号: 甲 第
 证字号: A32012796
 地址: 中国 江苏 扬州 维扬路 100 号
 Add: No.100, XihuanRoad Dintang Jiangsu China
 邮编: Postal Code: 225000
 电话: Tel: 0511-65261957
 传真: Fax: 0511-65399644
 网址: Internet Add: www.dyjz.com/index.htm
 电子邮箱: E-mail: 1968722@china.com



图 名 TITLE
 三层灯具尺寸图

专 业	SPECIALITY	装 饰
设 计 阶 段	DESIGN STAGE	施 工 图
比 例	SCALE	1:1
日 期	DATE	2024.11
图 号	DRAWING NO.	装 施 ZS-26
设计编号		
设计日期		

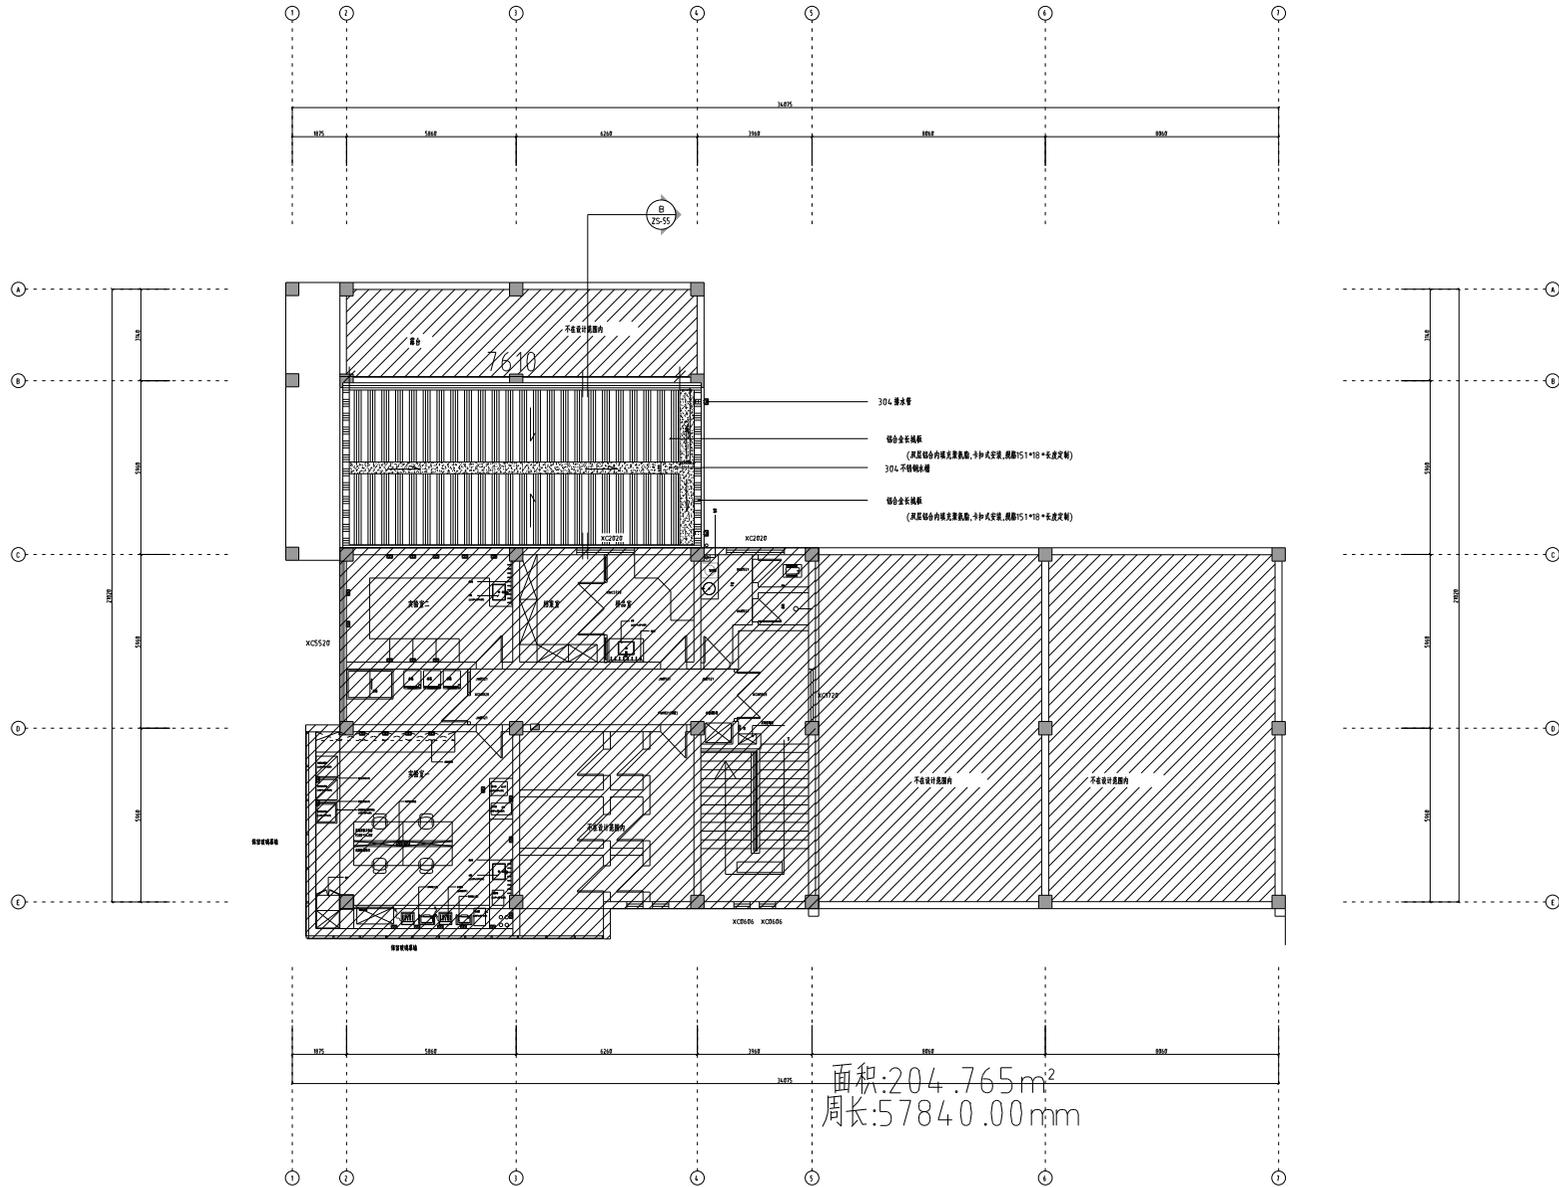

面积: 204.765 m²
 周长: 57840.00 mm



江苏文博建筑设计有限公司
 JIANGSU WENBO ARCHITECTURAL DESIGN Co., Ltd
 注册资格: 甲级
 证书号: A32012796
 地址: 中国江苏 扬州市 润扬国际中心
 邮编: 225000
 电话: 0511-65261957
 传真: 0511-65269644
 网址: www.diyij.com/index.htm
 电子邮箱: 1960722@china.com


审批	APPROVE	日期	
项目负责人	PROJECT ENGINEER	日期	
专业负责人	IN CHARGE OF SPECIALITY	日期	
审核	EXAMINED	日期	
检查	CHECKED	日期	
设计	DESIGNED	日期	
制图	DRAWN	日期	

图名 TITLE
 三层室外露台平面图

专业	SPECIALITY	备注
设计阶段	DESIGN STAGE	施工图
比例	SCALE	1:1
日期	DATE	2024.11
图号	DRAWING NO.	装施 ZS-55
图例		
备注		

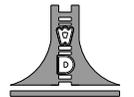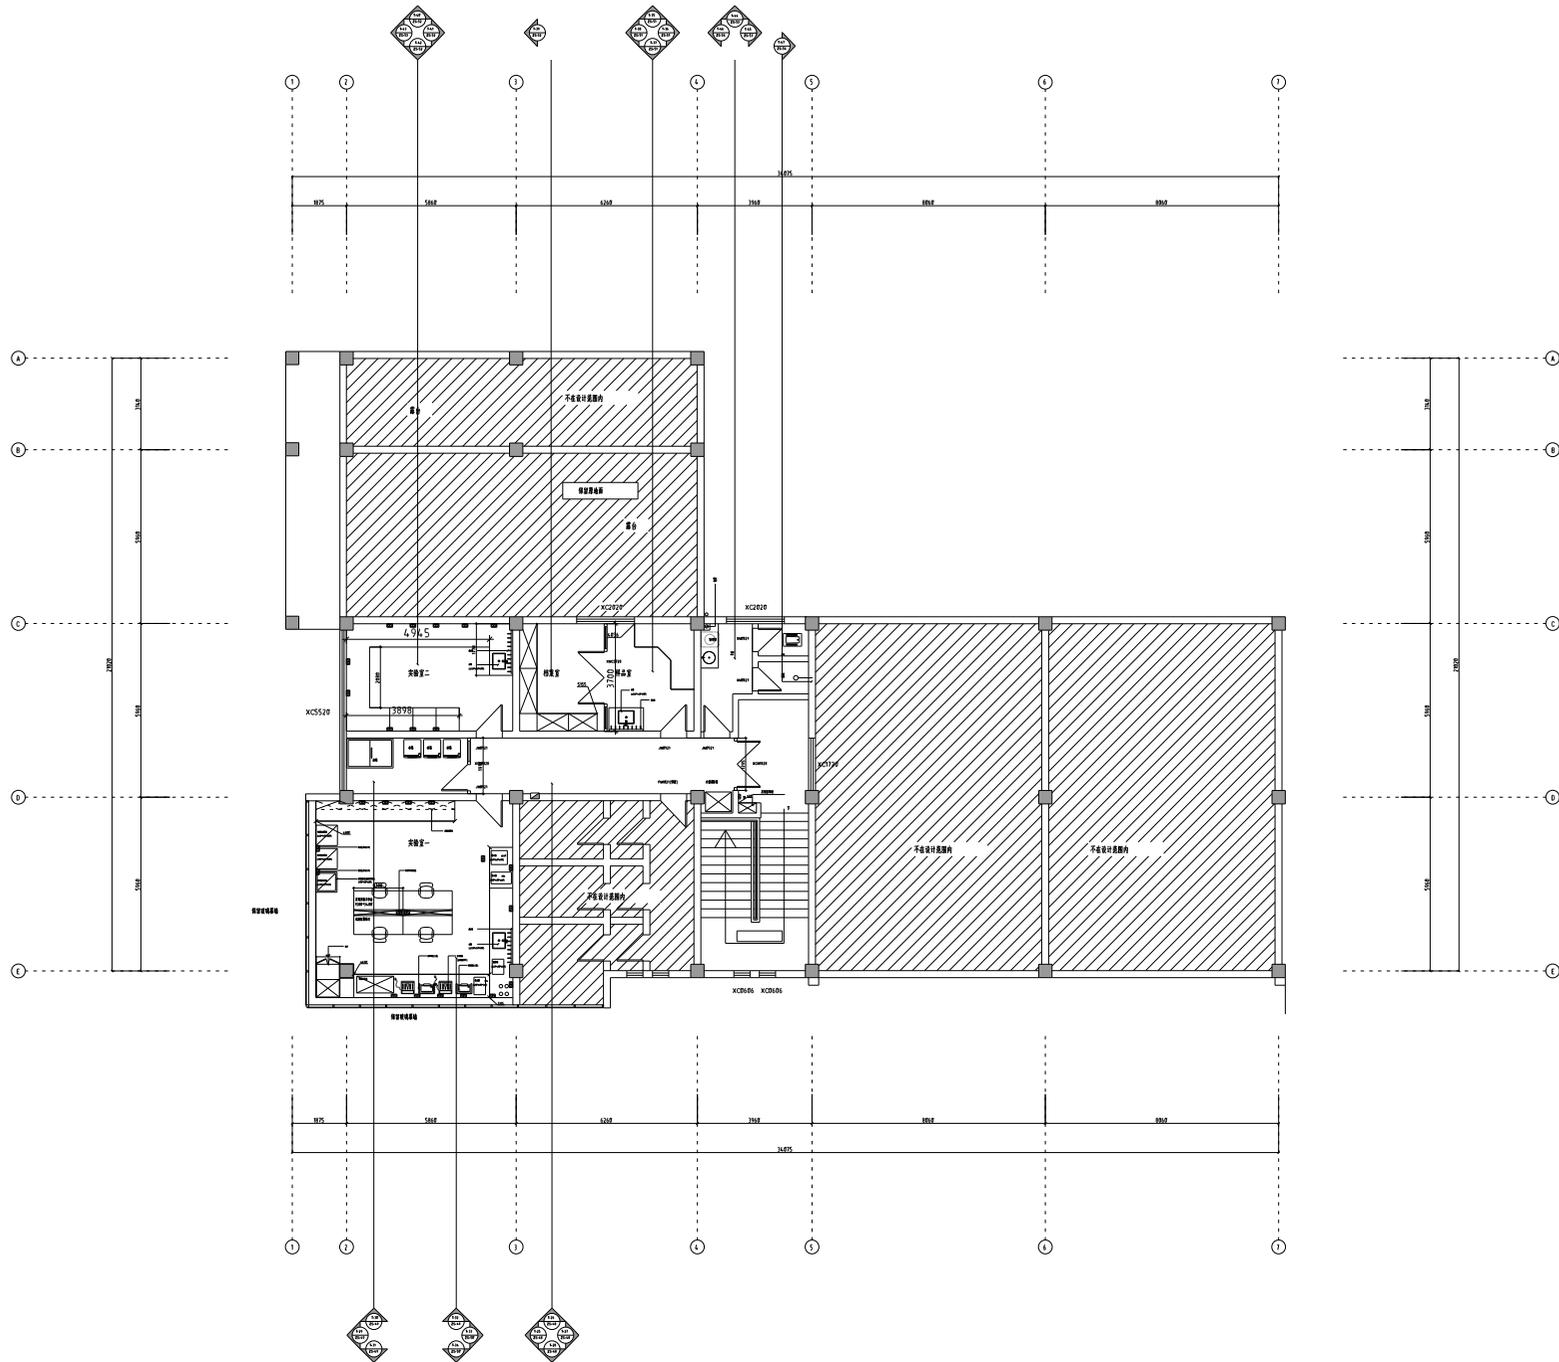

江苏文博大建筑设计有限公司

JIANGSU WENBO
ARCHITECTURAL DESIGN Co., Ltd

设计等级: 甲级
证书号: A320121796
地址: 中国江苏 扬州市 润扬国际中心
邮编: No.106, XuhuanRoad Dintang Jiangsu China
邮编: Postal Code: 225008
电话: Tel: 0511-65261957
传真: Fax: 0511-65269644
网址: Internet Add: www.jdyjz.com/index.htm
电子邮箱: E-mail: 1968722@china.com

资质证书
江苏省注册建筑师资格
江苏省注册结构工程师
江苏省注册城乡规划师
江苏省注册造价工程师
江苏省注册监理工程师

(注册工程师签字章)

(注册工程师签字章)

(注册工程师签字章) (注册造价工程师签字章)

项目负责人



项目负责人
江苏省注册建筑师资格
江苏省注册结构工程师
江苏省注册城乡规划师

审批	APPROVE	日期	
项目负责人	PROJECT ENGINEER	日期	
专业负责人	IN CHARGE OF SPECIALITY	日期	
校核	EXAMINED	日期	
检查	CHECKED	日期	
设计	DESIGNED	日期	
制图	DRAWN	日期	

图名 TITLE


三层立面索引图

专业	SPECIALITY	备注	
设计阶段	DESIGN STAGE	施工图	
比例	SCALE	图注	
日期	DATE	2024.11	
图号	DRAWING NO.	装施	ZS-29
图例			
备注			

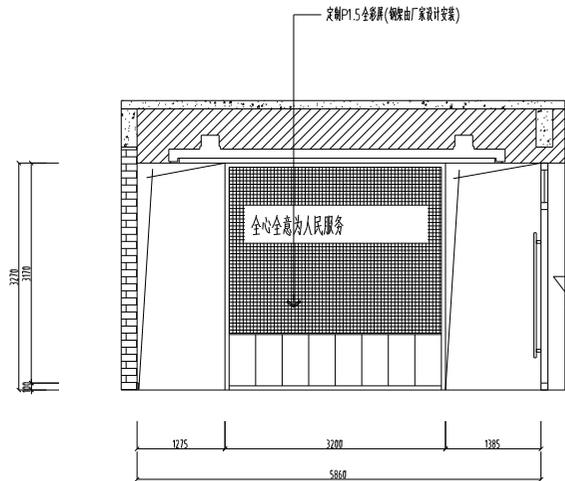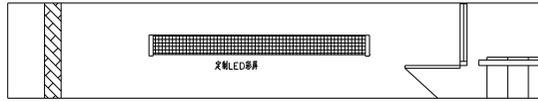

T-05 PLAN

图例

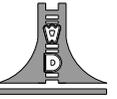

江苏文博建筑设计有限公司

JIANGSU WENBO
ARCHITECTURAL DESIGN Co.,Ltd

注册资格: 甲级
证书号: A32012796
地址: 中国江苏 扬州市 润扬国际 IDL 号
Add: No.104, XipuanRoad Dintang Jiangsu China
邮编: Postal Code: 225000
电话: Tel: 0511-65261957
传真: Fax: 0511-65999644
网址: Internet Add: www.dysjy.com/index.htm
电子邮箱: E-mail: 1960722@china.com

资质等级
江苏省注册建筑师事务所
江苏省注册结构工程师
江苏省注册城乡规划师
江苏省注册造价工程师
江苏省注册监理工程师

(注册工程师签字)

(注册工程师签字)

(注册工程师签字) (注册工程师签字)

项目负责人



项目负责人
项目负责人

审批	APPROVE	日期	
项目负责人	PROJECT ENGINEER	日期	
专业负责人	IN CHARGE OF SPECIALITY	日期	
审核	EXAMINED	日期	
校对	CHECKED	日期	
设计	DESIGNED	日期	
制图	DRAWN	日期	

图名 TITLE


T-05

专业	SPECIALITY	规格	
设计阶段	DESIGN STAGE	施工图	
比例	SCALE	图注	
日期	DATE	2024.11	
图号	DRAWING NO.	装施	ZS-34
图例			
图例			

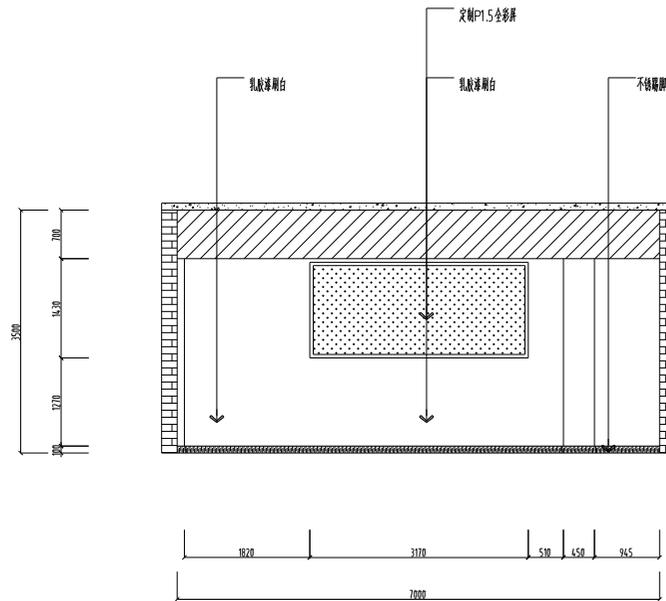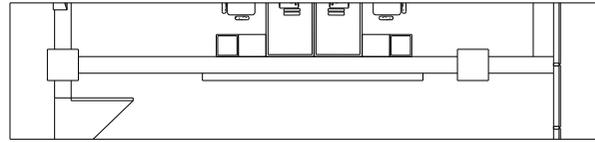

T-16 PLAN

图名

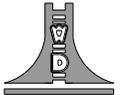

江苏文博设计有限公司
JIANGSU WENBO
ARCHITECTURAL DESIGN Co.,Ltd

证书编号: 甲第
证书号: A320121796
地址: 中国江苏 扬州 润扬国际中心
润扬国际中心 邮编: 225000
润扬国际中心 电话: 0511-65261957
润扬国际中心 传真: 0511-65261944
润扬国际中心 网址: www.dysjz.com/index.htm
润扬国际中心 电子邮箱: E-mail: 1940722@china.com


审批	APPROVE	日期	2024.11
设计	DESIGN	日期	2024.11
校对	CHECK	日期	2024.11
审核	AUDIT	日期	2024.11
制图	DRAW	日期	2024.11

图名 TITLE

T-16

专业	SPECIALITY	规格	
设计阶段	DESIGN STAGE	施工图	
比例	SCALE	1:1	
日期	DATE	2024.11	
图号	DRAWING NO.	装施	ZS-45
设计编号			
设计日期			



江苏文博建筑设计有限公司
JIANGSU WENBO
ARCHITECTURAL DESIGN CO.,LTD

设计阶段: 方案
证书号: A320121796
地址: 中国江苏 扬州 润扬国际中心
邮编: No.106, XuhuanRoad Dintang Jiangsu China
邮编: Postal Code: 225000
电话: Tel: 0511-65261957
传真: Fax: 0511-65269644
网址: Internet Add: www.jdyjz.com/index.htm
电子邮箱: E-mail: 1948722@china.com

资质证书

(注册工程师签字)

(注册工程师签字)

(注册工程师签字) (注册工程师签字)

项目负责人


项目负责人

审批	APPROVE	日期	
设计	PROJECT ENGINEER	日期	
校对	NO CHANGE OF SPECIALITY	日期	
检查	EXAMINED	日期	
审核	CHECKED	日期	
设计	DESIGNED	日期	
制图	DRAWN	日期	


图名 TITLE

T-06


专业	SPECIALITY	日期	
设计阶段	DESIGN STAGE	施工图	
比例	SCALE	1:50	
日期	DATE	2024.11	
图号	DRAWING NO.	装施	ZS-35
设计签字			
审核签字			

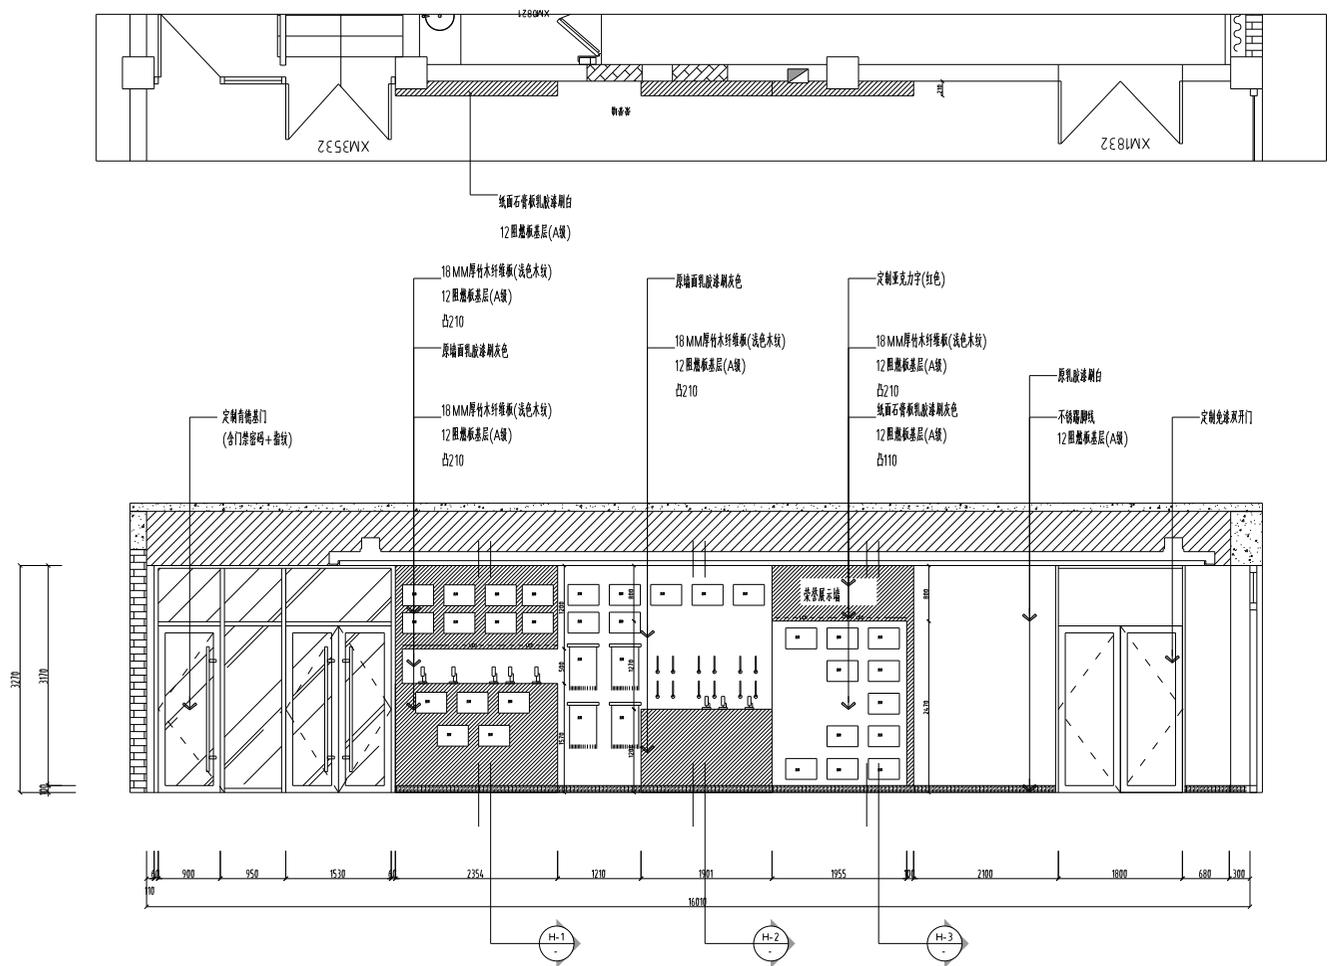


T-06 PLAN

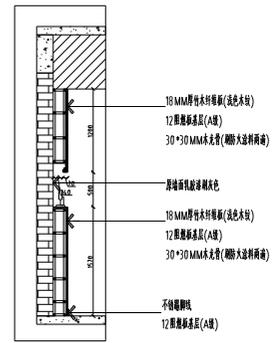

H-1 PLAN

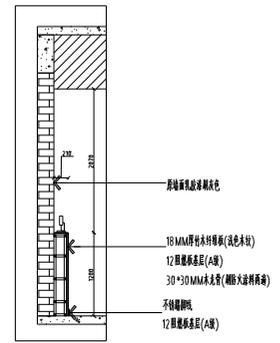


H-2 PLAN

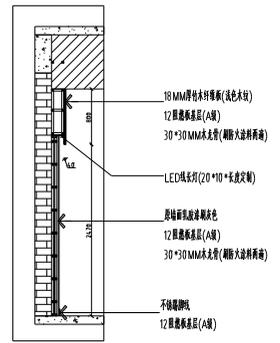


H-3 PLAN


注:本图幅为首次方案(暂图例),可参照甲方提供的广图公司二次设计。

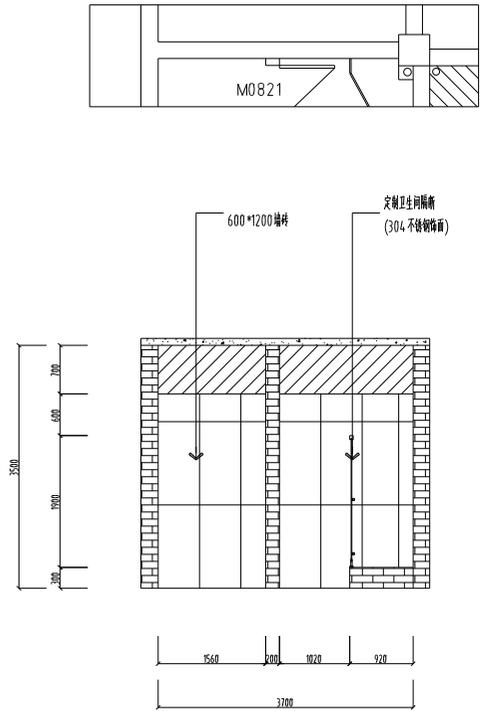


T-17 PLAN

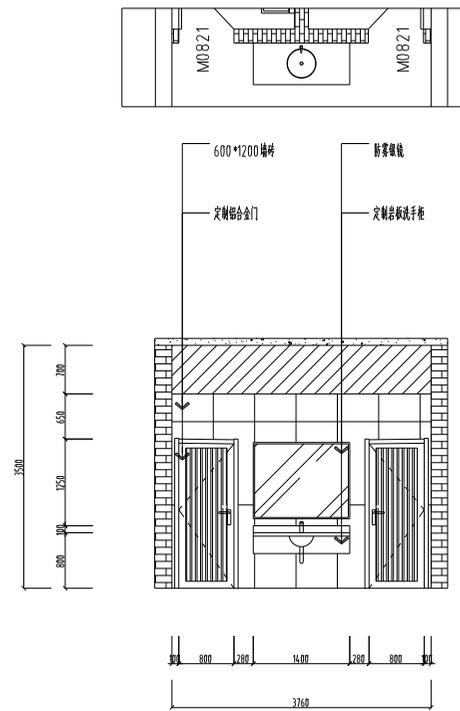


T-18 PLAN

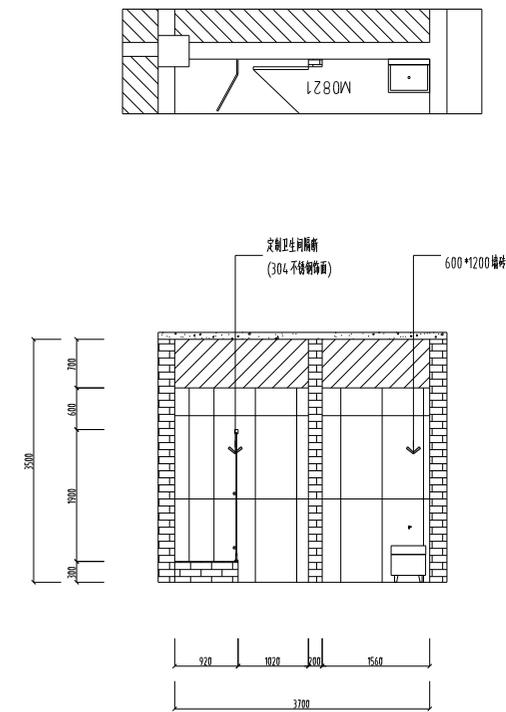

T-19 PLAN

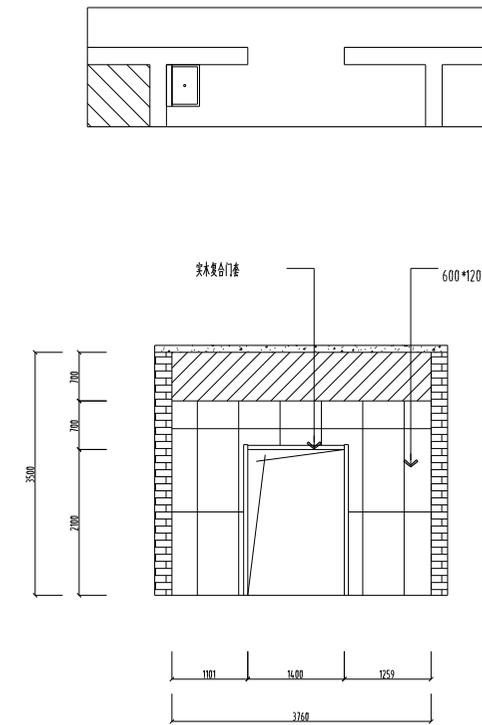

T-20 PLAN

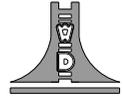

江苏文博建筑设计有限公司

JIANGSU WENBO
ARCHITECTURAL DESIGN Co., Ltd

设计阶段: 中期
 证书号: A32012796
 地址: 中国江苏 扬州市 润扬国际中心
 邮编: No.106, XipuanRoad Dintang Jiangsu China
 邮编: Postal Code: 225000
 电话: Tel: 0511-6524957
 传真: Fax: 0511-6599644
 网址: Internet Add: www.dysjz.com/index.htm
 电子邮箱: E-mail: 1948722@sina.com

资质证书
 江苏省注册建筑师资格
 江苏省注册结构工程师
 江苏省注册造价工程师
 江苏省注册监理工程师
 (注册监理工程师)



(注册造价工程师)
 (注册监理工程师)

(注册监理工程师) (注册监理工程师)

 日期: 2024.11

图名: TITLE
 T-17 T-18
 T-19 T-20

设计阶段	DESIGN STAGE	中期
比例	SCALE	1:1
日期	DATE	2024.11
图号	DRAWING NO.	ZS-46
设计编号	DESIGN NO.	
设计阶段	DESIGN STAGE	中期

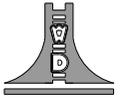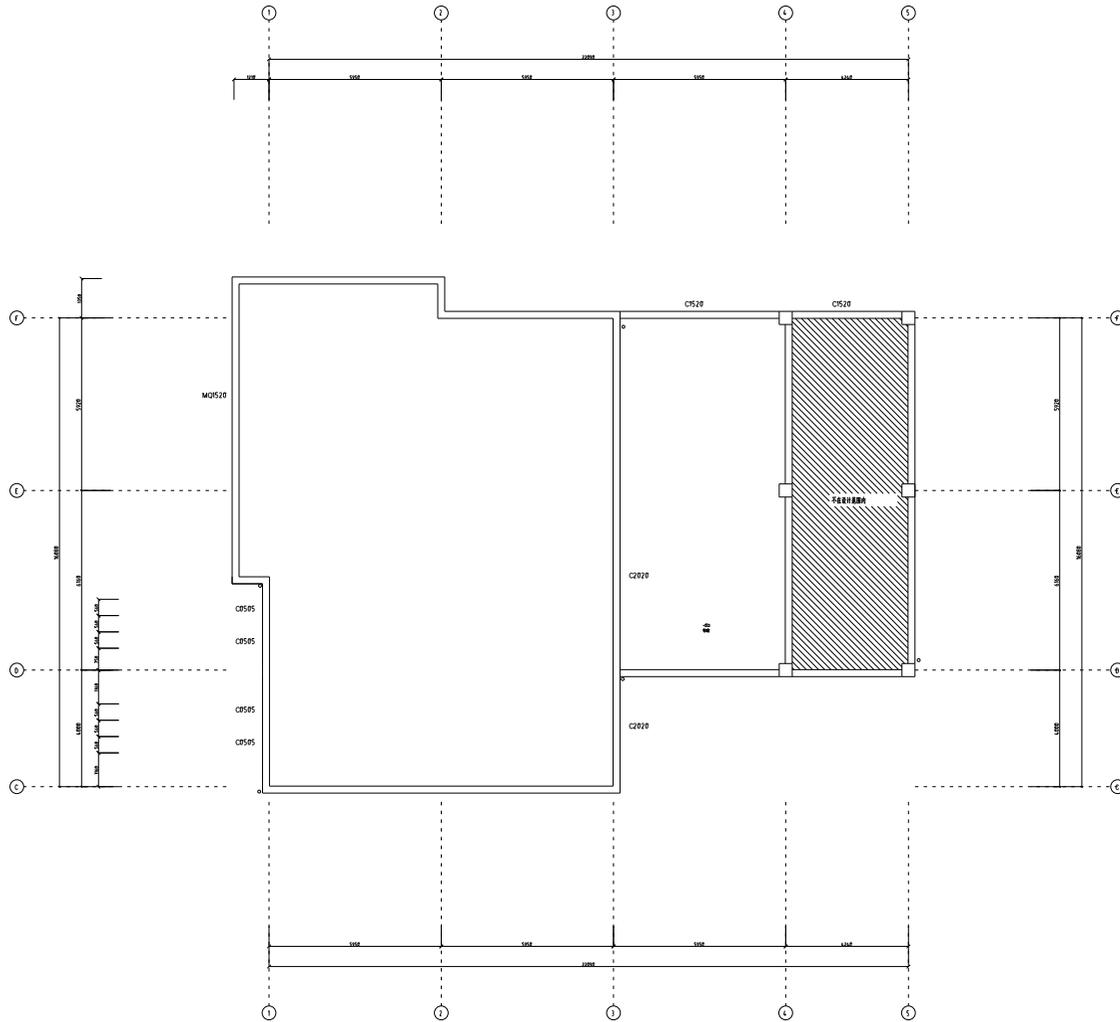

江苏文博建筑设计有限公司

JIANGSU WENBO
ARCHITECTURAL DESIGN Co.,Ltd

证书编号: 甲 01
证书号: A320121796
地址: 中国 江苏 扬州市 维扬路 100 号
扬州 邮编: 225000
扬州 电话: 0511-65219571
扬州 传真: 0511-65399644
网址: Internet Addr: www.dxyjz.com/index.htm
电子邮箱: E-mail: 1960722@china.com


(注册工程师签字专用章)

(注册造价工程师签字专用章)

(注册监理工程师签字专用章) (注册造价工程师签字专用章)

项目负责人
孙建


项目负责人
孙建

审核	APPROVE	日期	
项目负责人	PROJECT ENGINEER	日期	2024.11
专业负责人	IN CHARGE OF SPECIALITY	日期	2024.11
校核	EXAMINED	日期	2024.11
检查	CHECKED	日期	2024.11
设计	DESIGNED	日期	2024.11
制图	DRAWN	日期	2024.11


图名 TITLE

屋面原始结构图

专业	SPECIALITY	类别	
设计阶段	DESIGN STAGE	施工图	
比例	SCALE	1:50	
日期	DATE	2024.11	
图号	DRAWING NO.	屋面	ZS-04
设计编号			
审核编号			

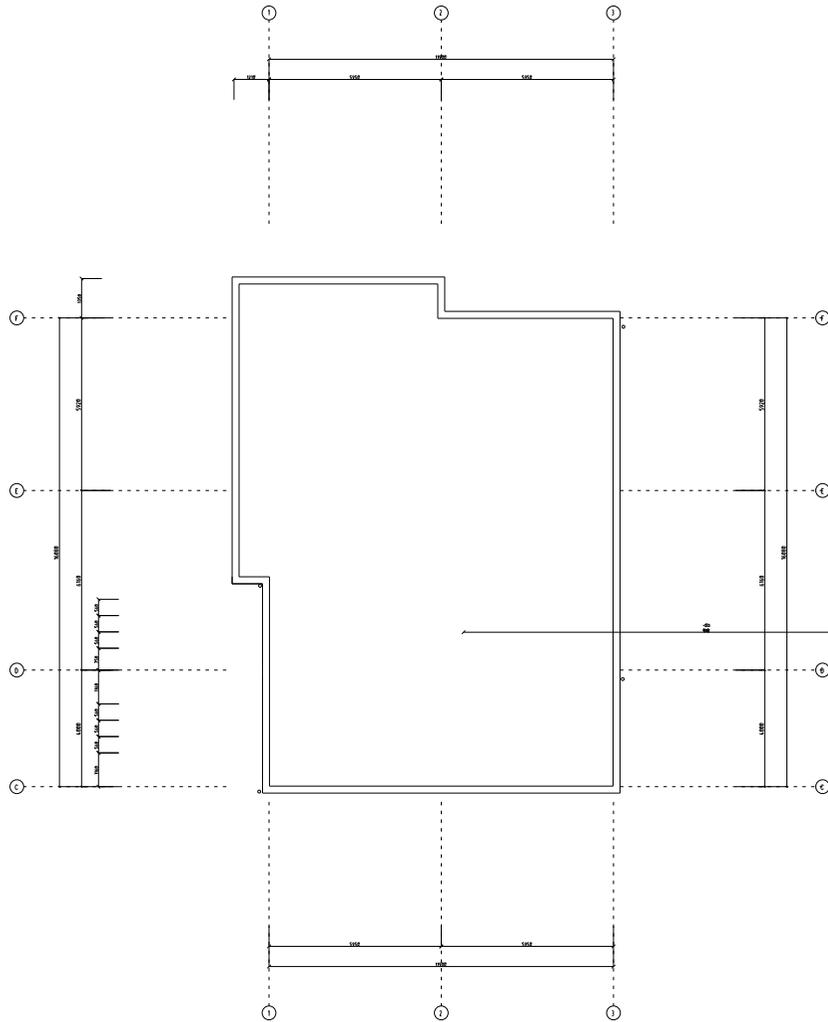

图名

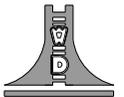

江苏文博建筑设计有限公司

JIANGSU WENBO
ARCHITECTURAL DESIGN Co.,Ltd

设计等级: 甲级
证书号: A32012796
地址: 中国江苏 扬州市 润扬国际 101 号
邮编: No.101, XuhuanRoad Dintang Jiangsu China
邮政编码 Postal Code: 225008
电话 Tel: 0511-65281951
传真 Fax: 0511-6599844
网址 Internet Addr: www.dxyjz.com/index.htm
电子邮箱 E-mail: 1960722@china.com

设计说明


图例

说明

工程名称



润扬国际 101 号 101 号

设计	APPROVE	设计	设计
审核	PROJECT ENGINEER	审核	审核
校对	NO CHANGE OF SPECIALITY	校对	校对
检查	EXAMINED	检查	检查
复核	CHECKED	复核	复核
制图	DESIGNED	制图	制图
绘图	DRAWN	绘图	绘图

图名 TITLE


屋面拆除平面图

专业	SPECIALITY	专业	专业
设计阶段	DESIGN STAGE	设计阶段	设计阶段
比例	SCALE	比例	比例
日期	DATE	日期	2024.11
图号	DRAWING NO.	图号	ZS-08
设计编号		设计编号	
审核编号		审核编号	

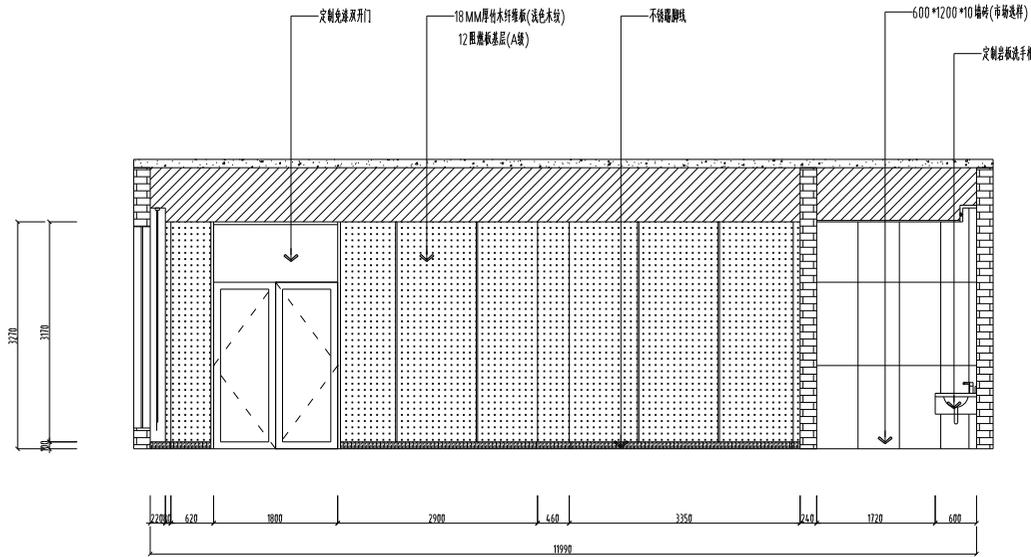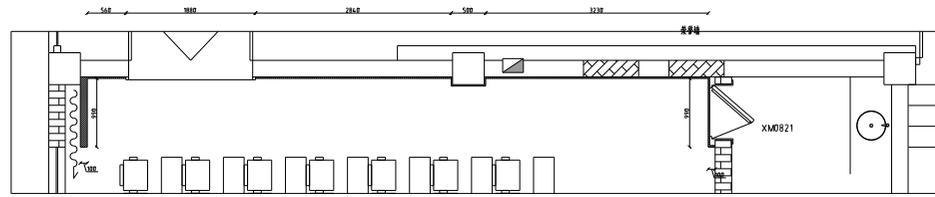

T-07 PLAN

图例

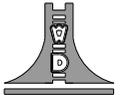

江苏文博建筑设计有限公司

JIANGSU WENBO
ARCHITECTURAL DESIGN Co., Ltd

设计等级: 甲级
证书号: A32012796
地址: 中国江苏 扬州市 维扬路 100 号
邮编: No.100, Xiyuan Road, Dintang, Jiangsu, China
邮编: Postal Code: 225008
电话: Tel: 0511-65261957
传真: Fax: 0511-65269644
网址: Internet: Add: www.dsjjy.com/index.htm
电子邮箱: E-mail: 1948722@china.com

资质证书
江苏省注册建筑师资格
江苏省注册结构工程师
江苏省注册造价工程师
江苏省注册监理工程师
江苏省注册城乡规划师

(注册工程师签字章)

(注册工程师签字章)

(注册工程师签字章) (注册造价工程师签字章)

项目负责人


项目负责人

审核	APPROVE	日期	
设计	PROJECT ENGINEER	日期	
校对	NO CHANGE OF SPECIALITY	日期	
检查	EXAMINED	日期	
会签	CHECKED	日期	
设计	DESIGNED	日期	
制图	DRAWN	日期	


图名 TITLE

T-07


专业	SPECIALITY	图号	
设计阶段	DESIGN STAGE	施工图	
比例	SCALE	图注	
日期	DATE	2024.11	
图号	DRAWING NO.	装施	ZS-36
图例			
图例			

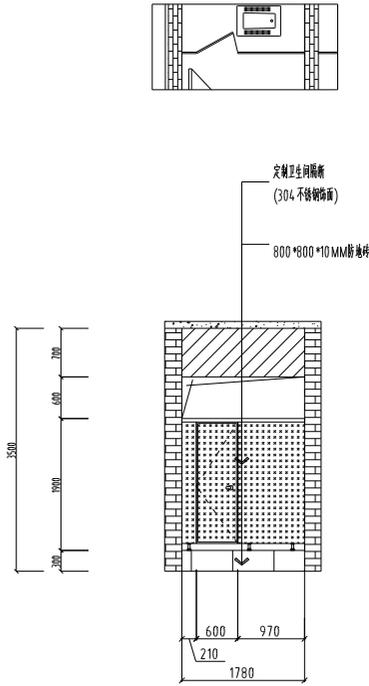


T-21 PLAN

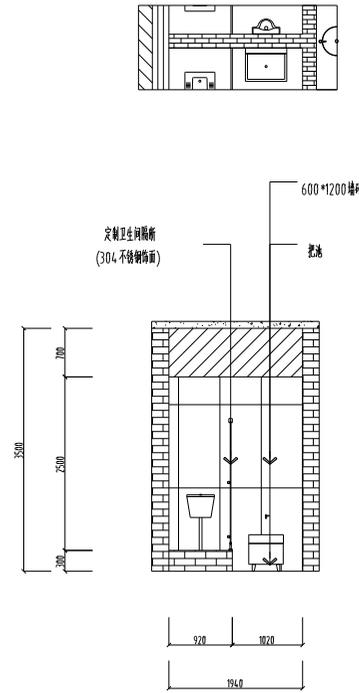


T-22 PLAN

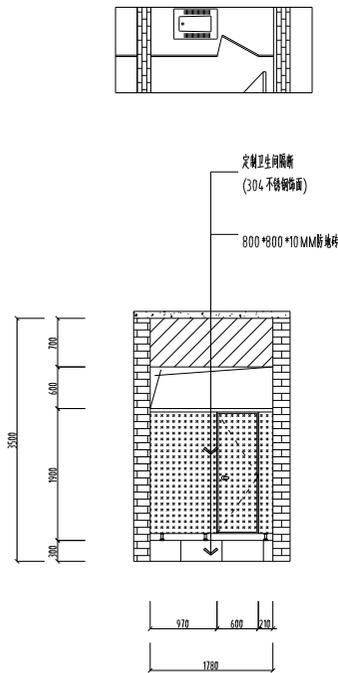

T-23 PLAN

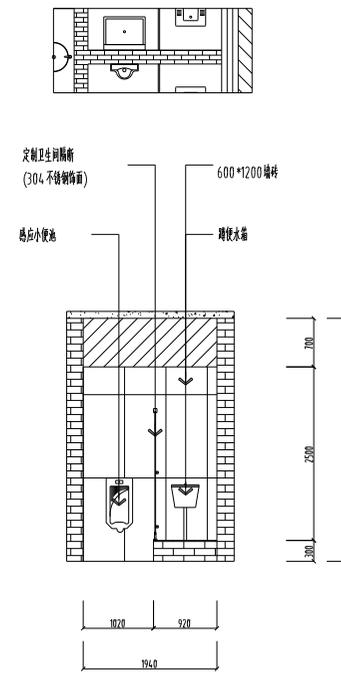

T-24 PLAN

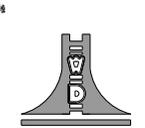

江苏文博建筑设计有限公司
JIANGSU WENBO
ARCHITECTURAL DESIGN Co., Ltd.

设计单位: 甲级
证书号: A320121796
地址: 中国江苏 扬州市 润扬国际 10L 号
邮编: No.106, XipuhuaRoad Dintang Jiangsu China
邮编: Postal Code: 225000
电话: Tel: 0511-65261957
传真: Fax: 0511-65399644
网址: Internet Add: www.dysjz.com/index.htm
电子邮箱: E-mail: 1968722@china.com

资质证书
江苏省注册建筑师事务所
江苏省注册结构工程师
江苏省注册造价工程师
江苏省注册监理工程师
江苏省注册城乡规划师
江苏省注册环境影响评价工程师




(注册工民建证书)

(注册结构证书)


(注册造价工程师)


图名 TITLE	
T-21	T-22
T-23	T-24
专业	规格
设计阶段 DESIGN STAGE	施工图
比例	图注
SCALE	
日期	日期
DATE	2024.11
图号	图号
DRAWING NO.	ZS-47
图例	图例

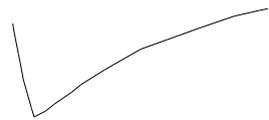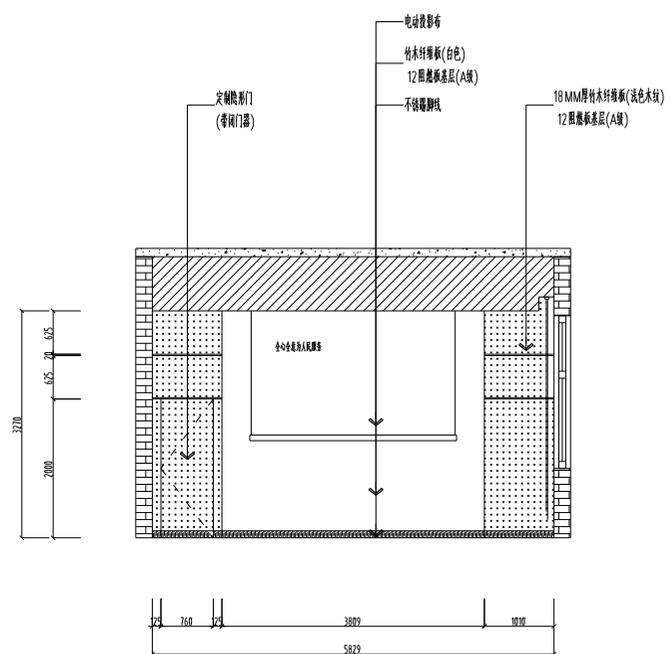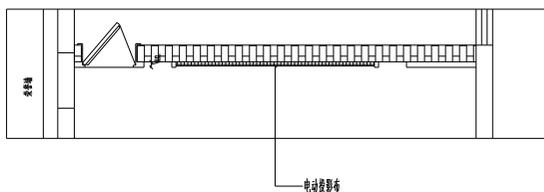

T-08 PLAN

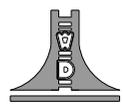

江苏文博建筑设计有限公司

JIANGSU WENBO
ARCHITECTURAL DESIGN Co.,Ltd

证书编号: 甲第
证书号: A32012796
地址: 中国江苏 扬州市 维扬路 100 号
扬州 邮编: 225000
电话: 0511-65261957
传真: 0511-65269644
网址: Internet Add: www.dysjy.com/index.htm
电子邮箱: E-mail: 1960722@china.com

资质证书
江苏省建筑设计院甲级资质证书
江苏省工程勘察设计大师

(注册工程师签字章)

(注册工程师签字章)

(注册工程师签字章) (注册工程师签字章)

项目负责人
项目负责人

审核人
审核人

审核人	APPROVE	日期	
项目负责人	PROJECT ENGINEER	日期	
专业负责人	IN CHARGE OF SPECIALITY	日期	
检查人	EXAMINED	日期	
核对人	CHECKED	日期	
设计人	DESIGNED	日期	
制图人	DRAWN	日期	



图名 TITLE

T-08



专业	SPECIALITY	图号	
设计阶段	DESIGN STAGE	施工图	
比例	SCALE	图注	
日期	DATE	2024.11	
图号	DRAWING NO.	装施	ZS-37

图例编号



备注

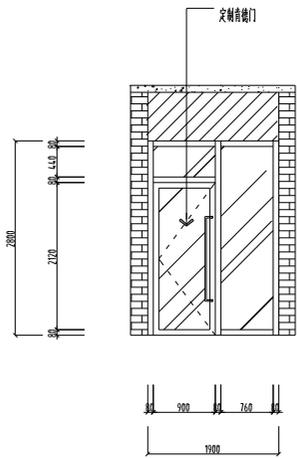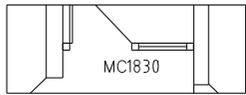



T-25 PLAN

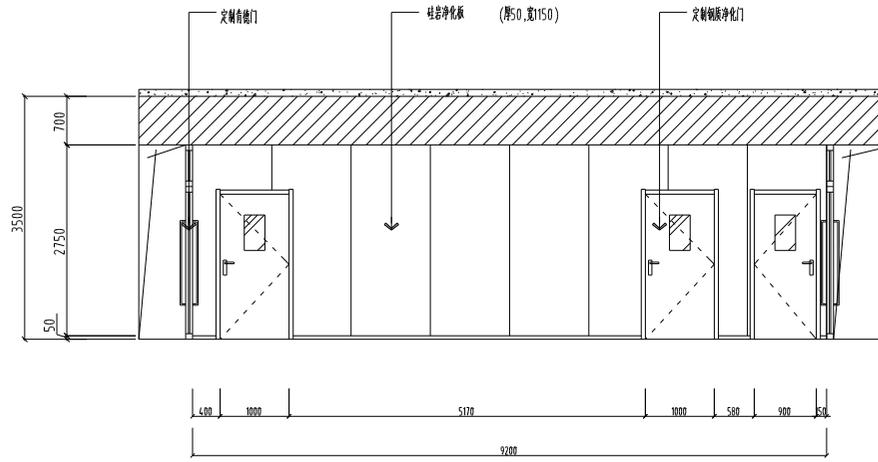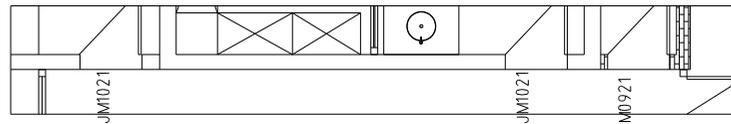

T-26 PLAN

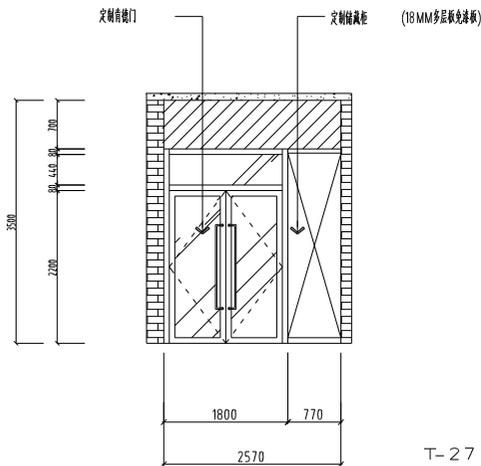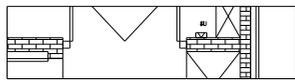


T-27 PLAN

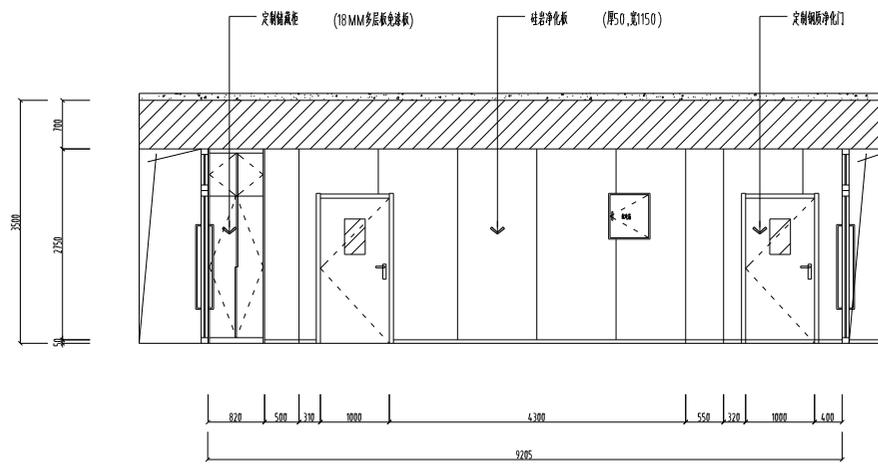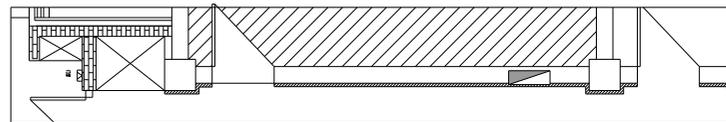

T-28 PLAN

图例

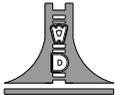

江苏文博建筑设计有限公司

JIANGSU WENBO
ARCHITECTURAL DESIGN Co., Ltd

设计等级: 甲级
证书号: A332012796

审 核	APPROVE	日期	
项 目 经 理	PROJECT ENGINEER	日期	
专 业 技 术 人 员	NO CHANGE OF SPECIALITY	日期	
校 对	EXAMINED	日期	
检 查	CHECKED	日期	
设 计	DESIGNED	日期	
绘 图	DRAWN	日期	

图名 TITLE

T-25 T-26
T-27 T-28

专 业	SPECIALITY	图 号	
设 计 阶 段	DESIGN STAGE	建 工 程	
比 例	SCALE	图 示	
日 期	DATE	2024.11	
图 号	DRAWING NO.	装 施	ZS-48
设计编号			
设计日期			

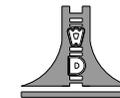

江苏文博建筑设计有限公司

JIANGSU WENBO
ARCHITECTURAL DESIGN Co., Ltd


项目负责人
陈国良


项目负责人
陈国良

审批	APPROVE	日期	2024.11
项目负责人	PROJECT ENGINEER	日期	2024.11
专业负责人	PROF. IN CHARGE OF SPECIALTY	日期	2024.11
校核	CHECKED	日期	2024.11
设计	DESIGNED	日期	2024.11
制图	DRAWN	日期	2024.11

图名 TITLE

B剖面图

专业	SPECIALITY	类别	幕墙
设计阶段	DESIGN STAGE	施工图	
比例	SCALE	1:50	
日期	DATE	2024.11	
图号	DRAWING NO.	幕墙	ZS-57
设计编号			
审核编号			

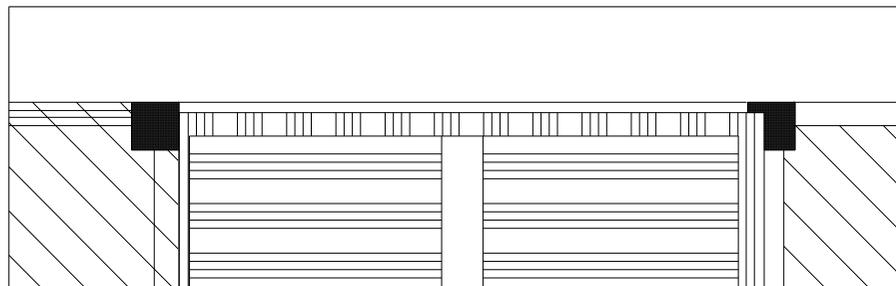


100 *150 *10 镀锌埋板(M10 膨胀丝)

铝合金长城板

304 不锈钢水槽



铝合金长城板

40 *60 *2 热镀锌方管(满焊)
(横向@800MM,纵向@<=2000MM一个)

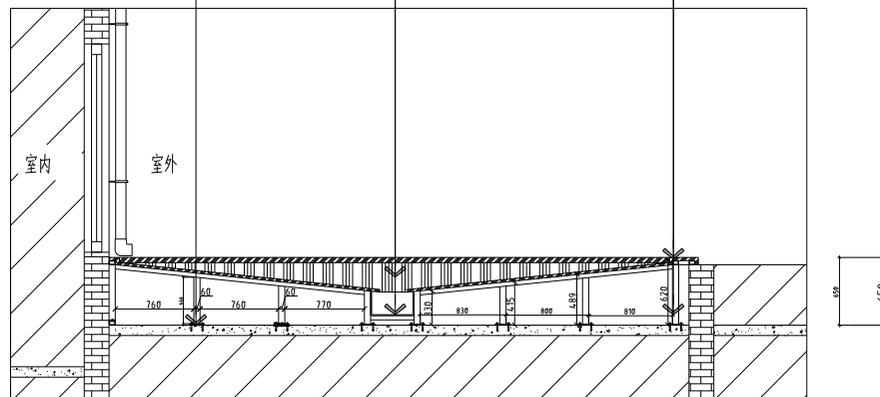

2540 400 2670


B剖面图

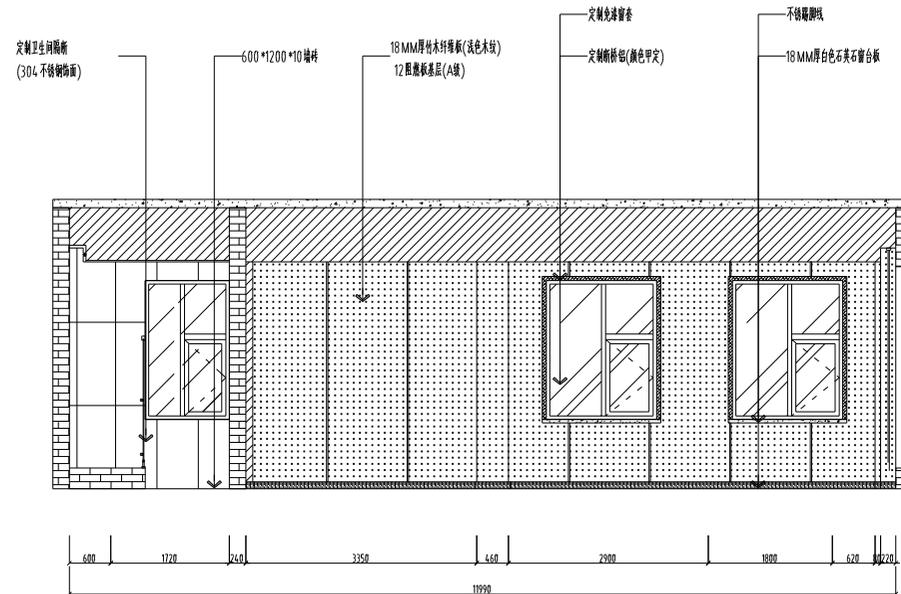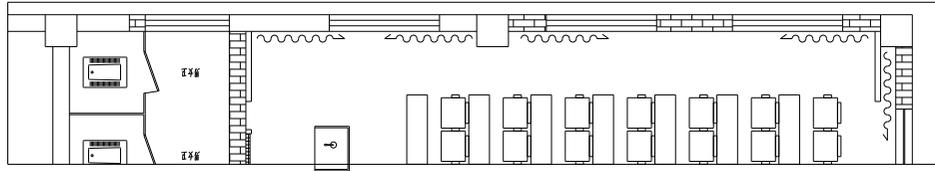

T-09 PLAN

注:其它立面同此做法。

图例

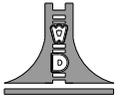

江苏文博建筑设计有限公司
JIANGSU WENBO
ARCHITECTURAL DESIGN Co.,Ltd


项目负责人



项目负责人

审核	APPROVE	日期	
项目负责人	PROJECT ENGINEER	日期	
专业负责人	SPECIALIST	日期	
检查	CHECKED	日期	
设计	DESIGNED	日期	
制图	DRAWN	日期	



图名 TITLE

T-09



专业	SPECIALITY	备注	
设计阶段	DESIGN STAGE	施工图	
比例	SCALE	1:1	
日期	DATE	2024.11	
图号	DRAWING NO.	装施	ZS-38
设计编号			
审核编号			

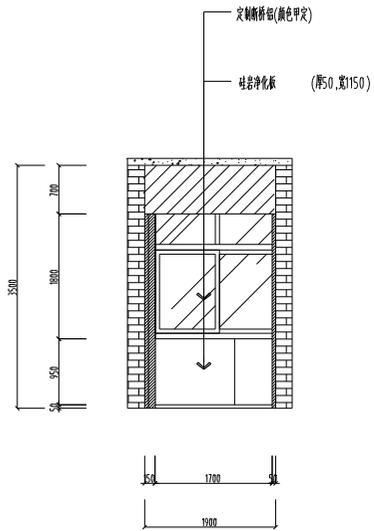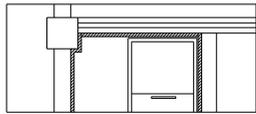



T-29 PLAN

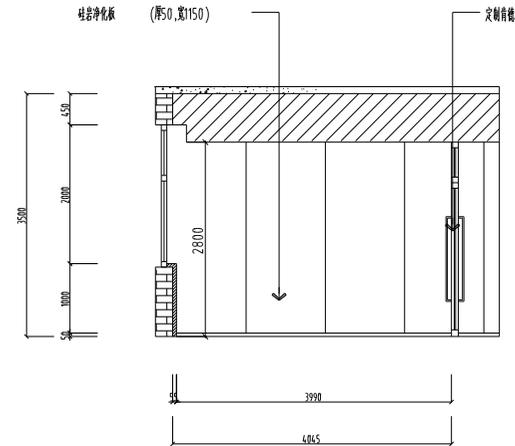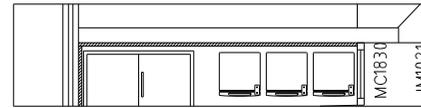


T-30 PLAN

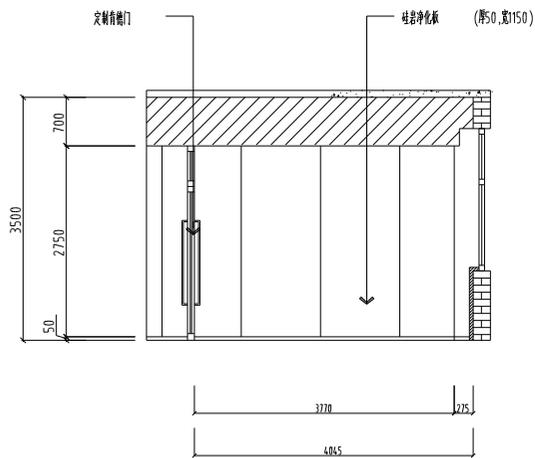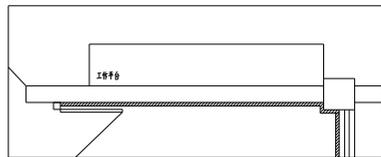

T-31 PLAN

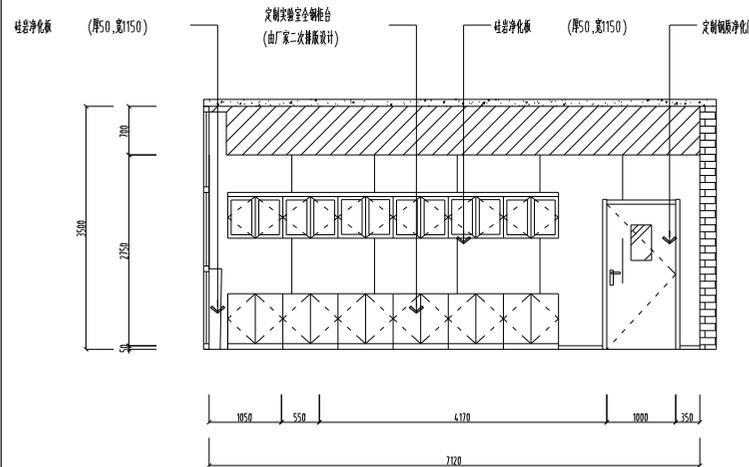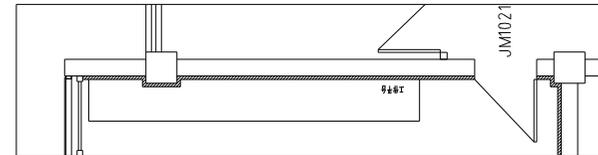

T-32 PLAN

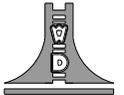

江苏文博建筑设计有限公司
JIANGSU WENBO
ARCHITECTURAL DESIGN Co.,Ltd

设计等级: 甲级
证书号: A32012796
地址: 中国江苏南通通州 邮编 226001
No.1006 XihuanRoad Dingtang Jiangsu China
南通 邮编: 226000
电话: 0511-65261957
传真: 0511-65399644
网址: Internet Add: www.dyjz.com/index.htm
电子邮箱: E-mail: 1948722@china.com

资质证书
江苏省注册建筑师资格
江苏省注册结构工程师
江苏省注册暖通工程师
江苏省注册给排水工程师
江苏省注册电气工程师

(注册工程师签字)

(注册工程师签字)

(注册工程师签字) (注册工程师签字)

设计人
孙国良




设计人
孙国良

审批	APPROVE	日期	2024.11
设计	DESIGN	日期	2024.11
校核	CHECK	日期	2024.11
审核	REVIEW	日期	2024.11
设计	DESIGNED	日期	2024.11
制图	DRAWN	日期	2024.11

图名 TITLE

T-29 T-30
T-31 T-32


专业	SPECIALITY	备注	
设计阶段	DESIGN STAGE	施工图	
比例	SCALE	1:1	
日期	DATE	2024.11	
图号	DRAWING NO.	装施	ZS-49
设计编号	DESIGN NO.		
设计日期	DESIGN DATE		

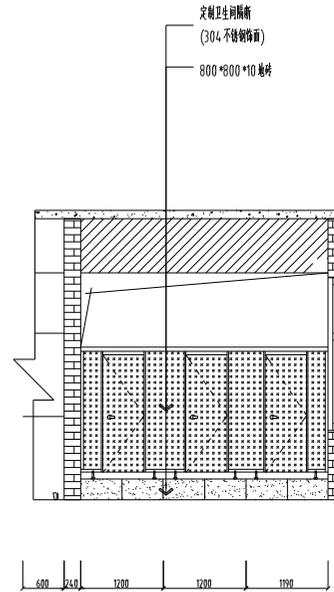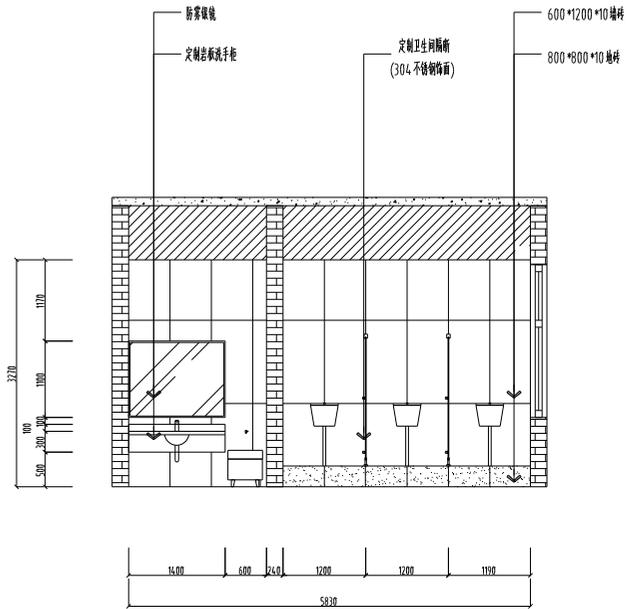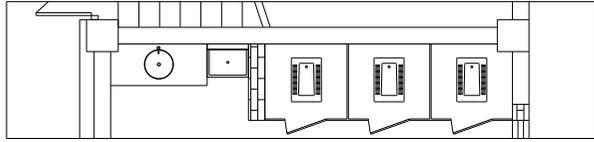

注:其它立面同此做法。

T-10 PLAN

图例

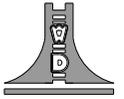

江苏文博建筑设计有限公司

JIANGSU WENBO
ARCHITECTURAL DESIGN Co.,Ltd

注册资格: 甲级
证书号: A320121796
地址: 中国江苏 扬州 润扬国际中心
邮编: No.106, XuhuanRoad Dintang Jiangsu China
邮编: Postal Code: 225000
电话: Tel: 0511-65261957
传真: Fax: 0511-65399644
网址: Internet Add: www.dysjy.com/index.htm
电子邮箱: E-mail: 1960722@china.com


(注:本工程测量单位)

(注:本工程测量单位)

(注:本工程测量单位) (注:本工程测量单位)

设计单位
江苏文博建筑设计有限公司



项目负责人
江苏文博建筑设计有限公司 项目负责人

审批	APPROVE	日期	2024.11
项目负责人	PROJECT ENGINEER	姓名	张洪
专业负责人	IN CHARGE OF SPECIALITY	姓名	张洪
审核	EXAMINED	姓名	张洪
检查	CHECKED	姓名	张洪
设计	DESIGNED	姓名	张洪
制图	DRAWN	姓名	张洪



图名 TITLE

T-10


专业	SPECIALITY	备注	
设计阶段	DESIGN STAGE	施工图	
比例	SCALE	1:5	
日期	DATE	2024.11	
图号	DRAWING NO.	装施	ZS-39
设计编号			
审核编号			

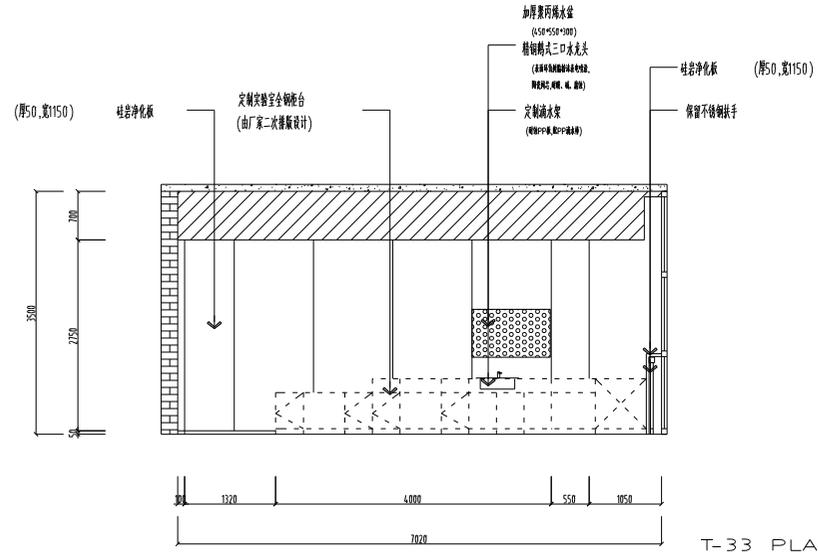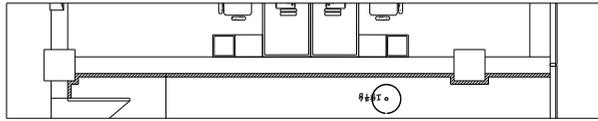

T-33 PLAN

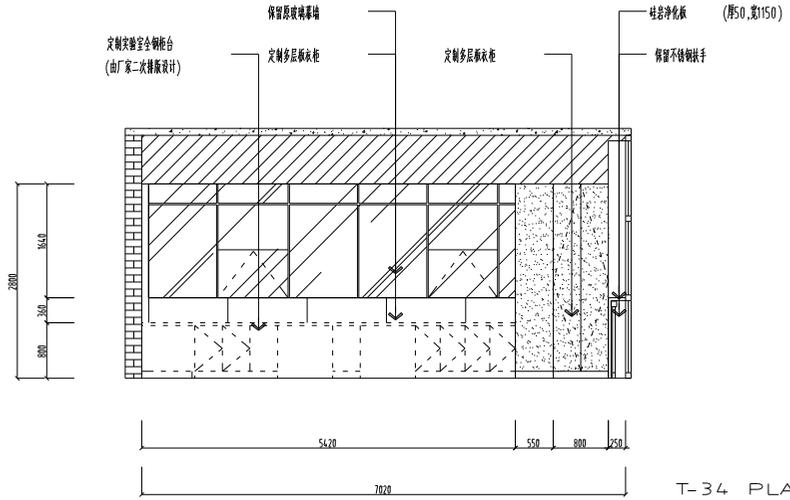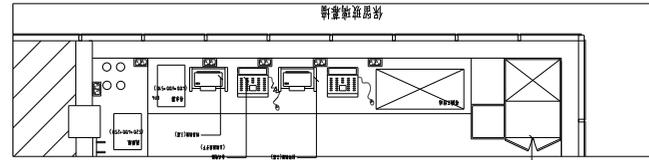

T-34 PLAN

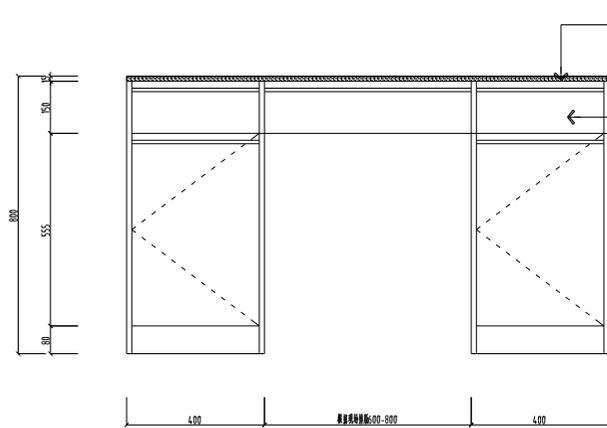


12.17厚实硅岩板
(参透加图12.54, 耐强酸、碱等化学试剂, 耐刮磨)

定制不锈钢柜体

- 1、结构采用12厚优质冷轧钢板, 外充通过模具一体成型, 内充前后立柱, 配加强筋, 钢板表面经酸洗、磷化后均匀进行环氧树脂处理后达到耐刮磨。
- 2、抽屉一律采用内外双层构造, 内铺成型隔音材料, 采用静音滑轨层压缓冲轨。
- 3、柜门一律采用内外双层构造, 内铺成型隔音材料, 304不锈钢内嵌式铰链。

实验工作台柜台样式参考图

由厂家二次设计排版

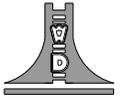

江苏文罔建筑设计有限公司

JIANGSU WENKO
ARCHITECTURAL DESIGN CO.,LTD

设计单位: 甲级
证书号: A320121796
地址: 中国江苏 扬州市 润扬路 101 号
Add: No.101, XuyuanRoad DianYang Jiangsu China
邮编: 225000 Postal Code: 225000
电话: 0511-65219571 Tel: 0511-65219571
传真: 0511-65399644 Fax: 0511-65399644
网址: Internet Add: www.dysjz.com/index.htm
电子邮箱: E-mail: 1948722@china.com


(注册工程师签字章)

(注册工程师签字章)

(注册工程师签字章) (注册工程师签字章)

项目负责人
姓名: 王德胜



项目负责人
姓名: 王德胜


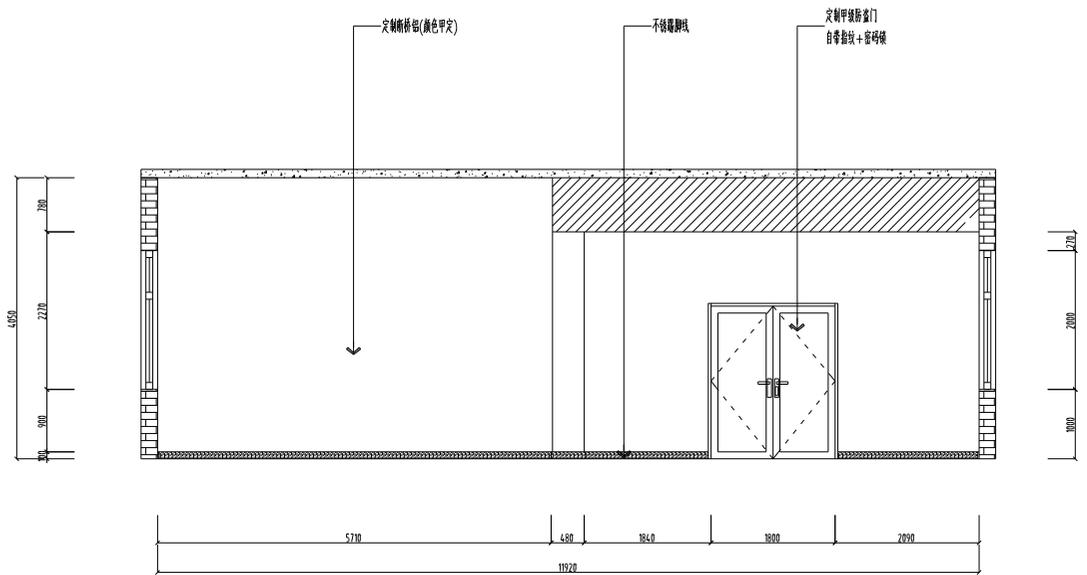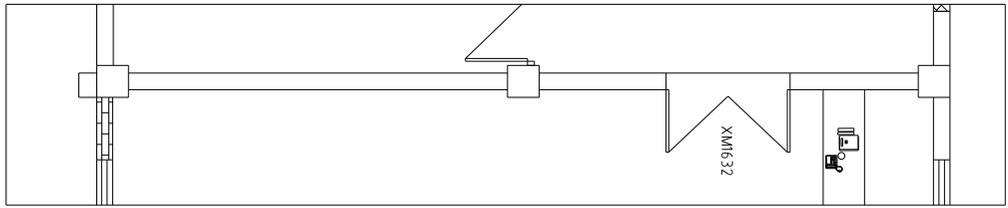

T-11 PLAN

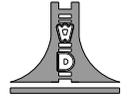

江苏文博建筑设计有限公司

JIANGSU WENBO
ARCHITECTURAL DESIGN Co.,Ltd

证书编号: 甲第
 证书号: A320121296
 地址: 中国江苏 扬州市 润扬国际中心
 邮编: No.106, XuyuanRoad Dingtang Jiangsu China
 邮编: Postal Code: 225008
 电话: Tel: 0511-65261957
 传真: Fax: 0511-6599644
 网址: Internet Add: www.dysjy.com/index.htm
 电子邮箱: E-mail: 1960722@china.com


(注册工程师签字)

(注册工程师签字)

(注册工程师签字) (注册工程师签字)




审 核	APPROVE	孙海峰
专 业 设 计	PROJECT ENGINEER	孙海峰
专 业 校 对	PRO CHANGE OF SPECIALITY	孙海峰
专 业 检 查	EXAMINED	孙海峰
专 业 查 对	CHECKED	孙海峰
专 业 设 计	DESIGNED	孙海峰
专 业 绘 图	DRAWN	孙海峰

图 名 TITLE



T-11

专 业	SPECIALITY	建 筑
设 计 阶 段	DESIGN STAGE	施 工 图
比 例	SCALE	1:1
日 期	DATE	2024.11
图 号	DRAWING NO.	装 施 ZS-40



设计编号: _____
 审核编号: _____

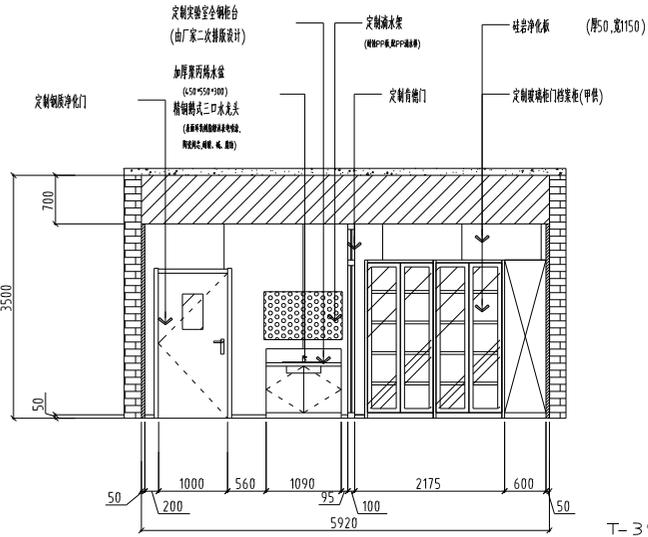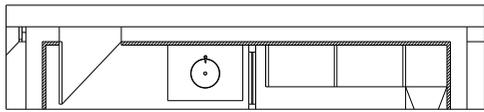



T-39 PLAN

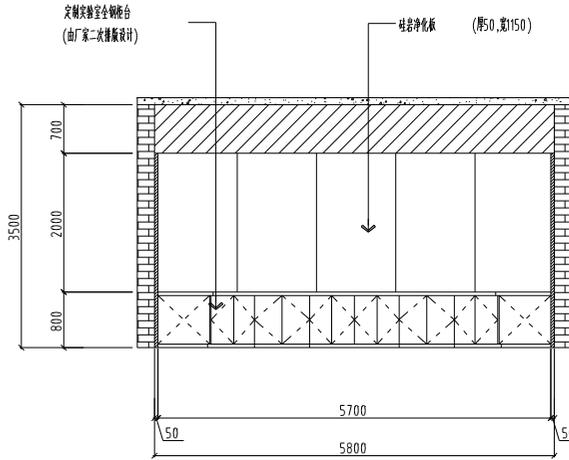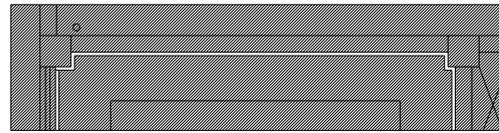

T-40 PLAN

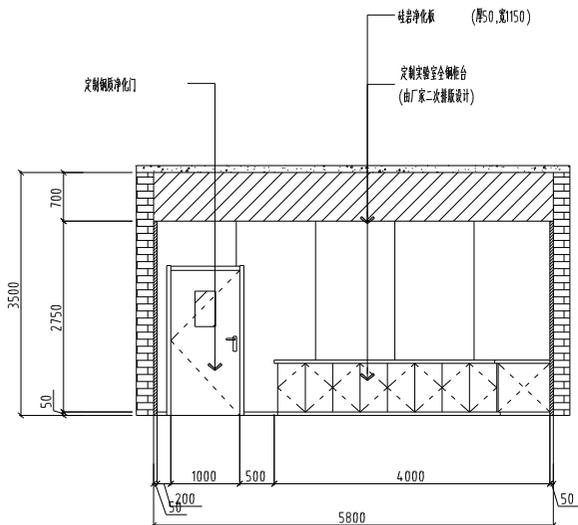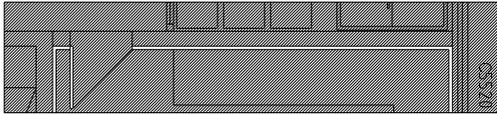

T-41 PLAN

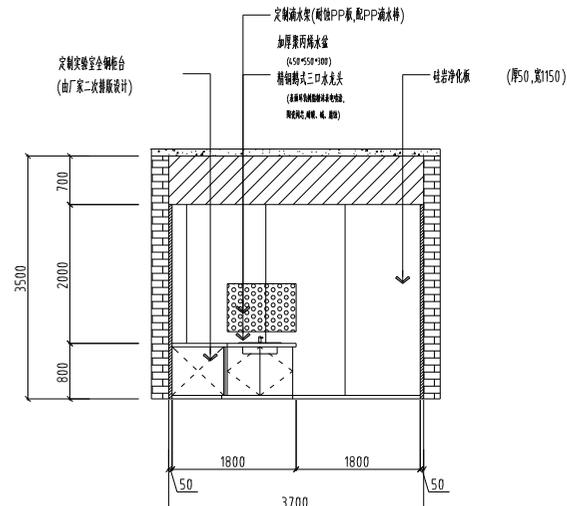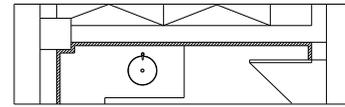

T-42 PLAN



江苏文博大厦设计有限公司

JIANGSU WENBO
ARCHITECTURAL DESIGN CO.,LTD

设计单位: 甲级
证书号: A320121796
Add: No.100, XipuanRoad Danyang Jiangsu China
邮编: 225200 Postal Code: 225200
电话: 0511-6524957 Tel: 0511-6524957
传真: 0511-6539944 Fax: 0511-6539944
网址: Internet Add: www.dysjz.com/index.htm
电子邮箱: E-mail: 1948722@china.com

服务内容
民用建筑方案设计
工业建筑方案设计
室内设计
景观设计
工程总承包

(注册工程师签字)

(注册工程师签字)

(注册工程师签字) (注册工程师签字)

项目负责人



项目负责人

审批	APPROVE	日期	DATE
设计	DESIGN	日期	DATE
校对	CHECK	日期	DATE
审核	REVIEW	日期	DATE
制图	DRAWING	日期	DATE



图名 TITLE

T-39 T-40
T-41 T-42



设计	DESIGN	日期	DATE
校对	CHECK	日期	DATE
审核	REVIEW	日期	DATE
制图	DRAWING	日期	DATE
图号	DRAWING NO.	装施	ZS-52

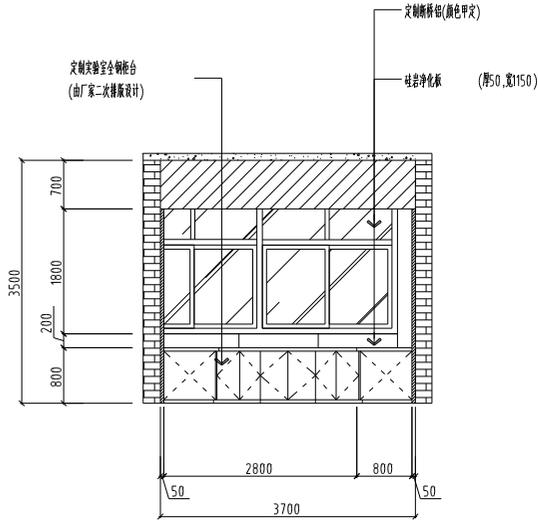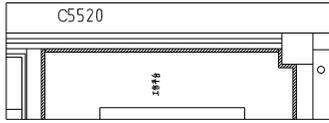


T-43 PLAN

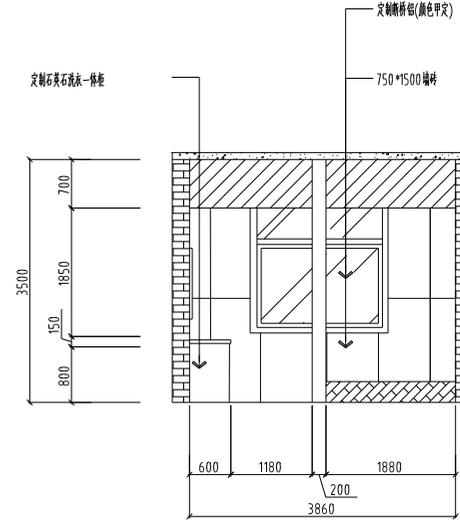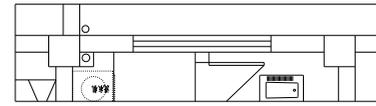

T-44 PLAN

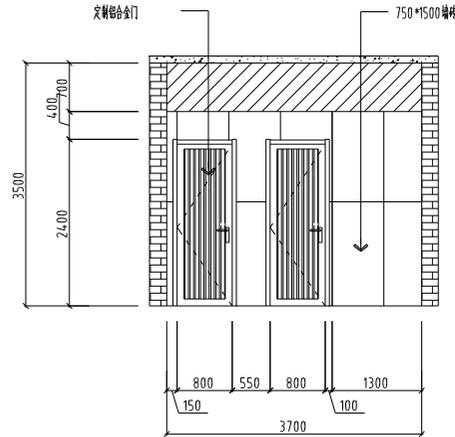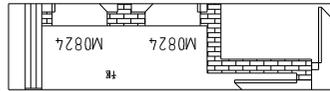

T-45 PLAN

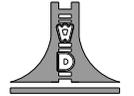

江苏文博建筑设计有限公司
JIANGSU WENBO
ARCHITECTURAL DESIGN Co.,Ltd

设计单位: 甲级
证书号: A32012796
润扬 No.1006 Xipuhang Road Dingtang Jiangsu China
邮编: 225000 Postal Code: 225000
电话: 0511-65261957 Tel: 0511-65261957
传真: 0511-65399644 Fax: 0511-65399644
网址: www.dysjy.com/index.htm Internet Add: www.dysjy.com/index.htm
电子邮箱: 1916722@china.com E-mail: 1916722@china.com

设计阶段
施工图设计阶段

设计单位
江苏文博建筑设计有限公司


设计阶段
施工图设计阶段

审批	APPROVE	日期	2024.11
项目负责人	PROJECT ENGINEER	姓名	沈洪波
专业负责人	IN CHARGE OF SPECIALITY	姓名	沈洪波
审核	EXAMINED	姓名	沈洪波
校对	CHECKED	姓名	沈洪波
设计	DESIGNED	姓名	沈洪波
制图	DRAWN	姓名	沈洪波



图名 TITLE

T-43 T-44
T-45

专业	SPECIALITY	名称	施工图
设计阶段	DESIGN STAGE	施工图	
比例	SCALE	图注	
日期	DATE	2024.11	
图号	DRAWING NO.	装施	ZS-53
设计编号			
审核编号			

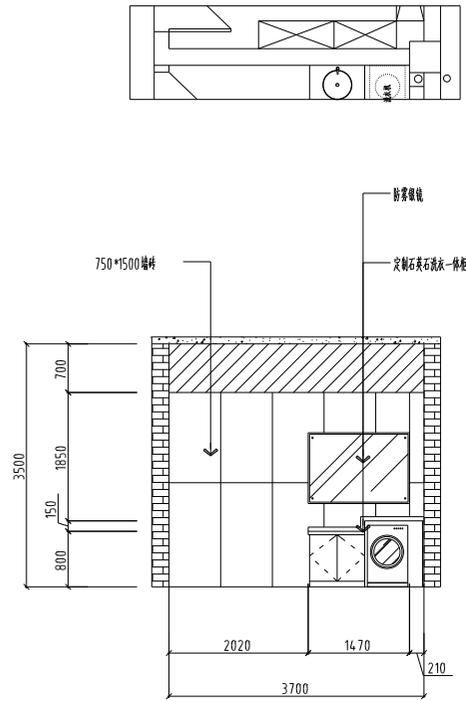


T-46 PLAN

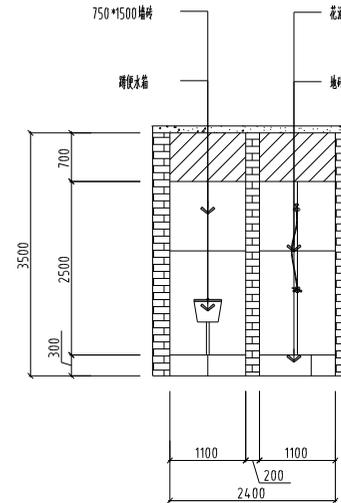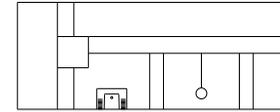

T-47 PLAN

图例

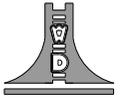

江苏文博建筑设计有限公司

JIANGSU WENBO
ARCHITECTURAL DESIGN Co.,Ltd

证书编号: 甲第
证书号: A320121796
地址: 中国江苏 扬州 润扬国际中心
No.106, XihuanRoad Dintang Jiangsu China
邮编: Postal Code: 225008
电话: Tel: 0511-65261957
传真: Fax: 0511-6599844
网址: Internet Add: www.dysjz.com/index.htm
电子邮箱: E-mail: 1960722@china.com

版权所有
本公司拥有设计版权
未经许可不得擅自复制或
用于其他工程或商业用途
违者必究

(注册工程师签字)

(注册建筑师签字)

(注册结构工程师签字) (注册给排水工程师签字)

图例


审批	APPROVE	日期	2024.11
设计	DESIGN	日期	2024.11
校对	CHECK	日期	2024.11
审核	REVIEW	日期	2024.11
制图	DRAWING	日期	2024.11

图名 TITLE

T-46 T-47

专业	SPECIALITY	备注
设计阶段	DESIGN STAGE	施工图
比例	SCALE	1:1
日期	DATE	2024.11
图号	DRAWING NO.	装施 ZS-54
图例		
备注		

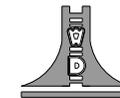

江苏文博建筑设计有限公司

JIANGSU WENBO
ARCHITECTURAL DESIGN Co.,Ltd

证书编号: 甲第
证书号: A320121796
地址: 中国江苏 扬州市 润扬路 100 号
Address: No.100, XiyuanRoad Danyang Jiangsu China
邮编: 225000 Postal Code: 225000
电话: 0511-65261957
传真: 0511-65269644
网址: Internet Add: www.dysjz.com/index.htm
电子邮箱: E-mail: 1968722@china.com

版权所有
江苏文博建筑设计有限公司

(注册工程师签字)

(注册造价工程师签字)

(注册监理工程师签字) (注册造价工程师签字)

项目负责人
姓名: 王海波


项目负责人
姓名: 王海波

审批	APPROVE	日期	2024.11
项目负责人	PROJECT ENGINEER	姓名	王海波
专业负责人	PROF. CHIEF OF SPECIALITY	姓名	王海波
审核	EXAMINED	姓名	王海波
校对	CHECKED	姓名	王海波
设计	DESIGNED	姓名	王海波
制图	DRAWN	姓名	王海波

图名 TITLE

乳胶漆大样图

专业	SPECIALITY	名称	
设计阶段	DESIGN STAGE	施工图	
比例	SCALE	图号	
日期	DATE	2024.11	
图号	DRAWING NO.	装施	ZS-58
图例			
备注			

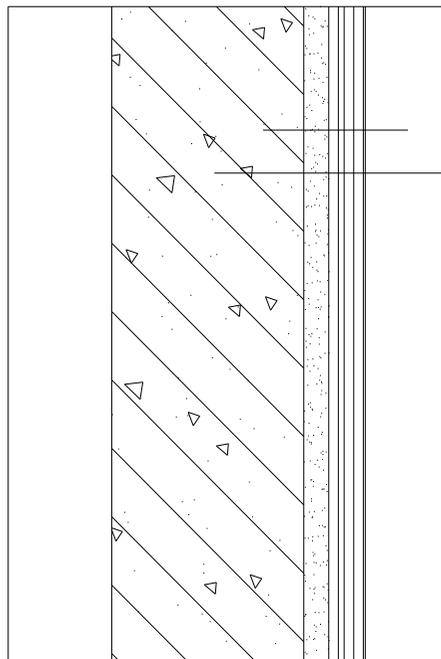


墙面(天花)

3 遍腻子批嵌平整

防霉防潮白色乳胶漆一底两面

乳胶漆大样图

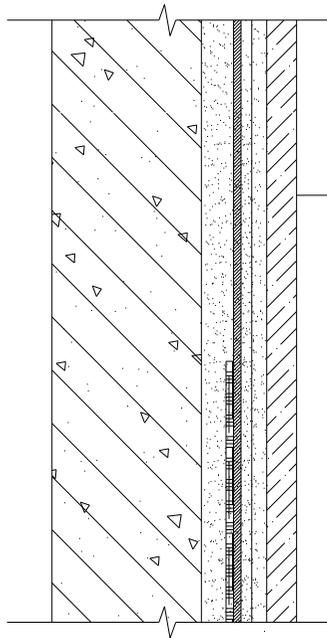

600 *1200/750 *1500 墙砖

瓷砖胶粘接层


10 厚1:2.5 水泥砂浆保护层

JS防水两遍(H=1800 MM) (仅卫生间、干区厨房、墙面做防水)

金汤水不漏一遍

原建筑墙体

墙砖大样图

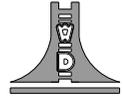

江苏文博建筑设计有限公司

JIANGSU WENBO
ARCHITECTURAL DESIGN Co.,Ltd

证书编号: 甲 级
证书号: A32012796
地址: 中国 江苏 扬州市 润扬国际 101 号
润扬国际 Postal Code: 225008
电话: Tel: 0511-65261957
传真: Fax: 0511-65269644
网址: Internet Add: www.dysjz.com/index.htm
电子邮箱: E-mail: 1960722@china.com

版权所有
未经许可不得复制或传播
施工图须经注册盖章有效
如有不符概不退还
本图仅供本次设计使用, 不得一稿多用

(注册工程师签字处)

(注册造价工程师签字处)

(注册监理工程师签字处) (注册造价工程师签字处)


姓名	APPROVE	日期	
姓名	PROJECT ENGINEER	日期	
姓名	NO CHANGE OF SPECIALITY	日期	
姓名	EXAMINED	日期	
姓名	CHECKED	日期	
姓名	DESIGNED	日期	
姓名	DRAWN	日期	

图名 TITLE:

墙砖大样图

专业	SPECIALITY	类别
设计阶段	DESIGN STAGE	施工图
比例	SCALE	图示
日期	DATE	2024.11
图号	DRAWING NO.	装饰 ZS-59
设计编号		
审核编号		

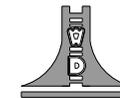

江苏文博建筑设计有限公司

JIANGSU WENBO
ARCHITECTURAL DESIGN Co., Ltd

证书编号: 甲第
证书号: A320121796
地址: 中国江苏 扬州市 润扬国际 IDL 号
Address: No.1006, XihuanRoad Dintang Jiangsu China
邮编: Postal Code: 225000
电话: Tel: 0511-65261957
传真: Fax: 0511-65999644
网址: Internet Addr: www.dysjy.com/index.htm
电子邮箱: E-mail: 1960722@china.com

资质证书
江苏省注册建筑师资格
江苏省注册结构工程师
江苏省注册造价工程师
江苏省注册监理工程师
江苏省注册城乡规划师
江苏省注册环境影响评价师

(注册工程师章)

(注册工程师章)

(注册工程师章) (注册造价工程师章)

项目负责人
孙海龙

技术负责人
孙海龙

审核	APPROVE	日期	
项目负责人	PROJECT ENGINEER	日期	2024.11
专业负责人	SPECIALITY	日期	2024.11
检查	EXAMINED	日期	2024.11
校对	CHECKED	日期	2024.11
设计	DESIGNED	日期	2024.11
制图	DRAWN	日期	2024.11

图名 TITLE

地砖大样图

专业	SPECIALITY	图例	
设计阶段	DESIGN STAGE	竣工图	
比例	SCALE	图注	
日期	DATE	2024.11	
图号	DRAWING NO.	装施	ZS-60
图例编号			
图例名称			

地砖

纯水泥浆结合层

1:3 干硬性水泥砂浆层


厚度根据水平线(≥ 30)

10 厚 1:2.5 水泥砂浆保护层


JS 防水两遍
金汤水不漏一遍

原建筑墙体

(一层所有地面, 二楼仅卫生间、干区、厨房地面做防水)

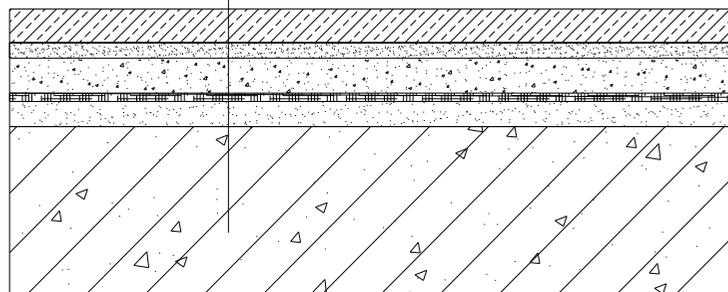

地砖大样图

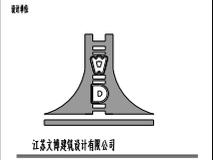

江苏文博建筑设计有限公司

JIANGSU WENBO
ARCHITECTURAL DESIGN Co., Ltd

证书编号: 甲第
证书号: A32012796
地址: 中国 江苏 扬州市 润扬国际中心
润扬国际中心 扬州 润扬国际中心
邮编: 225000
电话: 0511-65261957
传真: 0511-65269644
网址: Internet: www.dysjz.com/index.htm
电子邮箱: E-mail: 1948722@china.com

资质证书
江苏省注册建筑师协会
江苏省注册结构工程师
江苏省注册造价工程师
江苏省注册监理工程师
江苏省注册城乡规划师
江苏省注册环境影响评价工程师
江苏省注册咨询工程师(投资)

(注册工程师签章)

(注册工程师签章)

(注册工程师签章)

(注册工程师签章)


项目负责人

项目负责人


审批	APPROVE	日期	
项目负责人	PROJECT ENGINEER	日期	
专业负责人	PRO. CHIEF OF SPECIALITY	日期	
审核	EXAMINED	日期	
校对	CHECKED	日期	
设计	DESIGNED	日期	
制图	DRAWN	日期	

图名 TITLE
卫生间门槛石与地砖
连接大样图

专业	SPECIALITY	备注	
设计阶段	DESIGN STAGE	施工图	
比例	SCALE	1:1	
日期	DATE	2024.11	
图号	DRAWING NO.	装施	ZS-61
图例			
备注			

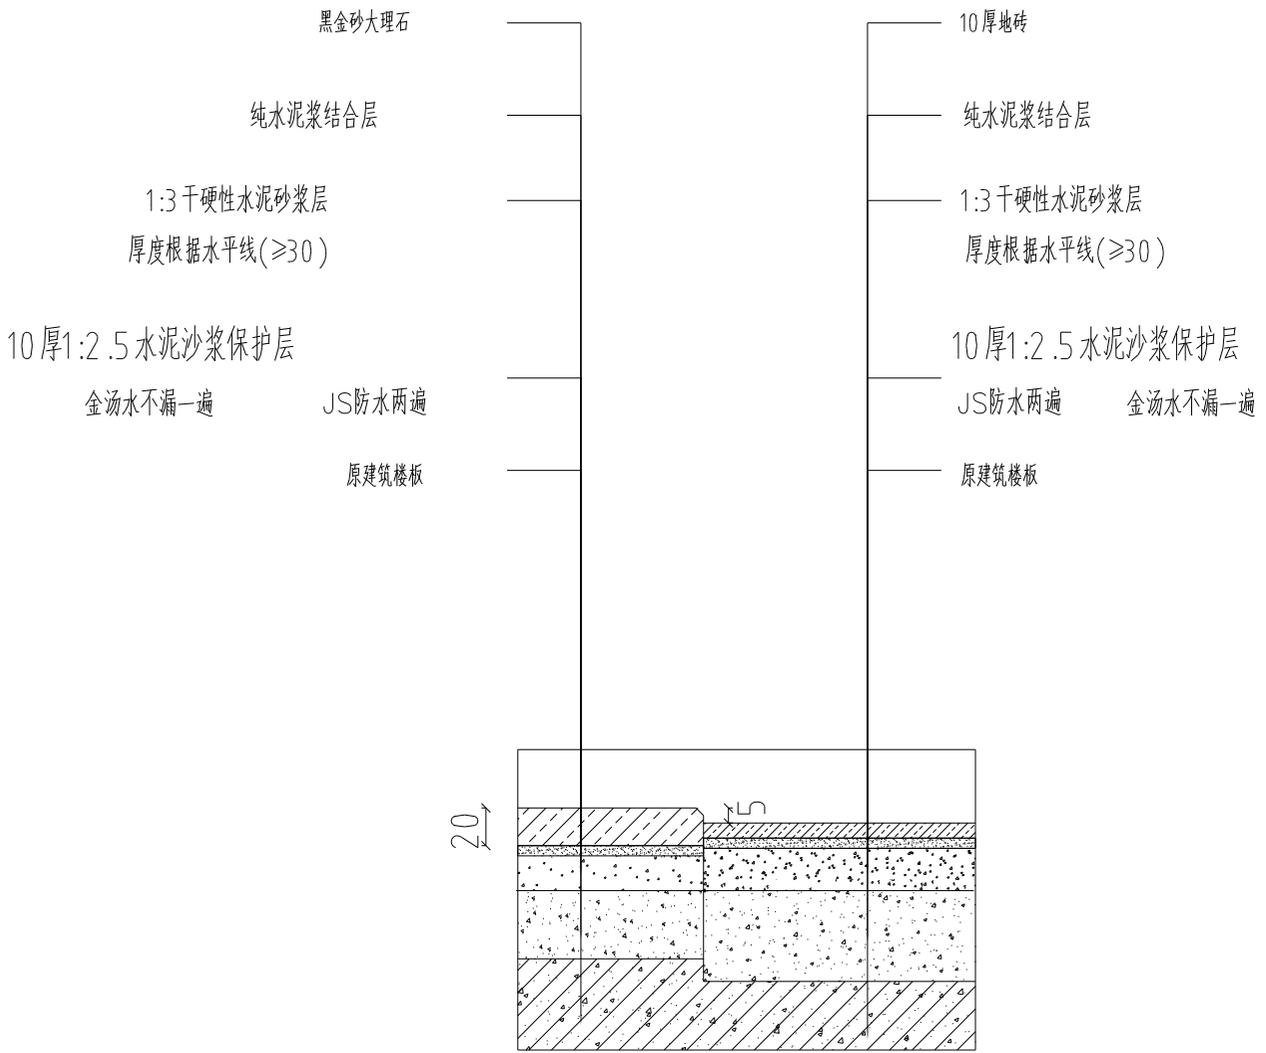

卫生间门槛石与地砖连接大样图

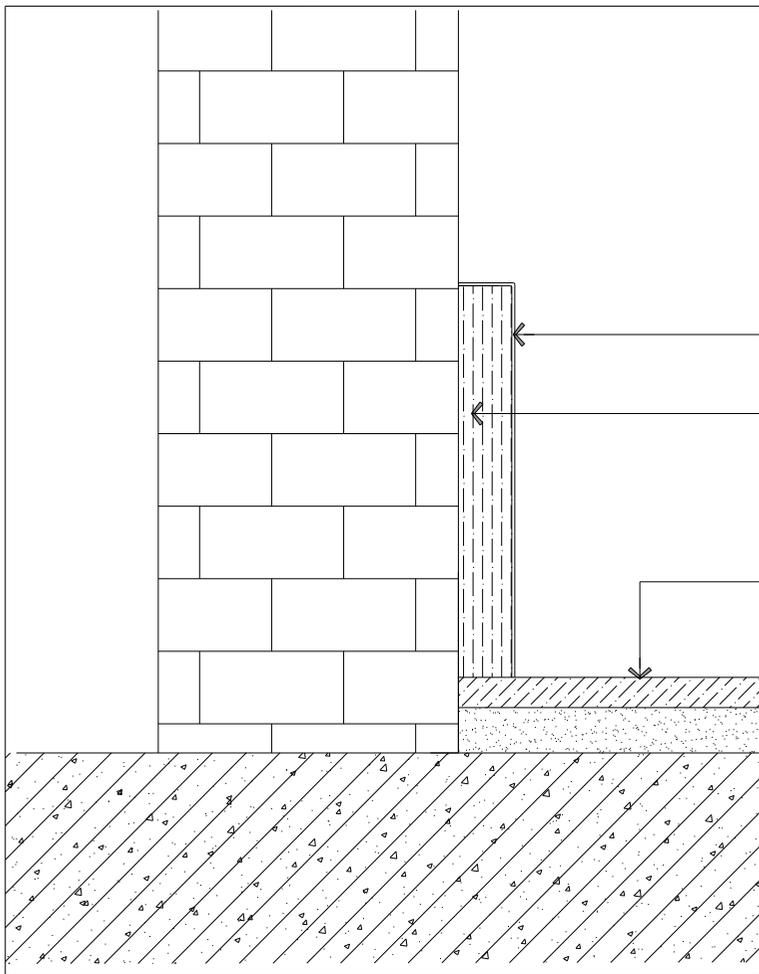

0.8 厚不锈钢踢脚线

12 MM 厚阻燃板基层

原地砖

踢脚线大样图

图例



江苏文博建筑设计有限公司

JIANGSU WENBO
ARCHITECTURAL DESIGN Co., Ltd

注册资格：甲级
注册号：A32012796
地址：中国江苏 扬州市 维扬路 100 号
邮编：No.100, XiyuanRoad Dintang Jiangsu China
邮编：Postal Code: 225008
电话：Tel: 0511-65261957
传真：Fax: 0511-6599844
网址：Internet Addr: www.dysjz.com/index.htm
电子邮箱：E-mail: 1968722@china.com

资质等级
江苏省注册建筑师事务所
江苏省注册结构工程师
江苏省注册造价工程师
江苏省注册监理工程师
江苏省注册城乡规划师
江苏省注册环境影响评价工程师

(注册工程师签字)

(注册工程师签字)

(注册工程师签字) (注册工程师签字)

图例

名称

工程名称


名称

批准	APPROVE	日期	
项目负责人	PROJECT ENGINEER	日期	
专业负责人	PROF. CHARGE OF SPECIALITY	日期	
审核	EXAMINED	日期	
校对	CHECKED	日期	
设计	DESIGNED	日期	
制图	DRAWN	日期	

图名 TITLE

踢脚线大样图

专业	SPECIALITY	图例
设计阶段	DESIGN STAGE	施工
比例	SCALE	图注
日期	DATE	2024.11
图号	DRAWING NO.	装施 ZS-62
图例		
图例		

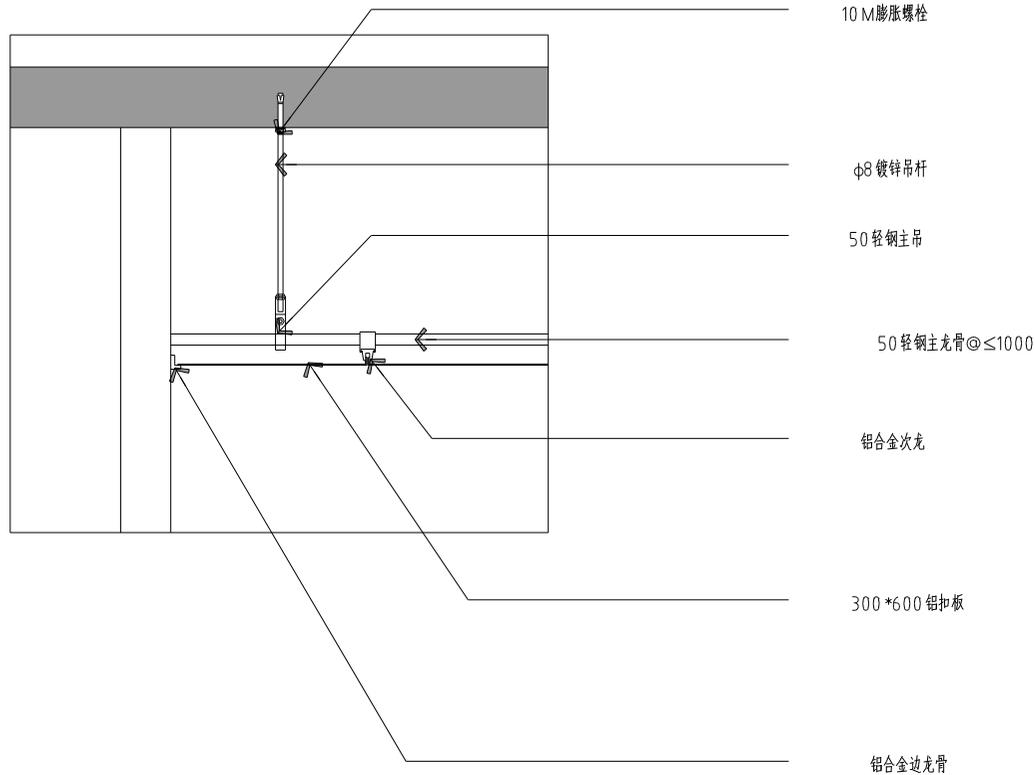

10 M膨胀螺栓

φ8 镀锌吊杆

50 轻钢主吊

50 轻钢主龙骨@≤1000


铝合金次龙

300 *600 铝扣板

铝合金边龙骨

铝扣板吊顶节点图

图例

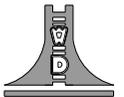

江苏文博建筑设计有限公司

JIANGSU WENBO
ARCHITECTURAL DESIGN Co.,Ltd

证书编号: 甲第
证书号: A320121296
地址: 中国江苏 扬州市 扬州路 100 号
邮编: No.100, XuyuanRoad Dintang Jiangsu China
邮编: Postal Code: 225000
电话: Tel: 0511-65261957
传真: Fax: 0511-65269644
网址: Internet Add: www.dysjy.com/index.htm
电子邮箱: E-mail: 1960722@sina.com

版权所有
未经许可不得复制或传播
施工图版权归设计单位
如有不妥请与设计单位
联系修改或重新设计, 否则一律无效


审核	APPROVE	日期	
项目负责人	PROJECT ENGINEER	日期	
专业负责人	IN CHARGE OF SPECIALITY	日期	
检查	EXAMINED	日期	
核对	CHECKED	日期	
设计	DESIGNED	日期	
制图	DRAWN	日期	

图名 TITLE

铝扣板吊顶节点图

专业	SPECIALITY	规格	
设计阶段	DESIGN STAGE	施工图	
比例	SCALE	图注	
日期	DATE	2024.11	
图号	DRAWING NO.	装施	ZS-63
图例编号			
备注			

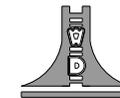

江苏文博建筑设计有限公司

JIANGSU WENBO
ARCHITECTURAL DESIGN Co., Ltd

证书等级: 甲级
证书号: A32012796
地址: 中国江苏 扬州市 润扬路 101 号
扬州 润扬路 101 号
邮编: 225000
电话: 0511-65261957
传真: 0511-65269644
网址: Internet Add: www.dwyj.com/index.htm
电子邮箱: E-mail: 1960722@china.com

版权所有
未经许可不得复制或传播

审核人

审核日期

审核人


审核日期

审核人	APPROVE	日期	日期
项目负责人	PROJECT ENGINEER	日期	日期
专业负责人	IN CHARGE OF SPECIALITY	日期	日期
检查人	EXAMINED	日期	日期
核对人	CHECKED	日期	日期
设计人	DESIGNED	日期	日期
制图人	DRAWN	日期	日期

图名 TITLE

净化板吊顶节点图

专业	SPECIALITY	规格	
设计阶段	DESIGN STAGE	施工图	
比例	SCALE	1:1	
日期	DATE	2024.11	
图号	DRAWING NO.	装施	ZS-64
设计编号			
审核编号			

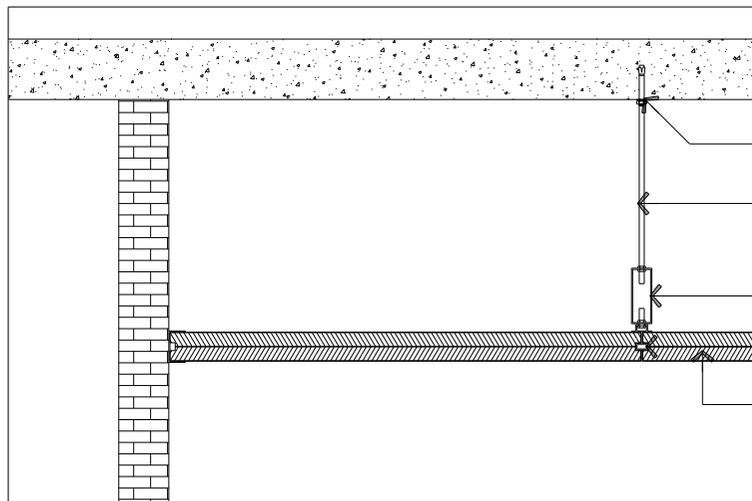

M10 膨胀螺栓


φ8 镀锌吊杆

调节器

主龙骨

50 净化板

净化板吊顶节点图

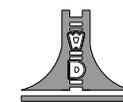

江苏文博建筑设计有限公司

JIANGSU WENBO
ARCHITECTURAL DESIGN Co., Ltd

证书等级: 甲级
证书编号: A320121296
地址: 中国江苏 扬州市 维扬路 100 号
Add: No.100, XiyuanRoad Dintang Jiangsu China
邮编: 225000 Postal Code: 225000
电话: 0511-65261957 Tel: 0511-65261957
传真: 0511-65399644 Fax: 0511-65399644
网址: Internet Add: www.dysjz.com/index.htm
电子邮箱: E-mail: 1968722@china.com

资质等级
江苏省注册建筑师事务所
江苏省注册结构工程师
江苏省注册暖通设计单位
江苏省注册给排水设计单位
江苏省注册电气设计单位
江苏省注册岩土设计单位

(注册工程师签字章)

(注册工程师签字章)

(注册工程师签字章) (注册工程师签字章)

项目负责人
陈永强


项目负责人
陈永强

审核	APPROVE	日期	
项目负责人	PROJECT ENGINEER	日期	
专业审核	PRO CHECKER	日期	
校核	CHECKED	日期	
设计	DESIGNED	日期	
制图	DRAWN	日期	


图名 TITLE

净化板墙面节点图
包管节点图


专业	SPECIALITY	规格	
设计阶段	DESIGN STAGE	施工图	
比例	SCALE	1:1	
日期	DATE	2024.11	
图号	DRAWING NO.	装施	ZS-65
图例编号			
备注			

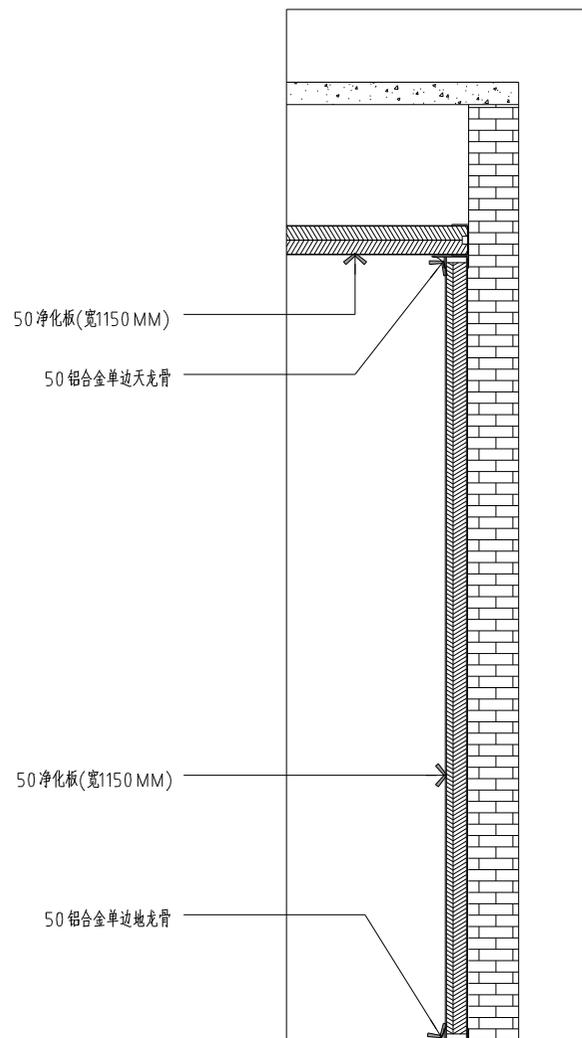

净化板墙面节点图

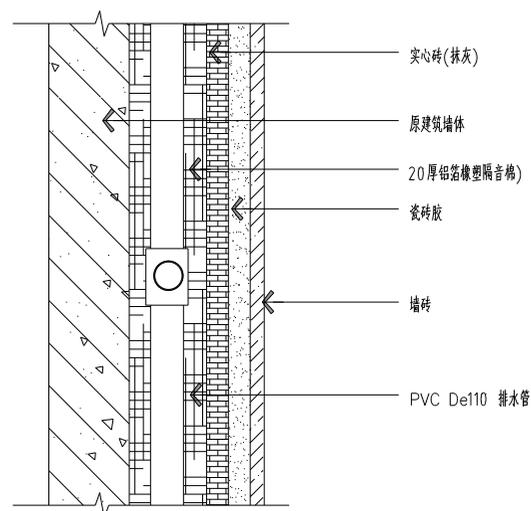

包管节点图

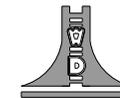

江苏文博建筑设计有限公司

JIANGSU WENBO
ARCHITECTURAL DESIGN Co., Ltd

设计阶段: 方案
证书号: A320121796
地址: 中国江苏 扬州市 江都 001 号
邮编: No.004, Xuyuan Road Dintang Jiangsu China
电话: 0511-4524957
传真: 0511-4524944
网址: Internet Add: www.dysjy.com/index.htm
电子邮箱: E-mail: 1948722@china.com

版权所有
未经许可不得复制或传播
盗用必究
设计文件版权归设计单位
所有
未经许可不得复制或传播


审批	APPROVE	日期	2024.11
设计	DESIGN	日期	2024.11
校核	CHECK	日期	2024.11
审核	REVIEW	日期	2024.11
制图	DRAW	日期	2024.11


图名 TITLE

E剖面

专业	SPECIALITY	名称	幕墙
设计阶段	DESIGN STAGE	施工图	
比例	SCALE	1:50	
日期	DATE	2024.11	
图号	DRAWING NO.	ZS-66	
设计编号			
设计日期			

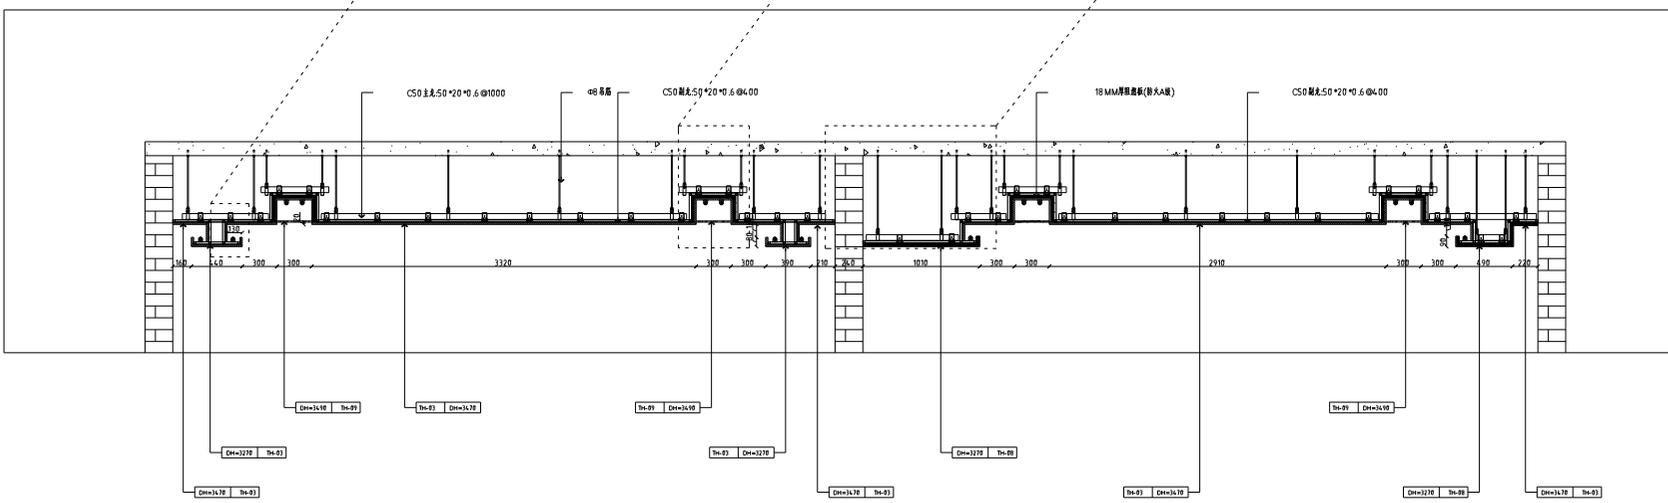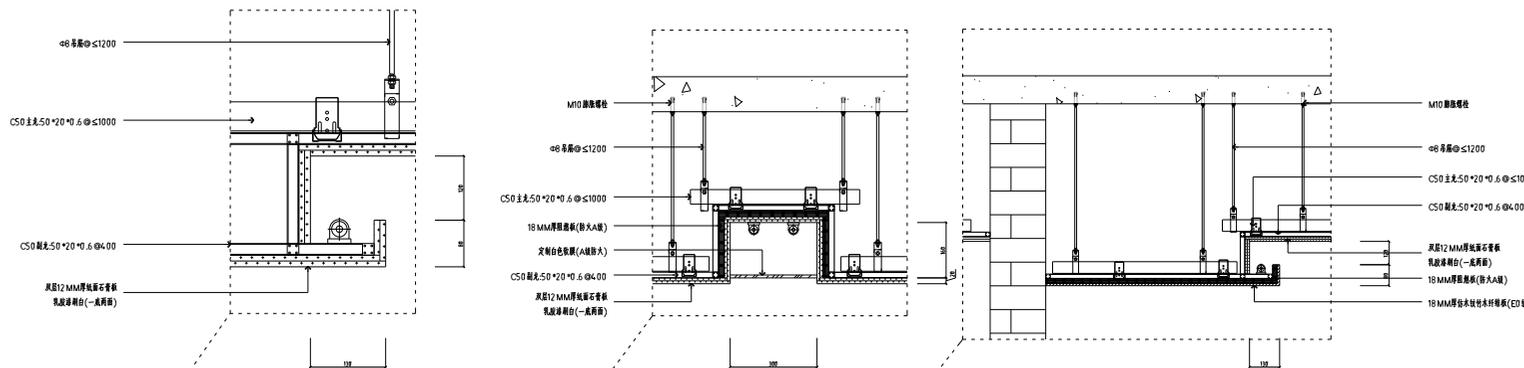

E剖面 PLAN

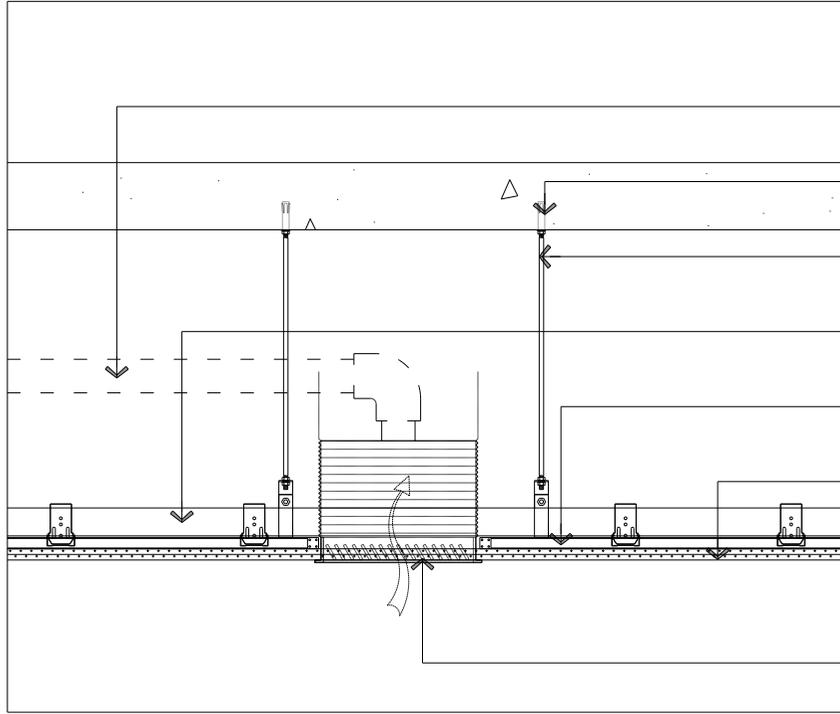

PVC dn100 排风管

M10 膨胀螺栓

φ8 吊筋@≤1200

C50 主龙:50*20*0.6@≤1000

C50 副龙:50*20*0.6@400

双层12MM厚纸面石膏板


乳胶漆刷白(一底两面)

300*300 换气扇

注:空调出风口、检查口同此做法。

换气扇大样图

图例

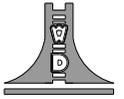

江苏文博建筑设计有限公司

JIANGSU WENBO
ARCHITECTURAL DESIGN Co.,Ltd

证书编号: 甲第
证书号: A32012796
地址: 中国江苏 扬州市 润扬国际 10L 号
扬州 No.10A, XiyuanRoad Dintang Jiangsu China
邮编: 225000 Postal Code: 225000
电话: 0511-65261957
传真: 0511-6599844
网址: Internet Add: www.dysjz.com/index.htm
电子邮箱: E-mail: 1960722@china.com

资质等级
江苏省注册建筑师事务所
江苏省注册结构工程师
江苏省注册暖通工程师
江苏省注册给排水工程师
江苏省注册电气工程师

(说明:工程盖章处)

(说明:审核盖章处)

(说明:项目负责人盖章处) (说明:监理单位盖章处)

设计单位
江苏文博建筑设计有限公司


项目负责人
江苏文博建筑设计有限公司 项目负责人

审批	APPROVE	日期	2024.11
项目负责人	PROJECT ENGINEER	日期	2024.11
专业负责人	IN CHARGE OF SPECIALITY	日期	2024.11
检查	EXAMINED	日期	2024.11
校对	CHECKED	日期	2024.11
设计	DESIGNED	日期	2024.11
制图	DRAWN	日期	2024.11

图名 TITLE

换气扇大样图

专业	SPECIALITY	类别	通风
设计阶段	DESIGN STAGE	施工阶段	施工阶段
比例	SCALE	图号	ZS-67
日期	DATE	日期	2024.11
图号	DRAWING NO.	装施	ZS-67
图例编号			
备注			

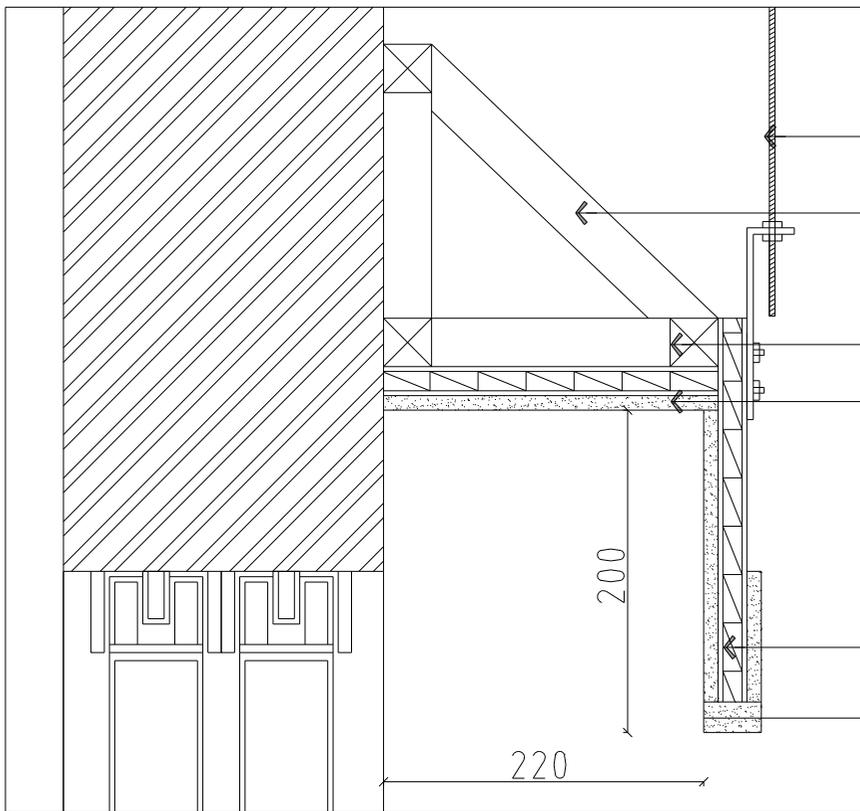

φ8 镀锌吊杆

30*30 木龙骨斜拉
防火涂料三遍

30*30 木龙骨基层(防火处理)
@300*300
双层12MM纸面石膏板
刷白色乳胶漆饰面

18MM 厚A级阻燃板

窗帘盒大样图

图例



江苏文博建筑设计有限公司

JIANGSU WENBO
ARCHITECTURAL DESIGN Co.,Ltd

证书等级: 甲级
证书号: A32012796
地址: 中国江苏 扬州市 维扬路 100 号
邮编: No.100, XiyuanRoad Dintang Jiangsu China
邮编: Postal Code: 225000
电话: Tel: 0511-65261957
传真: Fax: 0511-65399644
网址: Internet Add: www.dysjz.com/index.htm
电子邮箱: E-mail: 1960722@china.com

资质等级
江苏省注册建筑师事务所
江苏省注册结构工程师
江苏省注册造价工程师
江苏省注册监理工程师
江苏省注册城乡规划师
江苏省注册环境影响评价师

(注册工程师盖章)

(注册工程师盖章)

(注册工程师盖章) (注册造价工程师盖章)

图例

窗帘盒大样图

工程名称


江苏省注册建筑师事务所
江苏省注册结构工程师
江苏省注册造价工程师
江苏省注册监理工程师
江苏省注册城乡规划师
江苏省注册环境影响评价师

批准	APPROVE	日期	2024.11
项目负责人	PROJECT ENGINEER	日期	2024.11
专业负责人	PROF. IN CHARGE OF SPECIALITY	日期	2024.11
检查	EXAMINED	日期	2024.11
核对	CHECKED	日期	2024.11
设计	DESIGNED	日期	2024.11
制图	DRAWN	日期	2024.11

图名 TITLE

窗帘盒大样图

专业	SPECIALITY	图例	
设计阶段	DESIGN STAGE	施工图	
比例	SCALE	1:1	
日期	DATE	2024.11	
图号	DRAWING NO.	装饰	ZS-68
图例			
图例			

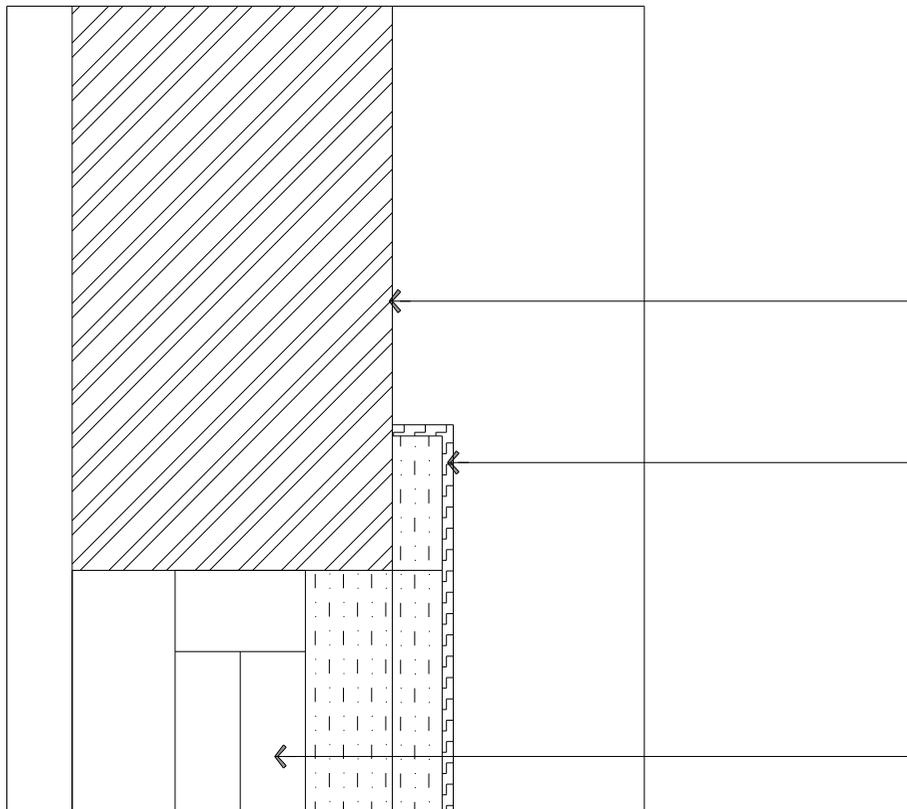

防霉防潮白色乳胶漆一底两面

定制免漆窗套

原建筑窗户

窗套大样图

图例



江苏文博建筑设计有限公司

JIANGSU WENBO
ARCHITECTURAL DESIGN Co.,Ltd

注册等级: 甲级
注册号: A32012796
地址: 中国江苏 扬州市 维扬路 100 号
邮编: No.100, XiyuanRoad Dintang Jiangsu China
邮编: Postal Code: 225008
电话: Tel: 0511-65261957
传真: Fax: 0511-65399644
网址: Internet: Add: www.dysjy.com/index.htm
电子邮箱: E-mail: 1960722@china.com


图例

说明

工程名称


说明

批准	APPROVE	日期	设计
项目负责人	PROJECT ENGINEER	日期	设计
专业负责人	SPECIALITY	日期	设计
检查	CHECKED	日期	设计
设计	DESIGNED	日期	设计
制图	DRAWN	日期	设计

图名 TITLE


窗套大样图

专业	SPECIALITY	图例
设计阶段	DESIGN STAGE	施工图
比例	SCALE	1:1
日期	DATE	2024.11
图号	DRAWING NO.	装施 ZS-69
设计编号		
设计日期		

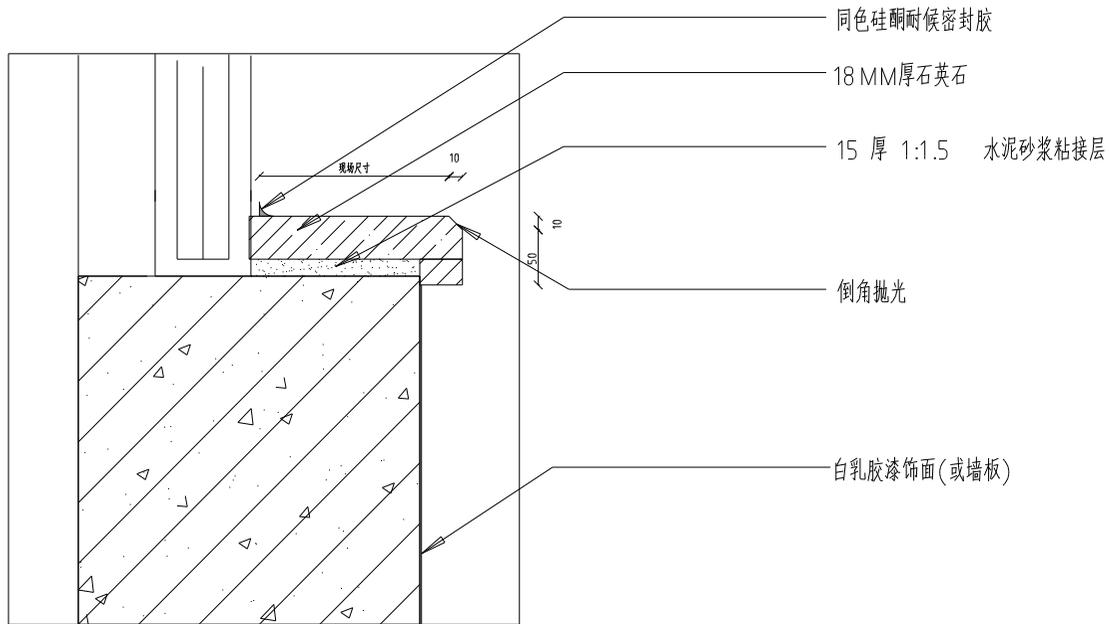

注:除3F实验室一二、取样室外,其它窗台板同此做法。

窗台板大样图

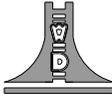

江苏文博建筑设计有限公司

JIANGSU WENBO
ARCHITECTURAL DESIGN Co.,Ltd

证书编号: 甲第
证书号: A32012796
地址: 中国江苏 扬州市 润扬国际 101 号
Add: No.101, XiyuanRoad DianYang Jiangsu China
邮编: 225000 Postal Code: 225000
电话: 0511-65261957
传真: 0511-65399644
网址: Internet Add: www.dysjy.com/index.htm
电子邮箱: E-mail: 1968722@china.com

资质证书
江苏省注册建筑师资格
江苏省注册结构工程师
江苏省注册造价工程师
江苏省注册监理工程师
江苏省注册城乡规划师
江苏省注册环境影响评价工程师

审核	APPROVE	日期	2024.11
项目负责人	PROJECT ENGINEER	日期	2024.11
专业负责人	PRO. CHARGE OF SPECIALITY	日期	2024.11
检查	EXAMINED	日期	2024.11
校对	CHECKED	日期	2024.11
设计	DESIGNED	日期	2024.11
制图	DRAWN	日期	2024.11

图名 TITLE
窗台板大样图

专业	SPECIALITY	类别	装饰
设计阶段	DESIGN STAGE	施工图	
比例	SCALE	图号	
日期	DATE	2024.11	
图号	DRAWING NO.	装施	ZS-70
图例			
备注			

图例

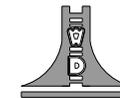

江苏文博建筑设计有限公司

JIANGSU WENBO
ARCHITECTURAL DESIGN Co., Ltd

证书编号: 甲第
证书号: A32012796
地址: 中国江苏 扬州市 维扬路 100 号
Address: No.100, XiyuanRoad Danyang Jiangsu China
邮编: 225000 Postal Code: 225000
电话: Tel: 0511-6521957
传真: Fax: 0511-6599644
网址: Internet Add: www.dxyjz.com/index.htm
电子邮箱: E-mail: 1948722@china.com

资质证书
江苏省注册建筑师事务所
江苏省注册结构工程师
江苏省注册岩土工程师
江苏省注册环境影响评价工程师
江苏省注册城乡规划师
江苏省注册造价工程师
江苏省注册监理工程师
江苏省注册造价工程师

(注册监理工程师)

(注册造价工程师)

(注册城乡规划师) (注册环境影响评价工程师)

图例

名称

工程名称




名称

审批	APPROVE	日期	
设计	DESIGN	日期	
校对	CHECK	日期	
审核	REVIEW	日期	
检查	CHECKED	日期	
设计	DESIGNED	日期	
制图	DRAWN	日期	

图名 TITLE


砌墙大样图

专业	SPECIALITY	类别	
设计阶段	DESIGN STAGE	施工图	
比例	SCALE	图示	
日期	DATE	2024.11	
图号	DRAWING NO.	装施	ZS-71
图例编号			
图例名称			

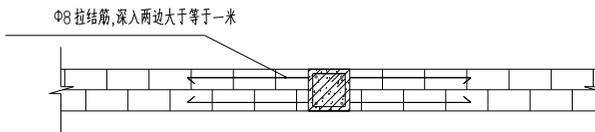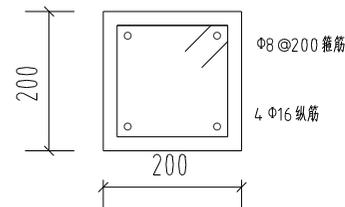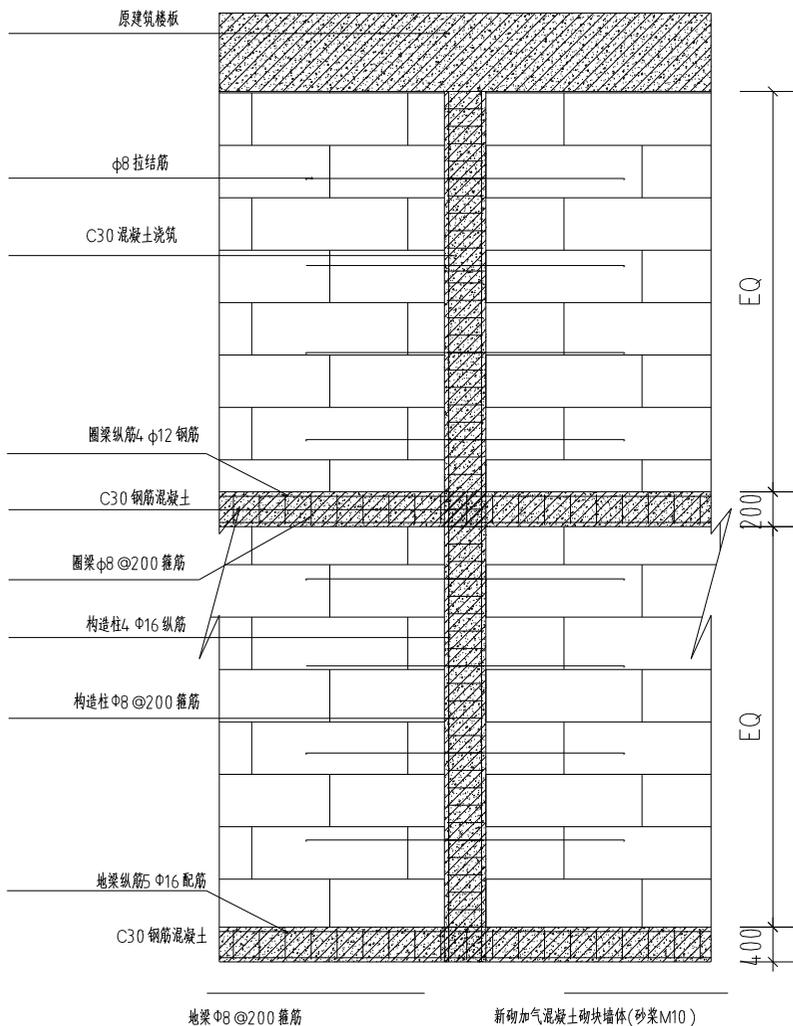


注: 砌砖完成后, 水泥砂浆内外抹灰(20厚1:2.5的水泥砂浆), 砌墙墙体长度 ≥ 5 米需加构造柱, 高度 ≥ 4 米需在墙体中间加圈梁

砌墙大样图

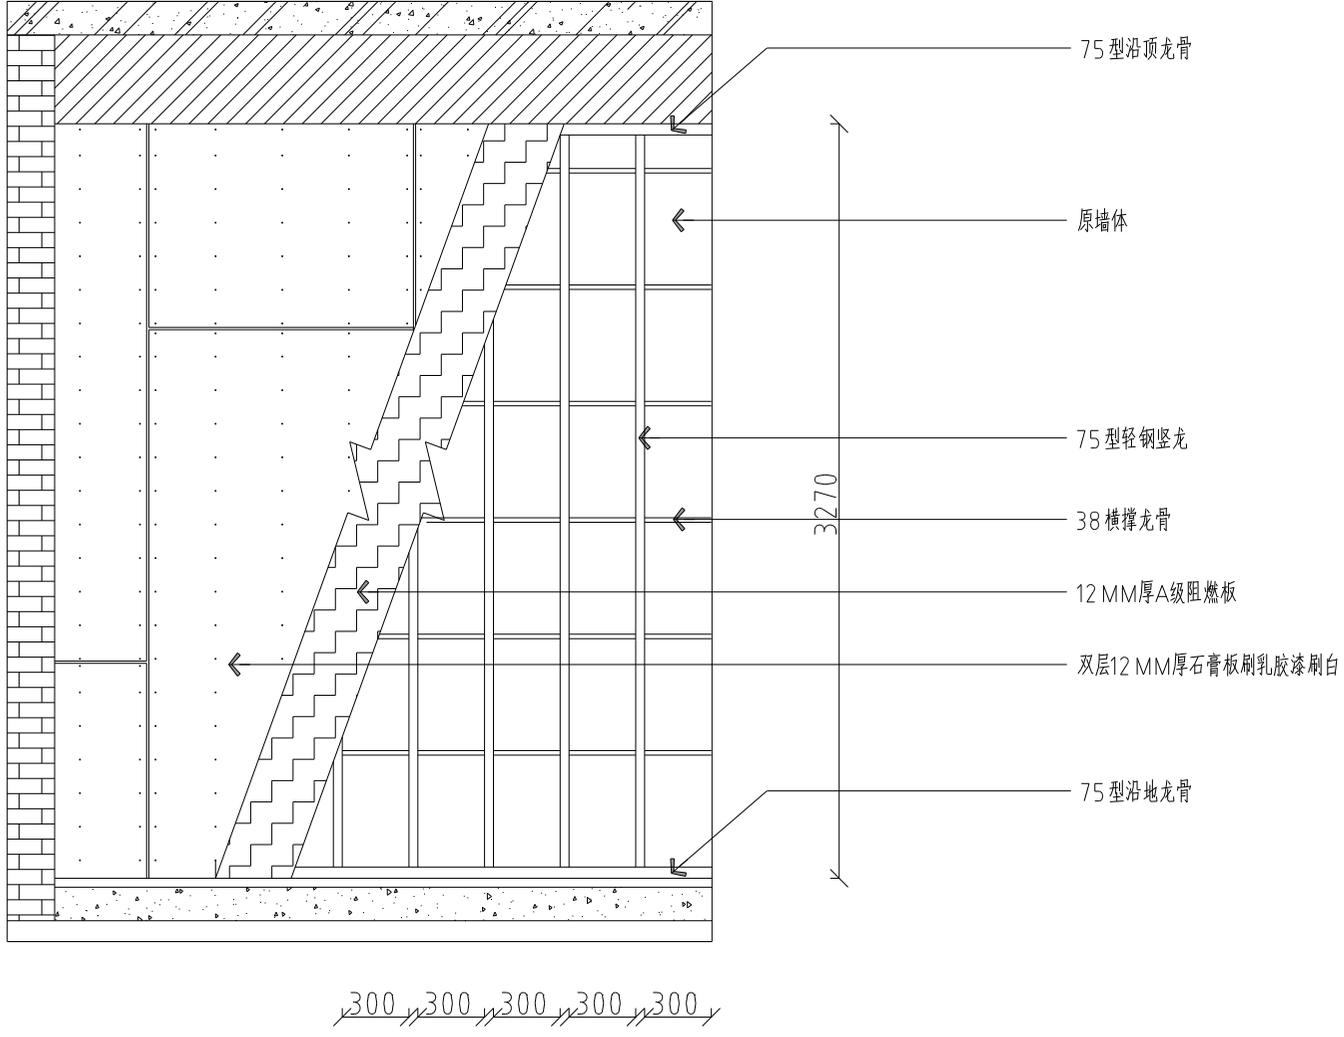

轻钢墙体大样图

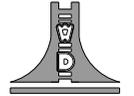

江苏文博建筑设计有限公司

JIANGSU WENBO
ARCHITECTURAL DESIGN Co., Ltd

证书编号: 甲第
 证书号: A320121796
 地址: 中国江苏 扬州市 润扬国际 101 号
 邮编: No.101, XiyuanRoad Dintang Jiangsu China
 邮政编码 Postal Code: 225008
 电话 Tel: 0511-65261957
 传真 Fax: 0511-6599844
 网址 Internet Add: www.dyjz.com/index.htm
 电子邮箱 E-mail: 1968722@sina.com

版权所有
 未经许可不得复制或传播
 施工图版权归设计单位所有
 如有不妥请与设计单位联系
 未经许可不得复制或传播, 否则一律追究

(注册工程师签字处)

(注册工程师签字处)

(注册工程师签字处) (注册工程师签字处)

审核人
 姓名: 张俊峰


审核人
 姓名: 张俊峰

审 核	APPROVE	日期	

图 名 TITLE

轻钢墙体大样图


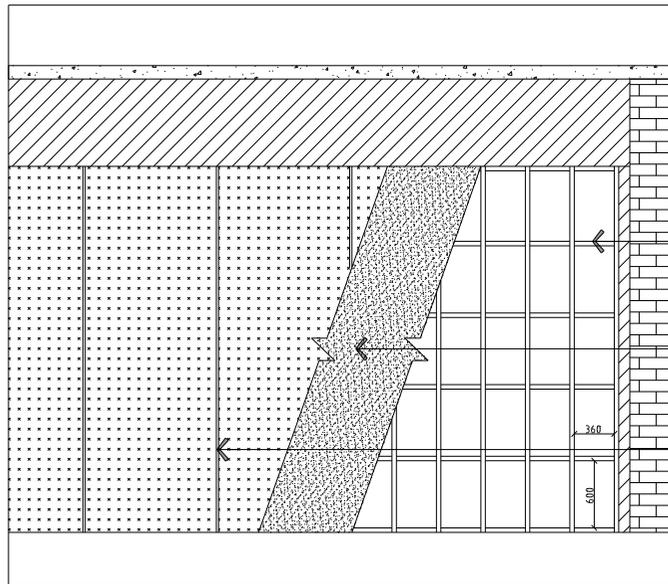


20 *40 木龙骨找平
(防火涂料刷两遍)

12 MM厚A级阻燃板

18 MM厚竹木纤维板
(浅色木纹)


立面大样图

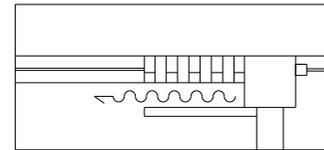


18 MM厚竹木纤维板双面
(浅色木纹)

12 MM厚A级阻燃板双面

20 *40 *2 镀锌方管
(满焊防锈漆刷两遍)

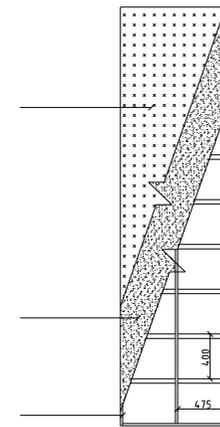

窗帘装饰隔断墙大样图

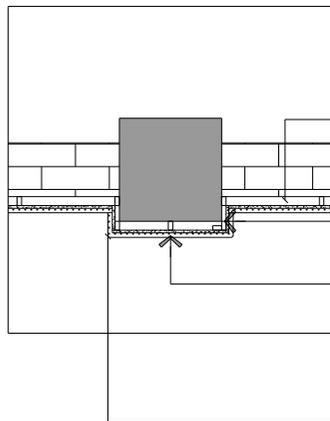


20 *40 木龙骨找平
(防火涂料刷两遍)

12 MM厚A级阻燃板

18 MM厚竹木纤维板(浅色木纹)

阳角部分竹木纤维板加热后折弯(R10 MM)

阳角大样图

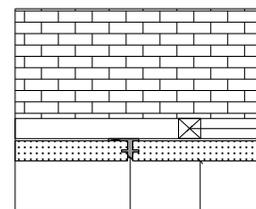

20 *40 木龙骨找平
(防火涂料刷两遍)

18 MM厚竹木纤维板
(浅色木纹)

铝合金18 凹型十字线
(墙板同色)

墙板留缝工艺大样图

江苏文博建筑设计有限公司
JIANGSU WENBO ARCHITECTURAL DESIGN Co.,Ltd

注册资格: 甲级
证书号: A32012796
No.100, XihuanRoad Danyang Jiangsu China
邮编: 225200 Postal Code: 225200
电话: 0511-65219571 Tel: 0511-65219571
传真: 0511-65298644 Fax: 0511-65298644
网址: www.dxyjz.com/index.htm Internet Add: www.dxyjz.com/index.htm
电子邮箱: E-mail: 1948722@china.com

版权所有
未经许可不得复制或传播
违者必究
如有不妥请即通知设计单位
本图仅供内部使用, 不得外传

(注册工程师签字处)
(注册工程师签字处)
(注册工程师签字处) (注册工程师签字处)

审核人: 孙海峰 注册建筑师
项目负责人: 孙海峰 注册建筑师
项目负责人: 孙海峰 注册建筑师

审 核	APPROVE	日期	2024.11
专 业 审 查	PROJECT ENGINEER	日期	2024.11
专 业 校 对	NO CHANGE OF SPECIALITY	日期	2024.11
专 业 校 对	EXAMINED	日期	2024.11
核 对	CHECKED	日期	2024.11
设 计	DESIGNED	日期	2024.11
图 纸	DRAWN	日期	2024.11

图 名 TITLE
竹木纤维板大样图

专 业	SPECIALITY	图 号	ZS-73
设 计 阶 段	DESIGN STAGE	图 示	施工图
比 例	SCALE	图 示	1:1
日 期	DATE	图 示	2024.11
图 号	DRAWING NO.	装 施	ZS-73

图 示 号
图 示 号