
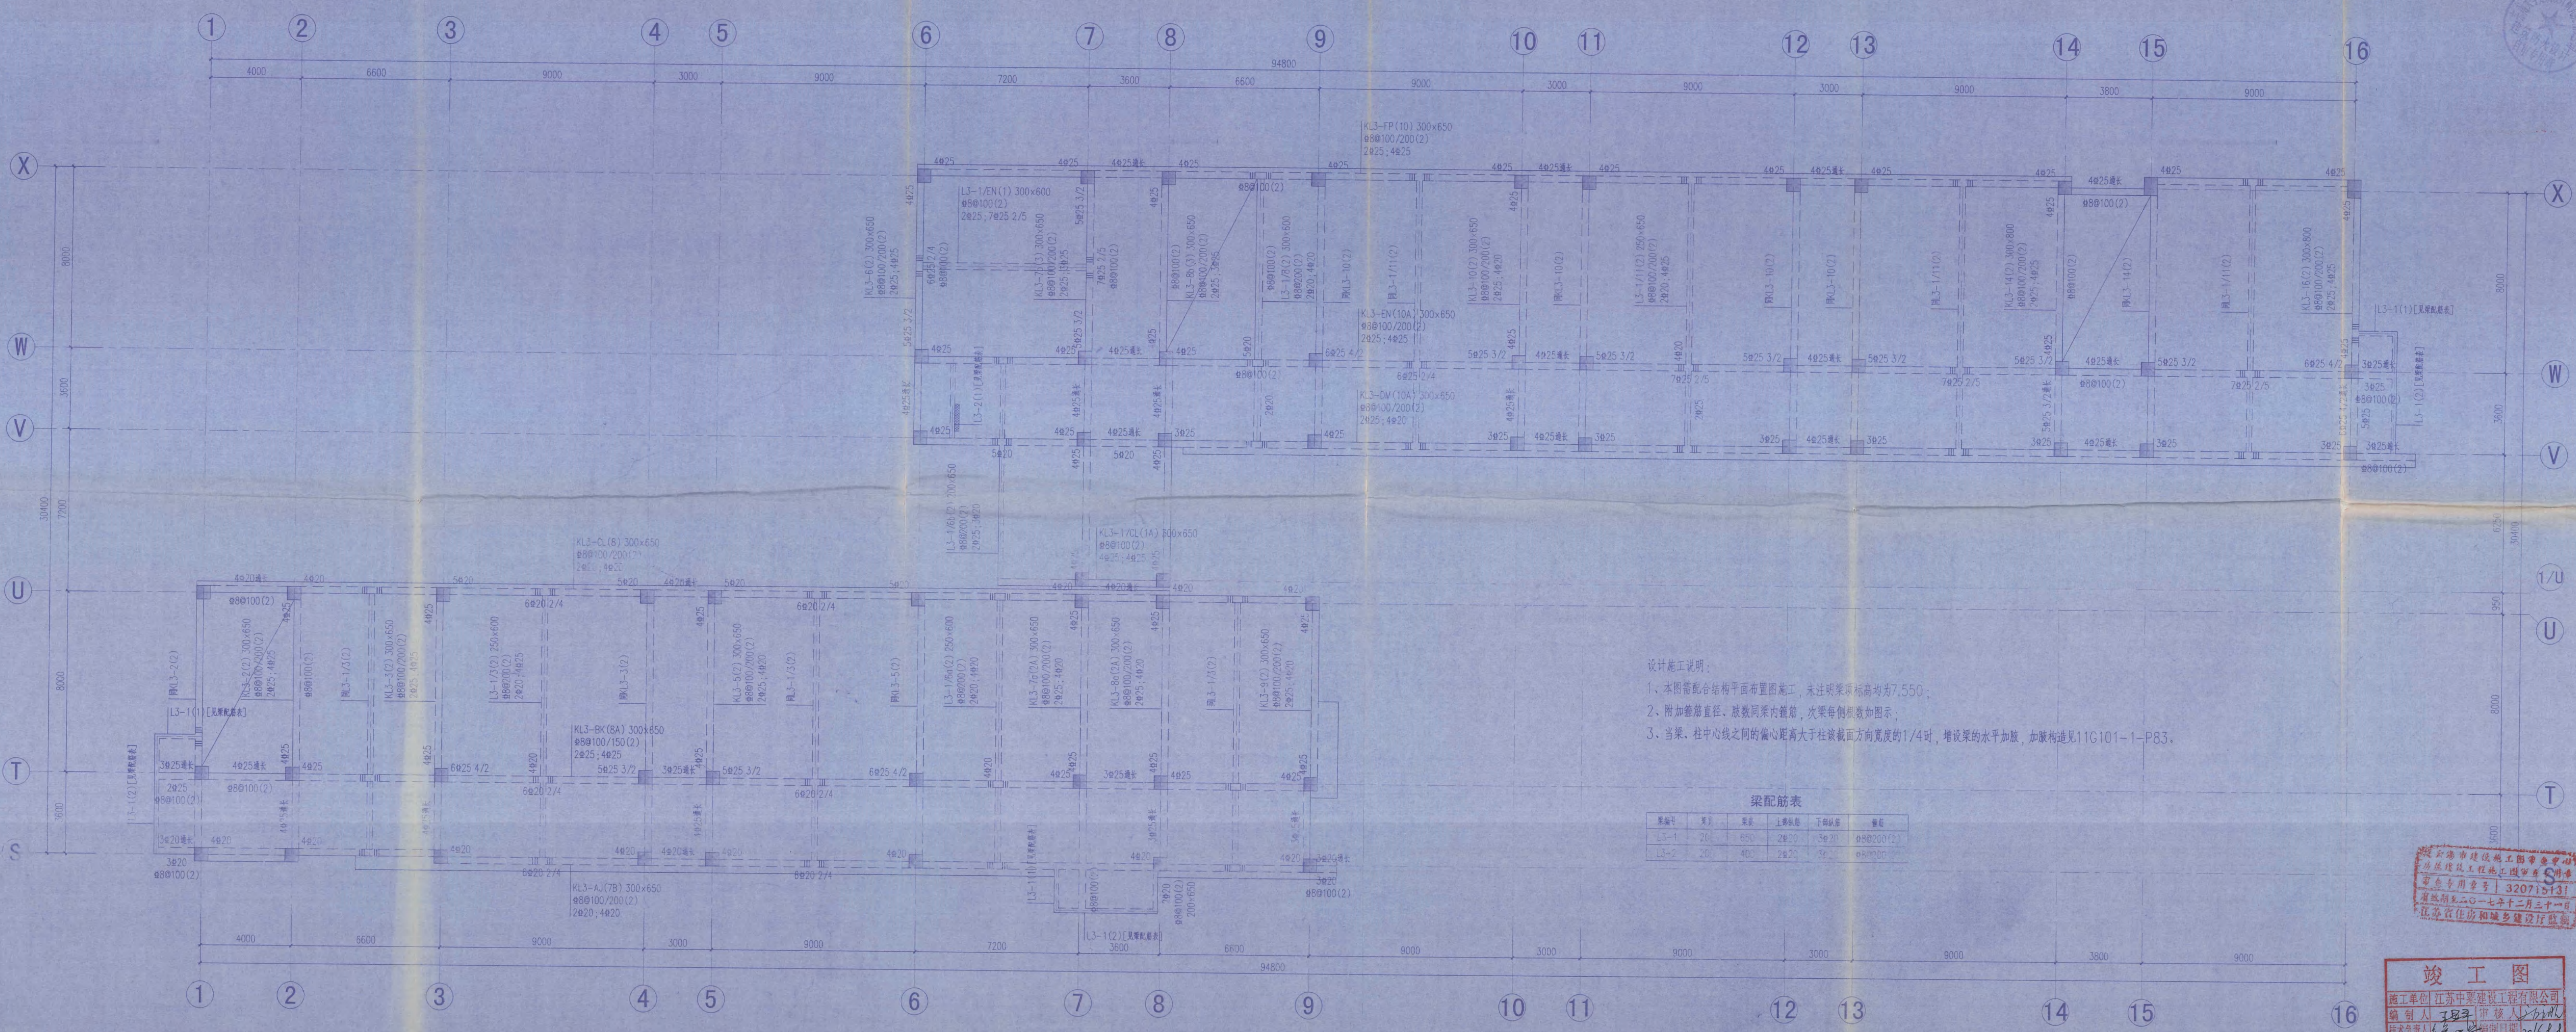


• 本图纸的著作权及其他相关权益属东南大学建筑设计研究院有限公司所有，图中所含的专有技术图予以保密，未经本公司书面许可，不得复制或转借给第三方。
• 本图未加盖本公司出图专用章无效。

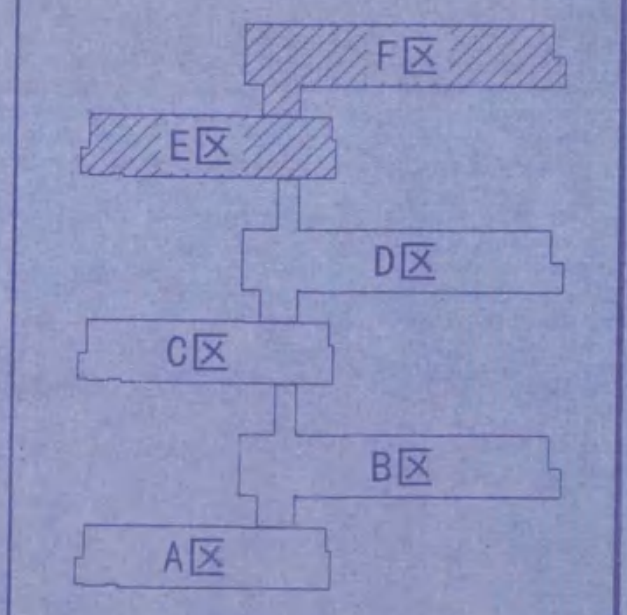

设计施工说明：
 1、本图需配合结构平面布置图施工，未注明梁标高均为7.550；
 2、附加箍筋直径、肢数同梁内箍筋，次梁每侧肢数如图示；
 3、当梁、柱中心线之间的偏心距离大于柱该截面方向宽度的1/4时，增设梁的水平加腋，加腋构造见11G101-1-P83。

梁编号	梁号	梁高	上部纵筋	下部纵筋	箍筋
KL3-1	20	650	2E20	3E20	Φ8@200(2)
KL3-2	20	400	2E20	2E20	Φ8@200

江苏省建设工程质量监督站
 江苏省建设工程质量监督站
 备案号：苏建A7101-1-1-P83
 2017年12月31日
 江苏省住房和城乡建设厅

竣工图


E区、F区 三层梁配筋图

东南大学建筑设计研究院有限公司
 ARCHITECTS & ENGINEERS CO., LTD. OF SOUTHEAST UNIVERSITY



建设单位	江苏省海州高级中学
项目名称	江苏省海州高级中学东校区 规划与建筑设计—教学楼
图名	E区、F区 三层梁配筋图
项目编号	2014-1304A 专业 结构
设计阶段	施工图 图号 G308
版次	A 出图日期 2014.11.21

• 本图纸的著作权及其他相关权益属东南大学建筑设计研究院有限公司所有，图中所含的专有技术应予以保密，未经许可书面许可，不得复制或向第三人提供。
• 本图未加盖本公司出图专用章无效。

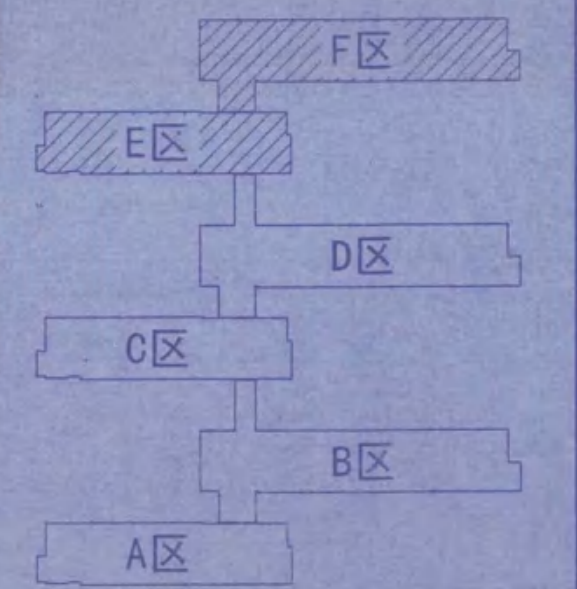


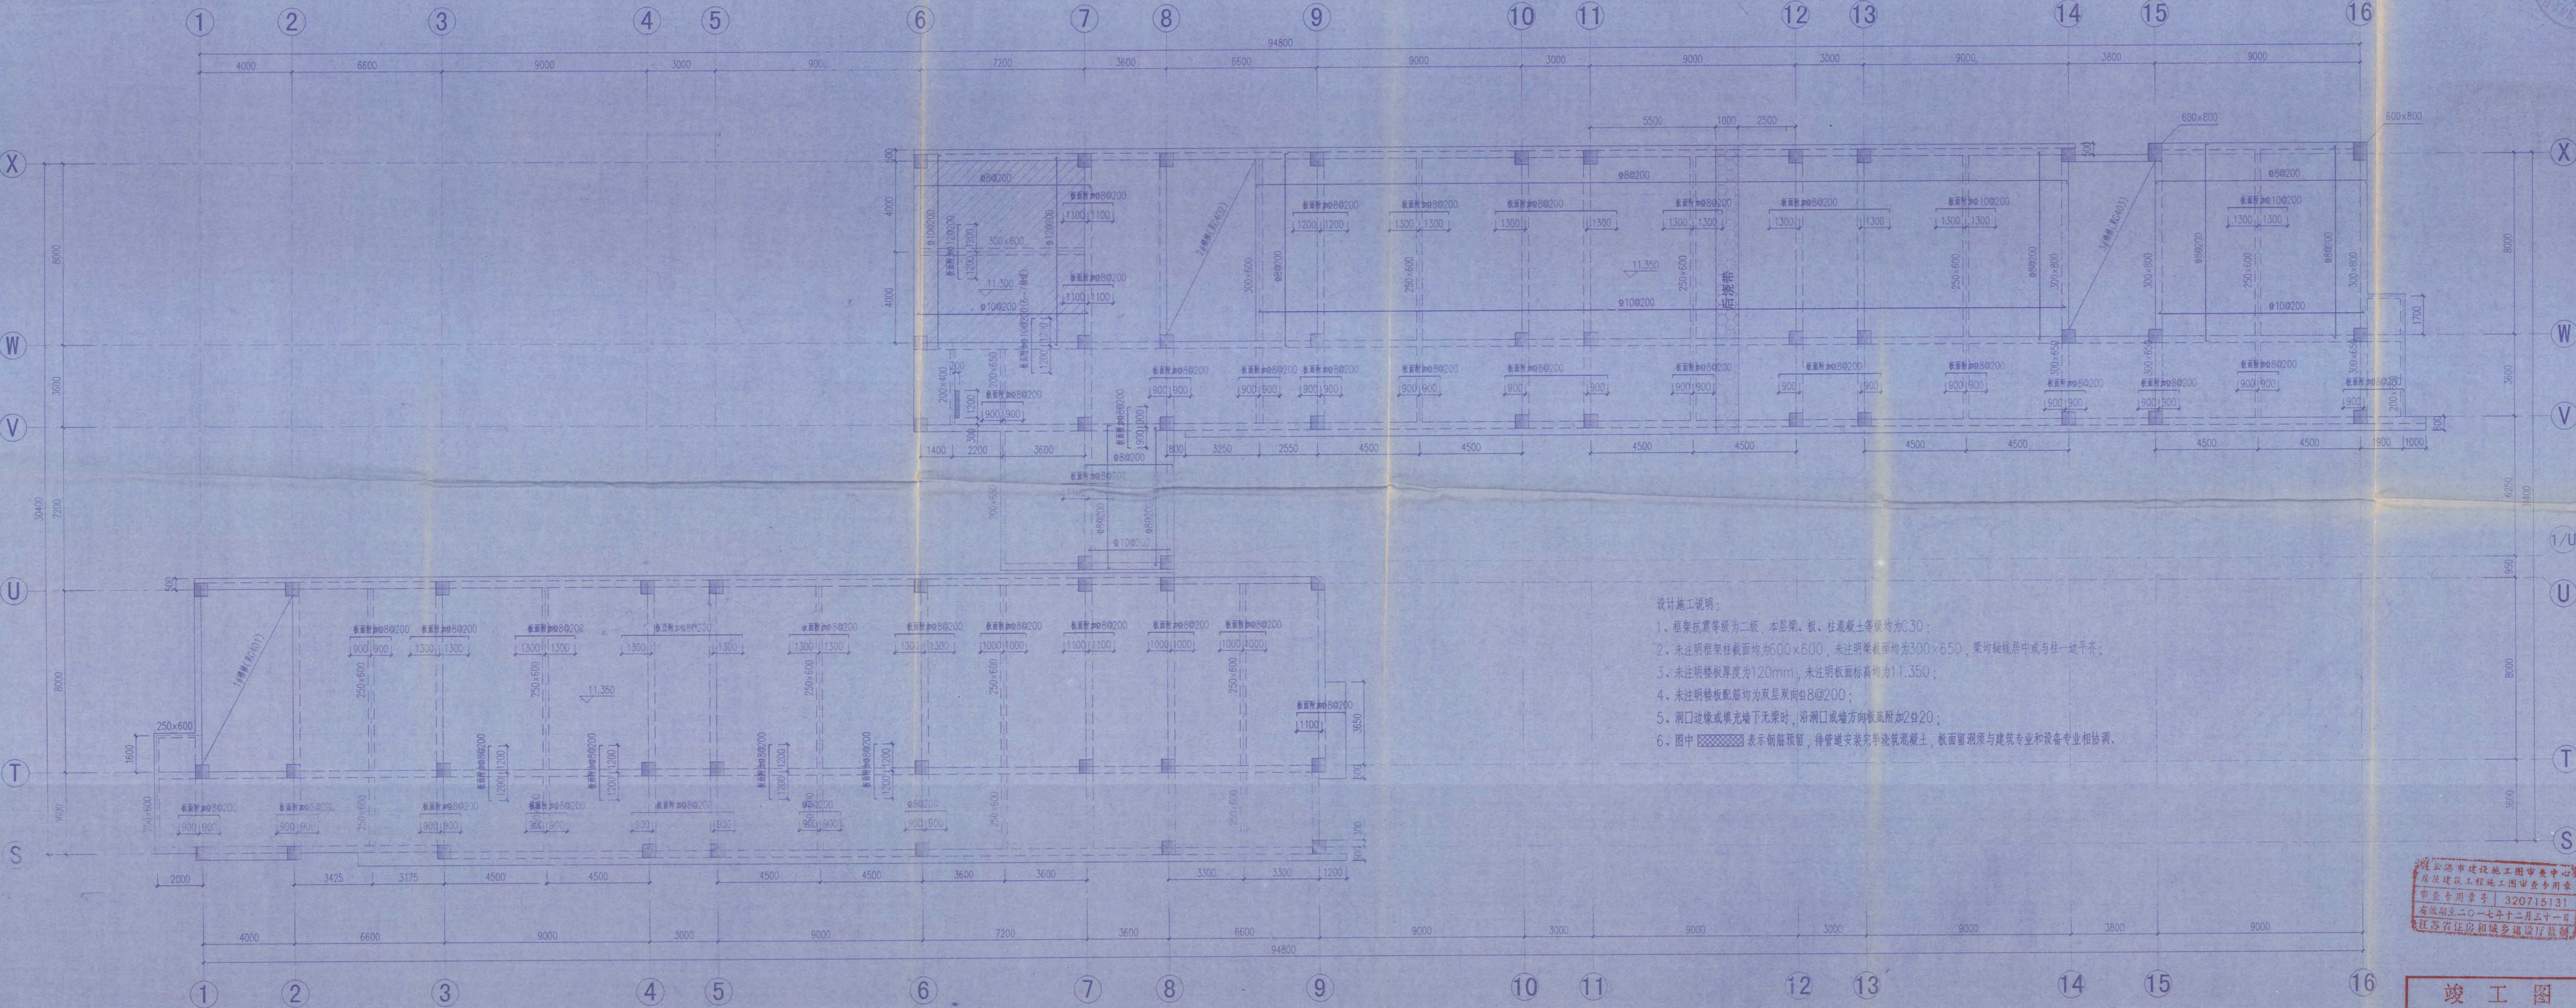

设计施工说明：

1. 框架抗震等级为二级，本层梁、板、柱混凝土等级均为C30；
2. 未注明框架柱截面均为600x600，未注明梁截面均为300x650，梁均按层中或与柱一边平齐；
3. 未注明板厚度为120mm，未注明板面标高均为11.350；
4. 未注明板配筋均为双层双向8@200；
5. 洞口边缘或填充墙下无梁时，沿洞口或墙方向板底附加2Φ20；
6. 图中 表示钢筋预埋，待管道安装完浇筑混凝土，板面留洞须与建筑专业和设备专业相协调。

江苏省建设工程施工图审查中心
房屋建筑工程施工图审查专用章
审查专用章号：320715131
有效期至二〇一七年十二月三十一日
江苏省住房和城乡建设厅注册

E区、F区 四层结构平面布置及板配筋图

竣工图
施工单位：江苏中泰建设工程有限公司
编制人：李宇平 审核人：李宇平
技术负责人：李宇平 审核日期：2014.11.21
监理单位：连云港市建设工程监理有限公司
总监理工程师：刘瑞明

东南大学建筑设计研究院有限公司
SOUTHEAST UNIVERSITY ARCHITECTS & ENGINEERS CO., LTD. OF SOUTHEAST UNIVERSITY



建设单位：江苏省海州高级中学

项目名称：江苏省海州高级中学东校区
规划与建筑设计—教学楼

图名：E区、F区
四层结构平面布置及板配筋图

项目编号：2014-1304A 专业：结构
设计阶段：施工图 图幅编号：G309
版号：A 出图日期：2014.11.21

• 本图纸的著作权及其他相关权益属东南大学建筑设计研究院有限公司所有，图中所含的专有技术应予以保密，未经本公司书面许可，不得复制或提供信息给第三方。
• 本图纸未加印本公司出图专用章无效。

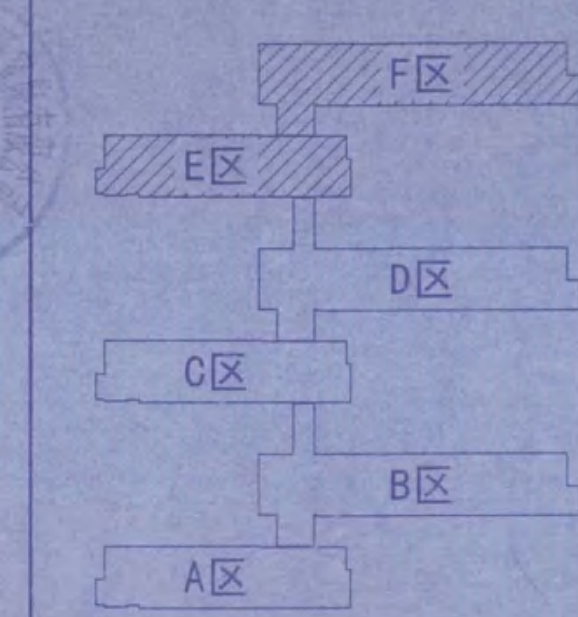

东南大学建筑设计研究院有限公司
东南大学建筑设计研究院有限公司
出图章

东南大学建筑设计研究院有限公司
东南大学建筑设计研究院有限公司
ARCHITECTS & ENGINEERS CO., LTD OF SOUTHEAST UNIVERSITY


方案	黄明
专业负责人	黄明
设计	彭嘉
校核	曹宇
审核	黄明
项目负责人	冯国恩
批准	张满
会签	
建筑	彭嘉
结构	曹宇
给排水	曹宇
电气	曹宇
暖通	曹宇
智能	曹宇

建设单位
江苏省海州高级中学

项目名称
江苏省海州高级中学东校区
规划与建筑设计—教学楼

图名
E区、F区
四层梁配筋图

项目编号 2014-1304A 专业 结构
设计阶段 施工图 图幅编号 G310
版号 A 出版日期 2014.11.21

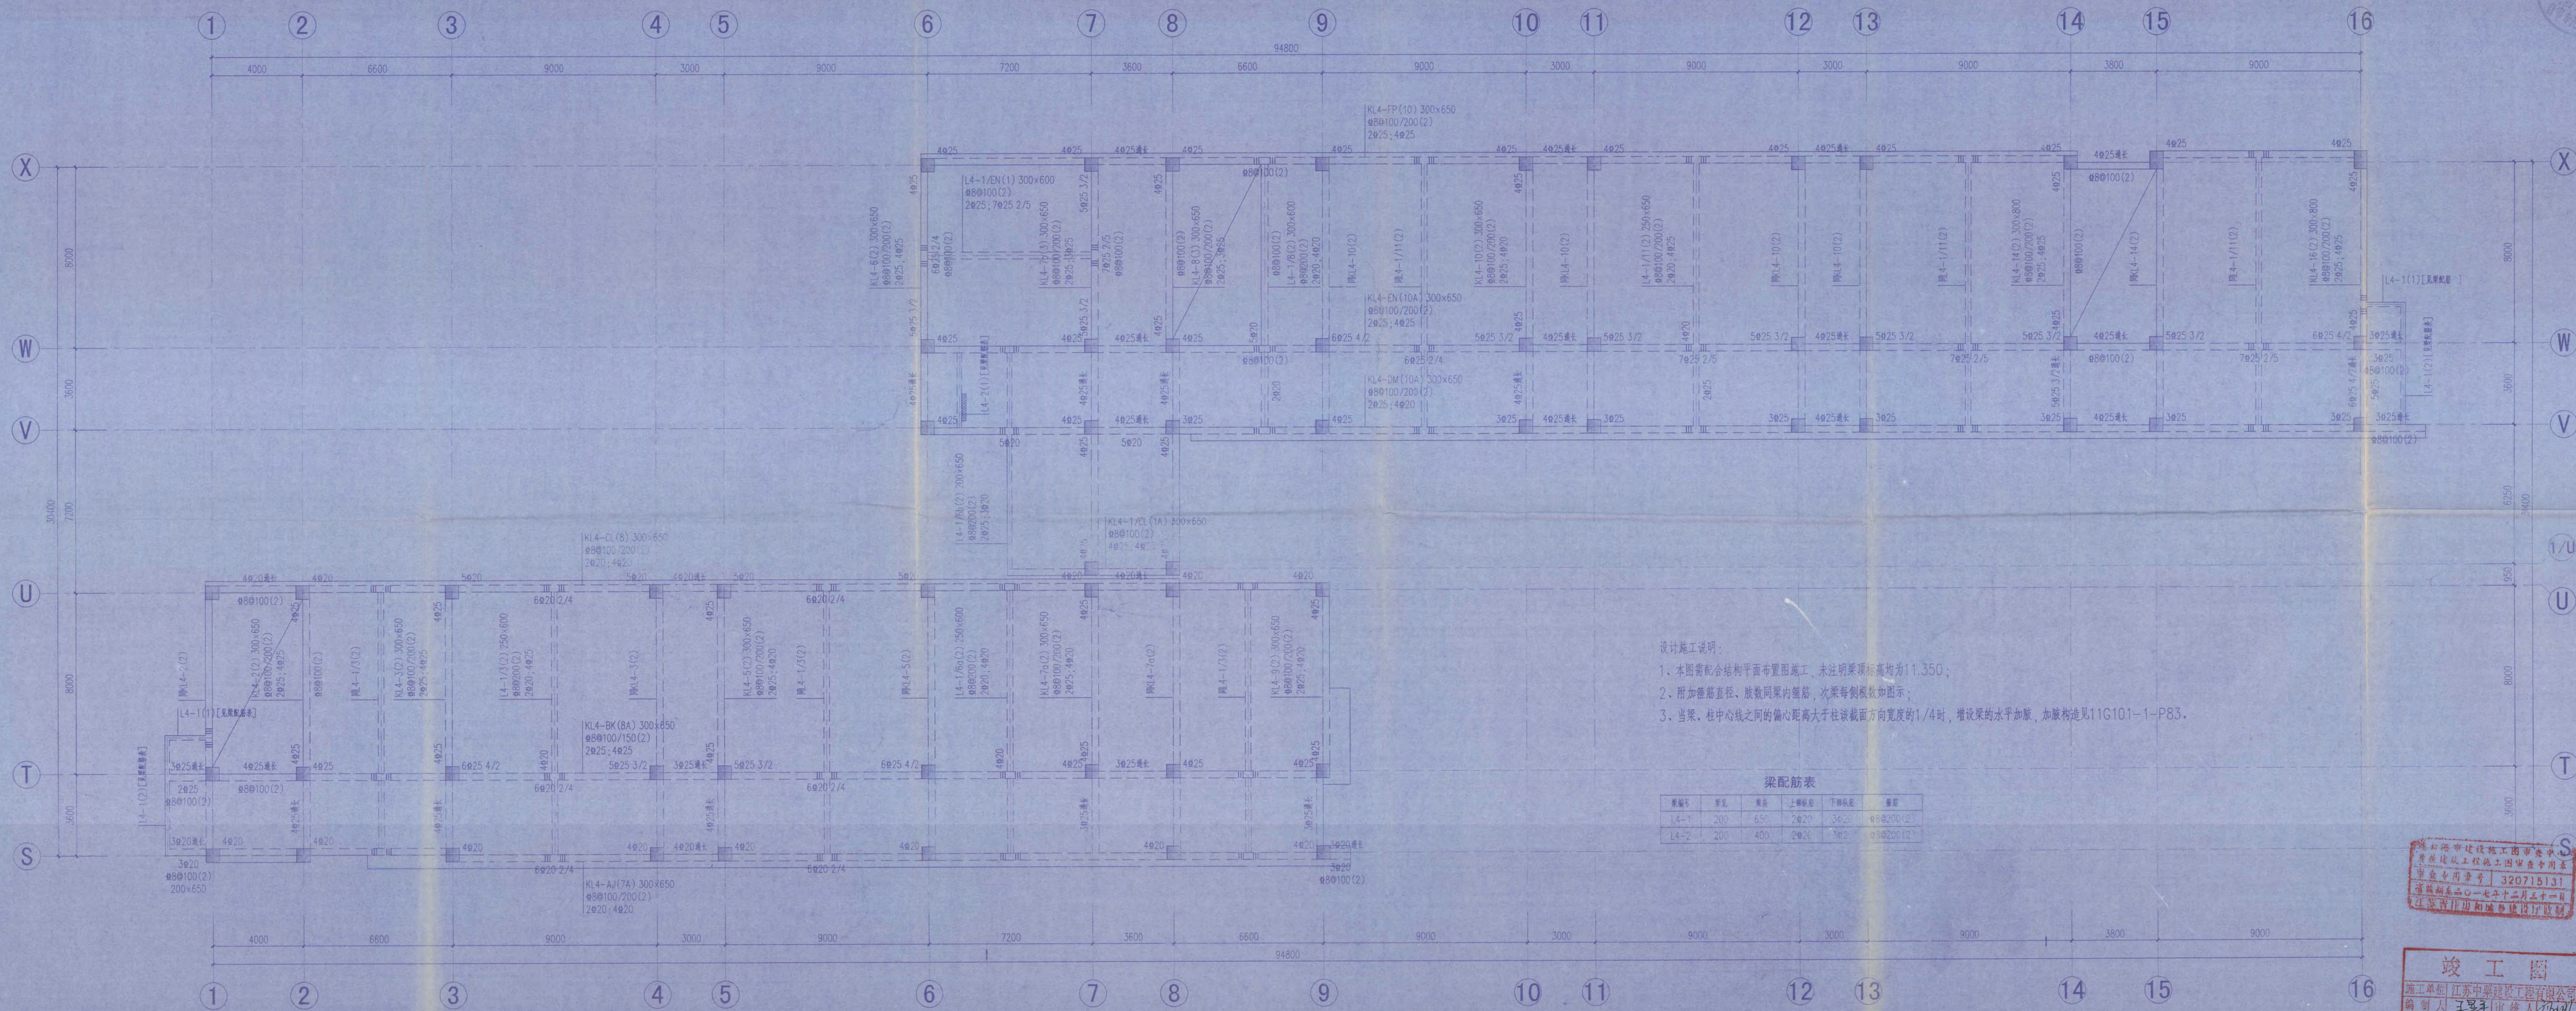

设计施工说明:

- 1、本图需配合结构平面图布置施工，未注明梁标高均为11.350；
- 2、附加箍筋直径、股数同梁内箍筋，次梁每侧根数如图示；
- 3、当梁、柱中心线之间的偏心距离大于该截面方向宽度的1/4时，增设梁的水平加腋，加腋构造见11G101-1-P83。

梁配筋表


梁编号	截面	长度	上部纵筋	下部纵筋	箍筋
L4-1	200x650	2620	3φ20	6φ20(2)	φ8@200(2)
L4-2	200x400	2920	3φ2	6φ20(2)	φ8@200(2)

E区、F区 四层梁配筋图

江苏省住房和城乡建设厅
江苏省建设工程质量监督总站
审核专用章号 320715131
有效期自二〇一四年十二月三十一日
江苏省住房和城乡建设厅

竣工图
施工单位 江苏中泰建设工程有限公司
编制人 王恩宇 审核人 曹宇
技术负责人 曹宇 编制日期 2014.11.21
监理单位 连云港建设监理有限公司
总监理工程师 曹宇 现场日期 11.21.14

• 本图纸的著作权及其他相关权益属东南大学建筑设计研究院有限公司所有，图中所含的专有技术予以保密，未经本公司书面许可，不得复制或向任何第三方提供。
• 本图未加盖本公司出图专用章无效。

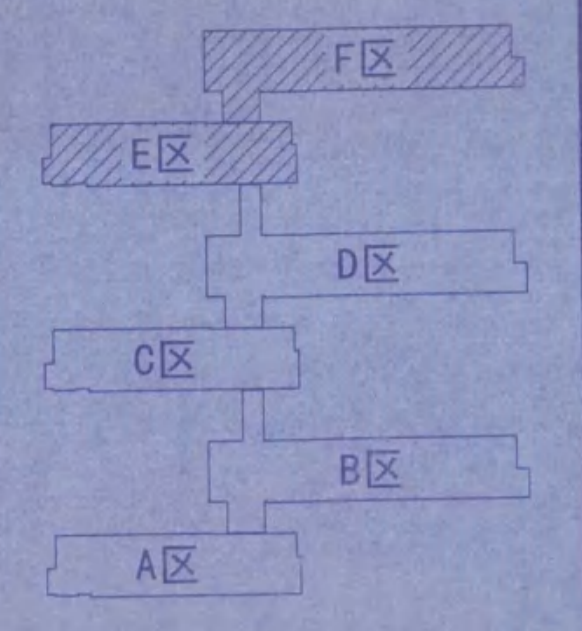

江苏省住房和城乡建设厅

出图日期

东南大学



东南大学建筑设计研究院有限公司
ARCHITECTS & ENGINEERS CO., LTD. OF SOUTHEAST UNIVERSITY


方案	黄旭
专业负责人	黄旭
设计	彭嘉
校核	曹宇
审核	曹宇
项目负责人	曹宇
批准	曹宇
会签栏	
建筑	曹宇
结构	曹宇
建设单位	

江苏省海州高级中学

项目名称
江苏省海州高级中学东校区
规划与建筑设计—教学楼

图名
E区、F区
五层结构平面布置及板配筋图

项目编号	2014-1304A	专业	结构
设计阶段	施工图	图幅编号	G311
版号	A	出图日期	2014.11.21

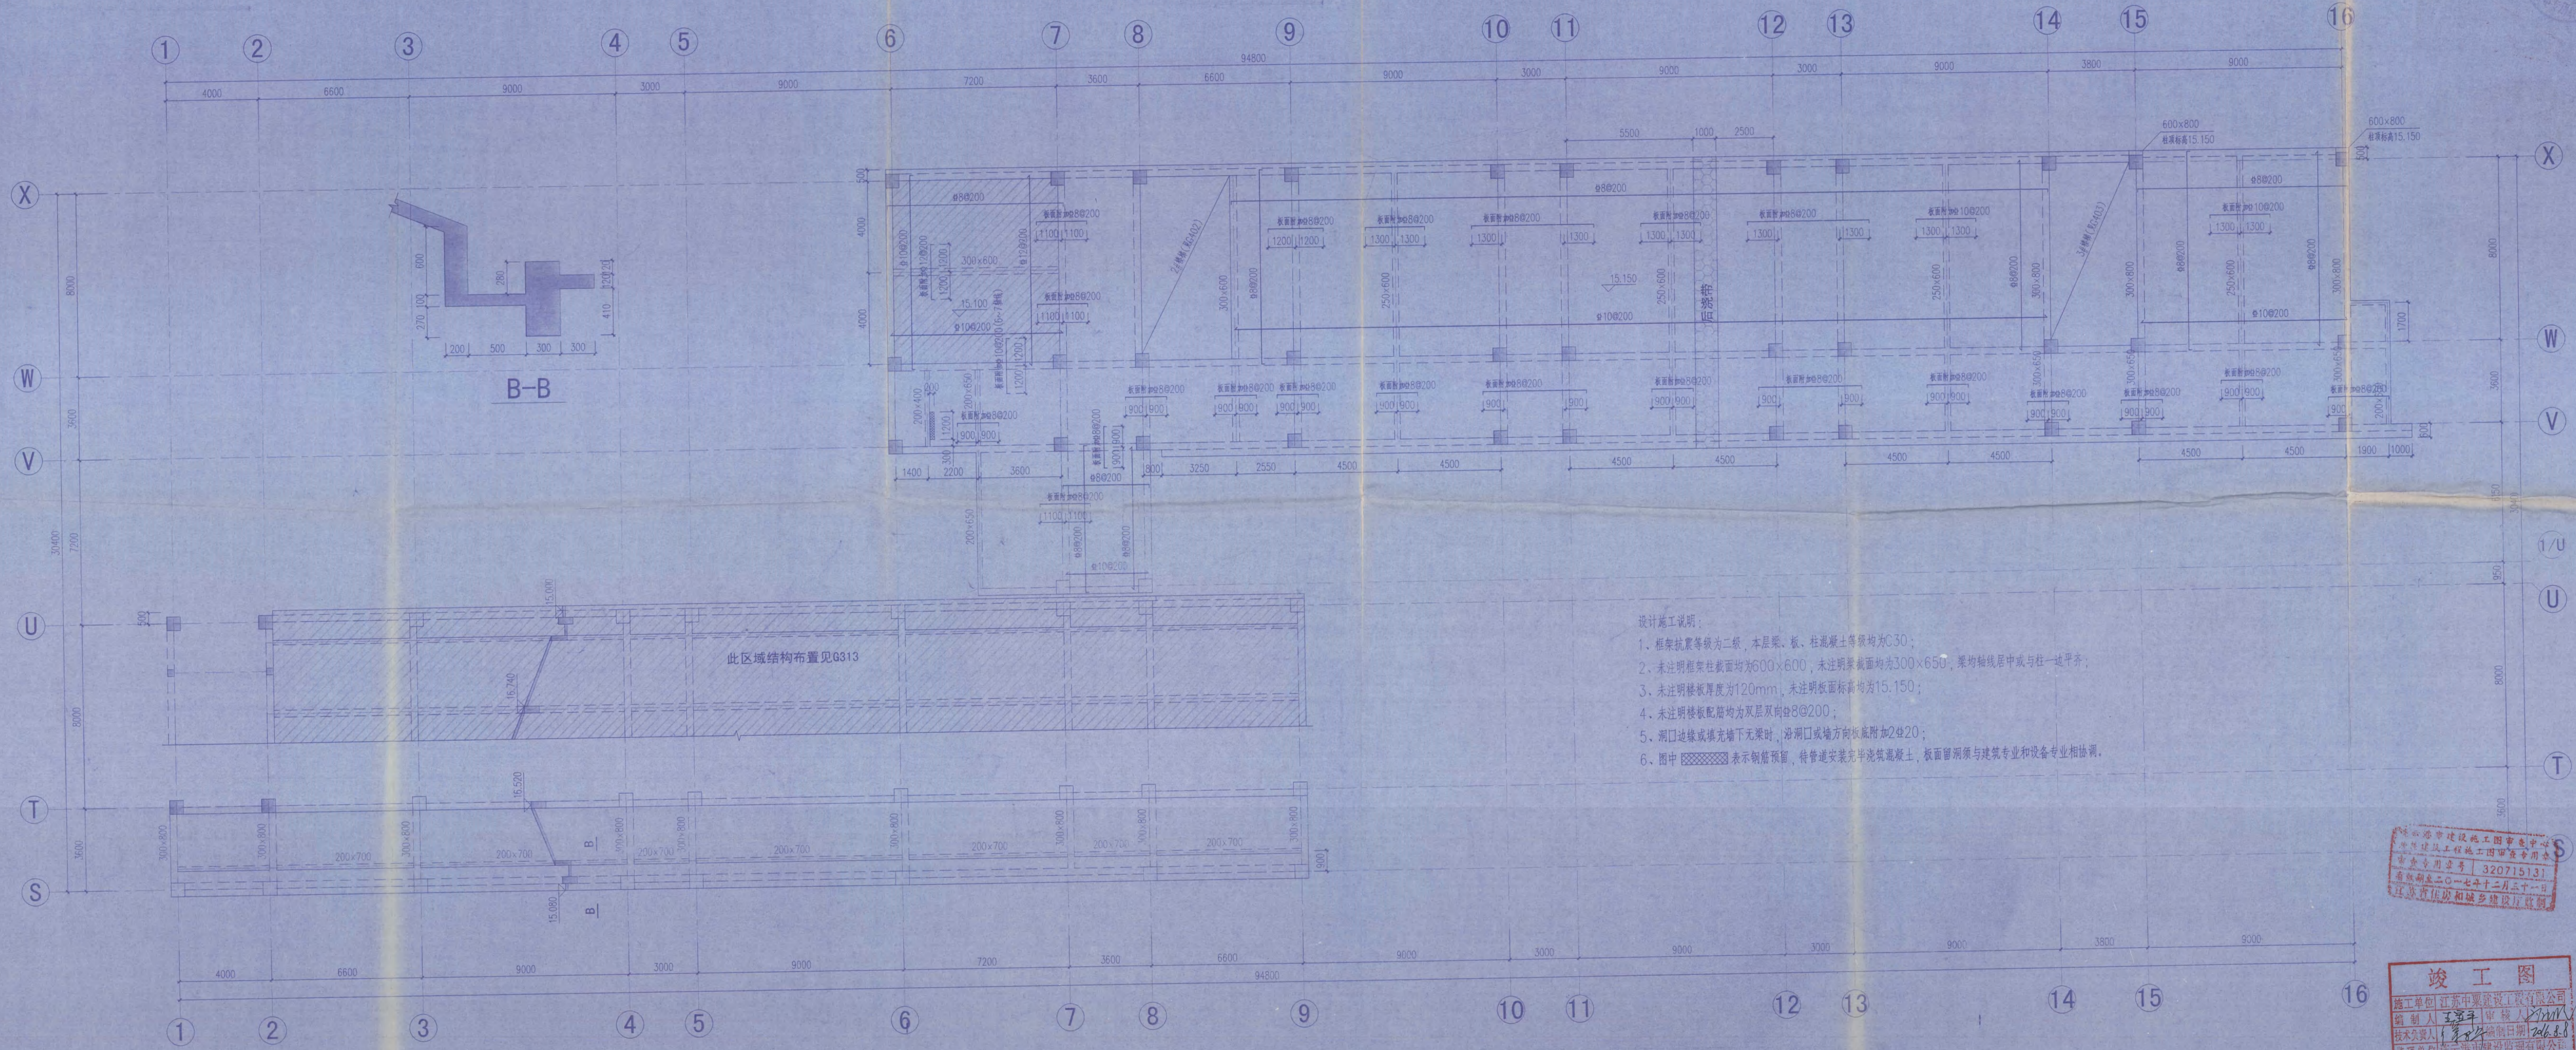



- 设计施工说明:
1. 框架抗震等级为二级，本层梁、板、柱混凝土等级均为C30；
 2. 未注明框架柱截面均为600x600，未注明梁截面均为300x650，梁均轴线居中或与柱一边齐；
 3. 未注明板厚度为120mm，未注明板面标高均为15.150；
 4. 未注明板配筋均为双层双向8@200；
 5. 洞口边缘或填充墙下无梁时，沿洞口或墙方向板底附加2#20；
 6. 图中 表示钢筋预留，待管道安装完毕浇筑混凝土，板面留洞须与建筑专业和设备专业相协调。

江苏省住房和城乡建设厅

竣工图
施工单由 江苏中策建设工程有限公司
编制人 王宇 审核人 曹宇
技术负责人 曹宇 编制日期 2014.11.21
监理单位 连云港市建设监理有限公司
总监理工程师 曹宇

E区、F区 五层结构平面布置及板配筋图

• 本图纸的著作权及其他相关权益属于东南大学建筑设计研究院有限公司所有，图中所含的专有技术应予以保密，未经本公司书面许可，不得复制或向任何第三方提供。
• 本图未加盖本公司出图专用章无效。

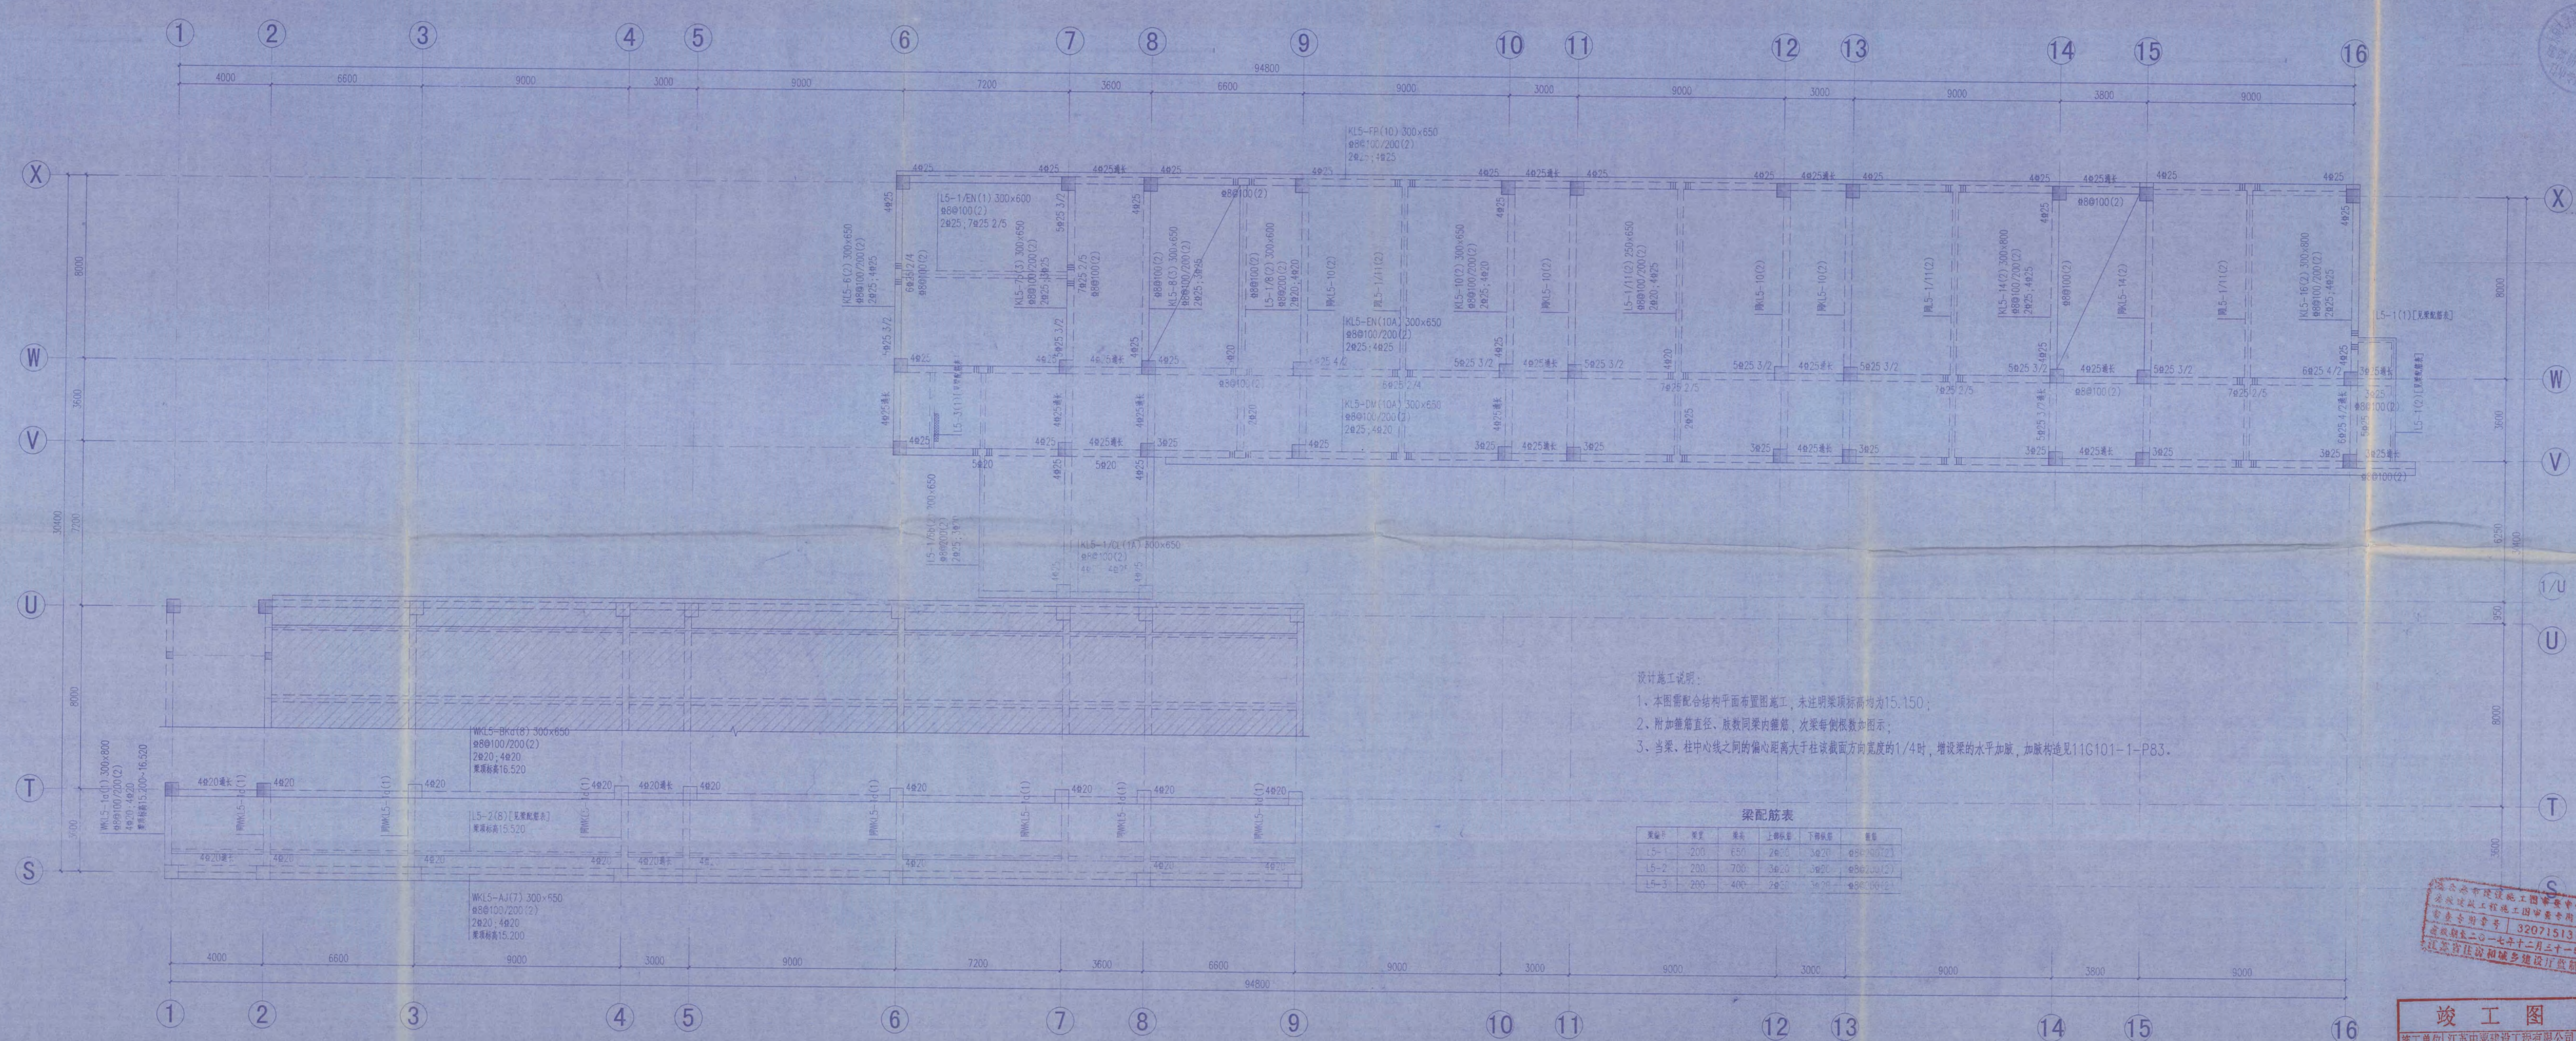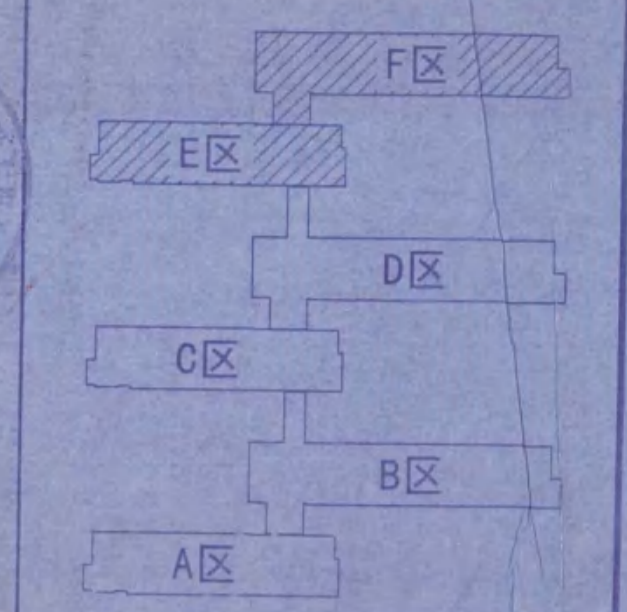

- 设计施工说明:
1. 本图需配合结构平面布置图施工，未注明梁顶标高均为15.150；
 2. 附加箍筋直径、肢数同梁内箍筋，次梁每侧根数如图示；
 3. 当梁、柱中心线之间的偏心距离大于柱该截面方向宽度的1/4时，增设梁的水平加腋，加腋构造见11G101-1-P83。

梁配筋表

梁编号	梁宽	梁高	上部纵筋	下部纵筋	备注
L5-1	200	650	2φ20	3φ20	φ8@100(2)
L5-2	200	700	3φ20	3φ20	φ8@100(2)
L5-3	200	400	2φ20	3φ20	φ8@100(2)


E区、F区 五层梁配筋图

东南大学建筑设计研究院有限公司
 ARCHITECTS & ENGINEERS CO., LTD. OF SOUTHEAST UNIVERSITY



建设单位 江苏省海州高级中学

项目名称 江苏省海州高级中学东校区
 规划与建筑设计—教学楼

图名 E区、F区
 五层梁配筋图

项目编号 2014-1304A 专业 建筑
 设计阶段 施工图 图号 G312
 版号 A 出版日期 2014.11.21

• 本图版的制作权及其他相关权益属东南大学建筑设计研究院有限公司所有，图中所含的专有技术恕不保密，未经本公司书面许可，不得复制或向第三方提供。
• 本图未盖本公司出图专用章无效。




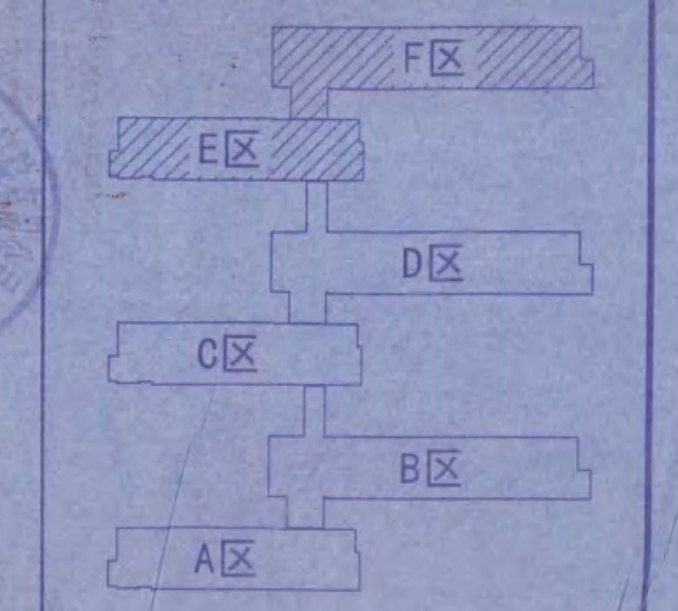



东南大学建筑设计研究院有限公司
ARCHITECTS & ENGINEERS CO., LTD. OF SOUTHEAST UNIVERSITY


建设单位	江苏省海州高级中学
项目名称	江苏省海州高级中学东校区规划与建筑设计—教学楼
图名	E区、F区屋面结构平面布置及板配筋图
项目编号	2014-1304A
设计阶段	施工图
设计日期	2014.11.21

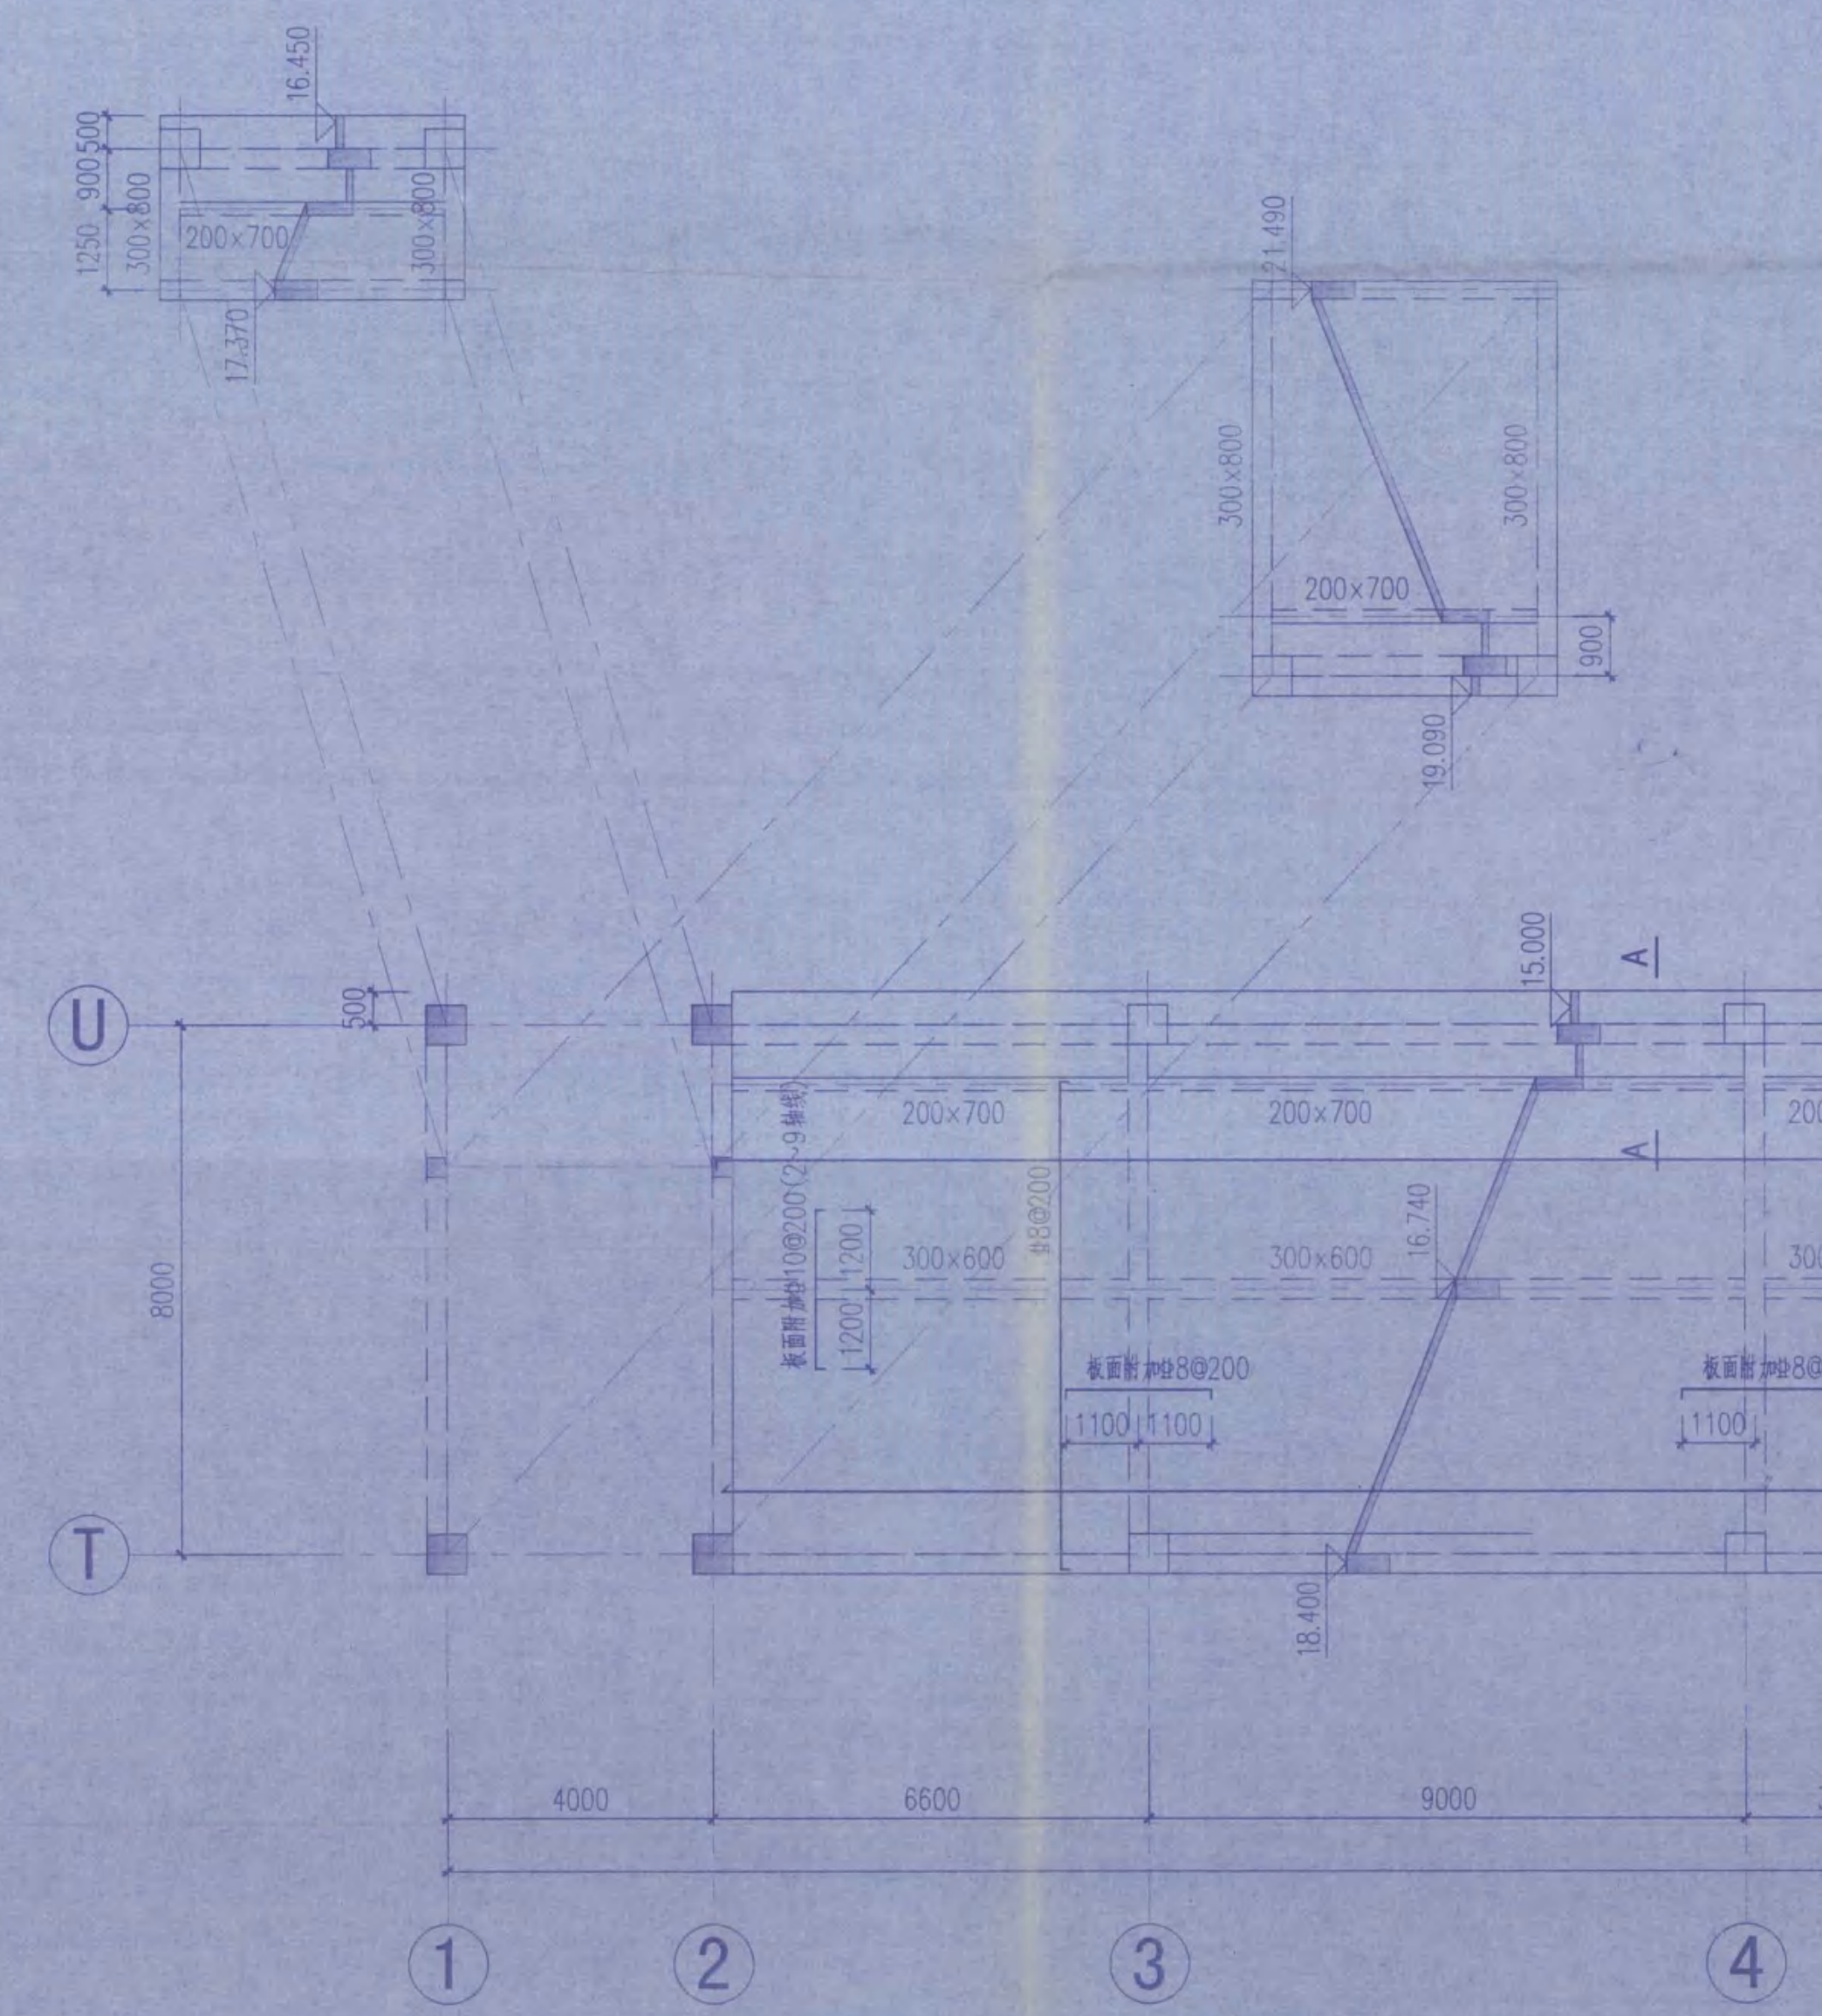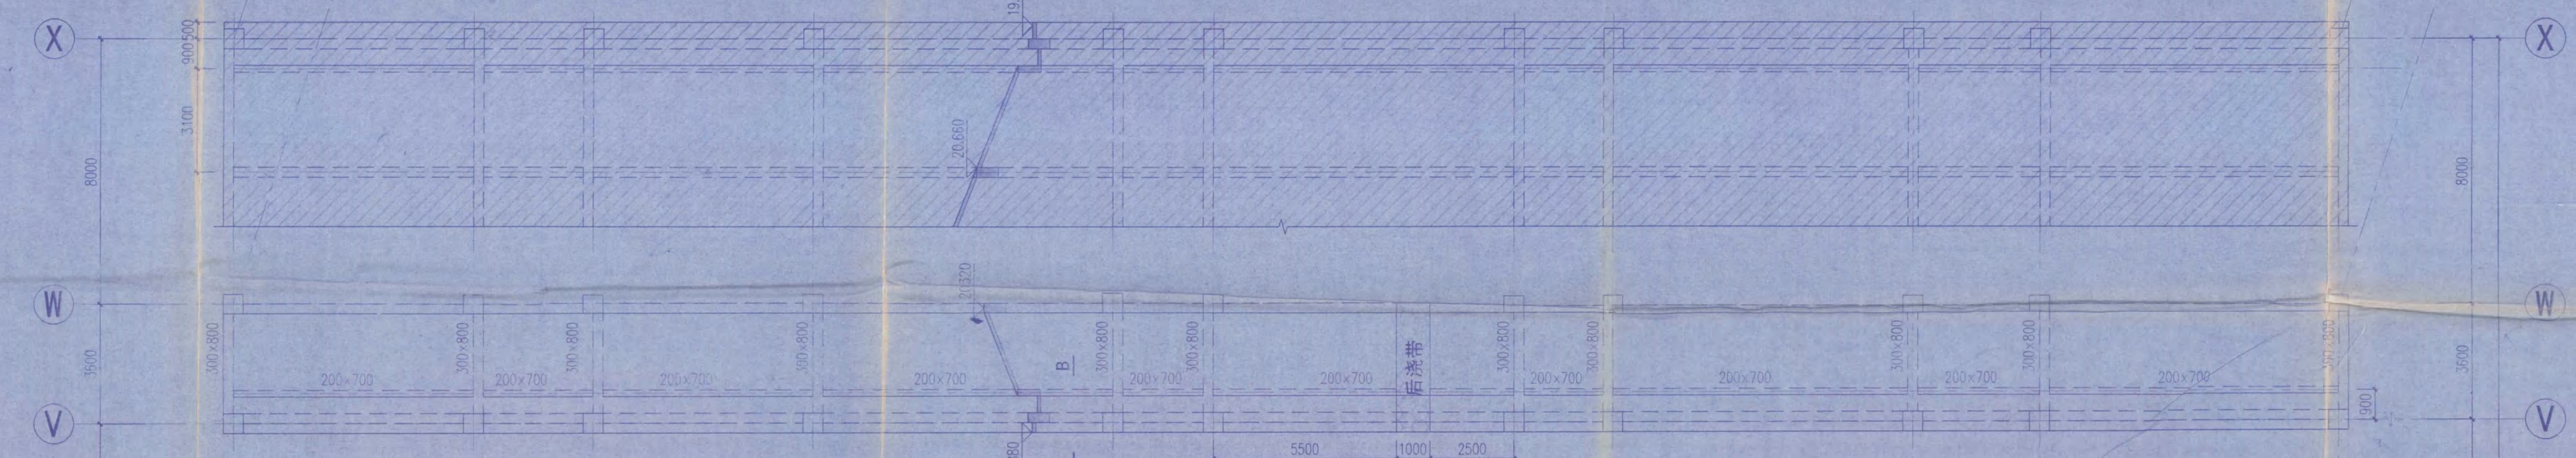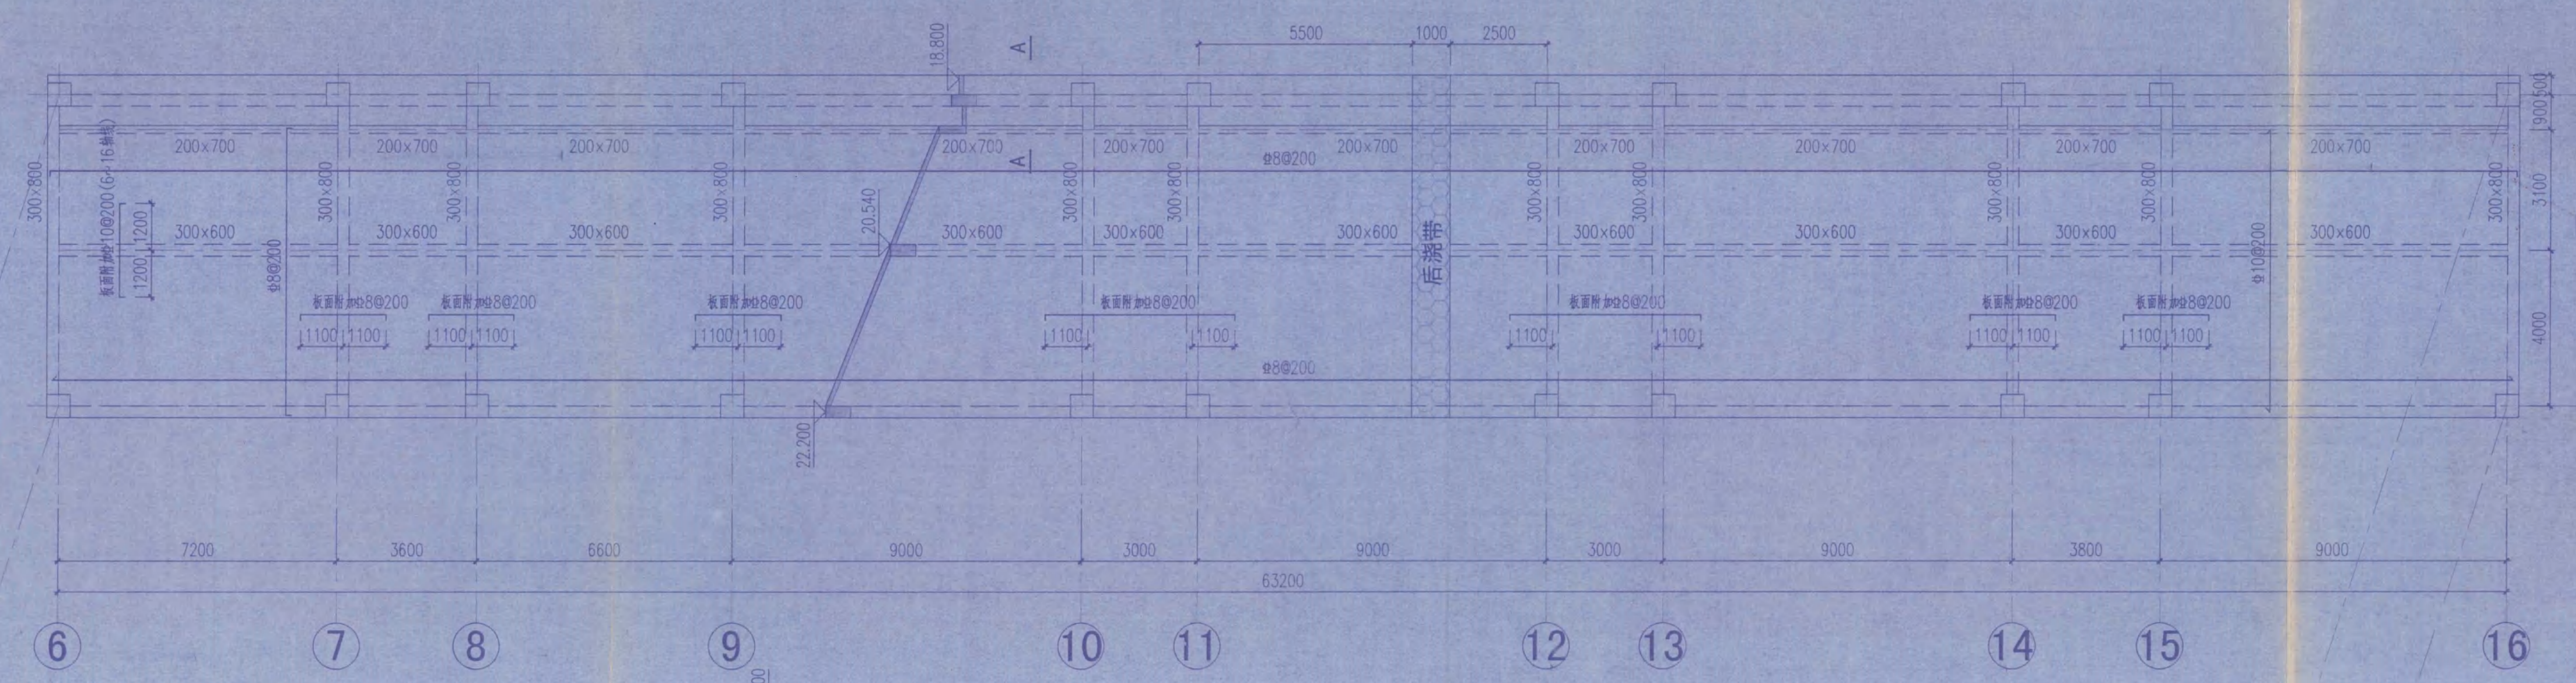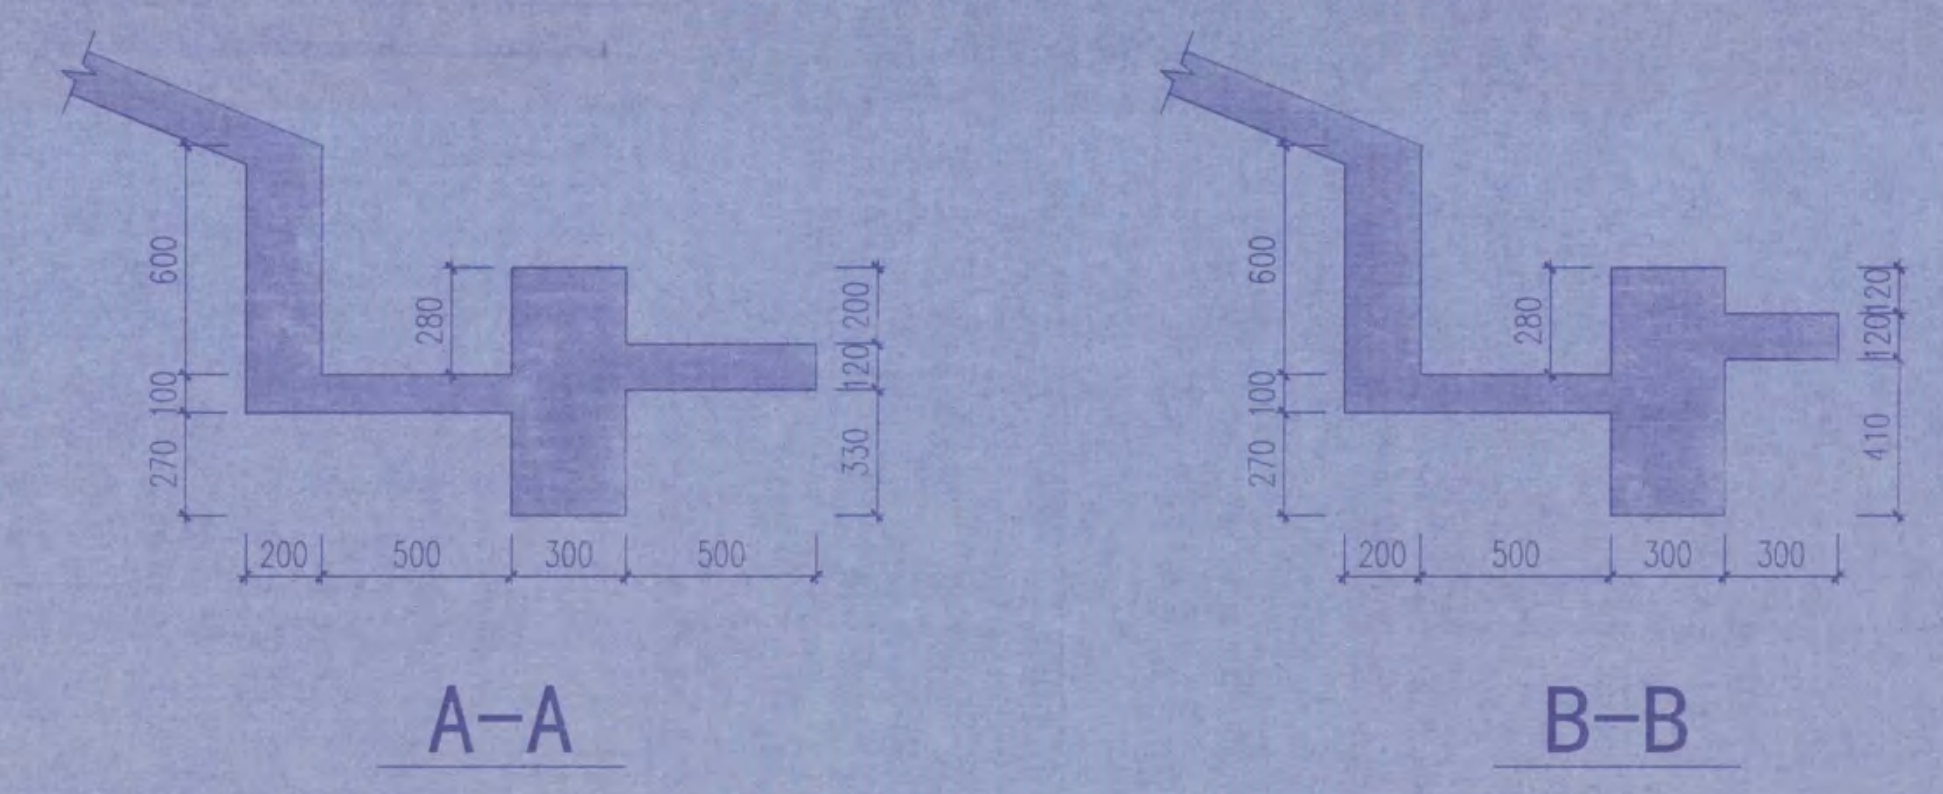


设计施工说明：
1、框架抗震等级为二级，本层梁、板、柱混凝土等级均为C30；
2、未注明框架柱截面均为800×800，未注明梁截面均为300×650，梁轴线居中或与柱一坡平齐；
3、未注明板厚度为120mm，未注明板配筋均为双层双向φ8@200；

江苏省建设工程质量监督中心
房屋建筑工程竣工验收专用章
章号：苏建质监[2014]第320715131号
有效期至二〇一七年十二月三十一日
江苏省住房和城乡建设厅监制

竣工图
施工单位：江苏中奥建设工程有限公司
编制人：曹俊
审核人：曹俊
技术负责人：曹俊
编制日期：2014.11.21
监理单位：连云港市建设监理有限公司
总监：曹俊

E区、F区 屋面结构平面布置及板配筋图

• 本图纸的著作权及其他相关权益属东南大学建筑设计研究院有限公司所有，图中所含的专有技术应予以保密，未经本公司书面许可，不得复制或向其他单位提供。
• 本图未加详本公司出图专用章无效。

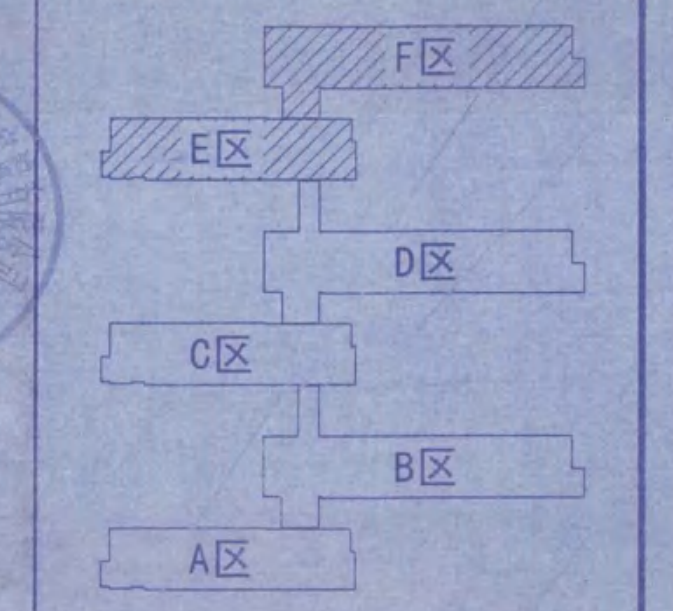


东南大学建筑设计研究院有限公司
ARCHITECTS & ENGINEERS CO., LTD. OF SOUTHEAST UNIVERSITY



建设单位
江苏省海州高级中学

项目名称
江苏省海州高级中学东校区规划与建筑设计—教学楼

图名
E区、F区
屋面梁配筋图

项目编号	2014-1304A	专业	结构
设计阶段	施工图	图号	0314
图号	A	出版日期	2014.11.21

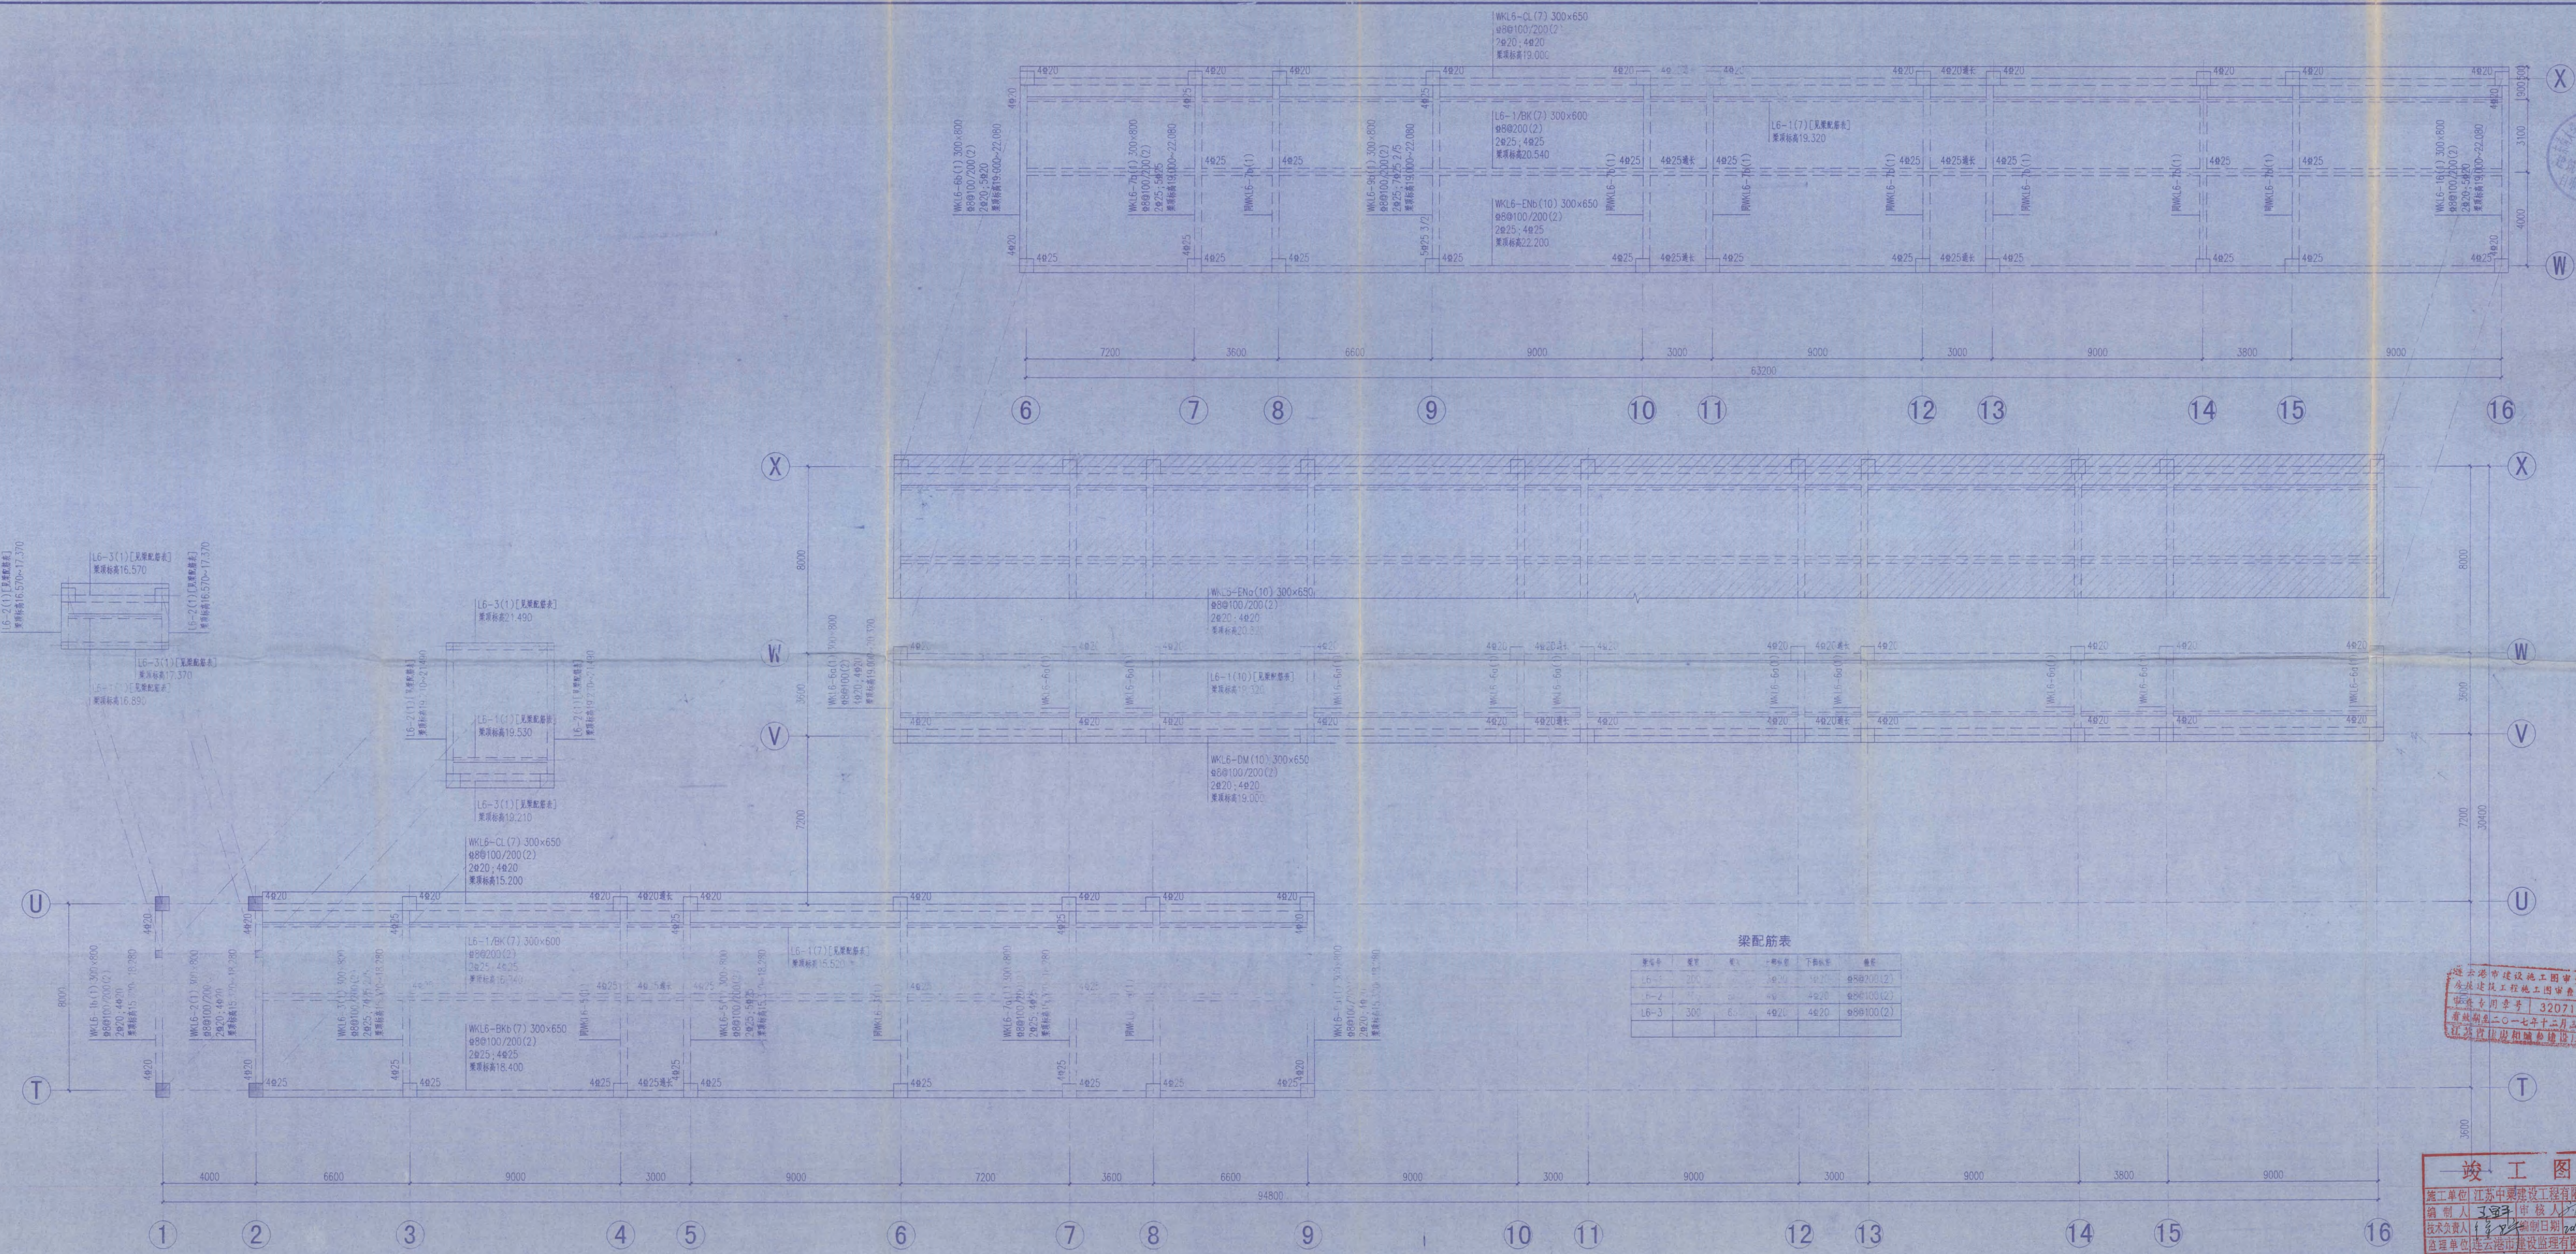

梁配筋表

梁编号	梁宽	梁高	上部纵筋	下部纵筋	箍筋
L6-1	200	420	4E20	4E20	Φ8@200(2)
L6-2	300	420	4E20	4E20	Φ8@100(2)
L6-3	300	650	4E20	4E20	Φ8@100(2)

江苏省建设工程施工图审查中心
江苏省建设工程施工图审查专用章
审查专用章号：320715131
有效期：二〇一七年十二月三十一日
江苏省建设工程质量监督总站


竣工图
施工单位：江苏中聚建设工程有限公司
编制人：王宇
审核人：曹俊
技术负责人：曹俊
日期：2014.11.21
监理单位：连云港市建设监理有限公司
总监理工程师：曹俊

E区、F区 屋面梁配筋图


本图纸的著作权及其他相关权益属东南大学建筑设计研究院有限公司所有，图中所含的专有技术应予以保密，未经本公司书面许可，不得复制或向第三方提供。本图未加盖本公司出图专用章无效。




江苏省工程勘察设计研究院有限公司
东南大学建筑设计研究院有限公司

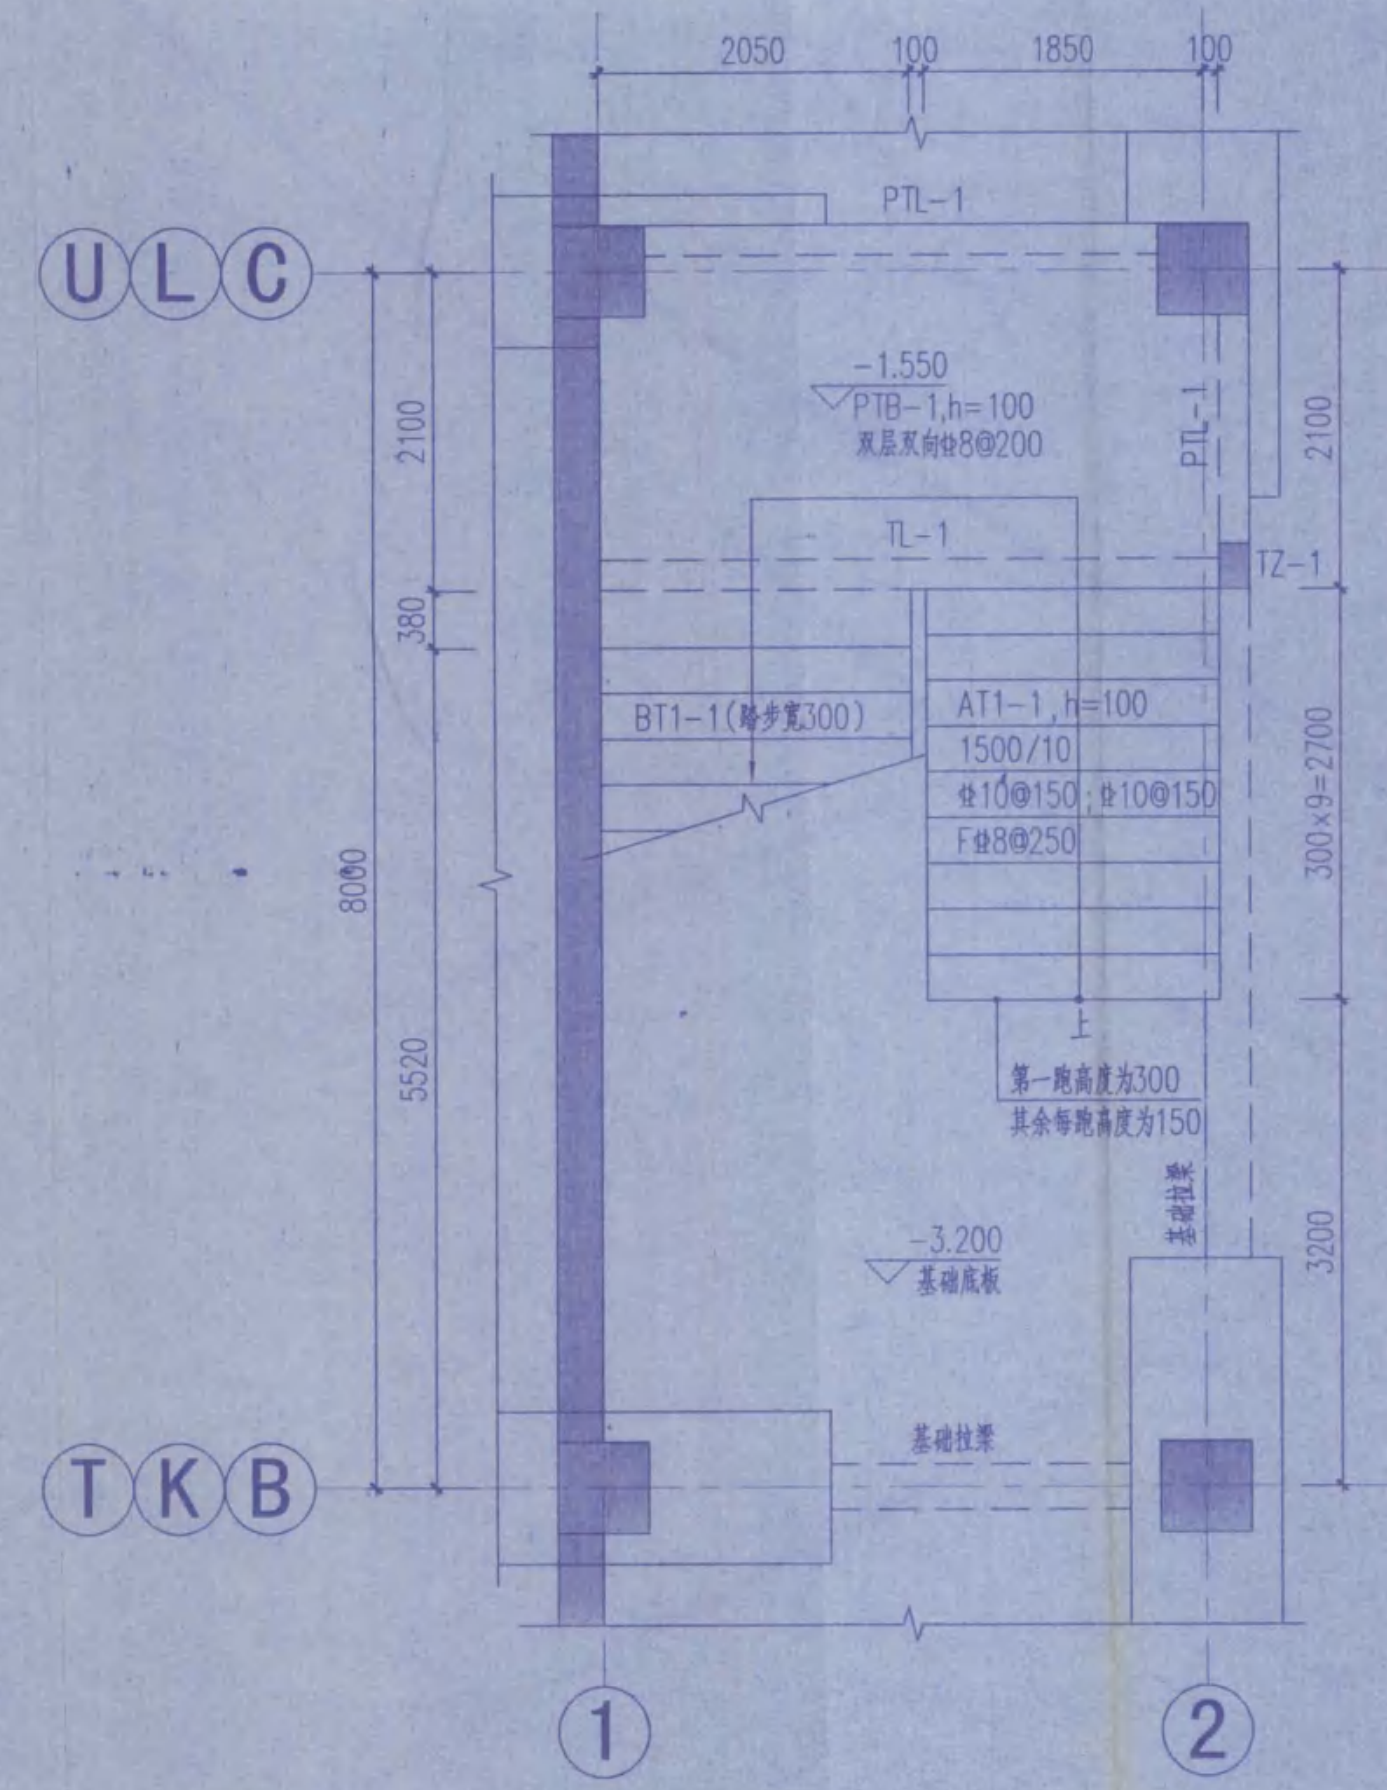


1#楼梯 -3.200~-1.550标高平面图

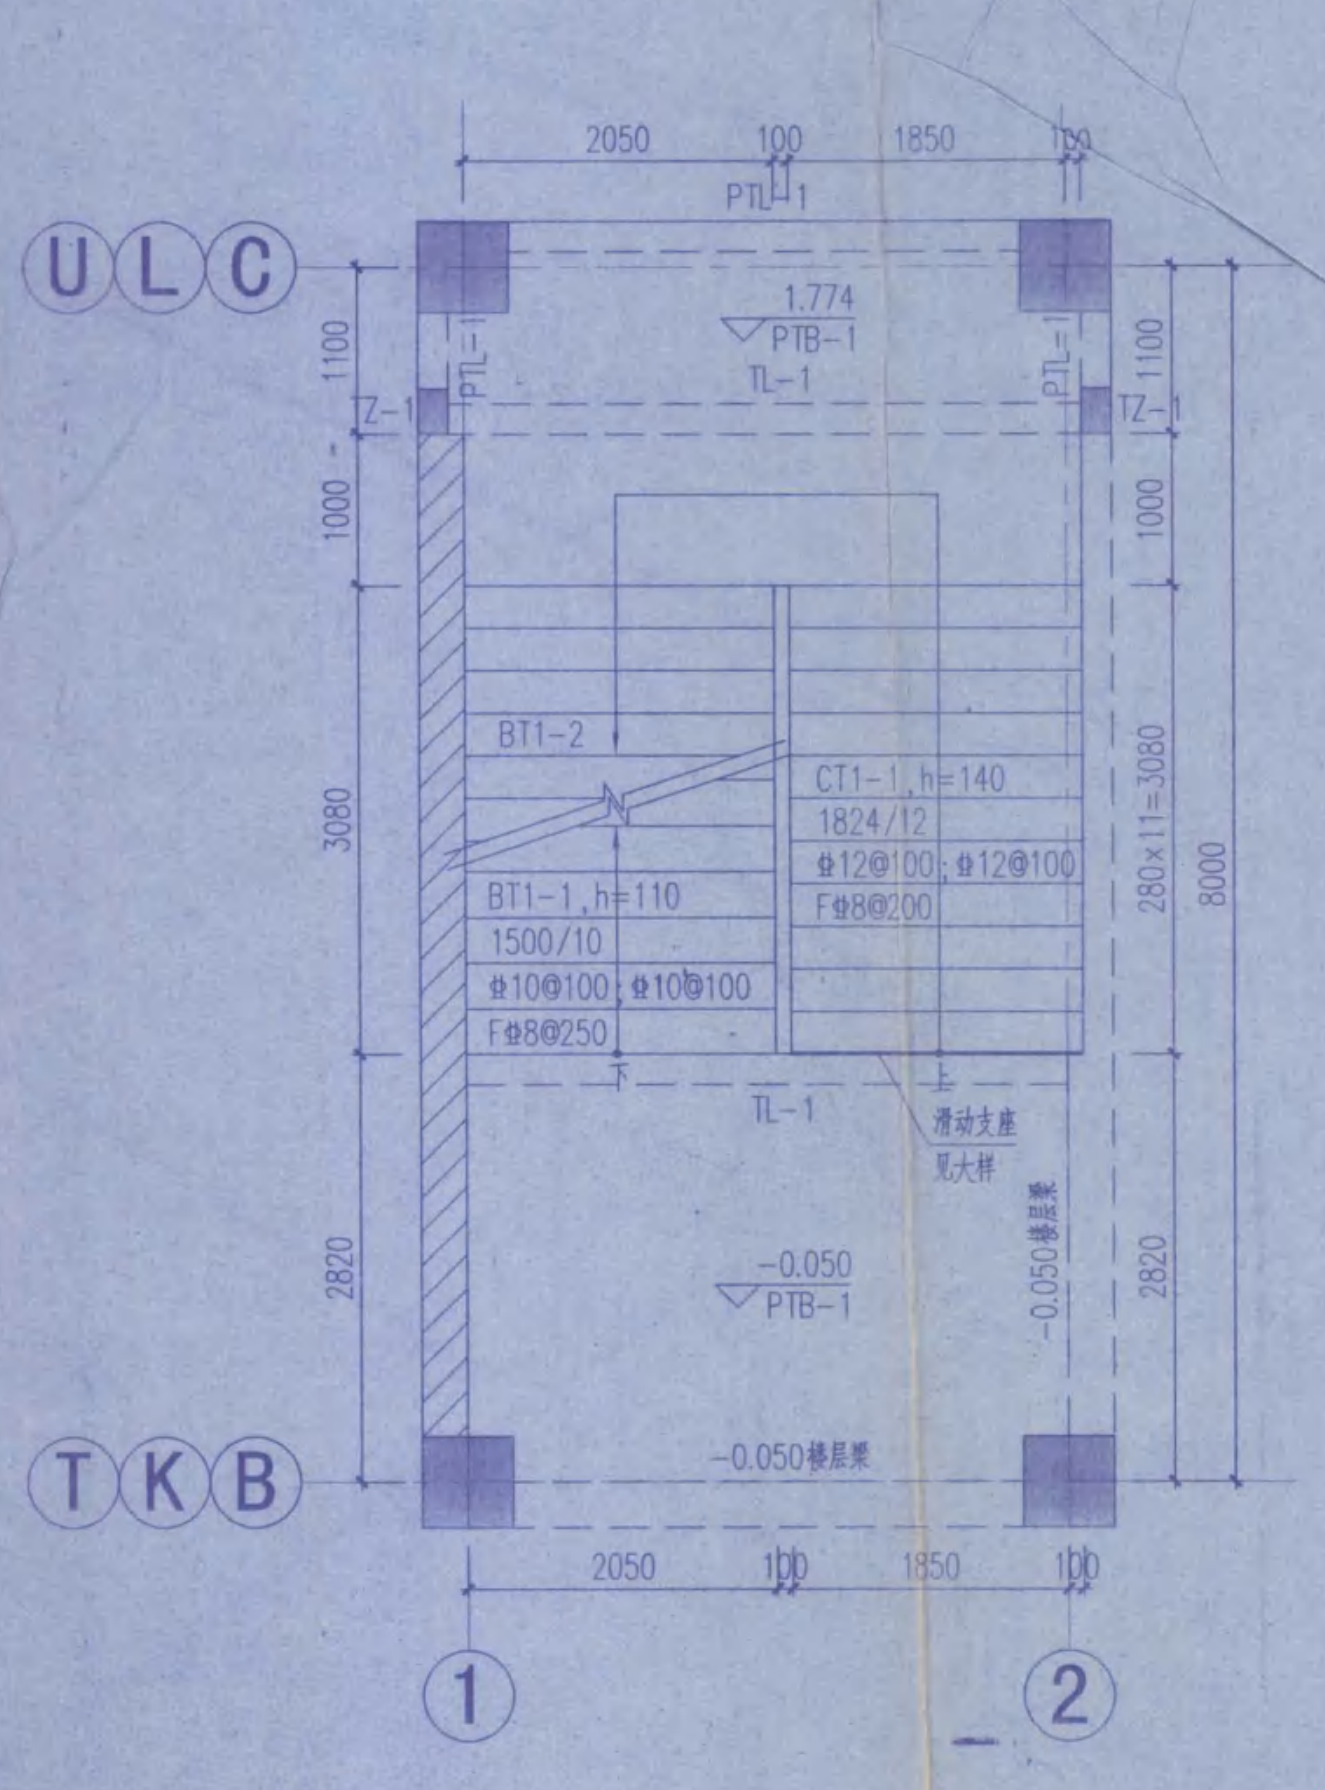


1#楼梯 -0.050~1.774标高平面图

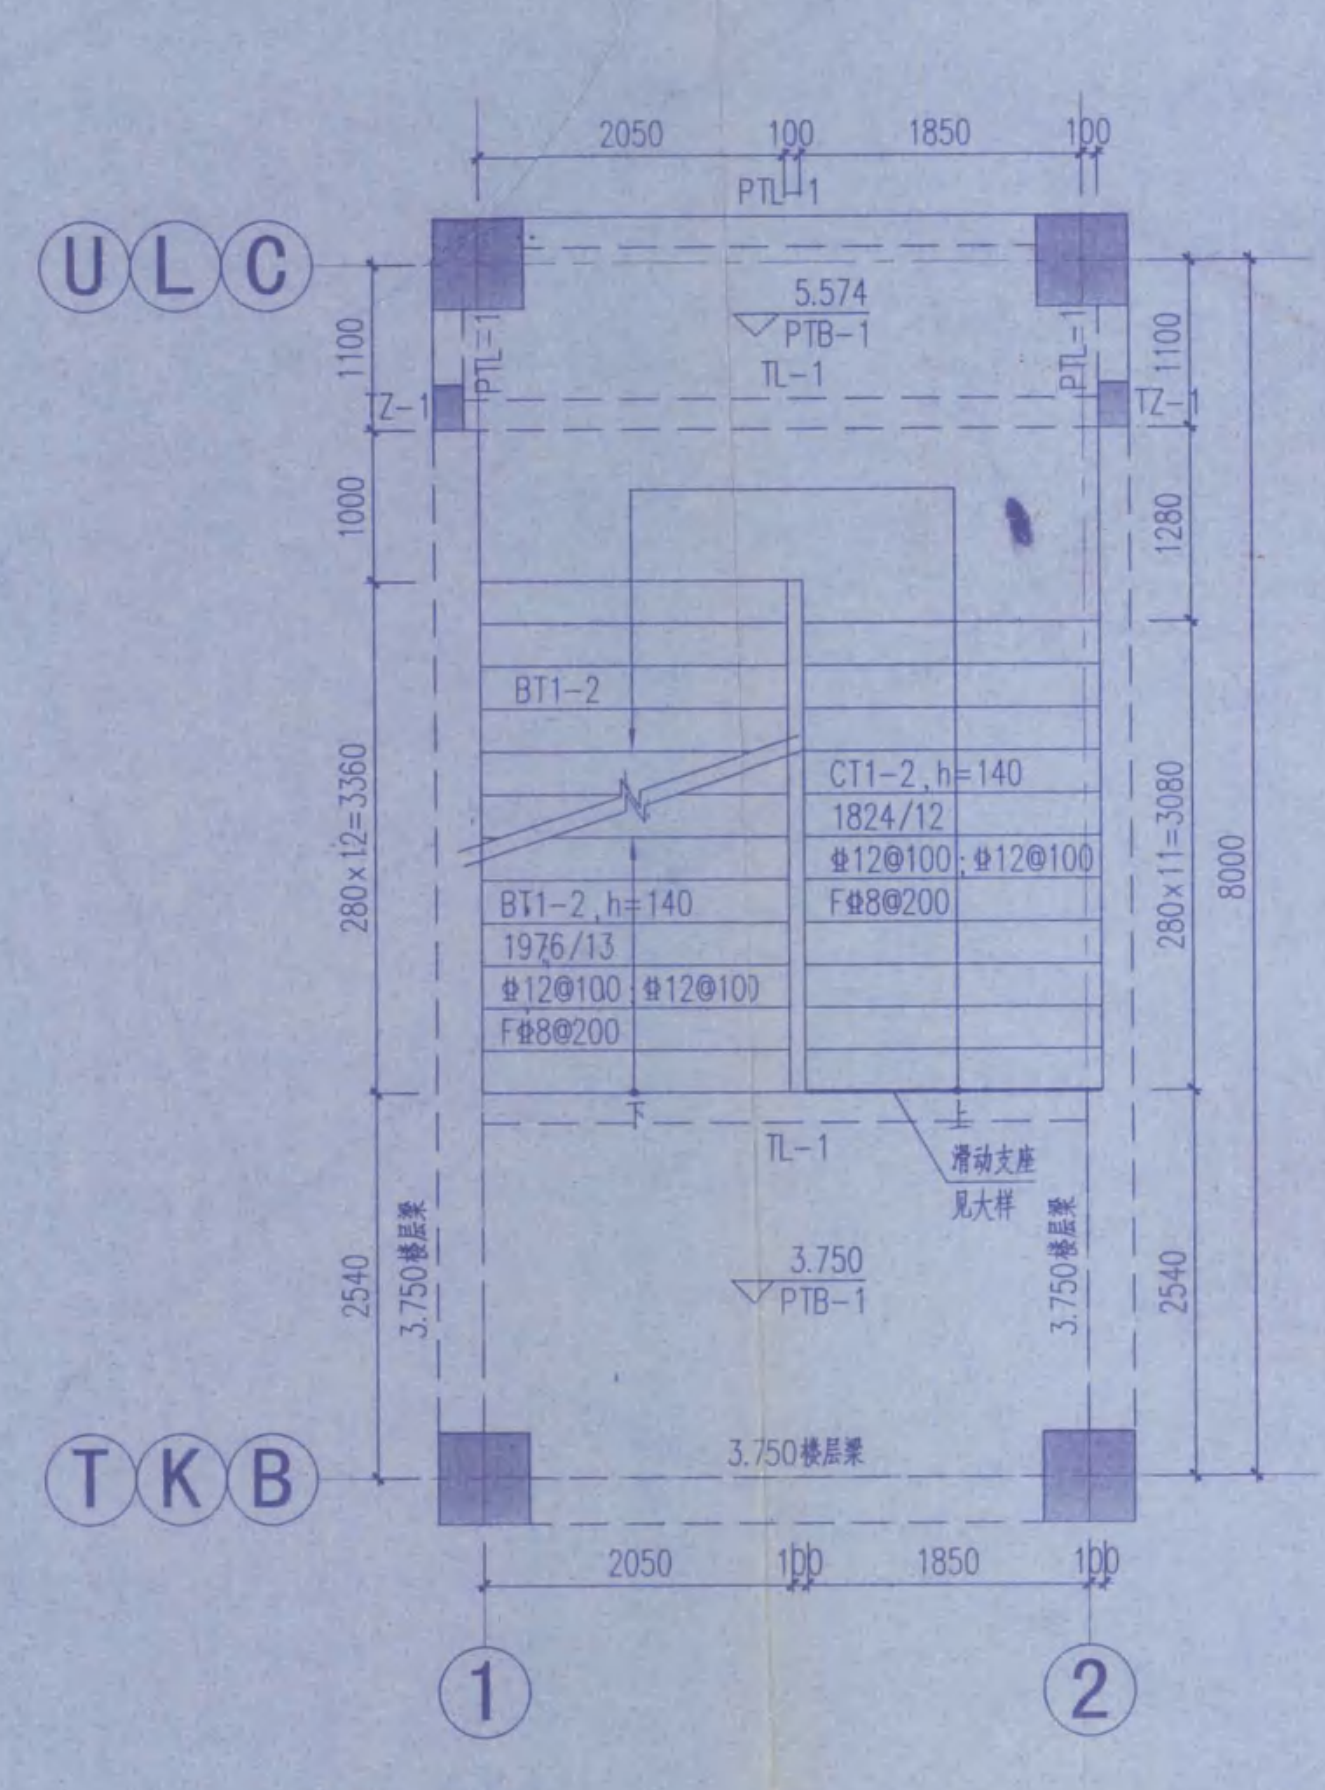


1#楼梯 3.750~5.574标高平面图

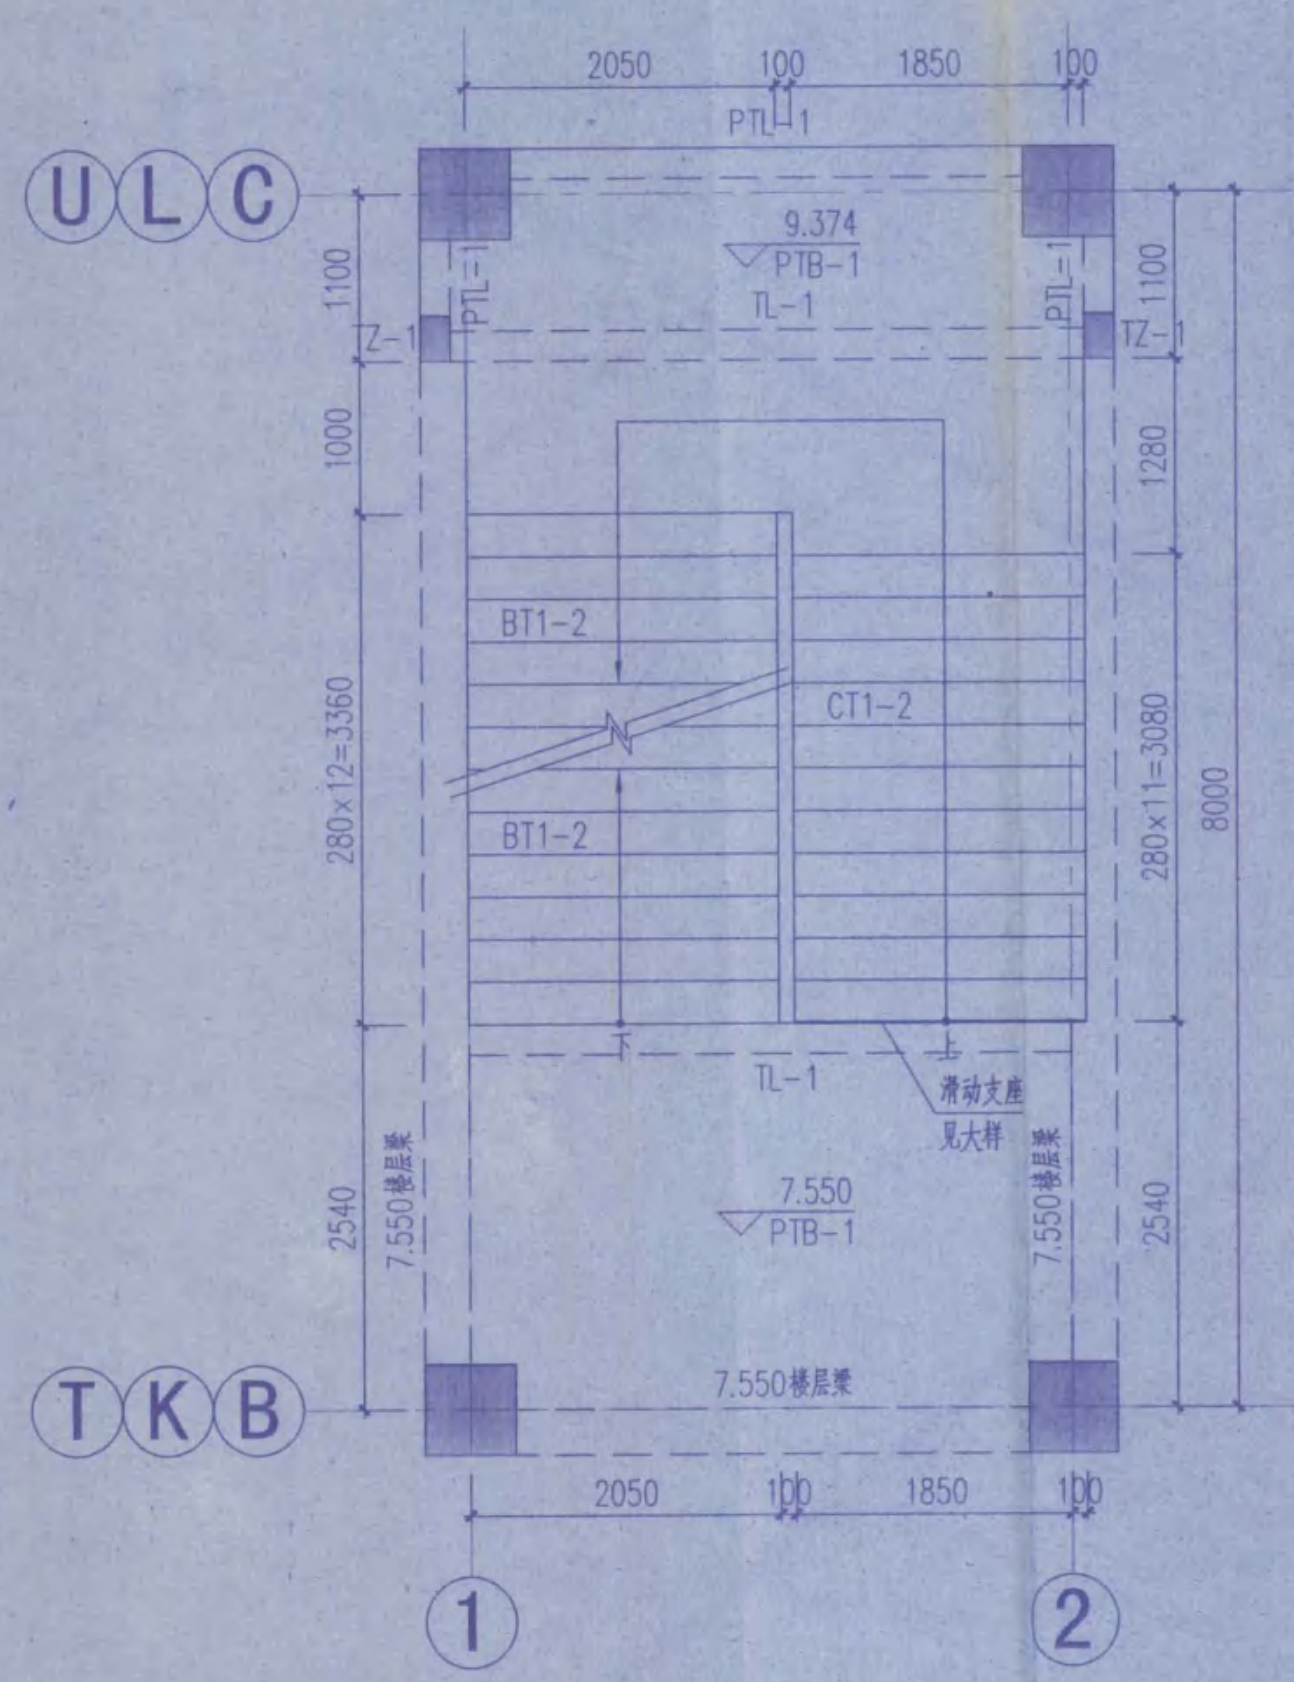

1#楼梯 7.550~9.374标高平面图

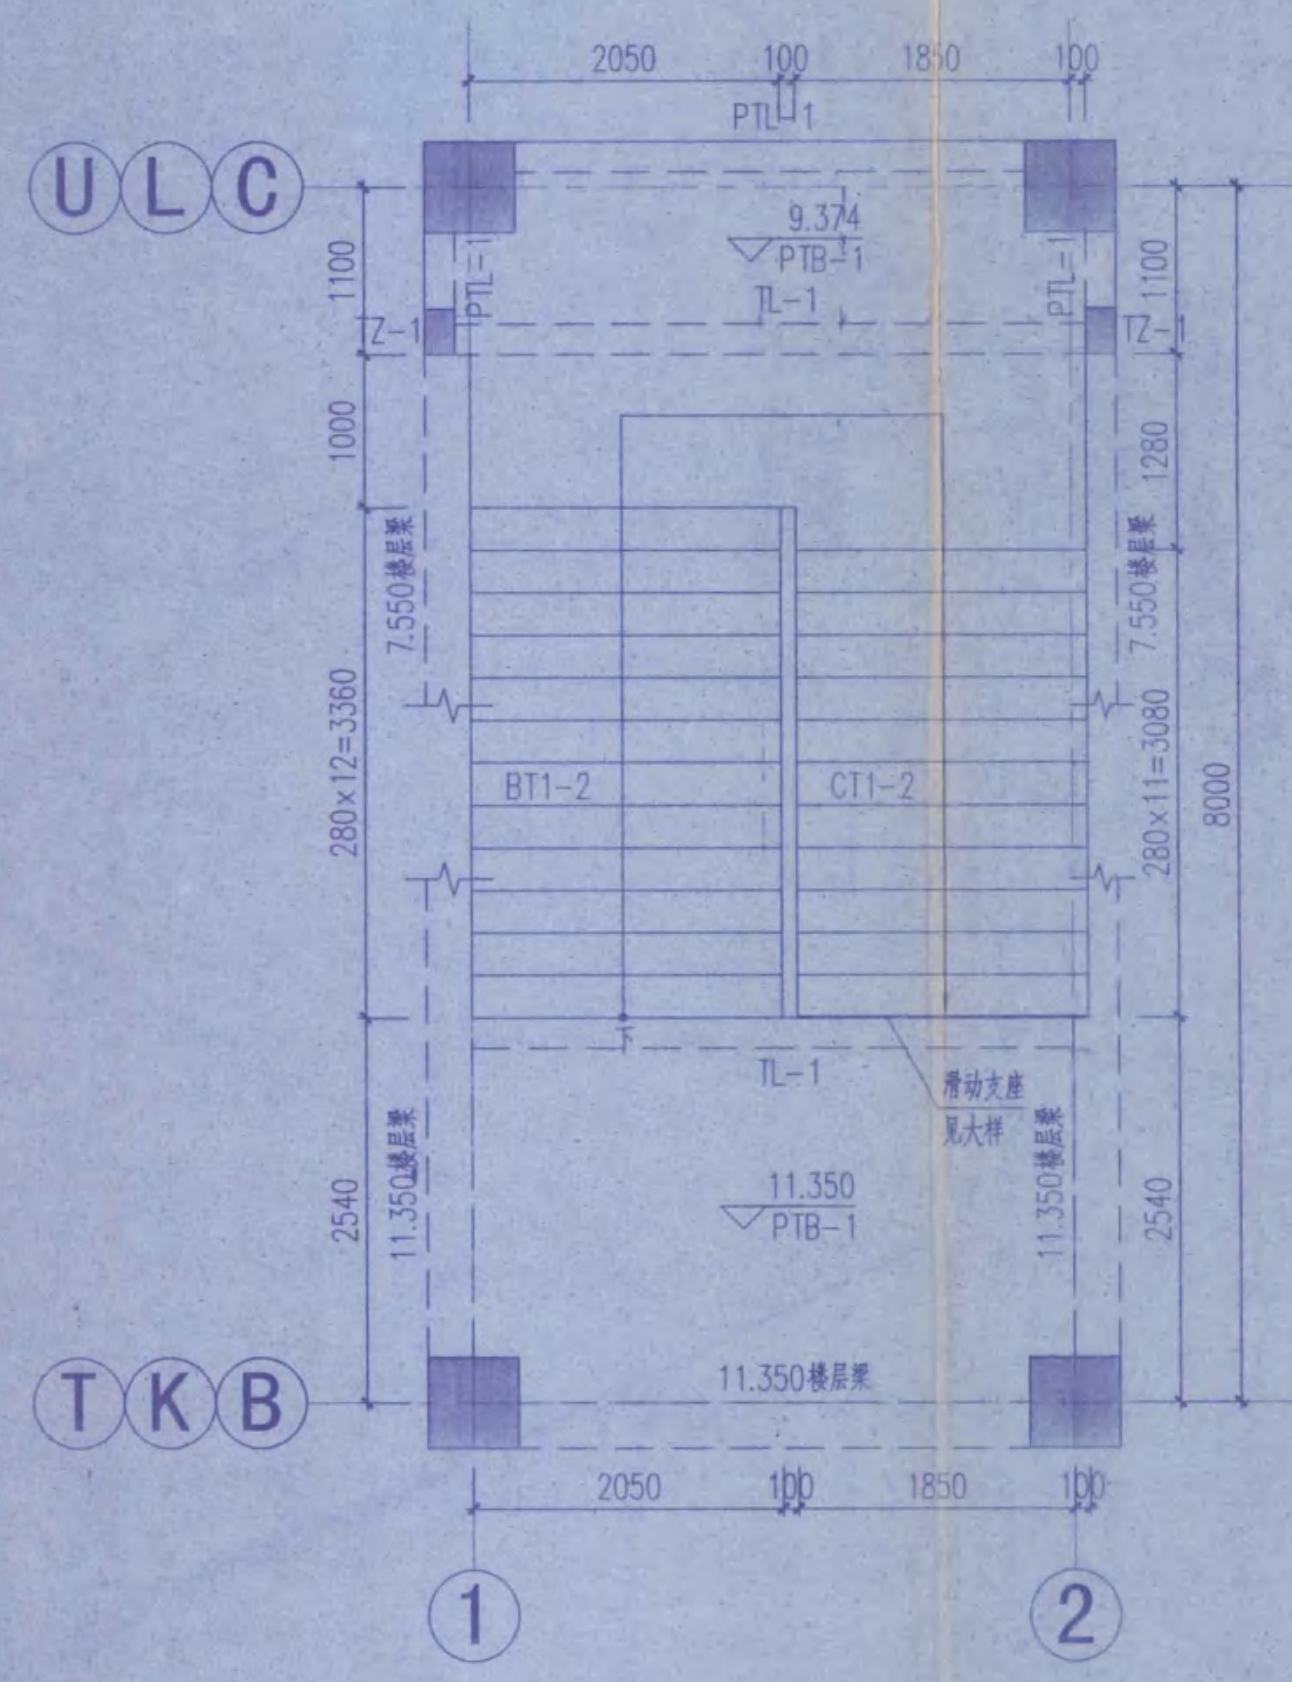

1#楼梯 9.374~11.350标高平面图

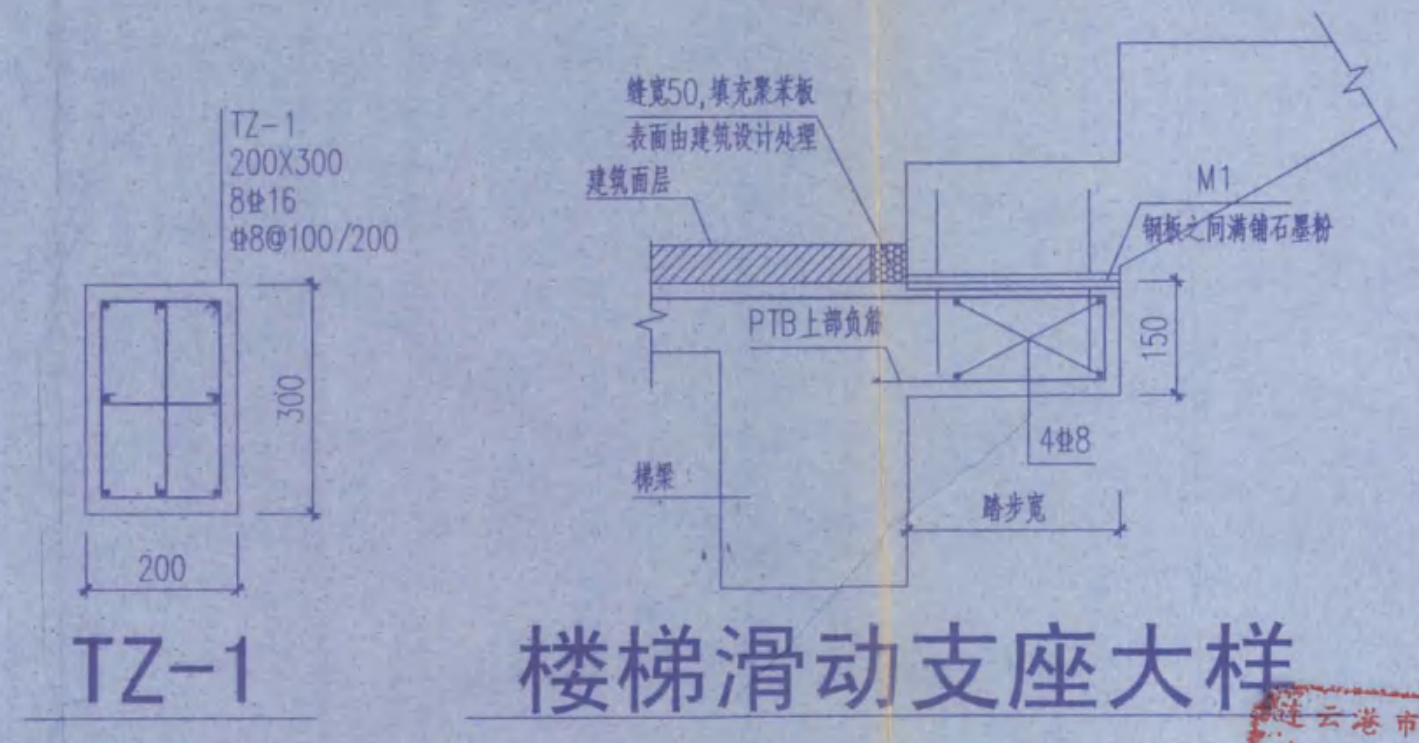

楼梯梁配筋表

梁编号	梁宽	梁高	上部纵筋	下部纵筋	箍筋	腰筋
TL-1	200	450	3#20	3#25	#8@100(2)	N2#12
PTL-1	200	450	3#20	3#25	#8@100(2)	N2#12

- 设计施工说明:
- 1、楼梯混凝土强度等级为C30，楼梯抗震等级同框架；
 - 2、本图参11G101-2《混凝土结构施工图平面整体表示方法制图规则和构造详图（现浇混凝土板式楼梯）》绘制，相应截面配筋示意及构造要求详见该图集；
 - 3、梯板跨度超过4m时，板中起拱1/400；
 - 4、梯柱下均设吊筋2#20；

竣工图
 施工单位 江苏中策建设工程有限公司
 编制人 王... 审核人 ...
 技术负责人 ... 编制日期 ...
 监理单位 连云港市建设监理有限公司
 监理单位 连云港市建设监理有限公司

执业签章

东南大学建筑设计研究院有限公司
ARCHITECTS & ENGINEERS CO., LTD OF SOUTHEAST UNIVERSITY


方案		
专业负责人	黄明	黄明
设计	彭嘉	彭嘉
校核	单宇宁	单宇宁
审核	黄明	黄明
项目负责人	张渊 倪慧	张渊 倪慧
批准	张渊	张渊
会签栏		
建筑	顾衍涛	顾衍涛
结构	黄明	黄明
给排水	杨晓峰	杨晓峰
电气	袁星	袁星
暖通	许东星	许东星
智能		

建设单位
江苏省海州高级中学


项目名称
江苏省海州高级中学东校区
规划与建筑设计—教学楼

图名
1#楼梯详图


项目编号	2014-1304A	专业	结构
设计阶段	施工图	图纸编号	G401
版本号	A	出图日期	2014.11.21

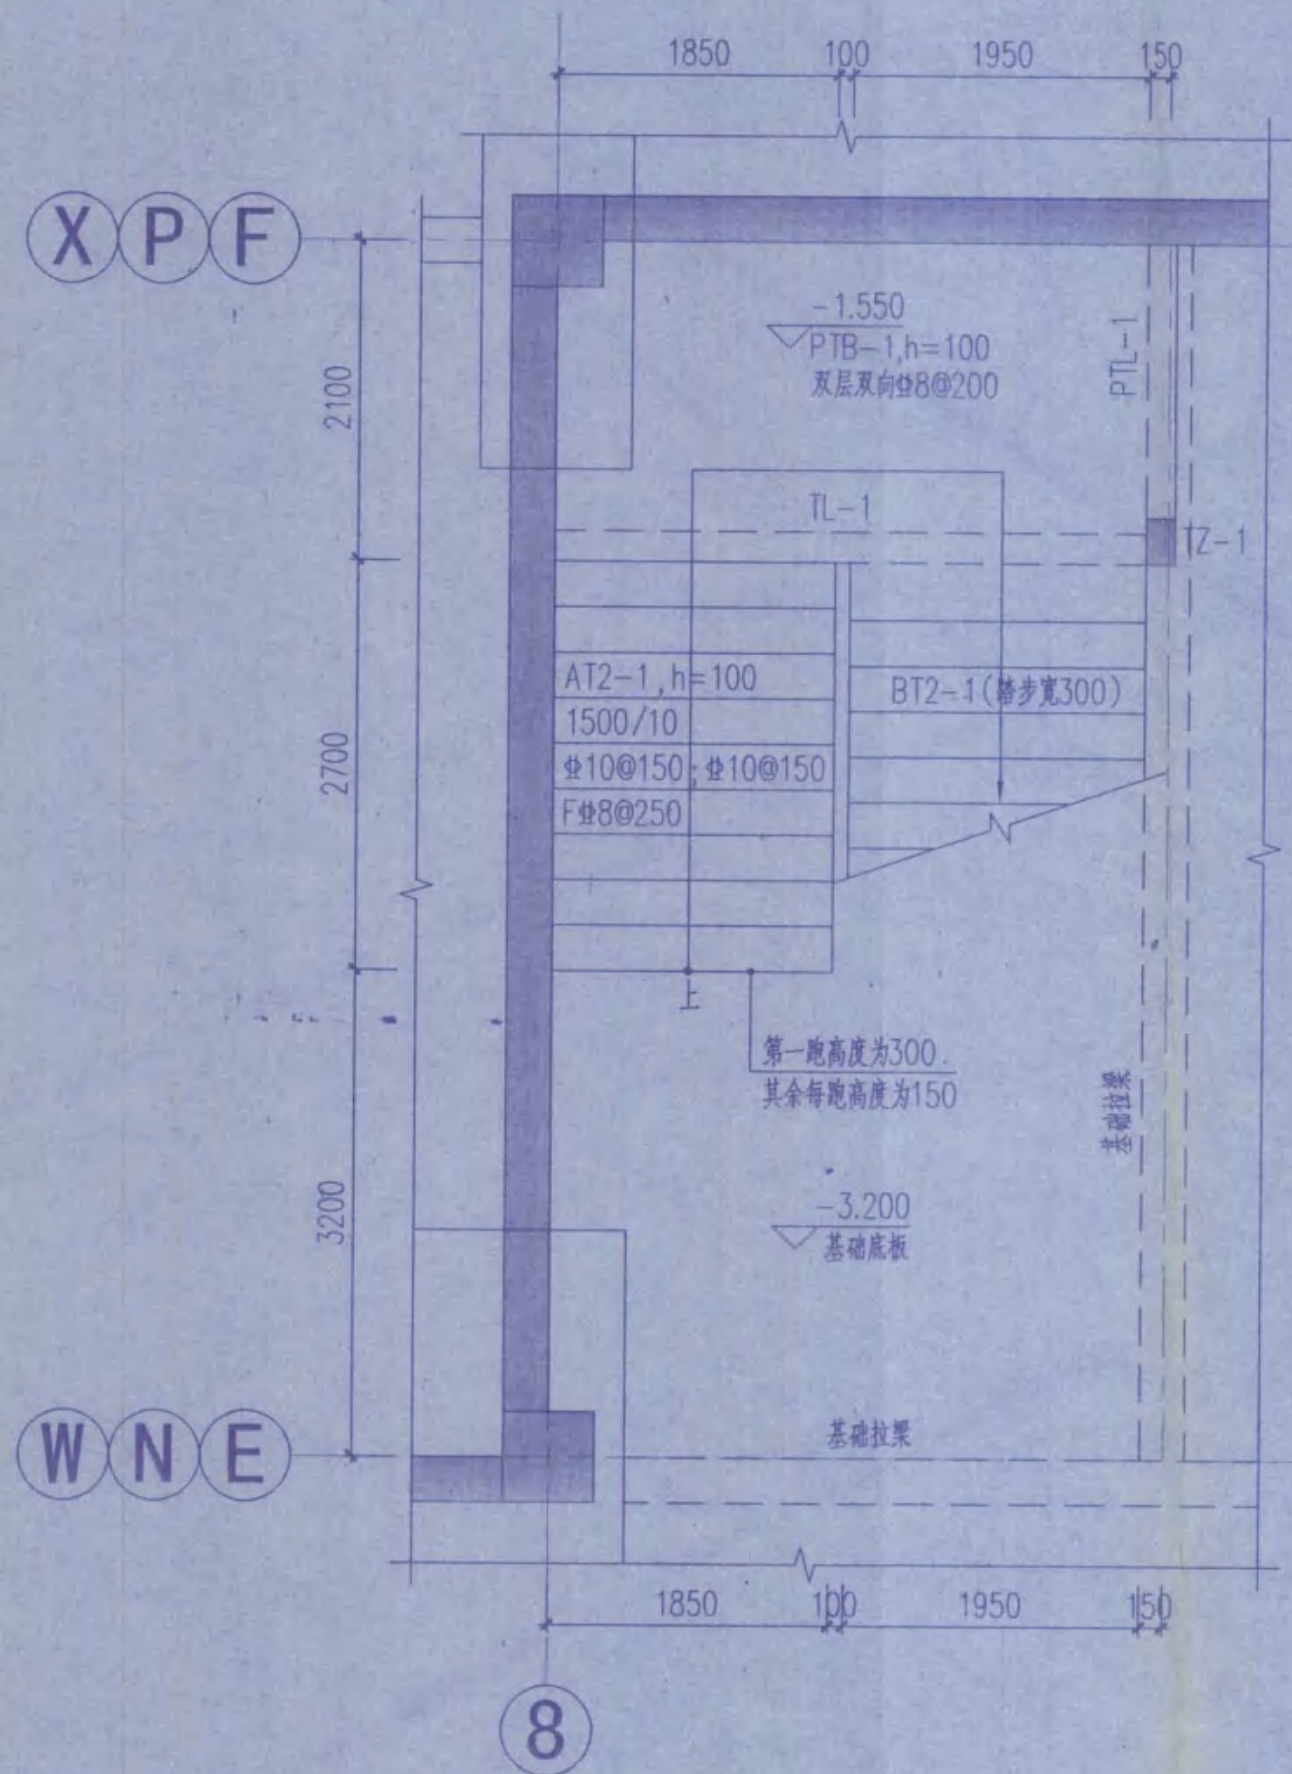


2#楼梯 -3.200~-1.550标高平面图

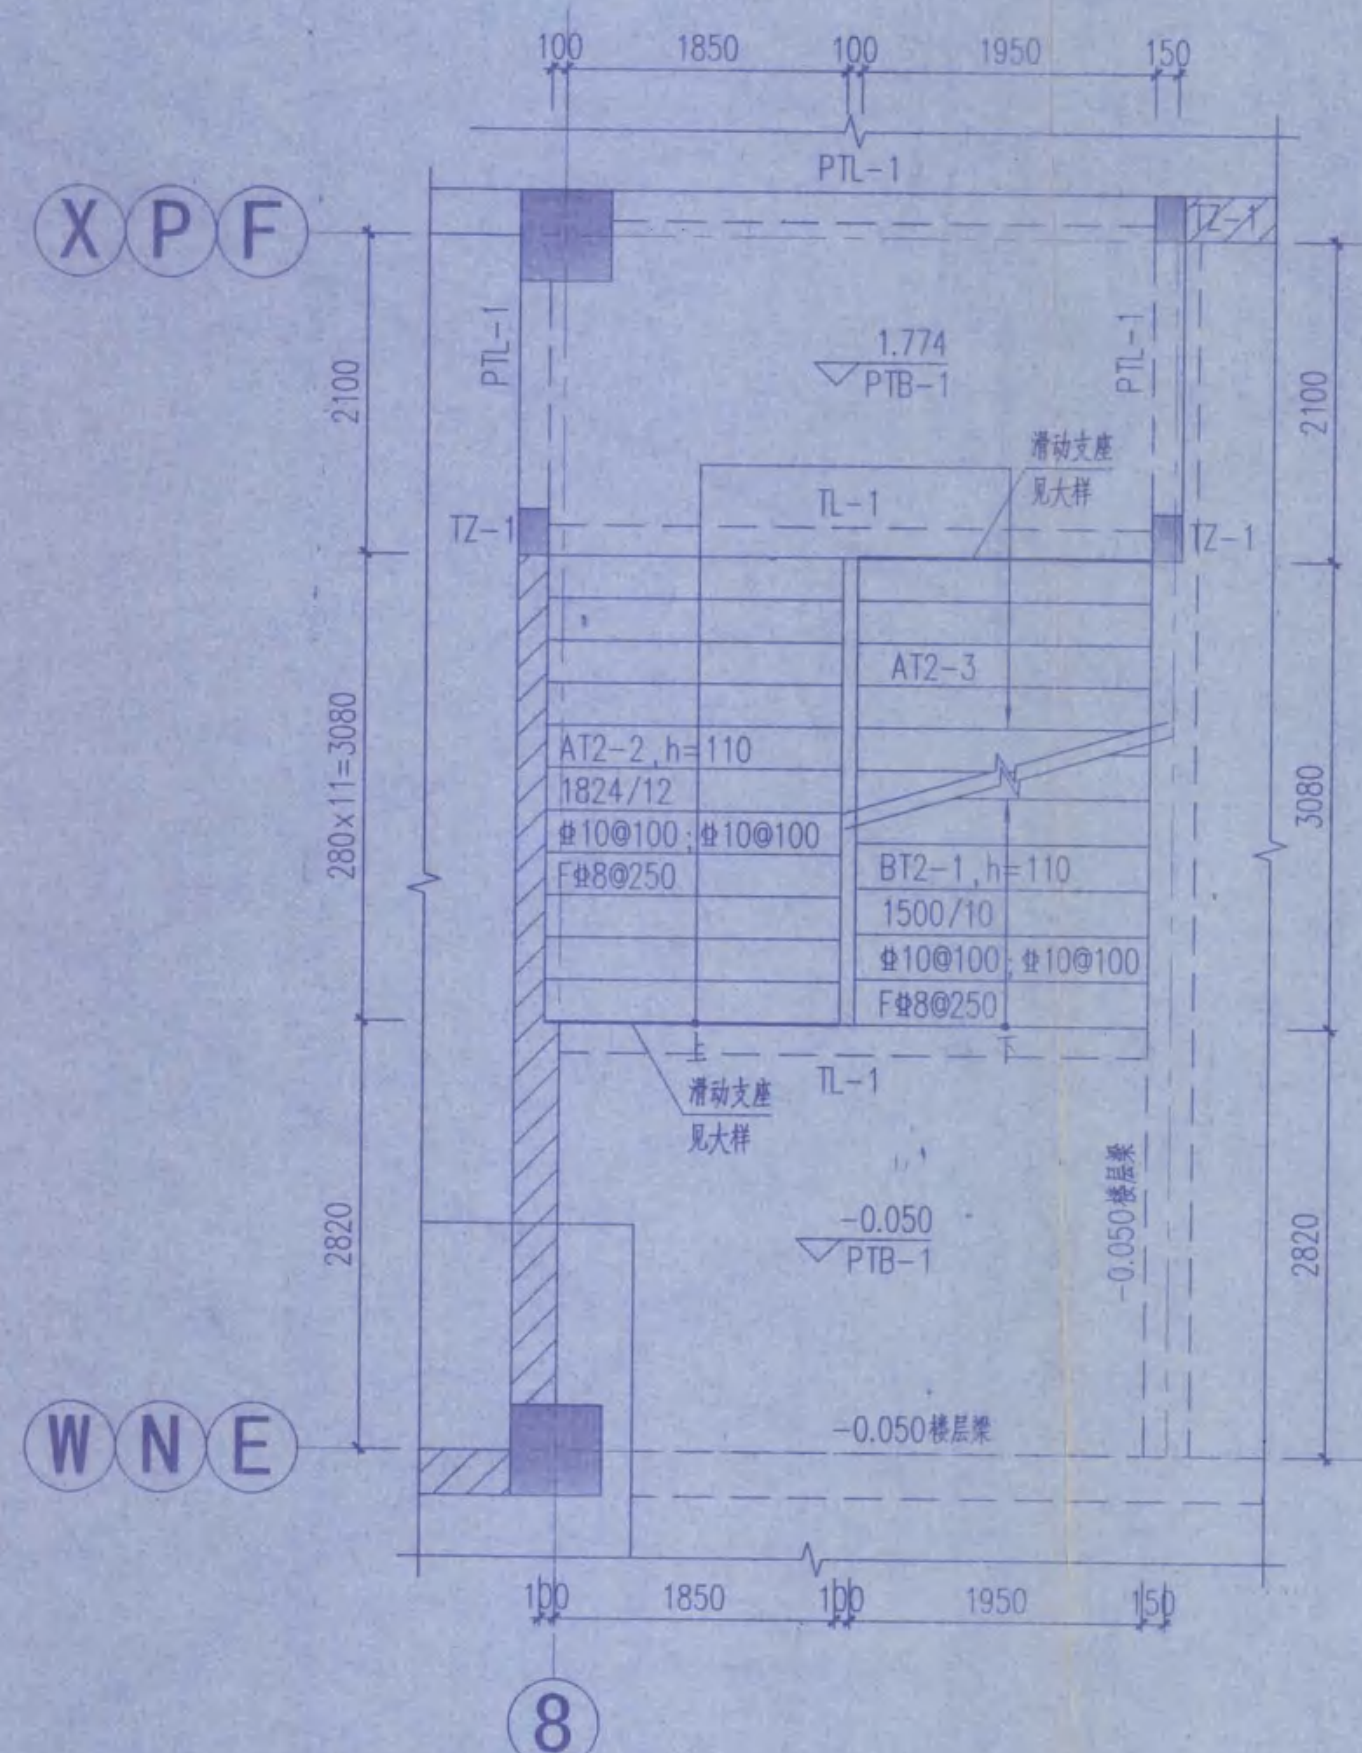


2#楼梯 -0.050~1.774标高平面图

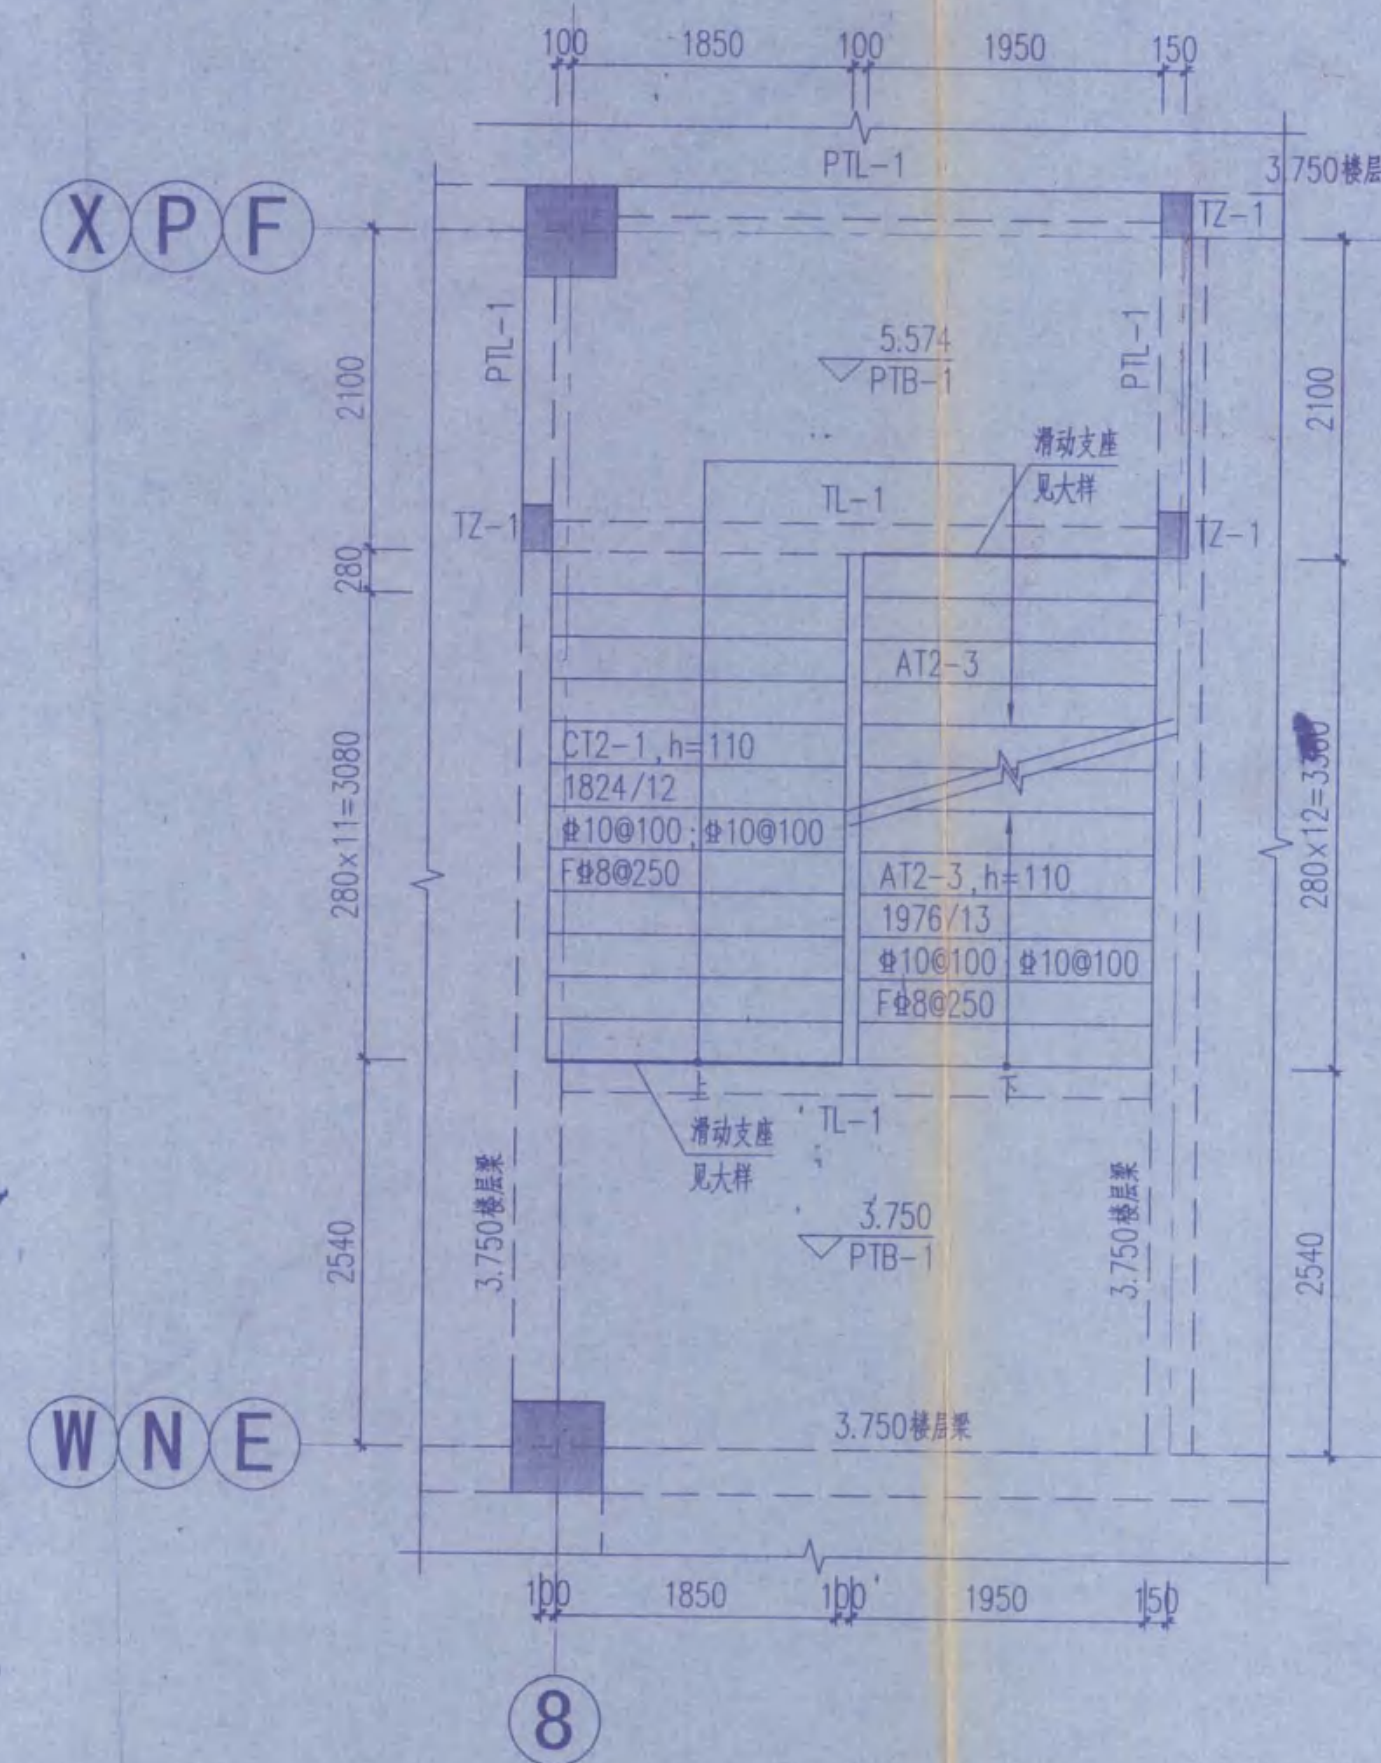


2#楼梯 3.750~5.574标高平面图

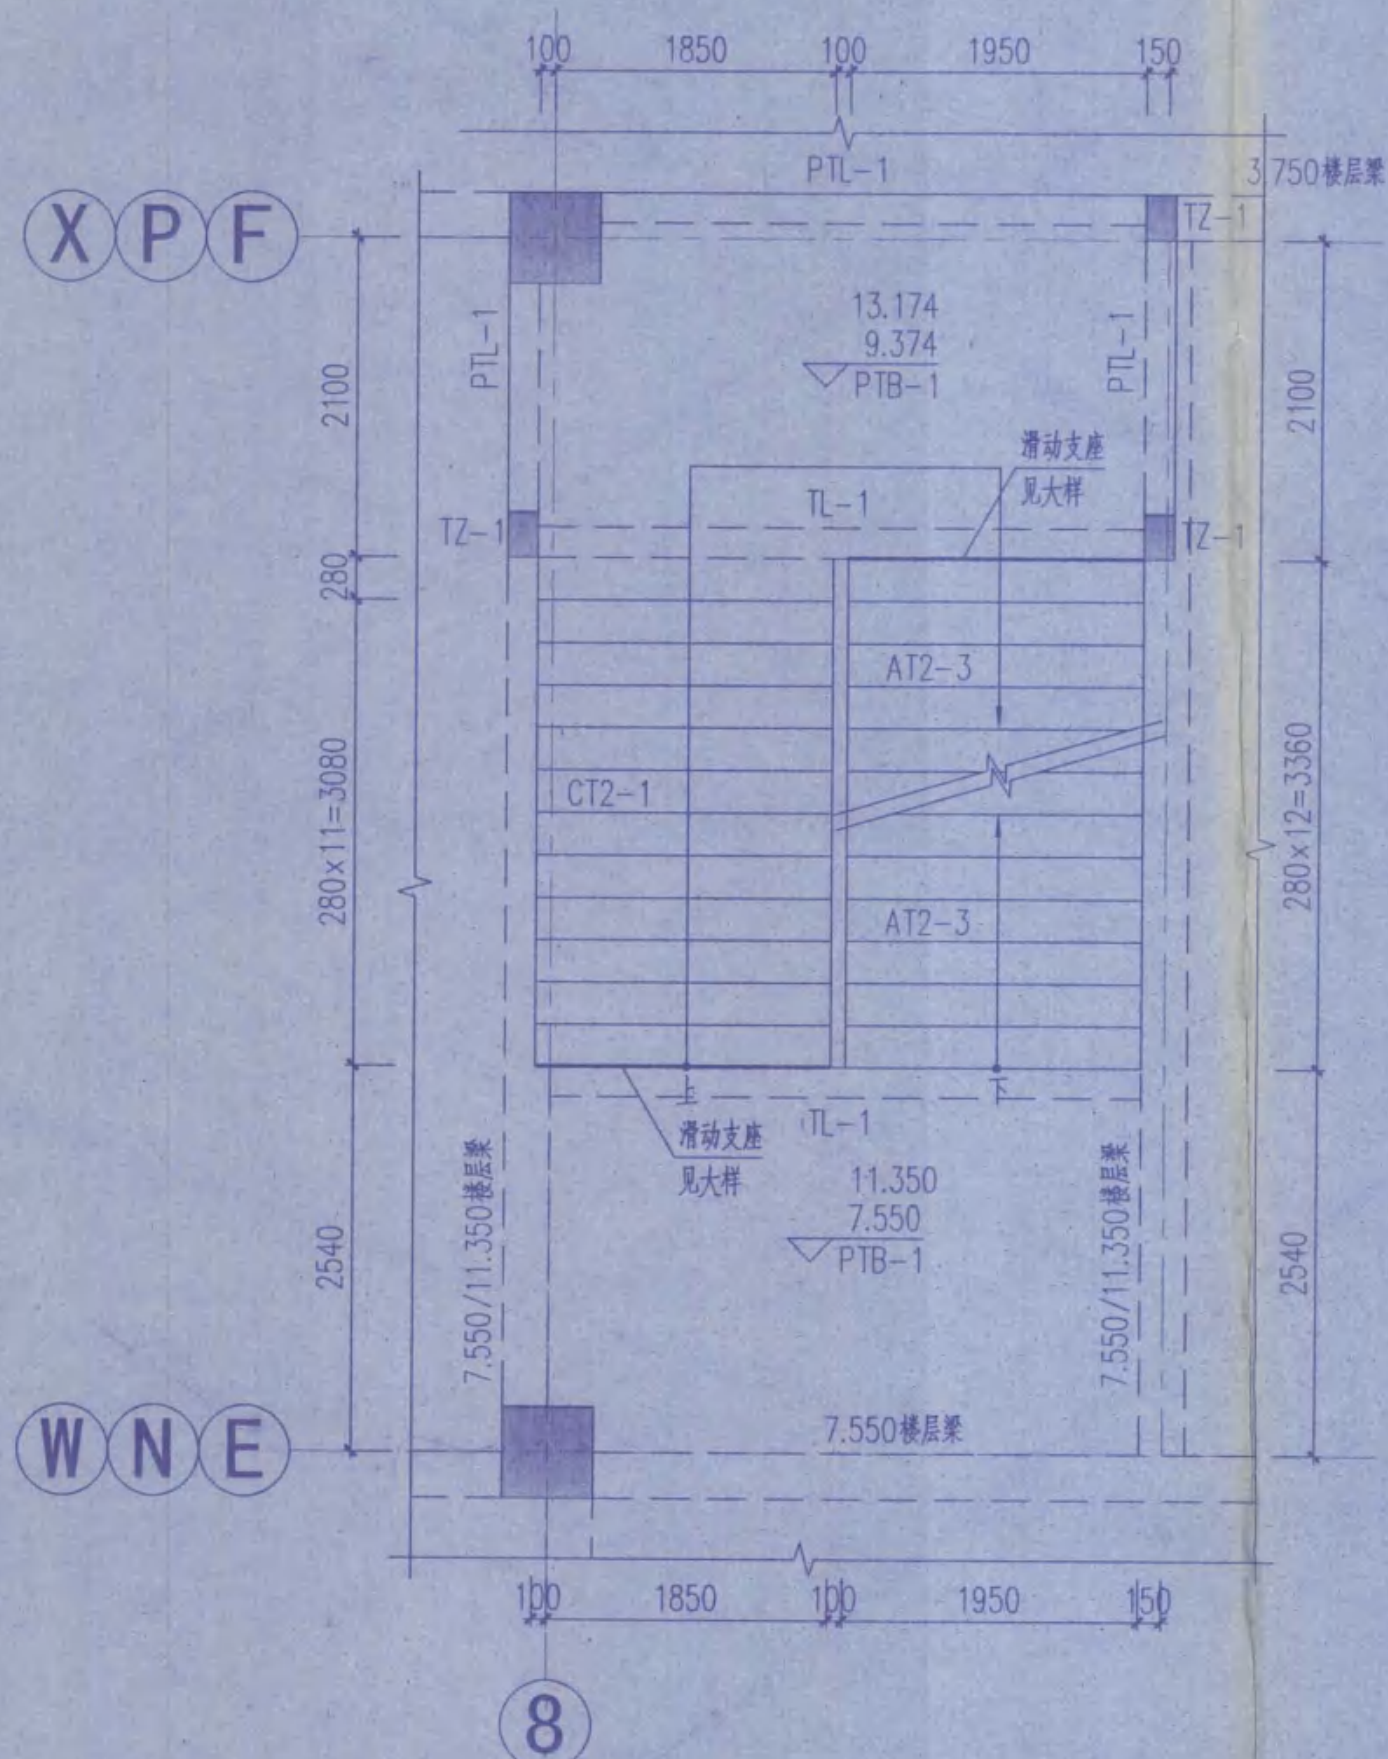

2#楼梯 7.550~13.174标高平面图

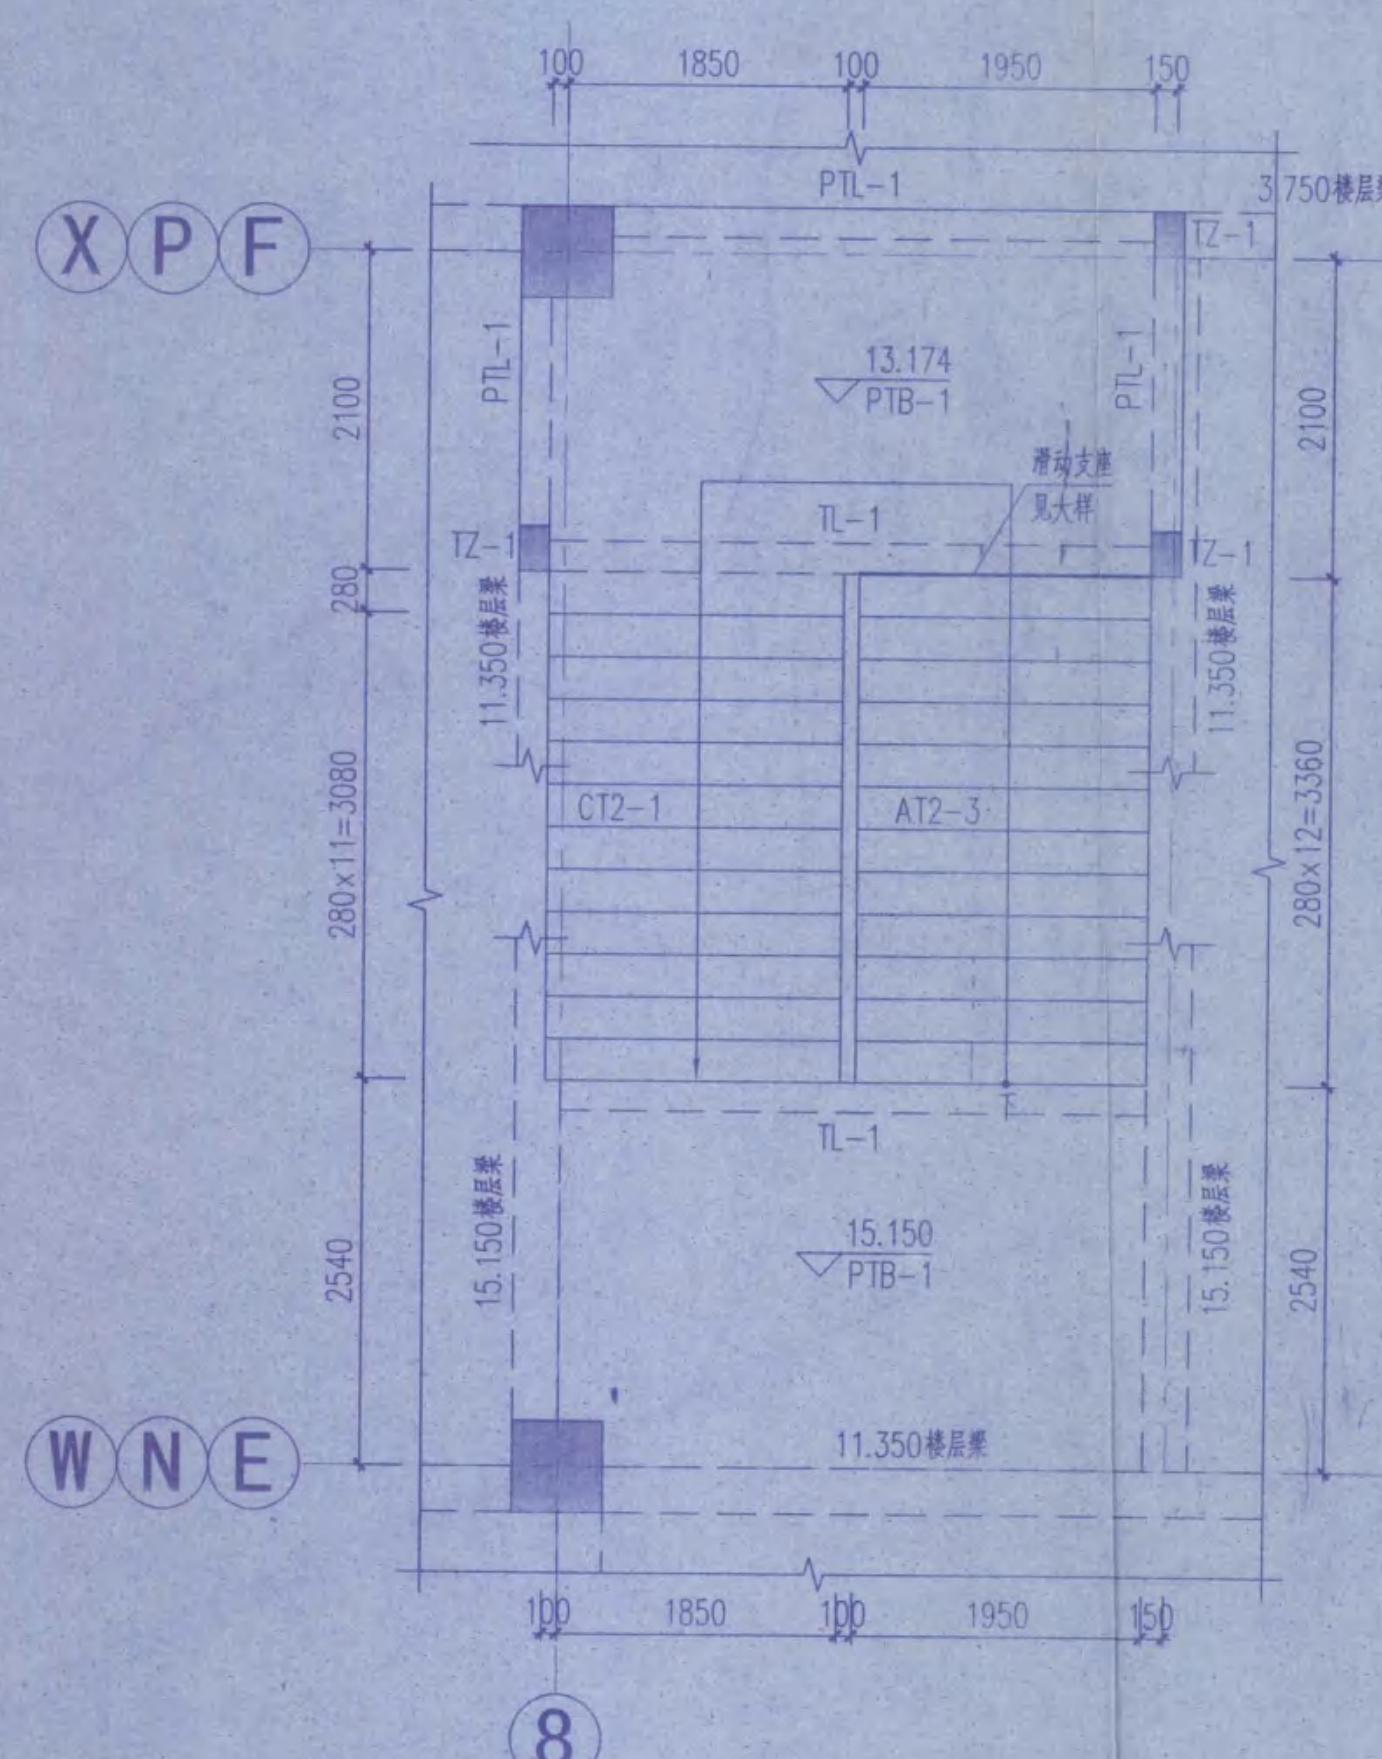

2#楼梯 13.174~15.150标高平面图

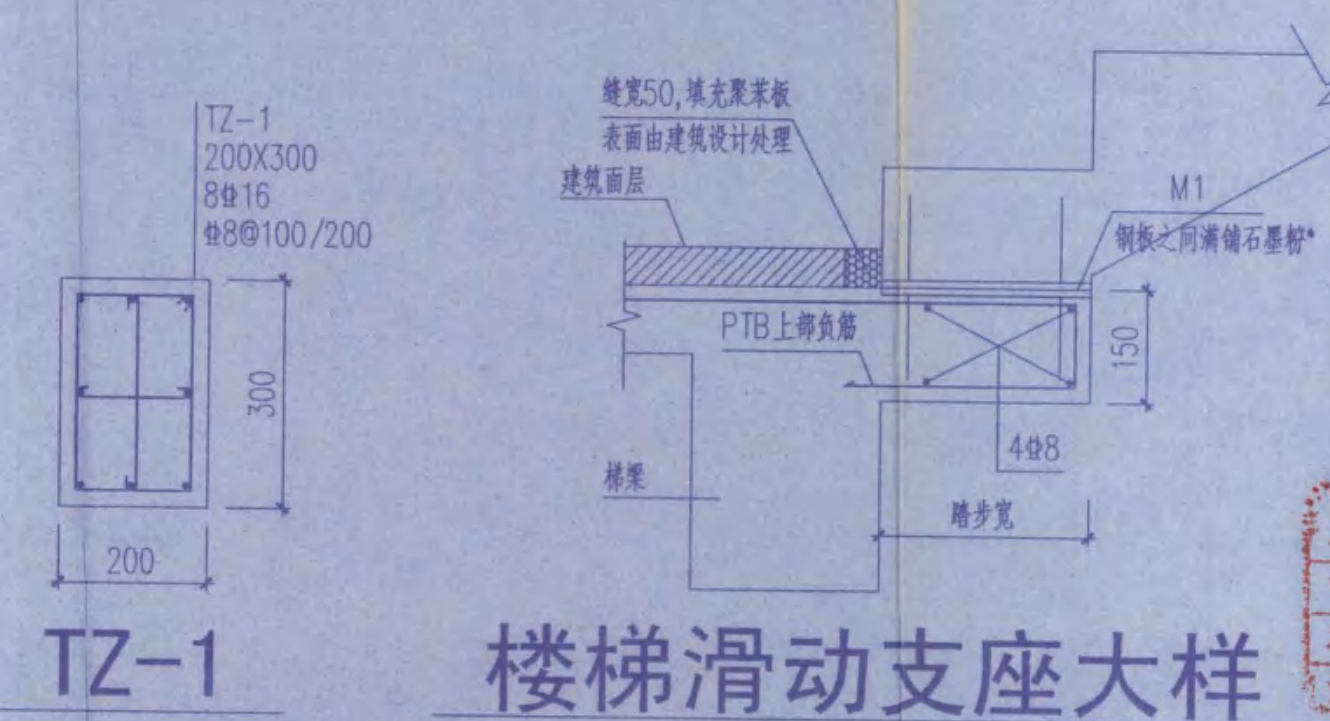

TZ-1 楼梯滑动支座大样

楼梯梁配筋表

梁编号	梁宽	梁高	上部纵筋	下部纵筋	箍筋	腰筋
TL-1	200	450	3#20	3#25	#8@100(2)	N2#12
PTL-1	200	450	3#20	3#25	#8@100(2)	N2#12

设计施工说明:

- 1、楼梯混凝土强度等级为C30, 楼梯抗震等级同框架;
- 2、本图参11G101-2《混凝土结构施工图平面整体表示方法制图规则和构造详图—现浇混凝土板式楼梯》绘制, 相应截面配筋示意及构造要求详见该图集;
- 3、梯板跨度超过4m时, 板中起拱1/400;
- 4、梯柱下均设吊筋2#20;

竣工图
 施工单位 江苏中梁建设工程有限公司
 320715

本图纸的著作权及其他相关权益属东南大学建筑设计研究院有限公司所有, 图中所含的专有技术应予以保密, 未经本公司书面许可, 不得复制或向第三方提供。
 本图未加盖本公司出图专用章无效。



江苏省工程勘察设计协会
 东南大学建筑设计研究院有限公司
 江苏省住房和城乡建设厅
 有效期至二〇一五年九月三十日

出图签章

执业签章



东南大学建筑设计研究院有限公司
 ARCHITECTS & ENGINEERS CO., LTD. OF SOUTHEAST UNIVERSITY

方案	专业负责人	设计	审核	审批	批准
黄明	彭雷	单红宇	黄明	张测	张测

建筑	结构	给排水	电气	暖通	智能
顾行洋	黄明	杨建群	袁星	许东晨	

建设单位 江苏省海州高级中学

项目名称 江苏省海州高级中学东校区
 规划与建筑设计—教学楼

图名 2#楼梯详图

项目编号 2014-1304A 专业 结构

设计阶段 施工图 图纸编号 C402

版号 A 出图日期 2014.11.21

• 本图纸的著作权及其他相关权益属东南大学建筑设计研究院有限公司所有，图中所含的专有技术应予以保密，未经本公司书面许可，不得复制或向第三方提供。
• 本图未加盖本公司出图专用章无效。



江苏省工程勘察设计行业协会
东南大学建筑设计研究院有限公司
江苏省工程勘察设计行业协会
江苏省工程勘察设计行业协会
有效期限：二〇一五年九月三十日

出图签章

执业签章



东南大学建筑设计研究院有限公司
ARCHITECTS & ENGINEERS CO., LTD. OF SOUTHEAST UNIVERSITY


建设单位

江苏省海州高级中学

项目名称

江苏省海州高级中学东校区
规划与建筑设计—教学楼


图名

3#楼梯、非机动车坡道详图


项目编号 2014-1304A 专业 结构

设计阶段 施工图 图纸编号 G403


版号 A 出图日期 2014.11.21

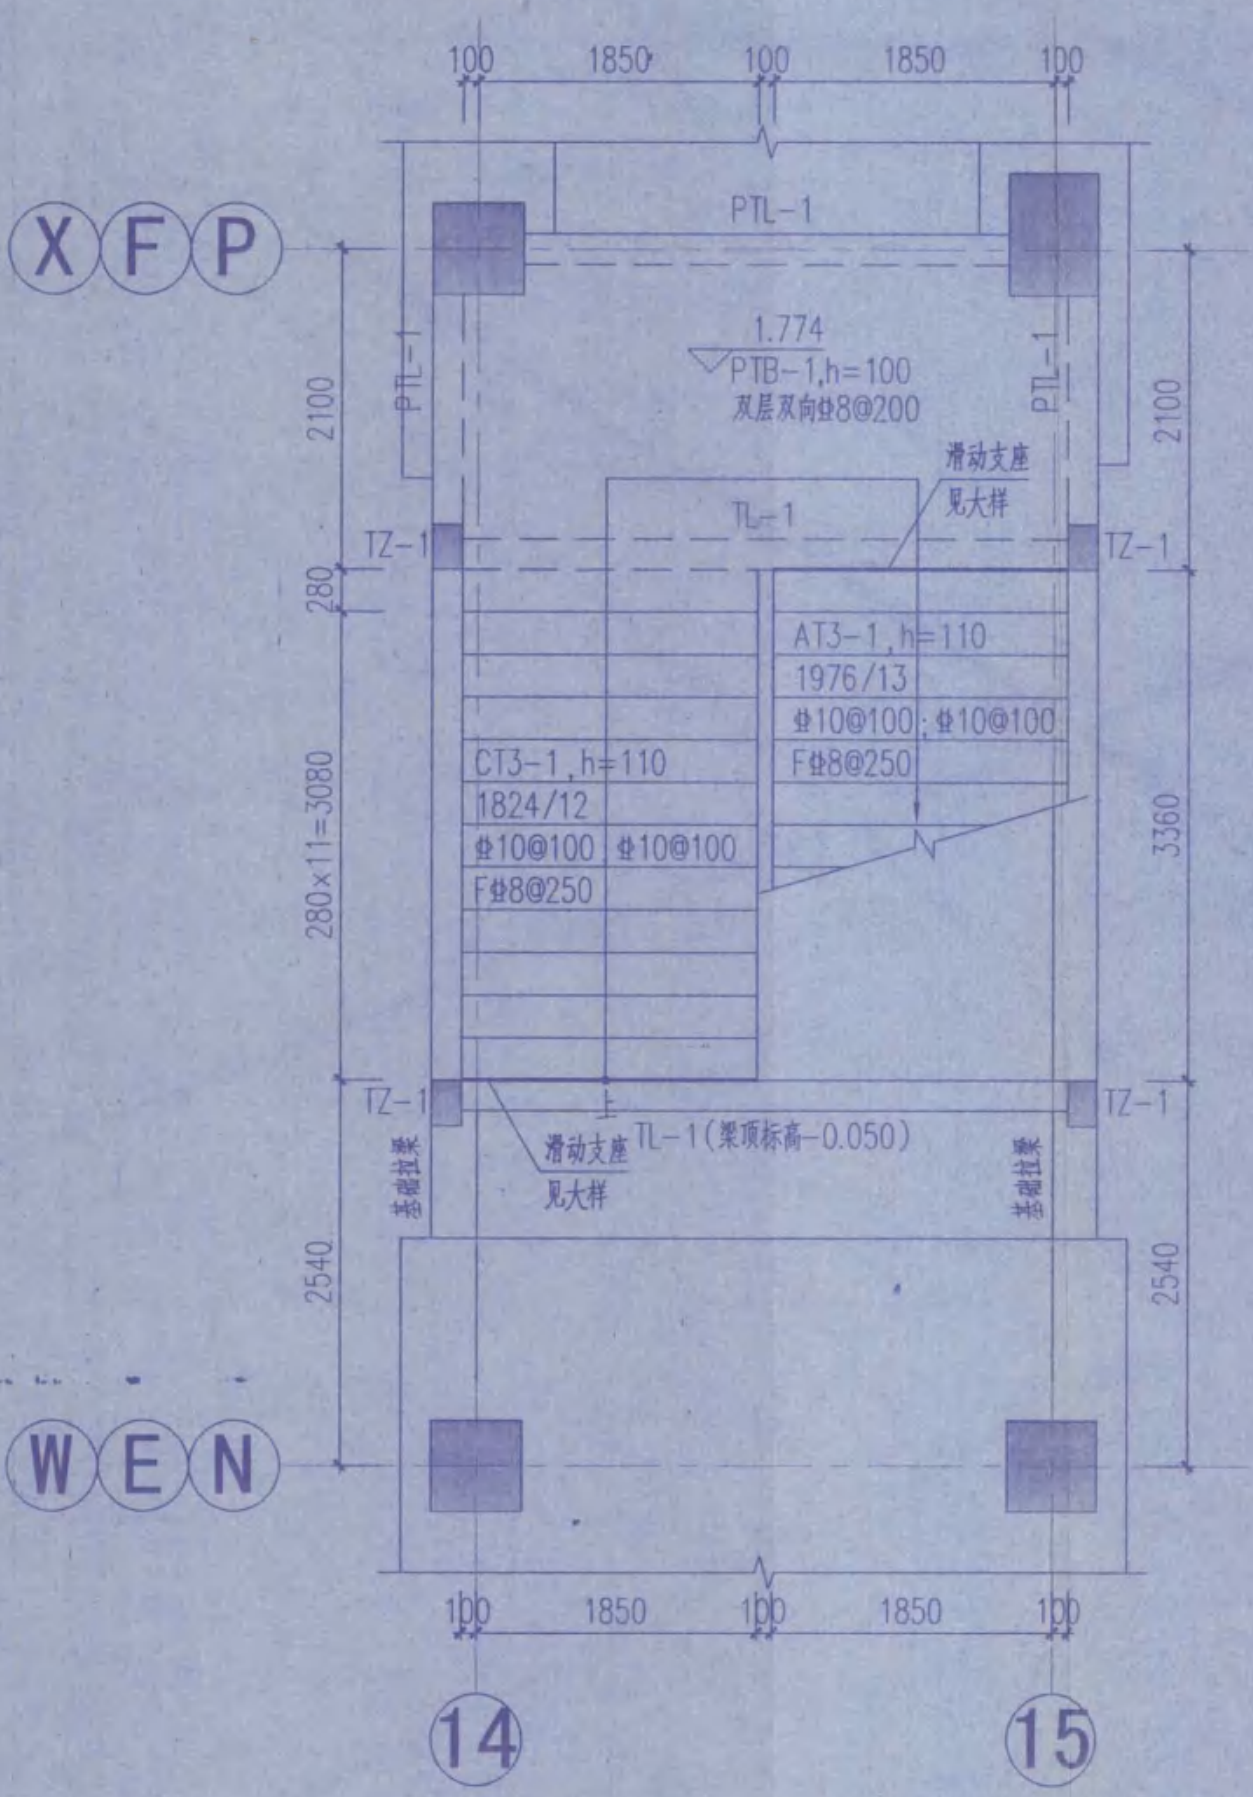


3#楼梯 -0.050~1.774标高平面图

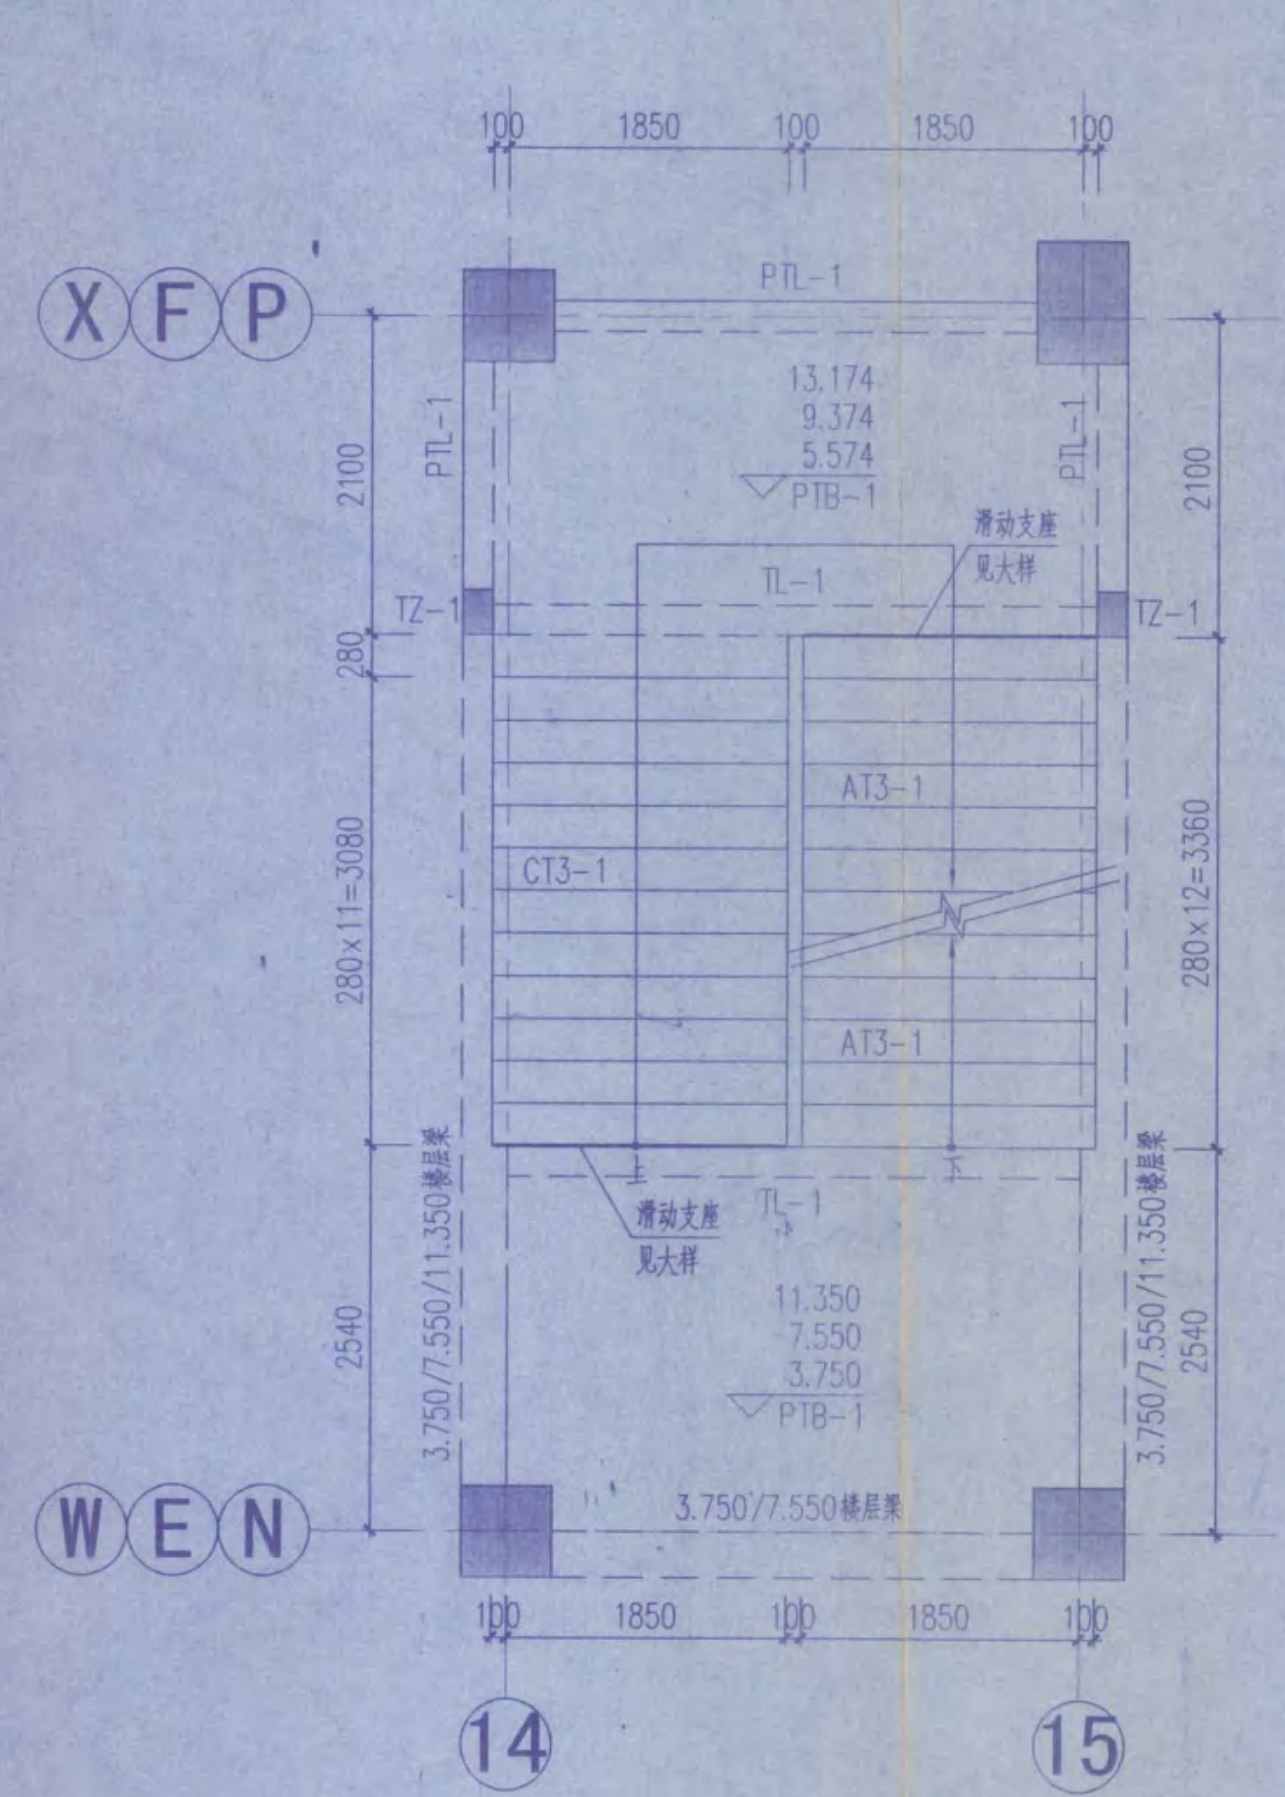


3#楼梯 3.750~13.174标高平面图

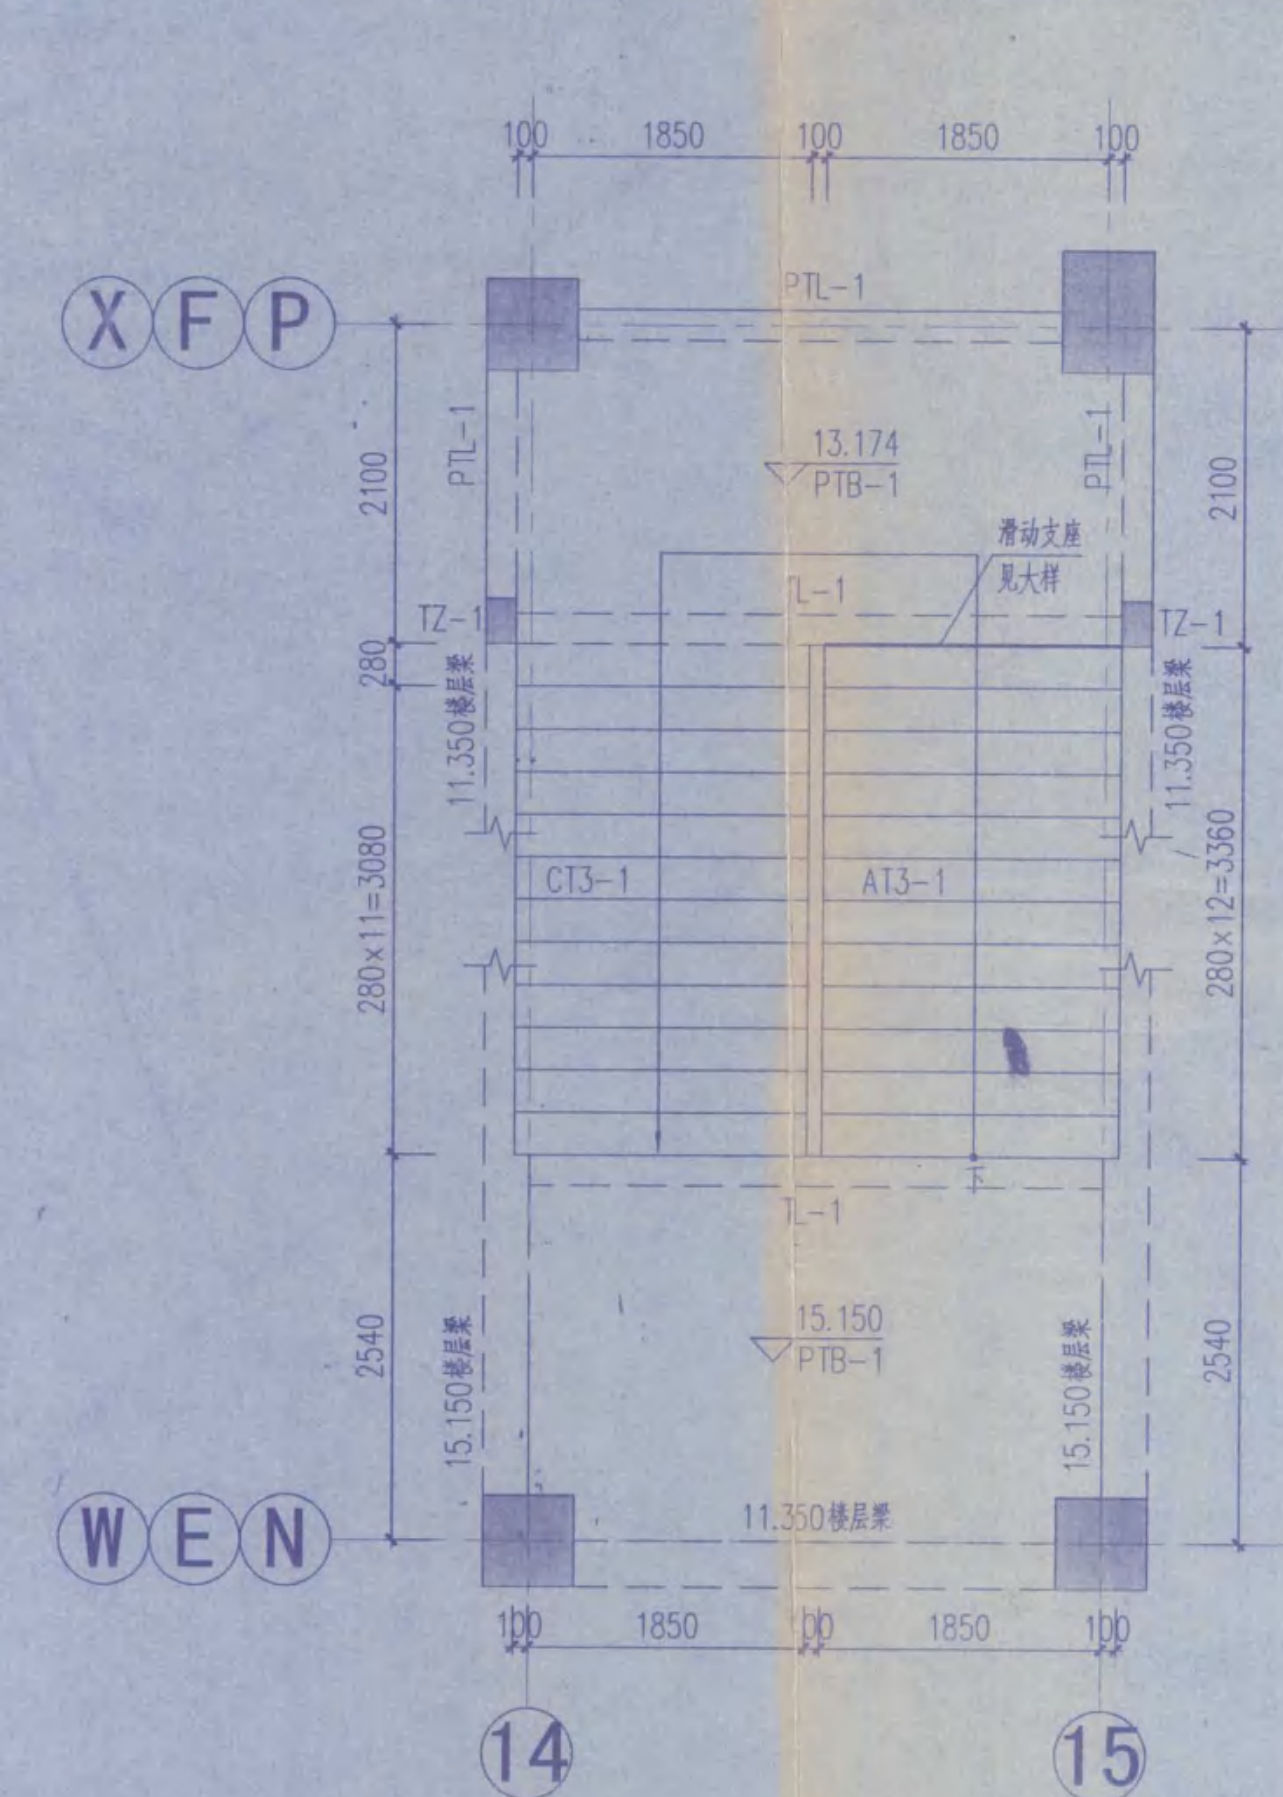



3#楼梯 13.174~15.150标高平面图

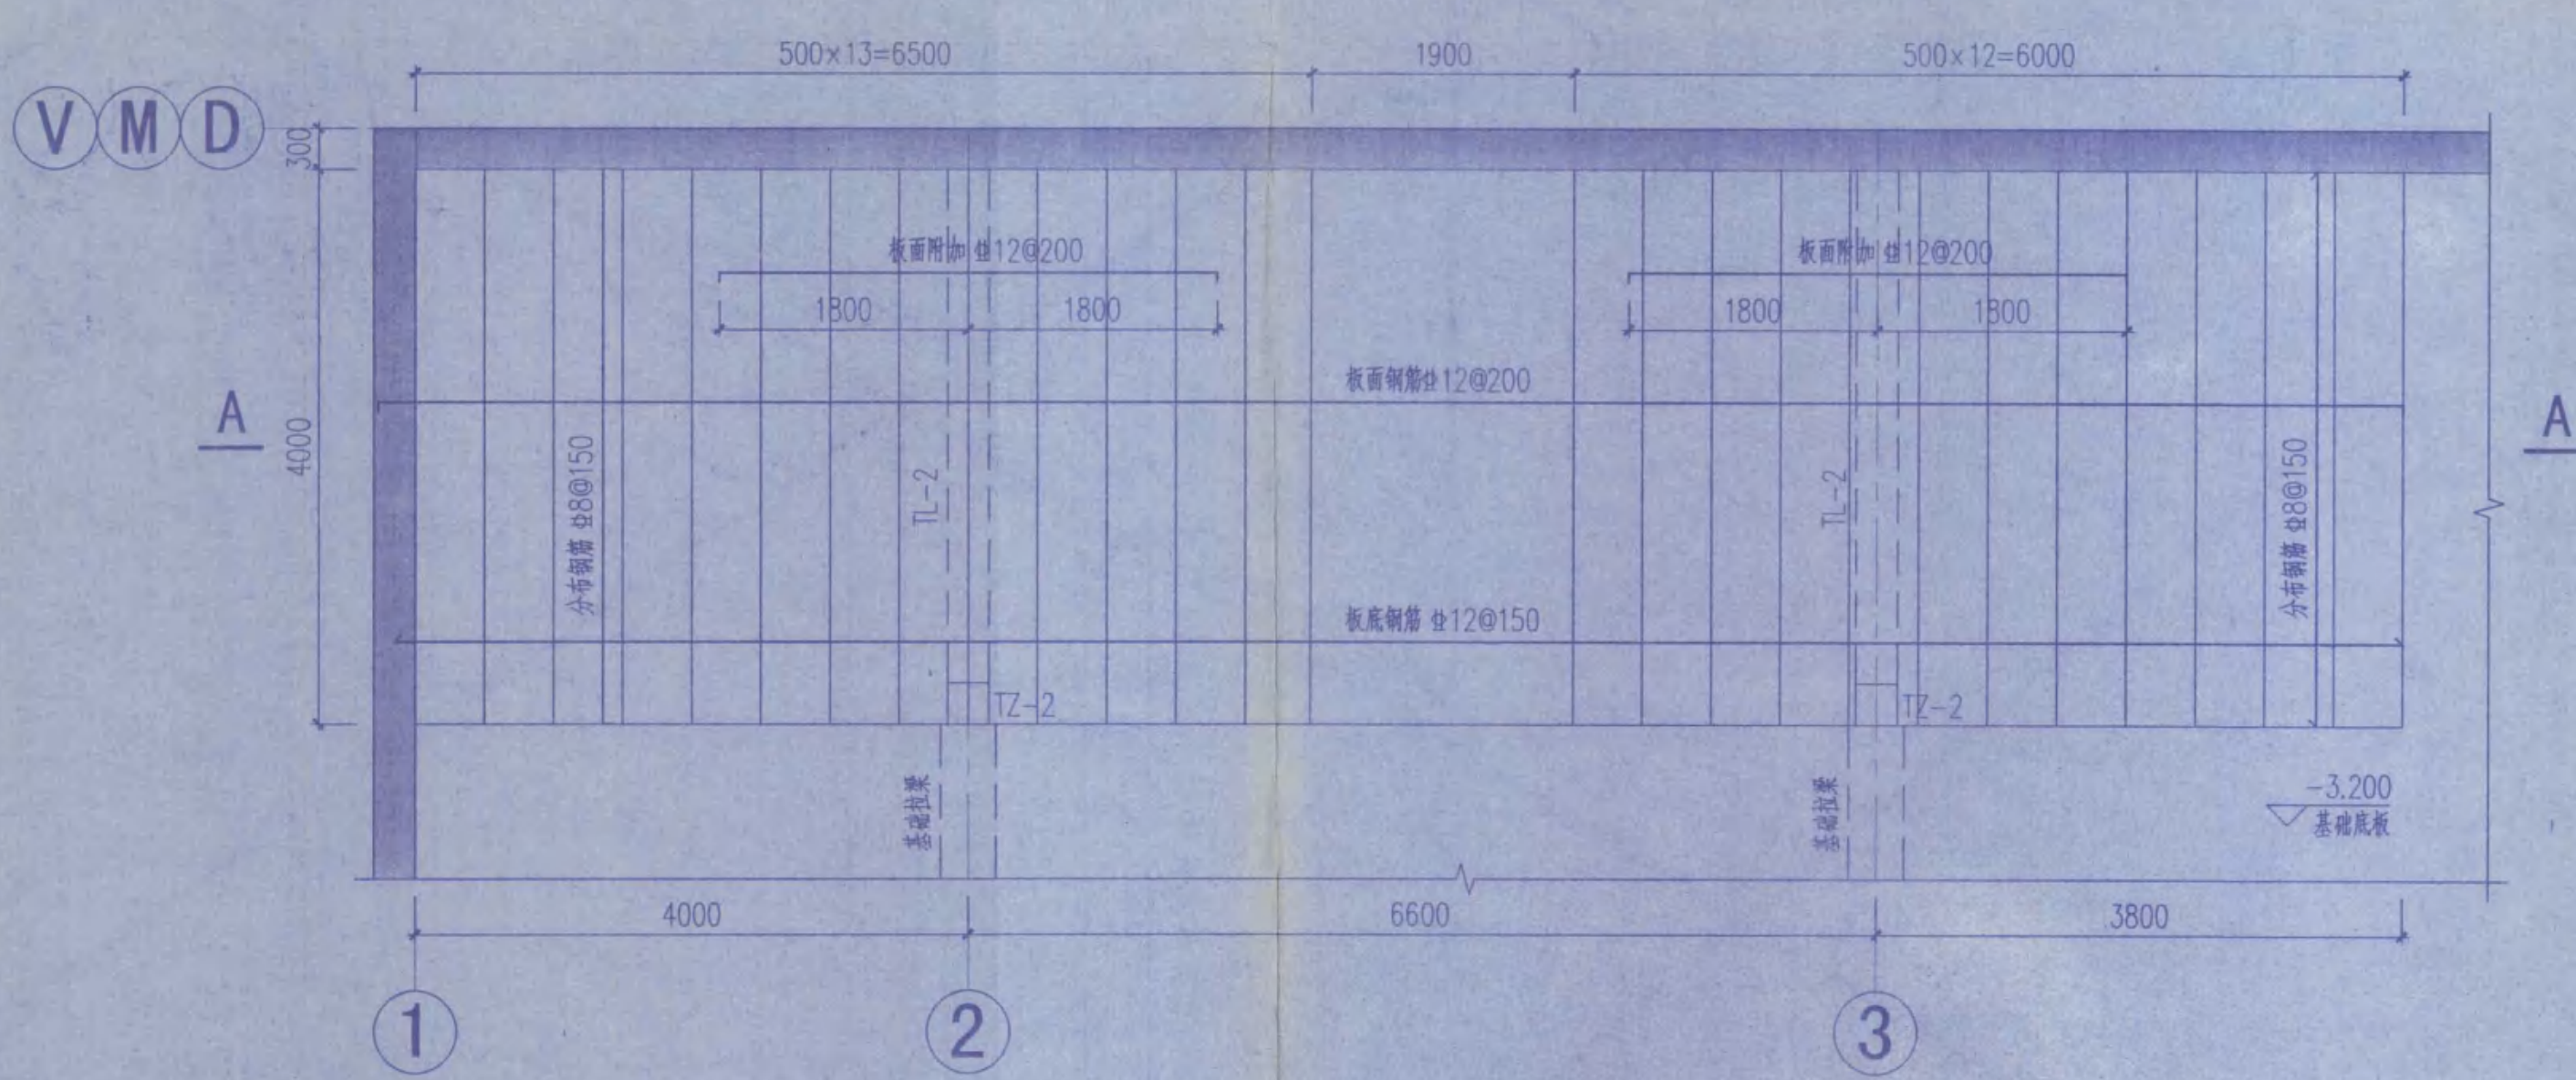

非机动车坡道 结构平面布置图

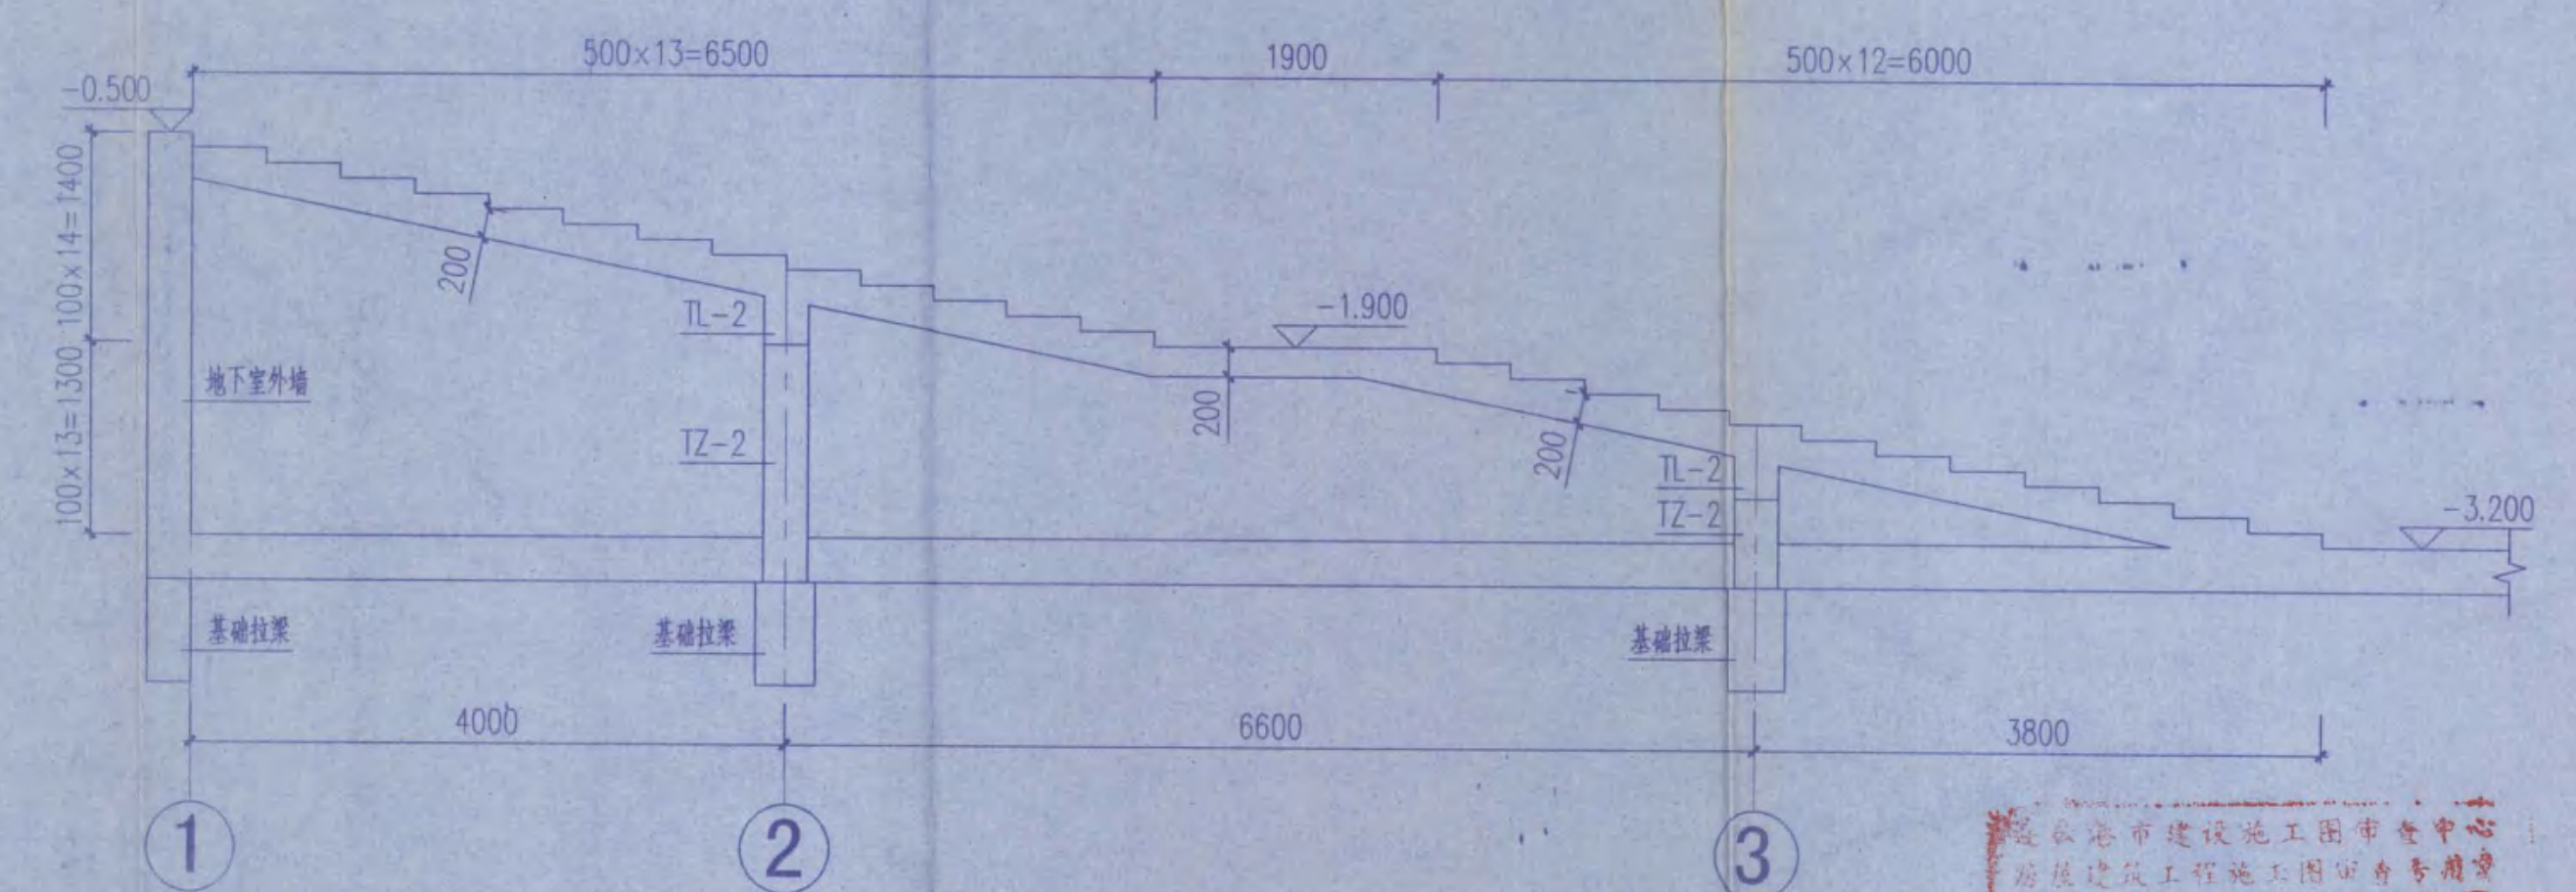

非机动车坡道 A-A剖面图

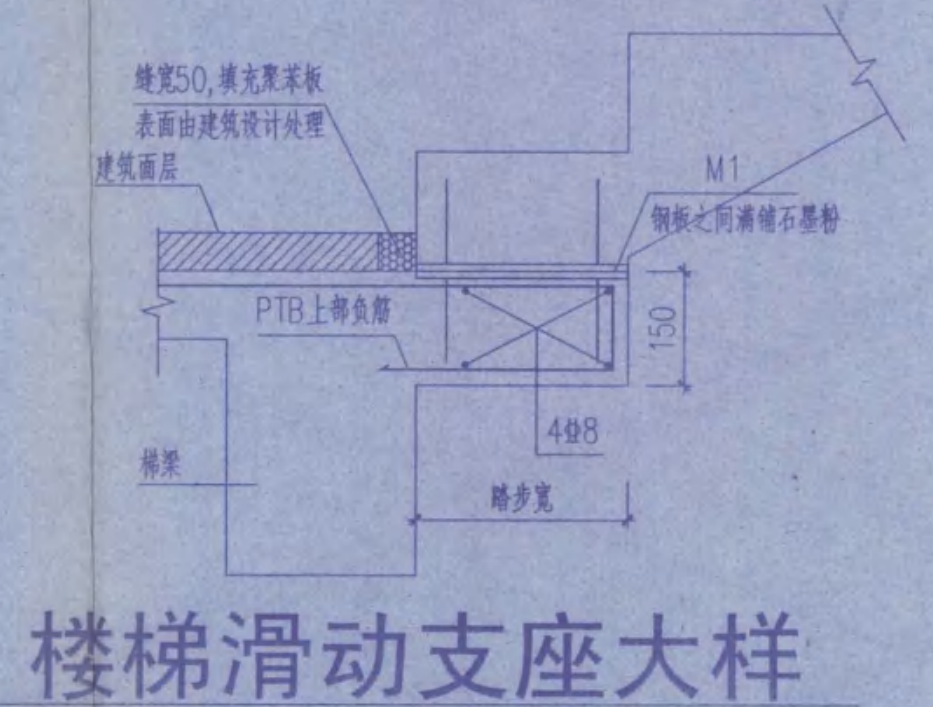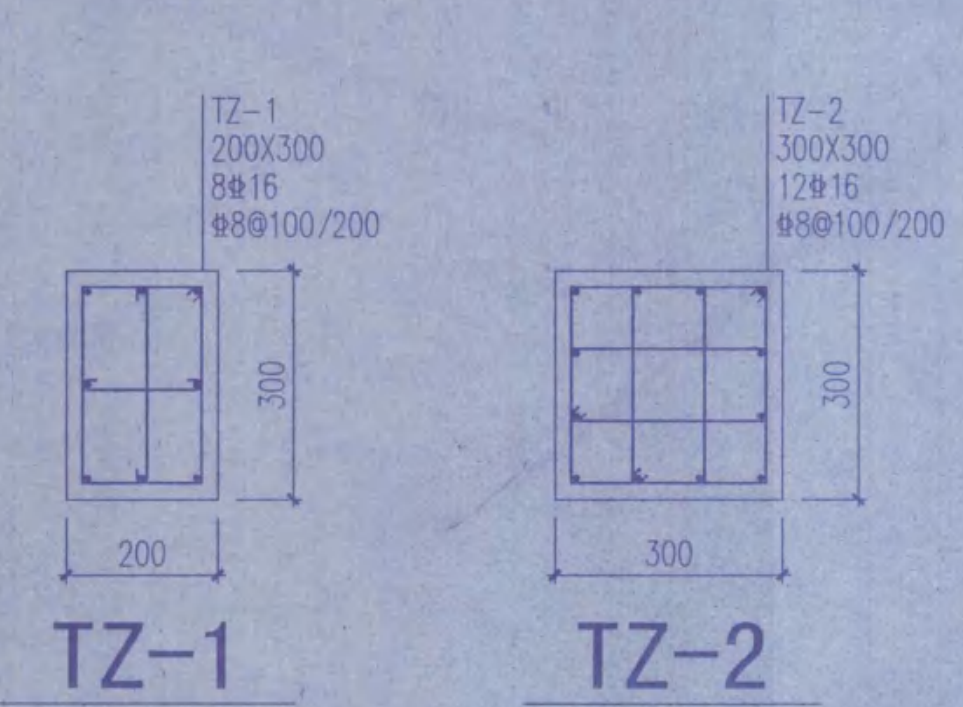


楼梯滑动支座大样

楼梯梁配筋表

梁编号	梁宽	梁高	上部纵筋	下部纵筋	箍筋	腰筋
TL-1	200	450	3#20	3#25	#8@100(2)	N2#12
TL-2	300	500	3#20	4#25	#8@100(2)	N4#12
PTL-1	200	450	3#20	3#25	#8@100(2)	N2#12

设计施工说明:

1. 楼梯混凝土强度等级为C30, 楼梯抗震等级同框架梁。
2. 本图参11G101-2《混凝土结构施工图平面整体表示方法制图规则和构造详图—现浇混凝土板式楼梯》绘制, 相应截面配筋示意及构造要求详见该图集。
3. 梯板跨度超过4m时, 板中起拱1/400;
4. 梯柱下部设吊筋2#20;

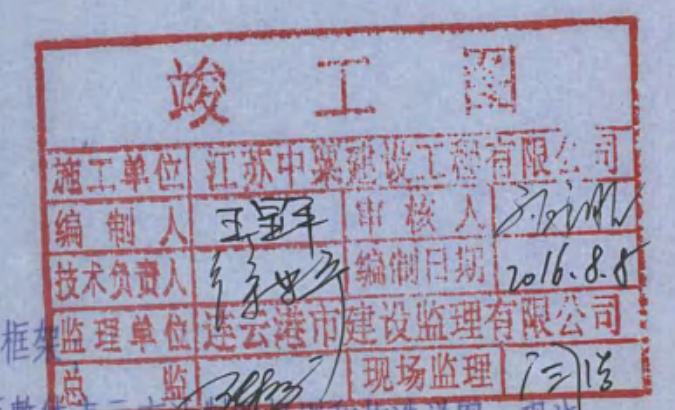




东南大学建筑设计研究院有限公司
ARCHITECTS & ENGINEERS CO., LTD OF SOUTHEAST UNIVERSITY


建设单位	江苏省海州高级中学			
项目名称	江苏省海州高级中学东校区规划与建筑设计-教学楼			
项目编号	2014-1304A	专业	结构	
被修改图号	/		通知单编号	GB001
被修改版号			修改日期	2015.01.12

设计修改 (补充) 通知单

- 1、G201中KZ0-2、G202中KZ-2箍筋为 $\Phi 8@100/200$ 。
- 2、G201中12轴线与E轴线、N轴线相交处KZ-1一层箍筋改为 $\Phi 10@100/200$ 。

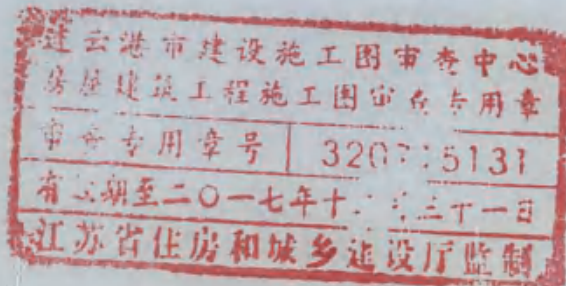

竣 工 图			
施工单位	江苏中粟建设工程有限公司		

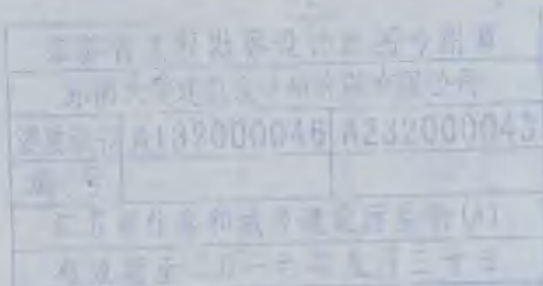

签章

专业负责人	黄晓	修改	孙红宇	审核	黄晓
项目负责人	张辉 倪慧	校核	单红宇	批准	张辉




东南大学建筑设计研究院有限公司
ARCHITECTS & ENGINEERS CO., LTD OF SOUTHEAST UNIVERSITY


建设单位	江苏省海州高级中学		
项目名称	江苏省海州高级中学东校区规划与建筑设计—教学楼		
项目编号	2014-1304A	专业	结构
被修改图号			通知单编号 GB002
被修改版号			修改日期 2015.11.12

设计修改 (补充) 通知单


1. 教学楼二层~屋面C、F、L、P、U、X轴线位置梁外挑耳做法修改如下:

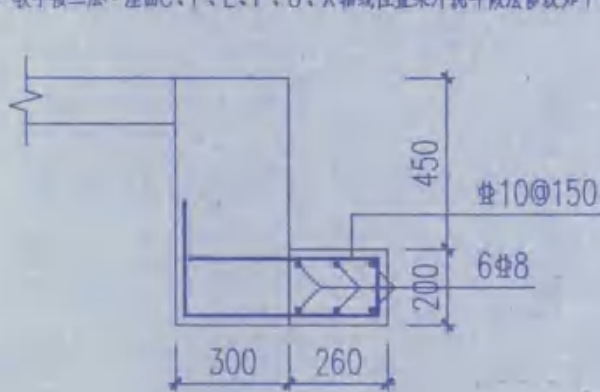



楼层处做法

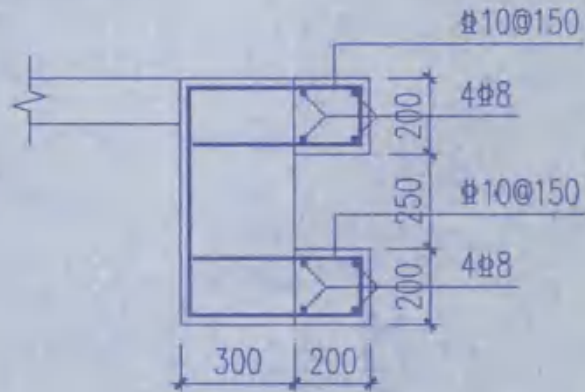

抗震缝处做法

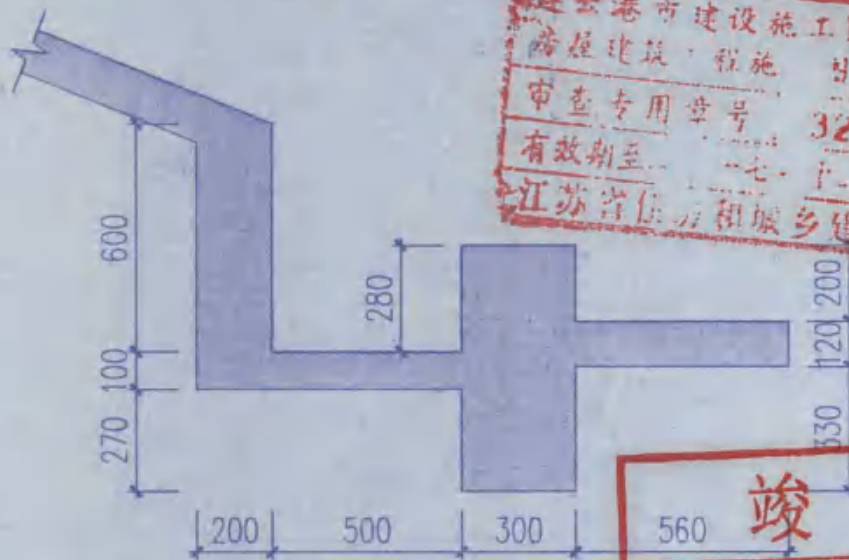

屋面A-A剖面

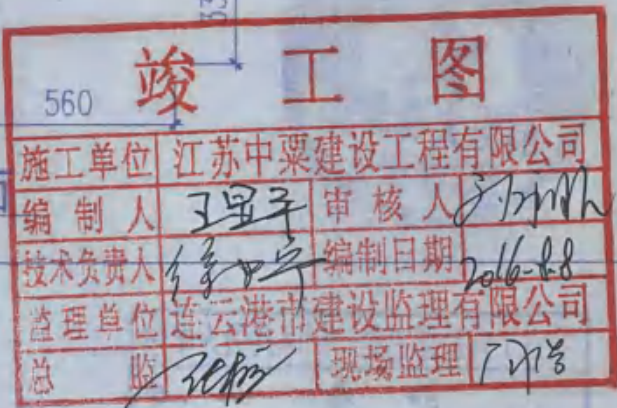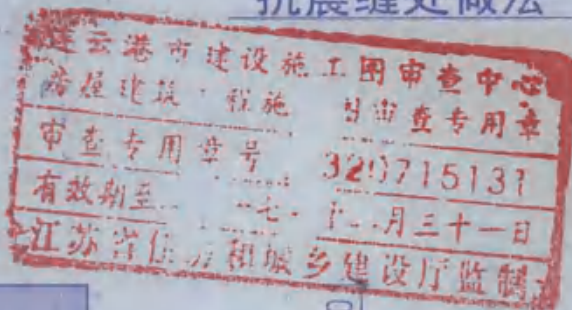

江苏省工程勘察设计出图专用章	
东南大学建筑设计研究院有限公司(2)	
资质证书	A232000043
编号	
江苏省住房和城乡建设厅监制	
有效期至二〇一六年九月三十日	

签章


卷内备考表

本卷共有文件材料 12 页，其中：
文字材料 1 页，图样材料 12 页，
照片 1 张。

说明：

立卷人：

刘永昭

2019年8月19日