


审核  
日期  
2014.11.14

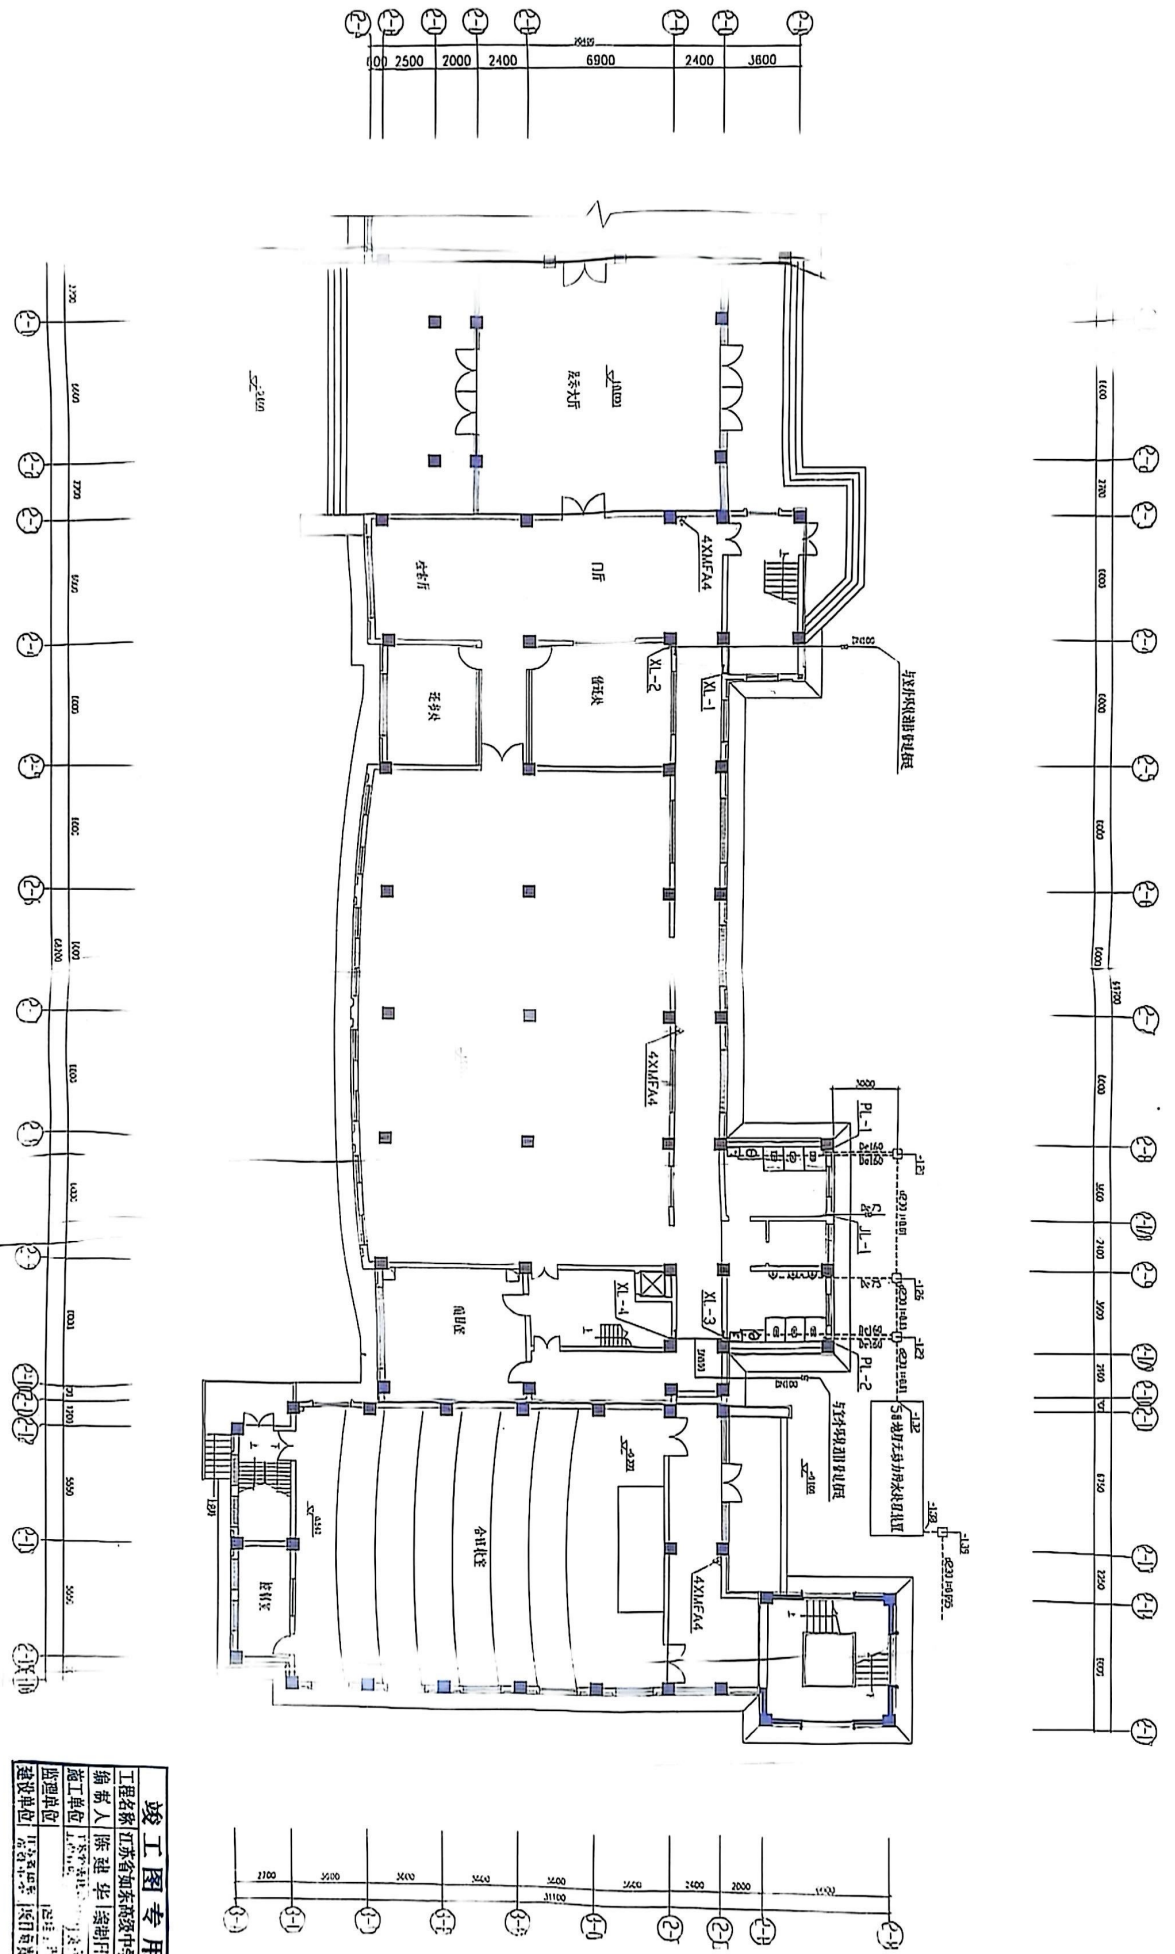

图书馆一层平面图 1:1000


竣工图专用章	
编制人	陈建华
编制日期	2014.11.14
