


设计编号			
设计版本	修改图	专业	审核
出图日期	2025.10	图号	LP2-1.01

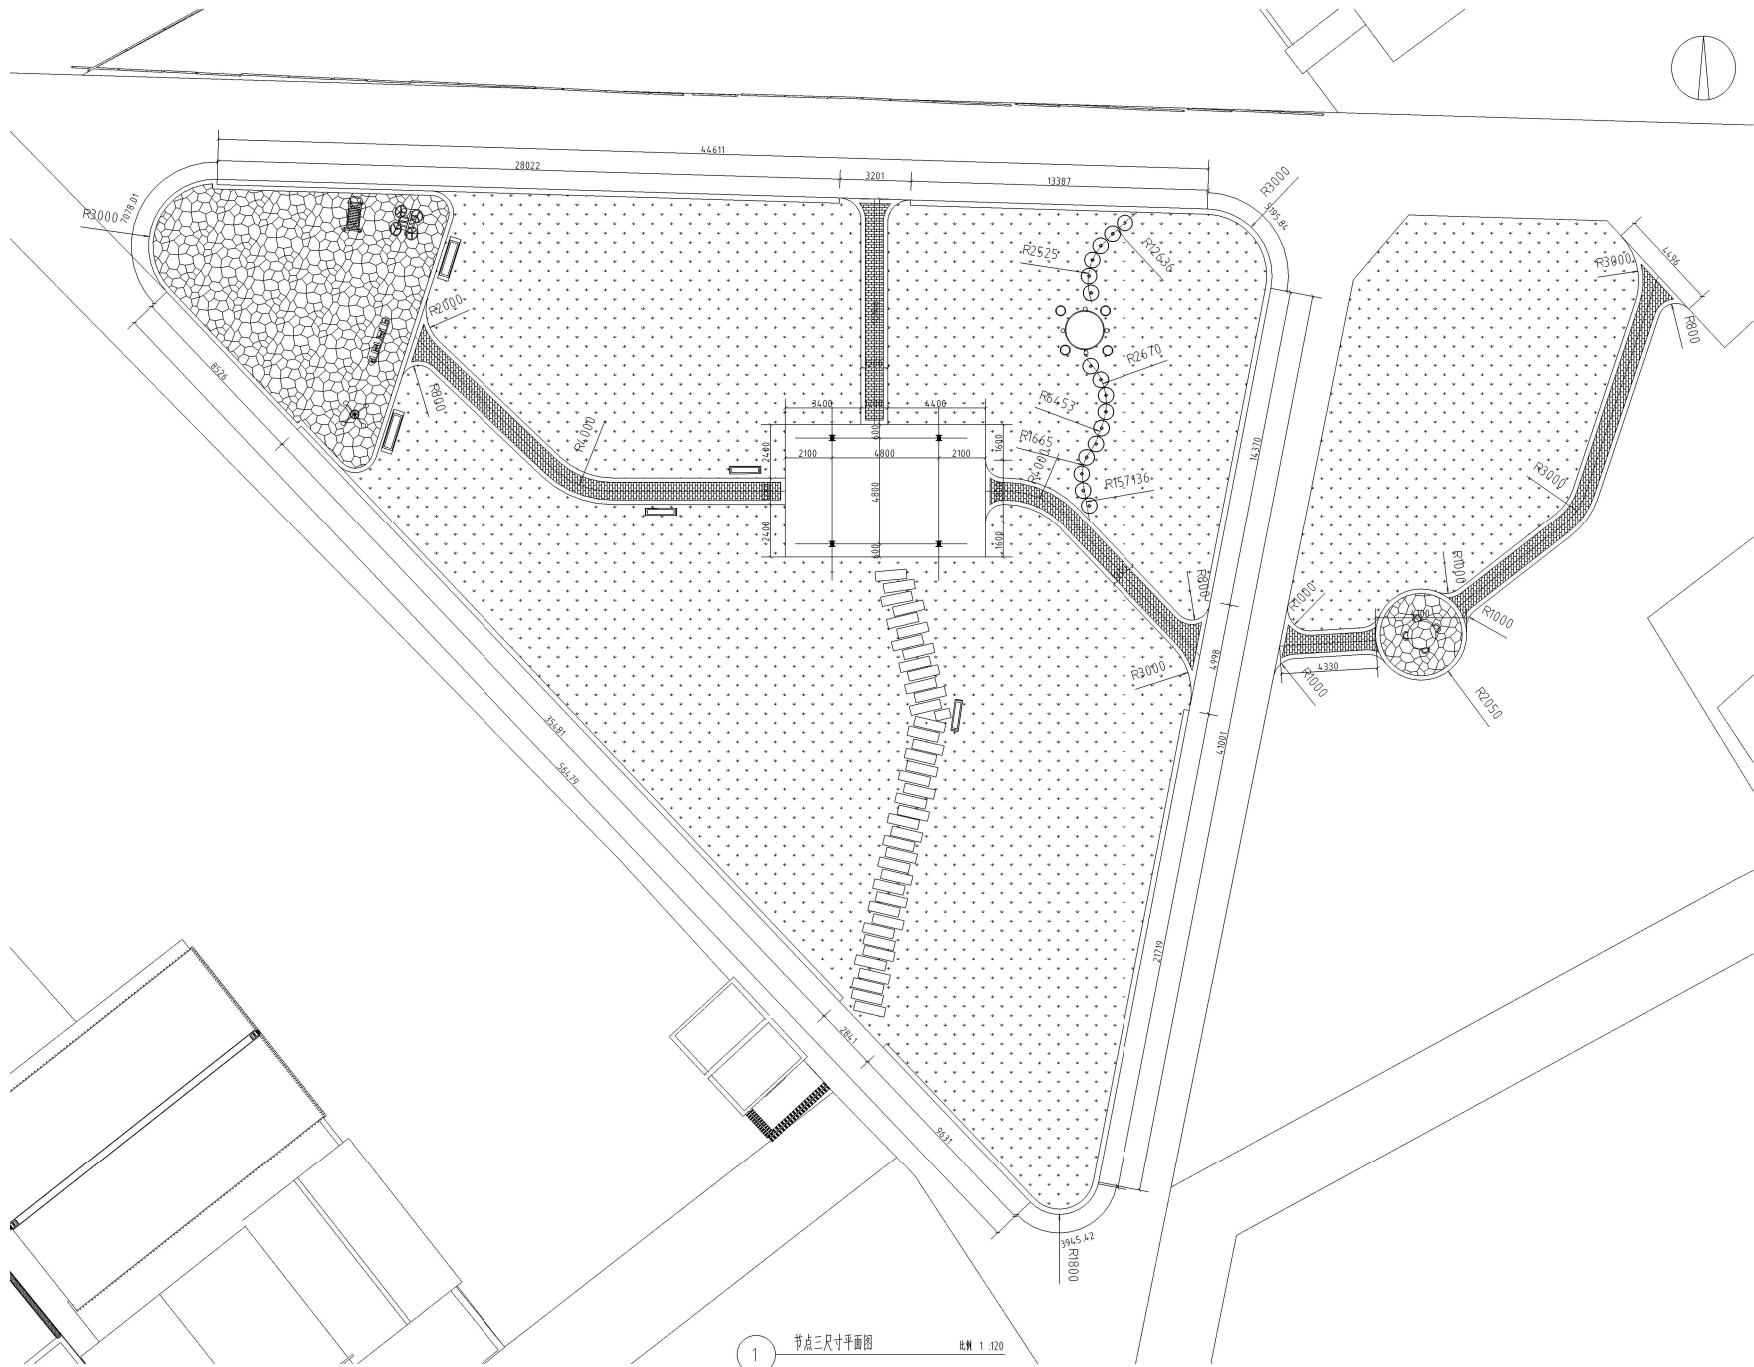


1 节点三尺寸平面图 比例 1:120

日期	


日期	2025.10	设计	LP3-1.01

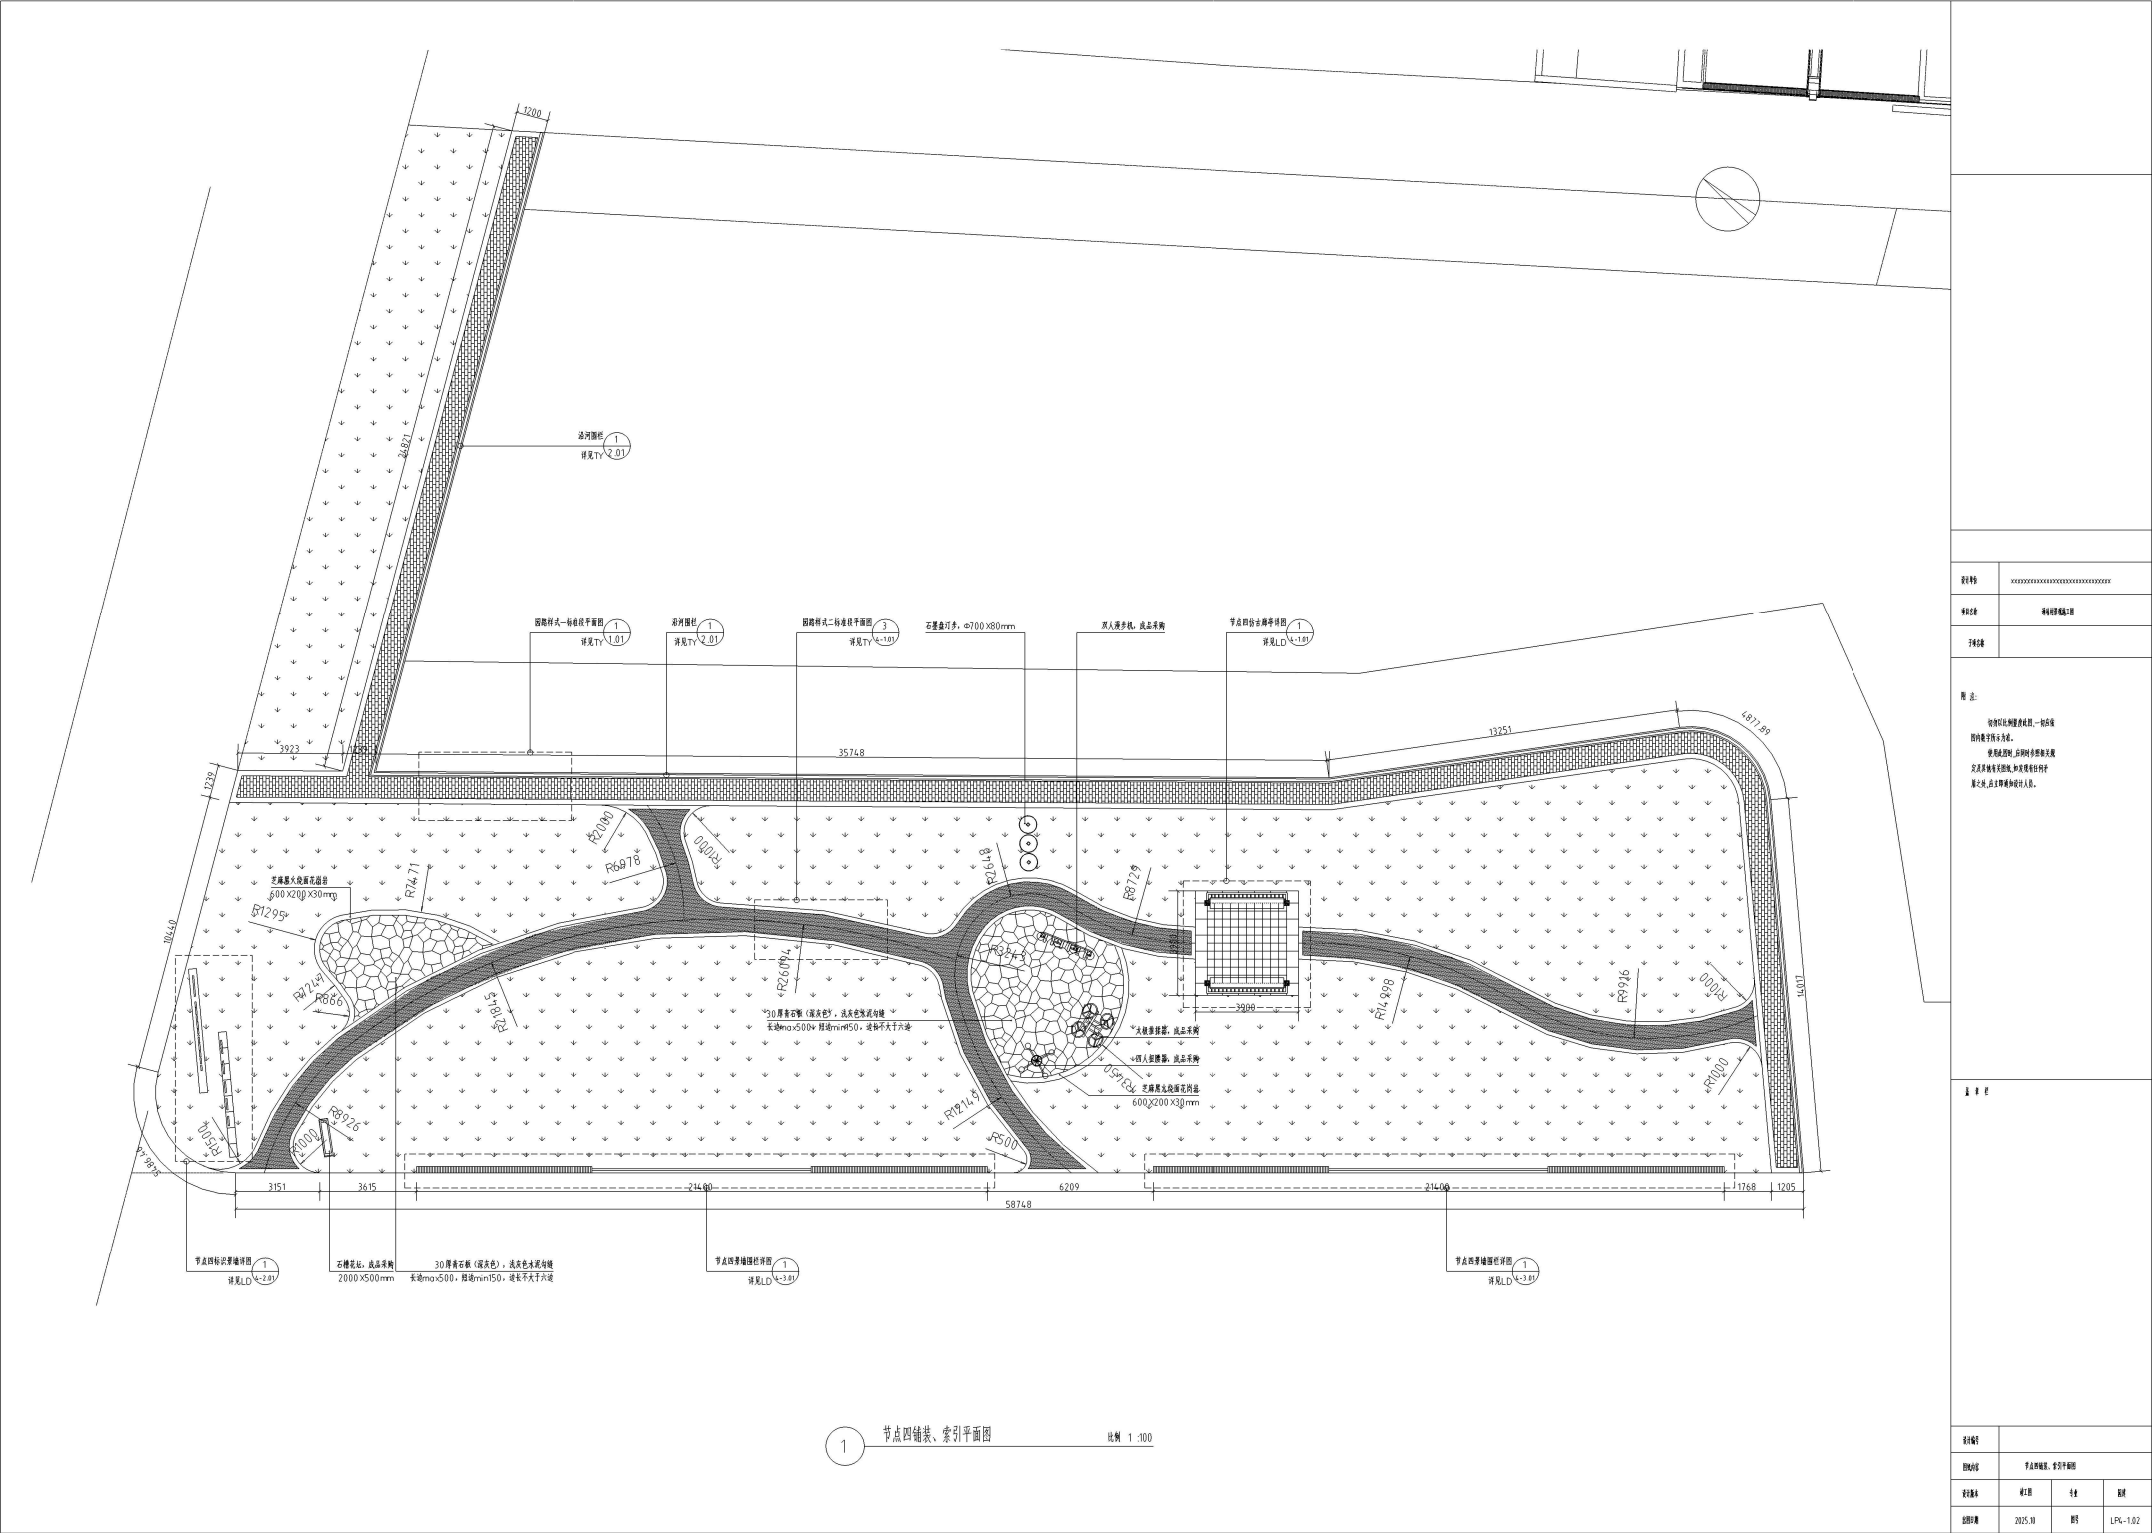







图例	XXXXXXXXXXXXXXXXXXXX
比例尺	1:100
图名	


图例

1 节点四铺装、索引平面图 比例 1:100






图例编号			
图例内容	节点四铺装、索引平面图		
设计版本	竣工图	专业	园林
制图日期	2025.10	图号	LPK-1.02

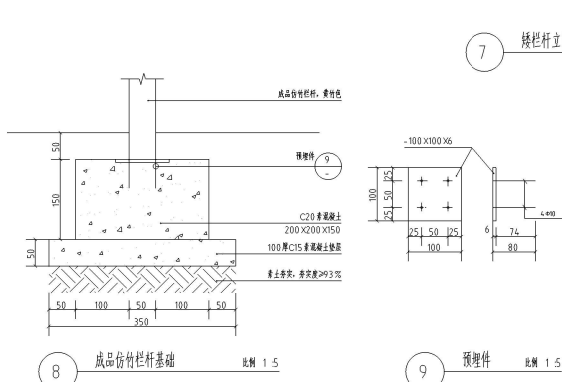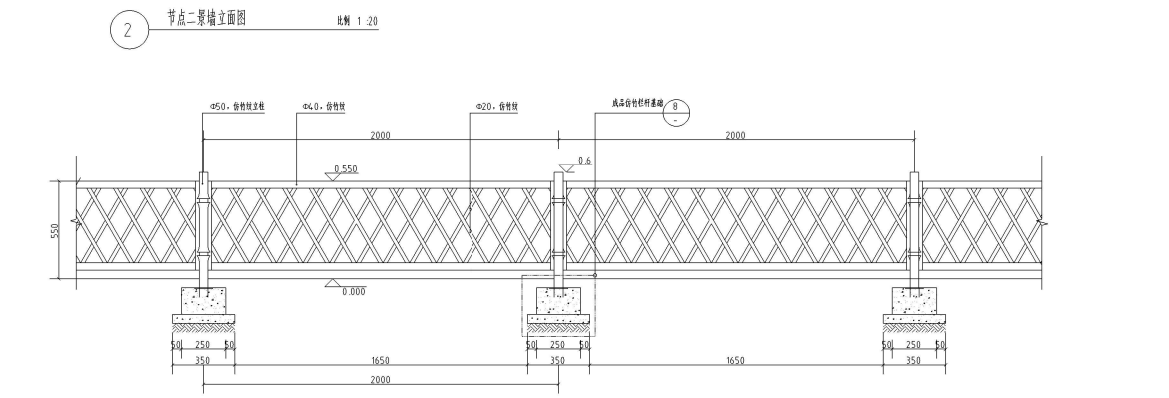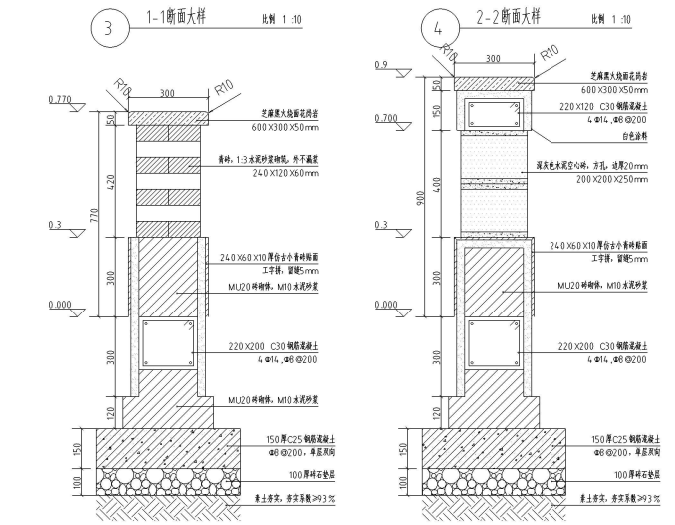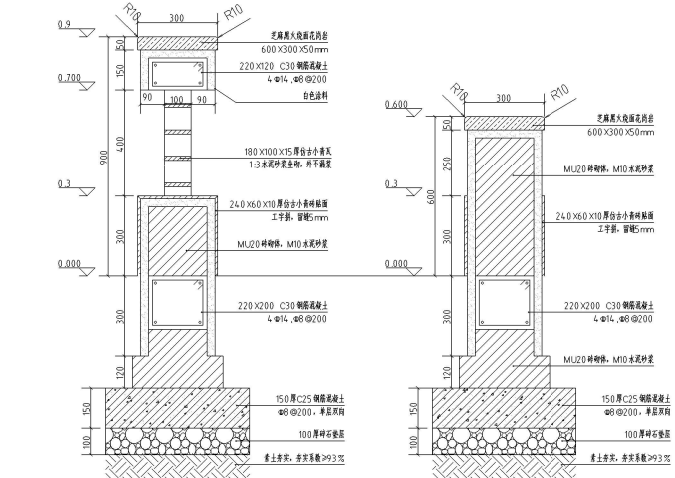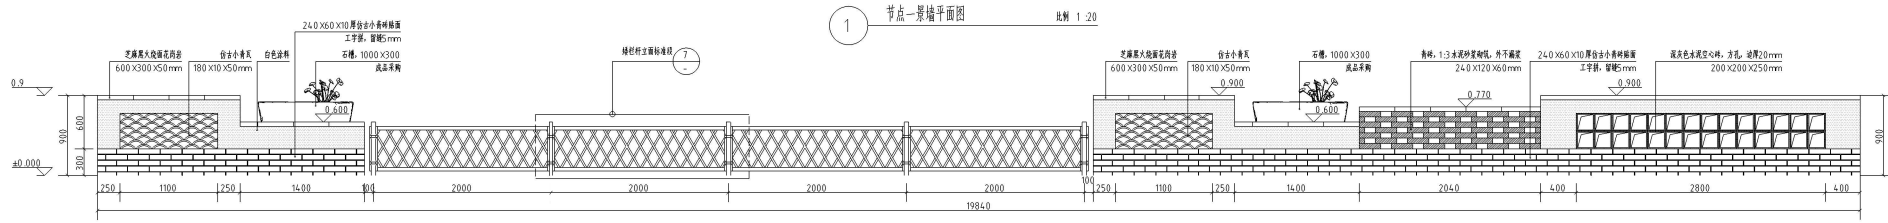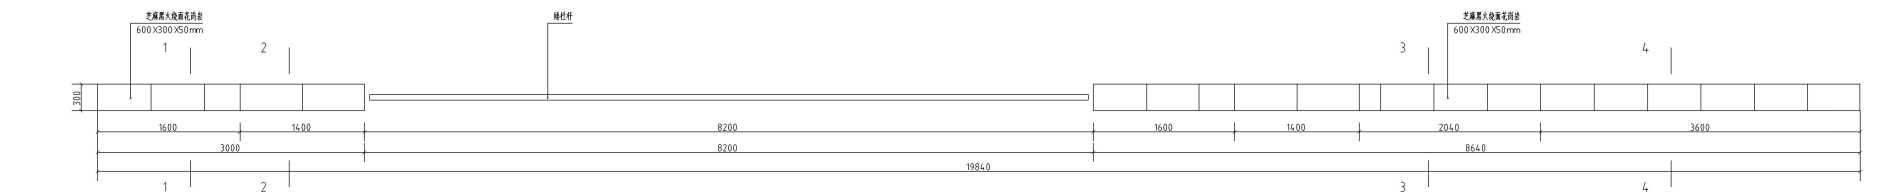

设计单位	XXXXXXXXXXXXXXXXXXXXXXXXXXXX
设计人	XXXXXXXXXXXXXXXXXXXX
审核人	XXXXXXXXXXXXXXXXXXXX

图注：
1. 栏杆柱采用预埋件，预埋件采用热镀锌钢板，厚度不小于3mm。

设计日期	2025.10	设计	LDI-2.01

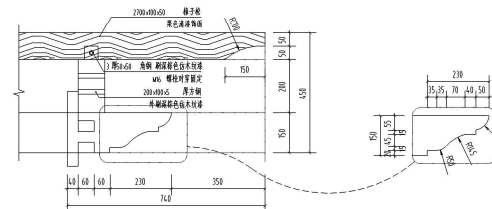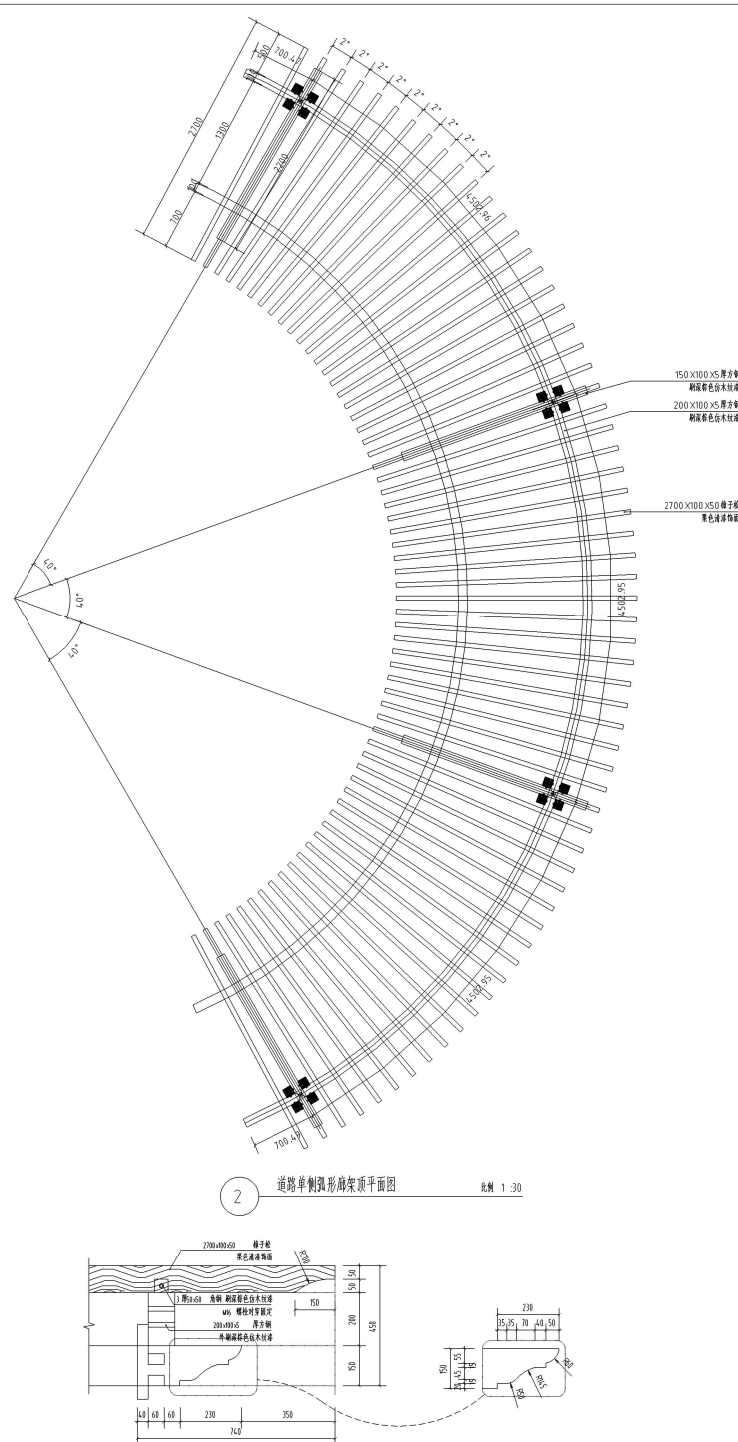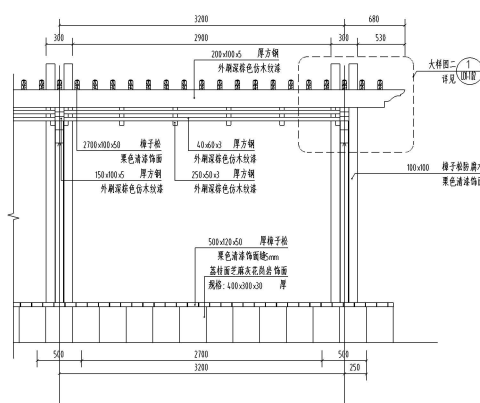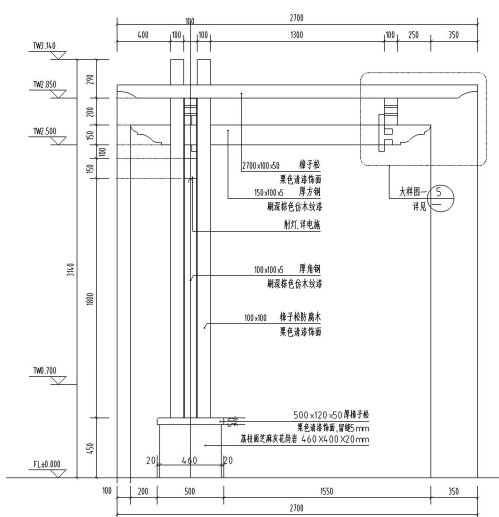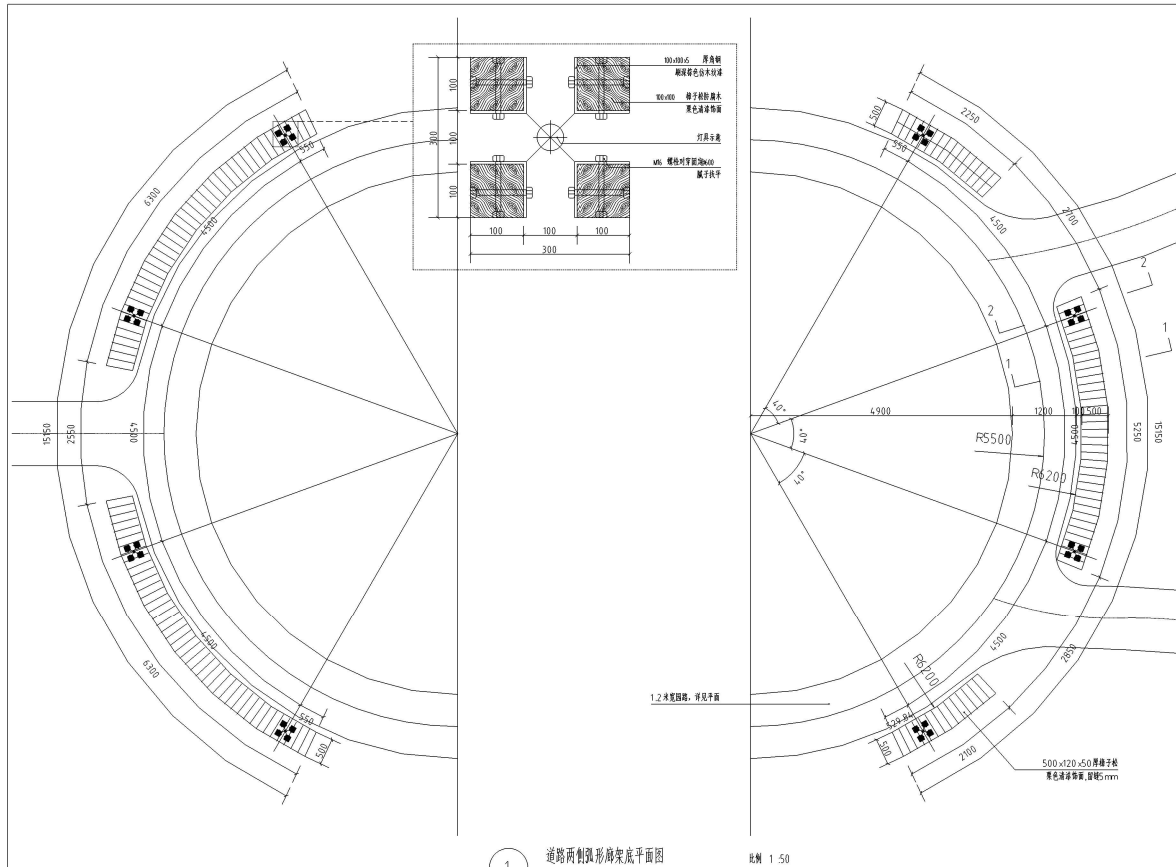

项目特征	XXXXXXXXXXXXXXXXXXXXXXXXXXXX
工程名称	




图 2:

创建以比例量度为图, 一般以绘图内数字所示为率。









使用此图时, 应同时考虑图例定义及其他无图例, 如发现有误于图例, 应予以修正。

443

设计编号			
设计版本	竣工图	专业	建筑
日期/图号	2025.10	图号	LD1-1.01

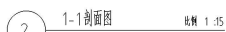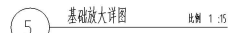 

设计编号			
设计版本	版本号	专业	图例
出图日期	2025.3.0	图号	LD1-1.02

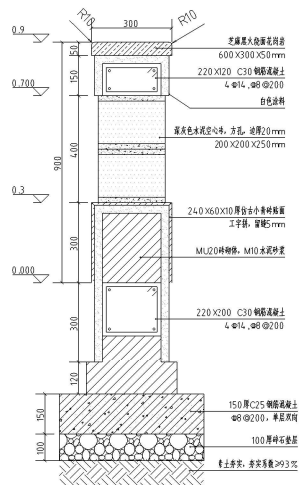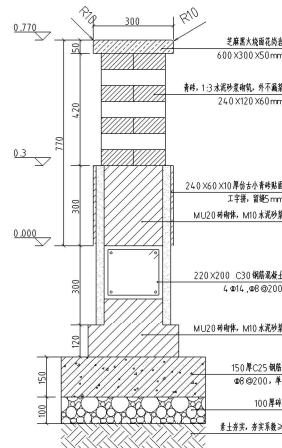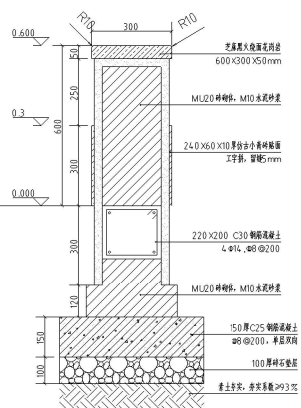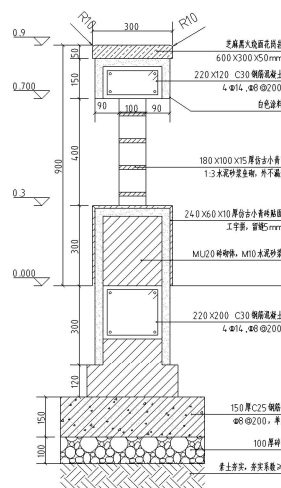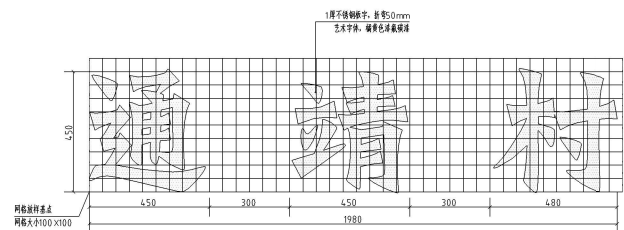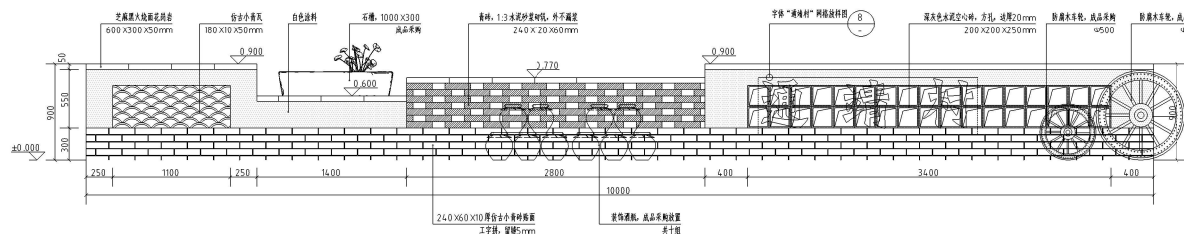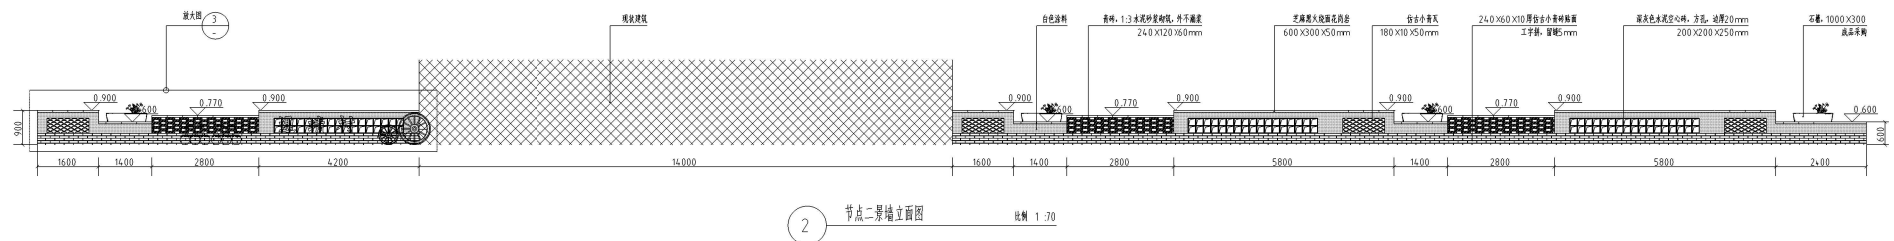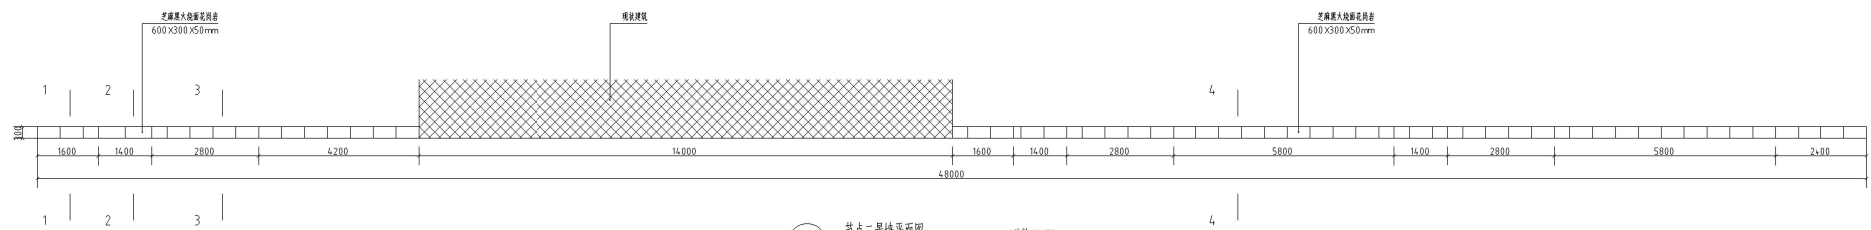




使用此图时,应同时考虑相关定义及其有关图例,如发现有任何矛盾之处,应立即通知设计人员。

104


设计编号			
设计版本	施工图	全套	图例
出图日期	2025.10	图号	LD2-1.01

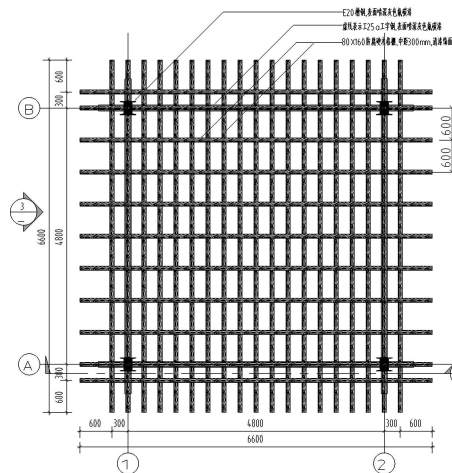


1 花架顶平面图 比例 1:50

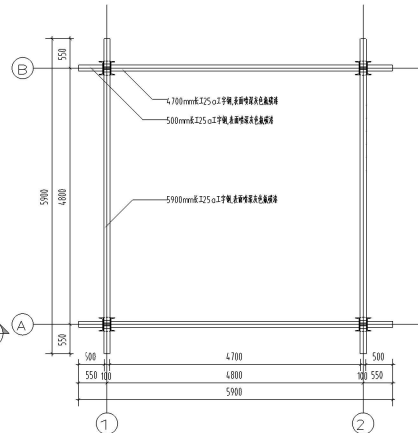


2 花架横梁平面图 比例 1:50

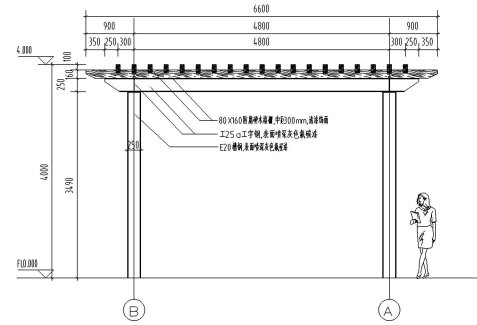


3 水庭院花架立面图 比例 1:50

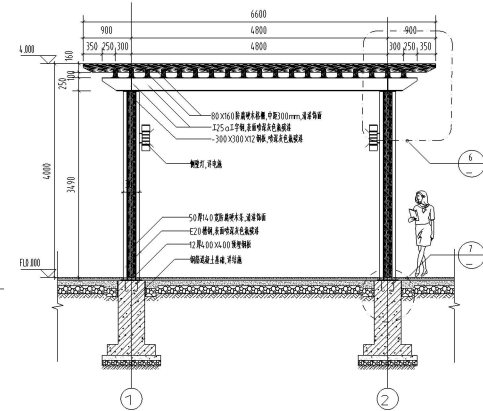


4 水庭院花架剖面图 比例 1:50

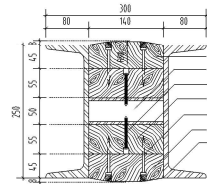


5 花架支柱平面图 比例 1:5

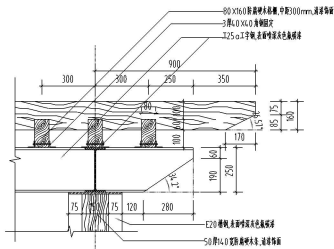



6 节点大样图一 比例 1:5

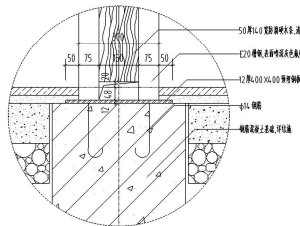


7 节点大样图二 比例 1:5

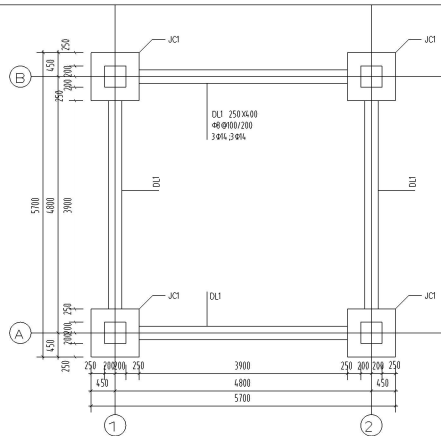


8 花架基础平面图 比例 1:50

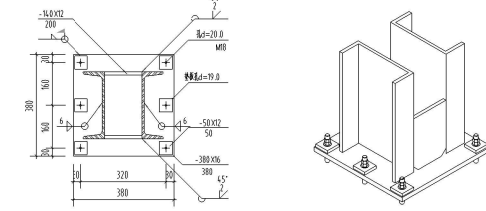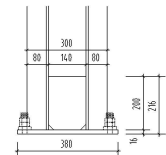


9 柱脚连接大样图 比例 1:5

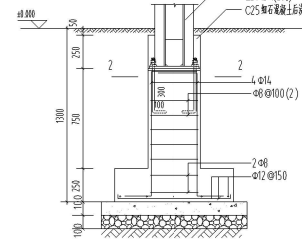

10 1-1 比例 1:20

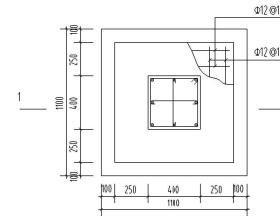

11 JC1 比例 1:20

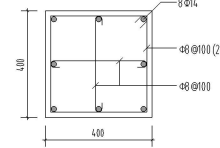

12 2-2 比例 1:20

- 说明:
 5. 未标明的钢筋均为 Φ12 @150;
 6. 配合图按图施工;
 7. 未标明的钢筋按图施工。







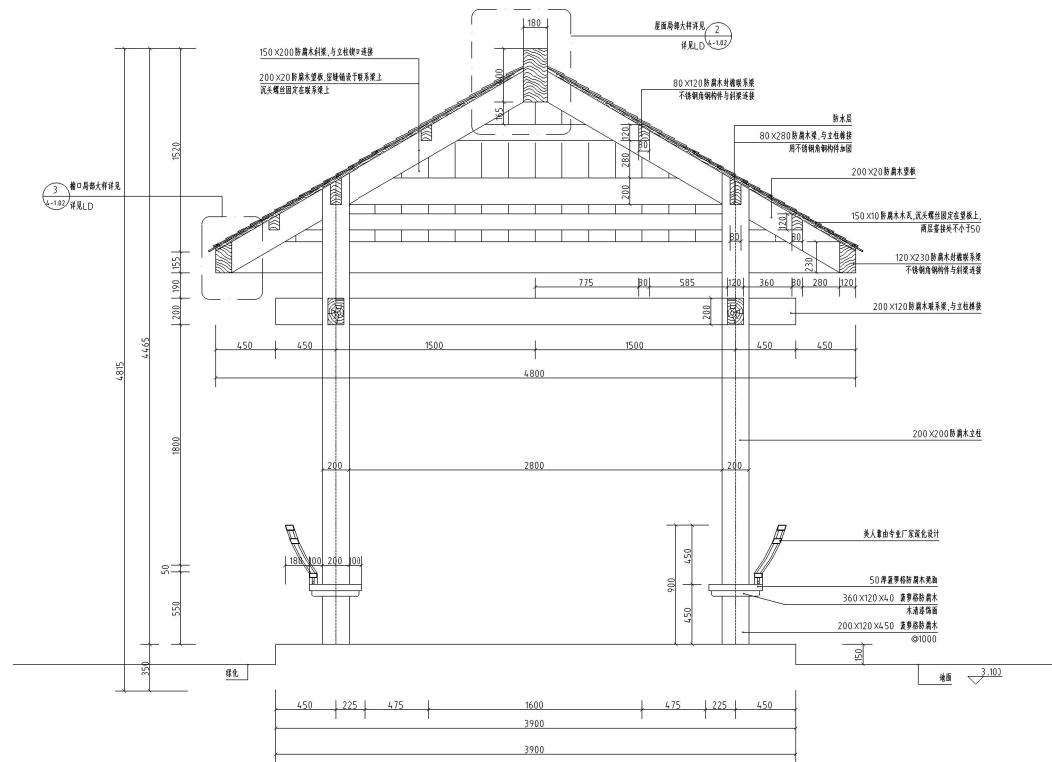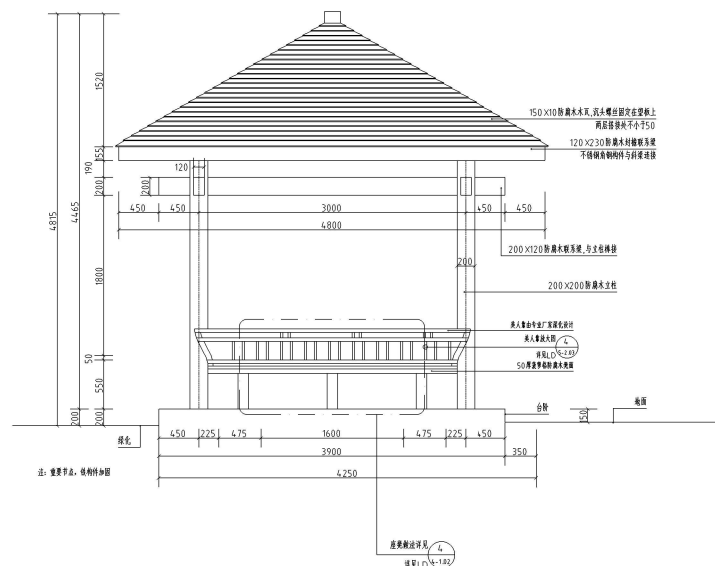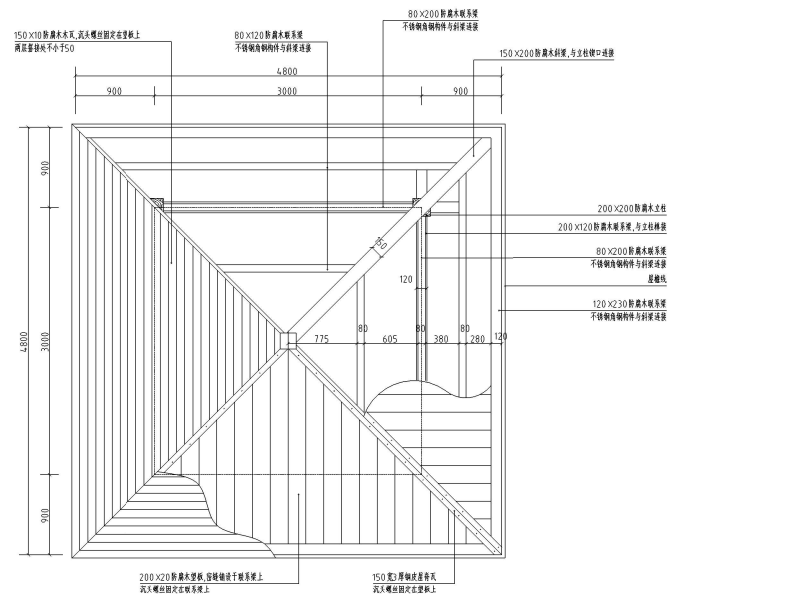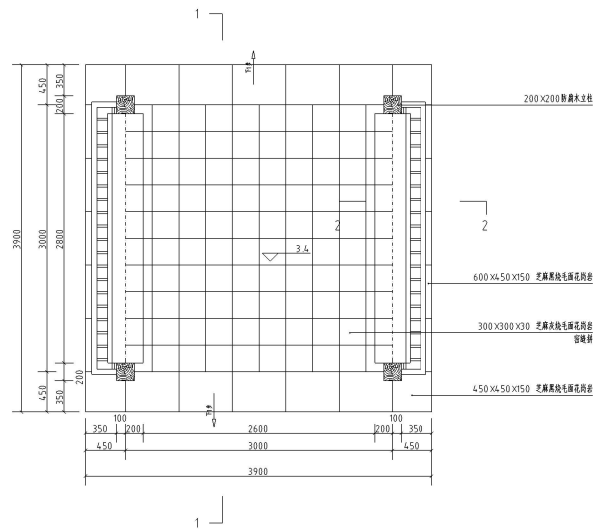


项目序号	XX
子项目名称	

附注：
切勿以此例套用于图，一切应依
图内数字指示为准。
使用此图时，应同时参照相关图
文及其他有关图说，如发现有任何不
同之处，应立即通知设计人员。


[illegible]

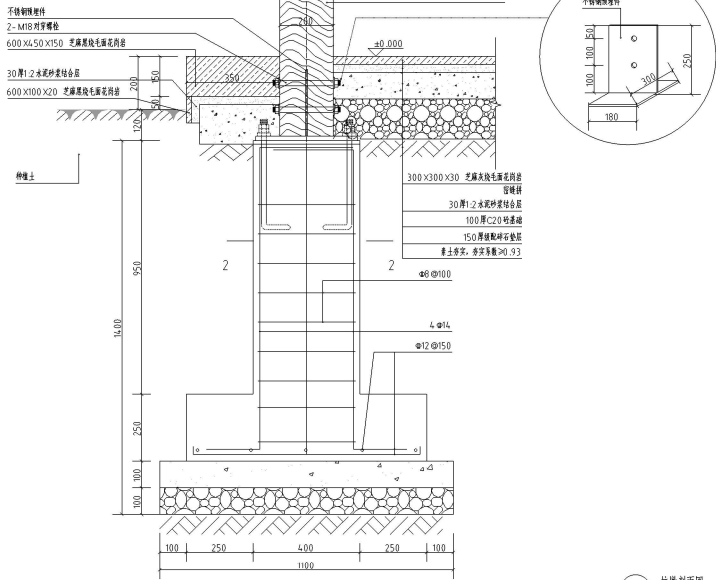


1 柱横剖面图
Scale 1:30

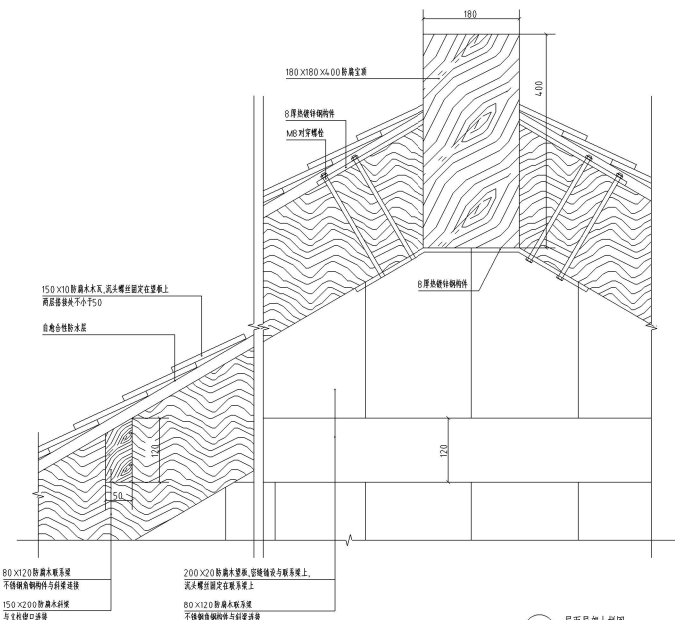


2 屋面局部大样图
Scale 1:5

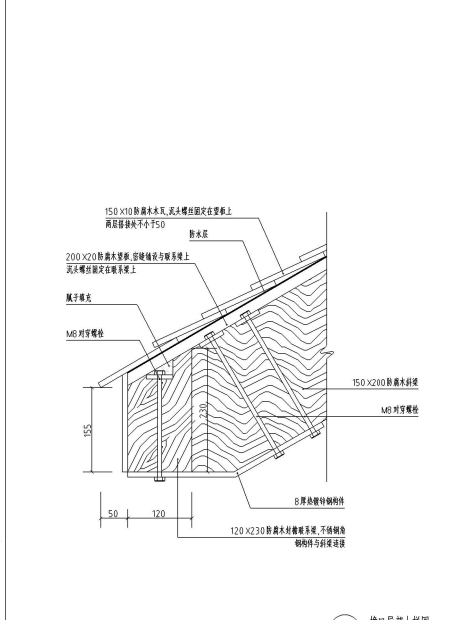


3 檐口局部大样图
Scale 1:3

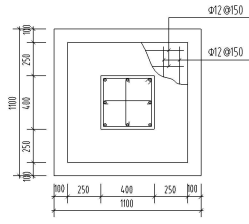


4 柱墩JCL平面图
Scale 1:20

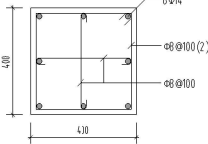


5 2-2剖面图
Scale 1:30

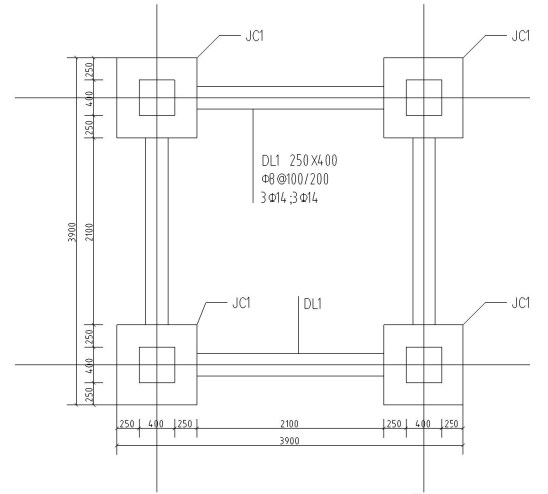



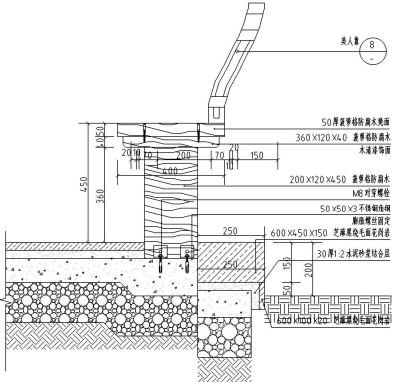

6 2-2剖面图
Scale 1:30

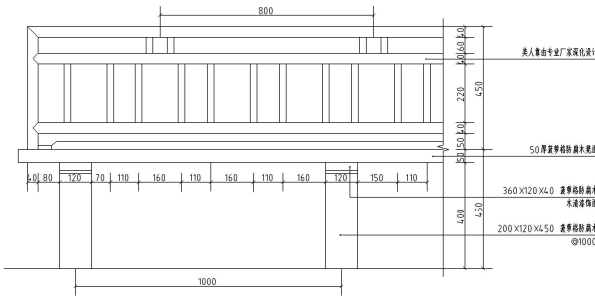

7 美人靠放大图
Scale 1:30

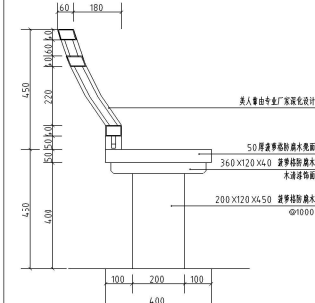


8 美人靠坐凳断面图
Scale 1:30


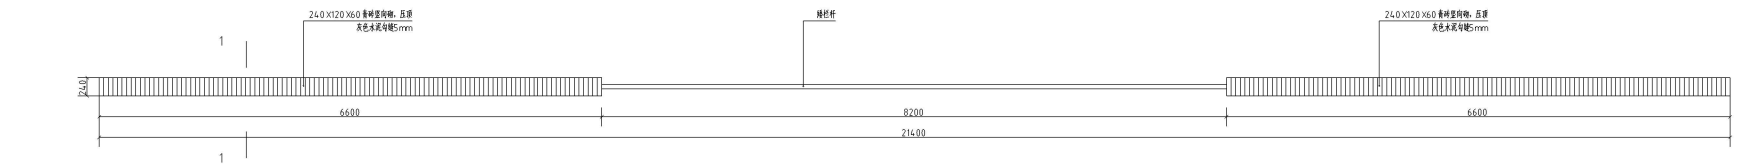


节点四景观围栏平面图 比例 1:35

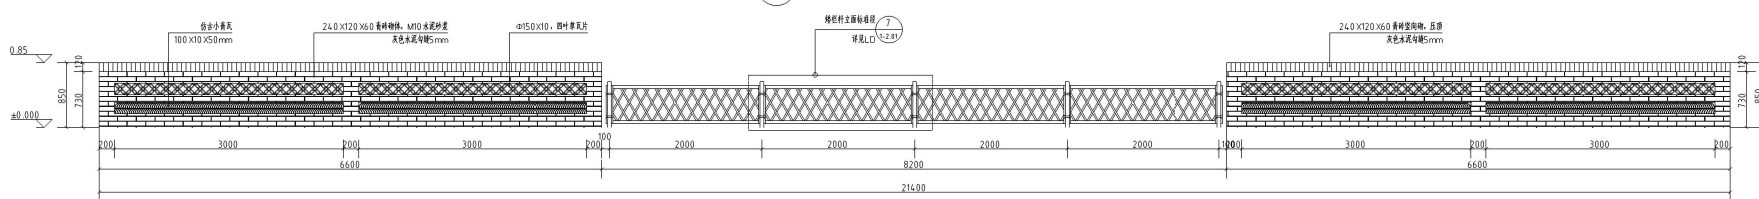

节点二景观围栏立面图 比例 1:35

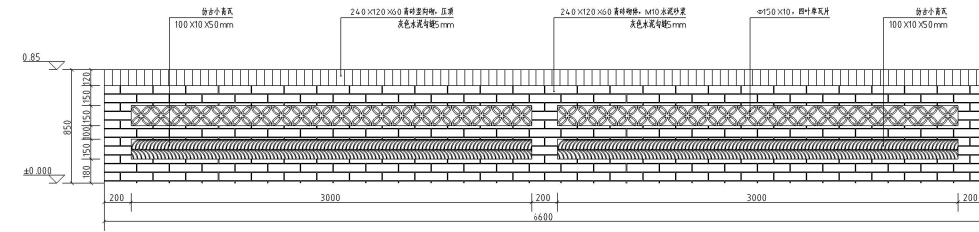

节点二景观围栏局部放大图 比例 1:35

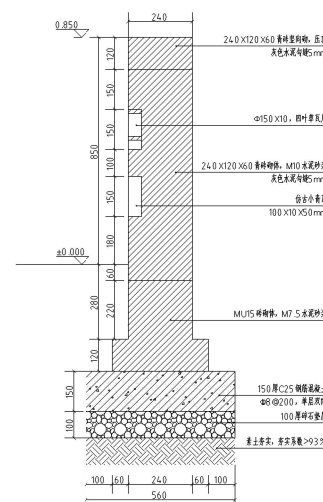


1-1断面大样 比例 1:30


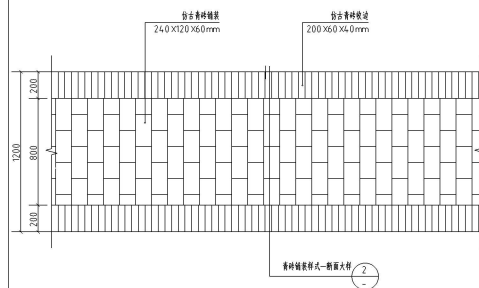


1 园路样式—标准段平面图 比例 1:20

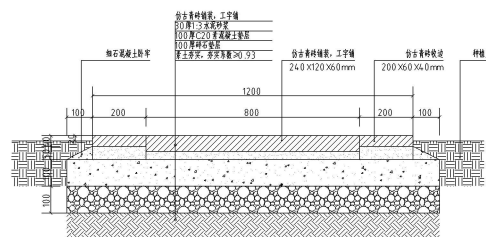


2 园路样式一断面大样 比例 1:10

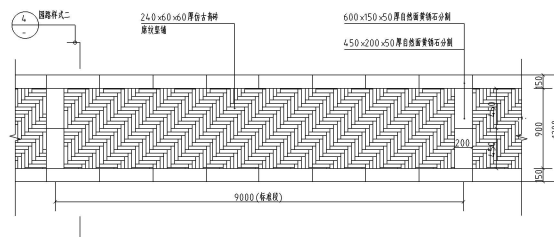


3 园路样式二标准段平面图 比例 1:30

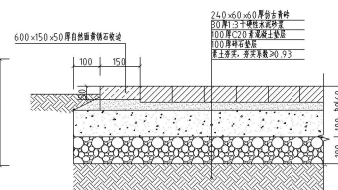

园路样式二断面大样 比例 1:10

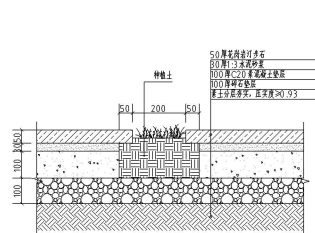

5 订步断面大样 比例 1:10

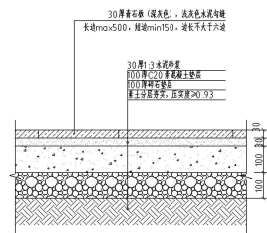





6 碎拼青石板铺装断面大样 比例 1:10

附注:

初值以比例量度或时, 一切应依
因内数字指示为准。

使用此图时, 应同时参照关系
及其其他有关图, 如发现有任何不
属之点, 应立即通知设计人员。

设计编号			
图线内容			
设计版本	版本号	变更	日期
出图日期	2025.10	册号	

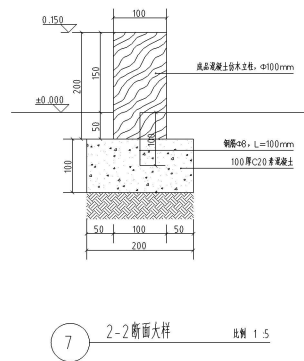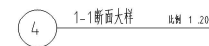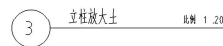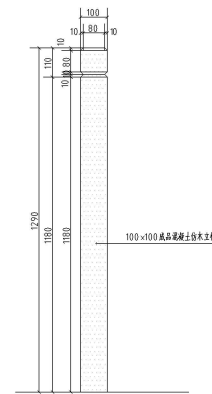

附注:


设计编号			
设计版本	第一次	全套	图例
出图日期	2025.10	图号	TY-2.01