



2#楼梯2-2剖面图 1:50

注：本楼梯为教学楼梯疏散楼梯，中间层设置缓冲空间，详见各层平面。


- 1、楼梯平面图中所示箭头均为向“上”。
- 2、楼梯面层采用防滑地砖，做法详施工说明。
- 3、踏步防滑条：选用成品防滑梯沿砖，详见06J403-1-149-16。
- 4、楼梯栏杆及扶手做法参见06J403-1-23-B12型不锈钢栏杆。
- 5、楼梯靠墙扶手高度同相对位置楼梯栏杆高度，做法参见06J403-1-76页K8型扶手。
- 6、护窗栏杆做法参见06J403-1-78-H3。
- 7、扶手栏杆离地面100高度内不留空。
- 8、楼梯栏杆及护窗栏杆完成后有效高度均不小于本图中标注高度，垂直杆件间距均不大于110。
- 9、楼梯井两侧扶手处需设置防滑设施。
- 10、防火玻璃墙的耐火完整性不应低于0.5h，外窗的耐火完整性不应低于防火玻璃墙的耐火完整性要求。

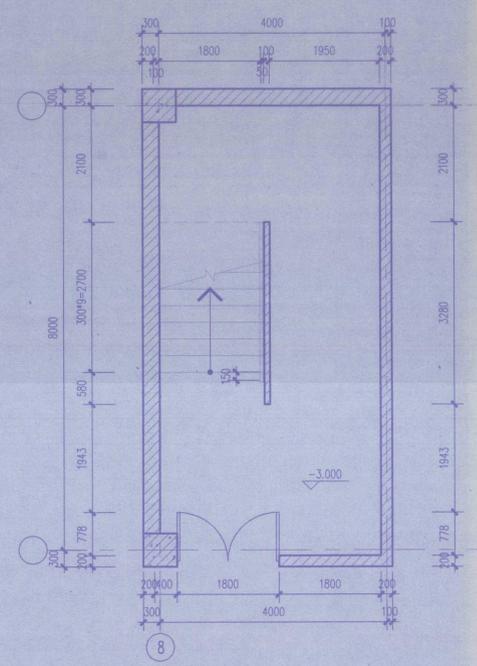


2#楼梯地下一层平面图 1:50

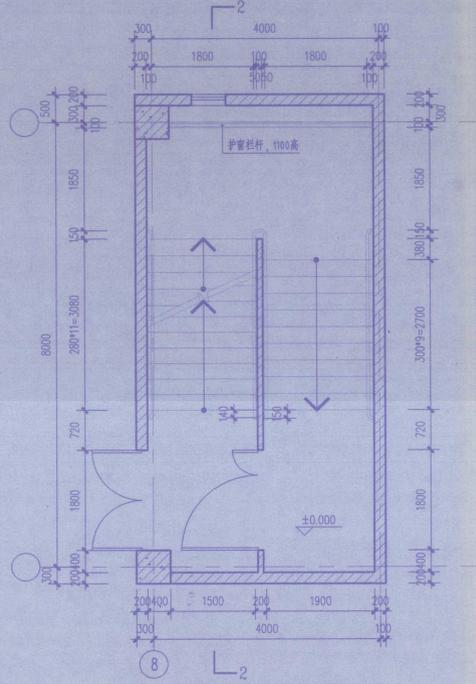


2#楼梯一层平面图 1:50

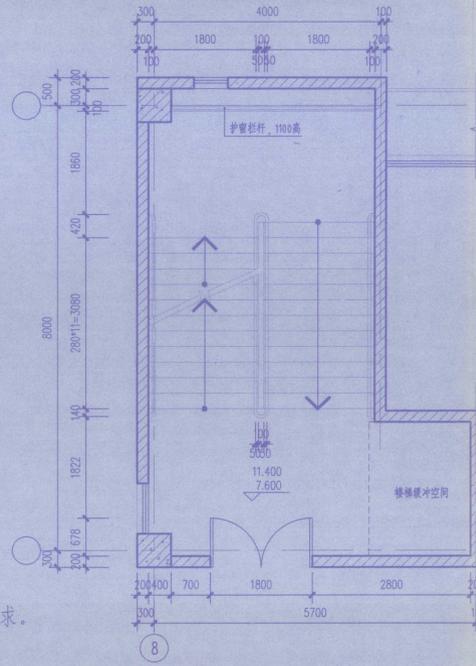

2#楼梯三、四层平面图 1:50

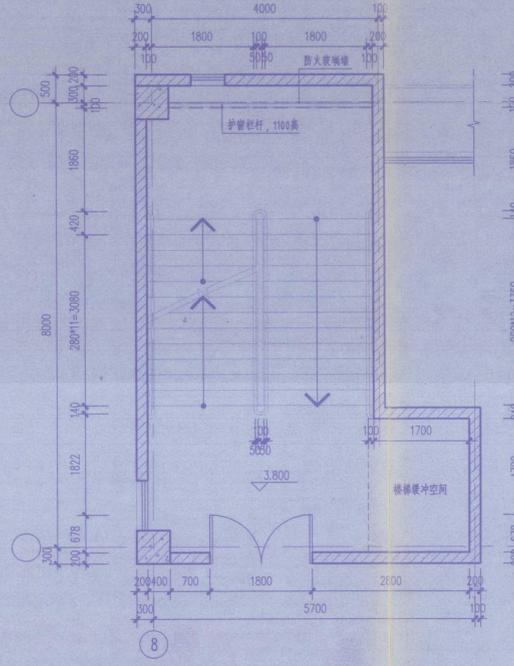

2#楼梯二层平面图 1:50

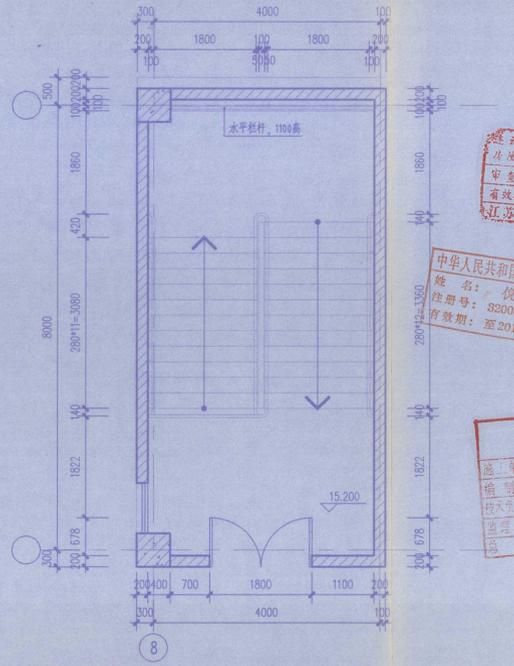

2#楼梯五层平面图 1:50

连云港市建设工程质量监督站
 建设工程质量监督站
 审查专用章
 320715131
 有效期至二〇一七年十二月三十一日
 江苏省住房和城乡建设厅

中华人民共和国一级注册建筑师
 姓名：倪慧
 注册号：320004-098
 有效期：至2017年6月

竣工图
 施工单位：江苏中奥建设工程有限公司
 编制人：王...
 审核人：...
 项目负责人：...
 监理单位：...
 现场监理：...

中华人民共和国一级注册建筑师
 姓名：张...
 注册号：320004-018
 有效期：至2015-03-31

本图纸的著作权及其他相关权益属东南大学建筑设计研究院有限公司所有，图中所含的专有技术予以保密，未经本公司书面许可，不得复制或向第三人提供，未经本公司书面许可，不得复制或向第三人提供。

东南大学建筑设计研究院有限公司
 ARCHITECTS & ENGINEERS CO., LTD. OF SOUTHEAST UNIVERSITY

建设单位	江苏省海州高级中学
项目名称	江苏省海州高级中学东校区规划与建筑设计--教学楼
图名	2#楼梯详图
项目编号	2014-1304A
设计阶段	施工图
图号	J402-G1
版号	A
出版日期	2014.11.24

■ 本图纸的著作权及其他相关权益属东南大学建筑设计研究院有限公司所有，图中所含的专有技术应予以保密，未经本公司书面许可，不得复制或向第三方提供。
 ■ 本图未加盖本公司出图专用章无效。



江苏省工程勘察设计出图专用章
 东南大学建筑设计研究院有限公司
 苏建审字[2013]20000461
 江苏省住房和城乡建设厅监制(A)
 有效期至二〇一五年九月三十日

出图签章

执业签章



东南大学建筑设计研究院有限公司
 ARCHITECTS & ENGINEERS CO., LTD OF SOUTHEAST UNIVERSITY

方案	张澜 倪慧 王少	张澜 倪慧 王少
专业负责人	滕衍泽	滕衍泽
设计	倪慧	倪慧
校核	张澜	张澜
审核	滕衍泽	滕衍泽
项目负责人	张澜 倪慧	张澜 倪慧
批准	张澜	张澜

连云港市建设工程施工图审查中心
 房屋建筑工程施工图审查专用章
 审查专用章号 320715131
 有效期至二〇一七年十二月三十一日
 江苏省住房和城乡建设厅监制

竣工图
 施工单位 江苏中策建设工程有限公司
 编制人 王少 审核人 倪慧
 技术负责人 滕衍泽 编制日期 2016.8
 监理单位 连云港市建设监理有限公司
 总监 滕衍泽 现场监理 倪慧


项目	张澜 倪慧 王少	张澜 倪慧 王少
结构	黄明	黄明
排水	鲍理春	鲍理春
电气	袁星	袁星
暖通	许东晟	许东晟
智能		

建设单位
 江苏省海州高级中学

项目名称
 江苏省海州高级中学东校区规划与建筑设计
 - 教学楼


图名
 3#楼梯详图

项目编号	2014-1304A	专业	建筑
设计阶段	施工图	图纸编号	J403
版本号	A	出图日期	2014.11.24

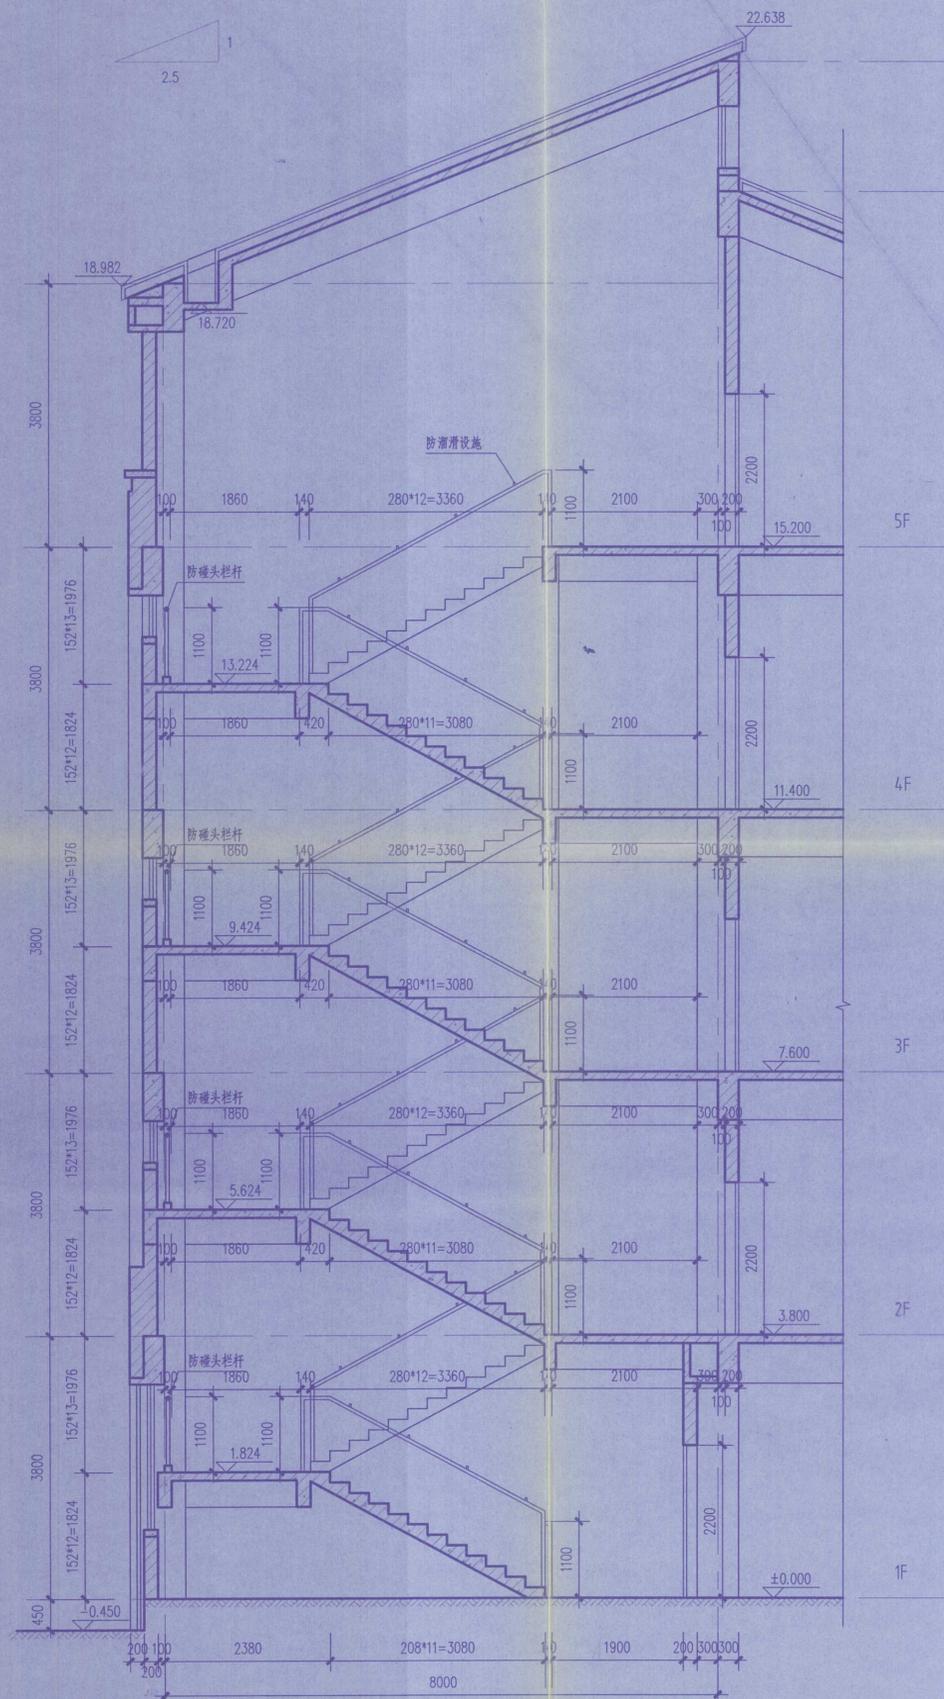


3#楼梯3-3剖面图 1:50


注：本楼梯为教学楼疏散楼梯，中间层设置缓冲空间，详见各层平面。

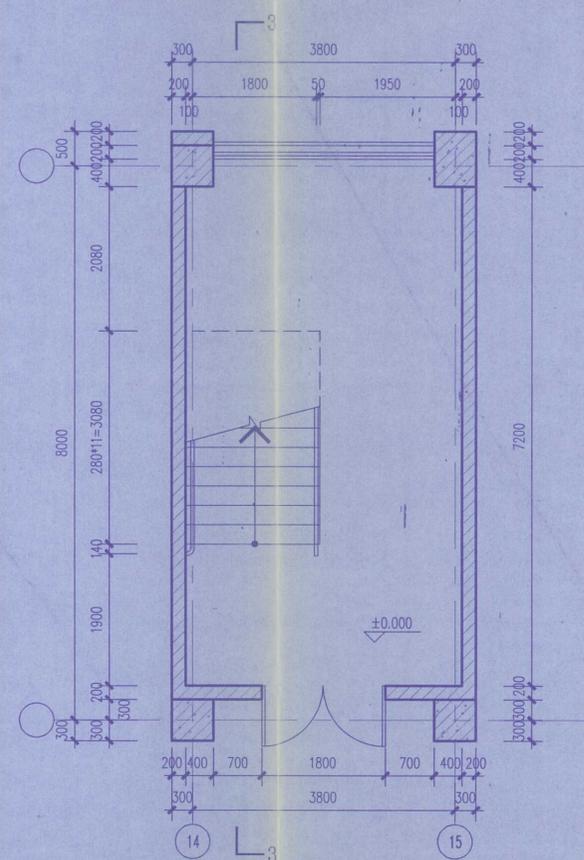

3#楼梯一层平面图 1:50

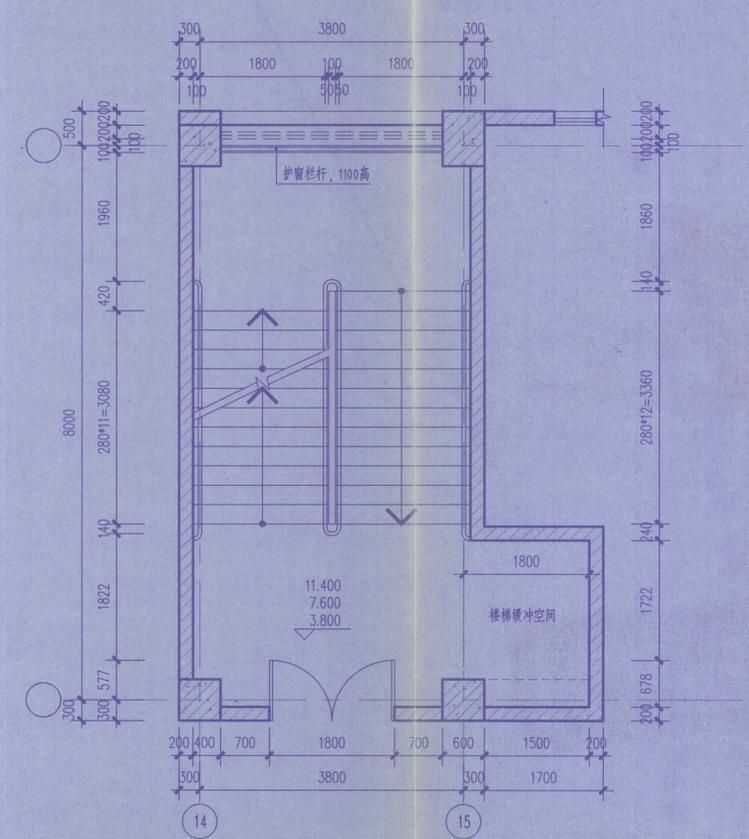

3#楼梯二~四层平面图 1:50

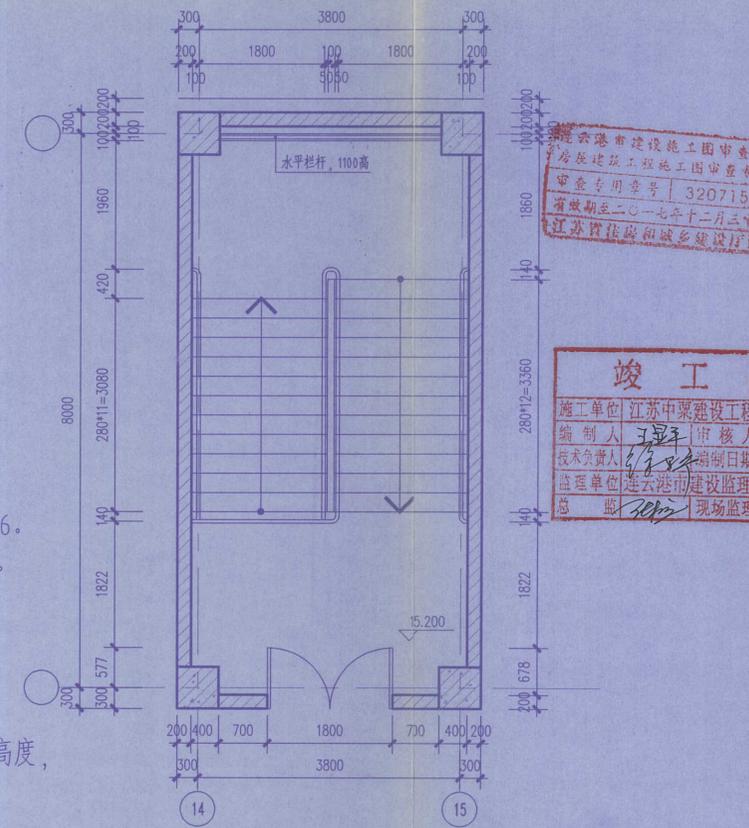

3#楼梯五层平面图 1:50

- 注：1、楼梯平面图中所示箭头均为向“上”。
- 2、楼梯面层采用防滑地砖，做法详施工说明。
- 3、踏步防滑条：选用成品防滑梯沿砖，详见06J403-1-14-9-16。
- 4、楼梯栏杆及扶手做法参见06J403-1-23-B12型不锈钢栏杆。
- 5、楼梯靠墙扶手高度同相对位置楼梯栏杆高度，做法参见06J403-1-76页K8型扶手。
- 6、护窗栏杆做法参见06J403-1-78-H3。
- 7、扶手栏杆离楼地面100高度内不留空。
- 8、楼梯栏杆及护窗栏杆完成后有效高度均不小于本图中标注高度，垂直杆件间净距均不大于110。
- 9、楼梯井两侧扶手处需设置防溜滑设施。

本图纸的著作权及其他相关权益属东南大学建筑设计研究院有限公司所有，图中所含的专有技术应予以保密，未经本公司书面许可，不得复制或向第三方提供。
 本图未加盖本公司出图专用章无效。



江苏省工程勘察设计资质证书
 东南大学建筑设计研究院有限公司 (J)
 资质等级: A1B200046
 江苏省住房和城乡建设厅监制(A)
 有效期至二〇一五年九月三十日

出图签章

执业签章




东南大学建筑设计研究院有限公司
 ARCHITECTS & ENGINEERS CO., LTD OF SOUTHEAST UNIVERSITY


方案	张澜 倪慧	张澜 倪慧
专业负责人	滕衍泽	滕衍泽
设计	倪慧	倪慧
审核	张澜	张澜
校核	滕衍泽	滕衍泽
项目负责人	张澜 倪慧	张澜 倪慧
批准	张澜	张澜
会签栏		
建筑		
结构	黄明	黄明
给排水	鲍迎春	鲍迎春
电气	袁星	袁星
暖通	许未晨	许未晨
智能		
建设单位	江苏省海州高级中学	

连云港市建设工程施工图审查中心
 房屋建筑工程施工图审查专业章
 审查专用章号: 320715131
 有效期至二〇一七年十二月三十一日
 江苏省住房和城乡建设厅备案


竣工图
 施工单位: 江苏中聚建设工程有限公司

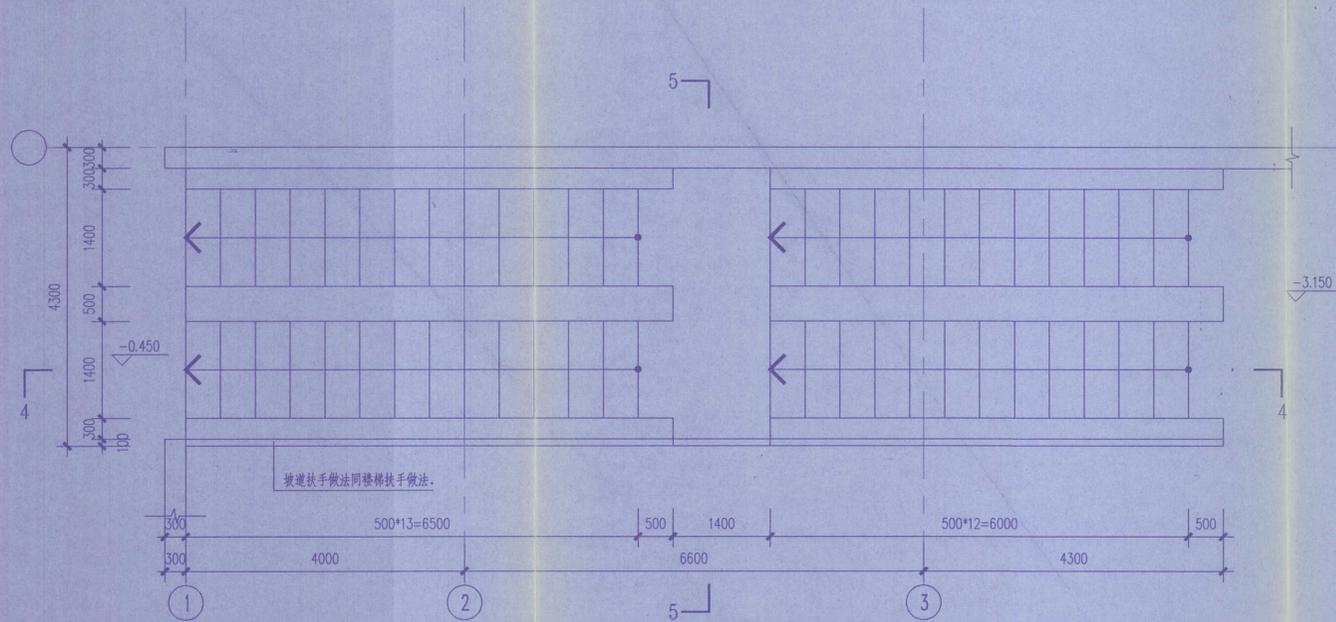


① 非机动车坡道平面图 1:50

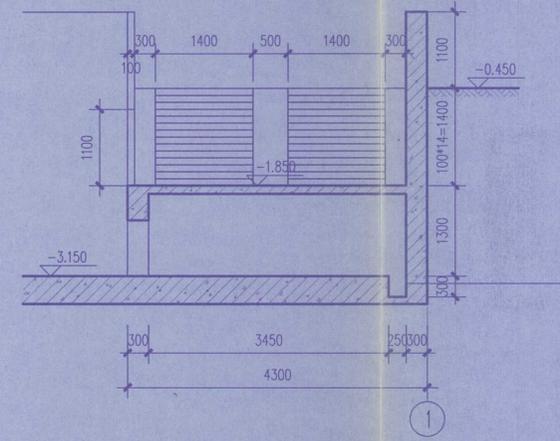

①a 非机动车坡道5-5剖面图 1:50

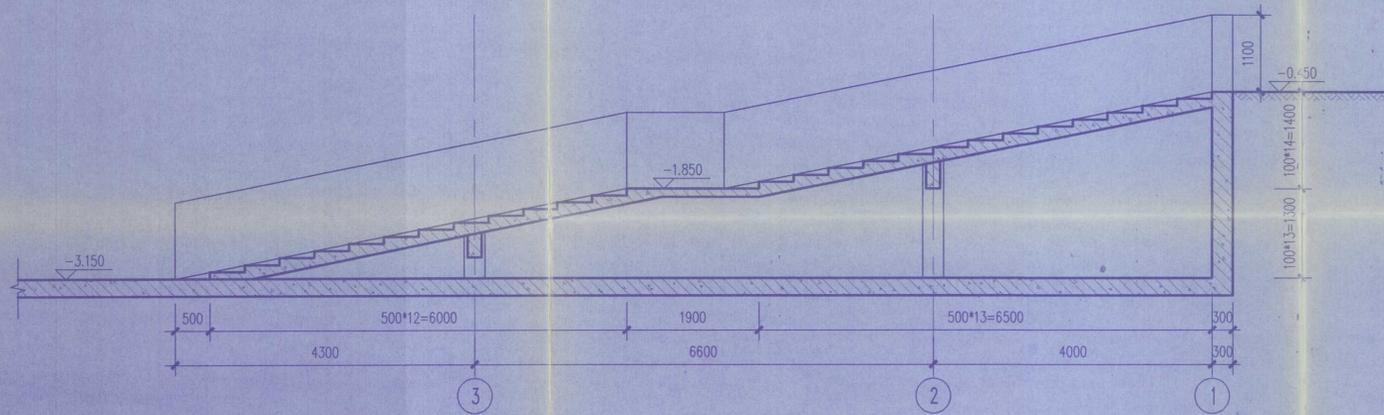


①b 非机动车坡道4-4剖面图 1:50

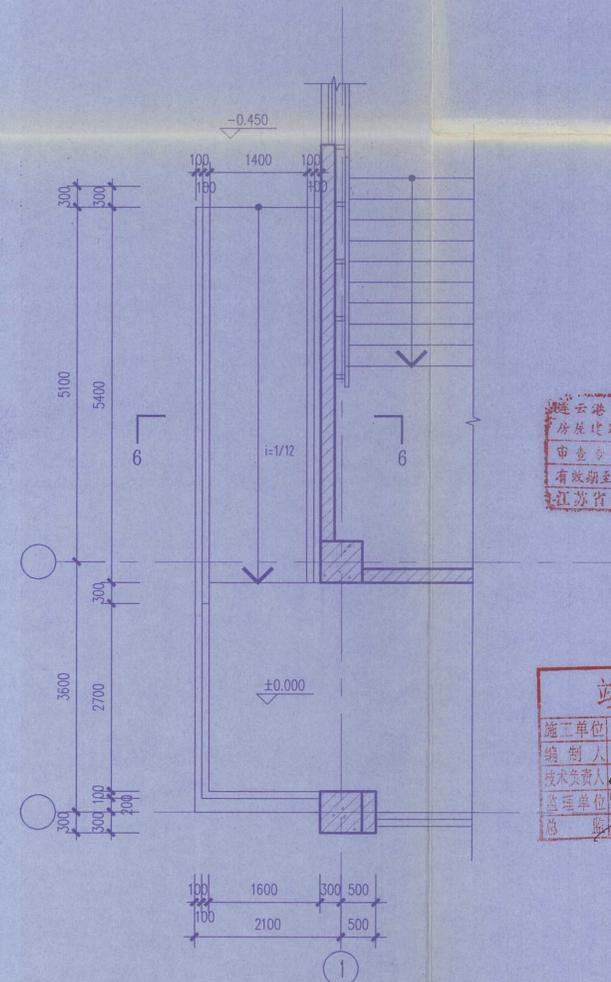

② 无障碍坡道平面图 1:50

- 注: 1. 坡道平面图中所示箭头均为向“上”。
 2. 坡道采用花岗岩面层, 做法详施工说明。
 3. 踏步防滑条: 选用花岗岩台阶防滑槽, 详见12J003-B8-6。
 4. 非机动车坡道栏杆及扶手做法参见06J403-1-23-B12型不锈钢栏杆。
 5. 扶手栏杆离楼地面100高度内不留空, 垂直杆件间净距均不大于110。
 6. 无障碍坡道扶手高900, 做法参见12J926-H2。
 7. 非机动车道扶手高1100, 扶手处需设置防滑溜设施。

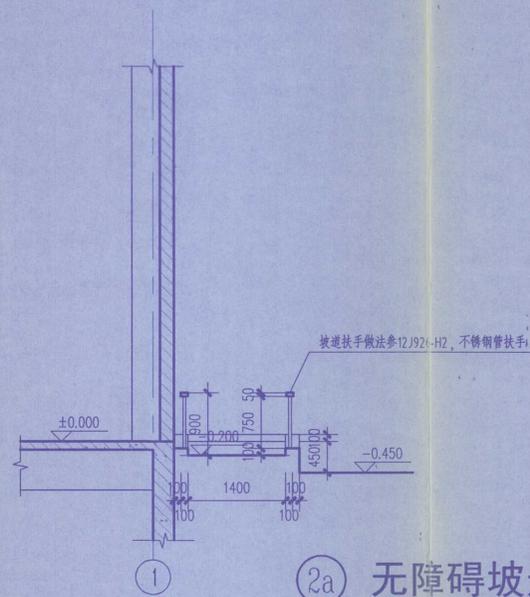

②a 无障碍坡道6-6剖面图 1:50

本图纸的著作权及其他相关权益属东南大学建筑设计研究院有限公司所有。图中所含的专有技术应予以保留，未经本公司书面许可，不得复制或向第三方提供。本图未加盖本公司出图专用章无效。



江苏省工程建设勘察设计行业协会
东南大学建筑设计研究院有限公司
资质证书 A132000046 A232000043
编号
江苏省住房和城乡建设厅监制
有效期至二〇一五年九月三十日

出图签章

执业签章



东南大学建筑设计研究院有限公司
ARCHITECTS & ENGINEERS CO., LTD. OF SOUTHEAST UNIVERSITY


方案	张澜	王小明	张澜
专业负责人	滕衍泽		
设计	倪慧	张澜	
校核	张澜	张澜	
审核	滕衍泽		
项目负责人	张澜	倪慧	张澜
批准	张澜	张澜	
会签栏			
建筑	黄明		
给排水	鲍迎春		
电气	袁星		
暖通	许东晨		
智能			

建设单位
江苏省海州高级中学


项目名称
江苏省海州高级中学东校区规划与建筑设计
--教学楼

图名
卫生间详图


项目编号	2014-1304A	专业	建筑
设计阶段	施工图	图幅编号	J4.05-G1
版号	A	出图日期	2014.11.24

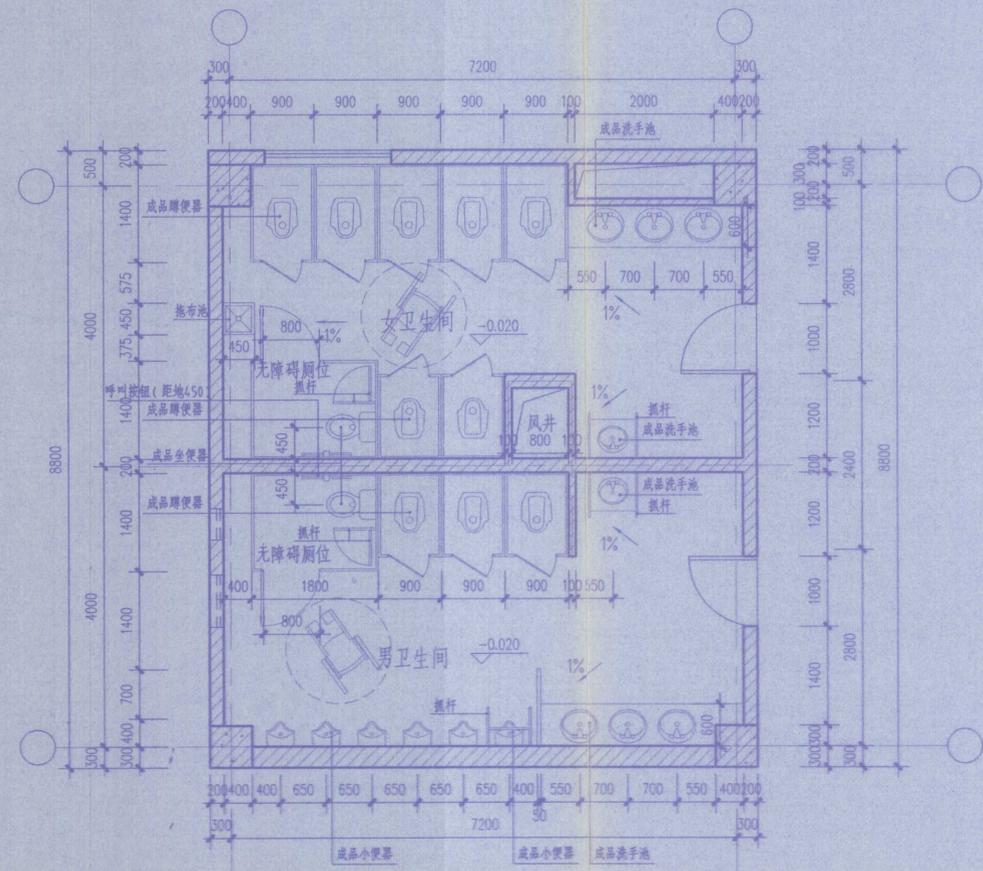


① 卫生间1 平面布置详图 1:50

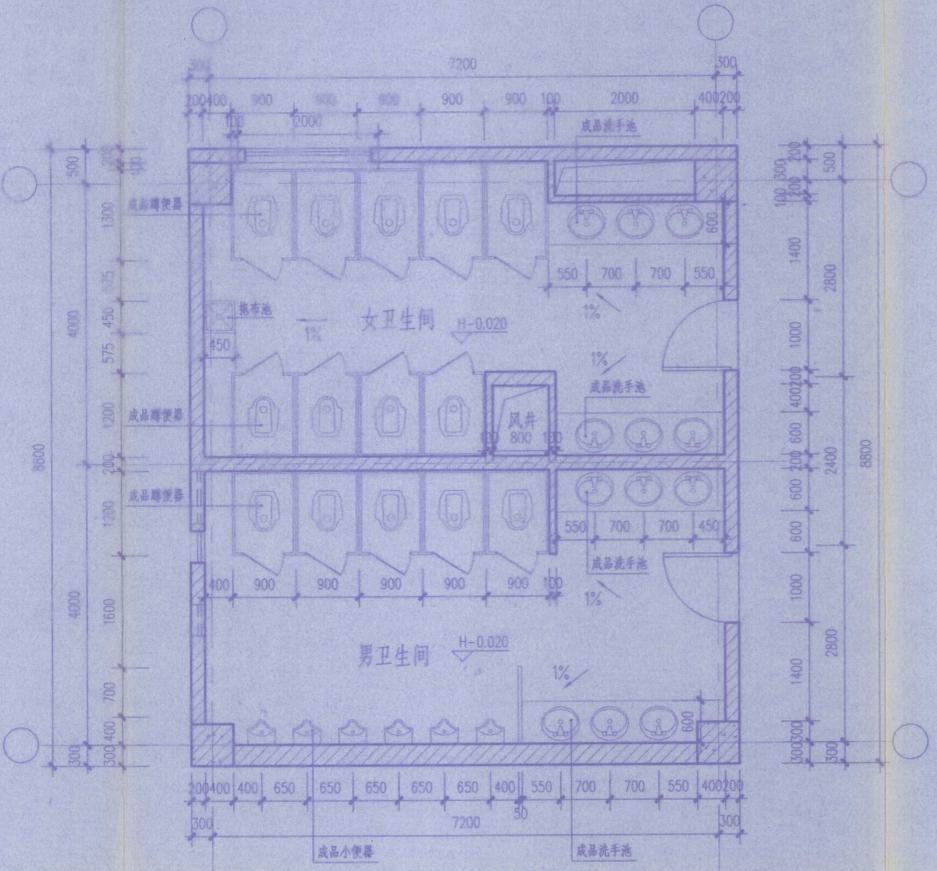

② 卫生间2 平面布置详图 1:50

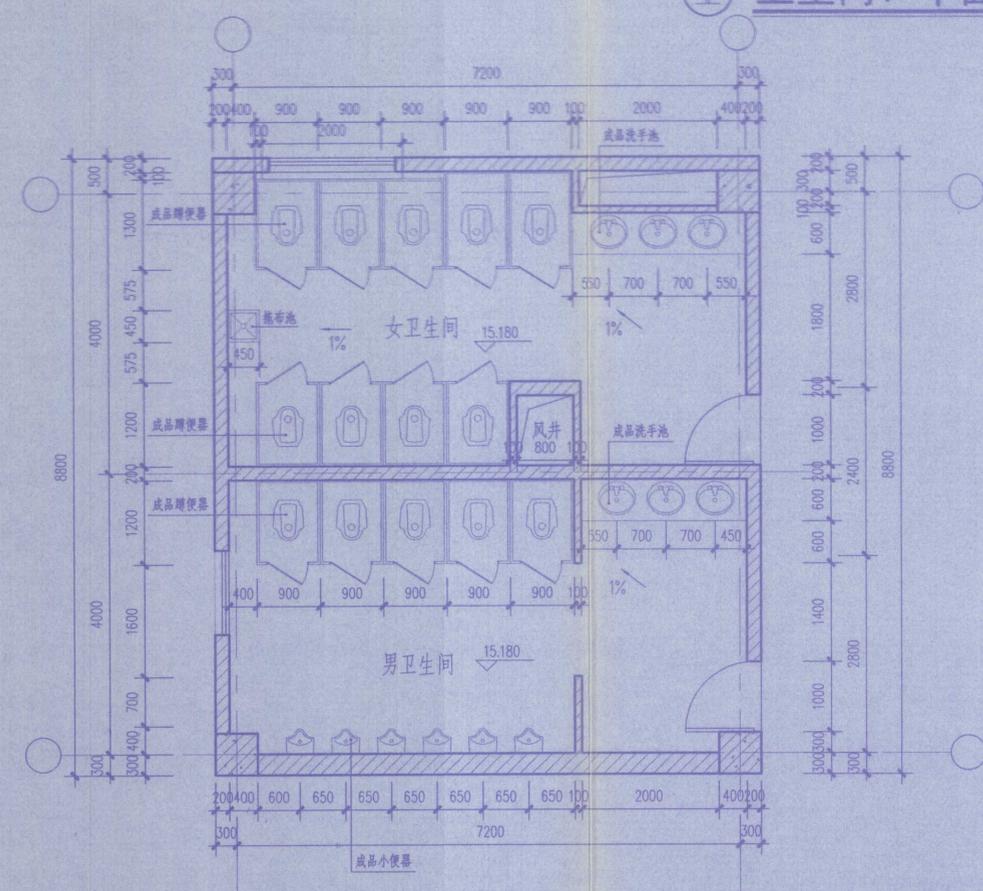

③ 卫生间3 平面布置详图 1:50

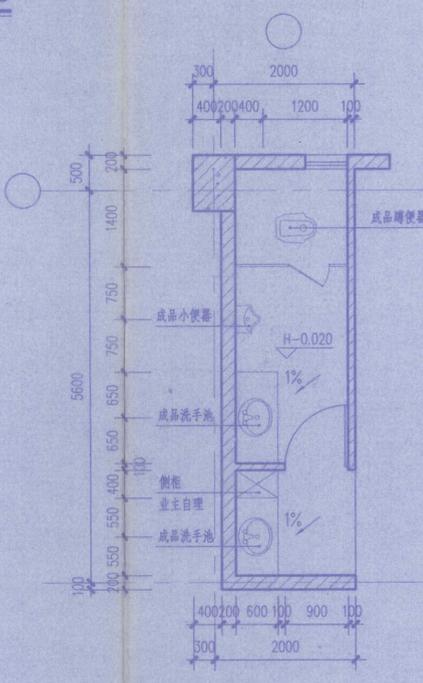

④ 卫生间4 平面布置详图 1:50

- 注：1、所有卫生间室内做法以室内装修图纸为准，本图仅供设备定位参考用，具体尺寸可根据甲方确定的产品型号做适当调整。
2、卫生间完成面标高比相应楼地面标高低0.02米，并以1%坡向地漏，地漏位置详给排水施工图。
3、卫生间吊顶高度见室内装修说明，瓷砖贴至顶面50mm。
4、无障碍设施的节点做法参见国标图集12J926。
5、卫生洁具均选用成品，详见给排水施工图。
6、卫生间隔断可采用木门、木隔板，做法参见...

连云港市建设施工图审查中心
审核专用章号 320718131
有效期至二〇一七年十二月三十一日
江苏省住房和城乡建设厅监制



中华人民共和国一级注册建筑师
姓名：倪慧
注册号：3200004-098
有效期至：至2017年6月

中华人民共和国一级注册建筑师
姓名：张澜
注册号：3200004-046
有效期至：至2015年12月


二~四层相应楼面完成面标高

二~四层相应楼面完成面标高

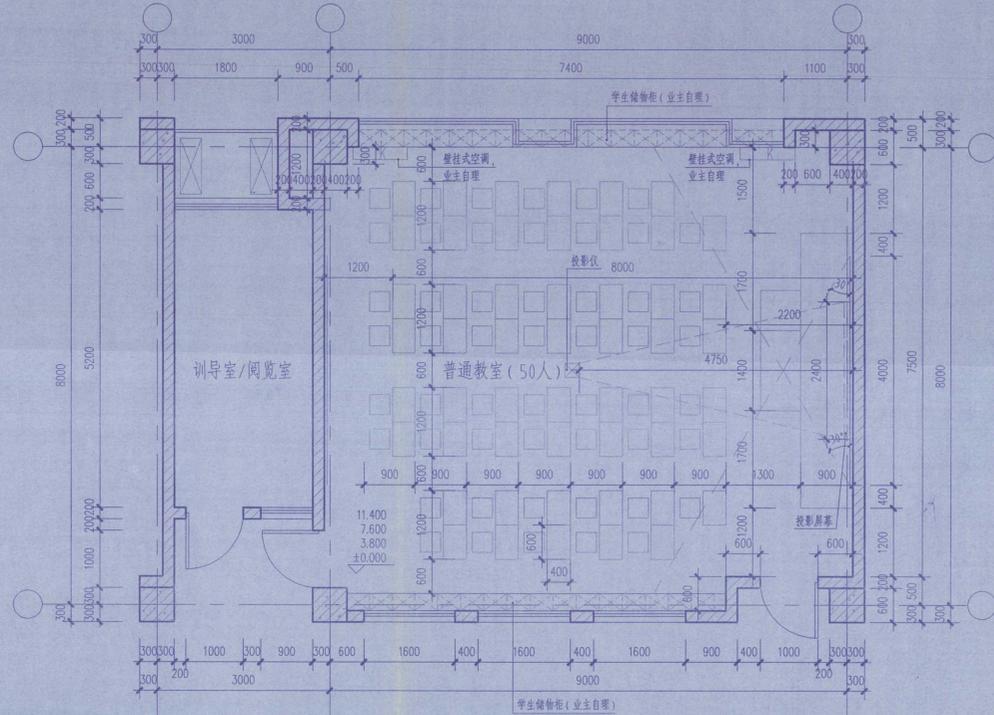


① 普通教室详图 1:50

注: 教室内黑板、讲台、课桌、桌椅家具等均为业主自理。
讲台桌置于地面, 讲台高度宜为200。

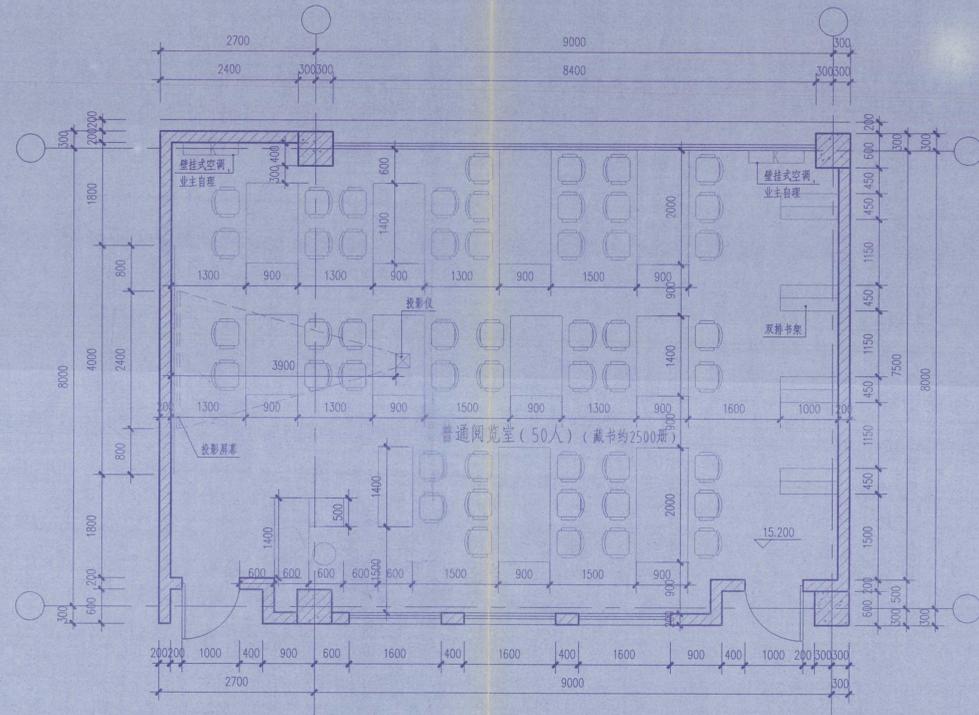


② 普通阅览室详图 1:50

注: 教室内黑板、课桌、书架、桌椅家具等均为业主自理。

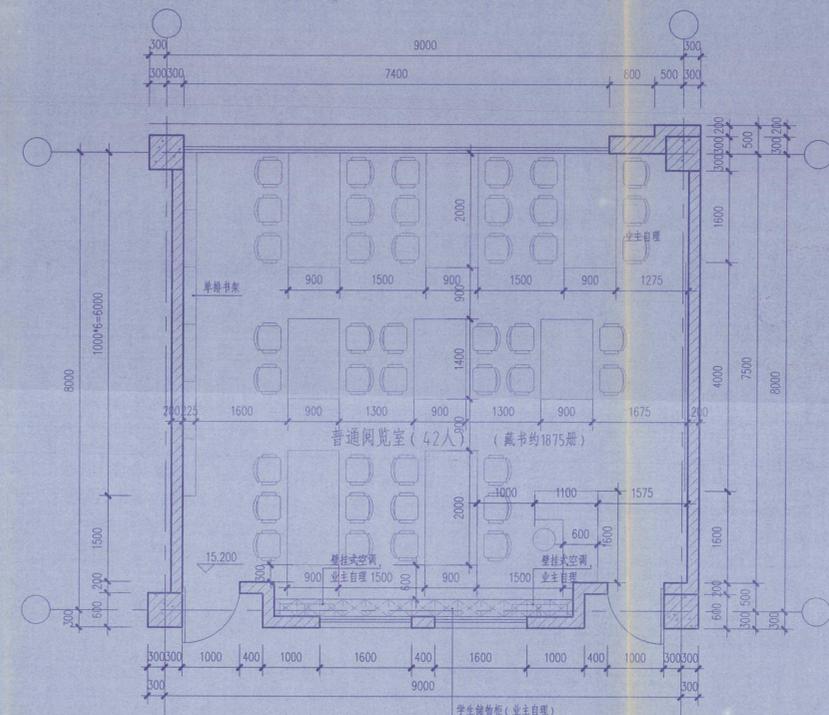


③ 普通阅览室详图 1:50

注: 教室内黑板、课桌、书架、桌椅家具等均为业主自理。

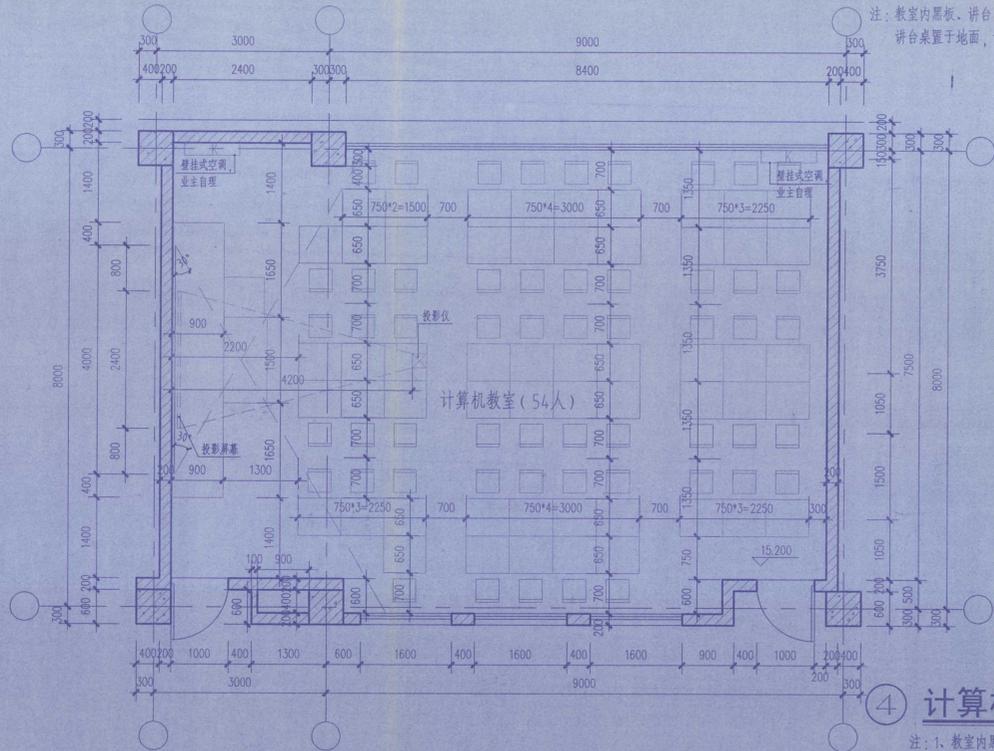

④ 计算机教室详图 1:50

注: 1. 教室内黑板、讲台、课桌、桌椅家具等均为业主自理。
2. 防静电架空地板, 架空高度及地面铺装参见二次室内装饰。
3. 讲台桌置于架空地板上, 讲台高度宜为地板上200。

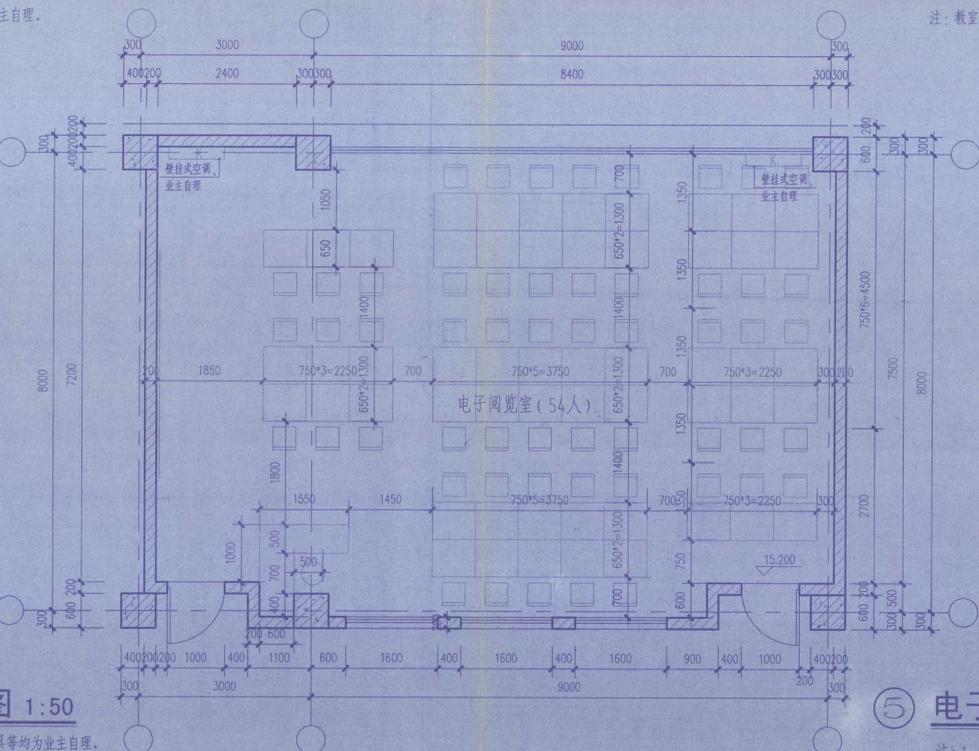

⑤ 电子阅览室详图 1:50

注: 1. 课桌、桌椅家具等均为业主自理。
2. 防静电架空地板, 架空高度及地面铺装参见二次室内装饰。

连云港市建设施工图中审中心
房屋建筑工程施工图审查中心
审查专用章号: 320715131
有效期至二〇一七年十二月三十一日
江苏省住房和城乡建设厅监制


本图纸的著作权及其他相关权益属东南大学建筑设计研究院有限公司所有, 图中所含的专有技术应予以保密, 未经本公司书面许可, 不得复制或转借给第三方。
本图未加盖本公司出图专用章无效。


江苏省工程勘察设计注册专用章
东南大学建筑设计研究院有限公司
注册证号: J132000000
身份证号: 3201061984-061
有效期至: 二〇一六年九月三十日

出图印章
执业印章


东南大学建筑设计研究院有限公司 ARCHITECTS & ENGINEERS CO., LTD. OF SOUTHEAST UNIVERSITY	
方案	张洪祥 王华 许瀚阳 魏旭
专业负责人	魏旭
设计	魏旭
校核	张洪祥 魏旭
审核	魏旭
项目负责人	张洪祥 魏旭 许瀚阳
批准	张洪祥 魏旭
会签栏	
结构	黄明 曹民
给排水	鲍德香 冯峰
电气	袁崖 袁东
暖通	许东晟 许东晟
智能	
建设单位	江苏省海州高级中学
项目名称	江苏省海州高级中学东校区规划与建筑设计 —教学楼
图名	教室详图
项目编号	2014-1304A 专业 建筑
设计阶段	施工图 图签号 J106-G1
版号	A 出图日期 2016.2.23

• 本图纸的著作权及其他相关权益属东南大学建筑设计研究院有限公司所有，图中所含的专有技术应予以保密，未经本公司书面许可，不得复制或向任何第三方。
• 本图纸如蒙本公司出版则无效。

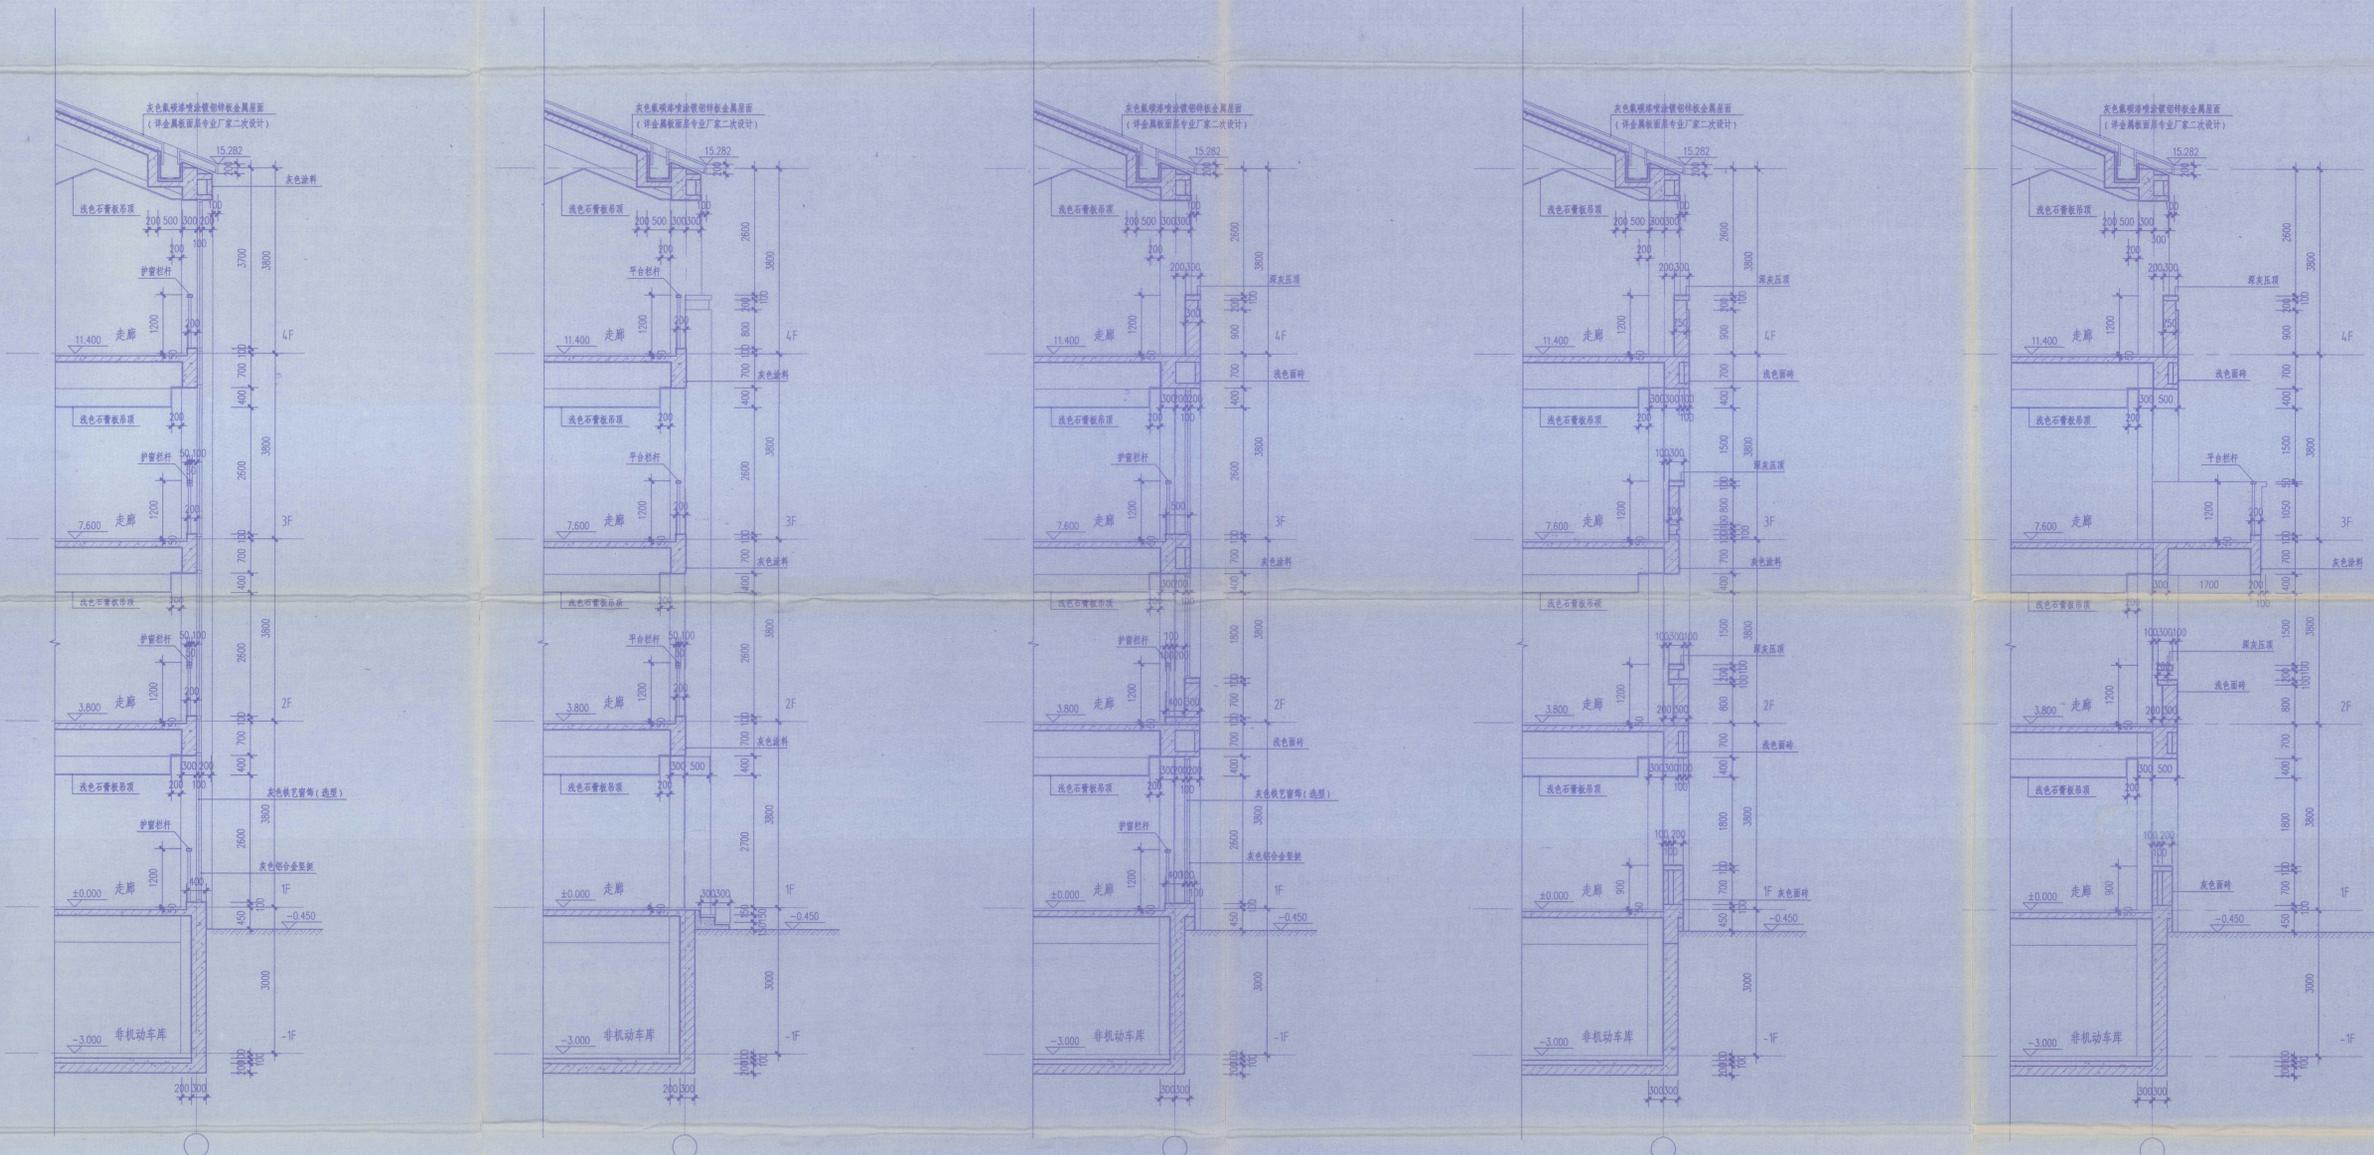

① 1:50 ② 1:50 ③ 1:50 ④ 1:50 ⑤ 1:50

注：1、平台（护窗）栏杆及扶手做法参见06J403-1-48（硬木扶手，12厚钢化夹层玻璃），不锈钢扁钢立柱间距1200。
2、扶手栏杆离地面100高度内不留空，平台栏杆下部翻边宽度不小于200。
3、所有凌空护窗（平台）栏杆的扶手至可踏面的距离均不小于1100。




江苏省工程勘察设计行业协会
注册证书A132000404 Z23000004
江苏省注册建筑师注册证(A)
有效期至二〇一五年九月三十日

出图签字
执业签字

东南大学建筑设计研究院有限公司 ARCHITECTS & ENGINEERS CO., LTD. OF SOUTHEAST UNIVERSITY	
方案	张耀建 王健 许润 倪慧
专业负责人	倪慧
设计	倪慧
校核	张润
审核	倪慧
项目负责人	倪慧
注册	张润
会签	
建筑	
结构	黄明
给排水	杨晓春
电气	袁星
暖通	许东晨
智能	许东晨
建设单位	江苏省海州高级中学


项目名称	江苏省海州高级中学东校区规划与建筑设计—教学楼
图名	外墙详图(一)
项目编号	2014-1304A
设计阶段	施工图
图样编号	J407-G1
版号	A
出版日期	2014.11.24

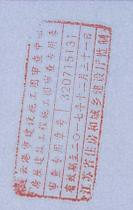

中华人民共和国一级注册建筑师
姓名：倪慧
注册号：3200004-096
有效期至：至2017年6月



• 本图纸的著作权及其他权益属东南大学建筑设计研究院有限公司所有，图中所含的专有技术予以保留，未经本公司书面许可，不得复制或向任何第三方。
• 本图从东南大学出图专用章无效。

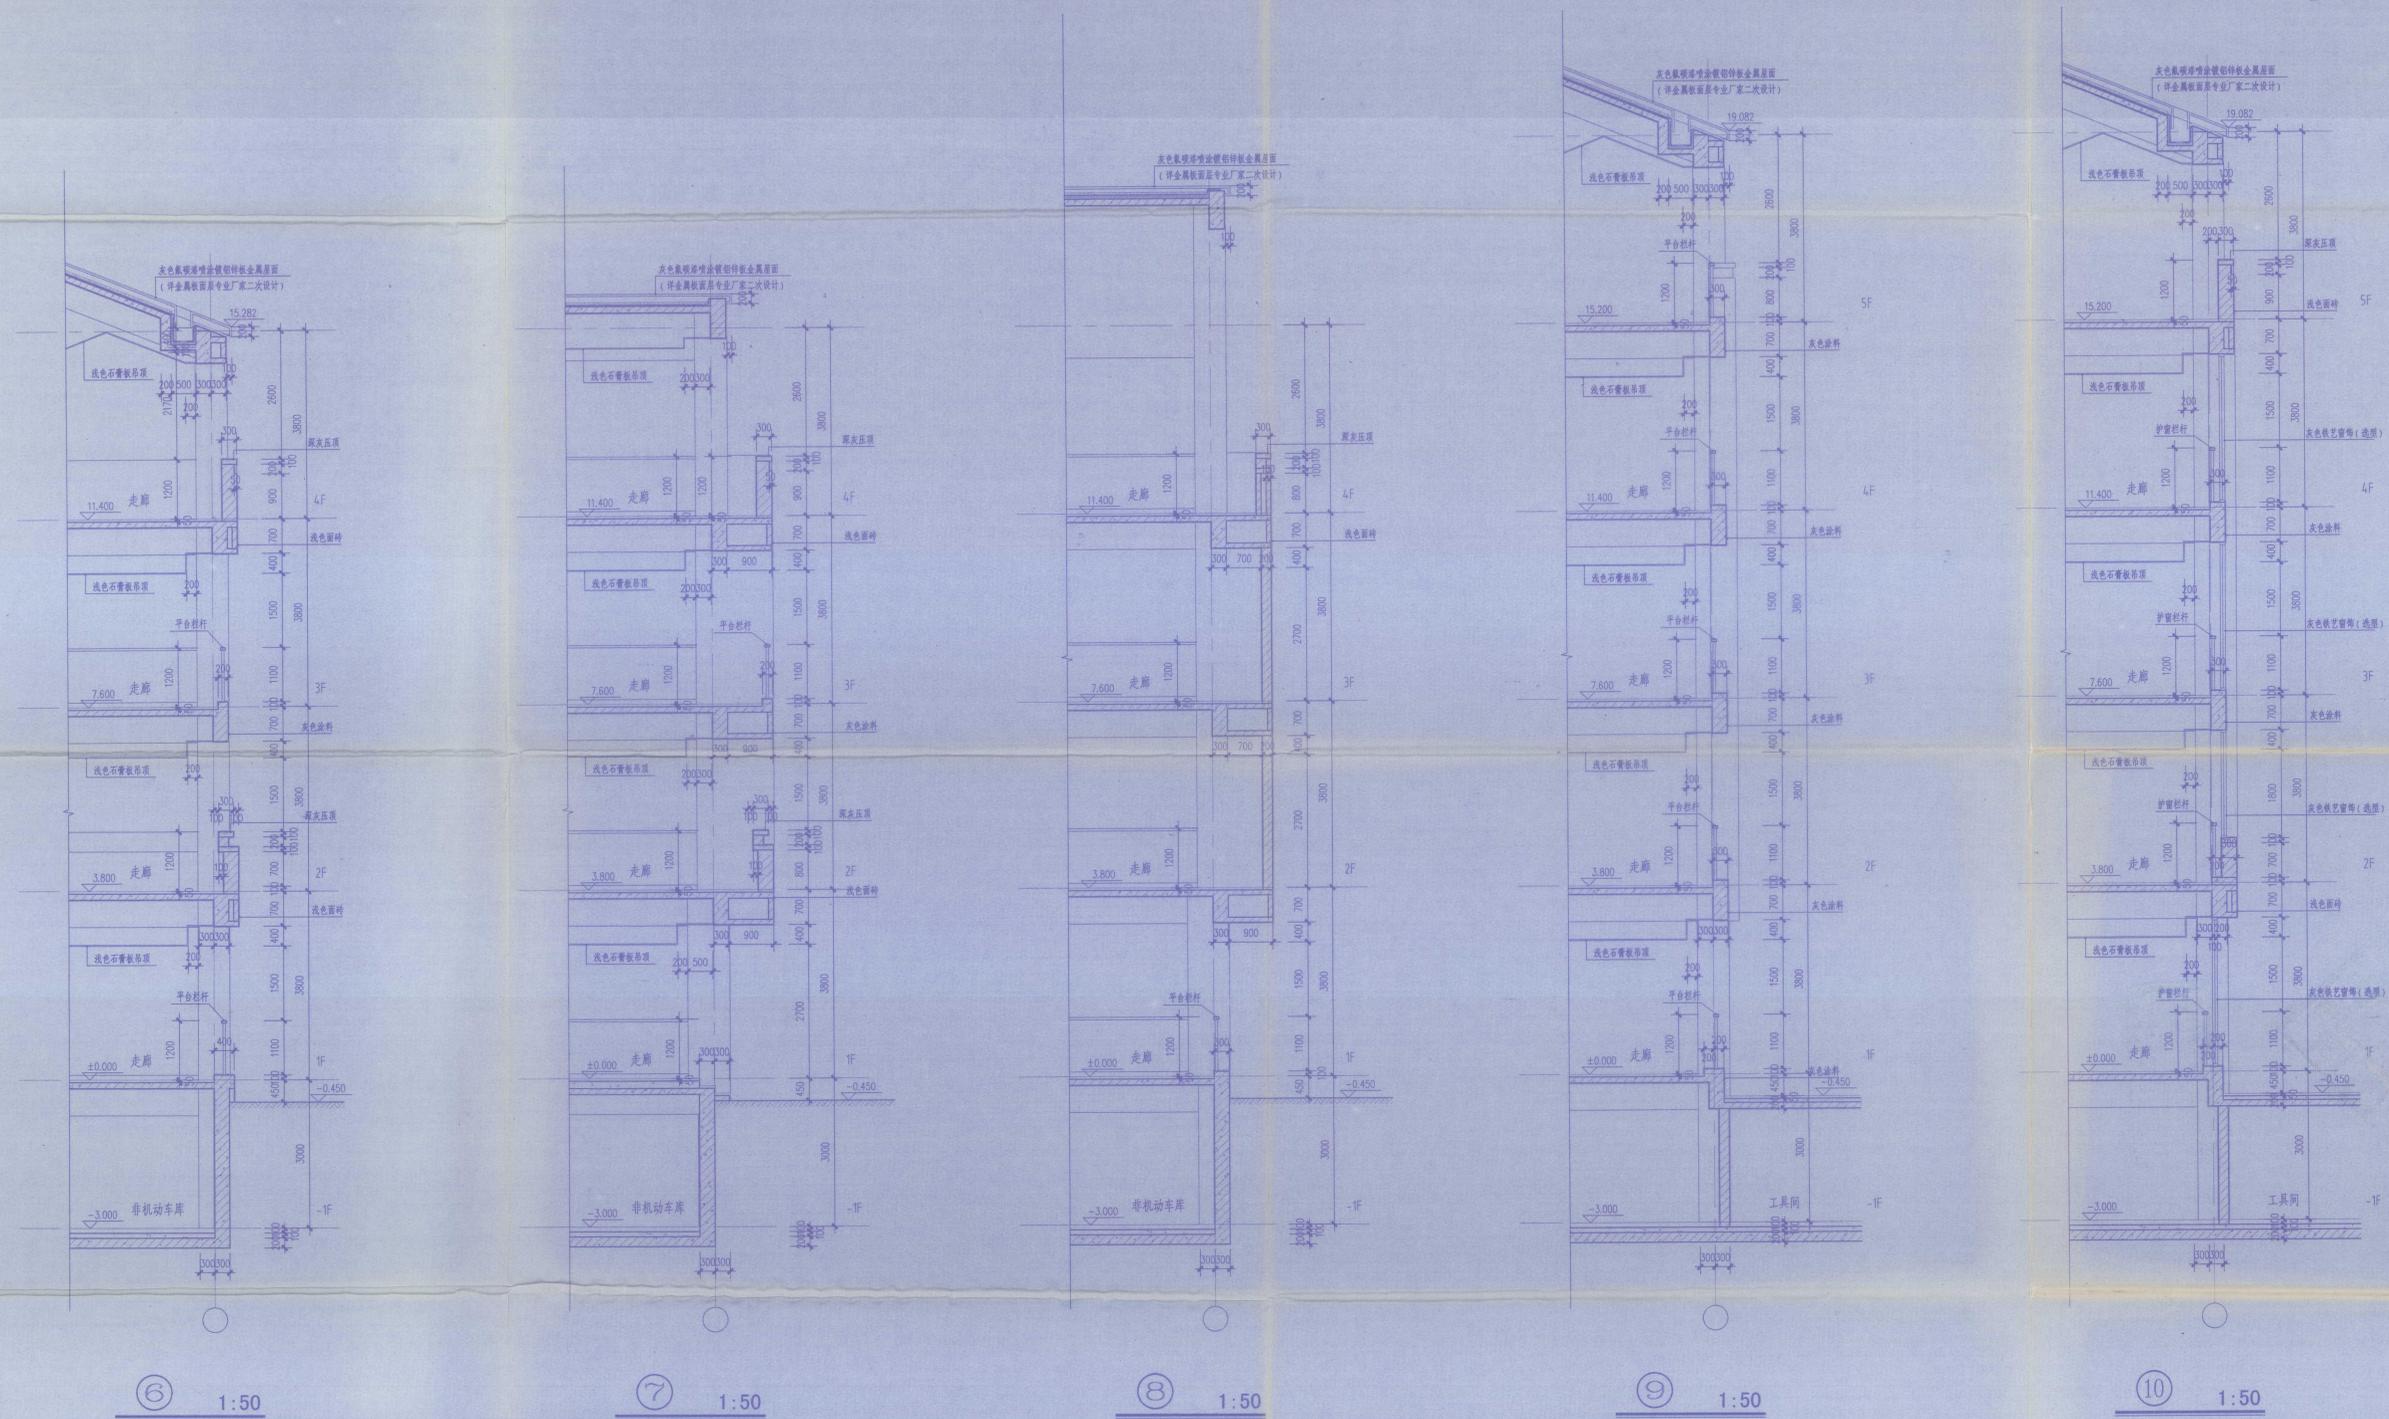

- 注：1、平台（护窗）栏杆及扶手做法参见06J403-1-48（硬木扶手，12厚钢化夹胶玻璃），不锈钢扁立柱间距1200。
2、扶手栏杆离楼地面100高度内不留空，平台栏杆下部翻边宽度不小于200。
3、所有凌空护窗（平台）栏杆的扶手至可踏面的距离均不小于1100。



江苏省住房和城乡建设厅
注册证书号：A132000461A23200043
姓名：张溯
工作单位：东南大学建筑设计研究院有限公司
有效期至：二〇一五年九月三十日

出图签字
张溯
张溯

东南大学建筑设计研究院有限公司
ARCHITECTS & ENGINEERS CO., LTD. OF SOUTHEAST UNIVERSITY

方案	张溯	张溯
专业负责人	张溯	张溯
设计	张溯	张溯
校核	张溯	张溯
审核	张溯	张溯
项目负责人	张溯	张溯
批准	张溯	张溯
会签		
建筑		
结构	黄朝	张溯
给排水	鲍晓春	张溯
电气	袁星	张溯
暖通	许美晨	张溯
智能		

建设单位
江苏省海州高级中学

名称
海州高级中学东校区规划与建筑设计
--教学楼






名称
外墙详图（二）

中华人民共和国一级注册建筑师
姓名：张溯
注册号：3200004-008
有效期至：2017年6月



项目编号	2014-1304A	专业	建筑
图幅编号	J408-G1	图幅名称	施工图
图幅日期	2014.11.24	图幅比例	1:50
图号	A	出图日期	2014.11.24

• 本图纸的著作权及其他相关权益属东南大学建筑设计研究院有限公司所有，图中所含的专有技术应予以保密，未经本公司书面许可，不得复制或向任何第三方提供。
• 本图未加盖本公司出图专用章无效。

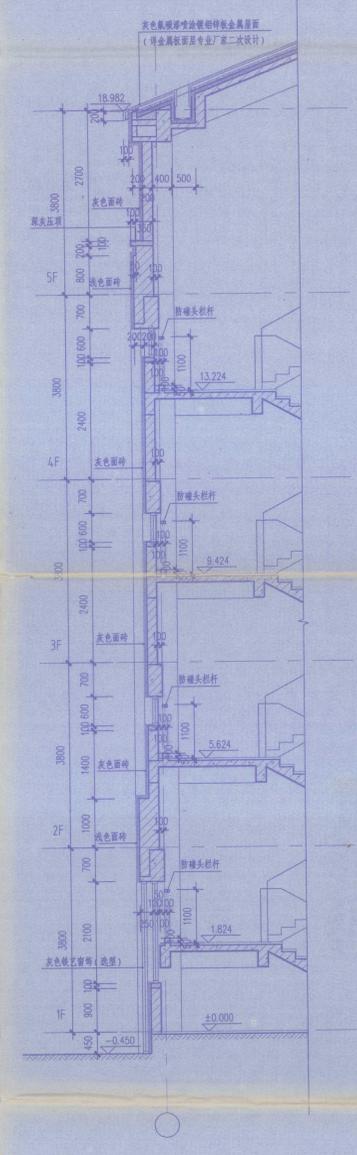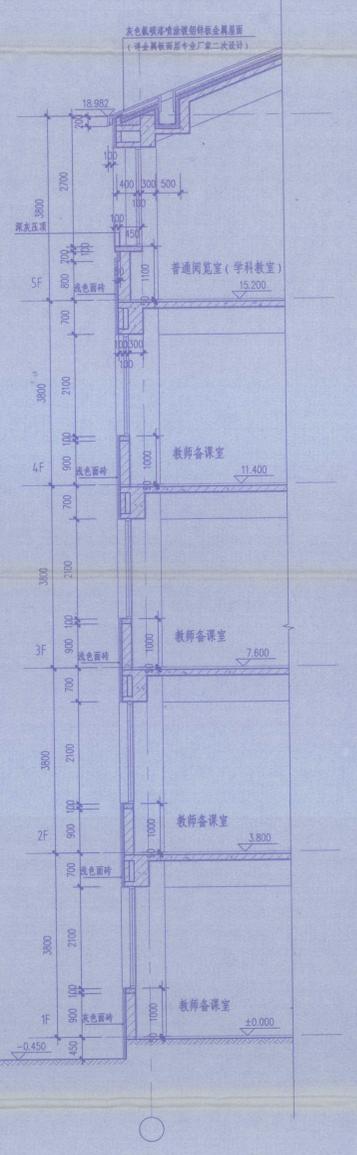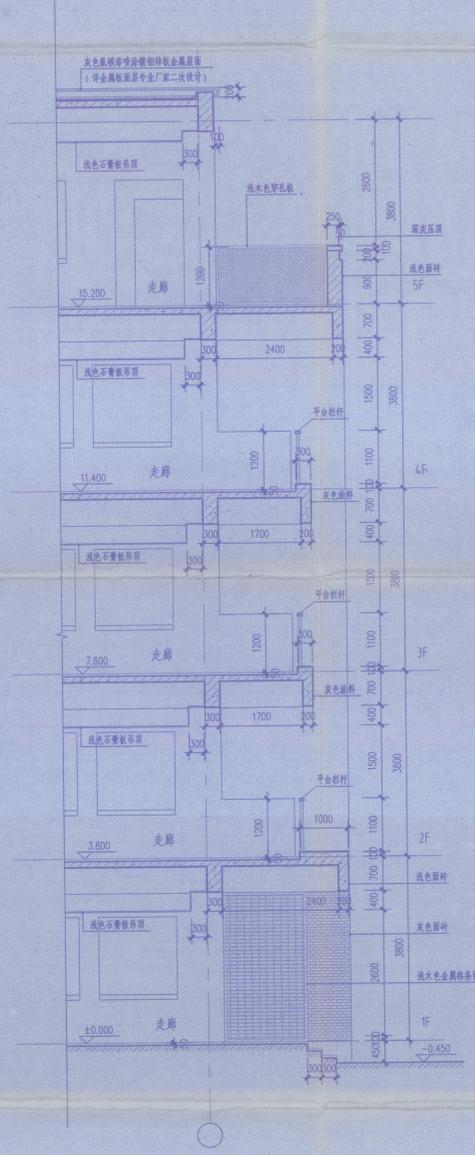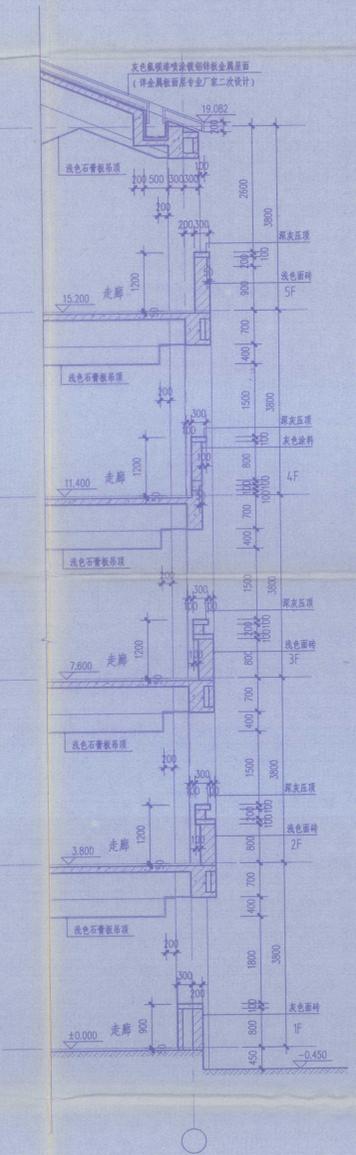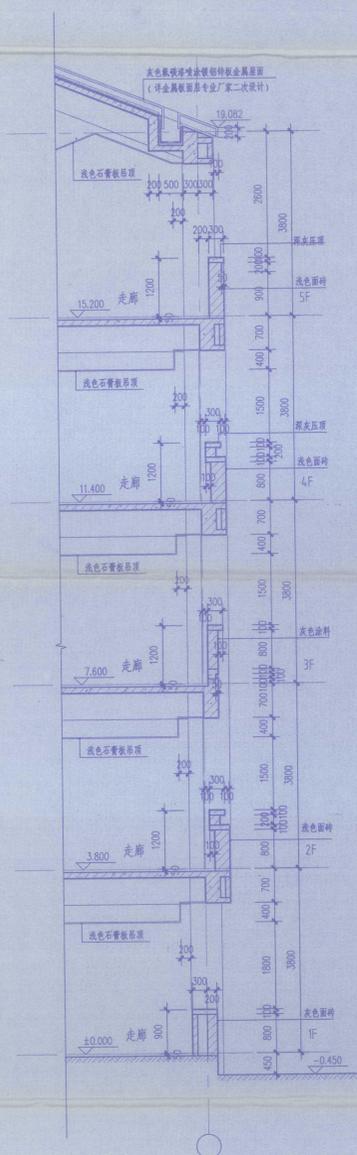

- 注：1、楼梯栏杆及扶手做法参见06J403-1-23-B12型不锈钢栏杆
2、楼梯靠墙扶手高度同相对位置楼梯栏杆高度，做法参见06J403-1-78-H3
3、护窗栏杆做法参见06J403-1-78-H3
4、扶手栏杆离楼面100高度内不留空，平台栏杆下部翻边宽度不小于200
5、楼梯栏杆及护窗栏杆完成后有效高度均不小于本图中标注高度，垂直杆件间净距均不大于110
6、楼梯井两侧扶手处需设置防滑设施
7、平台栏杆及扶手做法参见06J403-1-48（硬木扶手，12厚钢化夹层玻璃），不得采用钢化玻璃
8、所有临空护窗（平台）栏杆的扶手至可踏面的距离均不小于1100



江苏省住房和城乡建设厅
东南大学建筑设计研究院有限公司
A232000046
A232000046
江苏省住房和城乡建设厅
有效期至：2015年9月30日

东南大学建筑设计研究院有限公司
SOUTHEAST UNIVERSITY ARCHITECTURAL DESIGN RESEARCH INSTITUTE CO., LTD. OF SOUtheast UNIVERSITY

方案	张勇	张勇
专业负责人	张勇	张勇
设计	张勇	张勇
校核	张勇	张勇
审核	张勇	张勇
项目负责人	张勇	张勇
批准	张勇	张勇
会签		
建筑		
给排水		
电气		
暖通		
节能		
建设单位		

江苏省海州高级中学
项目名称
江苏省海州高级中学东校区规划与建筑设计
--教学楼
图名
外墙详图(三)
项目编号 2014-1304A 专业 建筑
设计阶段 施工图 图幅编号 J409-G1
版本号 A 出版日期 2014.11.24



卷 内 备 考 表

本卷共有文件材料 8 页，其中；
文字材料 1 页，图样材料 8 页，
照片 / 张。

说明：

立卷人：

刘永昭

2019年8月19日