

档 号 1.4.2.062-4

档案馆号

缩 微 号

案卷题名 扬州市职教中心 教学实验楼

建筑竣工图

编制单位 扬州市职教中心

编制日期 1997.12

保管期限 永 久

密 级 科 密

卷 内 目 录

[illegible]

东南大学建筑设计研究院

城设证甲字0105号

工程名称

扬州职教中心教学实验楼


设计编号


96-120A

002


[建筑]

图纸目录

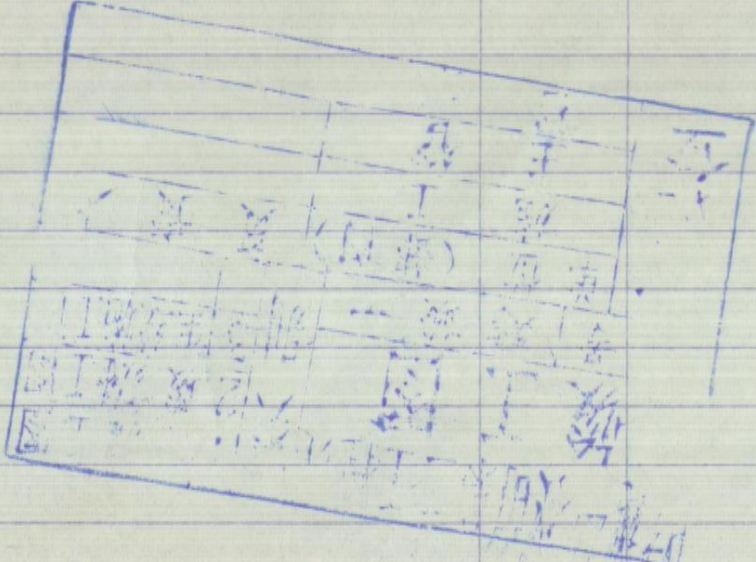序号	图 纸 名 称	图 号	图 幅	备 注
1	施工说明	J 01	1'	
2	总平面	J 02	0'	
3	一层平面	J 03	0'	
4	二层平面	J 04	0'	
5	三层平面	J 05	0'	
6	四层平面	J 06	0'	
7	五层平面	J 07	0'	
8	六层平面	J 08	0'	
9	七层平面	J 09	2'	
10	屋顶平面	J 10	0'	
11	南北立面	J 11	0'	
12	1-1剖面; 2-2剖面, 侧立面	J 12	0'	
13	门窗表	J 13	1'	
14	门窗立面	J 14	0'	
15	电梯, 雨篷, 沿墙低柜大样	J 15	0'	
16	卫生间, 壁橱, 雨篷大样	J 16	0'	
17	楼梯大样	J 17	0'	
18	入口门楼, 台阶大样	J 18	0'	
				

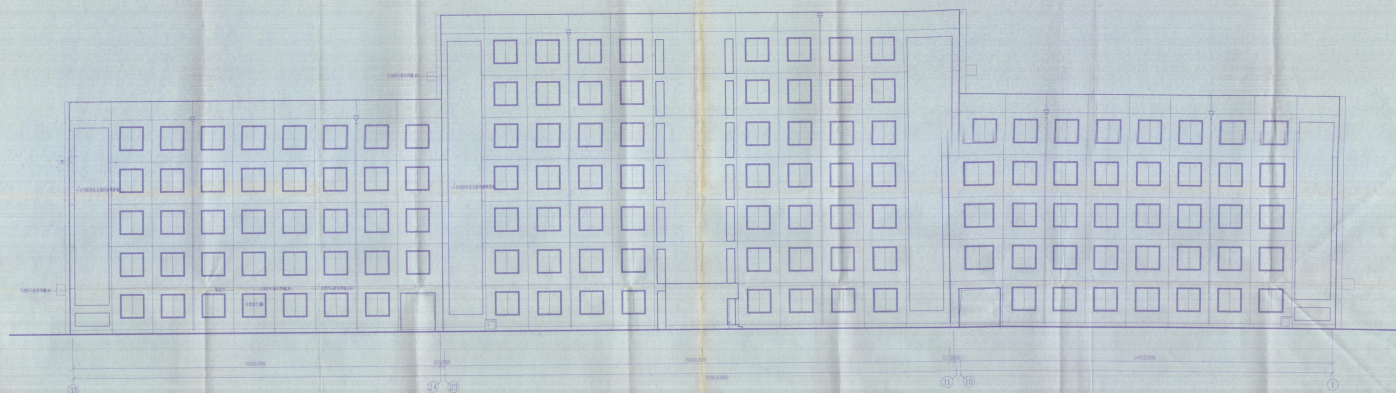

北立面 1:100

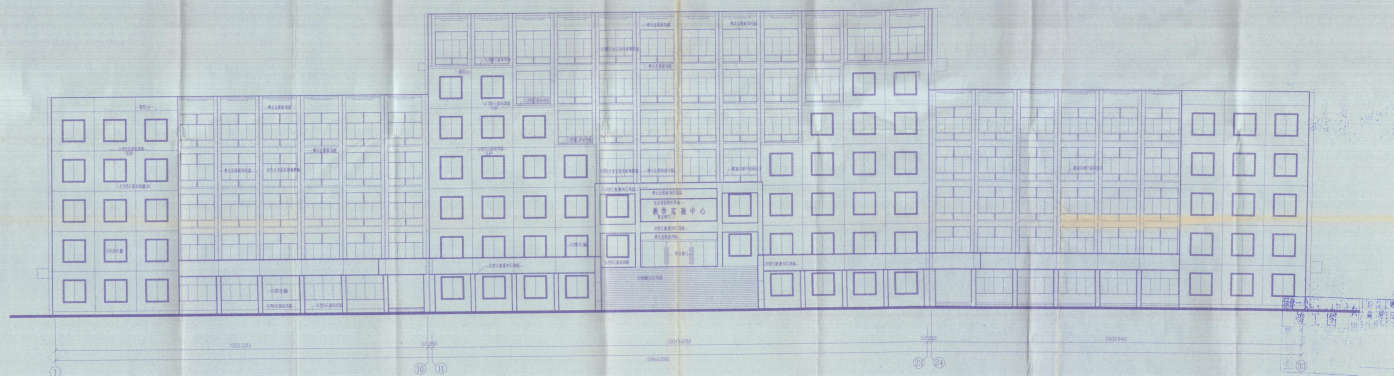

南立面 1:100



施工说明

一 标高±0.000处相当于绝对7.60

二 各部位做法


名称	做法及说明	使用部位
零星防潮	苏J9501-1	
地面做法	水磨石地面	苏J9501-1 嵌条分格 隔墙基室、厕所、楼梯外的地面
	水磨石地面	苏J9501-2 嵌条分格 楼梯室
	地摊地面	苏J9501-3 防滑地砖颜色待定 厕所
	水泥地面	苏J9501-4 防滑地砖颜色待定 厕所
楼面做法	地摊楼面	苏J9501-5 颜色待定 入口大堂外、外廊、大厅及模拟银行、餐厅、商店
	磨光花岗石楼面	苏J9501-6 颜色待定 计算机一~四室
	防静电地板楼面	苏J9501-7 嵌条分格 电梯通道室
	硬木地板面	苏J9501-8 嵌条分格 除以上已注明外的各使用空间
踢脚、台座	水磨石	苏J9507-1 高1200 计算机一~四室
	硬木踢脚	苏J9501-9 电梯通道室
	水磨石踢脚	苏J9501-10 高120 除以上已注明外的各使用空间
	油漆台座	苏J9501-11 高1200 除以上已注明外的各使用空间
内墙做法	挂贴大理石墙面	苏J9501-12 颜色待定 大厅及模拟银行、餐厅、商店
	五夹板纸面墙面	苏J9501-13 白色 电梯通道室、控制室
	磁砖墙面	苏J9501-14 白色 厕所
	乳胶漆墙面	苏J9501-15 白色 除以上已注明外的各使用空间
外墙做法	面砖墙面	苏J9501-16 颜色待定
	防水保温上人屋面	苏J9501-17
	防水保温屋面	苏J9501-18
	防水砂垫层	苏J9501-19
平屋顶做法	细石混凝土	苏J9501-20
	纤维板屋面	苏J9501-21 另详室内装修设计
	穿孔吸声吊顶	苏J9501-22 另详室内装修设计
	油漆	苏J9501-23
油漆做法	调和平	苏J9501-24
	乳胶漆	苏J9501-25
	毛面花岗石踏步	苏J9508-1
	磨石混泥土踏步	苏J9501-26 高600

三 本说明未尽处均按国家有关规定执行

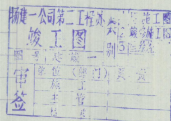


扬州市职业教育中心校园详细规划图 (总图)

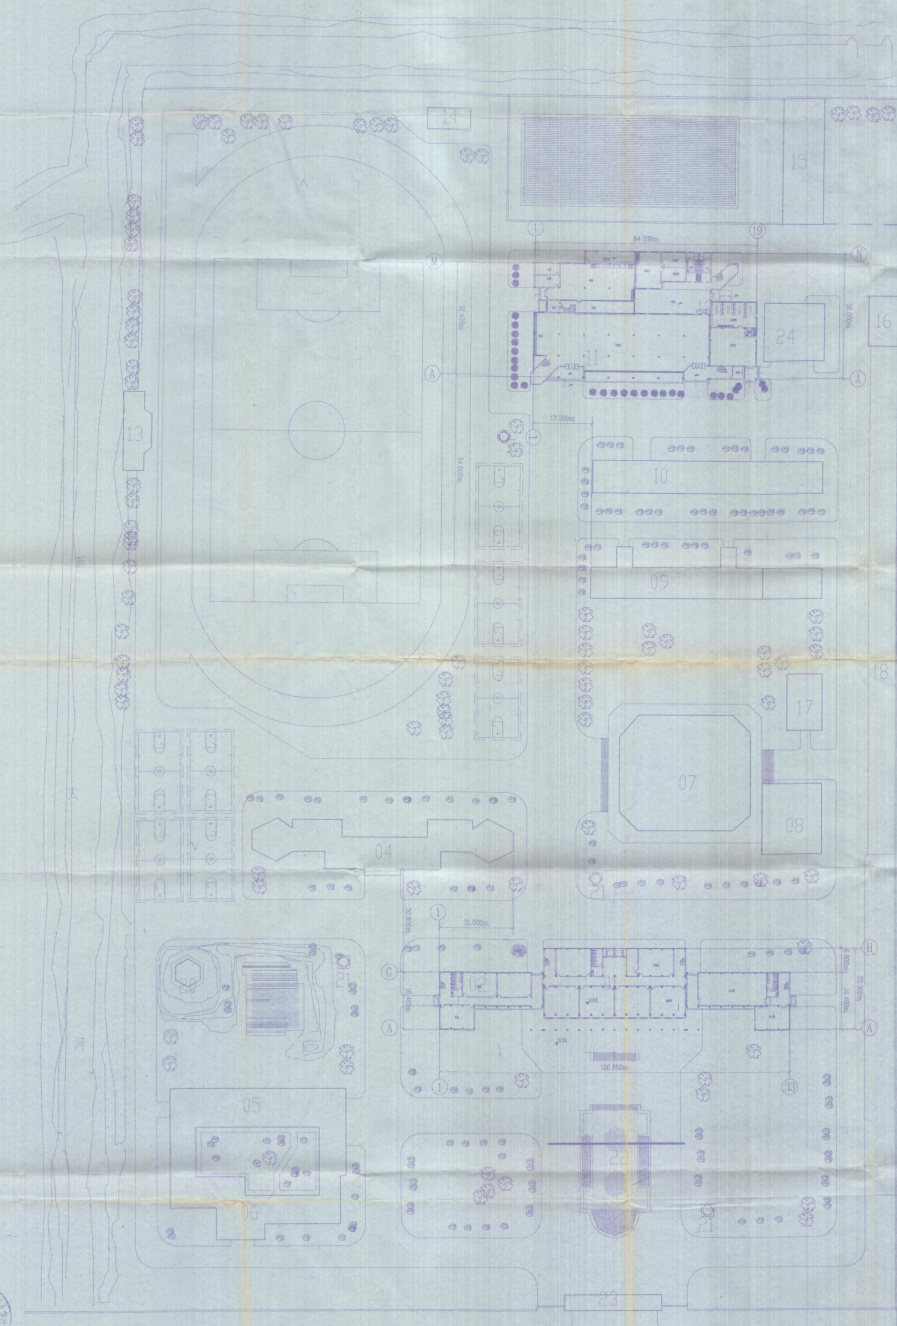



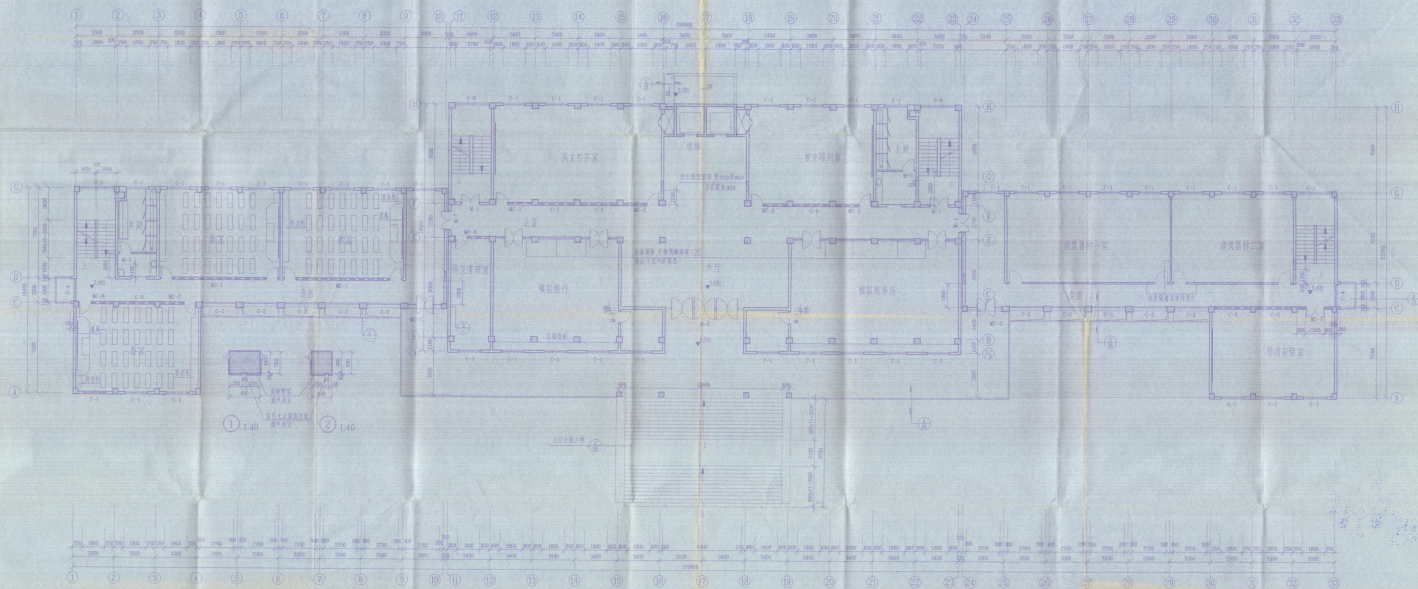

二楼平面 1:100



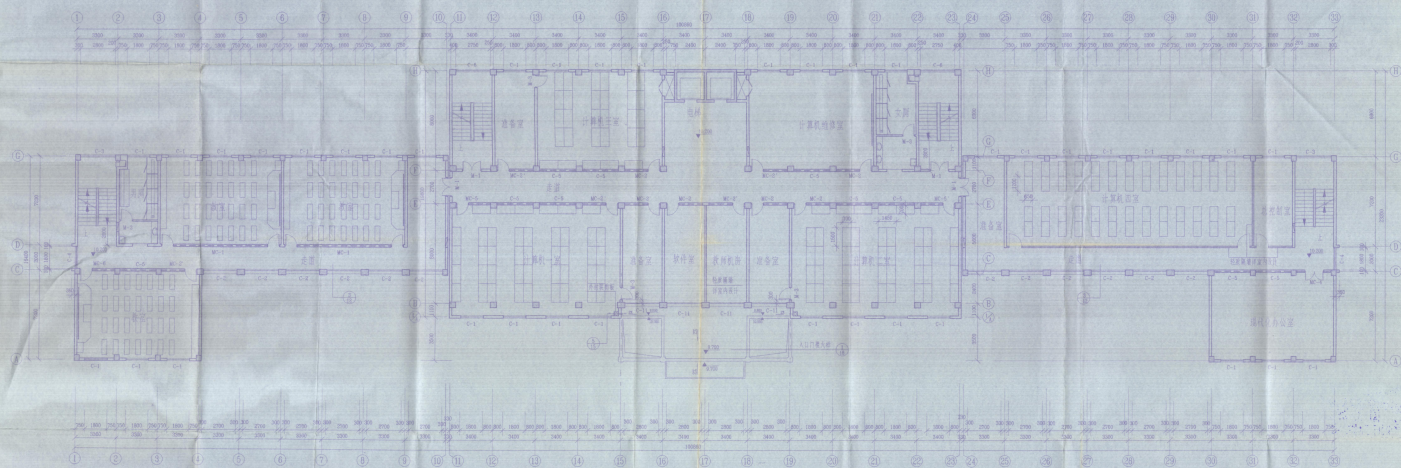

四层平面图 1:100


第一分公司	第二分公司	第三分公司
檢工圖	不檢工圖	不檢工圖
年登	主理人	管理員

