


卷 内 目 录


工程名称: 江苏省海州高级中学东校区-艺体楼 图 (建筑 202~403 竣工图)

共 16 卷 第 6 卷

[illegible]

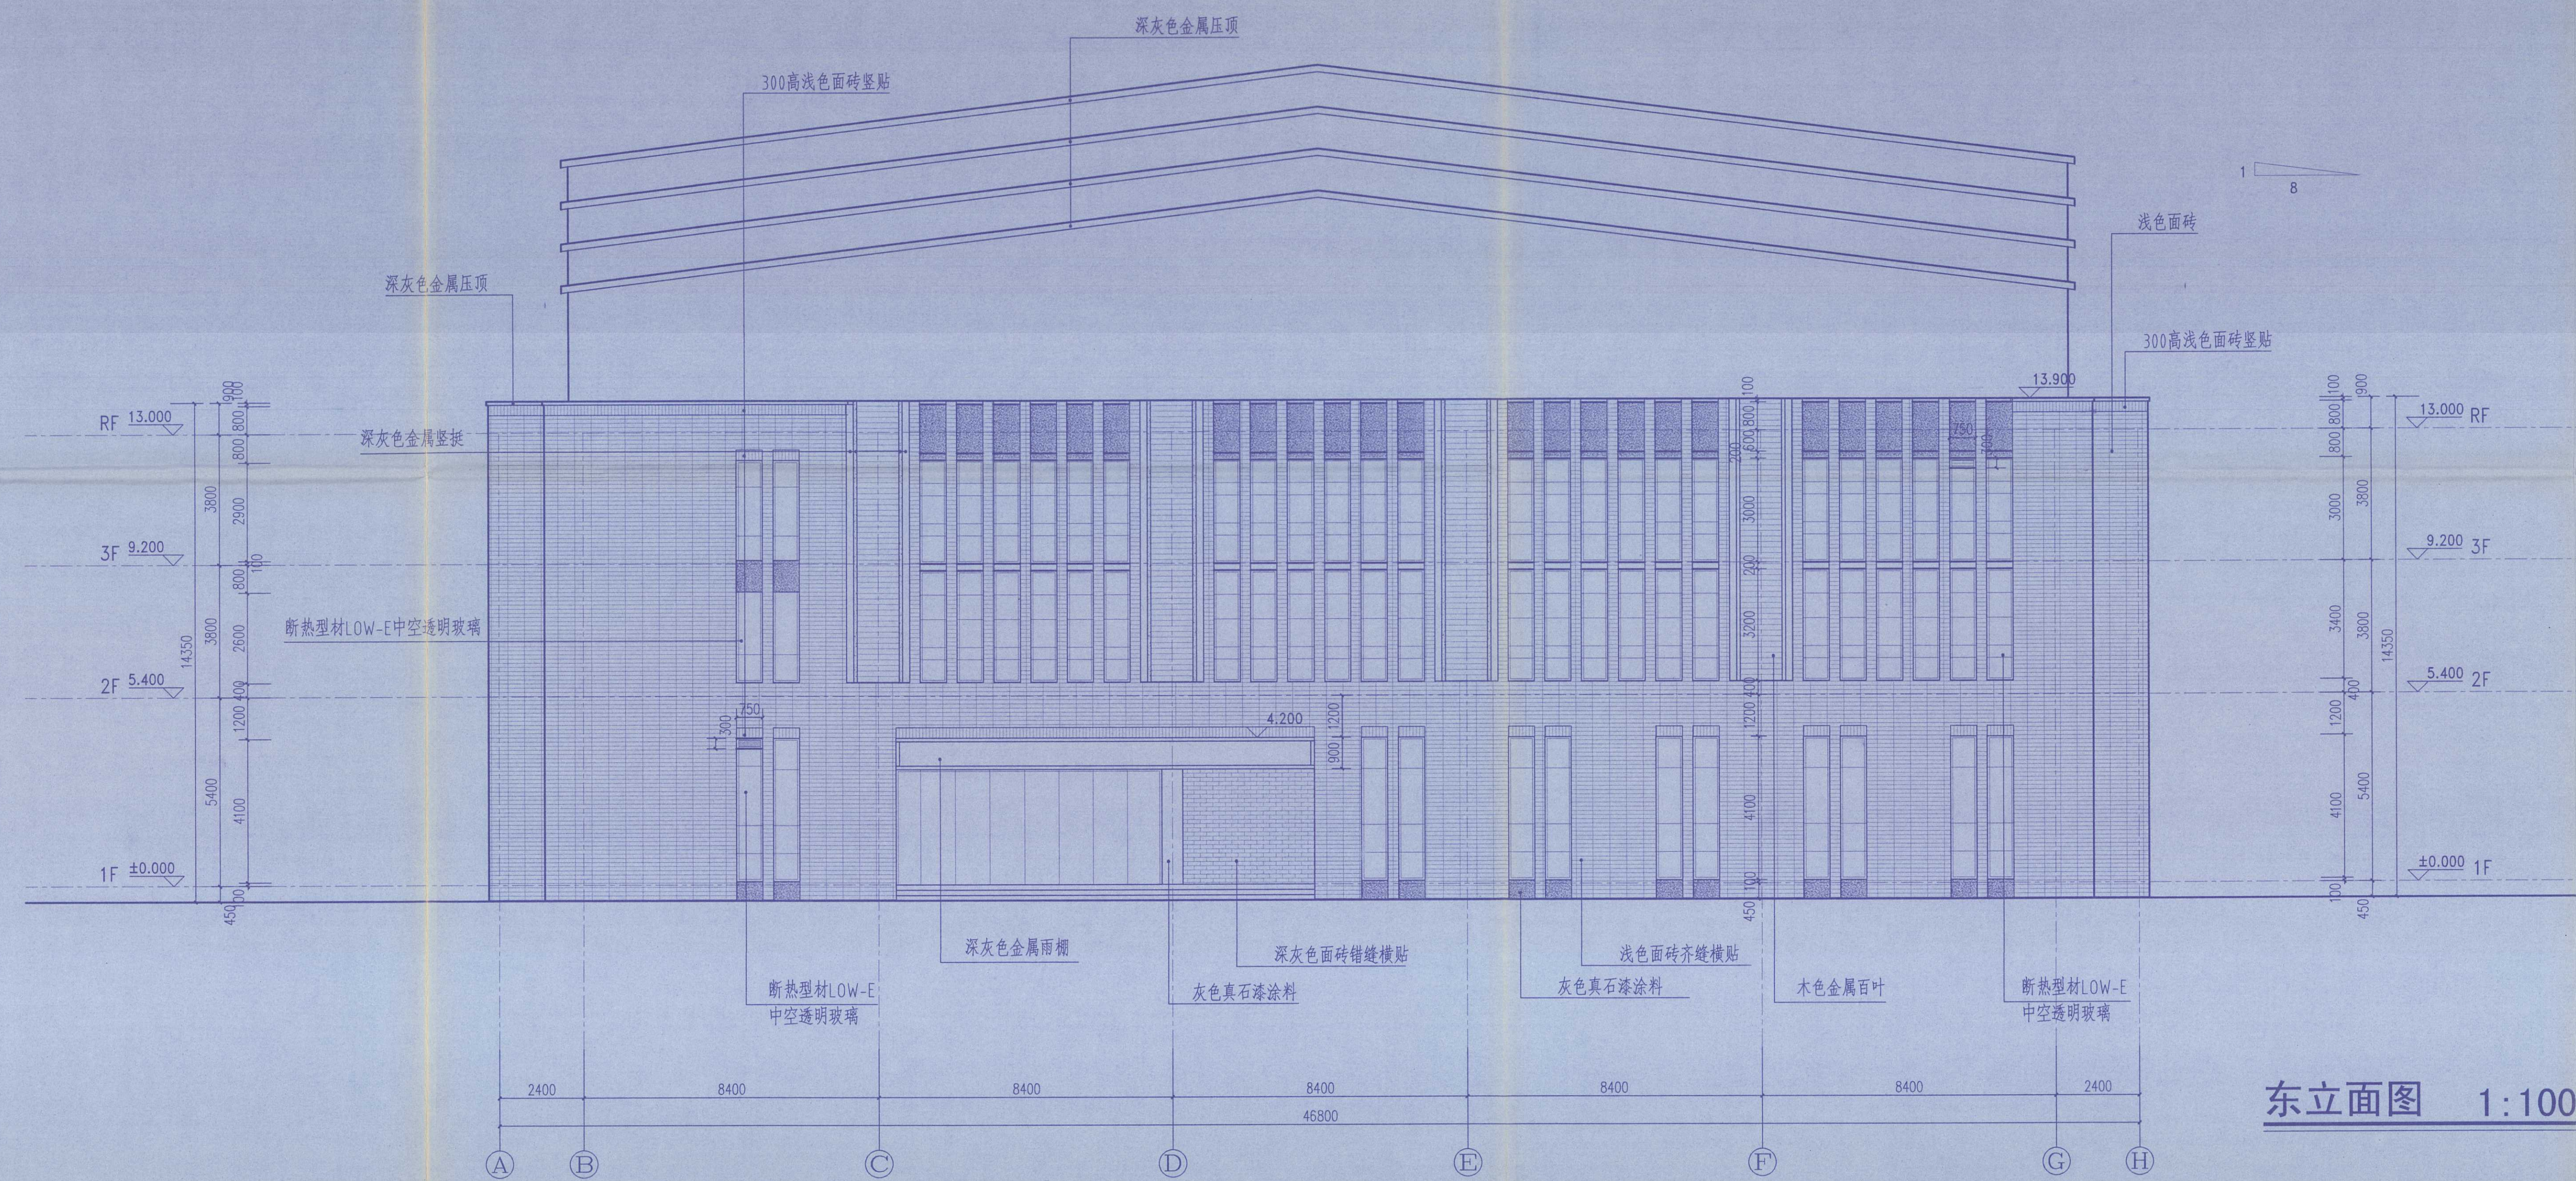

东立面图 1:100

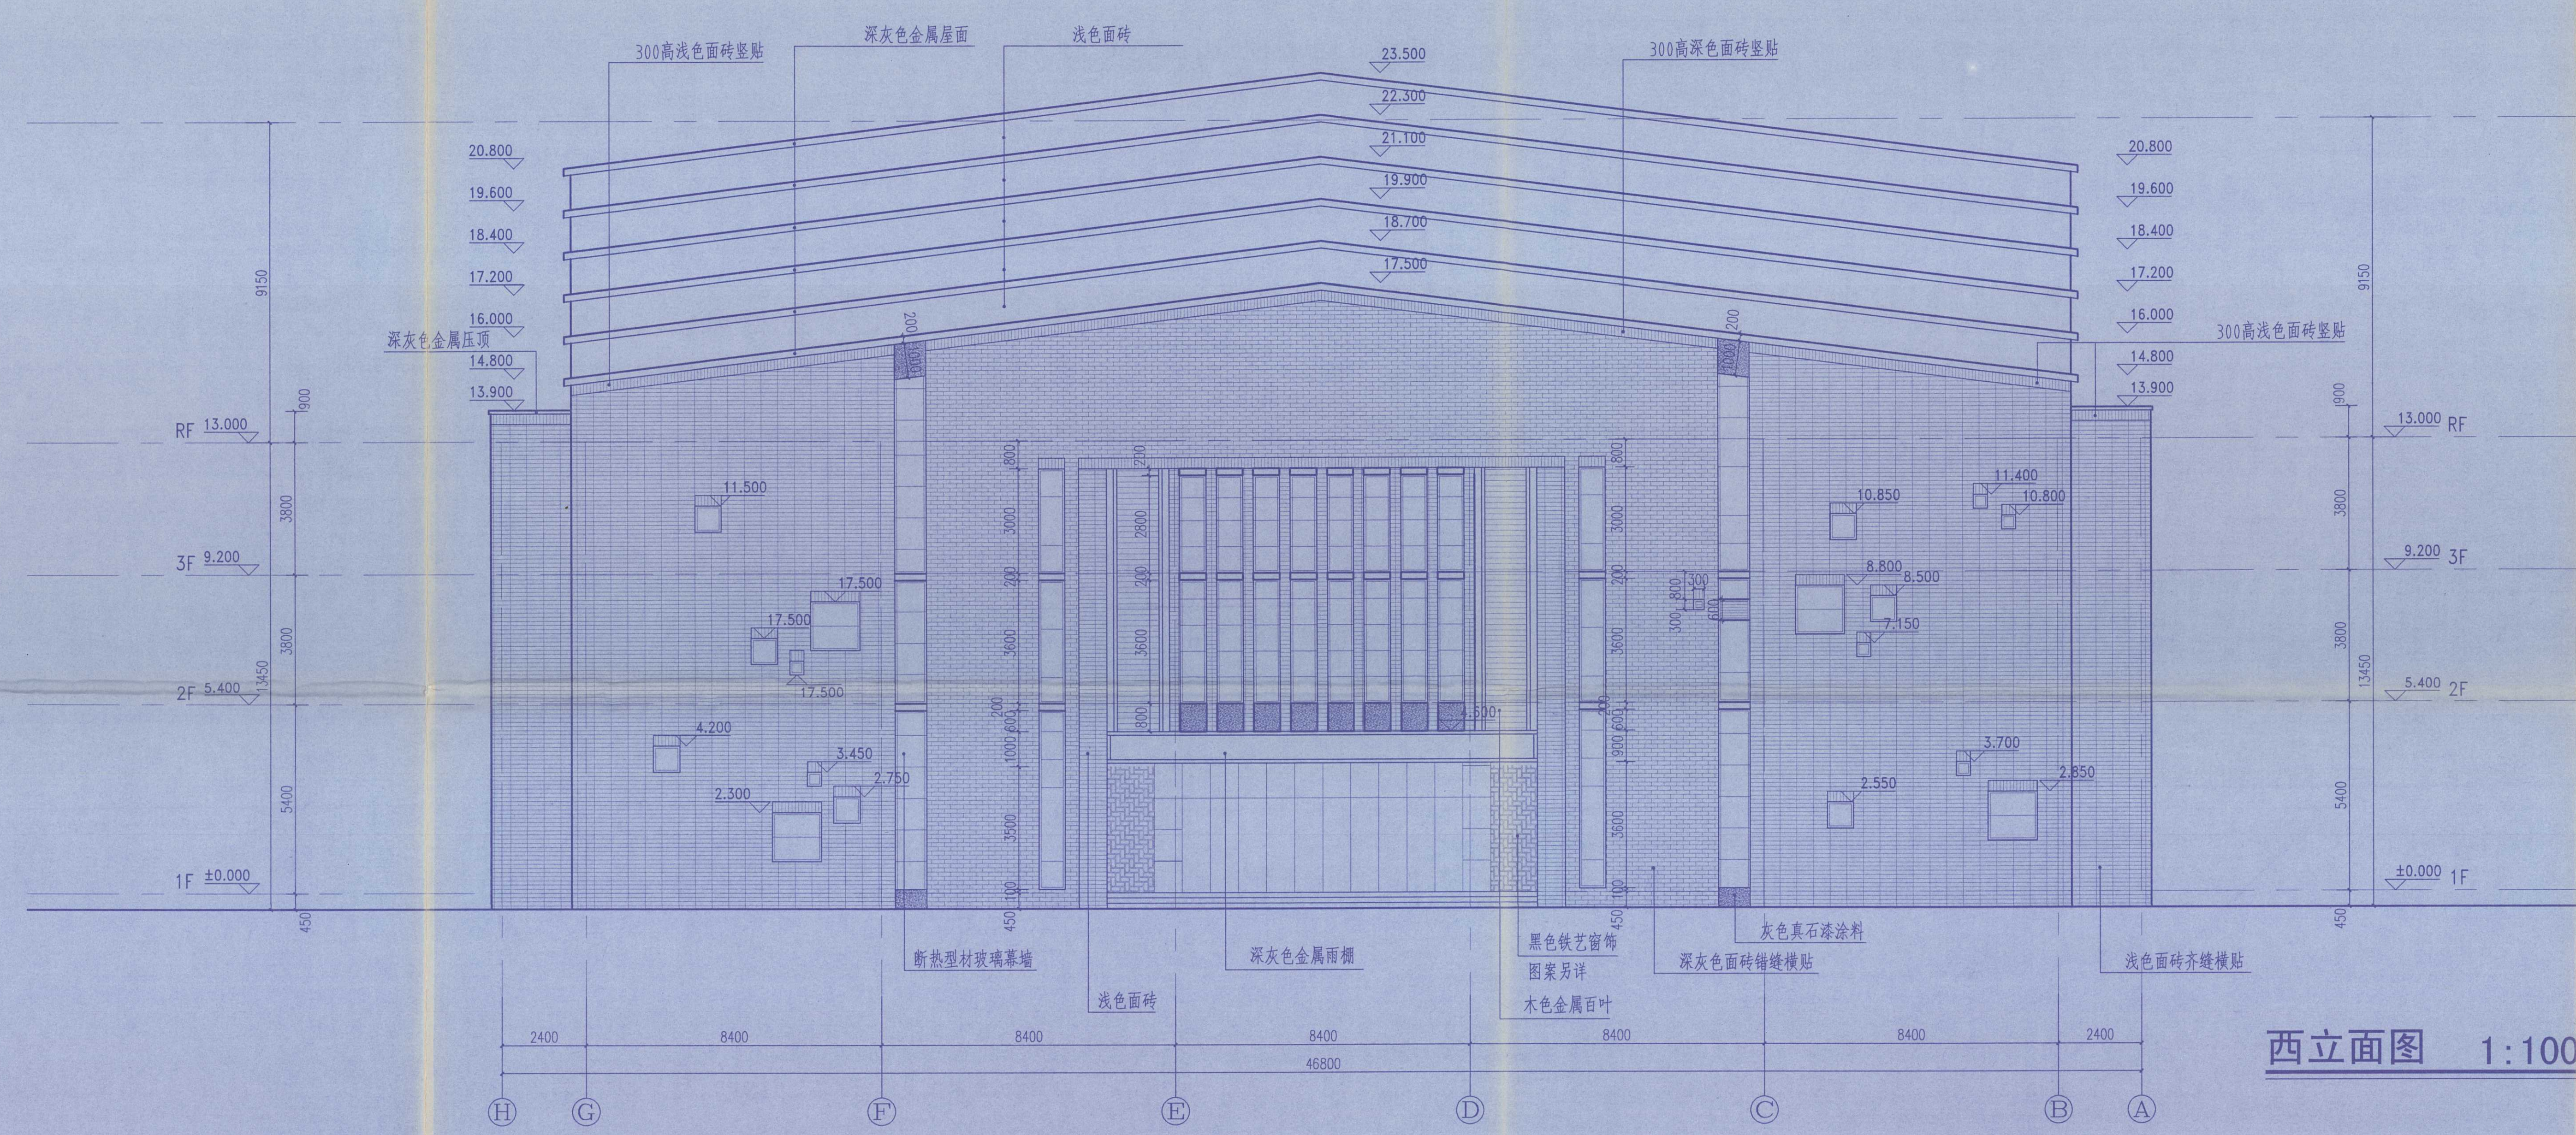

西立面图 1:100

竣工图
施工单位: 江苏中要建设工程有限公司
监理单位: 连云港市建设监理有限公司
编制日期: 2015.11.13
现场日期: 2015.11.13

本图纸的著作权及其他相关权益属东南大学建筑设计研究院有限公司所有, 图中所含的专有技术应予以保密, 未经本公司书面许可, 不得复制或转借给第三方。
本图未加盖本公司出图专用章无效。

江苏省工程勘察设计出图专用章
东南大学建筑设计研究院有限公司
章号: A13200001-001
有效期至: 2016年9月30日



中华人民共和国一级注册建筑师
姓名: 张锦阳
注册号: 02000004-001
有效期至: 2016年12月

东南大学建筑设计研究院有限公司
ARCHITECTS & ENGINEERS CO., LTD. OF SOUTHEAST UNIVERSITY



建设单位: 连云港市建设集团有限公司


项目名称: 江苏省海州高级中学东校区规划与建筑设计
——艺体楼

图名: 东立面图 西立面图

项目编号	2014-1304-C	专业	建筑
设计阶段	施工图	图幅编号	J202-G1
版号	A	出图日期	2015.11.13

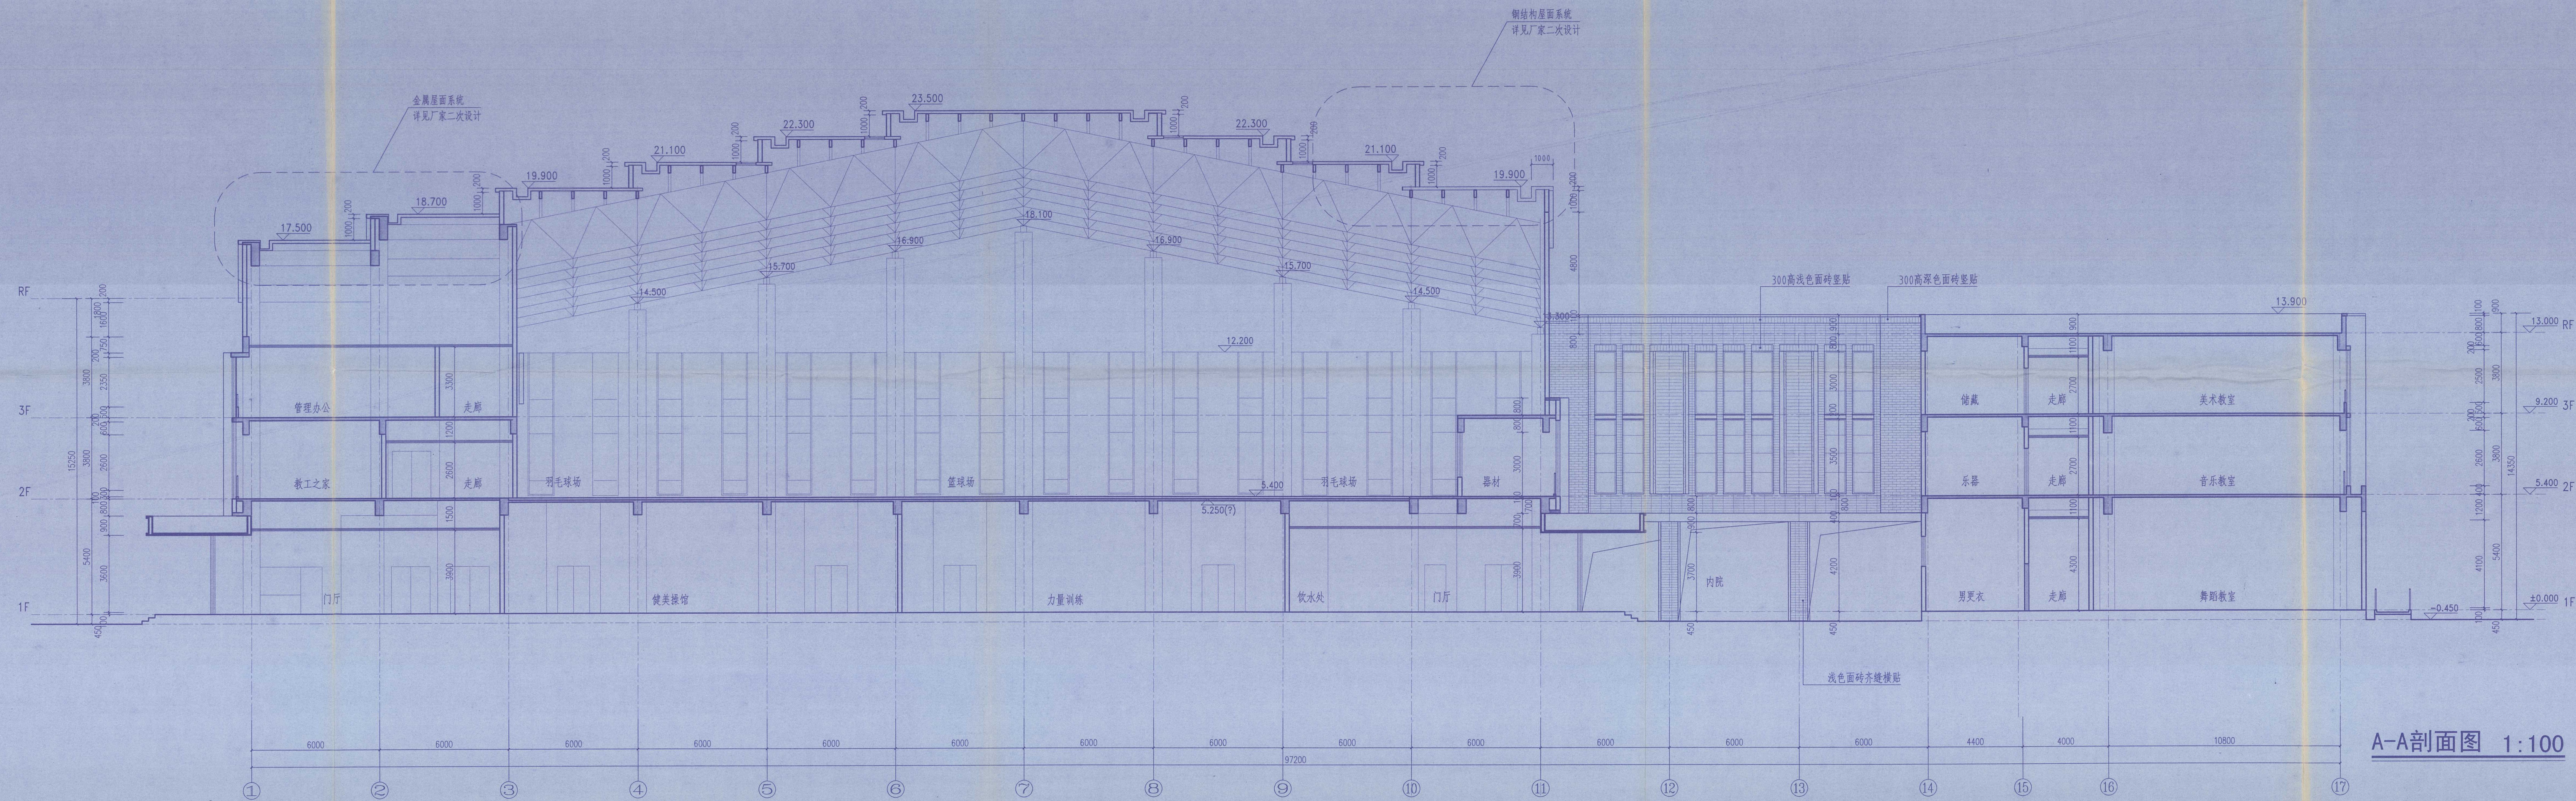

A-A剖面图 1:100

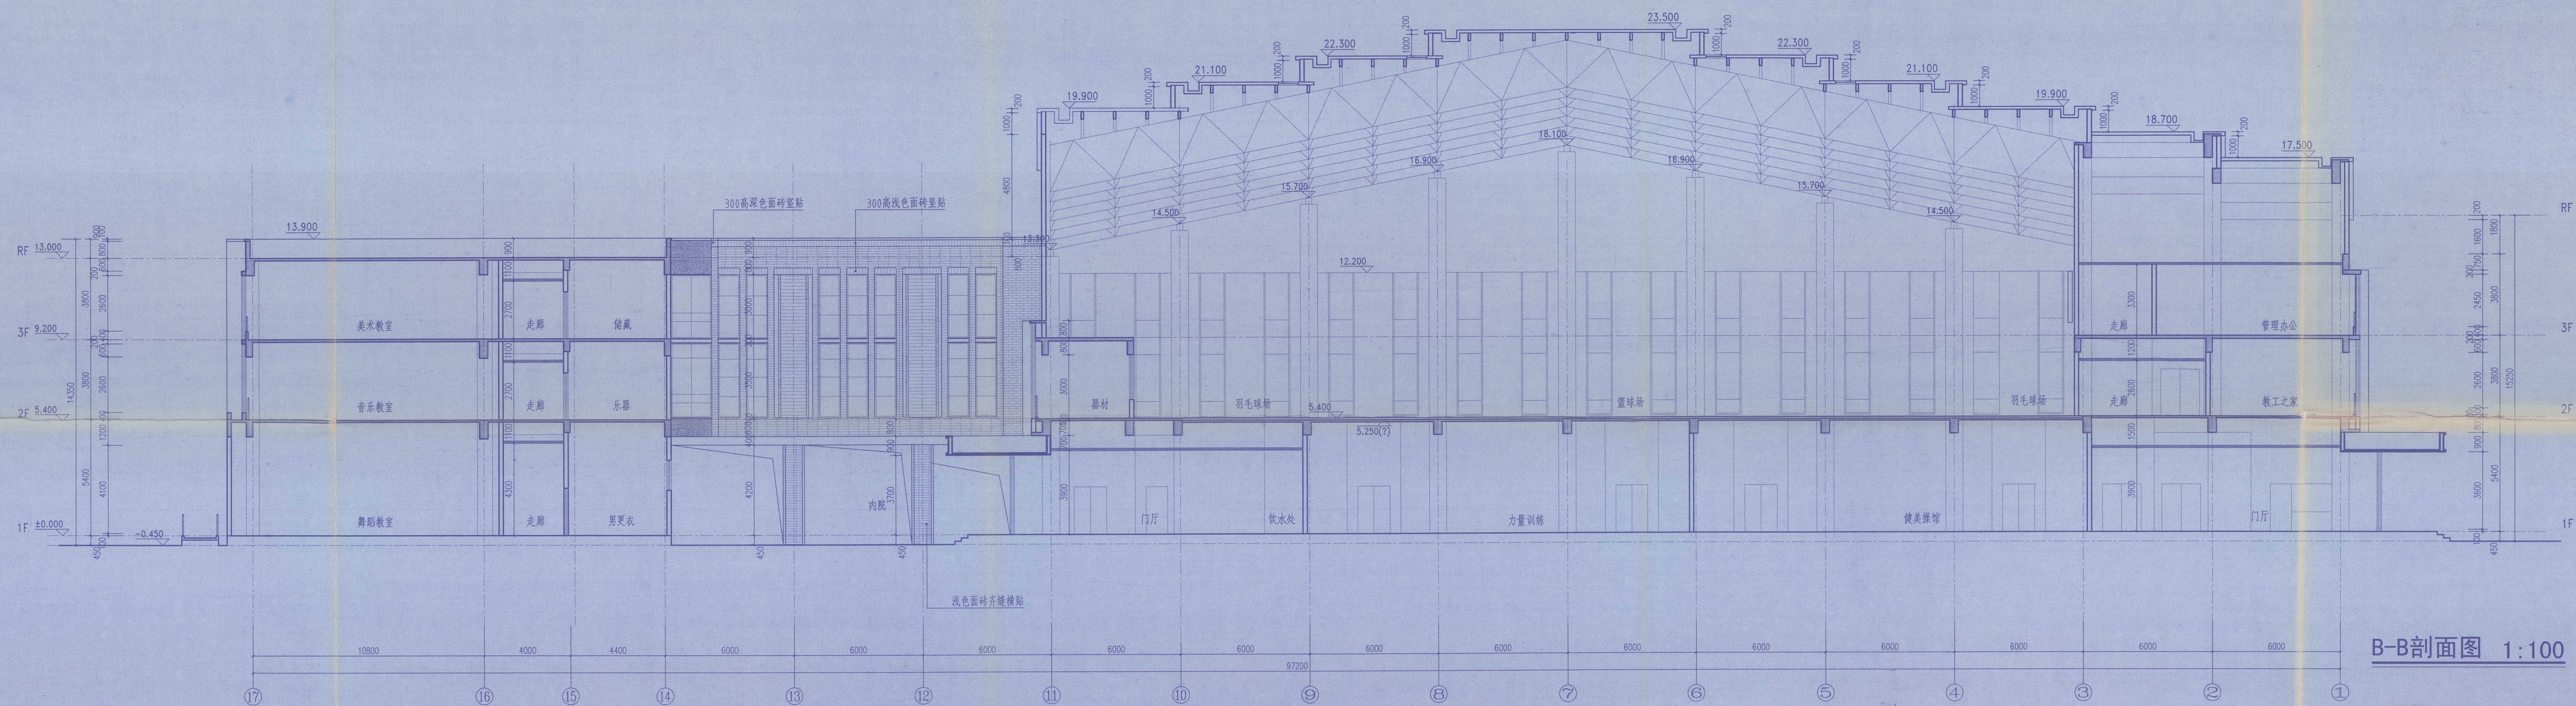

B-B剖面图 1:100

竣工图
施工单由江苏中家建设工程有限公司
江苏中家建设工程有限公司

• 本图纸的著作权及其他相关权益属东南大学建筑设计研究院有限公司所有，图中所有专有技术信息均受法律保护，未经本公司书面许可，不得复制或转借给任何第三方。
• 本图未加盖本公司出图专用章无效。

江苏省工程勘察设计注册专业章
东南大学建筑设计研究院有限公司
注册专业 建筑专业
注册日期 2015年11月15日

东南大学建筑设计研究院有限公司
ARCHITECT & ENGINEER CO., LTD. OF SOUTHEAST UNIVERSITY

姓名: 滕衍博
注册号: S200004461
有效期至: 至2016年12月

东南大学建筑设计研究院有限公司
ARCHITECT & ENGINEER CO., LTD. OF SOUTHEAST UNIVERSITY

建设单位
江苏省海州高级中学

项目名称
江苏省海州高级中学分校总体规划与建筑设计
- 艺体楼

图名
A-A剖面图 B-B剖面图

项目编号 2014-1304C 专业 建筑
设计阶段 施工图 图幅编号 J301-C2
版号 A 出图日期 2015.11.15


• 本图纸的著作权及其他相关权益属东南大学建筑设计研究院有限公司所有，图中所含的专有技术应予以保密，未经本公司书面许可，不得复制或转借给任何第三方。
• 本图未加盖本公司出图专用章无效。

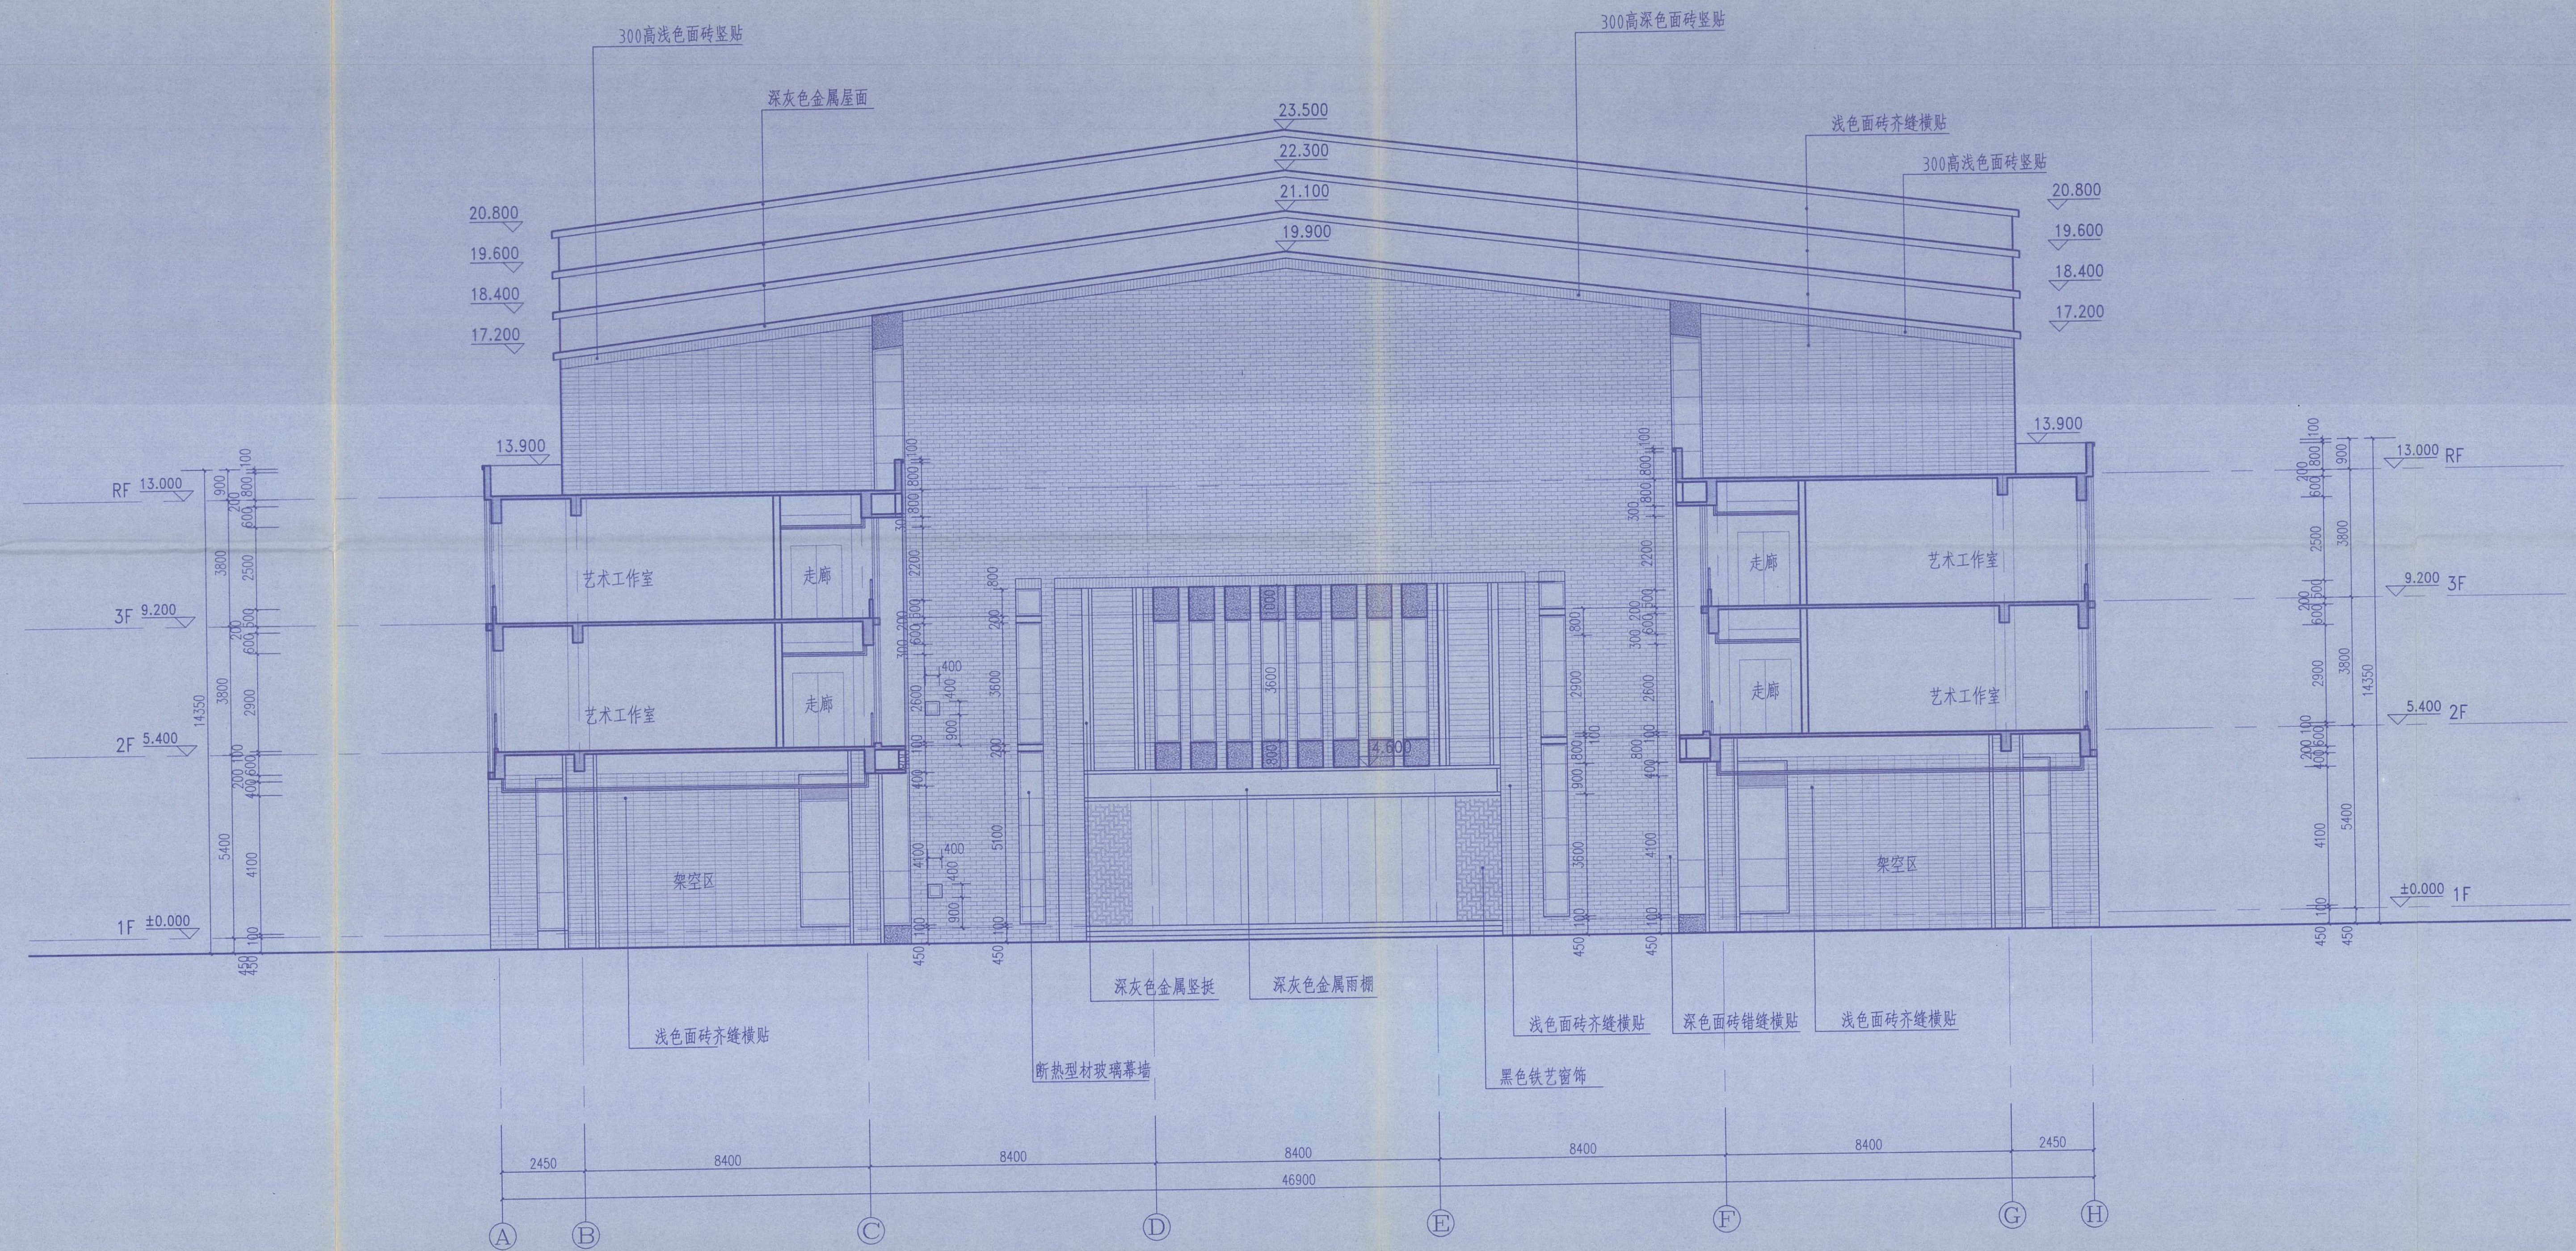

C-C剖面图 1:100

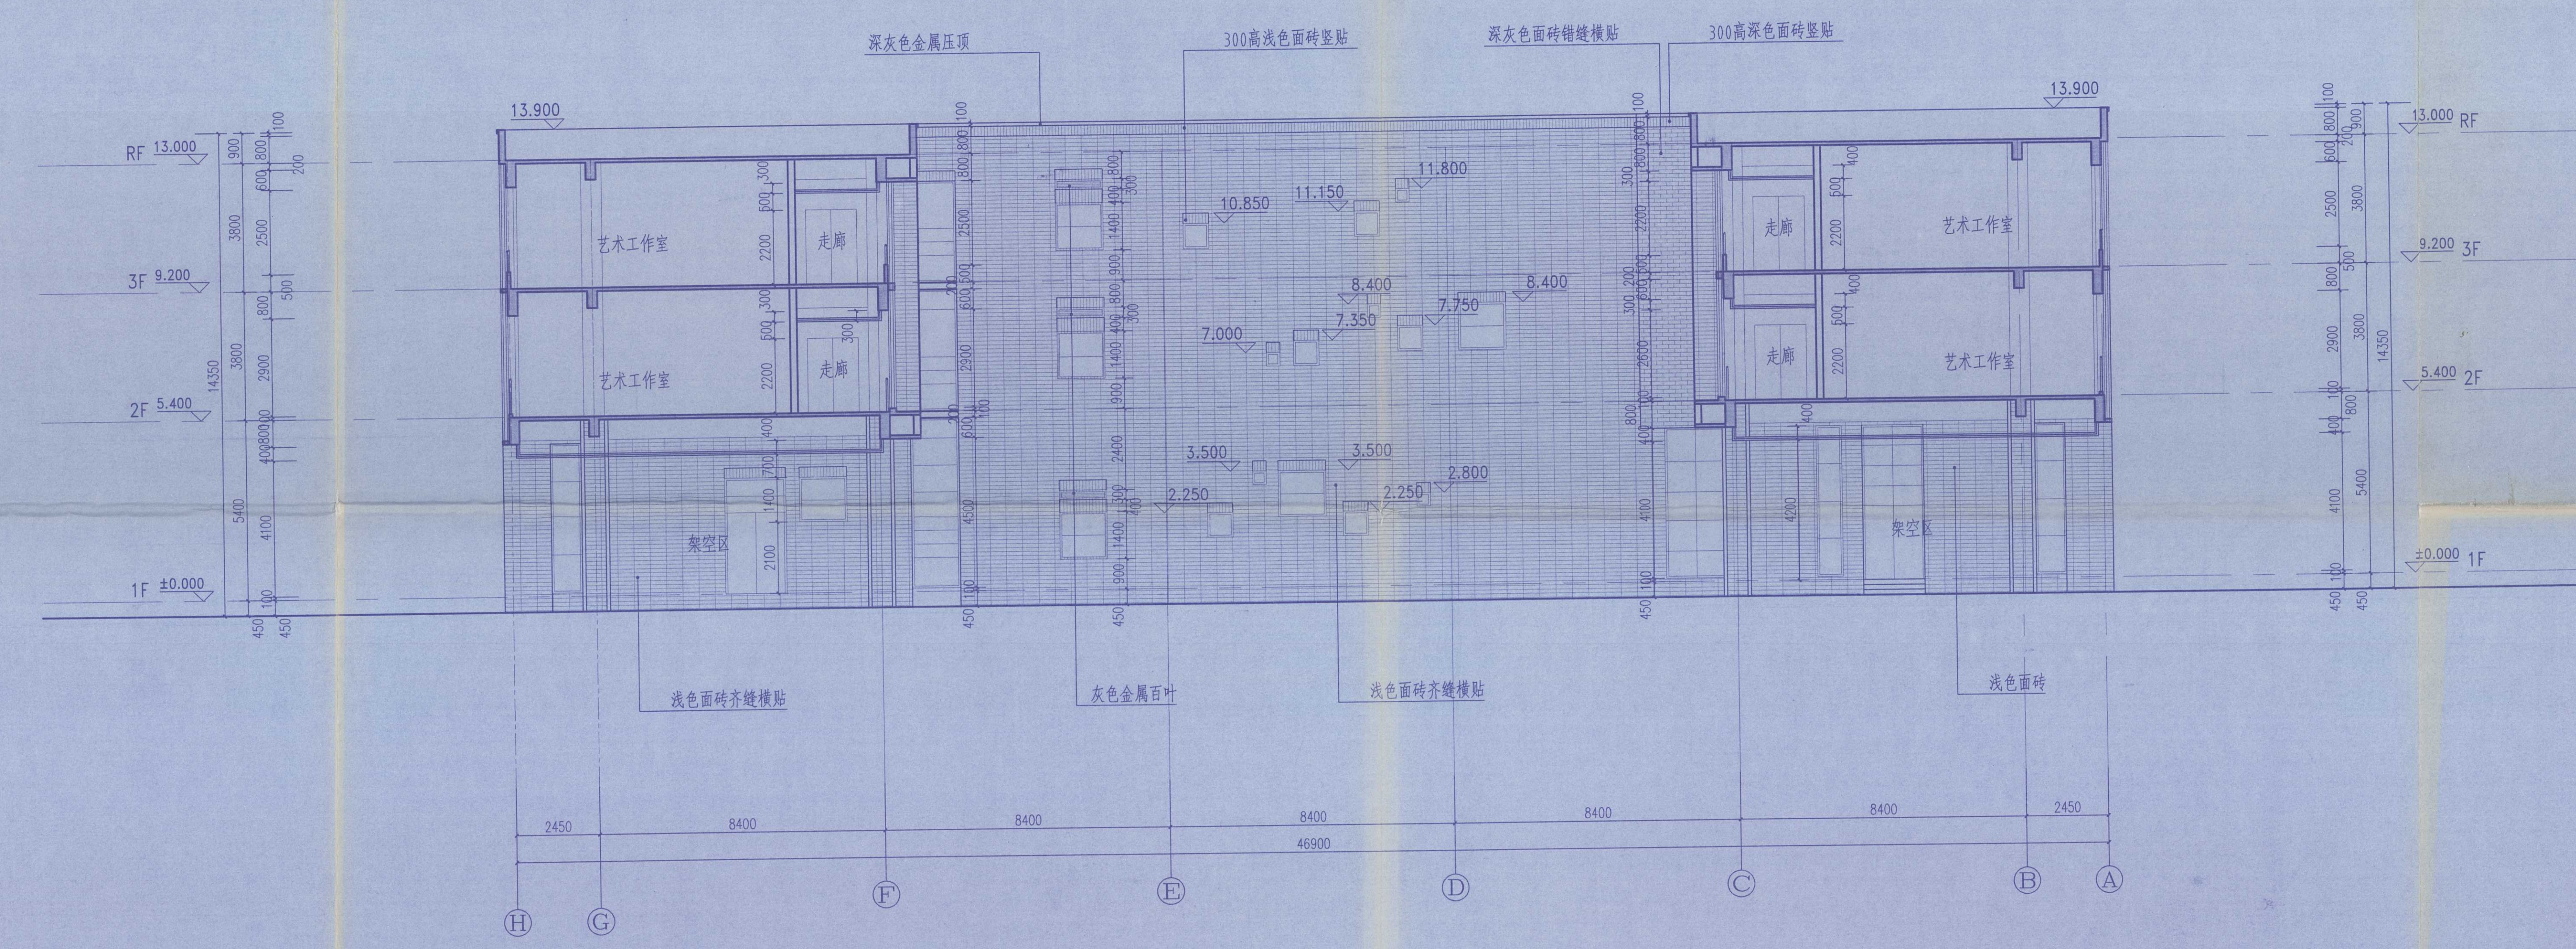

D-D剖面图 1:100

江苏省工程勘察设计出图专用章
东南大学建筑设计研究院有限公司
章号 A13200004-061
江苏省住房和城乡建设厅监制 (A)
有效期至二〇一六年九月三十日

出图签章

中华人民共和国一级注册建筑师
姓名: 滕行洋
注册号: J3200004-061
有效期至: 2015年12月

执业签章


方案	张澜 王小明 张澜	张澜
专业负责人	滕行洋	张澜
设计	王小雷	张澜
校核	张澜	张澜
审核	滕行洋	张澜
项目负责人	张澜 倪慧	张澜 倪慧
批准	张澜	张澜
会签栏		
建筑		
结构	黄明	张澜
给排水	鲍晓春	张澜
电气	袁星	张澜
暖通	许东晨	张澜
智能		

连云港市城市建设投资集团有限责任公司			
项目名称 江苏省海州高级中学东校区规划与建筑设计 --艺体楼			
图 名 C-C剖面图 D-D剖面图			
项目编号	2014-1304C	专 业	建筑
设计阶段	施工图	图名编号	J302-G2
版 号	A	出版日期	2015.11.1


连云港市城市建设投资集团有限公司
连云港市城市建设投资集团有限公司
竣工图

■ 本图纸的著作权及其他相关权益属东南大学建筑设计研究院有限公司所有，图中所含的专有技术应予以保密，未经本公司书面许可，不得复制或向任何第三方提供。
■ 本图未加盖本公司出图专用章无效。

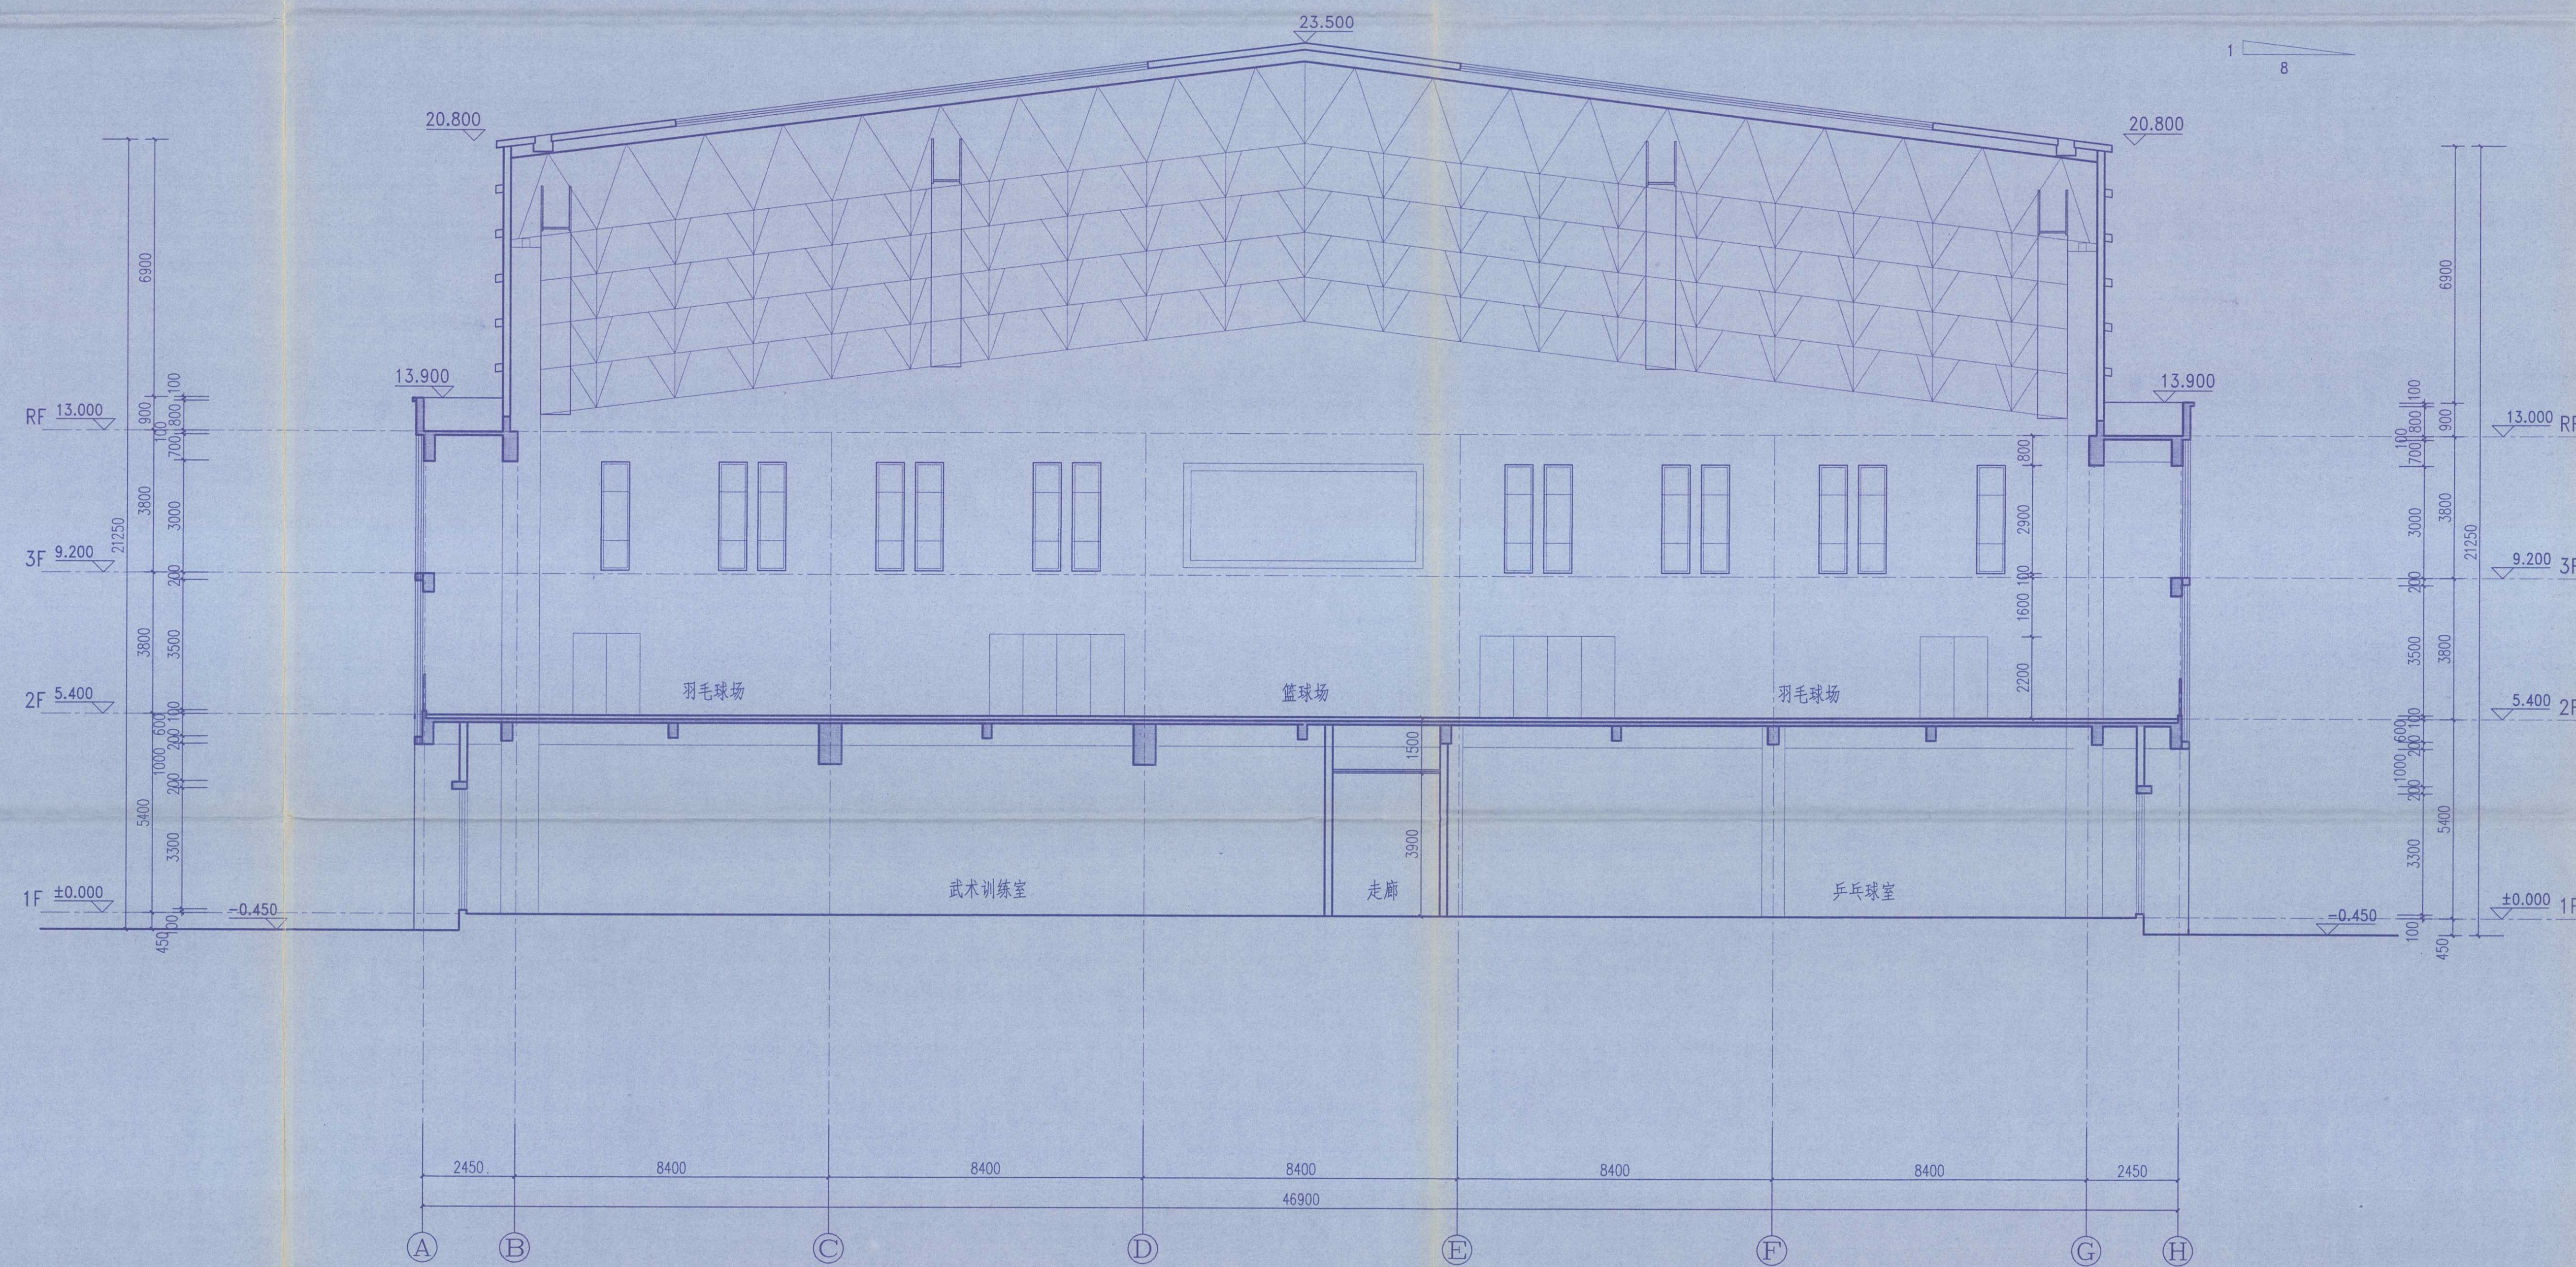

E-E剖面图 1:100

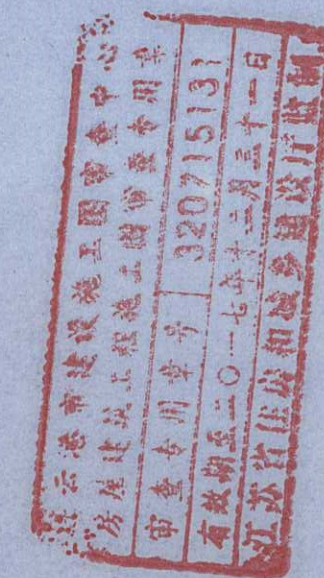




中华人民共和国一级注册建筑师
姓名: 滕行洋
注册号: 32000001-051
有效期至: 2015年12月

东南大学建筑设计研究院有限公司
ARCHITECTS & ENGINEERS CO., LTD. OF SOUTHEAST UNIVERSITY

方案	张翼 王少强 张翼	张翼
专业负责人	滕行洋	滕行洋
设计	王小墨	王小墨
校核	张翼	张翼
审核	滕行洋	滕行洋
项目负责人	张翼 倪晨	张翼 倪晨
教授	张翼	张翼
会签栏		
建筑		
结构	黄明	黄明
给排水	梅晓春	梅晓春
电气	袁星	袁星
暖通	许东晨	许东晨
智能		


建设单位
连云港市城市建设投资集团有限责任公司

项目名称
江苏省海州高级中学东校区规划与建筑设计
--艺体楼


图名
E-E剖面

项目编号	2014-1304C	专业	建筑
设计阶段	施工图	图纸编号	J303-G1
版号	A	出图日期	2015.11.13


竣工图

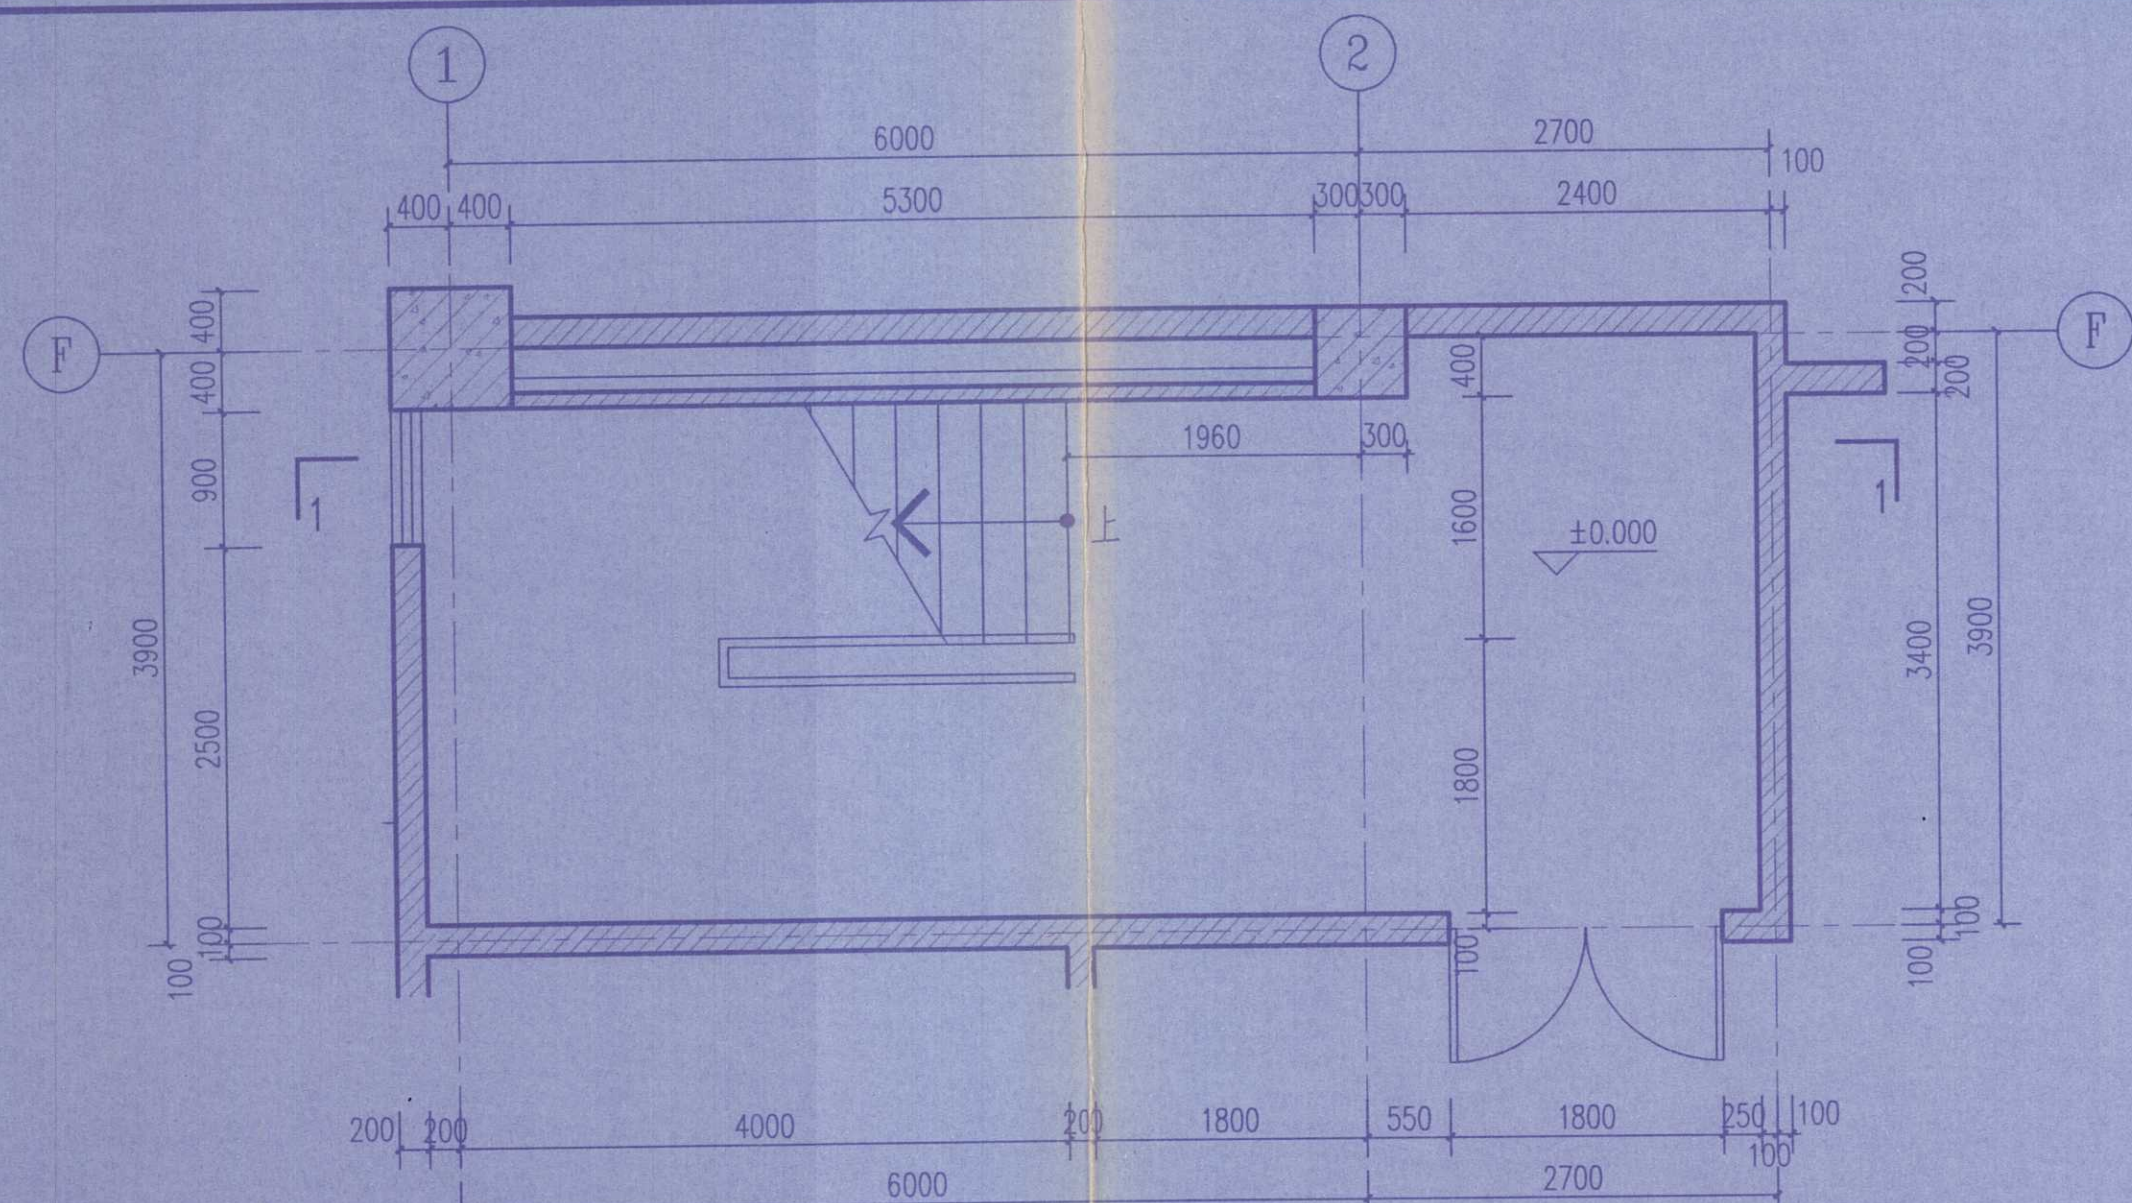


1#楼梯一层平面图 1:50

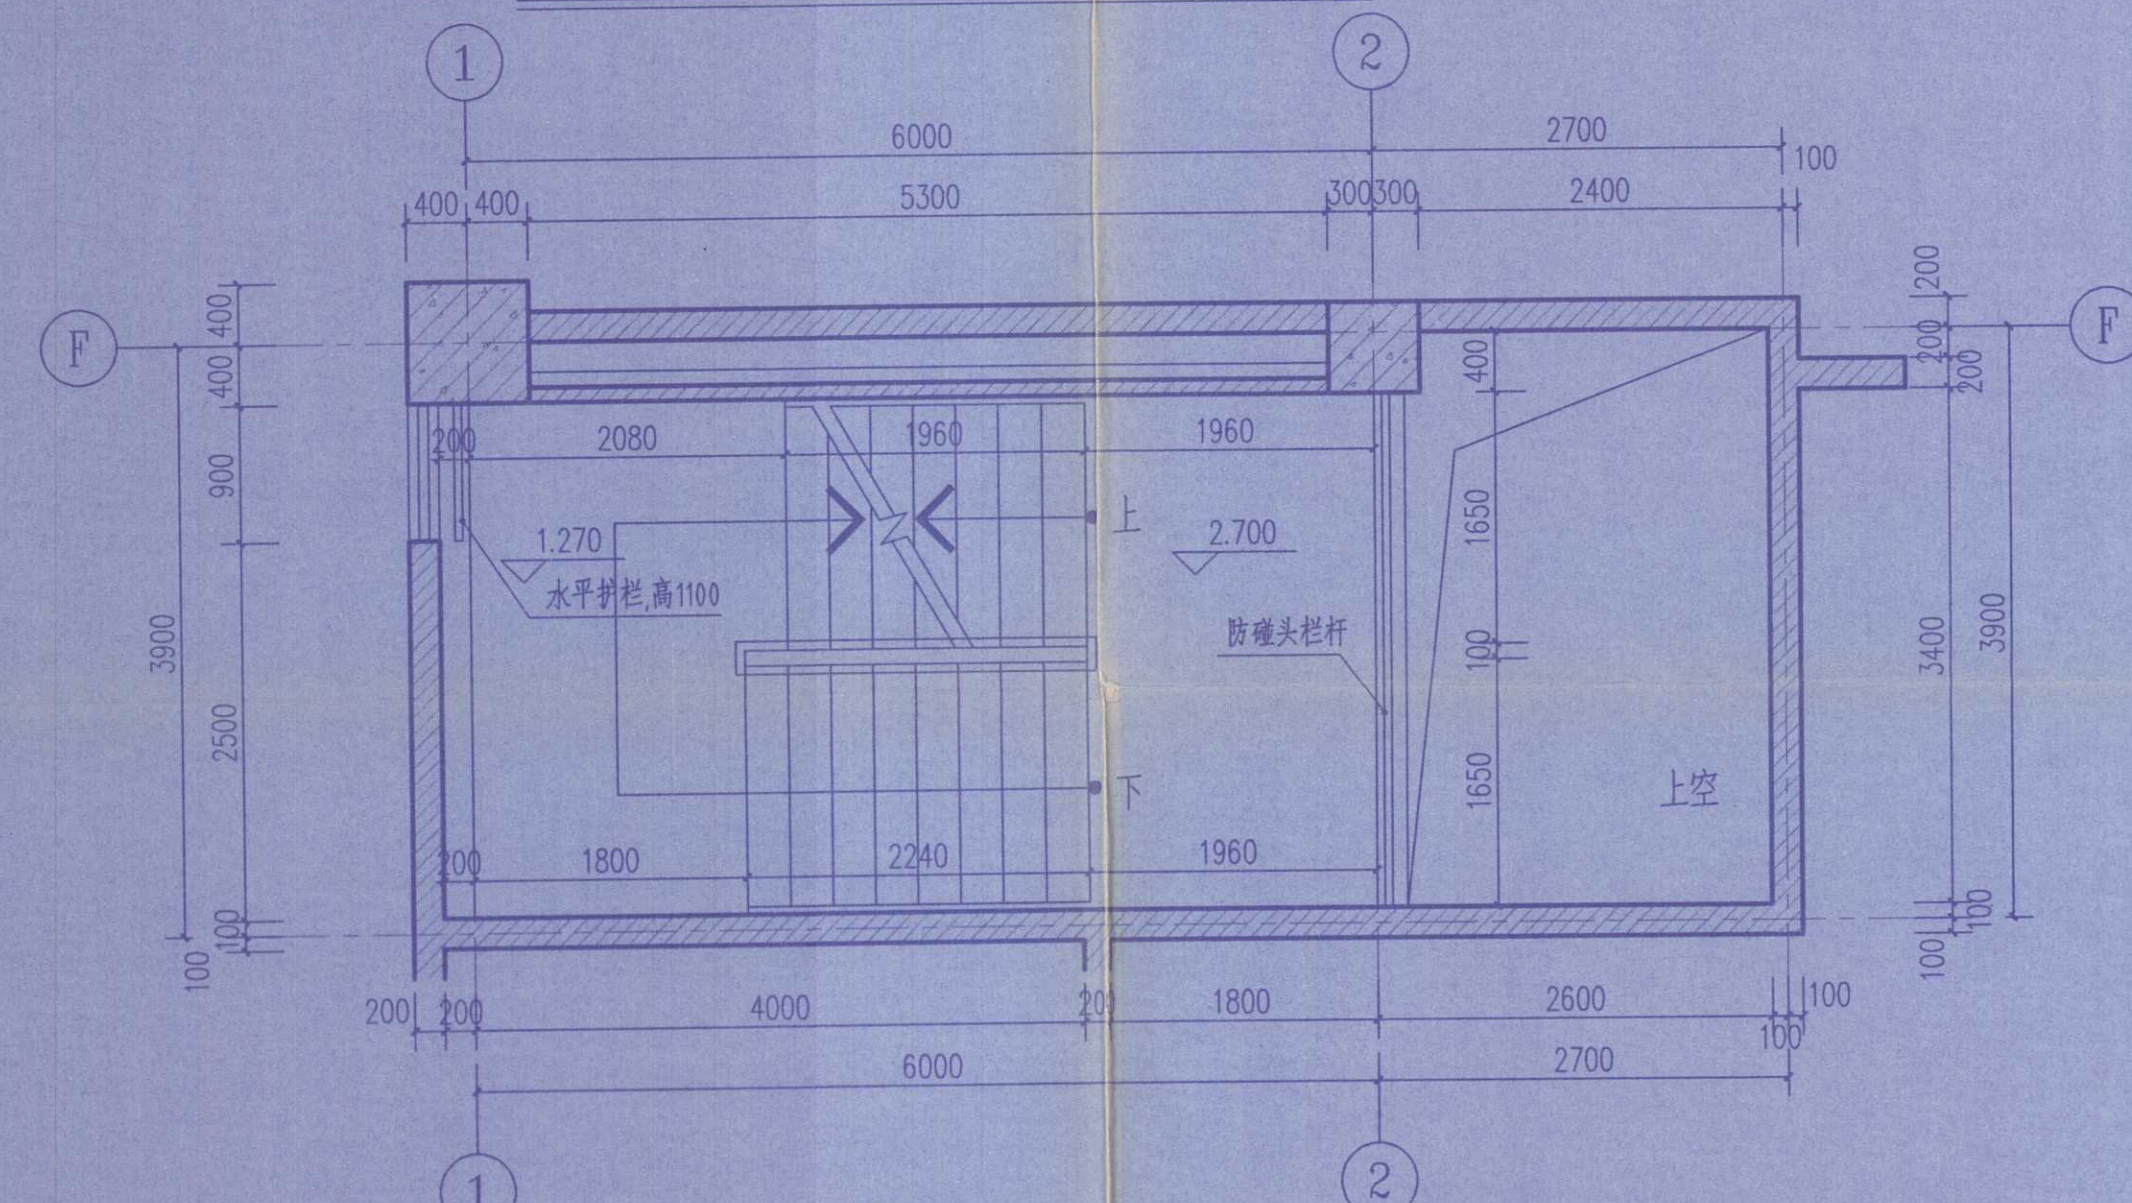


1#楼梯一层夹层平面图 1:50

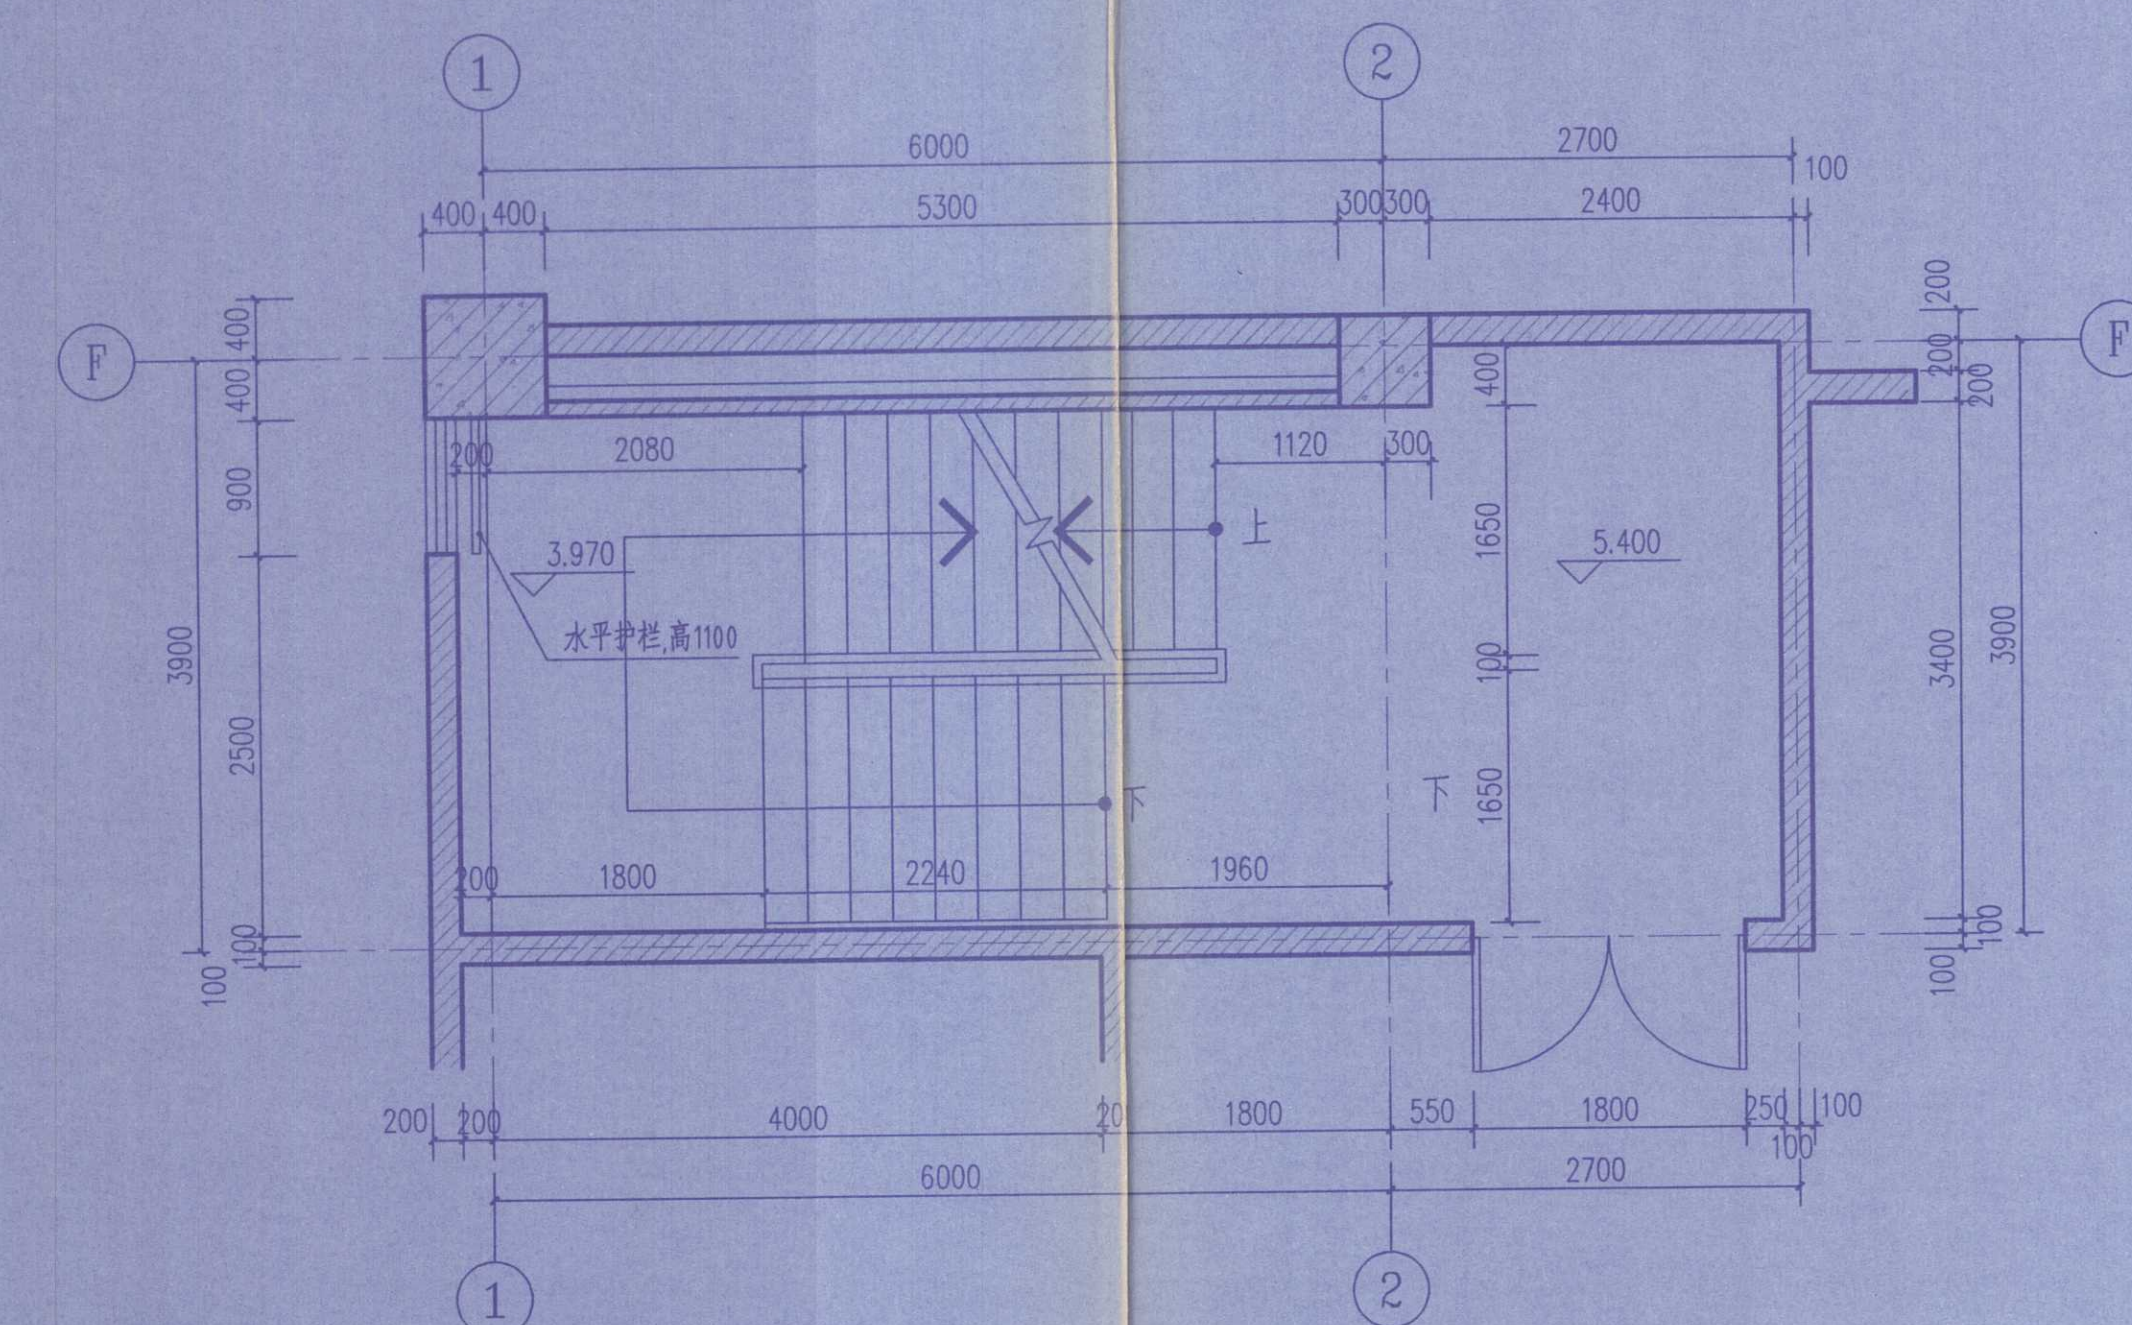

1#楼梯二层平面图 1:50

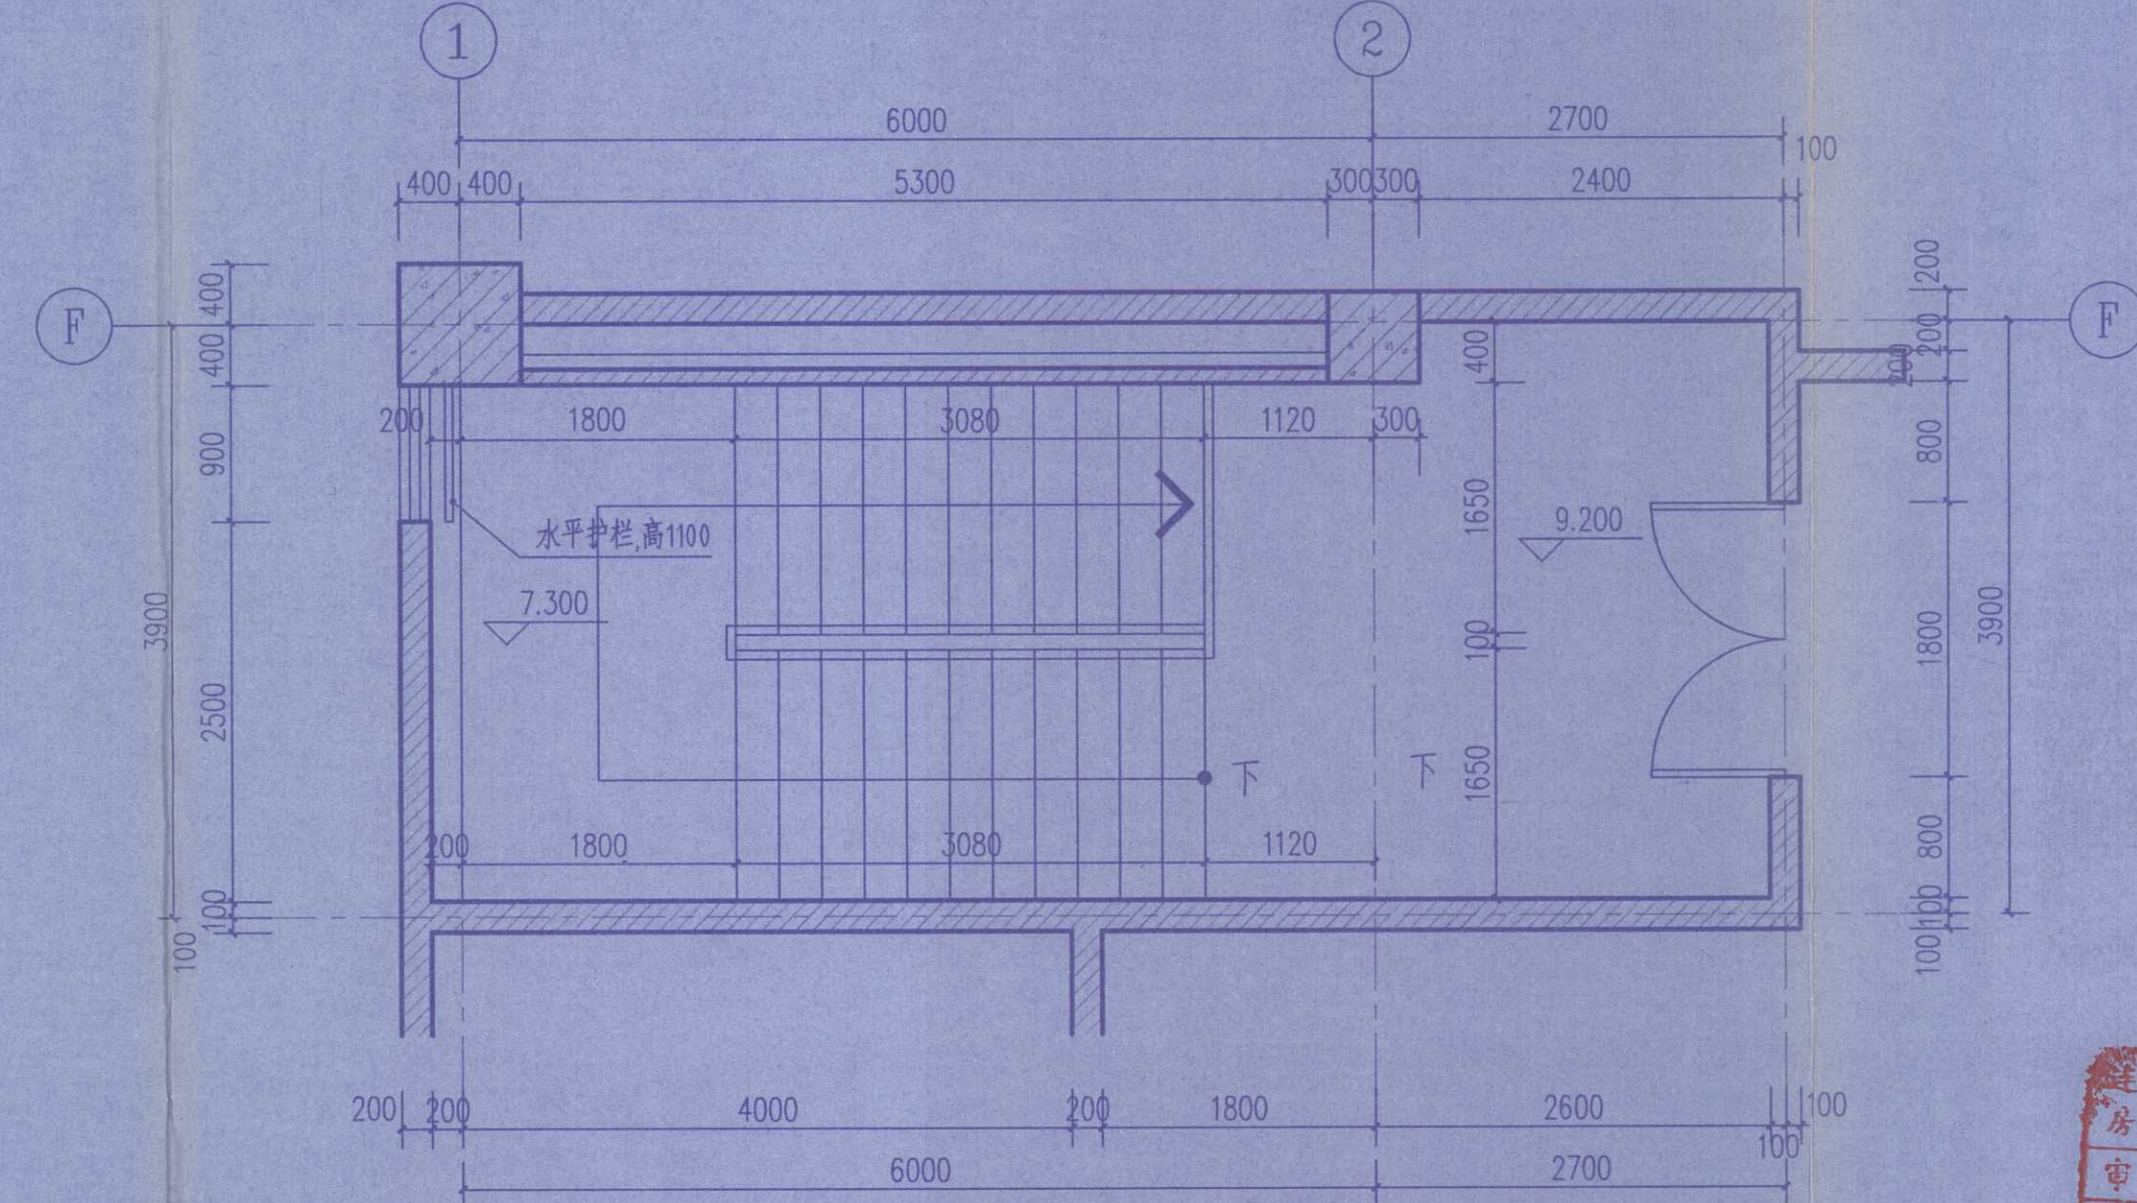

1#楼梯三层平面图 1:50

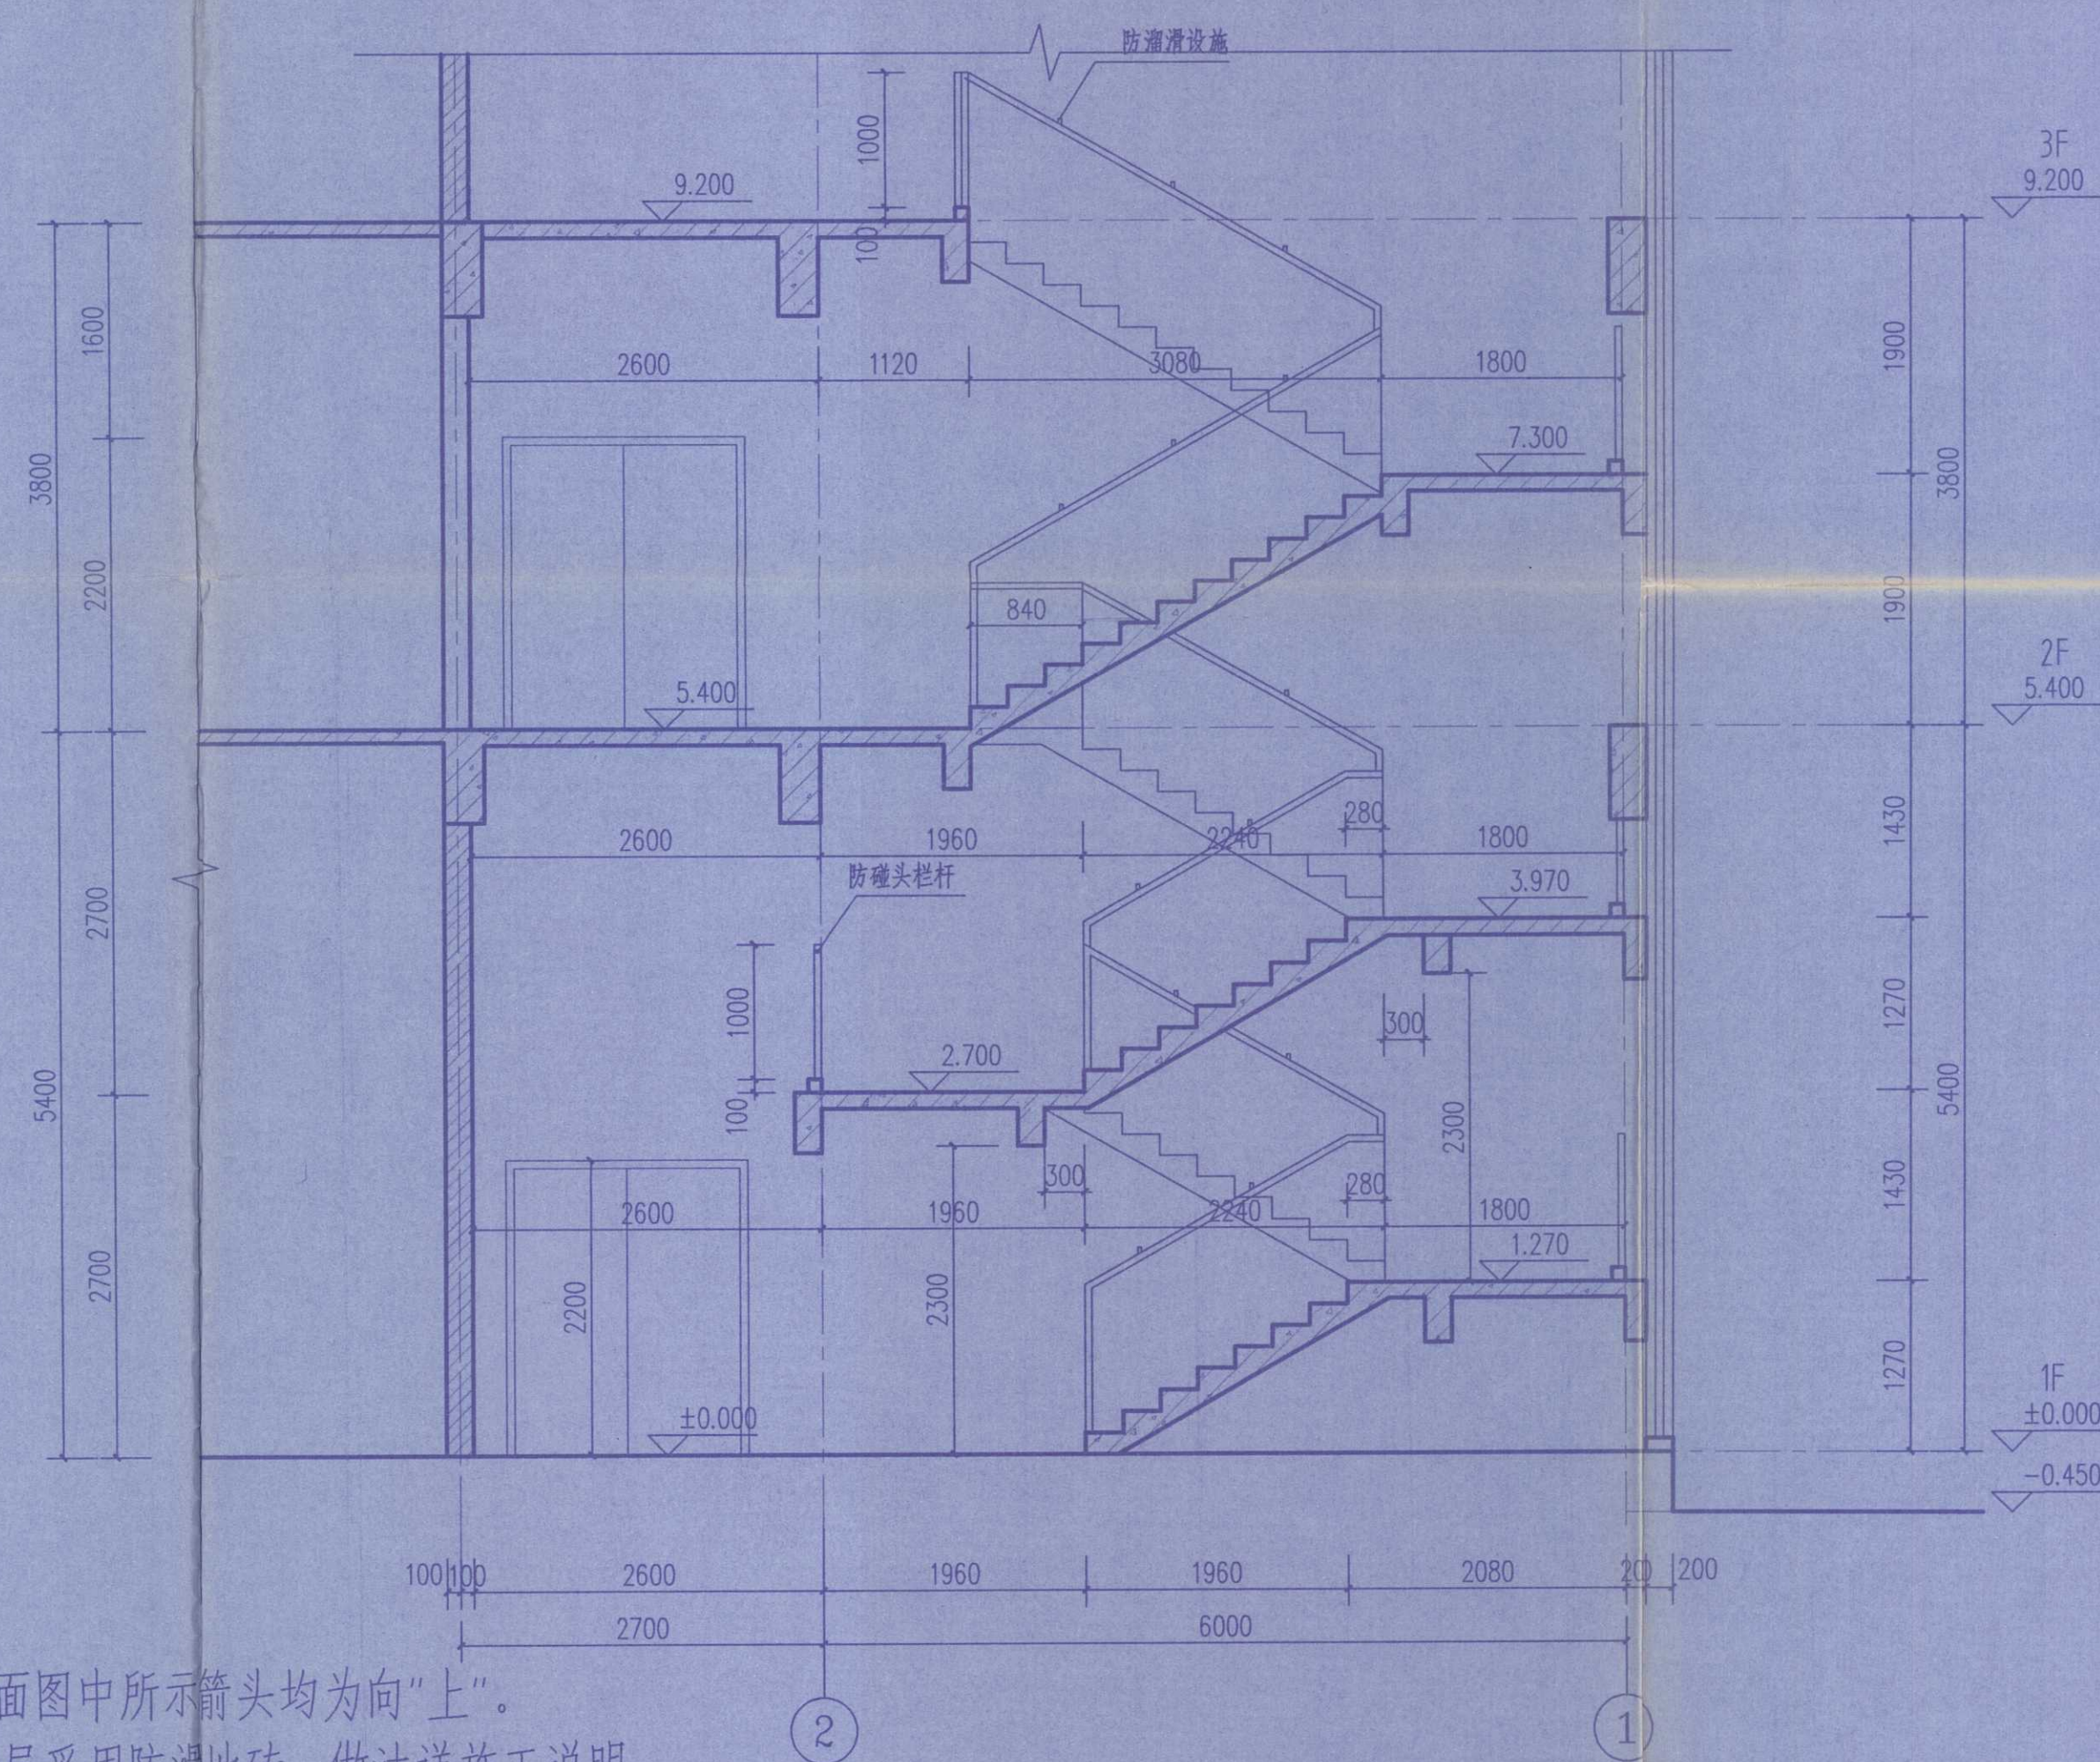

1#楼梯1-1剖面图 1:50

- 注：1、楼梯平面图中所示箭头均为向“上”。
- 2、楼梯面层采用防滑地砖，做法详施工说明。
- 3、踏步防滑条：选用成品防滑梯沿砖，详见06J403-1-149-16。
- 4、楼梯栏杆及扶手做法参见06J403-1-23-B12型不锈钢栏杆。
- 5、楼梯靠墙扶手高度同相对位置楼梯栏杆高度，做法参见06J403-1-76页K型扶手。
- 6、护窗栏杆做法参见06J403-1-78-H3。
- 7、扶手栏杆离楼地面100高度内不留空。
- 8、楼梯栏杆及护窗栏杆完成后有效高度均不小于本图中标注高度，垂直杆件间净距均不大于110。
- 9、楼梯井两侧扶手均需设置防滑溜滑设施。

竣工图			
施工单位	江苏中栗建设工程有限公司	审核人	王明
编制人	王明	编制日期	2014.11.1
技术负责人	王明	编制日期	2014.11.1
监理单位	连云港市建设监理有限公司	总监理工程师	王明
现场监理	王明		

- 本图纸的著作权及其他相关权益属东南大学建筑设计研究院有限公司所有，图中所含的专有技术应予以保密，未经本公司书面许可，不得复制或提供信息给第三方。
- 本图未加盖本公司出图专用章无效。



江苏省工程勘察设计出图专用章
东南大学建筑设计研究院有限公司
资质证书 A132000046/A232000046
编号
江苏省住房和城乡建设厅监制
有效期至二〇一五年九月三十日

中华人民共和国一级注册建筑师
姓名：张澜
注册号：3200001-016
有效期至：2015年12月31日

中华人民共和国一级注册建筑师
姓名：倪慧
注册号：3200001-008
有效期至：2015年12月31日

东南大学建筑设计研究院有限公司
ARCHITECTS & ENGINEERS CO., LTD. OF SOUTHEAST UNIVERSITY

方案	张澜 王小嘉 倪慧 张澜 倪慧
专业负责人	滕衍泽
设计	王小嘉
校核	张澜 倪慧
审核	滕衍泽
项目负责人	张澜 倪慧 张澜 倪慧
批准	张澜 倪慧


会签栏	
建筑	
结构	黄明
给排水	鲍迎春
电气	袁星
暖通	许东晟
智能	

建设单位	江苏省海州高级中学
------	-----------


项目名称	江苏省海州高级中学东校区规划与建筑设计
	-- 艺体楼

图名	1#楼梯详图
----	--------


项目编号	2014-1304C	专业	建筑
设计阶段	施工图	图纸编号	J4-01-G1
版号	A	出图日期	2014.11.24

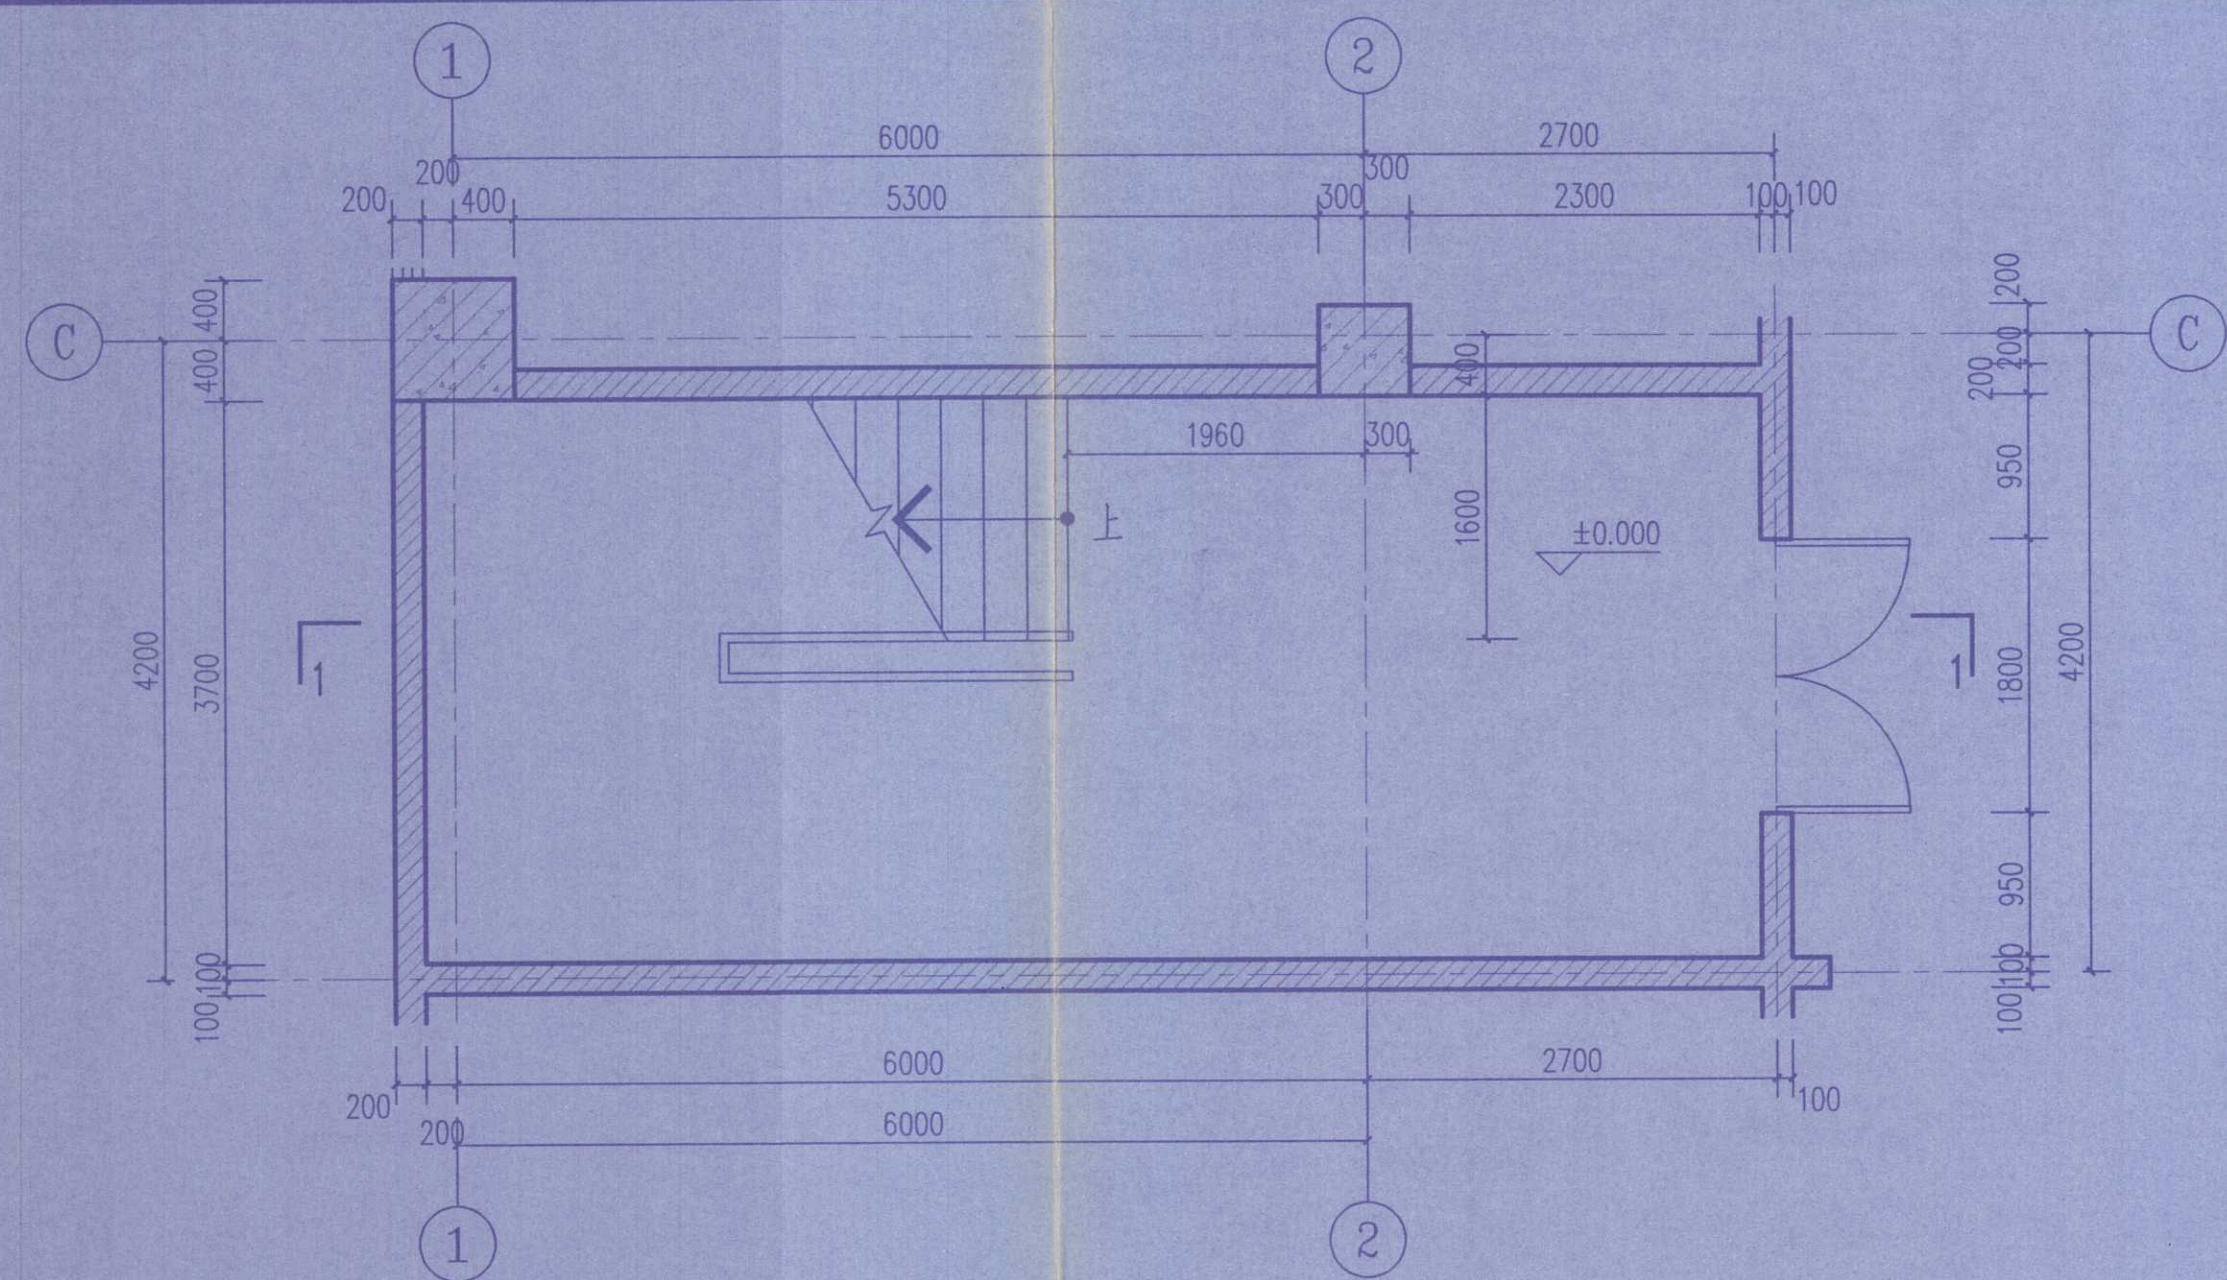


2#楼梯一层平面图 1:50

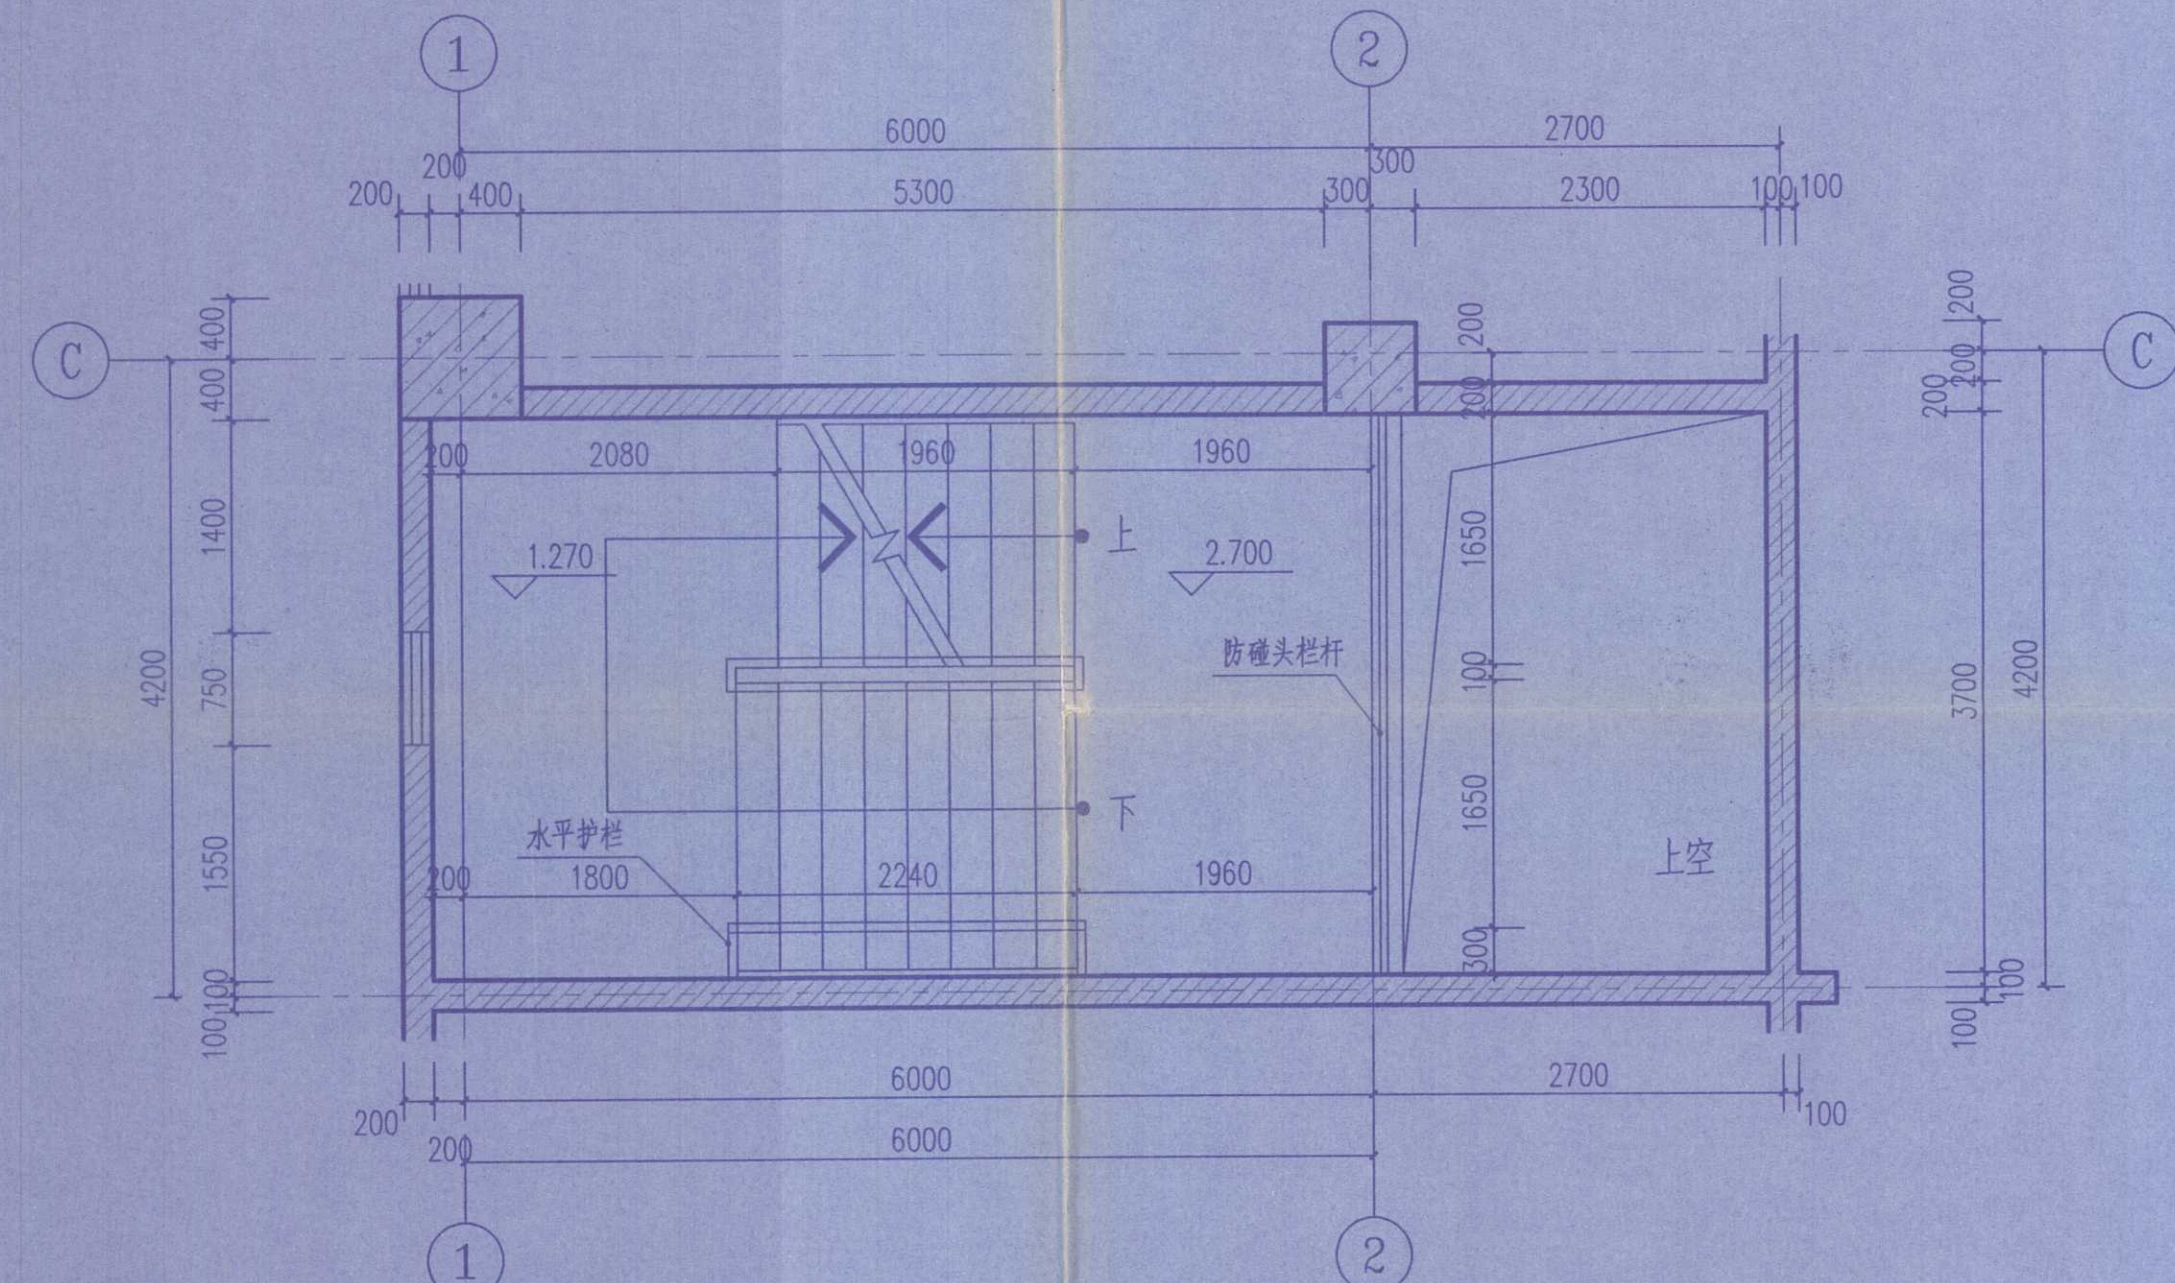

2#楼梯一层夹层平面图 1:50

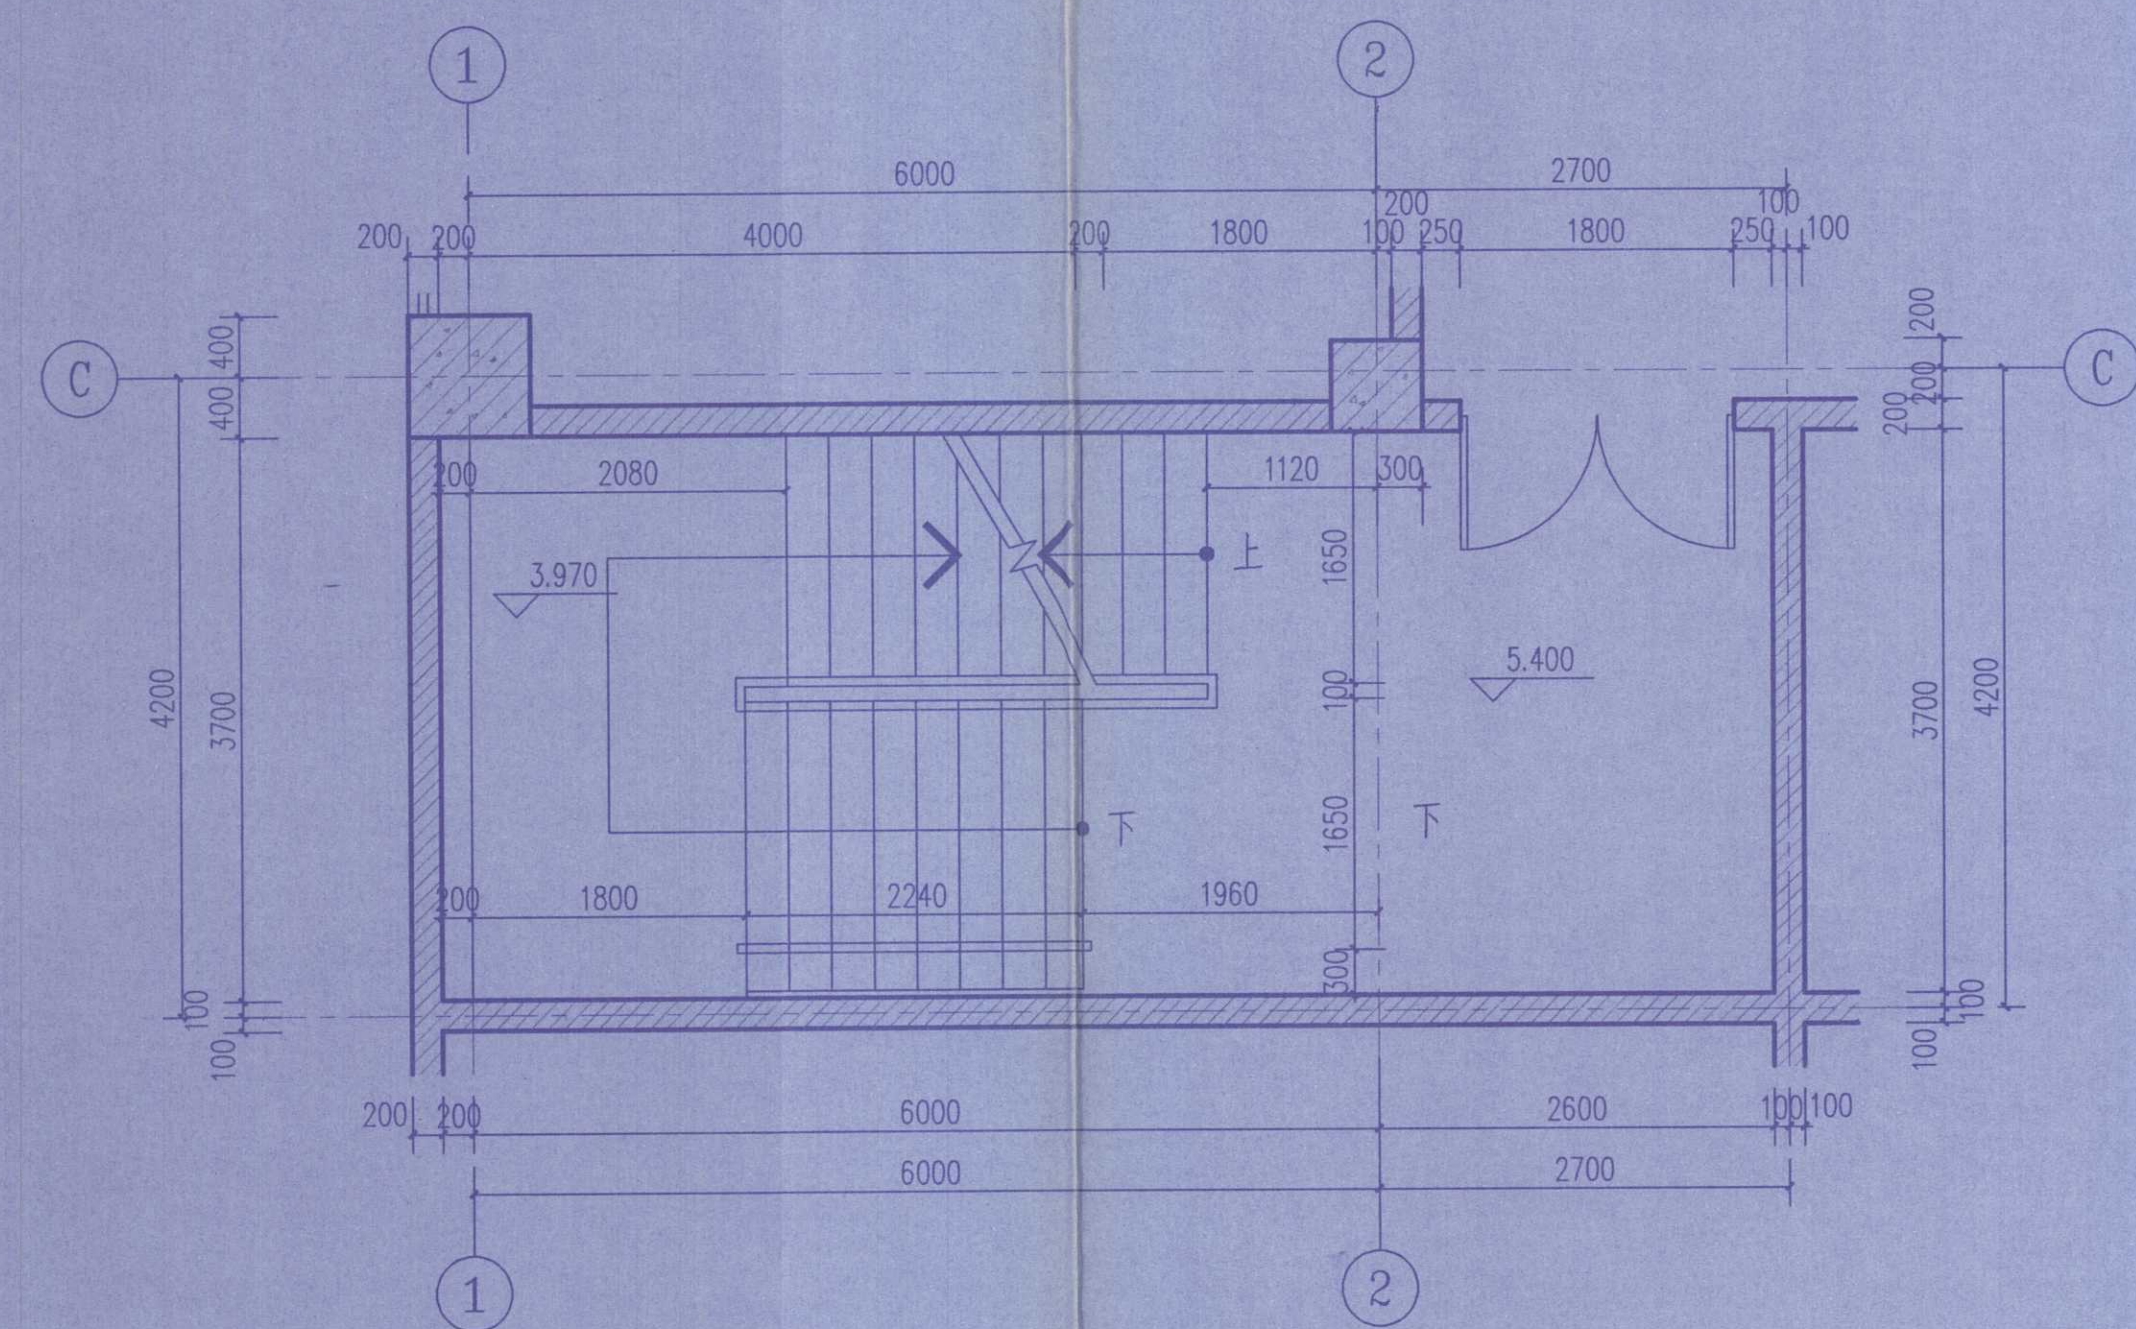


2#楼梯二层平面图 1:50

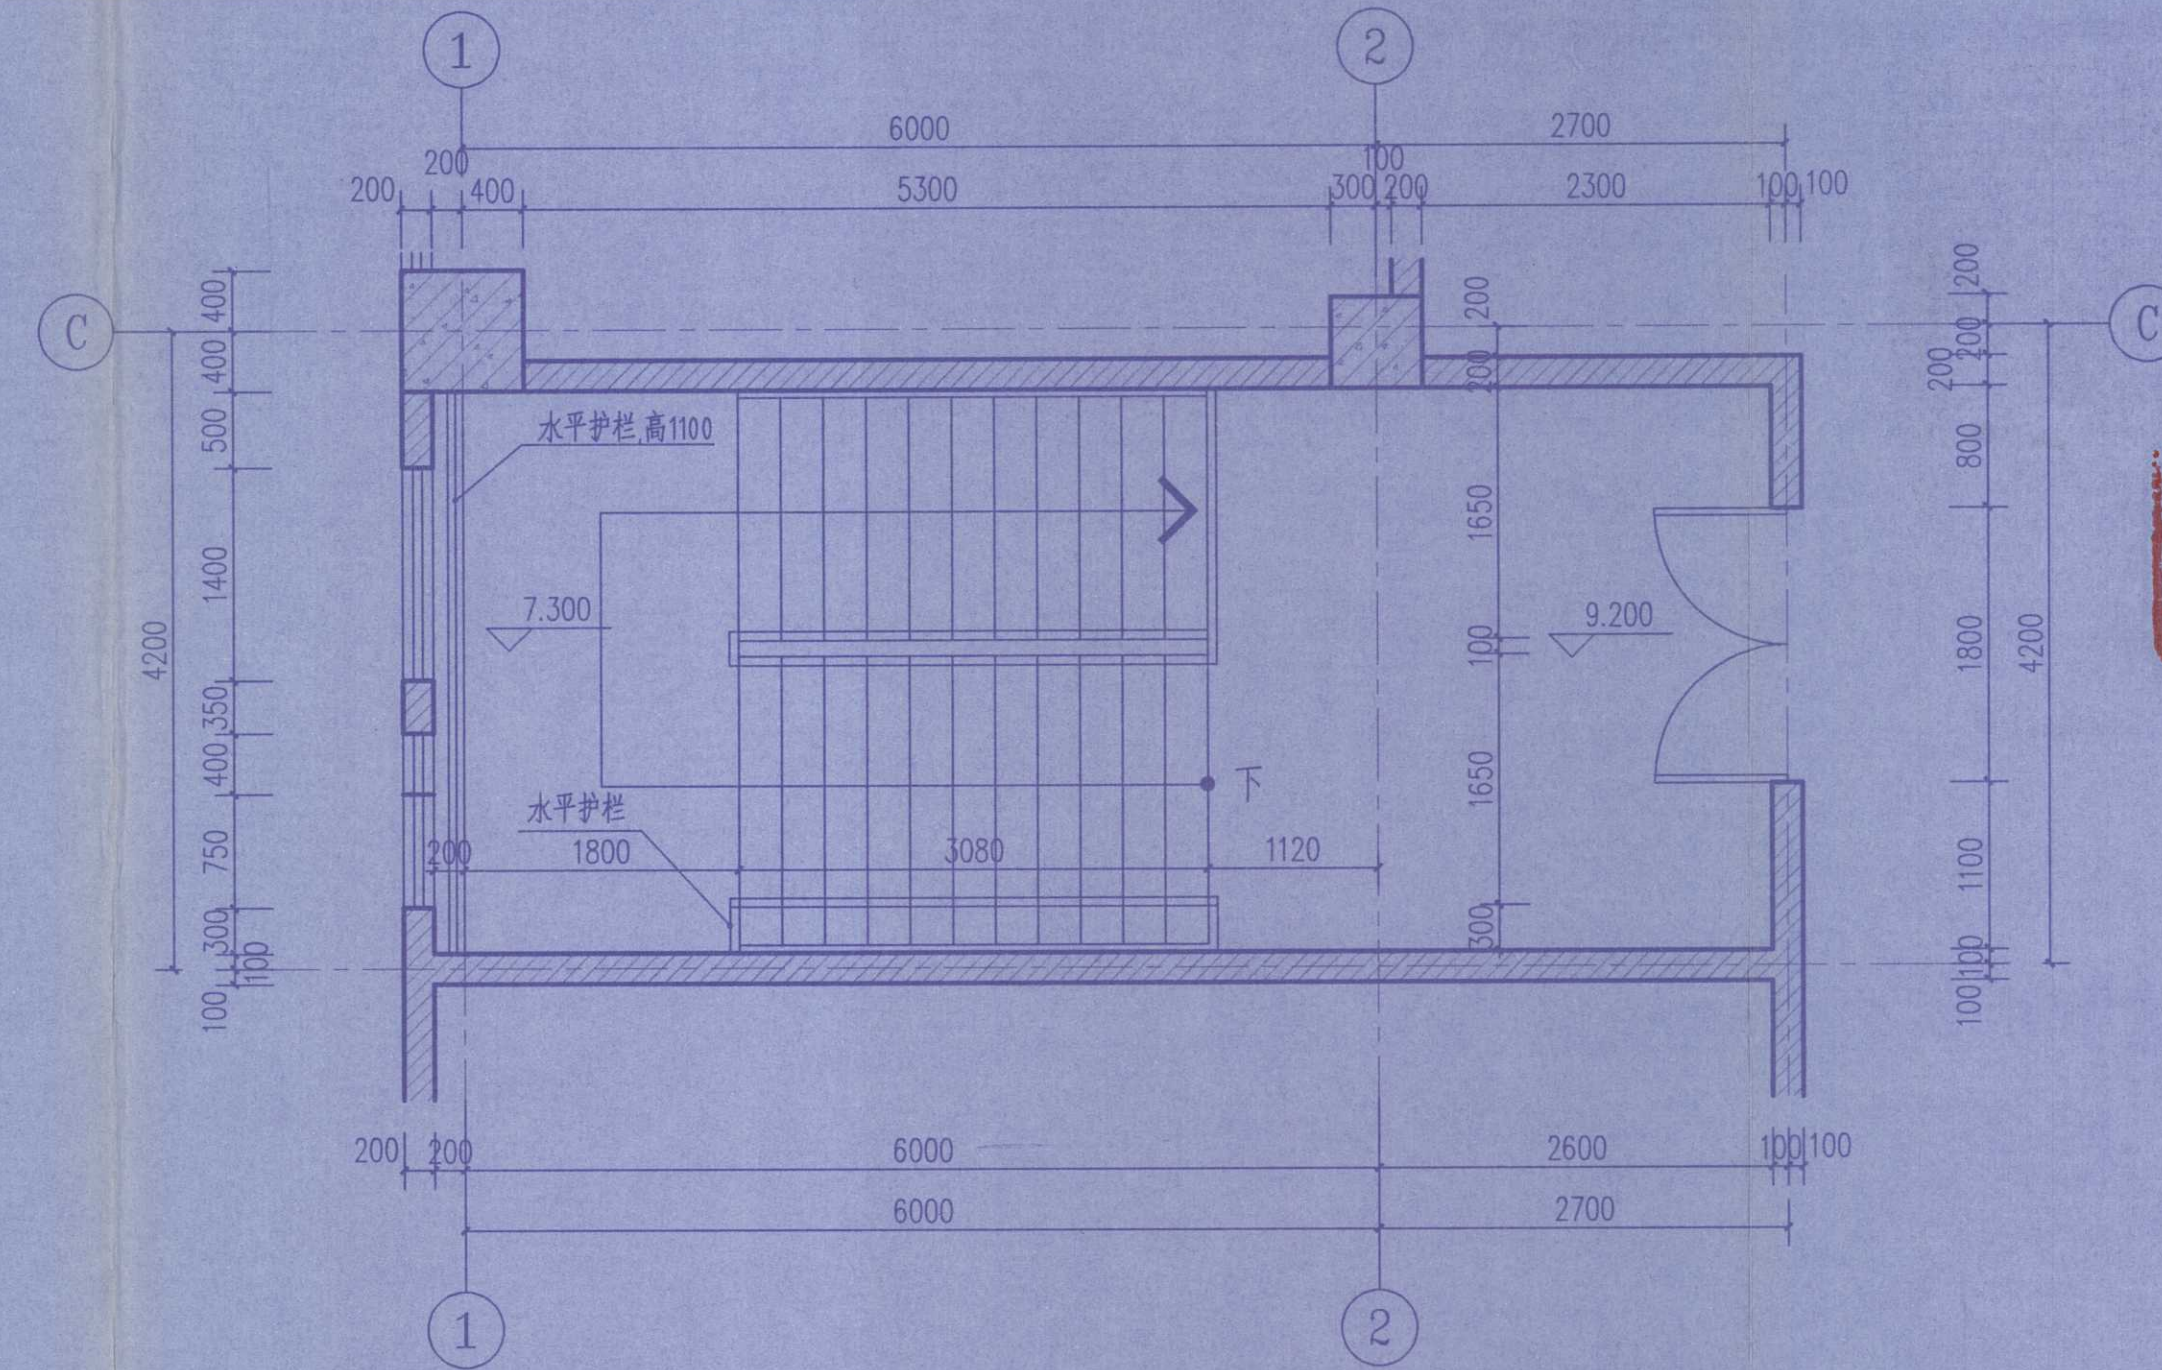

2#楼梯三层平面图 1:50




- 注：1、楼梯平面图中所示箭头均为向“上”。
- 2、楼梯面层采用防滑地砖，做法详施工说明。
- 3、踏步防滑条：选用成品防滑梯沿砖，详见06J403-1-149-16。
- 4、楼梯栏杆及扶手做法参见06J403-1-23-B12型不锈钢栏杆。
- 5、楼梯靠墙扶手高度同相对位置楼梯栏杆高度，做法参见06J403-1-76页K8型扶手。
- 6、护窗栏杆做法参见06J403-1-78-H3。
- 7、扶手栏杆离楼地面100高度内不留空。
- 8、楼梯栏杆及护窗栏杆完成后有效高度均不小于本图中标注高度，垂直杆件间净距均不大于110。
- 9、楼梯井两侧扶手处需设置防溜滑设施。

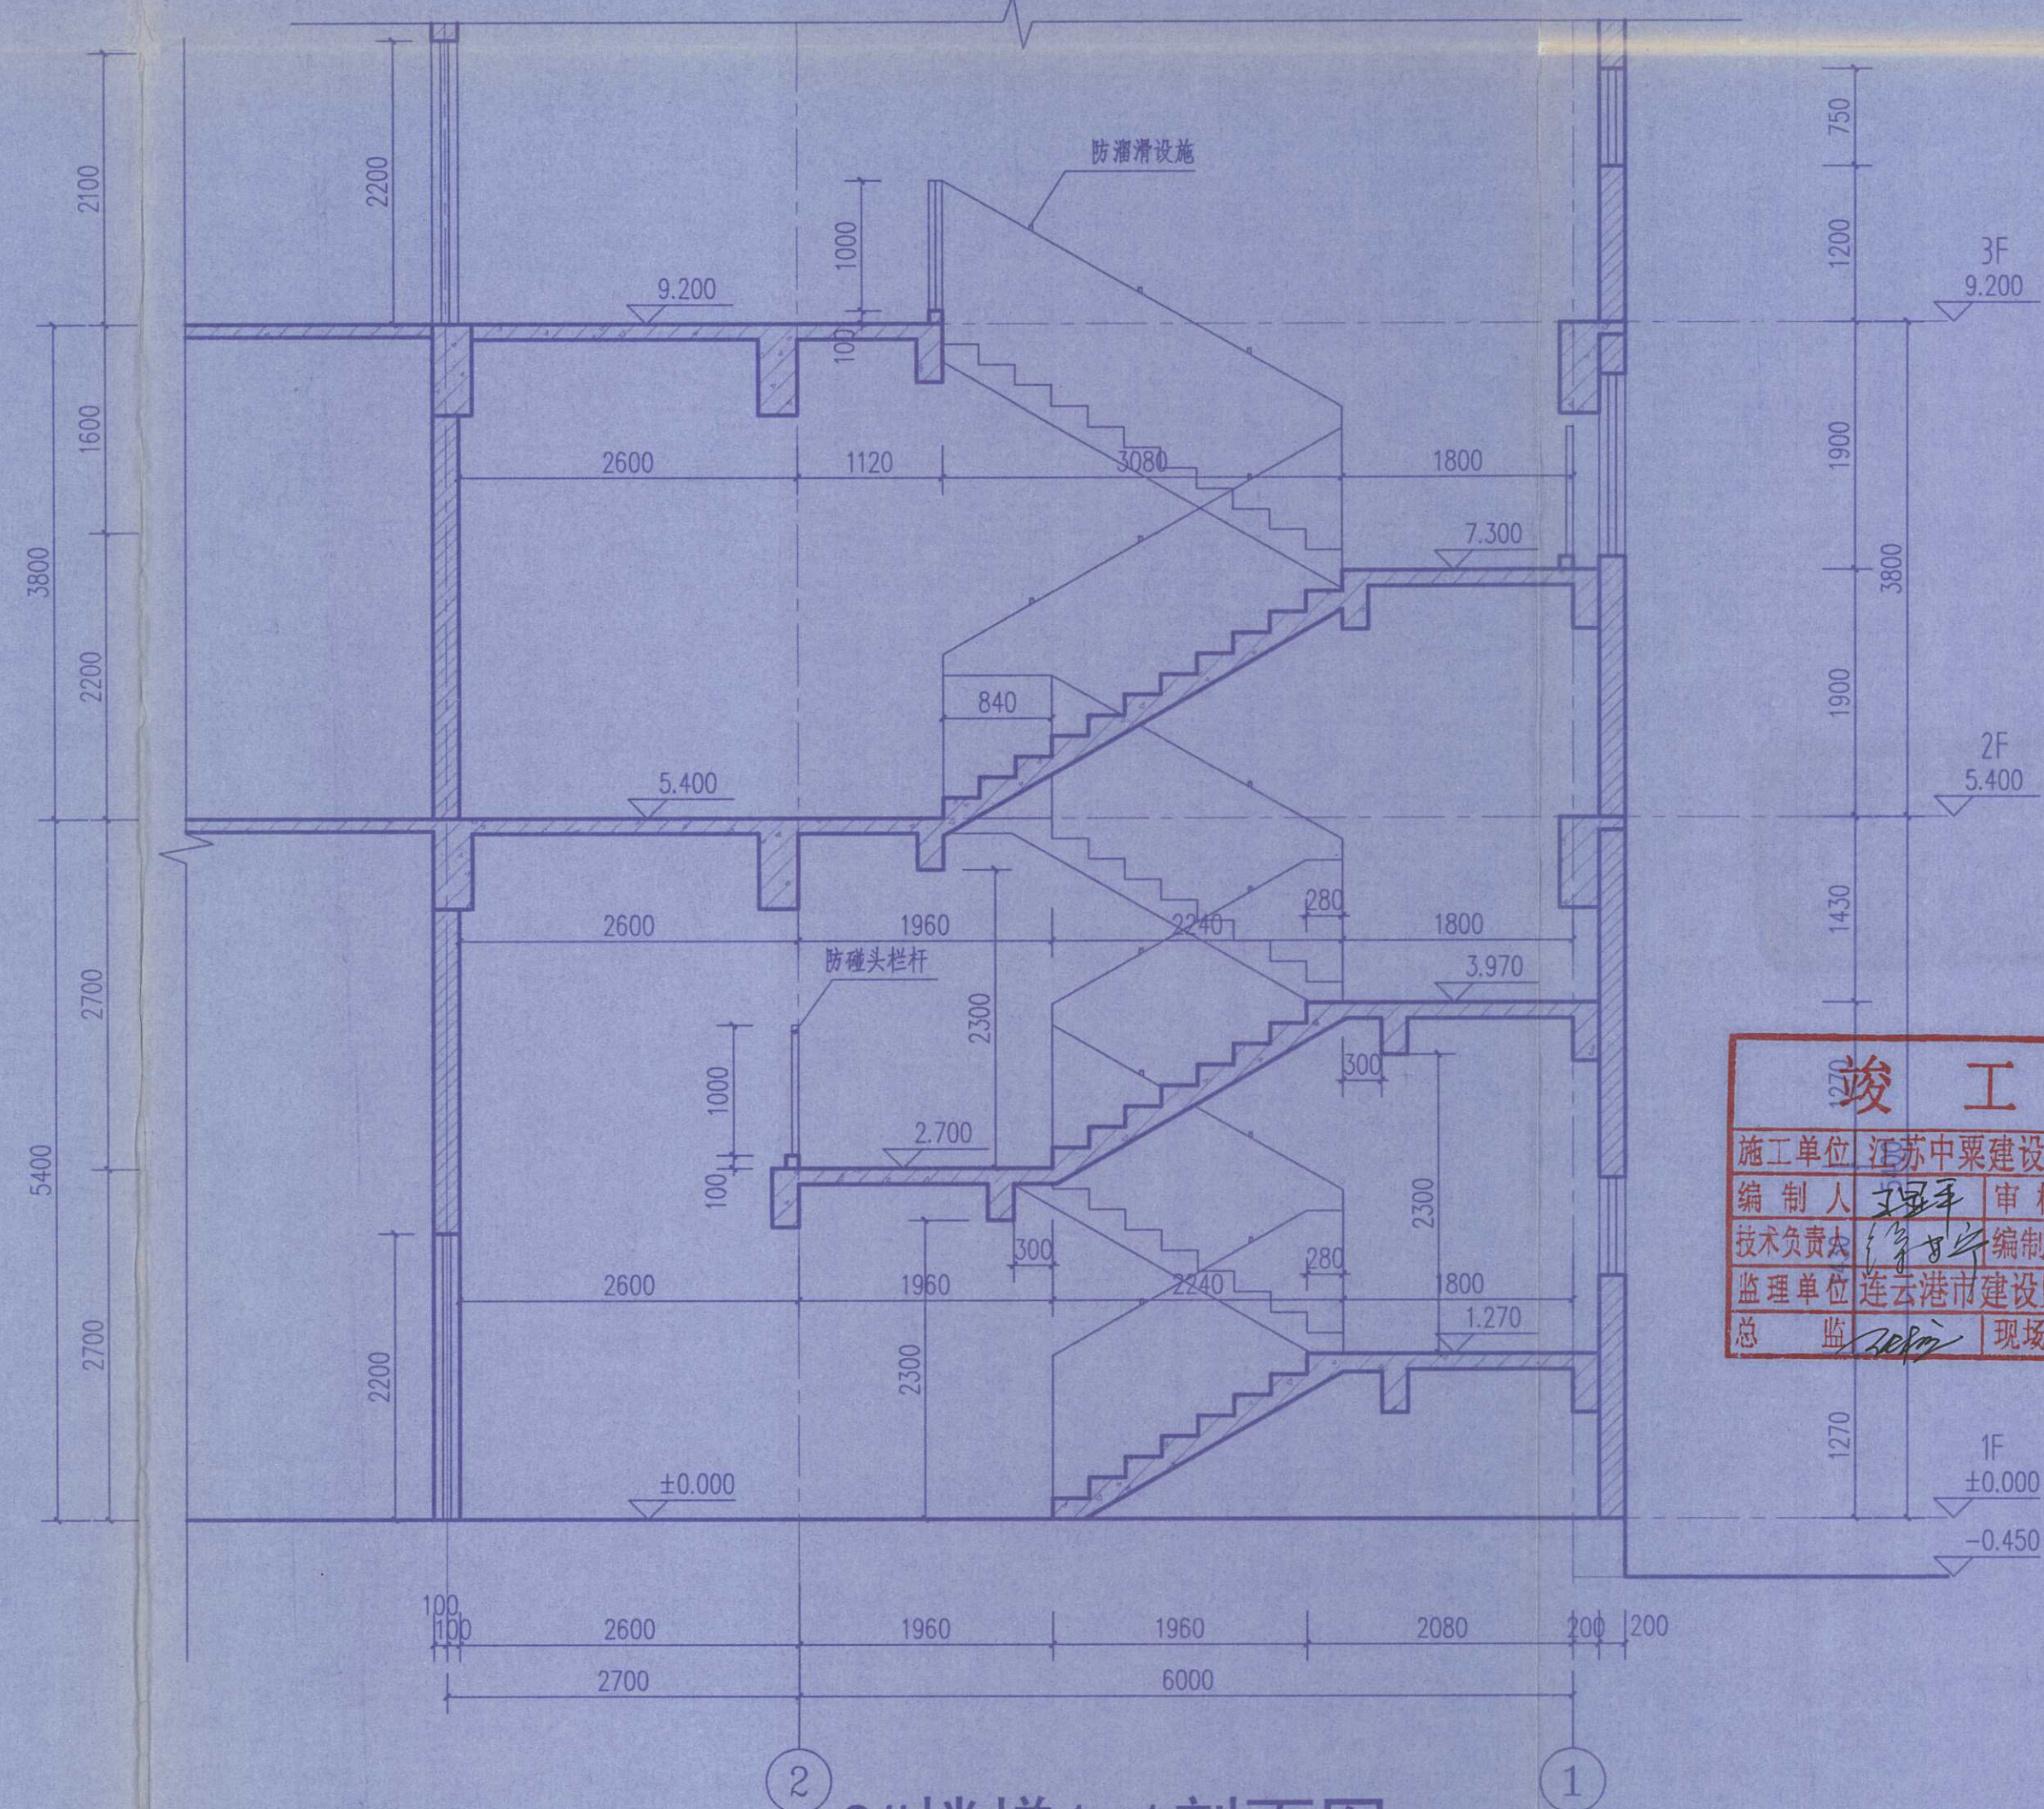

2#楼梯1-1剖面图 1:50

■ 本图纸的著作权及其他相关权益属东南大学建筑设计研究院有限公司所有，图中所含的专有技术应予以保密，未经本公司书面许可，不得复制或向第三方提供。

■ 本图未加盖本公司出图专用章无效。

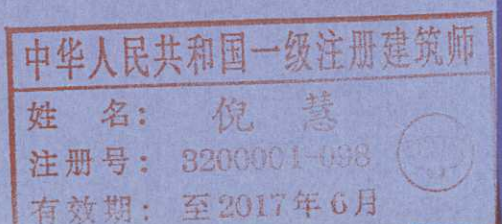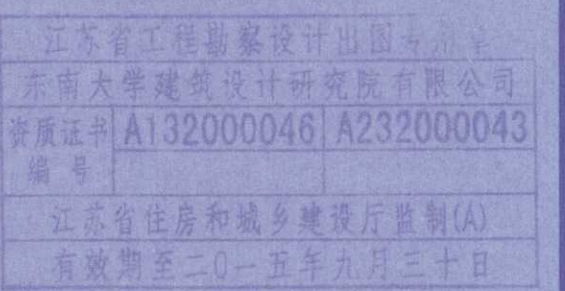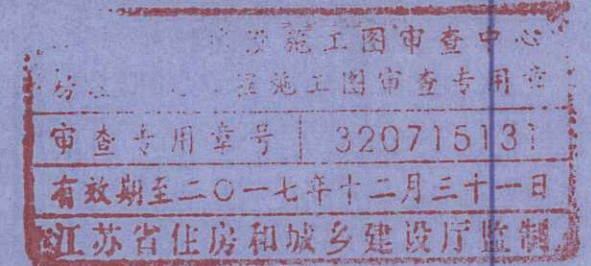

执业签章



东南大学建筑设计研究院有限公司
ARCHITECTS & ENGINEERS CO., LTD. OF SOUTHEAST UNIVERSITY

方 案	张涵 王小嘉 倪慧 张 涵
专业负责人	滕衍泽
设 计	王小嘉
校 核	张 涵
审 核	滕衍泽
项目负责人	张 涵 倪慧
批 准	张 涵
会 签 栏	
建 筑	
结 构	黄 明
给 排 水	鲍迎春
电 气	袁 星
暖 通	许东属
智 能	
建设单位	

江苏省海州高级中学

项目名称
江苏省海州高级中学东校区规划与建筑设计
--艺体楼

图 名
2#楼梯详图

项目编号	2014-1304C	专 业	建筑
设计阶段	施工图	图纸编号	J402-G1
版 号	A	出图日期	2014.11.24

■ 本图纸的著作权及其他相关权益属东南大学建筑设计研究院有限公司所有，图中所含的专有技术应予以保密，未经本公司书面许可，不得复制或向第三方提供。
■ 本图未加盖本公司出图专用章无效。

连云港市建设工程施工图审查中心
房屋建筑工程施工图审查专用章
审查专用章号 320715131
有效期至二〇一七年十二月三十一日
江苏省住房和城乡建设厅监制



江苏省工程勘察设计单位
东南大学建筑设计研究院有限公司
资质证书 A132000046 A232000043
编号
江苏省住房和城乡建设厅监制(A)
有效期至二〇一五年九月三十日

中华人民共和国一级注册建筑师 出图签章
姓名: 张 润
注册号: 3200004-046
有效期: 至2015年12月

中华人民共和国一级注册建筑师
姓名: 倪 慧
注册号: 3200001-000
有效期: 至2015年12月

执业签章



东南大学建筑设计研究院有限公司
ARCHITECTS & ENGINEERS CO., LTD. OF SOUTHEAST UNIVERSITY


方 案	袁明王嘉倪慧	张润	倪慧
专业负责人	滕衍泽		
设 计	王小嘉		
校 核	张润	张润	
审 核	滕衍泽		
项目负责人	张润 倪慧	张润	倪慧
批 准	张润	张润	
会 签 栏			
建 筑			
结 构	黄 明		
给 排 水	鲍迎春		
电 气	袁 星		
暖 通	许东晟		
智 能			

建设单位
江苏省海州高级中学


项目名称
江苏省海州高级中学东校区规划与建筑设计
--艺体楼

图 名
3#楼梯详图

项目编号	2014-1304C	专 业	建筑
设计阶段	施工图	图样编号	J403-G1
版 号	A	出图日期	2014.11.24

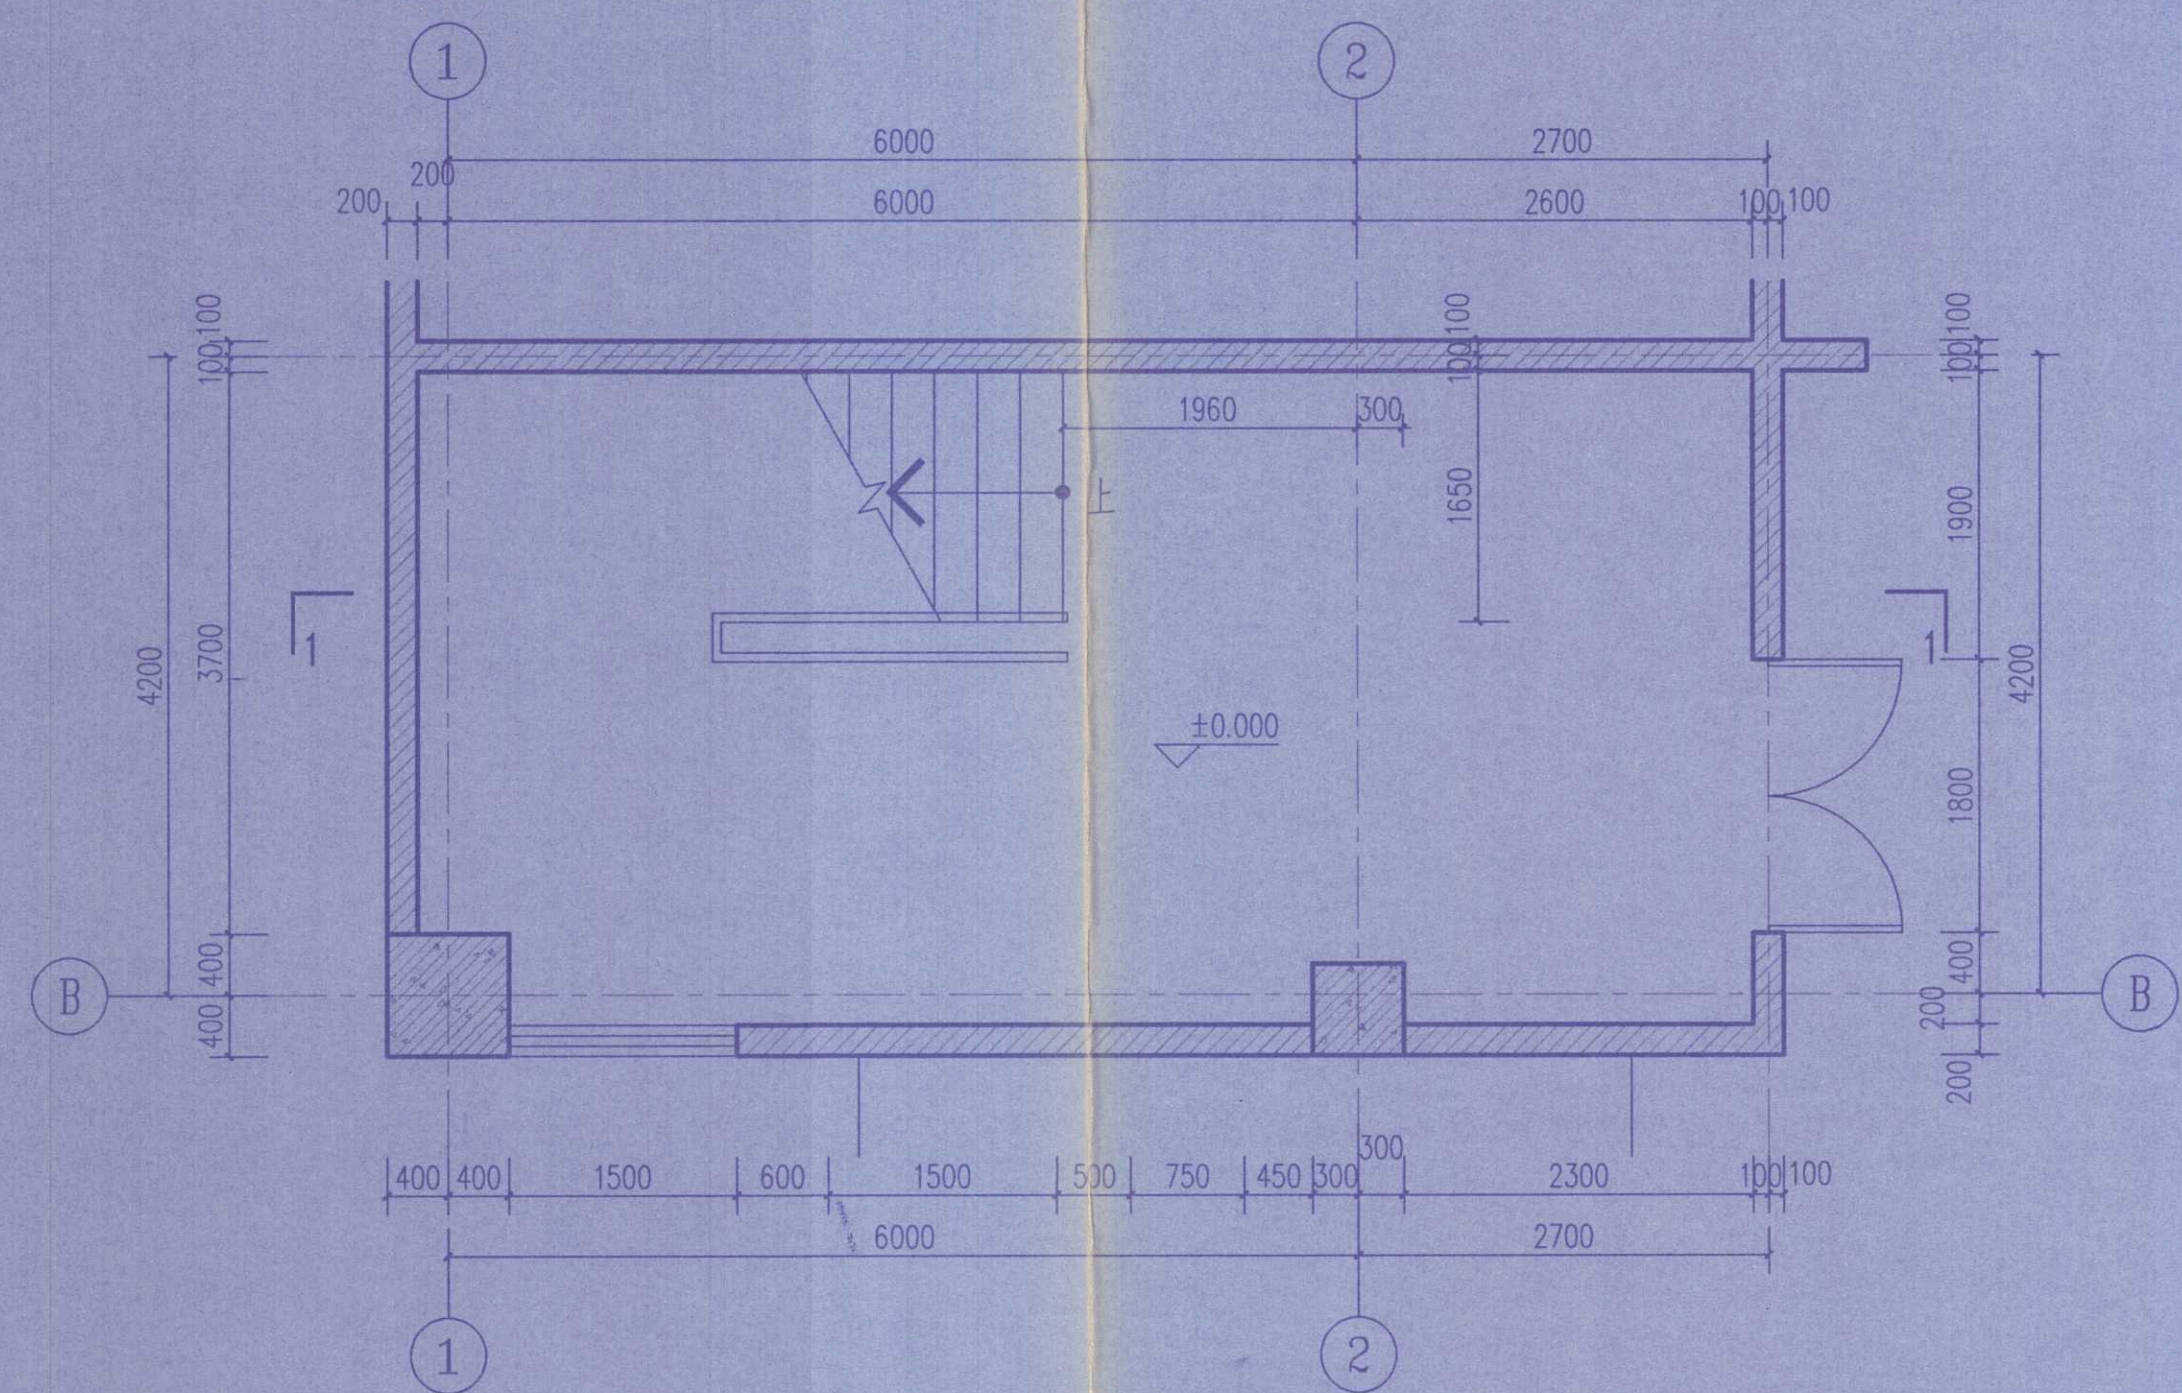


3#楼梯一层平面图 1:50

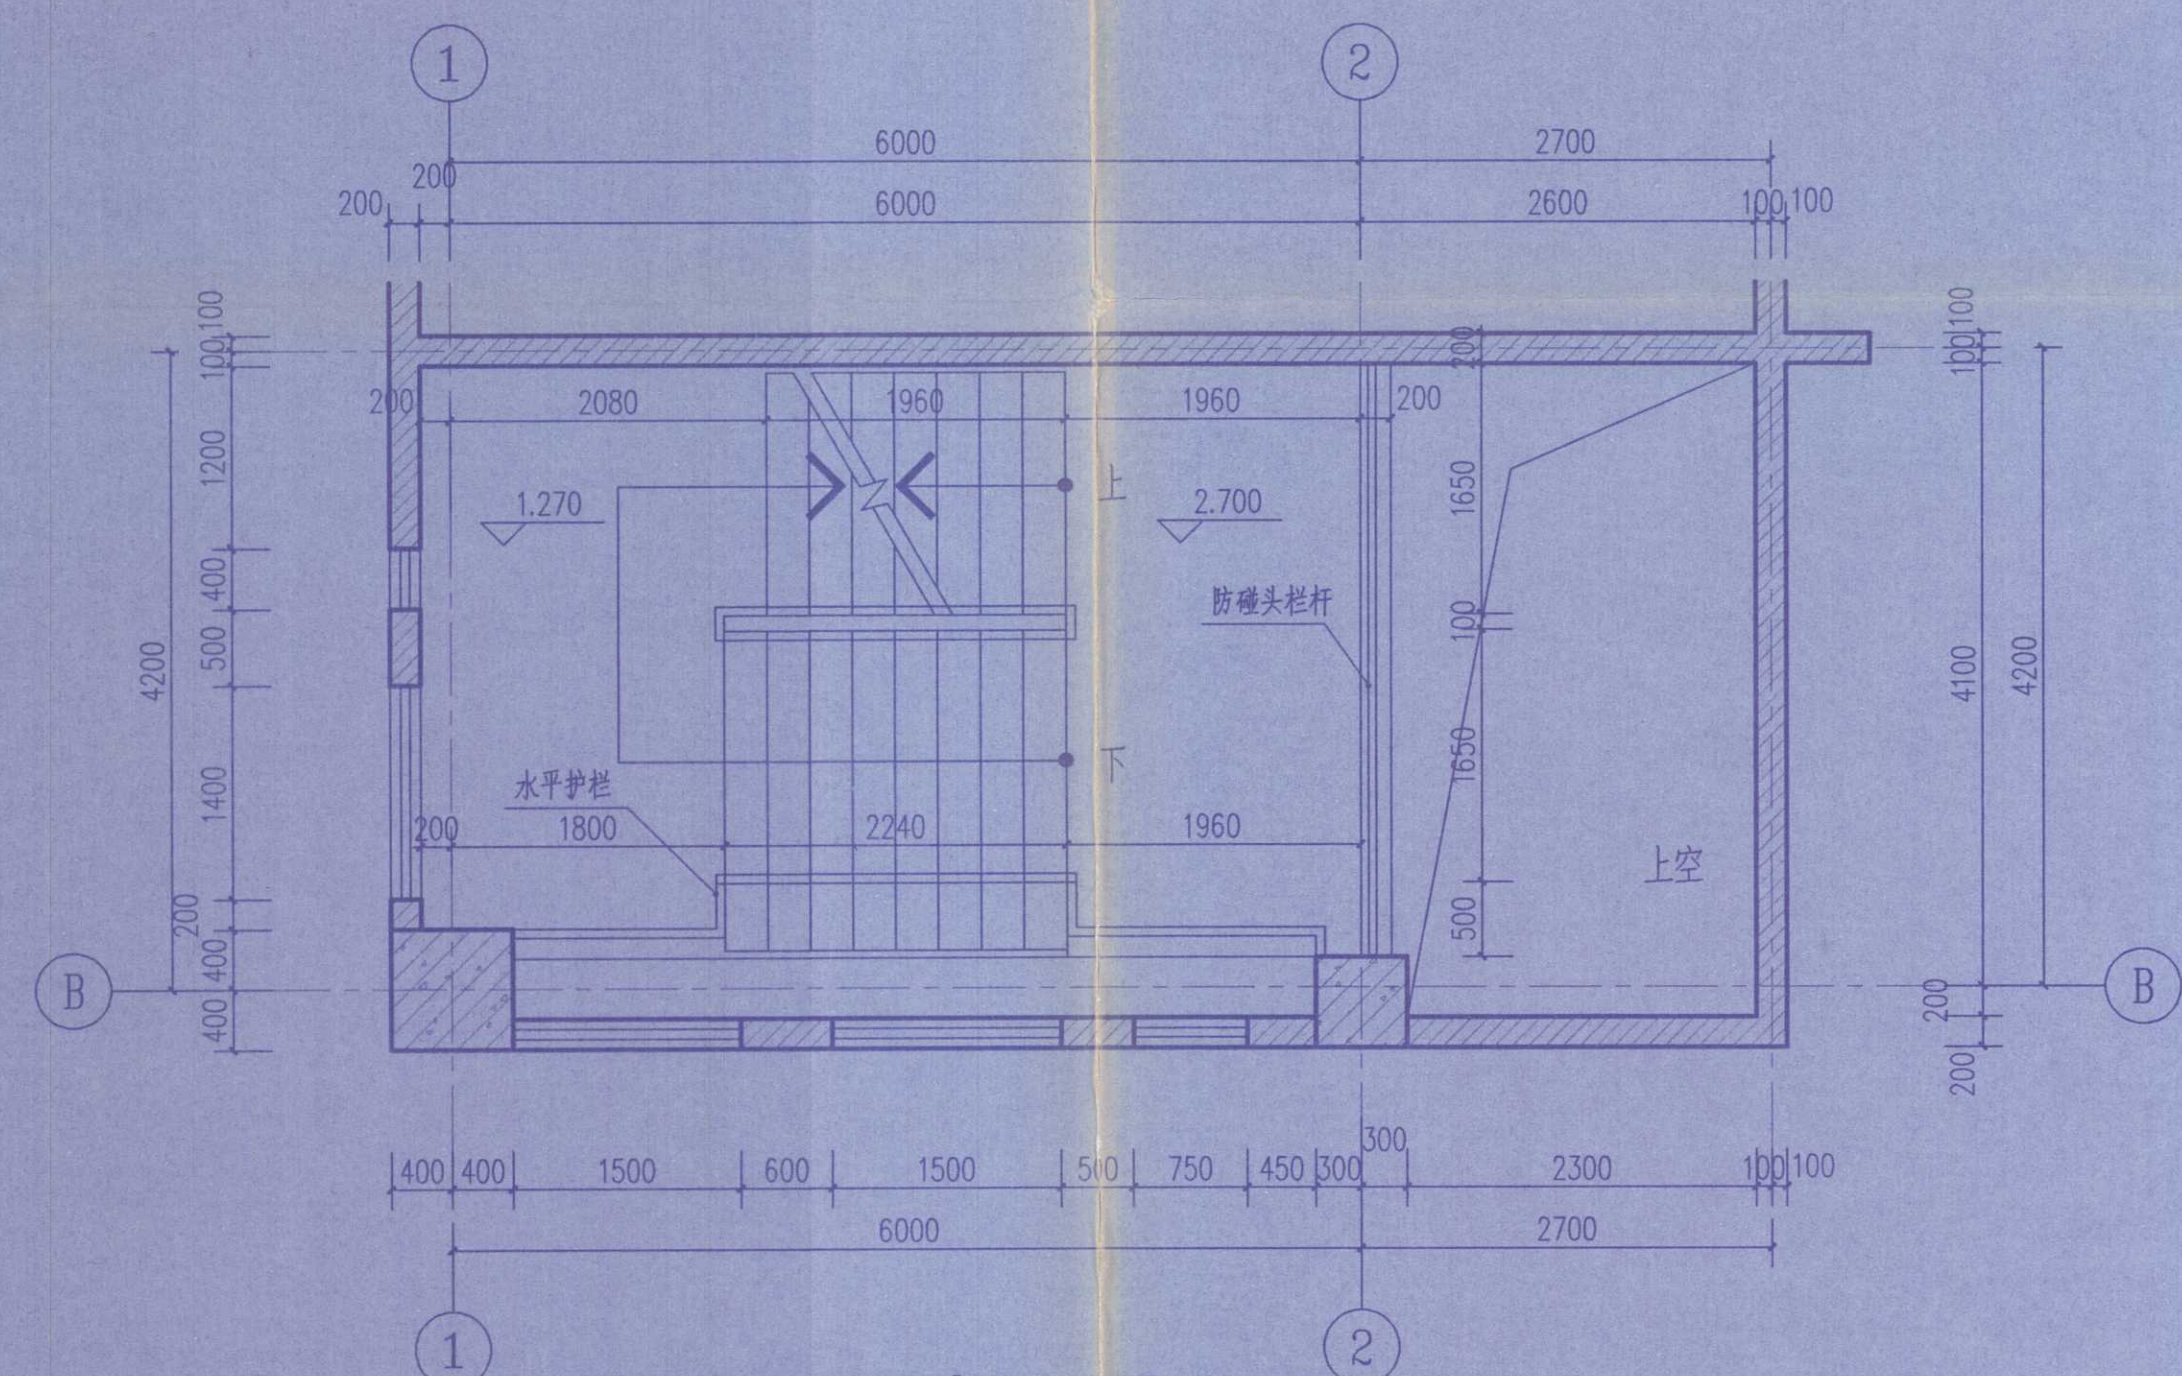


3#楼梯一层夹层平面图 1:50

- 注: 1、楼梯平面图中所示箭头均为向“上”。
- 2、楼梯面层采用防滑地砖, 做法详施工说明。
- 3、踏步防滑条: 选用成品防滑梯沿砖, 详见06J403-1-149-16。
- 4、楼梯栏杆及扶手做法参见06J403-1-23-B12型不锈钢栏杆。
- 5、楼梯靠墙扶手高度同相对位置楼梯栏杆高度, 做法参见06J403-1-76页K8型扶手。
- 6、护窗栏杆做法参见06J403-1-78-H3。
- 7、扶手栏杆离楼地面100高度内不留空。
- 8、楼梯栏杆及护窗栏杆完成后有效高度均不小于本图中标注高度, 垂直杆件间净距均不大于110。
- 9、楼梯井两侧扶手处需设置防溜滑设施。

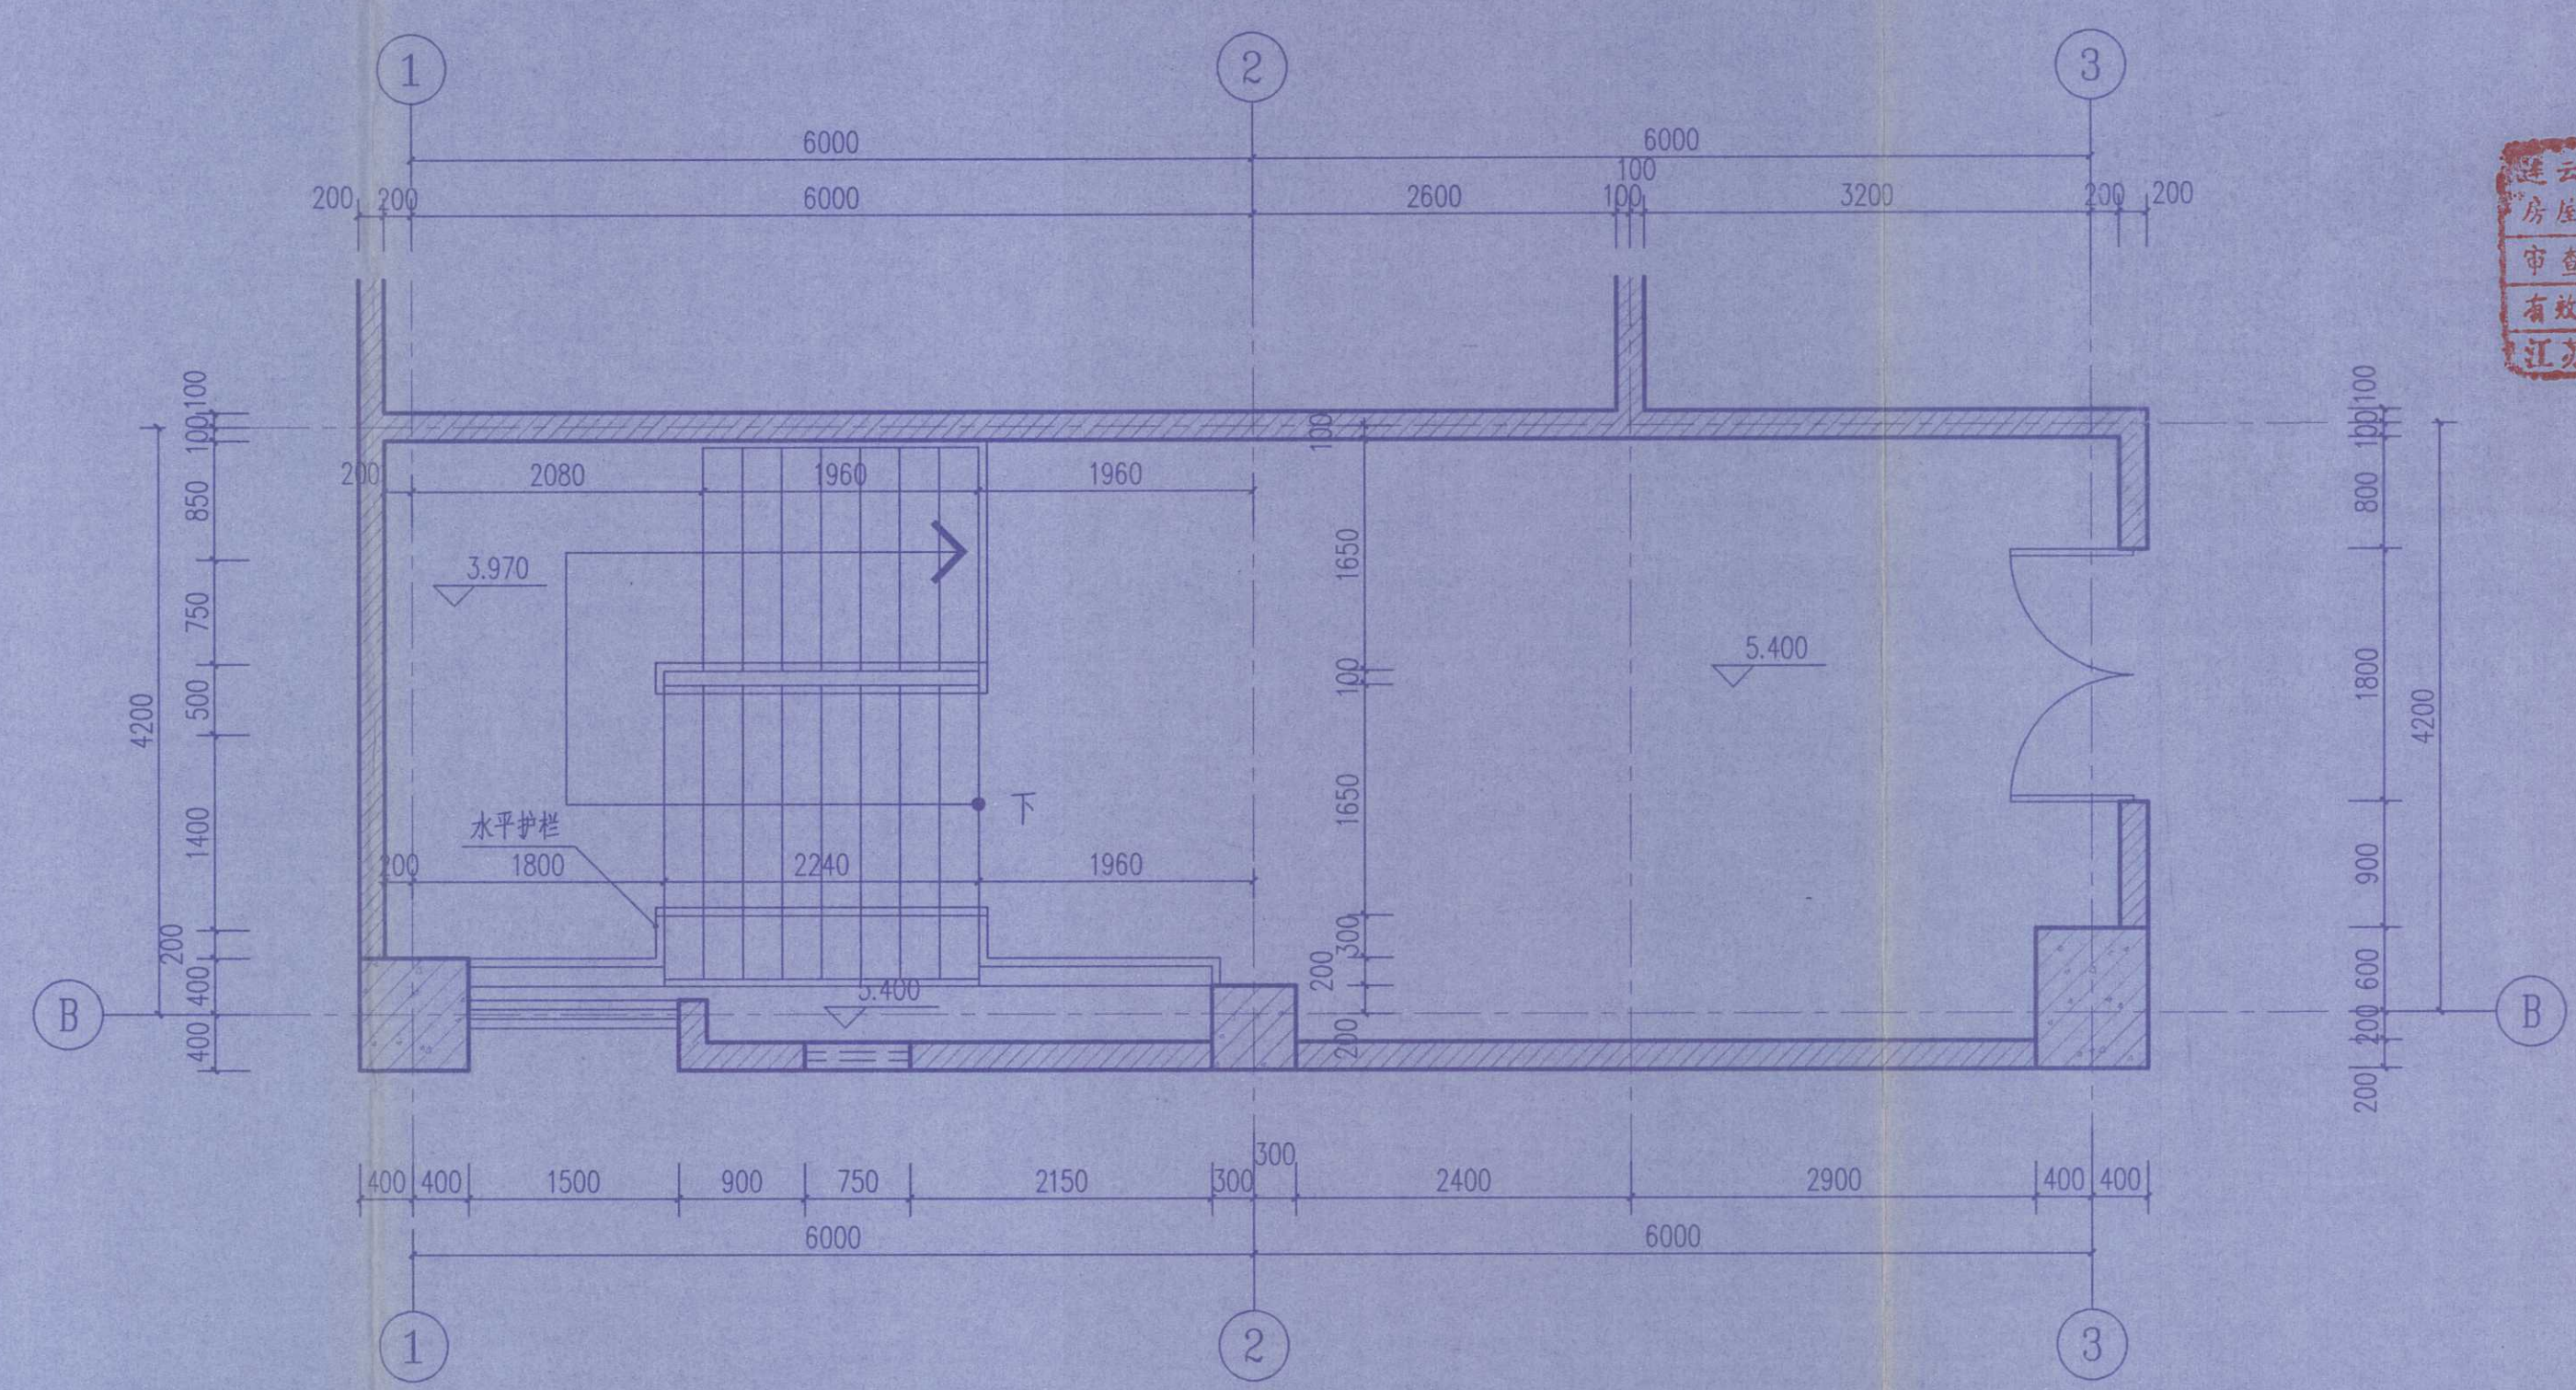

3#楼梯二层平面图 1:50

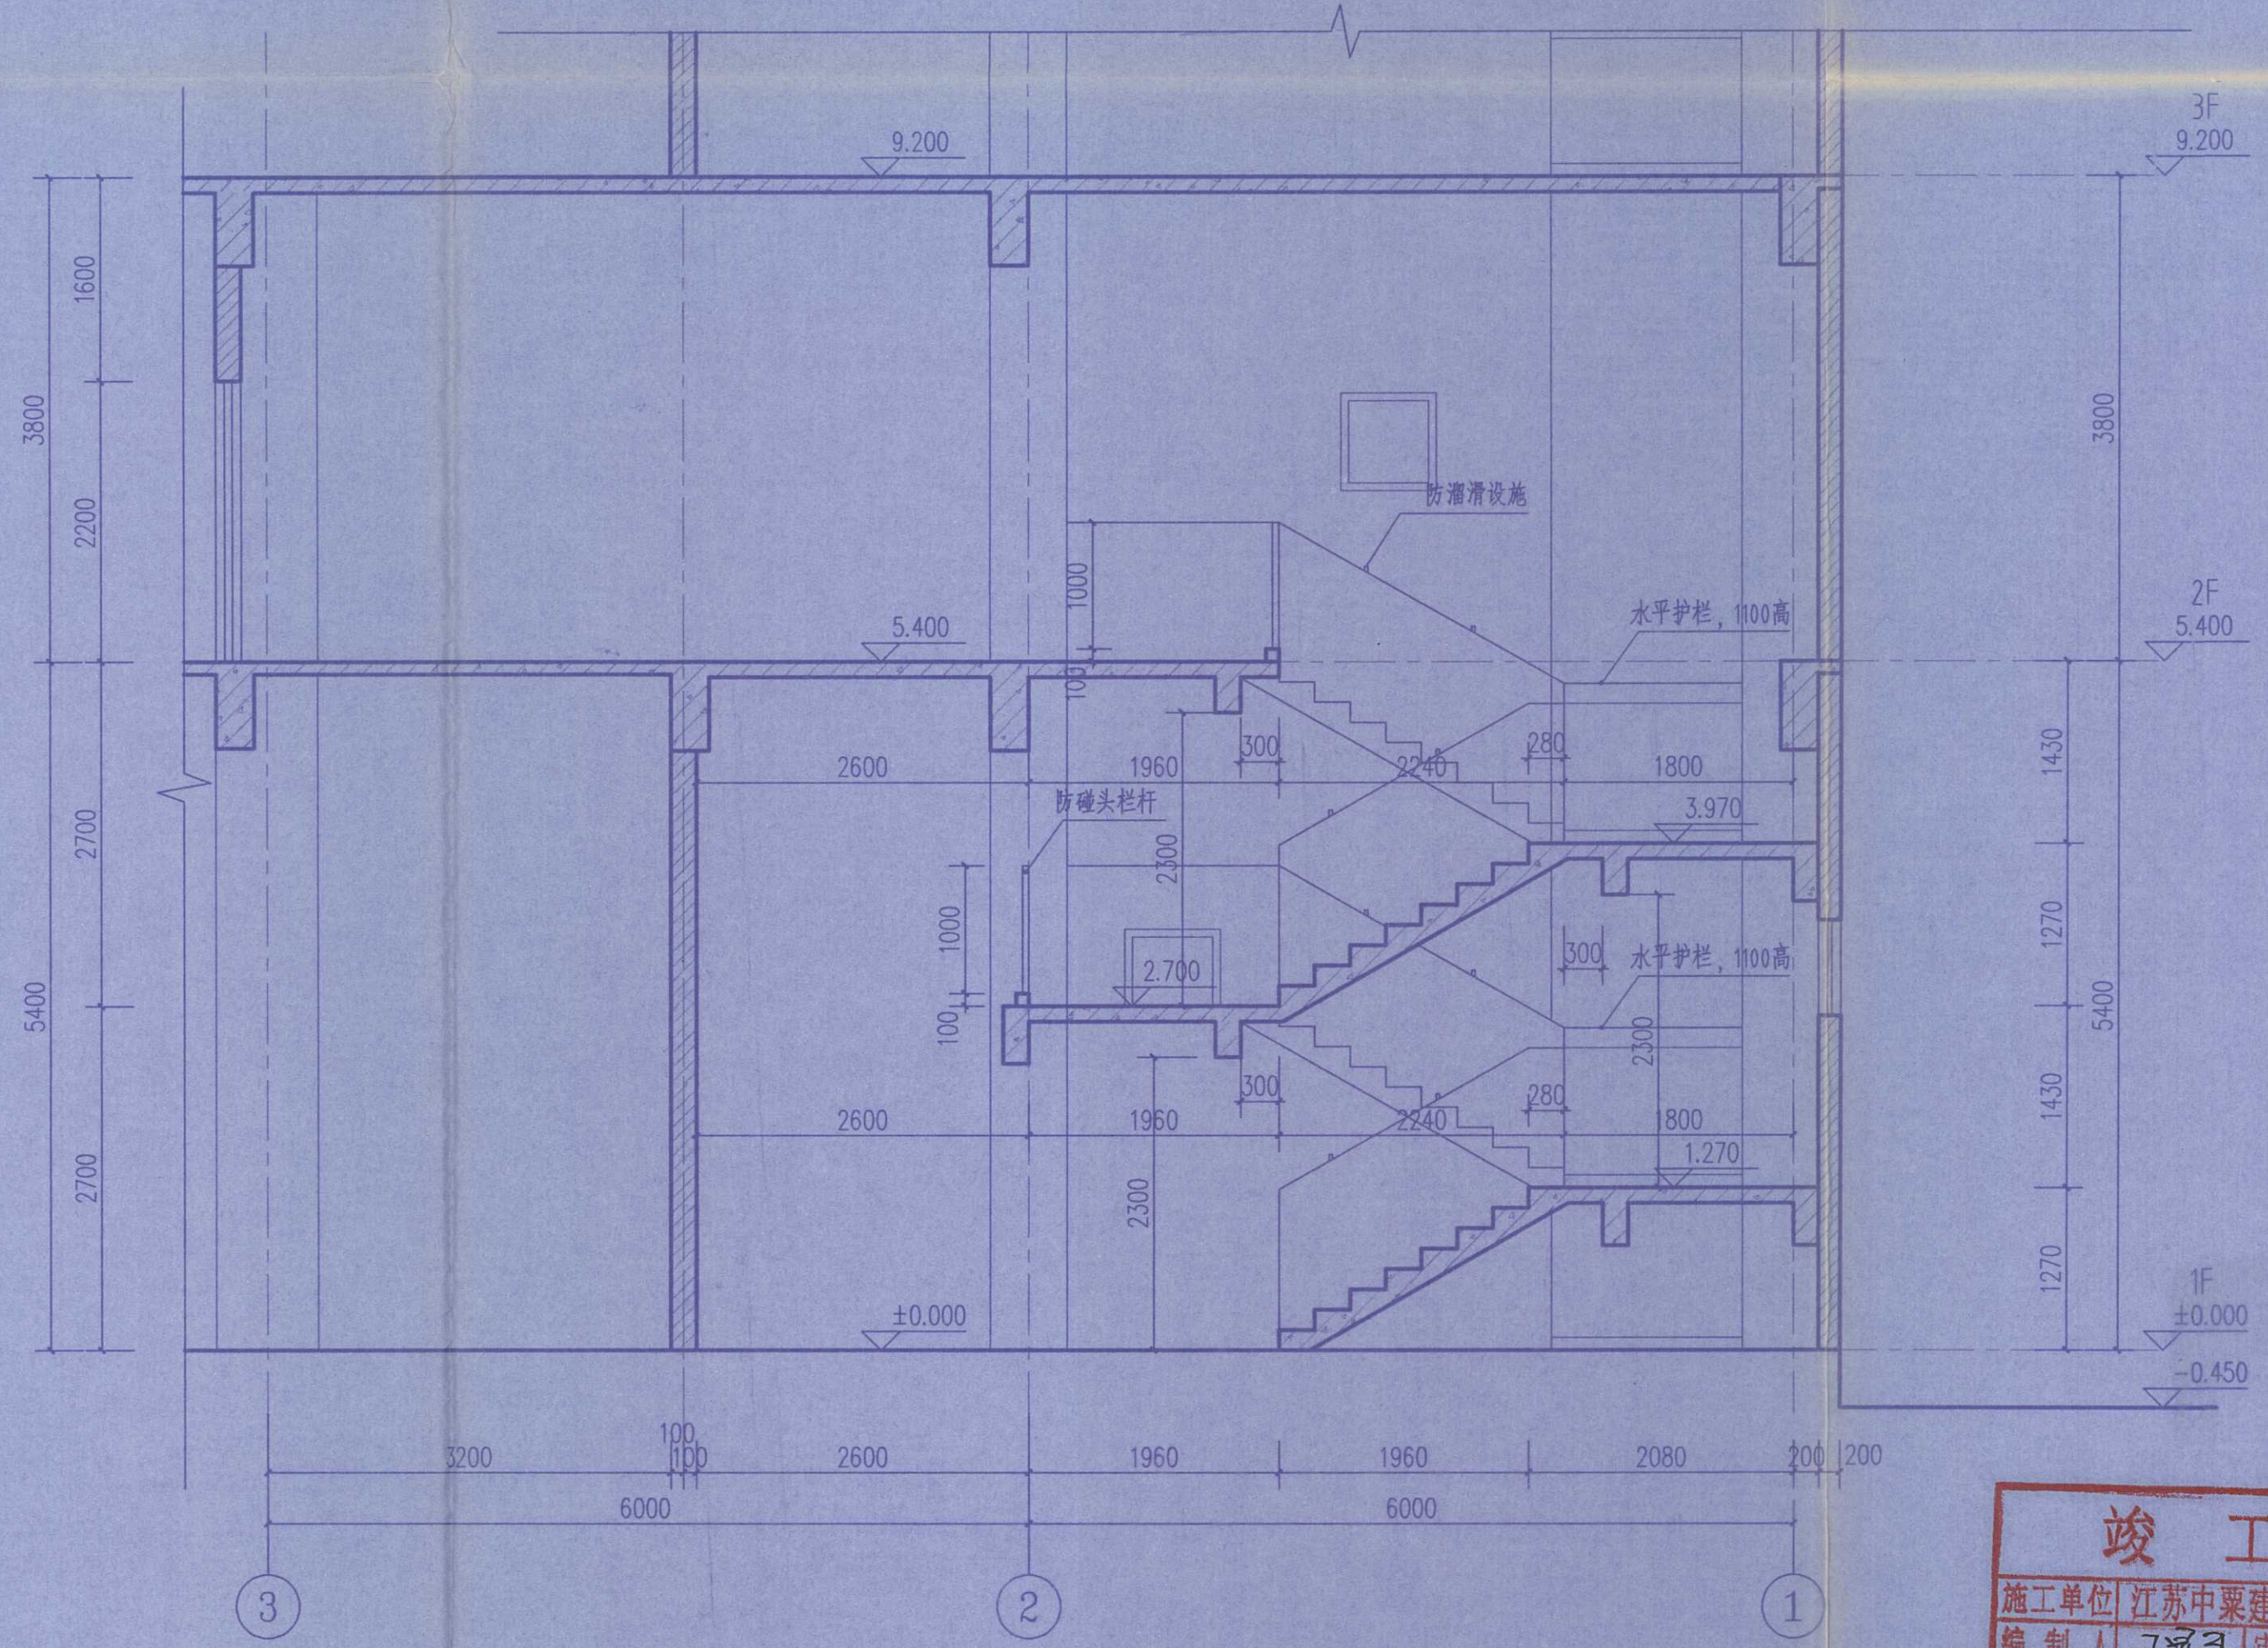

3#楼梯1-1剖面图 1:50

竣工图
施工单位 江苏中粟建设工程有限公司
编制人 王嘉倪 审核人 张润
技术负责人 袁明 编制日期 2014.11.24
监理单位 连云港市建设监理有限公司
总 监 张润 现场监理 王嘉倪

卷 内 备 考 表

本卷共有文件材料 7 页，其中：
文字材料 1 页，图样材料 7 页，
照片 1 张。

说明：

立卷人：

刘永昭

2019 年 8 月 19 日