




4#楼梯一层平面图 1:50

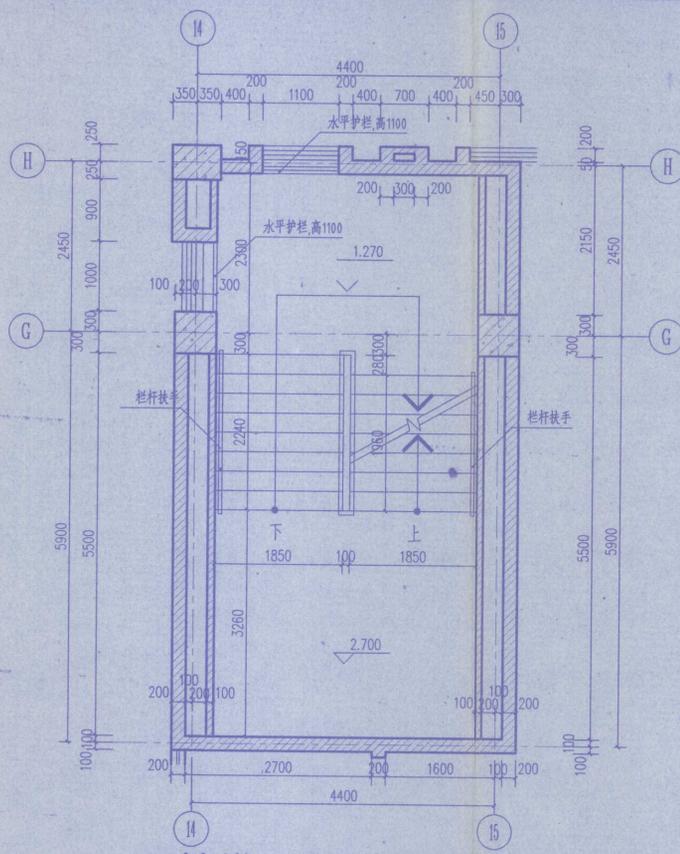


4#楼梯一层夹层平面图 1:50

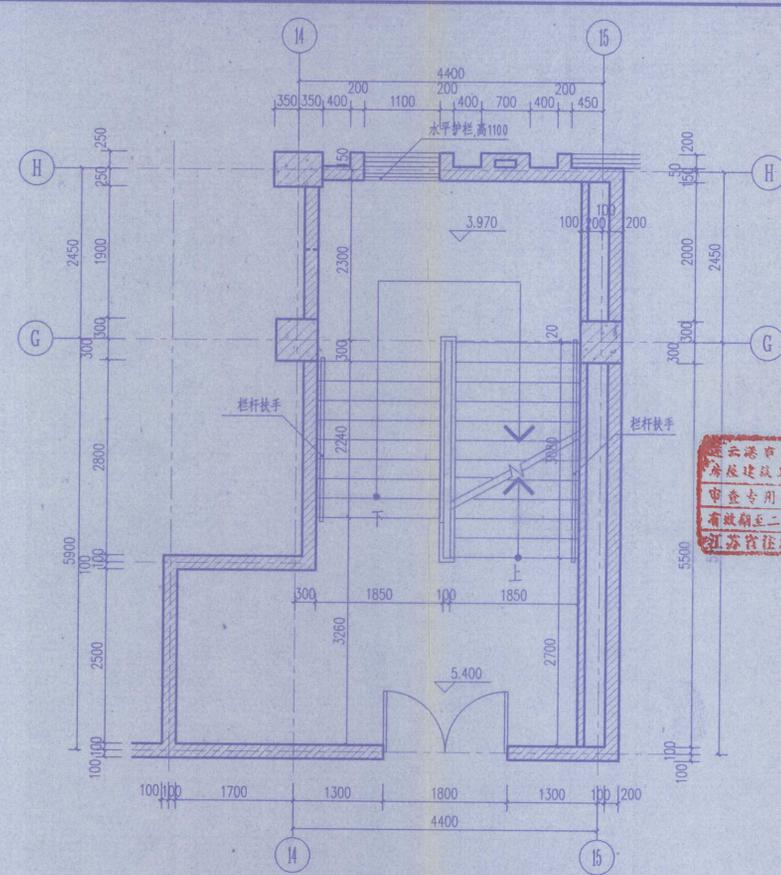

4#楼梯二层平面图 1:50

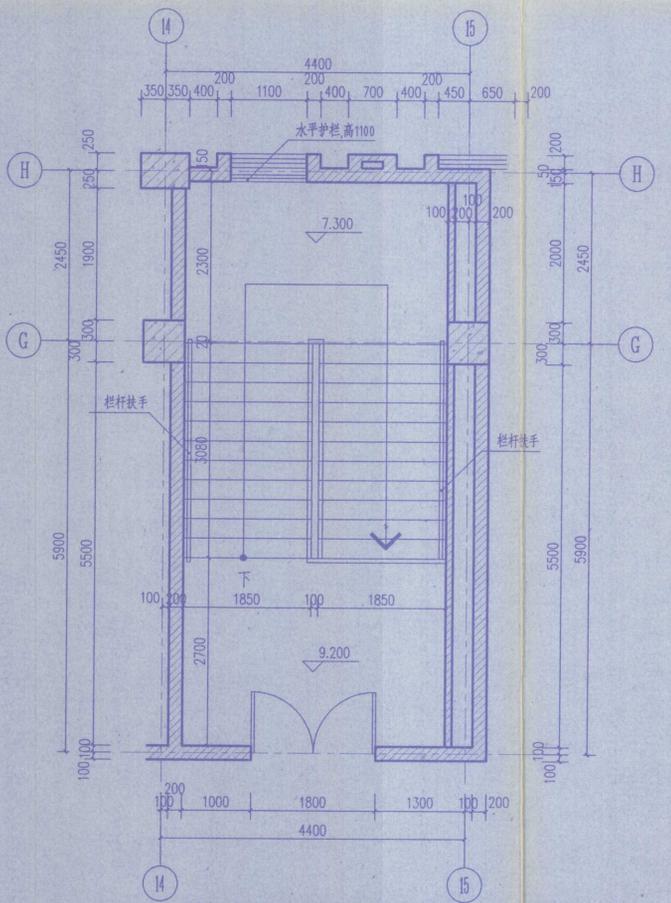

4#楼梯三层平面图 1:50

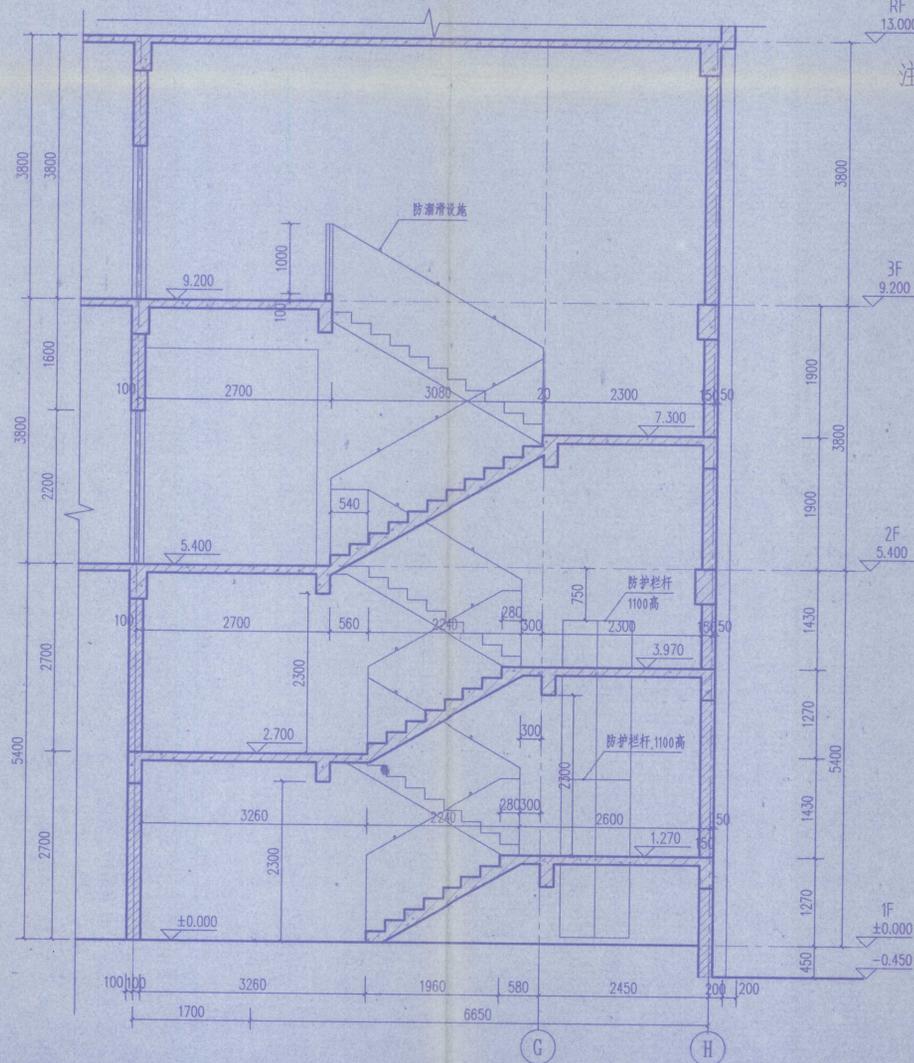

4#楼梯1-1剖面图 1:50

- 注：1、楼梯平面图中所示箭头均为向“上”。
- 2、楼梯面层采用防滑地砖，做法详施工说明。
 - 3、踏步防滑条：选用成品防滑梯沿砖，详见06J403-1-149-16。
 - 4、楼梯栏杆及扶手做法参见06J403-1-23-B12型不锈钢栏杆。
 - 5、楼梯靠墙扶手高度同相对位置楼梯栏杆高度，做法参见06J403-1-76页K8型扶手。
 - 6、护窗栏杆做法参见06J403-1-78-H3。
 - 7、扶手栏杆离楼面100高度内不留空。
 - 8、楼梯栏杆及护窗栏杆完成后有效高度均不小于本图中标注高度，垂直杆件间距均不大于110。
 - 9、楼梯井两侧扶手处需设置防溜滑设施。

中华人民共和国一级注册建筑师
姓名：倪慧
注册号：320004-098
有效期：至2017年6月

竣工图
施工单位 江苏中粟建设工程有限公司
编制人 王厚平 审核人 倪慧
技术负责人 倪慧 编制日期 2014.11.24
监理单位 连云港市建设监理有限公司
总 监 张 润 现场监理 张润

中华人民共和国一级注册建筑师
姓名：张润
注册号：320004-046
有效期：至2015年12月

注：本楼梯为教学楼疏散楼梯，中间层设置缓冲空间，详见各层平面。

本图纸的著作权及其他相关权益属东南大学建筑设计研究院有限公司所有，图中所含的专有技术应予以保密，未经本公司书面许可，不得复制或向第三方提供。本图未加盖本公司出图专用章无效。



江苏省住房和城乡建设厅
江苏省建设工程质量监督总站
审查专用章号 320715131
有效期至二〇一七年十二月三十一日
江苏省住房和城乡建设厅设计院

江苏省工程勘察设计出图专用章
东南大学建筑设计研究院有限公司
苏南证字 A13200046 A23200043
编号
江苏省住房和城乡建设厅监制(A)
有效期至二〇一五年九月三十日

出图签章

执业签章



东南大学建筑设计研究院有限公司
ARCHITECTS & ENGINEERS CO., LTD OF SOUTHEAST UNIVERSITY

方案	张润	倪慧	倪慧
专业负责人	滕衍泽		
设计	王小嘉		
校核	张润	倪慧	
审核	滕衍泽		
项目负责人	张润 倪慧	倪慧	倪慧
批准	张润	倪慧	
会签栏			
建筑	张润	倪慧	
给排水	倪慧		
电气	袁星		
暖通	许东展		
智能			

建设单位
江苏省海州高级中学

项目名称
江苏省海州高级中学东校区规划与建筑设计
--艺体楼

图名
4#楼梯详图

项目编号	2014-1304C	专业	建筑
设计阶段	施工图	图纸编号	J4.04-G1
版本号	A	出图日期	2014.11.24


本图纸的著作权及其他相关权益属东南大学建筑设计研究院有限公司所有，图中所含的专有技术应予以保密，未经本公司书面许可，不得复制或向第三方提供信息。
 本图未加盖本公司出图专用章无效。




连云港市建设工程施工图审查中心
 房屋建筑工程施工图审查专用章
 审查专用章号 | 320715131
 有效期至二〇一七年十二月三十一日
 江苏省住房和城乡建设厅监制

东南大学
 资质证书 A132000046 A232000043
 江苏省住房和城乡建设厅监制(A)
 有效期至二〇一五年九月三十日


出图签章

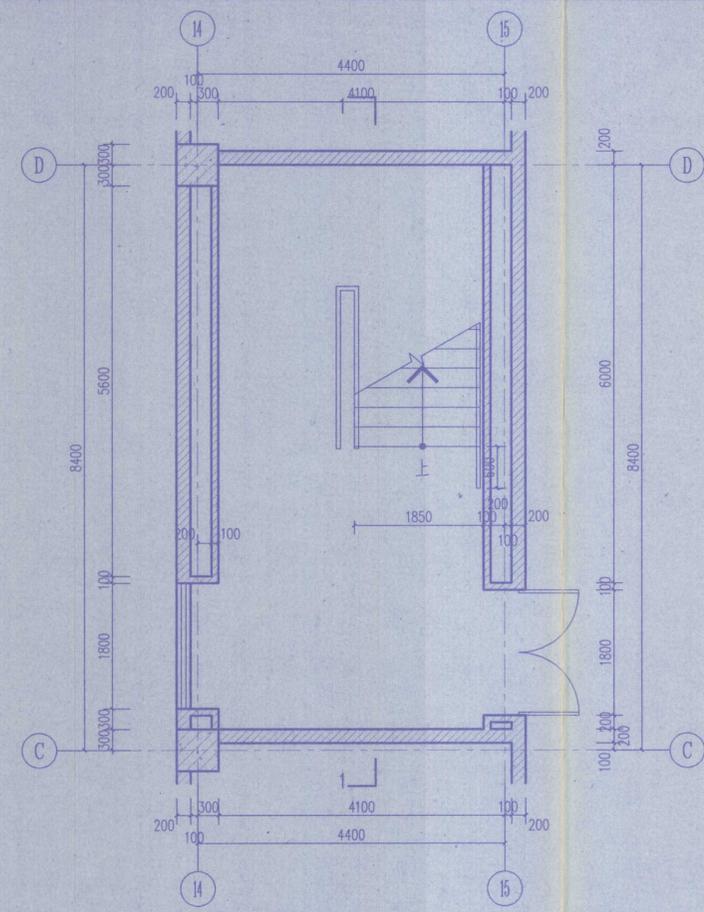


5#楼梯一层平面图 1:50

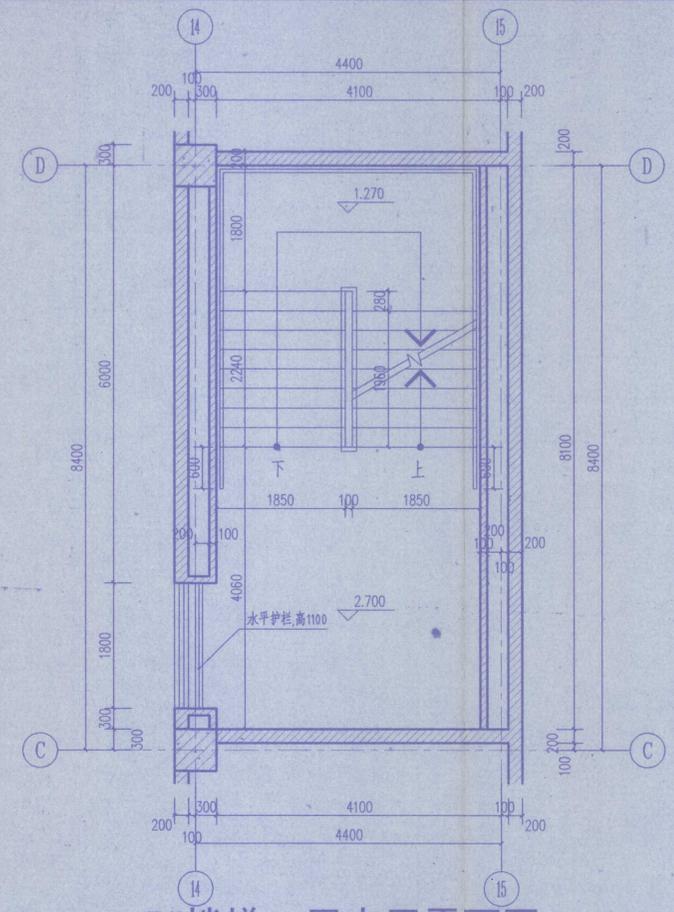


5#楼梯一层夹层平面图 1:50

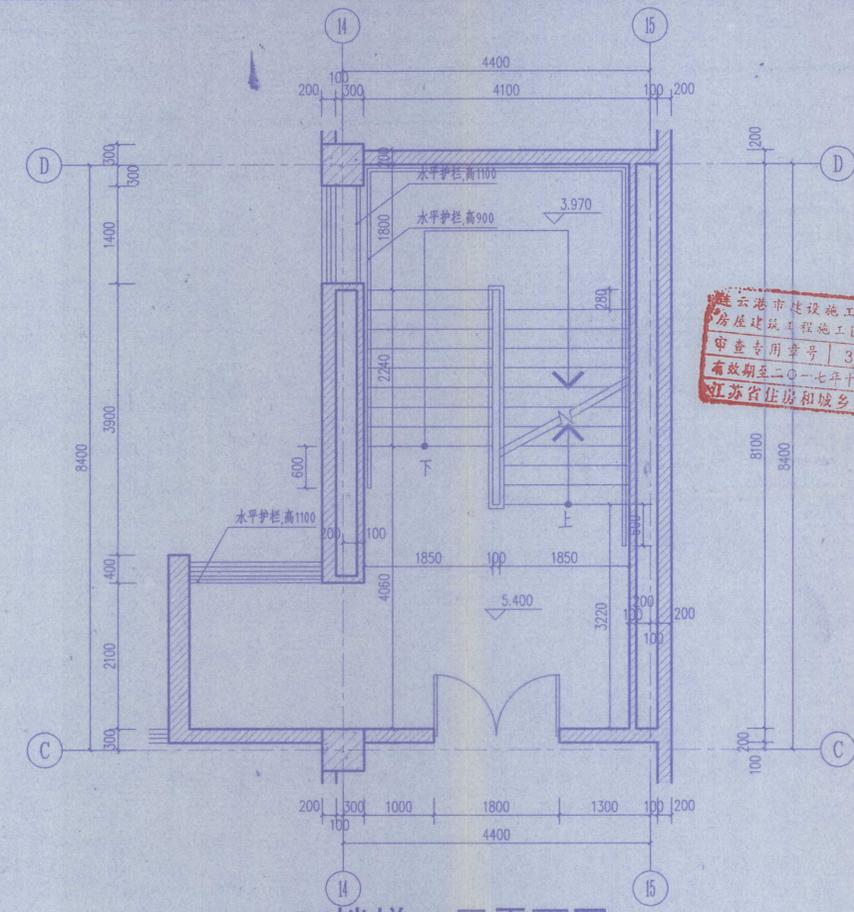

5#楼梯二层平面图 1:50

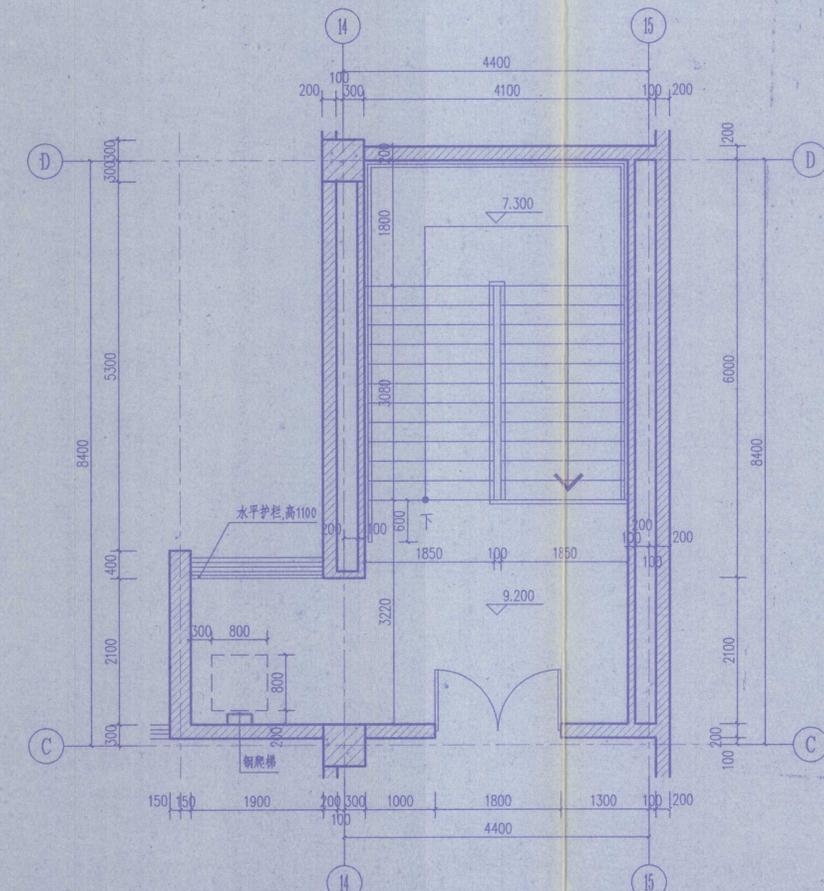

5#楼梯三层平面图 1:50

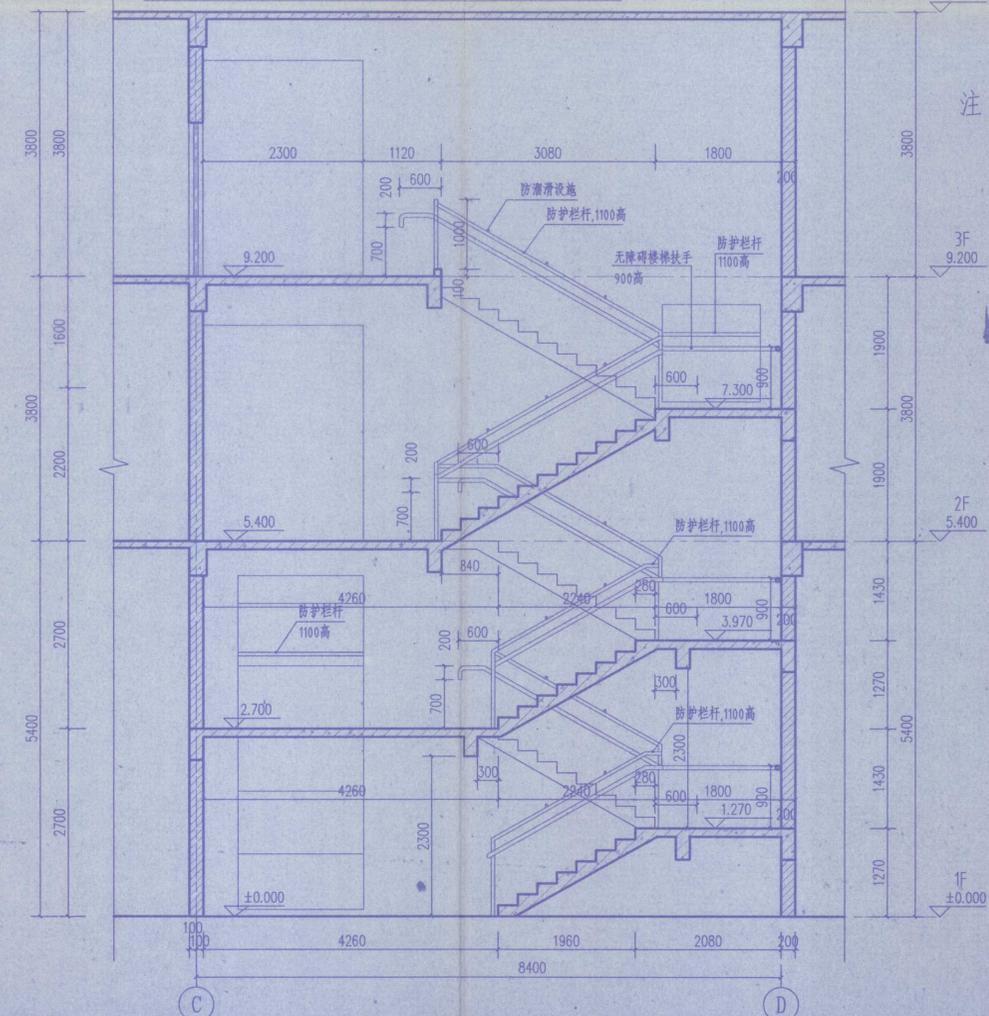

5#楼梯1-1剖面图 1:50

- 注：1. 楼梯平面图中所示箭头均为“上”。
 2. 楼梯面层采用防滑地砖，做法详施工说明。
 3. 踏步防滑条：选用成品防滑梯沿砖，详见06J403-1-149-16。
 4. 楼梯栏杆及扶手做法参见12J926-F4-1。上层扶手 $\phi 50 \times 3$ ，高1100；下层扶手 $\phi 40 \times 2$ ，高900。
 5. 楼梯靠墙扶手保持连贯，起点和终点处水平延伸不小于300的长度，高度为900，做法参见12J926-F4-D。
 6. 护窗栏杆处1100高扶手的做法参见06J403-1-76-K8。在无障碍扶手下设垂直杆件，栏杆间净距不大于110。
 7. 无障碍扶手末端向内拐到墙面或向下延伸不小于100mm。扶手内侧与墙面的距离不小于40mm。
 8. 扶手栏杆离楼地面100高度内
 9. 楼梯栏杆及护窗栏杆完成后有
 10. 楼梯井两侧扶手处需设置防滑设施。
 11. 屋面上人孔及爬梯做法详苏J03-2006/10

竣工图
 施工单位 江苏中聚建设工程有限公司
 编制人 王冠宇 审核人 倪慧
 技术负责人 倪慧 编制日期 2016.11.24
 监理单位 连云港市建设监理有限公司
 总监理工程师 倪慧

中华人民共和国一级注册建筑师
 姓名：倪慧
 注册号：3200004-098
 有效期至：至2017年6月

中华人民共和国一级注册建筑师
 姓名：张澜
 注册号：3200004-046
 有效期至：至2015年12月

注：本楼梯为教学楼的无障碍楼梯，同时也为疏散楼梯，中间层设置缓冲空间，详见各层平面。

执业签章



东南大学建筑设计研究院有限公司
 ARCHITECTS & ENGINEERS CO., LTD. OF SOUTHEAST UNIVERSITY

方案	张澜 王小嘉 倪慧	张澜 倪慧
专业负责人	滕衍洋	倪慧
设计	王小嘉	倪慧
校核	张澜	倪慧
审核	滕衍洋	倪慧
项目负责人	张澜 倪慧	张澜 倪慧
批准	张澜	倪慧
会签栏		
建筑	张澜	倪慧
结构	黄明	倪慧
给排水	鲍建春	倪慧
电气	袁星	倪慧
暖通	许东晨	倪慧
智能		
建设单位	江苏省海州高级中学	

项目名称
 江苏省海州高级中学东校区规划与建筑设计
 -- 艺体楼


图名
 5#楼梯详图

项目编号	2014-1304C	专业	建筑
设计阶段	施工图	图纸编号	J405-G1
版号	A	出图日期	2016.11.24


本图纸的著作权及其他相关权益属东南大学建筑设计研究院有限公司所有，图中所含的专有技术应予以保密，未经本公司书面许可，不得复制或向第三方提供。
 本图未加盖本公司出图专用章无效。




连云港市建设工程图审中心
 房屋建筑工程施工图审查专用章
 审图专用章号 32071513
 有效期至二〇一七年十二月三十一日
 江苏省住房和城乡建设厅监制

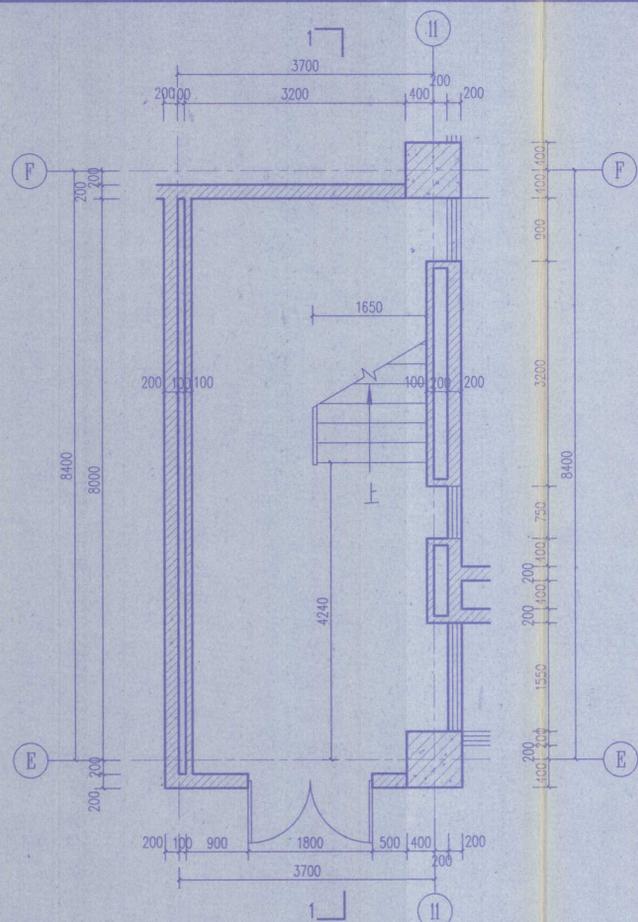


6#楼梯一层平面图 1:50

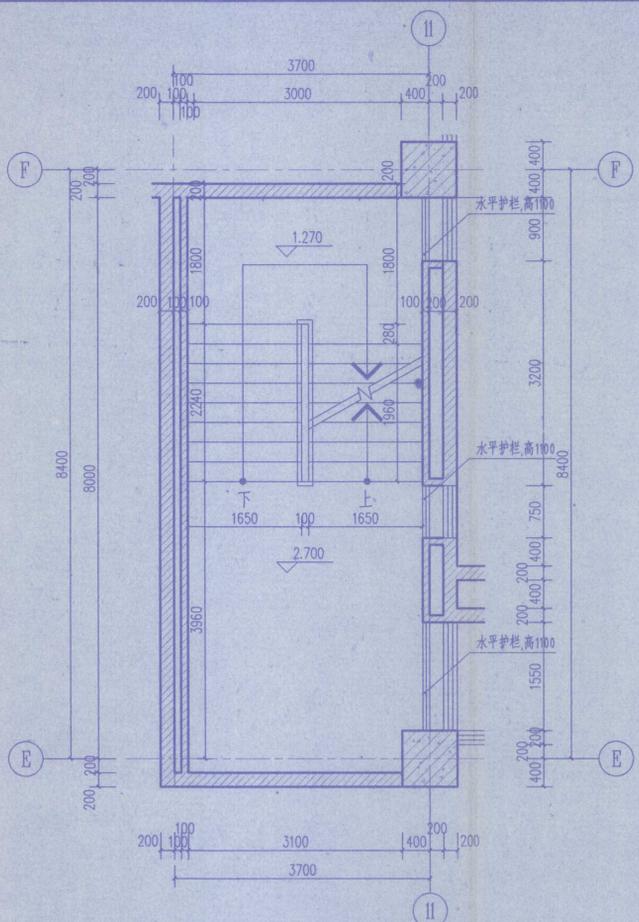


6#楼梯一层夹层平面图 1:50

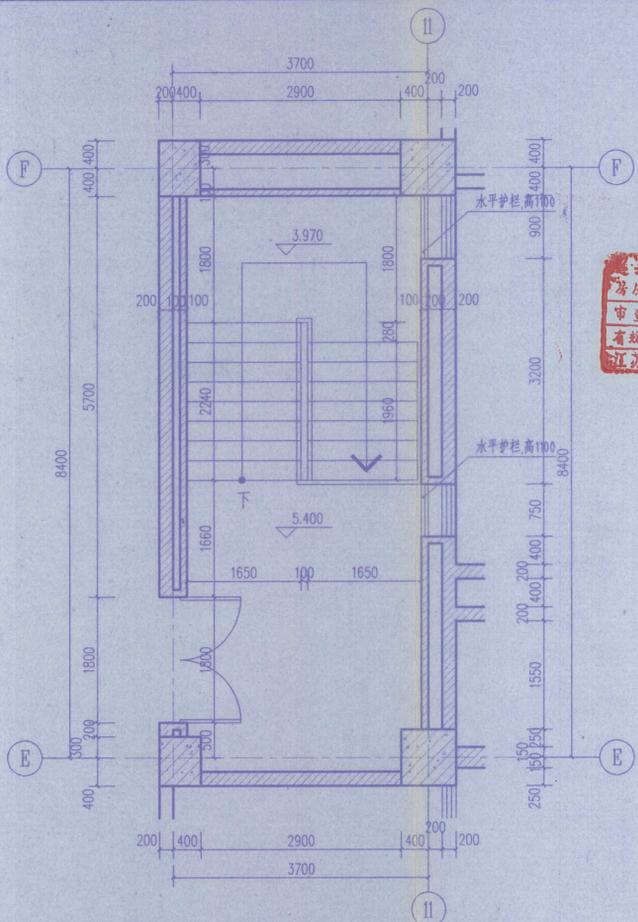

6#楼梯二层平面图 1:50

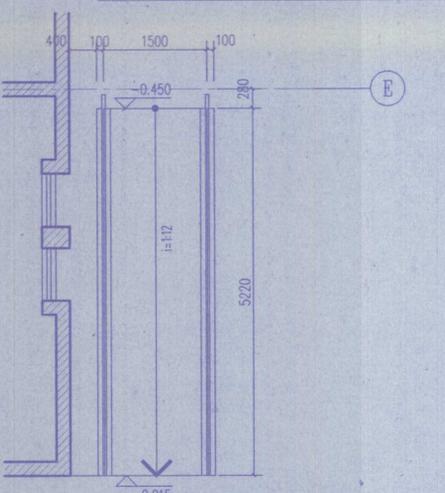


1#无障碍坡道平面图 1:50

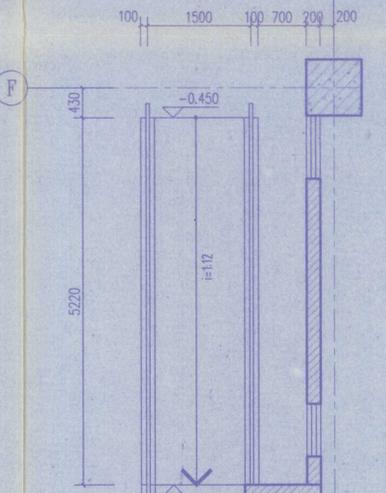


3#无障碍坡道平面图 1:50

- 注：1、楼梯平面图中所示箭头均为向“上”。
- 2、楼梯面层采用防滑地砖，做法详施工说明。
- 3、踏步防滑条：选用成品防滑梯沿砖，详见06J403-1-149-16。
- 4、楼梯栏杆及扶手做法参见06J403-1-23-B12型不锈钢栏杆。
- 5、楼梯靠墙扶手高度同相对位置楼梯栏杆高度，做法参见06J403-1-76页K8型扶手。
- 6、护窗栏杆做法参见06J403-1-78-H3。
- 7、扶手栏杆离楼地面100高度内不留空。
- 8、楼梯栏杆及护窗栏杆完成后有效高度均不小于本图中标注高度，垂直杆件间净距均不大于110。
- 9、楼梯井两侧扶手处需设置防滑设施。

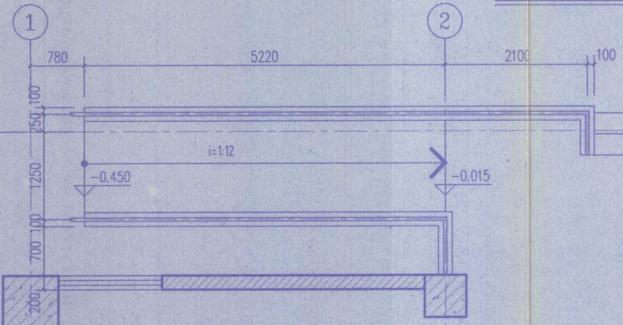

2#无障碍坡道平面图 1:50

- 注：1、坡道平面图中所示箭头均为向“上”。
- 2、坡道采用花岗岩面层，做法详施工说明。
- 3、踏步防滑条：选用花岗岩台阶防滑槽，详见12J003-B8-6。
- 4、扶手栏杆离楼地面100高度内不留空，垂直杆件间净距均不大于110。
- 5、无障碍坡道扶手高900，做法参见12J926-H2。

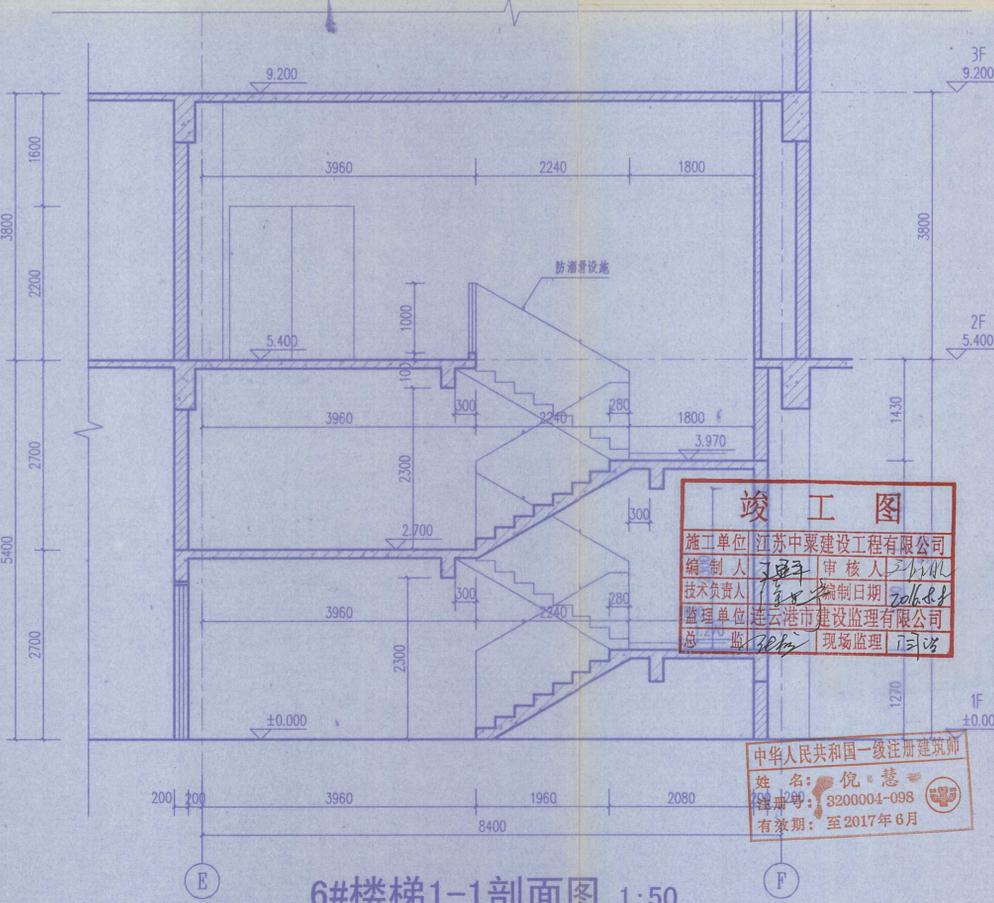

6#楼梯1-1剖面图 1:50

竣工图
 施工单位 江苏中粟建设工程有限公司
 编制人 丁子 审核人 丁子
 技术负责人 丁子 编制日期 2016.8.8
 监理单位 连云港市建设监理有限公司
 总监理工程师 丁子 现场监理 丁子

中华人民共和国一级注册建筑师
 姓名：倪慧
 注册号：3200004-098
 有效期至：至2017年6月

东南大学建筑设计研究院有限公司
 ARCHITECTS & ENGINEERS CO., LTD. OF SOUTHEAST UNIVERSITY

方案	张澜 王小康 倪慧 张澜 倪慧
专业负责人	滕衍译
设计	王小嘉
校核	张澜 倪慧
审核	滕衍译
项目负责人	张澜 倪慧 张澜 倪慧
批准	张澜 倪慧

建筑	黄明 袁星
给排水	鲍迎春 袁星
电气	袁星
暖通	许东晟
智能	

江苏省海州高级中学

项目名称 江苏省海州高级中学东校区规划与建筑设计
 ---艺体楼


图名 6#楼梯及无障碍坡道详图

项目编号	2014-1304C	专业	建筑
设计阶段	施工图	图样编号	J4.06-G1
版号	A	出图日期	2014.11.24

中华人民共和国一级注册建筑师
 姓名：张澜
 注册号：3200004-046
 有效期至：至2015年12月

■ 本图纸的著作权及其他相关权益属东南大学建筑设计研究院有限公司所有，图中所含的专有技术应予以保密，未经本公司书面许可，不得复制或向第三方提供。
 ■ 本图未加盖本公司出图专用章无效。

连云港市建设工程图审中心
 房屋建筑工程图审专用章
 审查专用章号：320715131
 有效期至二〇一七年十二月三十一日
 江苏省住房和城乡建设厅监制

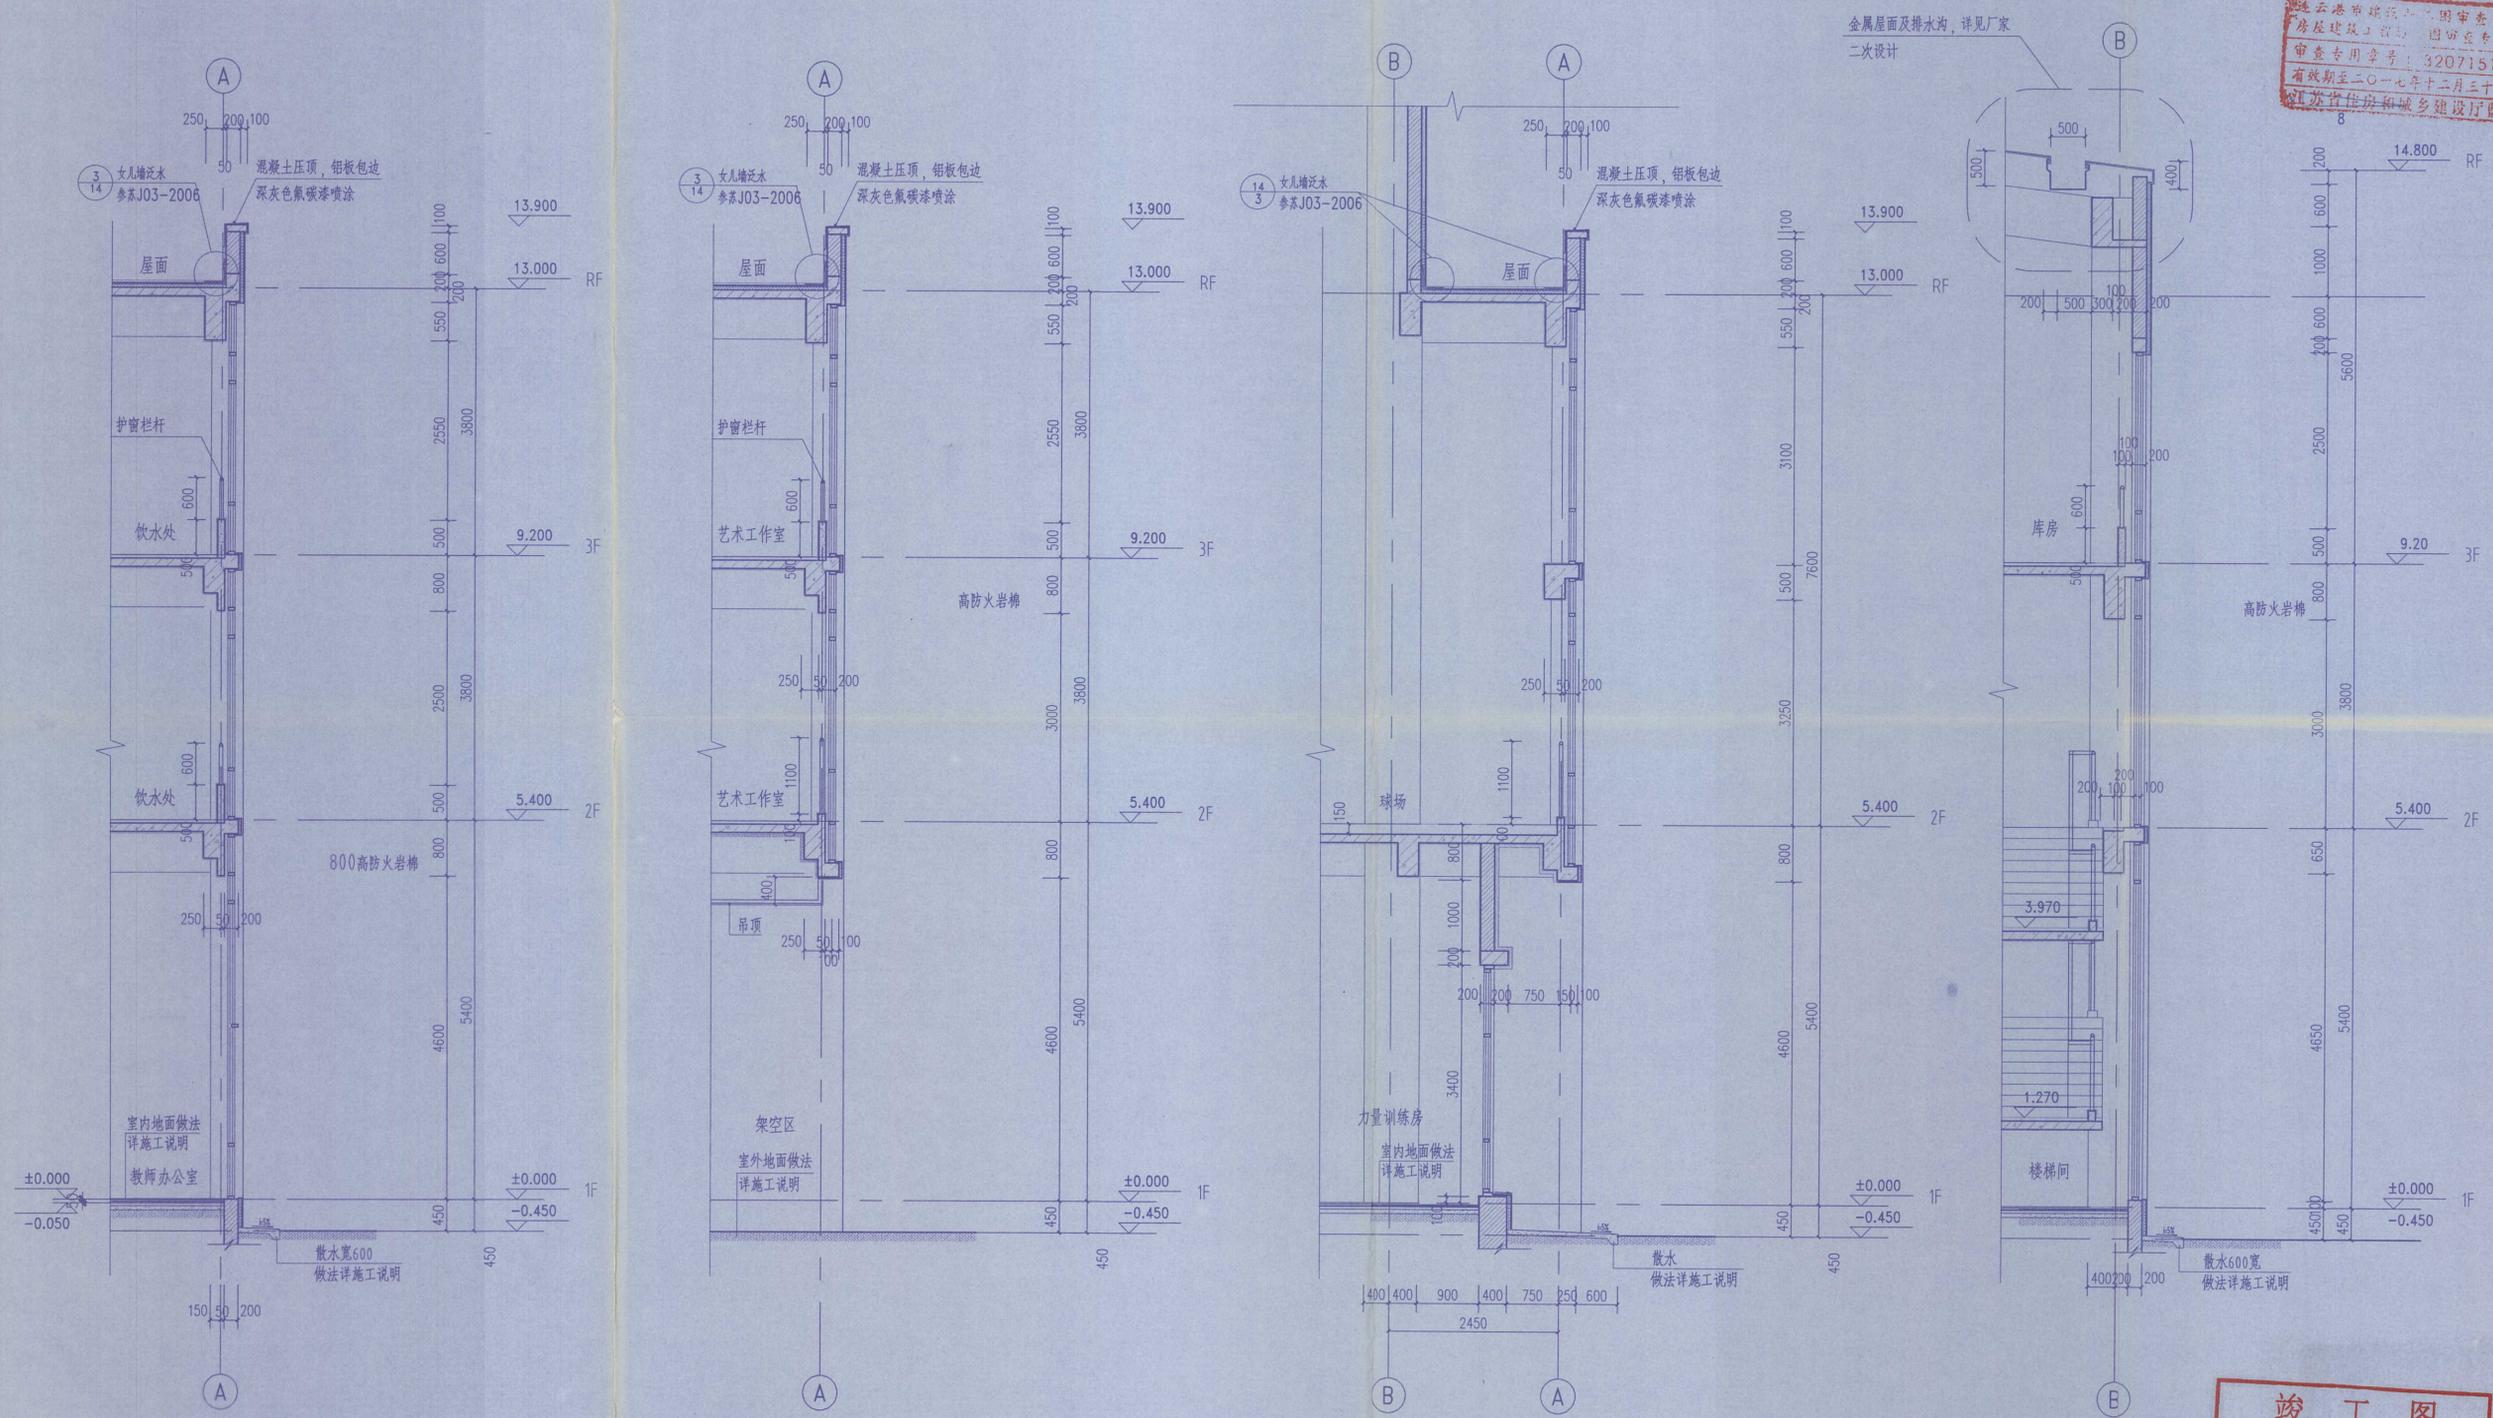

江苏省工程勘察设计出国专用章
 东南大学建筑设计研究院有限公司
 章号 A13800044
 江苏省住房和城乡建设厅监制(A)
 有效期至二〇一六年九月三十日



出图签章

中华人民共和国一级注册建筑师
 姓名：滕衍泽
 注册号：3200004-061
 有效期至：至2015年12月

执业签章



东南大学建筑设计研究院有限公司
 ARCHITECTS & ENGINEERS CO., LTD OF SOUTHEAST UNIVERSITY

方案	张澜	王嘉	张澜	倪慧
专业负责人	滕衍泽			
设计	王嘉			
校核	张澜			
审核	滕衍泽			
项目负责人	张澜	倪慧		
批准	张澜			
会签栏				
建筑				
结构	黄明			
给排水	鲍迎春			
电气	袁星			
暖通	许东晨			
智能				

建设单位
 江苏省海州高级中学

项目名称
 江苏省海州高级中学东校区规划与建筑设计
 --艺体楼


图名
 外墙详图(一)

竣工图
 施工单位 江苏中粟建设工程有限公司
 编制人 王嘉 审核人 滕衍泽
 技术负责人 张澜 编制日期 2016.11
 监理单位 连云港市建设监理有限公司
 总监 现场监理

项目编号	2014-1304C	专业	建筑
设计阶段	施工图	图幅编号	J4.07-G2
版号	A	出图日期	2015.11.13

• 本图纸的著作权及其他相关权益属东南大学建筑设计研究院有限公司所有，图中所含的专有技术应予以保密，未经本公司书面许可，不得复制或向第三方提供。
• 本图未加盖本公司出图专用章无效。

江苏省建设工程质量监督中心
 房屋建筑工程竣工验收专用章
 审查专用章号：320715131
 有效期至二〇一七年十二月三十一日
 江苏省住房和城乡建设厅监制

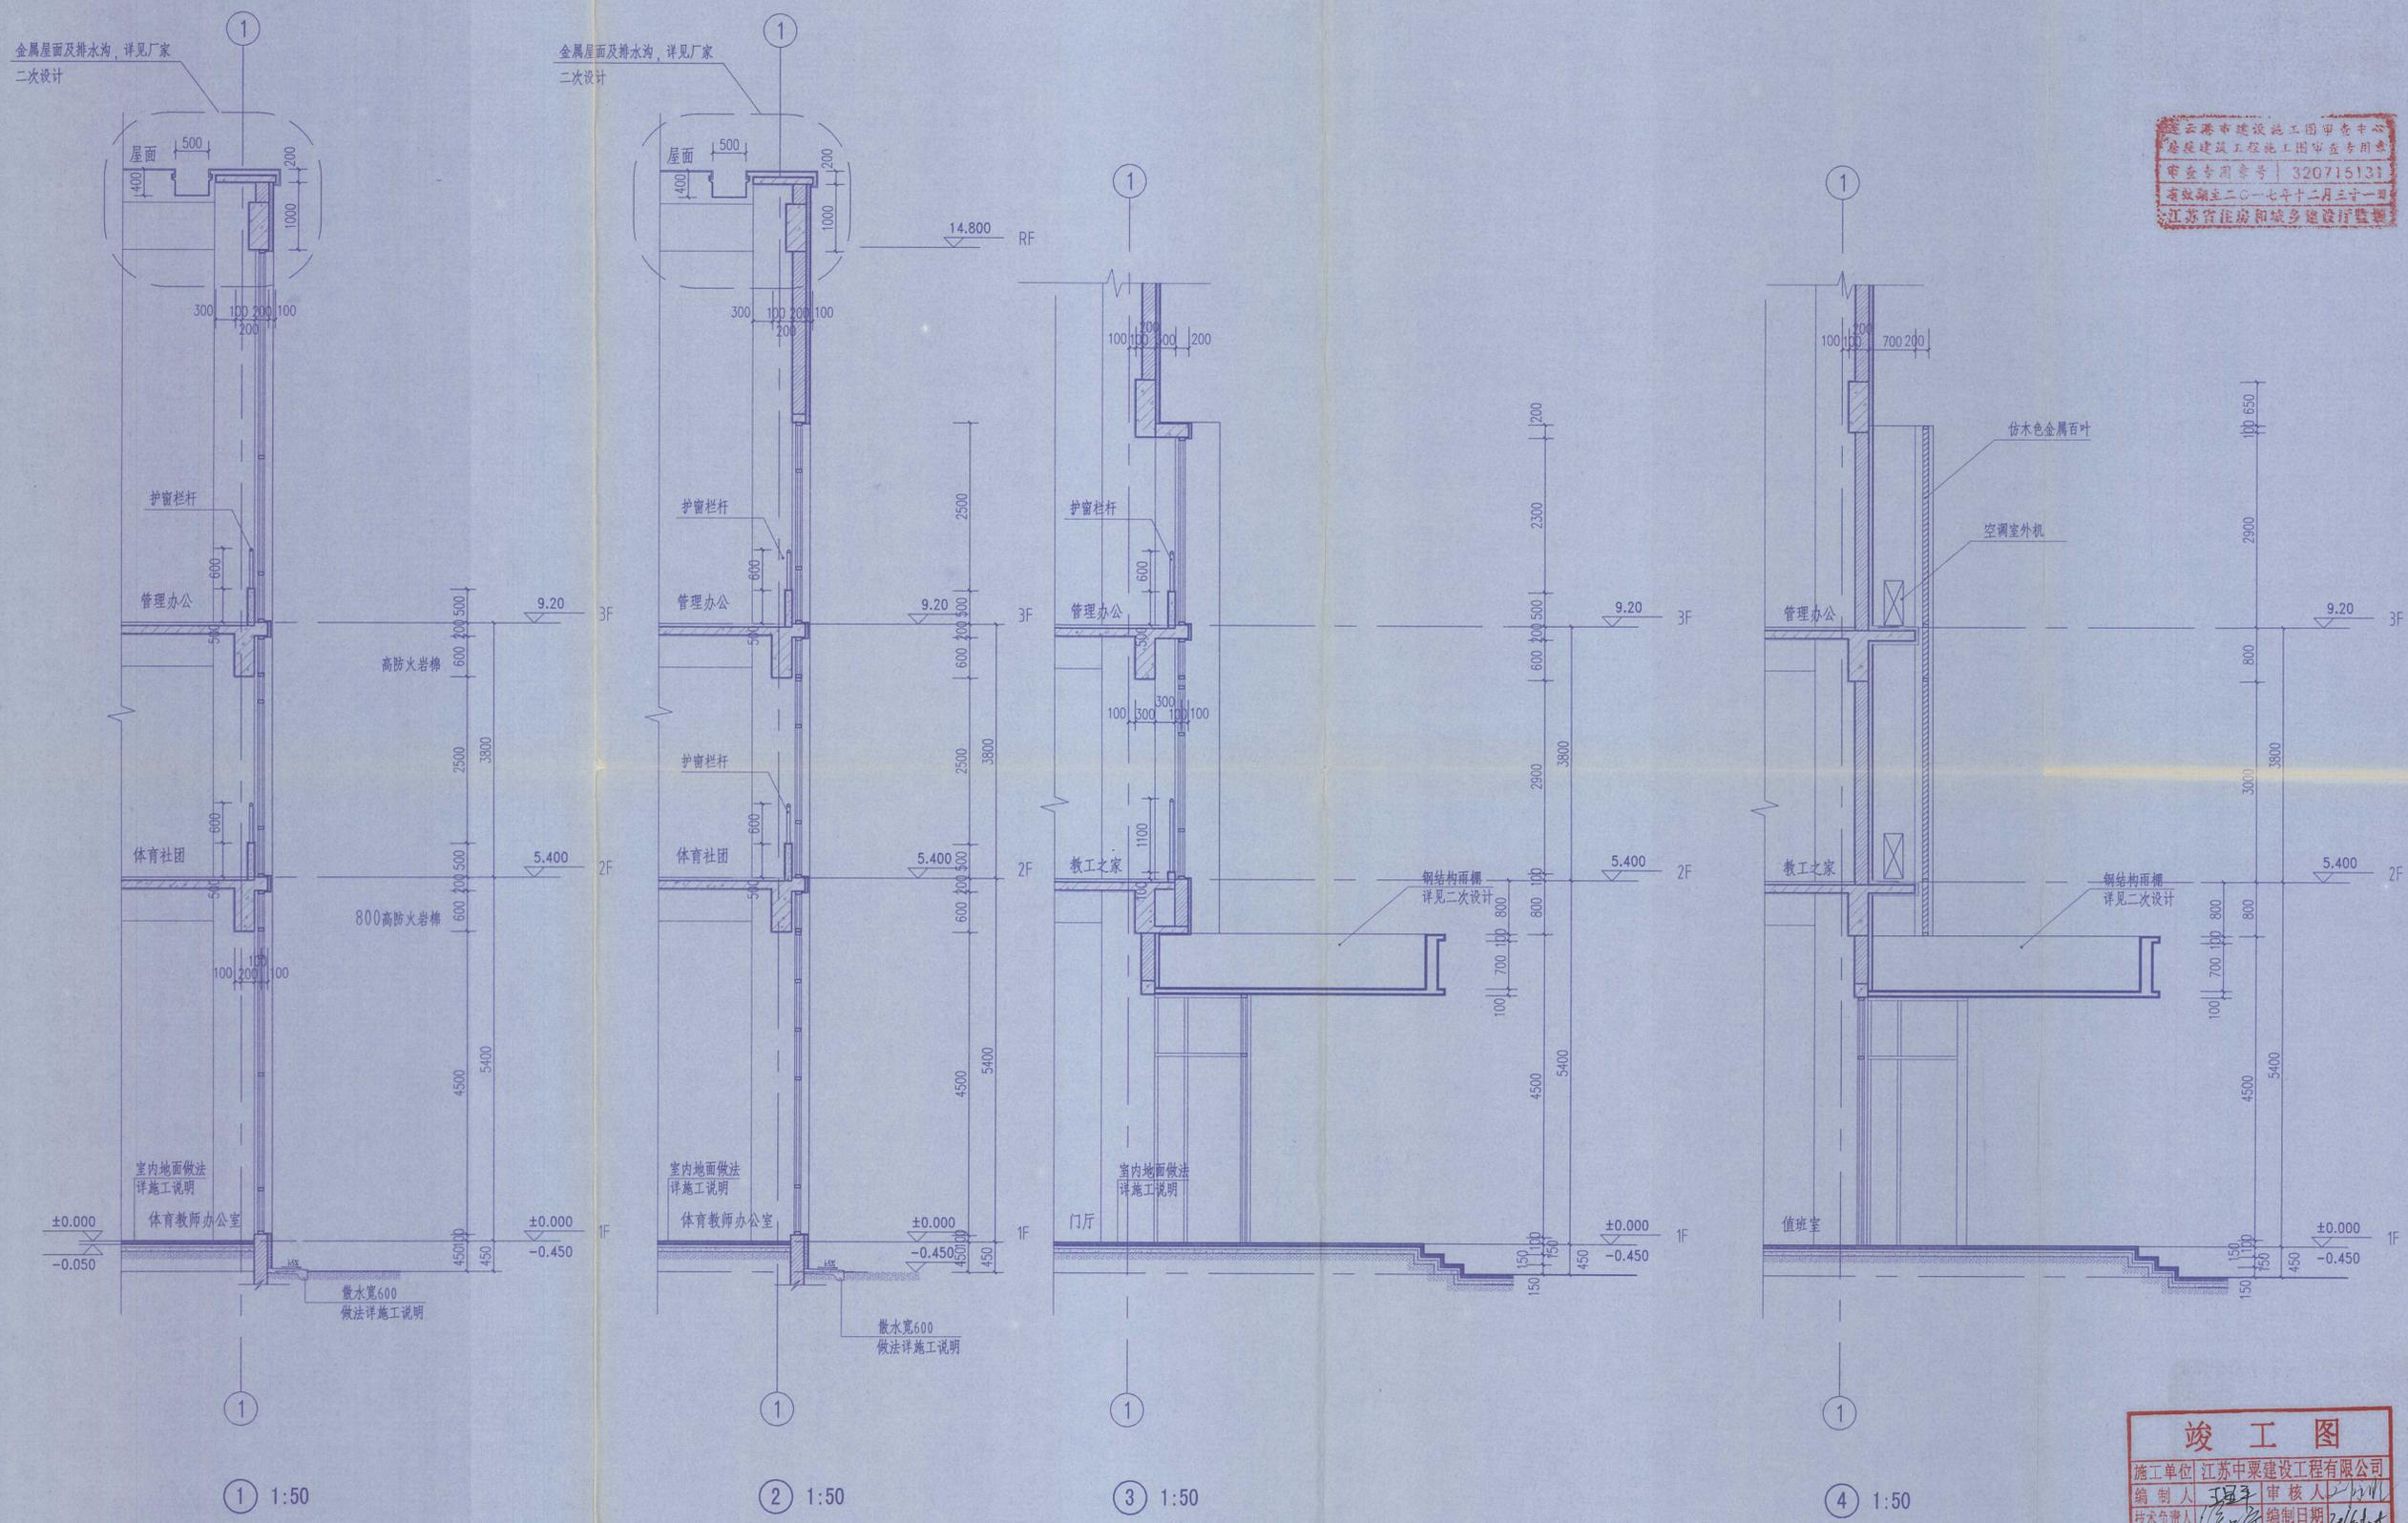

江苏省工程勘察设计出图专用章
 东南大学建筑设计研究院有限公司(印)
 注册编号 A132000048
 江苏省住房和城乡建设厅监制
 有效期至二〇一六年九月三十日



中华人民共和国一级注册建筑师
 姓名：滕衍泽
 注册号：3200004-061
 有效期：至2015年12月

东南大学建筑设计研究院有限公司
 ARCHITECTS & ENGINEERS CO., LTD OF SOUTHEAST UNIVERSITY

方案	张澜 倪慧	张澜 倪慧
专业负责人	滕衍泽	滕衍泽
设计	王小嘉	王小嘉
校核	张澜	张澜
审核	滕衍泽	滕衍泽
项目负责人	张澜 倪慧	张澜 倪慧
批准	张澜	张澜
会签栏		
建筑	黄明	黄明
给排水	鲍迎春	鲍迎春
电气	袁星	袁星
暖通	许东展	许东展
智能		

建设单位
江苏省海州高级中学

项目名称
江苏省海州高级中学东校区规划与建筑设计
--艺体楼

图名
外墙详图(二)

项目编号	2014-1304C	专业	建筑
设计阶段	施工图	图幅编号	J4-08-G2
版号	A	出图日期	2015.11.13

竣工图
 施工单位 江苏中粟建设工程有限公司


■ 本图纸的著作权及其他相关权益属东南大学建筑设计研究院有限公司所有，图中所含的专有技术应予以保密，未经本公司书面许可，不得复制或向第三方提供。
 ■ 本图未加盖本公司出图专用章无效。

江苏省住房和城乡建设厅
 江苏省住房和城乡建设厅
 审查专用章
 320715131
 有效期至二〇一七年十二月三十一日
 江苏省住房和城乡建设厅

江苏省工程勘察设计出图专用章
 东南大学建筑设计研究院有限公司
 注册编号: A13000004
 有效期至二〇一五年九月三十日



中华人民共和国一级注册建筑师
 姓名: 滕衍洋
 注册号: 9200004-061
 有效期至: 至2015年12月

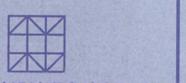

东南大学建筑设计研究院有限公司
 ARCHITECTS & ENGINEERS CO., LTD. OF SOUTHEAST UNIVERSITY

方案	张渊 倪慧	张渊 倪慧
专业负责人	滕衍洋	滕衍洋
设计	王小嘉	王小嘉
校核	张渊	张渊
审核	滕衍洋	滕衍洋
项目负责人	张渊 倪慧	张渊 倪慧
批准	张渊	张渊
会签栏		
建筑	黄明	黄明
给排水	鲍迎春	鲍迎春
电气	袁星	袁星
暖通	许东晟	许东晟
智能		


江苏省海州高级中学

项目名称
 江苏省海州高级中学东校区规划与建筑设计
 --艺体楼

图名
 外墙详图(三)

项目编号	2014-1304C	专业	建筑
设计阶段	施工图	图纸编号	J4.09-G2
版号	A	出图日期	2015.11.13

竣工图
 施工单位 江苏中聚建设工程有限公司

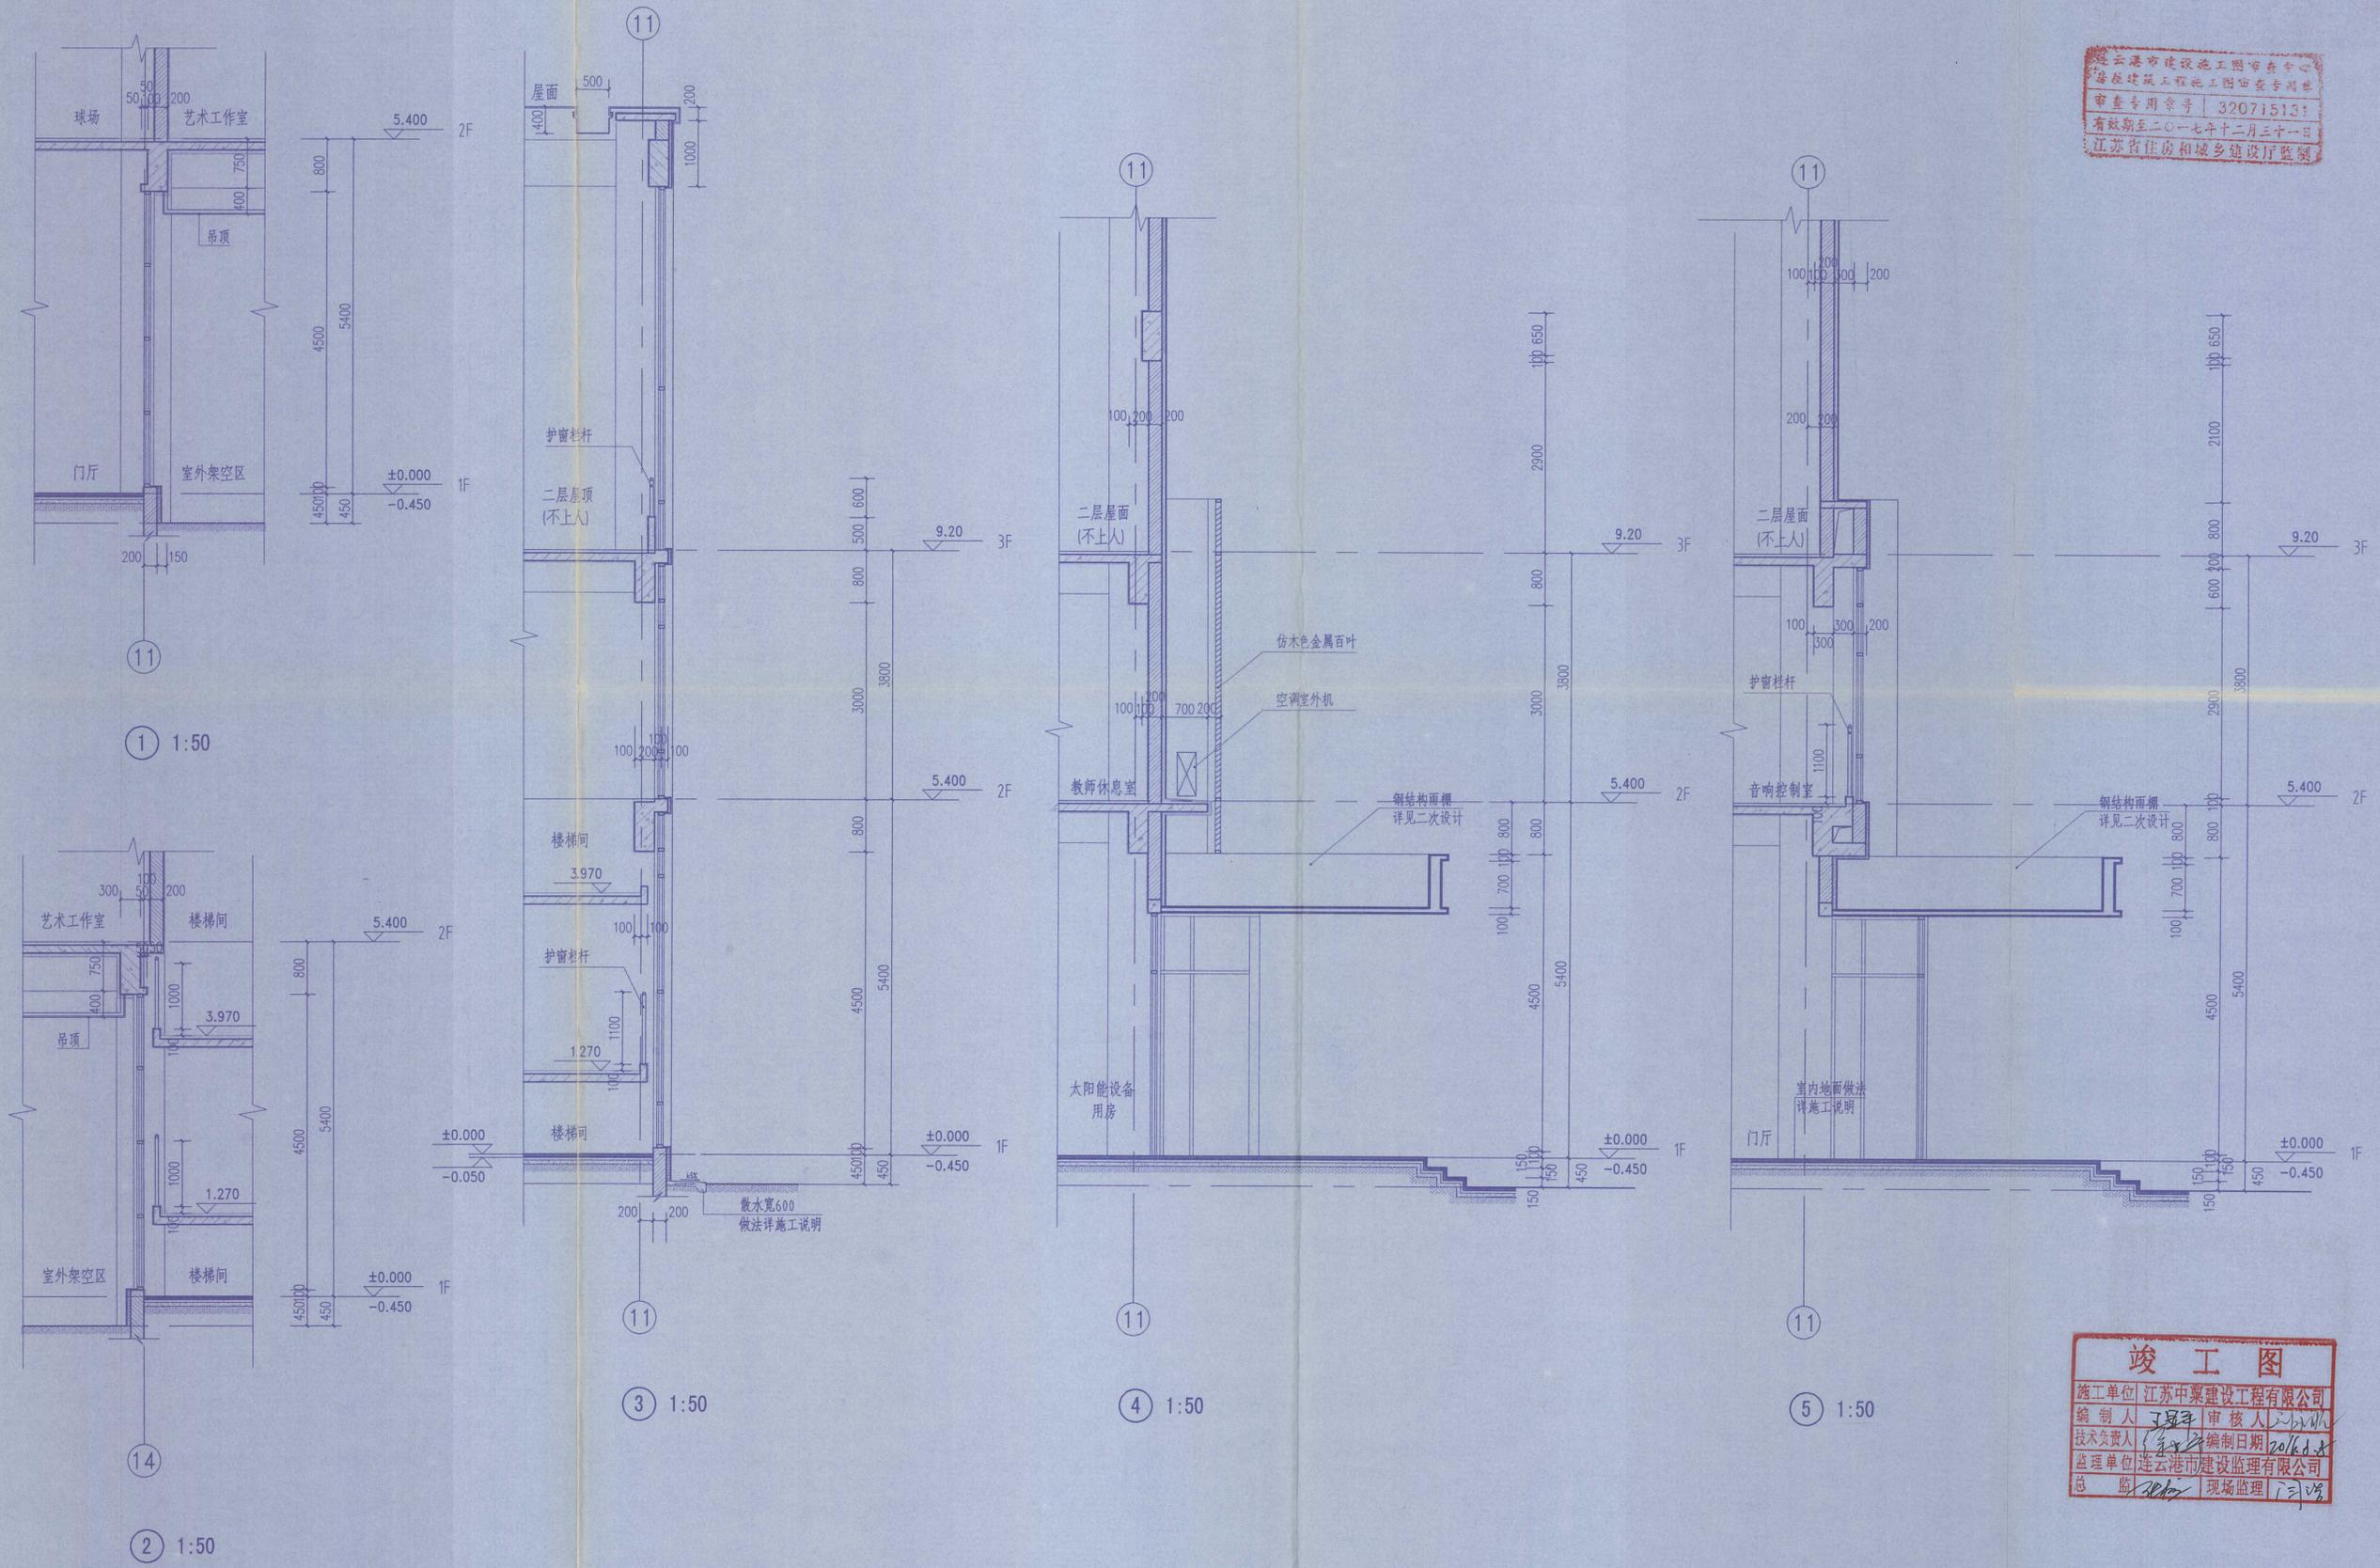

1 1:50


3 1:50

4 1:50

5 1:50

2 1:50

本图纸的著作权及其他相关权益属东南大学建筑设计研究院有限公司所有，图中所含的专有技术应予以保密，未经本公司书面许可，不得复制或向第三方提供信息。
 本图未加盖本公司出图专用章无效。

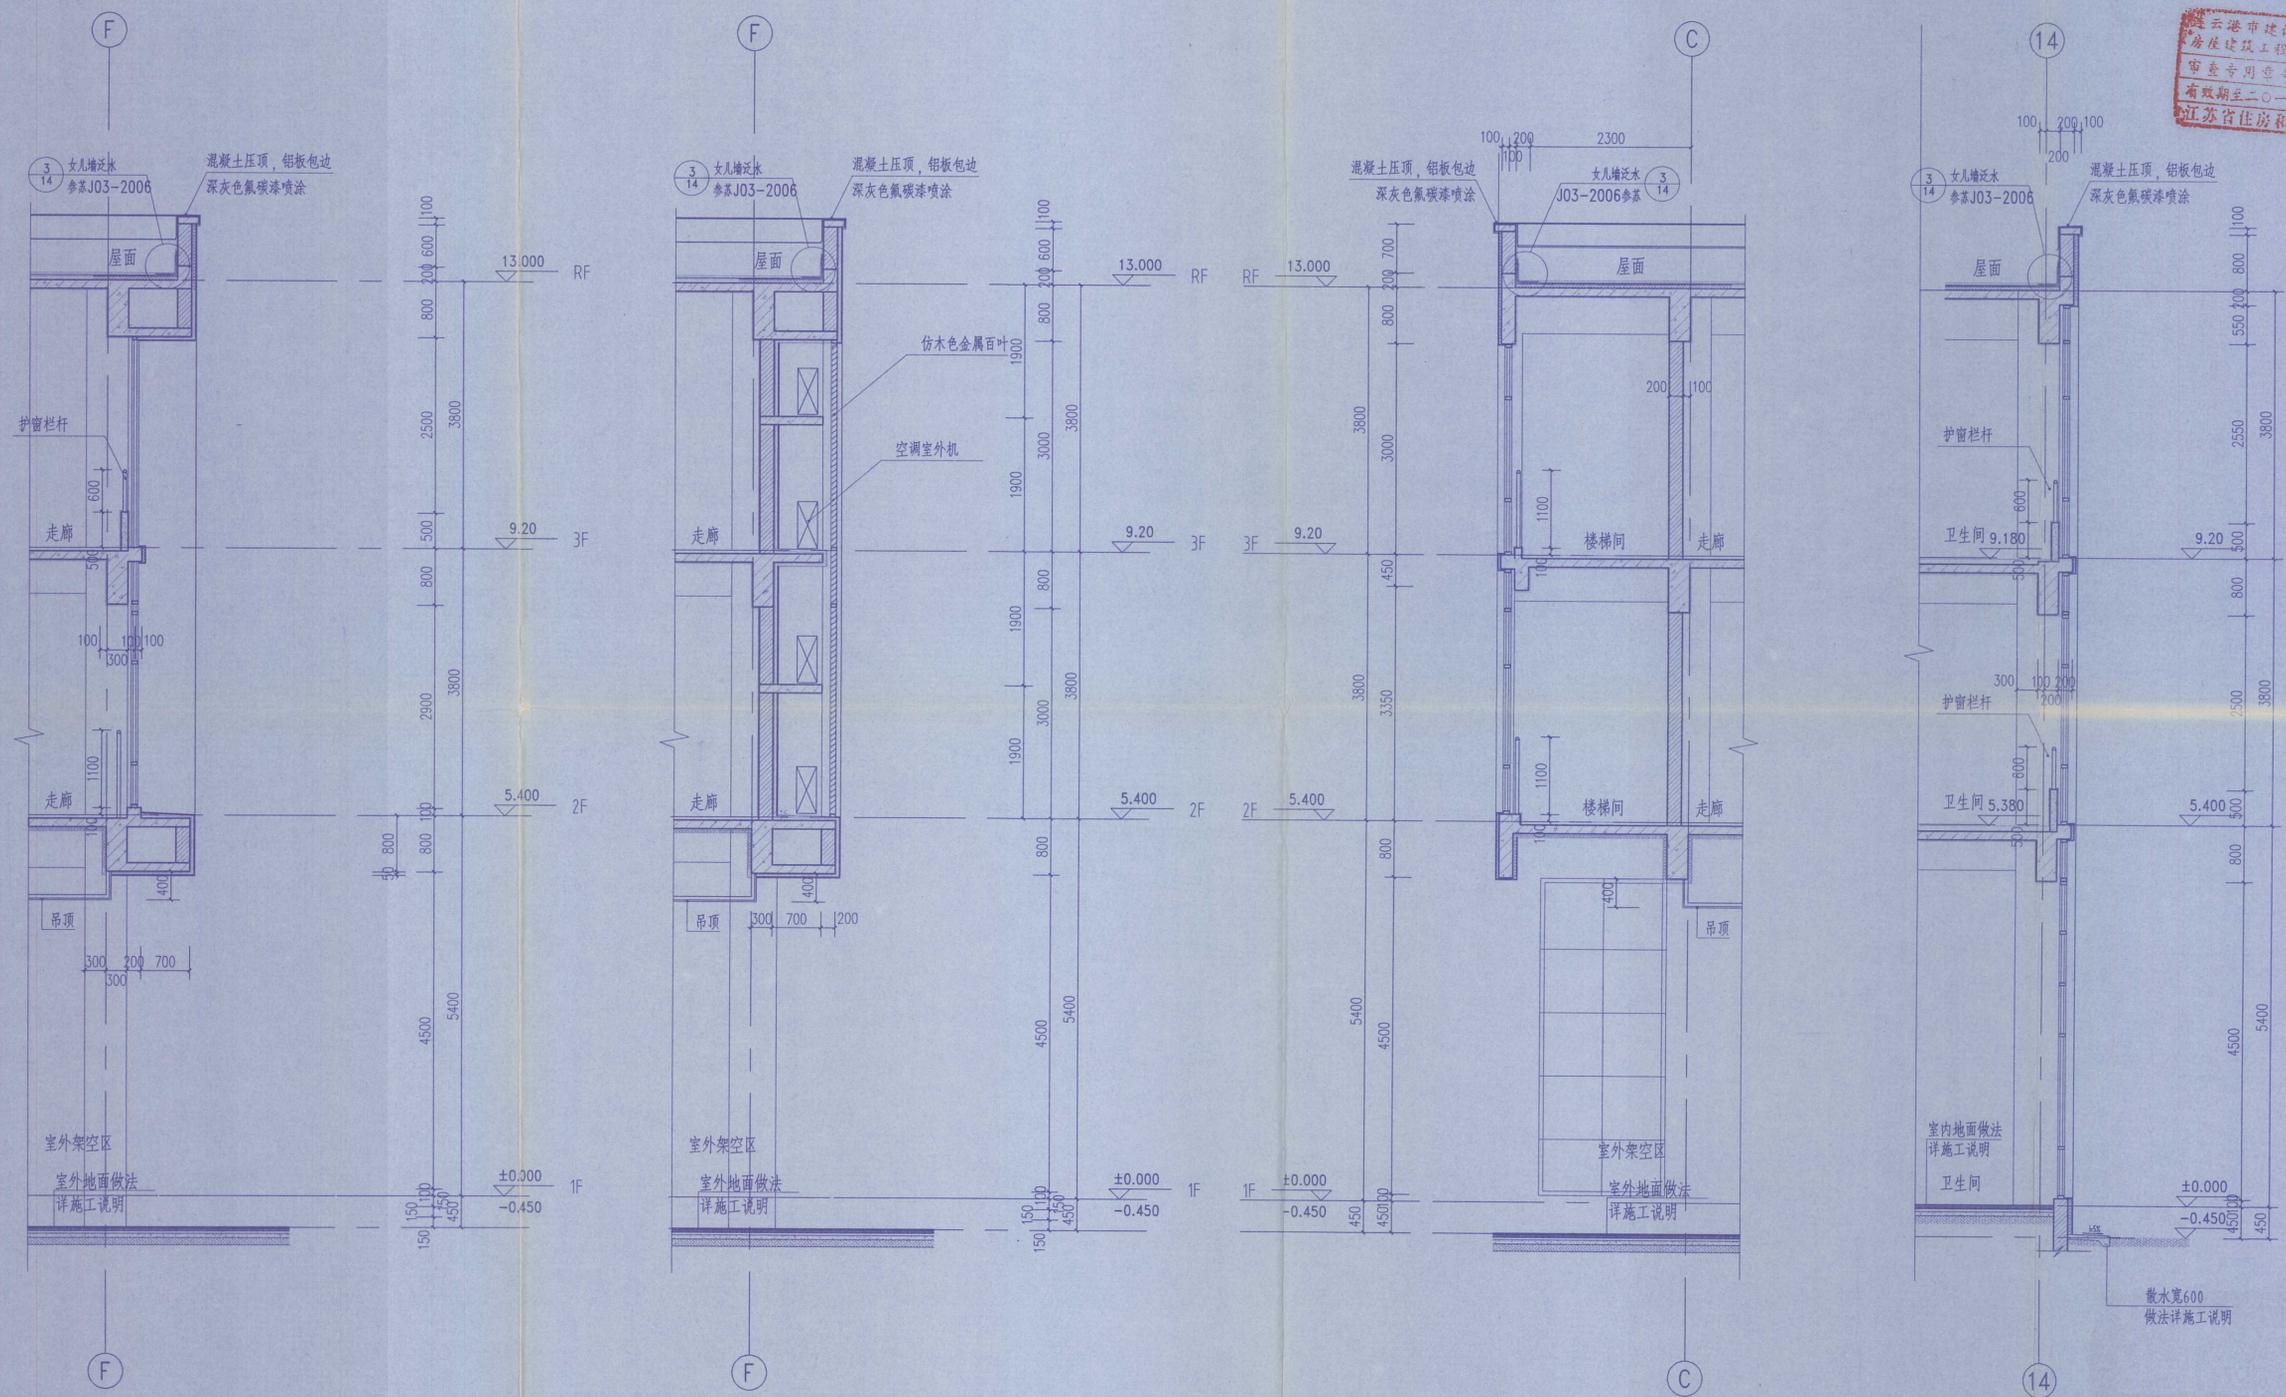

连云港市建设工程图审中心
 房屋建筑工程施工图审查专用章
 审查专用章号: 320715131
 有效期至二〇一七年十二月三十一日
 江苏省住房和城乡建设厅备案

江苏省工程勘察设计注册执业印章
 东南大学建筑设计研究院有限公司
 注册编号: AJ32000014
 有效期至二〇一六年九月三十日



中华人民共和国一级注册建筑师
 姓名: 滕衍泽
 注册号: 3200004-061
 有效期至: 至2015年12月



东南大学建筑设计研究院有限公司
 ARCHITECTS & ENGINEERS CO., LTD OF SOUTHEAST UNIVERSITY

方案	张澜	张澜
专业负责人	滕衍泽	滕衍泽
设计	王小嘉	王小嘉
校核	张澜	张澜
审核	滕衍泽	滕衍泽
项目负责人	张澜 倪慧	张澜 倪慧
批准	张澜	张澜

建筑	黄明	黄明
给排水	鲍迎春	鲍迎春
电气	袁星	袁星
暖通	许东展	许东展

建设单位: 江苏省海州高级中学

项目名称: 江苏省海州高级中学东校区规划与建筑设计
 --艺体楼

图名: 外墙详图(四)

项目编号	2014-1304C	专业	建筑
设计阶段	施工图	图纸编号	J4.10-G2
版号	A	出图日期	2015.11.13

竣工图
 施工单位: 江苏中粟建设工程有限公司
 监理单位: 连云港市建设监理有限公司

1 1:50


2 1:50

3 1:50

4 1:50

• 本图纸的著作权及其他相关权益属东南大学建筑设计研究院有限公司所有，图中所含的专有技术应予以保密，未经本公司书面许可，不得复制或向第三方提供。
• 本图未加盖本公司出图专用章无效。

审查专用章号：320715131
有效期至二〇一七年十二月三十一日
江苏省住房和城乡建设厅监制

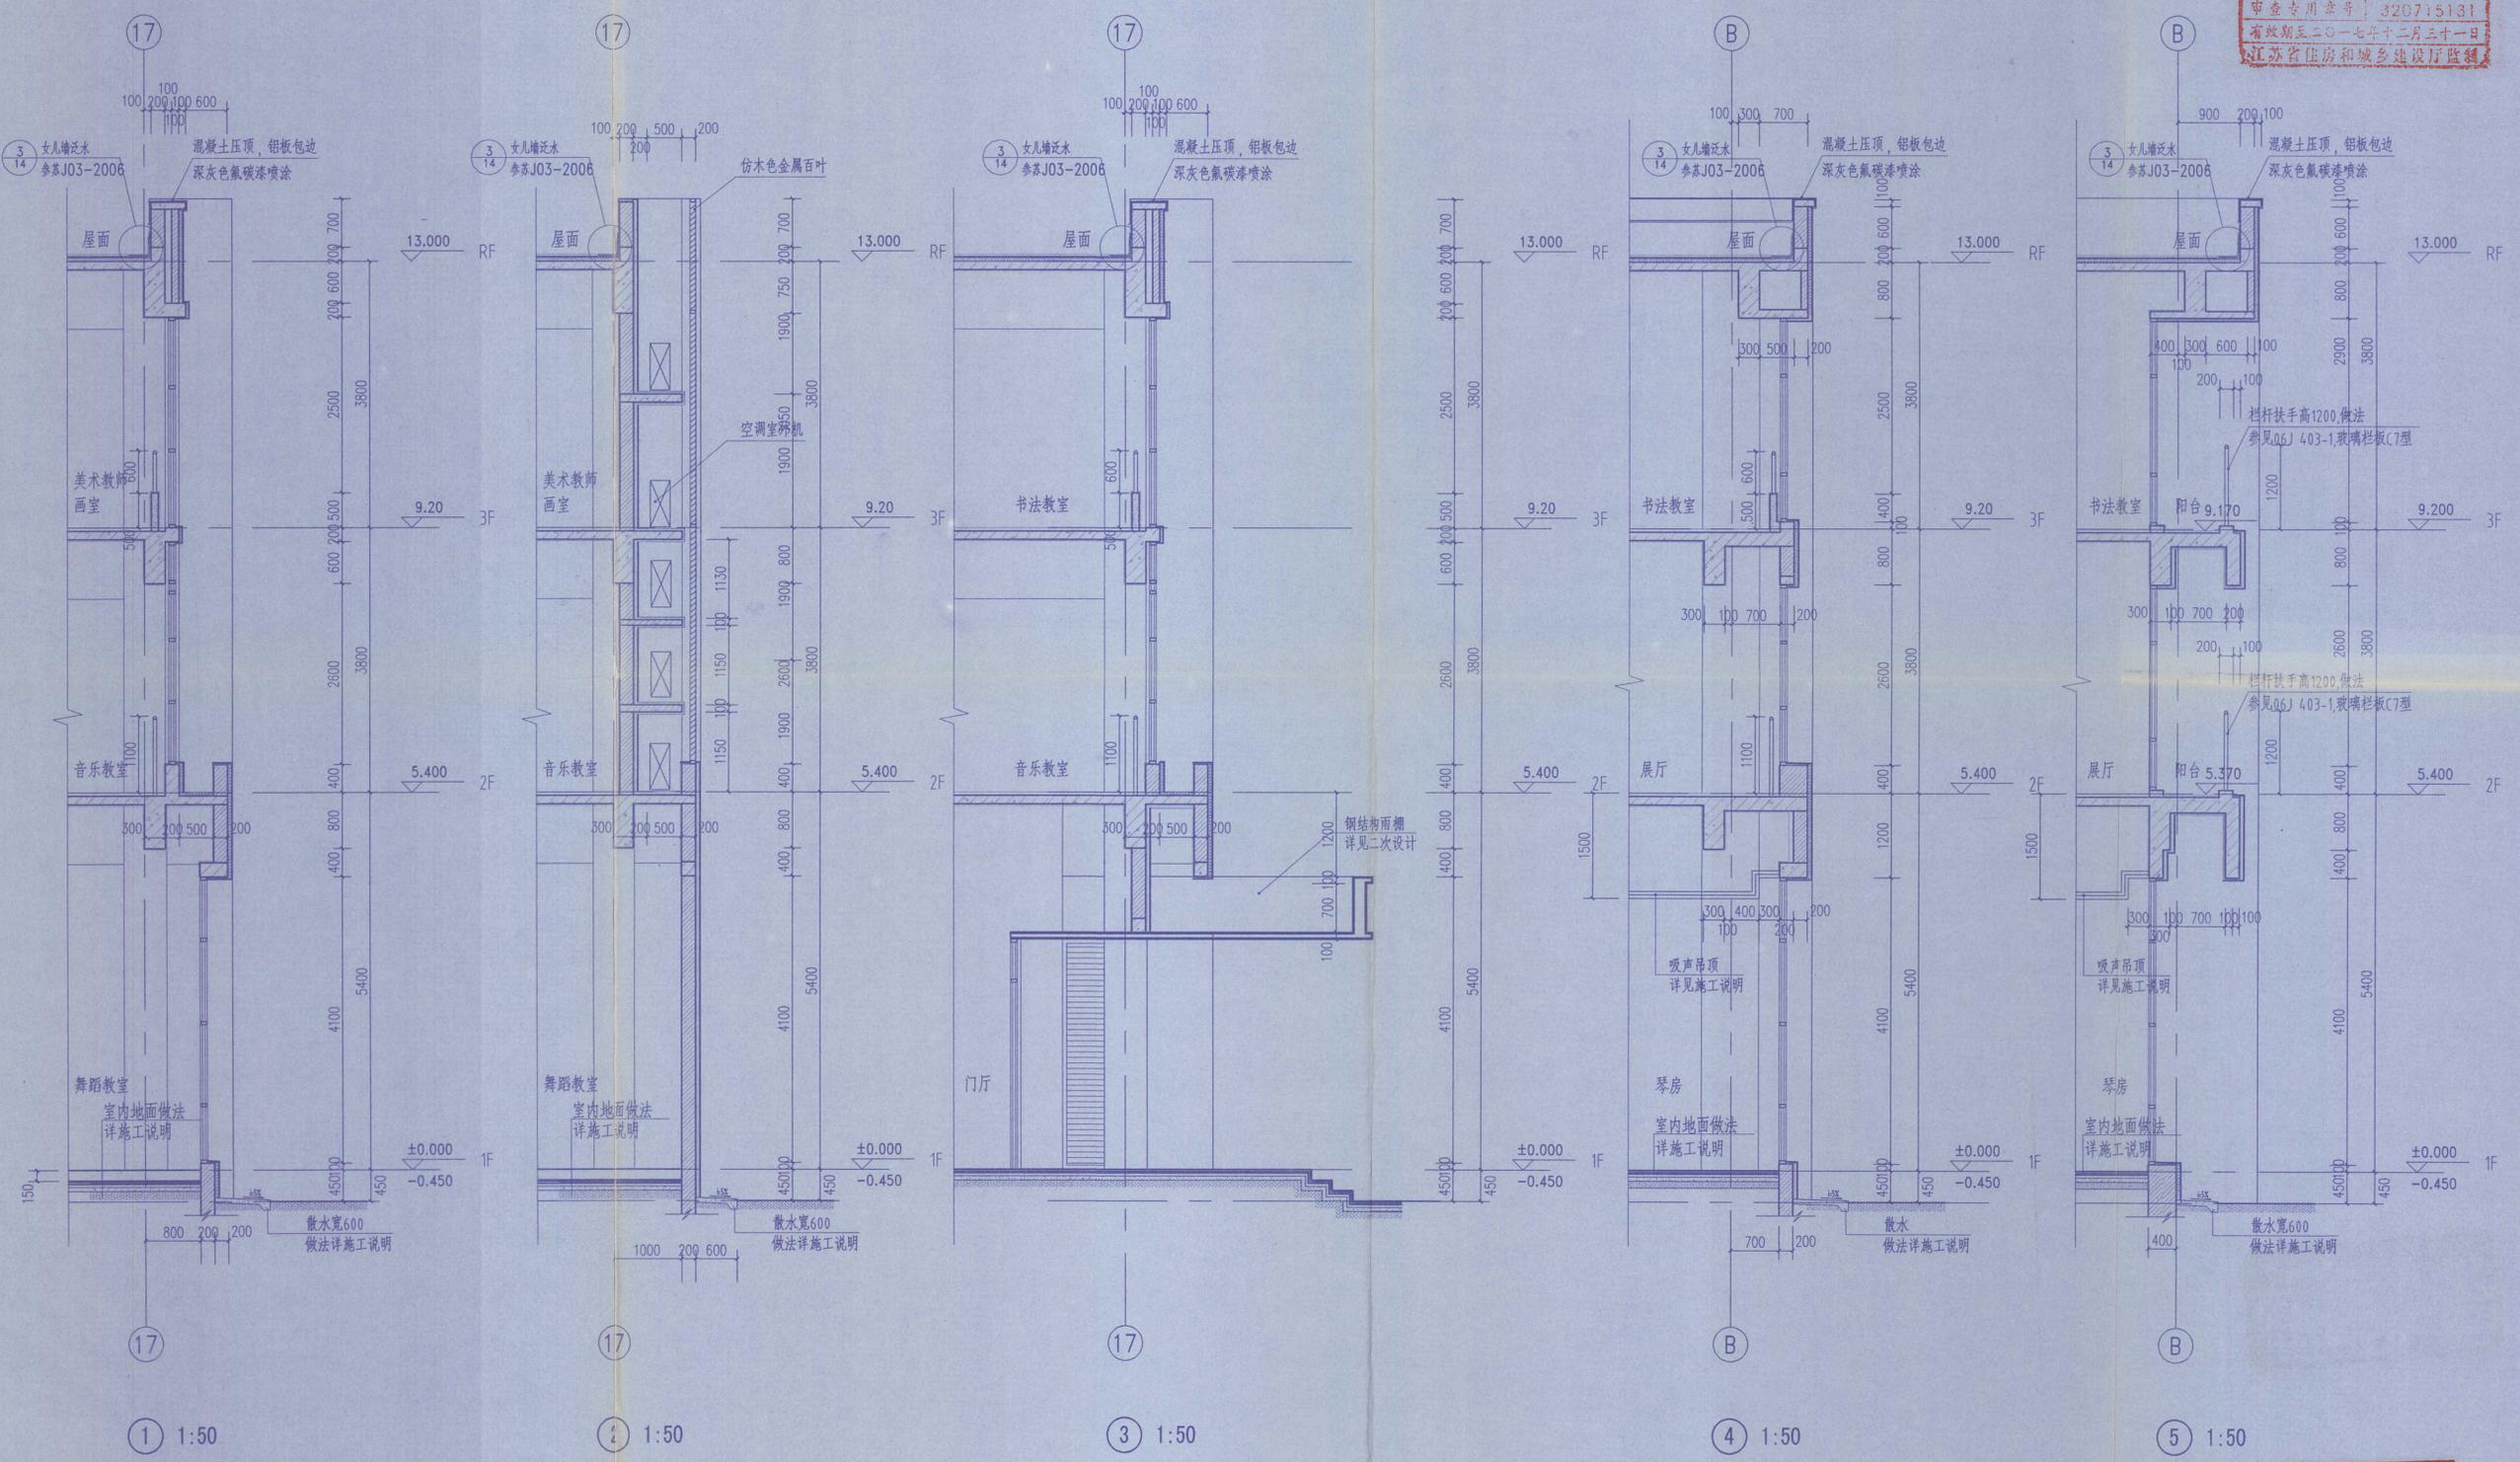

江苏省工程勘察设计出图专用章
东南大学建筑设计研究院有限公司(1)
章号：A132000004
江苏省住房和城乡建设厅监制(A)
有效期至二〇一六年九月三十日



中华人民共和国一级注册建筑师
姓名：滕衍泽
注册号：8200004-061
有效期至：2015年12月


东南大学建筑设计研究院有限公司
ARCHITECTS & ENGINEERS CO., LTD OF SOUTHEAST UNIVERSITY

方案	张澜	张澜	张澜
专业负责人	滕衍泽	滕衍泽	滕衍泽
设计	王小嘉	王小嘉	王小嘉
校核	张澜	张澜	张澜
审核	滕衍泽	滕衍泽	滕衍泽
项目负责人	张澜	张澜	张澜
批准	张澜	张澜	张澜
会签栏			
建筑	黄明	黄明	黄明
给排水	鲍迎春	鲍迎春	鲍迎春
电气	袁星	袁星	袁星
暖通	许东晨	许东晨	许东晨
智能			
建设单位	江苏省海州高级中学		


项目名称	江苏省海州高级中学东校区规划与建筑设计--艺体楼		
图名	外墙详图(五)		
项目编号	2014-1304C	专业	建筑
设计阶段	施工图	图样编号	J4.11-G2
版号	A	出图日期	2015.11.13

竣工图
施工单位：江苏中梁建设工程有限公司
编制人：丁国平
审核人：丁国平
设计负责人：丁国平
编制日期：2016.1.14
监理单位：连云港市建设监理有限公司
总监：丁国平


■ 本图纸的著作权及其他相关权益属东南大学建筑设计研究院有限公司所有，图中所含的专有技术应予以保密，未经本公司书面许可，不得复制或向第三方提供。
■ 本图未加盖本公司出图专用章无效。

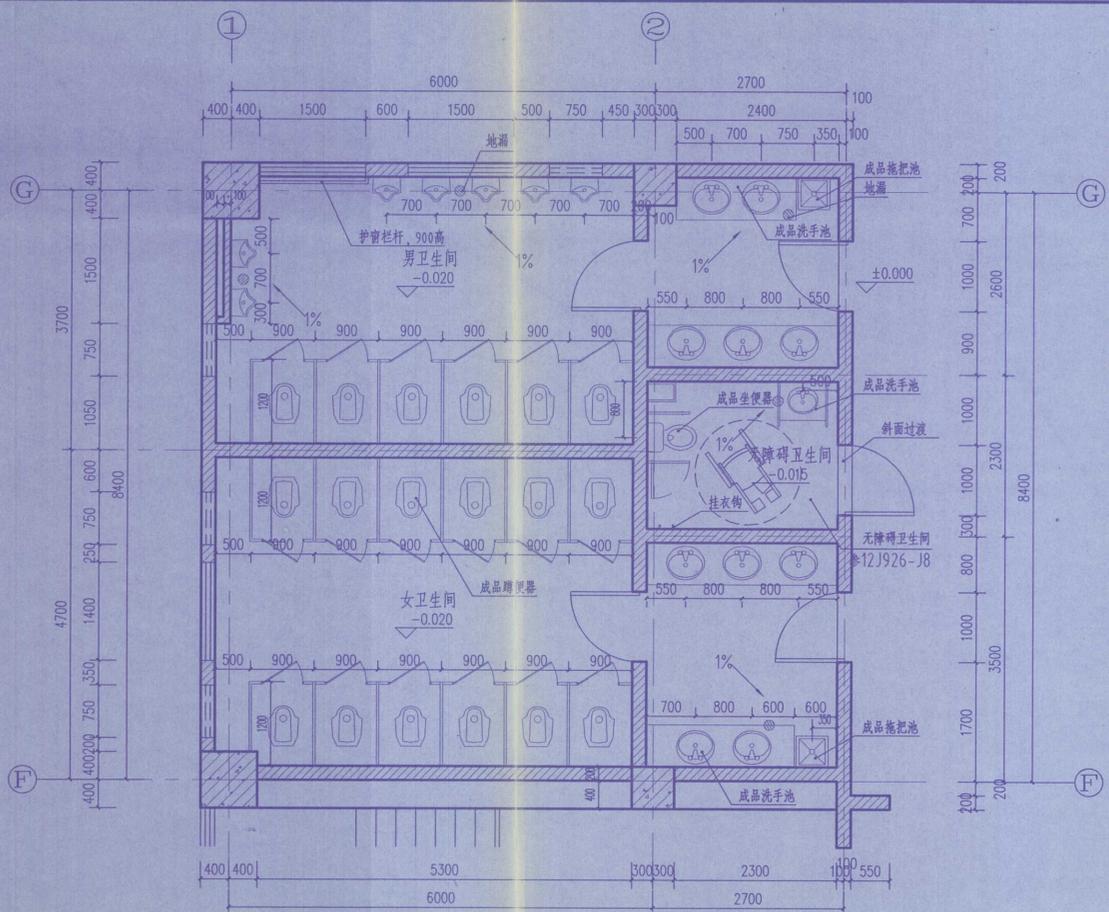

卫生间1平面布置详图 1:50

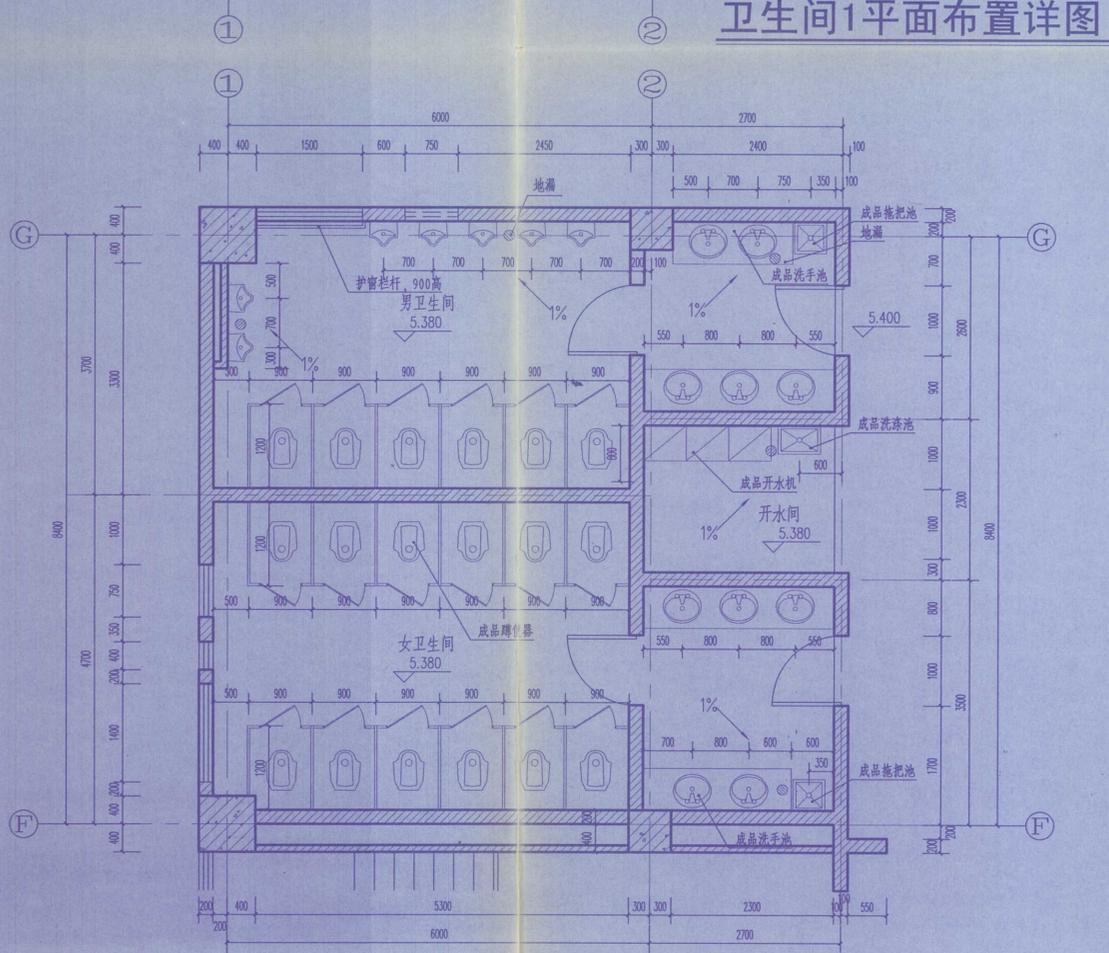

卫生间4平面布置详图 1:50

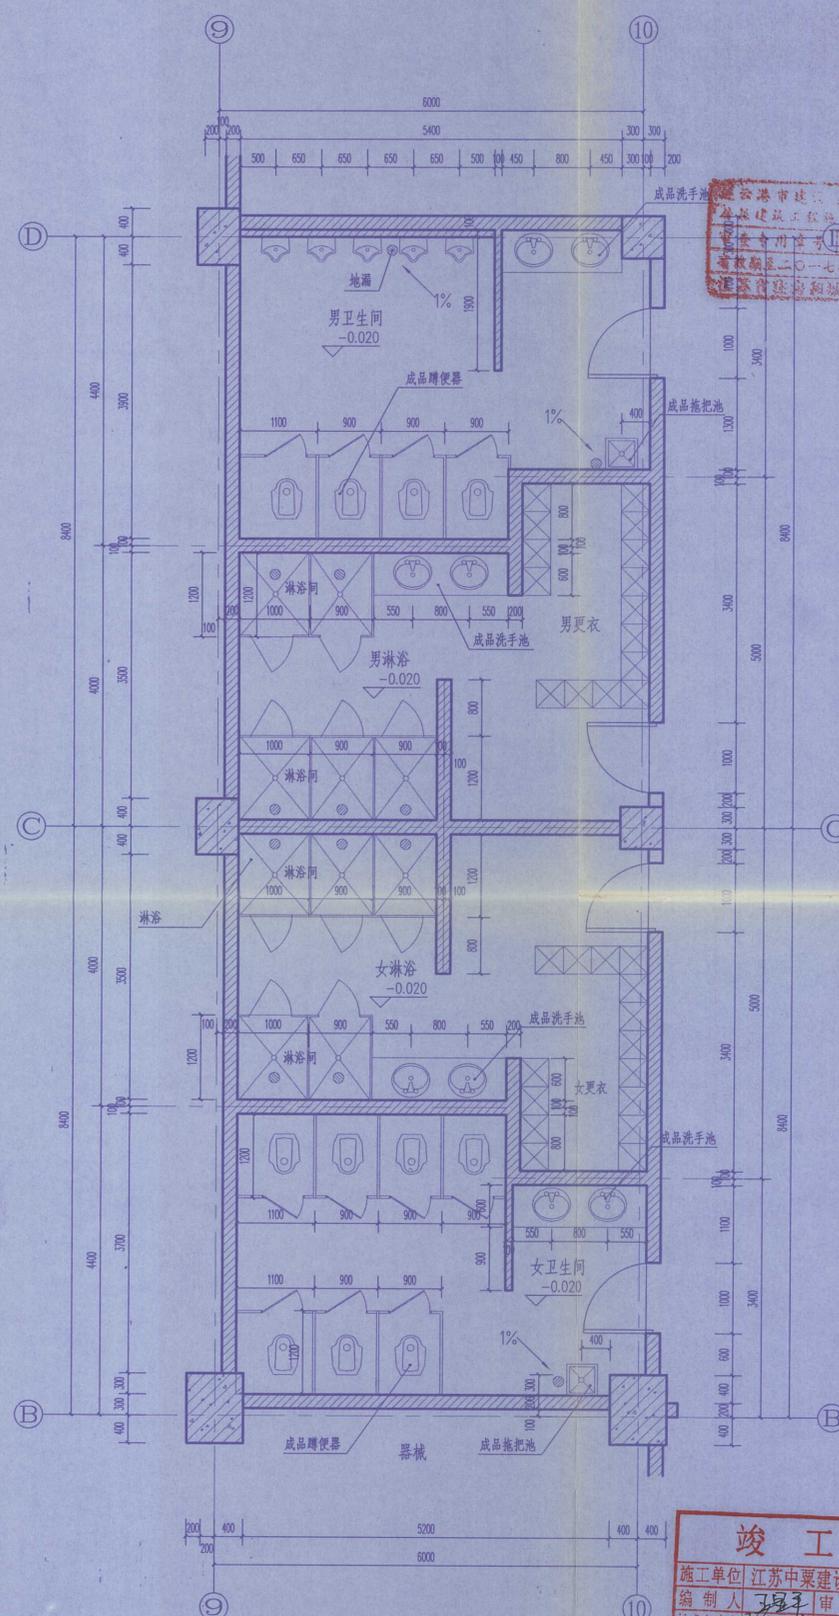

卫生间2平面布置详图 1:50

竣工图

施工单位 江苏中粟建设工程有限公司
 编制人 王冠宇 审核人 王冠宇
 技术负责人 王冠宇 编制日期 2016.8.8
 监理单位 连云港市建设监理有限公司
 总监 袁星 现场监理 王冠宇

1. 卫生间完成面标高比相应楼地面标高低0.02米，无障碍卫生间完成面标高比相应楼地面标高低0.015米，并以斜面过渡
2. 卫生洁具仅为示意，淋浴间隔板采用20厚防水装饰板，做法参苏J06-2006-25,30
 蹲便器隔板采用木门，木隔板，做法参苏J06-2006-26,30
 坐便器隔板采用木门，木隔板，做法参苏J06-2006-27,30。

江苏省工程建设设计出图专用章
 东南大学建筑设计研究院有限公司(1)
 资质证书号: A132000046
 江苏省住房和城乡建设厅监制(A)
 有效期至二〇一五年九月三十日

东南大学建筑设计研究院有限公司
 ARCHITECTS & ENGINEERS CO., LTD. OF SOUTHEAST UNIVERSITY

方案	张渊 倪慧	培澜 倪慧
专业负责人	滕衍泽	王冠宇
设计	王小嘉	培澜
校核	张渊	培澜
审核	滕衍泽	培澜
项目负责人	张渊 倪慧	培澜 倪慧
批准	张渊	培澜
会签栏		
建筑	黄明	袁星
给排水	鲍迎春	袁星
电气	袁星	袁星
暖通	许东展	袁星
智能		

建设单位 江苏省海州高级中学
 项目名称 江苏省海州高级中学东校区规划与建筑设计
 --艺体楼

图名 卫生间详图(一)

项目编号 2014-1304C 专业 建筑
 设计阶段 施工图 图纸编号 J412
 版号 A 出图日期 2014.11.24

本图纸的著作权及其他相关权益属东南大学建筑设计研究院有限公司所有，图中所含的专有技术应予以保密，未经本公司书面许可，不得复制或向第三方提供。
 本图未加盖本公司出图专用章无效。

连云港市建设工程施工图审查中心
 房屋建筑工程施工图审查专用章
 审查专用章号 320715133
 有效期至二〇一七年十二月三十一日
 江苏省住房和城乡建设厅监制



江苏省工程勘察设计行业信用评价
 东南大学建筑设计研究院有限公司
 资质证书[A132000046] A232000043
 编号
 江苏省住房和城乡建设厅制(A)
 有效期至二〇一五年九月三十日

出图签章

执业签章




东南大学建筑设计研究院有限公司
 ARCHITECTS & ENGINEERS CO., LTD. OF SOUTHEAST UNIVERSITY

方案	张澜 王小喜 倪慧 张澜 倪慧
专业负责人	滕衍泽
设计	王小喜
校核	张澜
审核	滕衍泽
项目负责人	张澜 倪慧 张澜 倪慧
批准	张澜 张澜
会签栏	
建筑	
结构	黄明
给排水	鲍迎春
电气	袁星
暖通	许东凤
智能	
建设单位	江苏省海州高级中学


项目名称
 江苏省海州高级中学东校区规划与建筑设计
 --艺体楼

图名
 卫生间详图(二)


项目编号 2014-1304C 专业 建筑
 设计阶段 施工图 图样编号 J4-13-G1
 版号 A 出图日期 2014.11.24

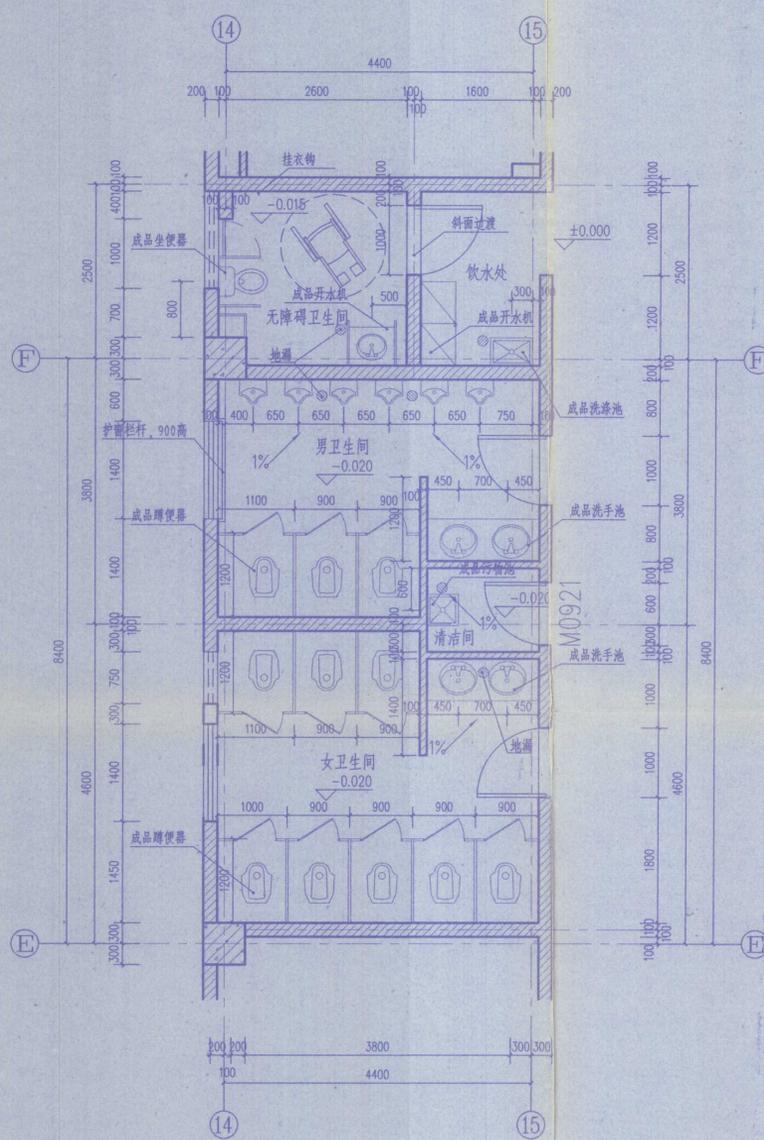

卫生间3平面布置详图 1:50

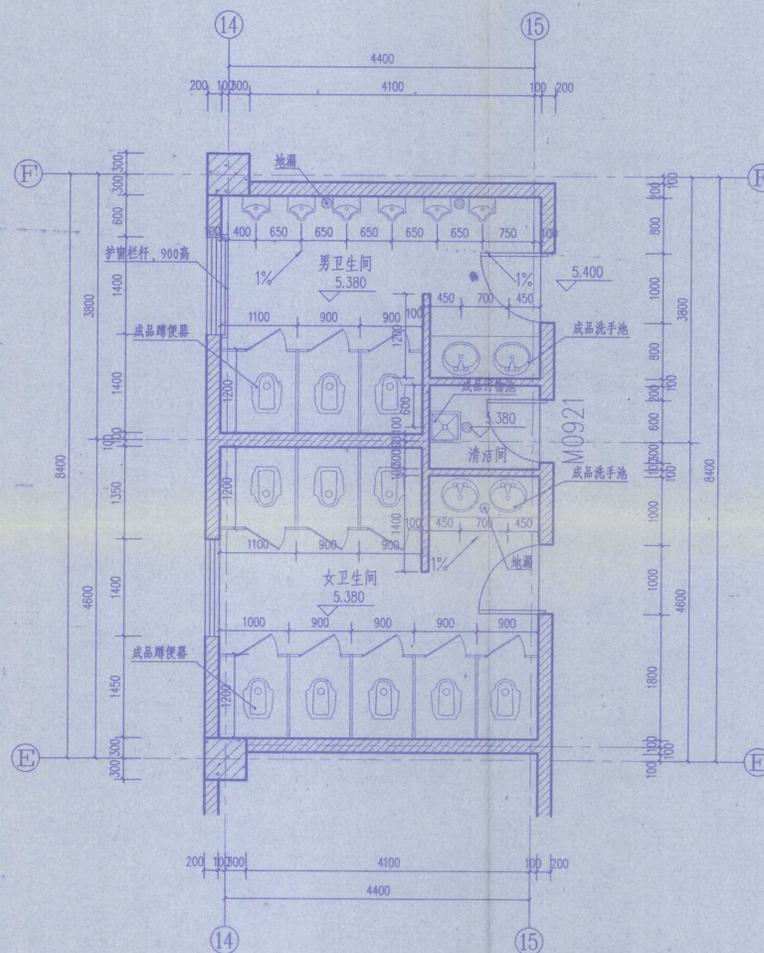

卫生间5平面布置详图 1:50

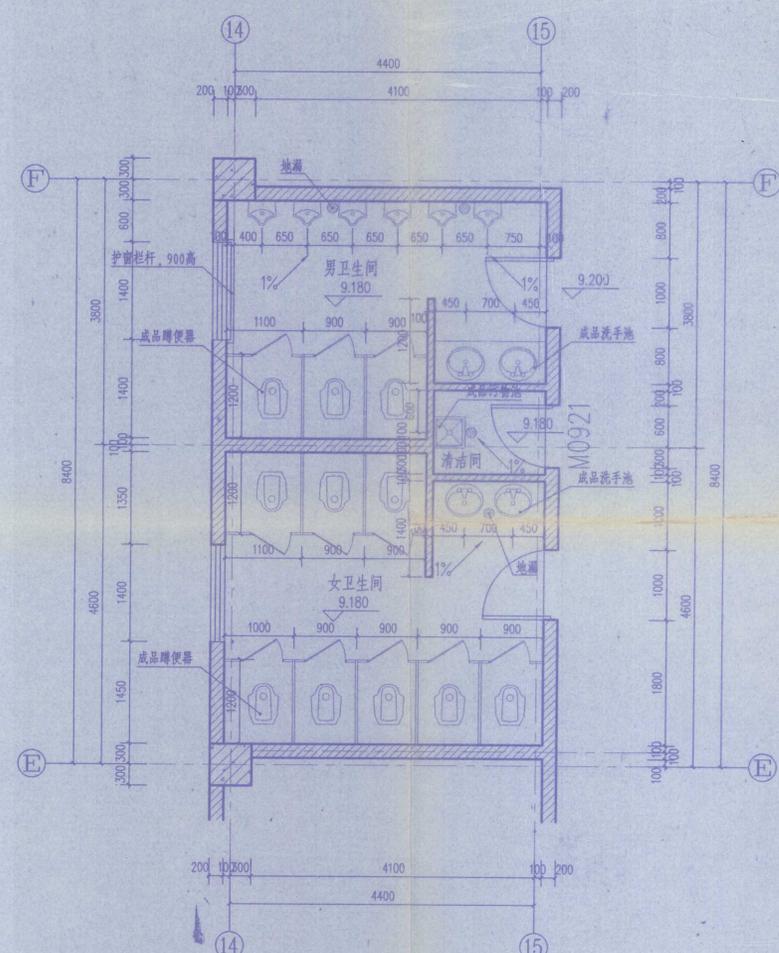

卫生间6平面布置详图 1:50

- 卫生间完成面标高比相应楼地面标高低0.02米，无障碍卫生间完成面标高比相应楼地面标高低0.015米，并以斜面过渡
- 卫生洁具仅为示意，淋浴间隔板采用20厚防水装饰板，做法参苏 J06-2006-25,30
 蹲便器隔板采用木门，木隔板，做法参苏 J06-2006-26,30
 坐便器隔板采用木门，木隔板，做法参苏 J06-2006-27,30。

中华人民共和国一级注册建筑师
 姓名：倪慧
 注册号：3200004-098
 有效期至：至2017年6月

竣工图
 施工单位 江苏中粟建设工程有限公司
 编制人 王宇 审核人 倪慧
 技术负责人 倪慧 编制日期 2016.8.1
 监理单位 连云港市建设监理有限公司
 总监 倪慧 现场监理 王宇

中华人民共和国一级注册建筑师
 姓名：张澜
 注册号：3200004-046
 有效期至：至2015年12月



东南大学建筑设计研究院有限公司
ARCHITECTS & ENGINEERS CO., LTD OF SOUTHEAST UNIVERSITY

建设单位	江苏省海州高级中学		
项目名称	江苏省海州高级中学东校区规划与建筑设计		
项目编号	2014-1304	专业	建筑
被修改图号		通知单编号	JB01
被修改版号		修改日期	2015.11.13

设计修改(补充)通知单

根据甲方要求,将原方案设计中所有坡屋面建筑所采用的金属屋面材料统一改成铝镁锰板金属屋面,颜色不变,具体做法交由厂家二次设计。
根据规范,金属屋面所用型材的厚度需满足建筑的避雷要求,铝镁锰板的厚度不应小于0.65mm。



竣工图

施工单位	江苏中粟建设工程有限公司		
编制人	王显平	审核人	王显平
技术负责人	王显平	编制日期	
监理单位	连云港市建设监理有限公司		
总 监	张洪	现场监理	王显平

中华人民共和国一级注册建筑师
姓名: 滕衍泽
注册号: 3200004-061
有效期: 至2015年12月



江苏省工程勘察设计出图专用章
东南大学建筑设计研究院有限公司(I)
章号: A132000014
江苏省住房和城乡建设厅监制(A)
有效期至二〇一六年九月三十日



签章

专业负责人	滕衍泽	修改	倪慧	倪慧	审核	滕衍泽
项目负责人	张澜 倪慧 洪润 倪慧	校核	张澜	洪润	批准	张澜 洪润

卷 内 备 考 表

本卷共有文件材料 // 页，其中：
文字材料 / 页，图样材料 // 页，
照片 / 张。

说明：

立卷人：

刘永昭

2019年8月19日