


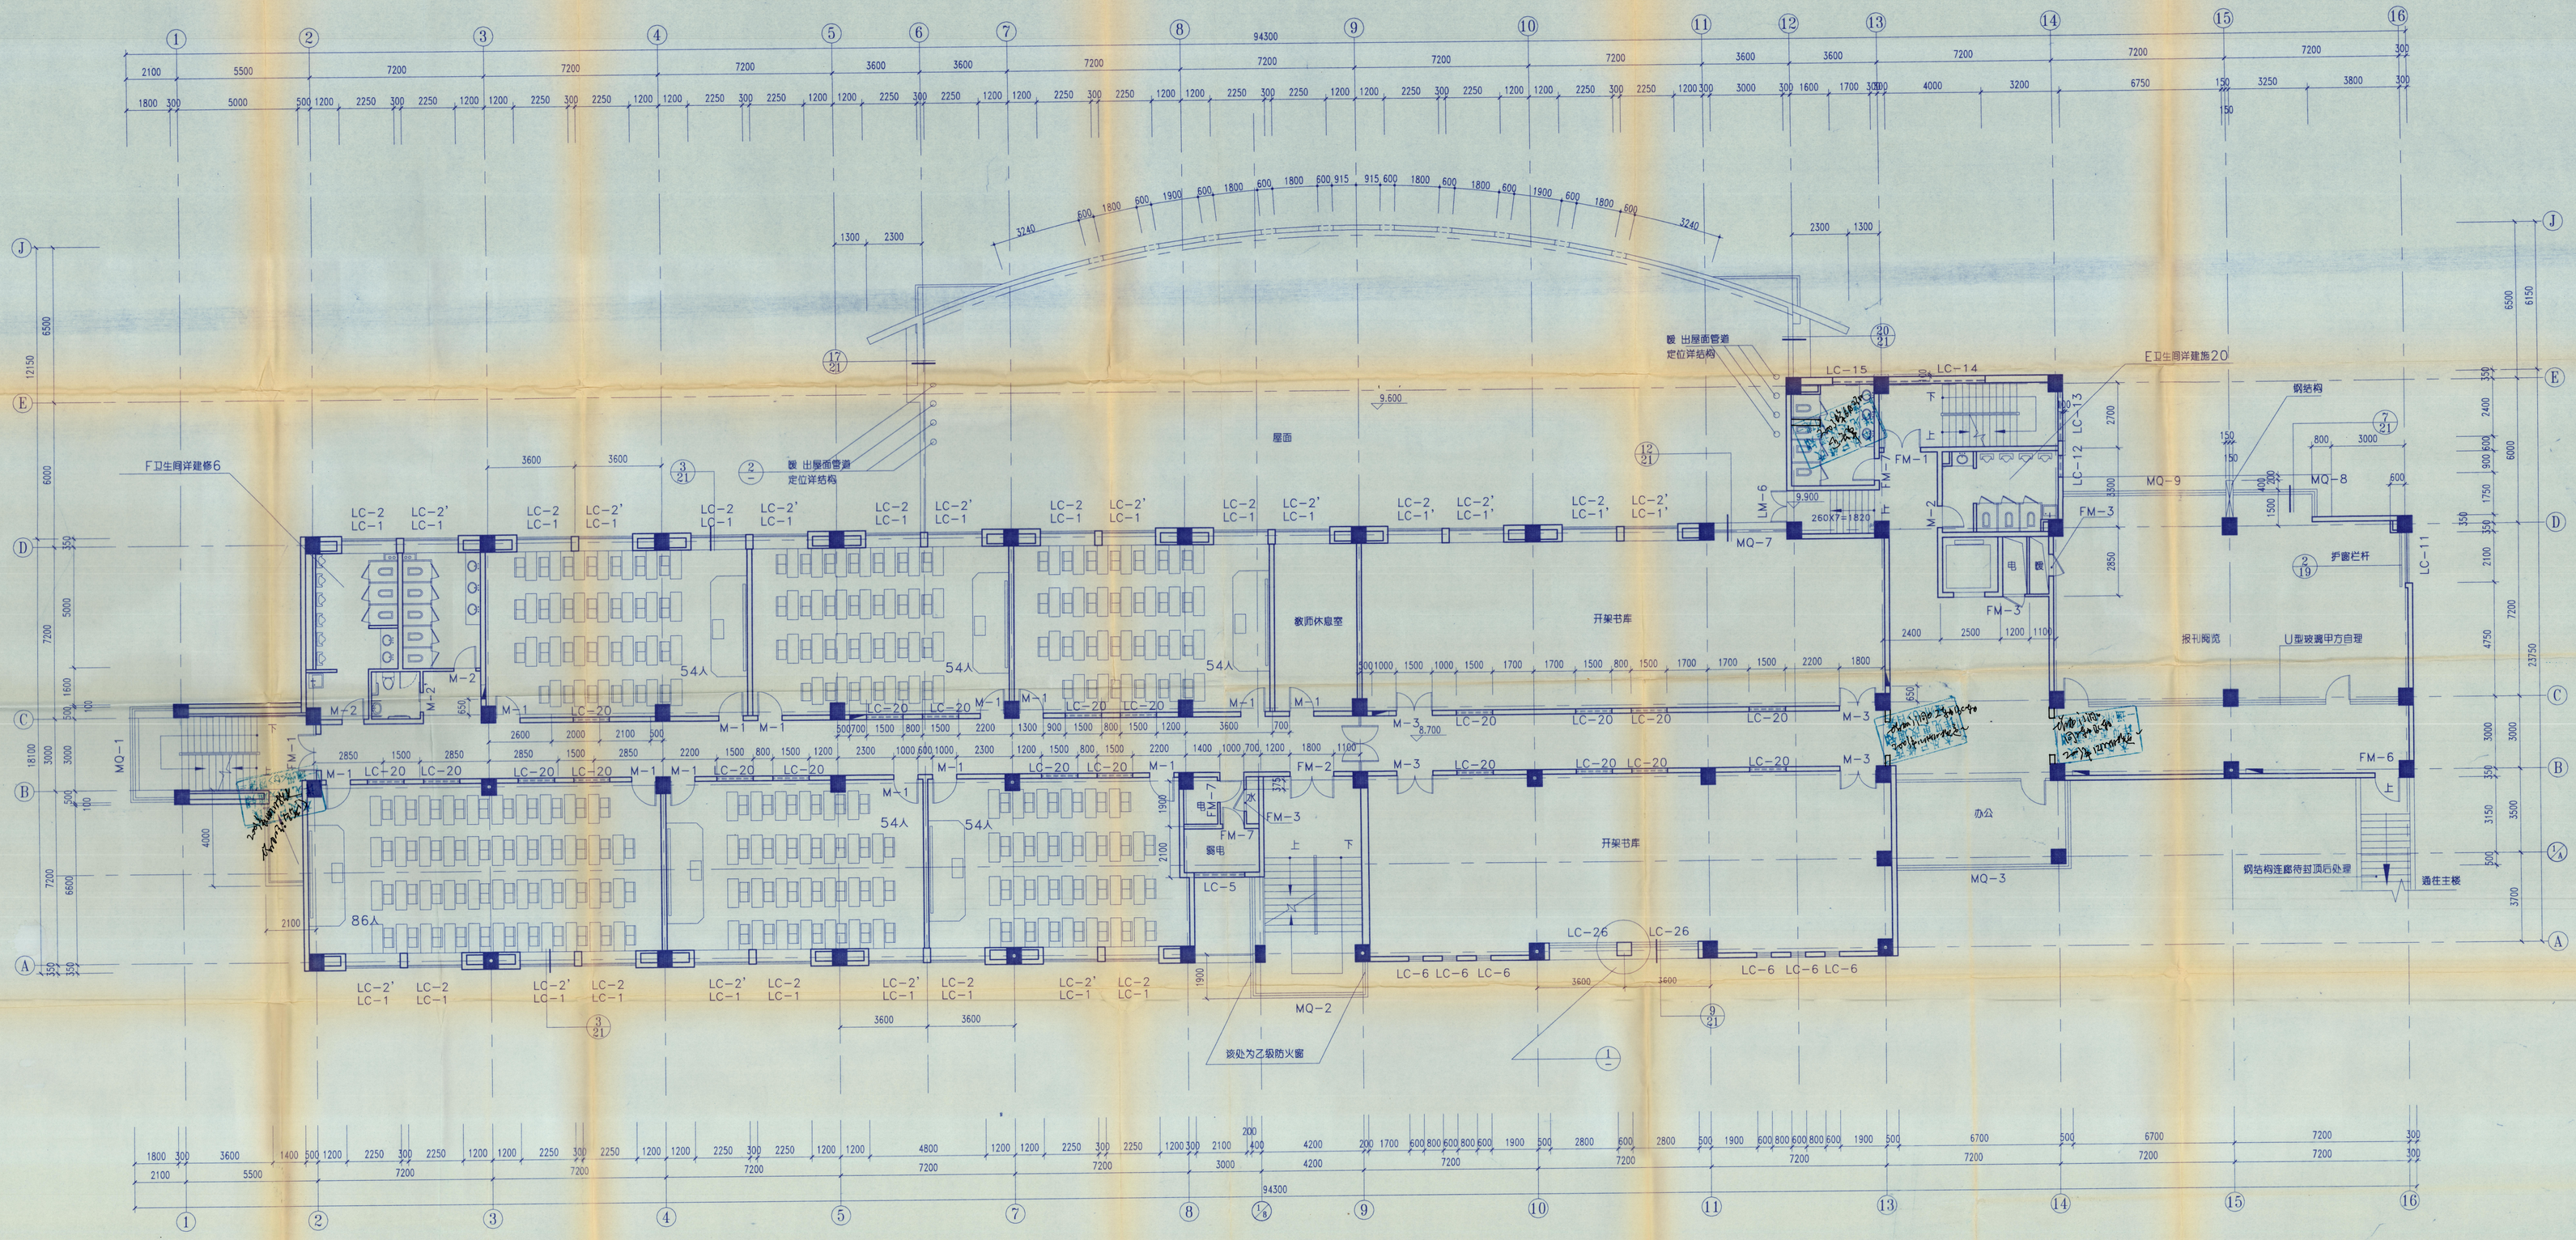


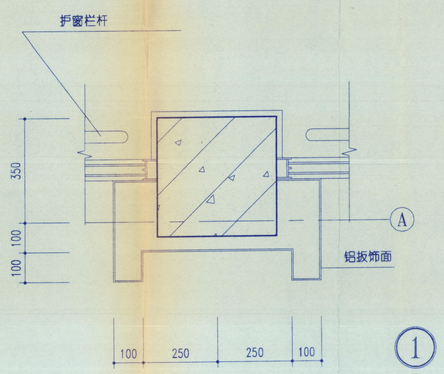

① 1:25

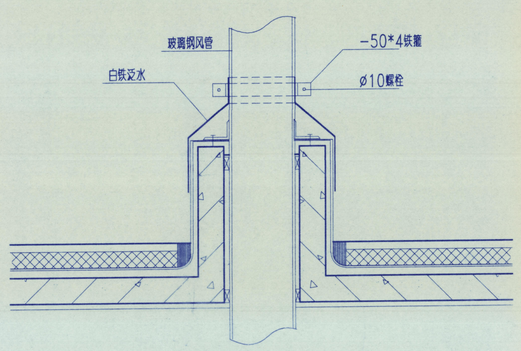

② 1:25

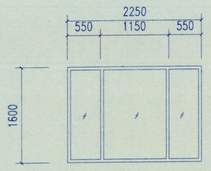

三层平面修改 1:100

竣工图	
施工单位	通州四建
编制人	郭伟清 审核人 方荣发
技术负责人	左荣发 编制日期 08.6.27
监理单位	江西建科监理公司
总监	现场监理

江苏省建筑设计出图专用章 (I) 100108-100105-k1

江苏省建筑设计研究院

江苏省建筑设计研究院					
设计	校对	建筑	建设单位:	省广播电视大学	设计号: 3-138-2002
绘图	审核	结构	工程名称:	教学图书综合楼	图号: 建修-1
专业负责人	审定	给排水	图纸内容:	三层平面修改	种号:
项目负责人	批准	电气			
		暖通			
		总图			