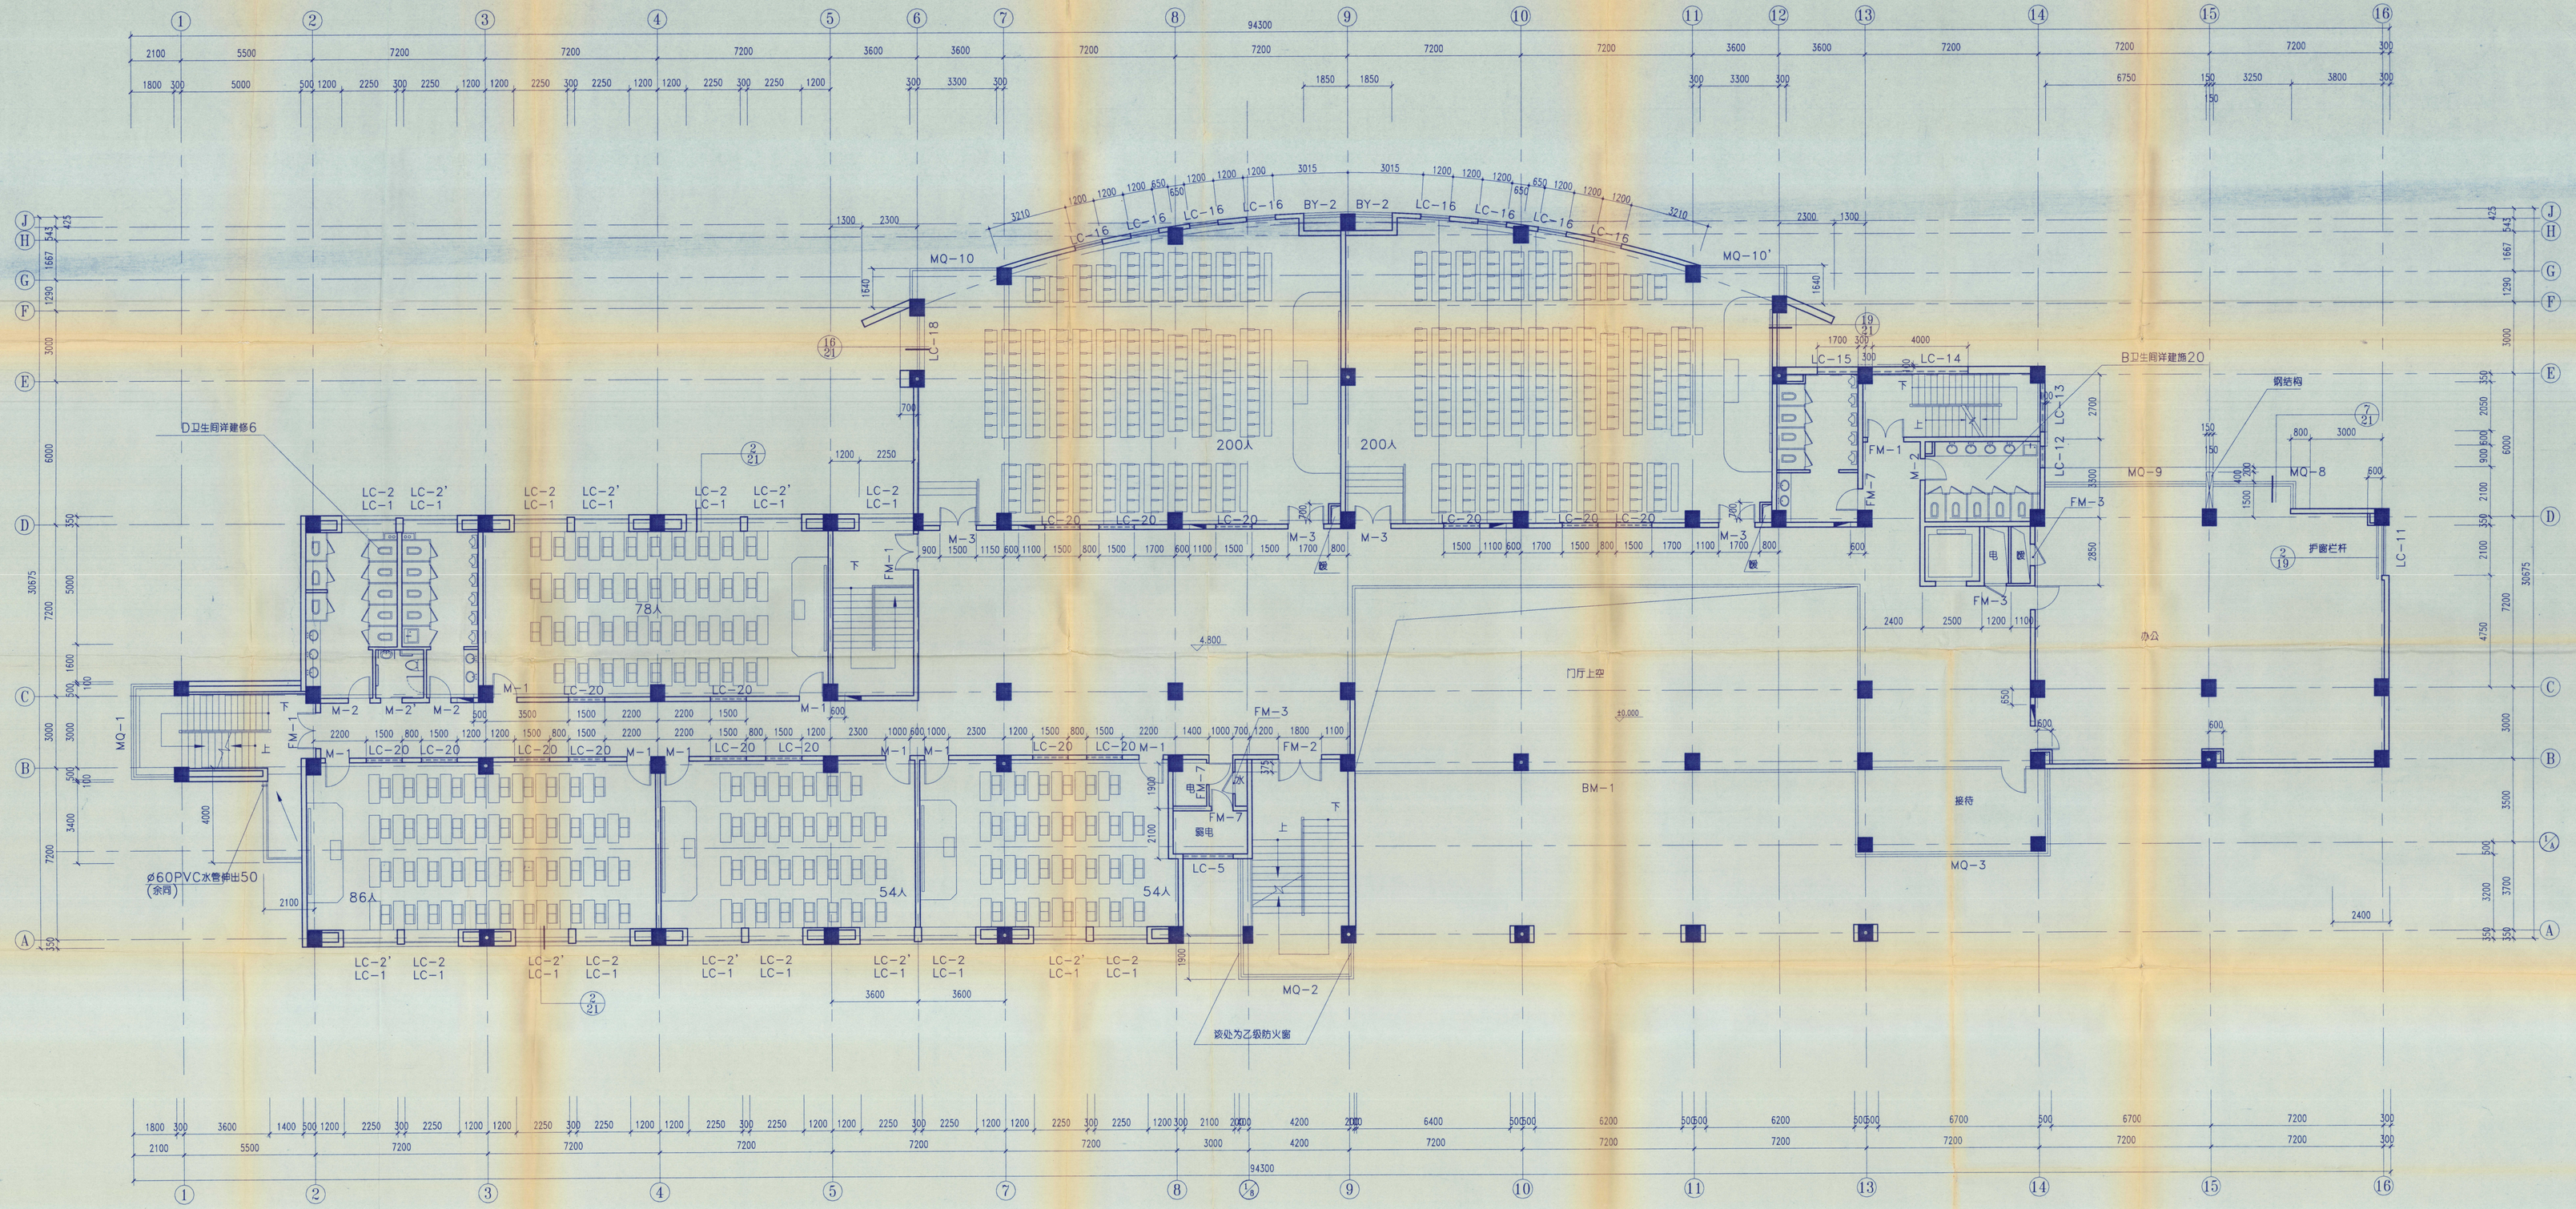



二层平面修改 1:100

江苏省建筑设计研究院
竣工图
江苏省建筑设计研究院
省广播电视大学
教学图书综合楼
二层平面修改