卷 内 目 录

工程名称：江苏省海州高级中学东校区-教学楼　图（**建筑J107~ J401竣工图** ）共27卷　第14卷

序号	文件编号	文件材料题名	责任者	页数	页次	备注
1	建筑-J107	屋顶平面图	东南大学建筑设计研究院有限公司	1	1	
2	-J201	南立面 北立面		1	2	
3	-J202	东立面 西立面		1	3	
4	-J301	A-A剖面　B-B剖面		1	4	
5	-J302	C-C剖面　D-D剖面		1	5	
6	-J303	E-E剖面　F-F剖面		1	6	
7	-J401	1#楼梯详图		1	7	-7

屋顶平面图 1:150

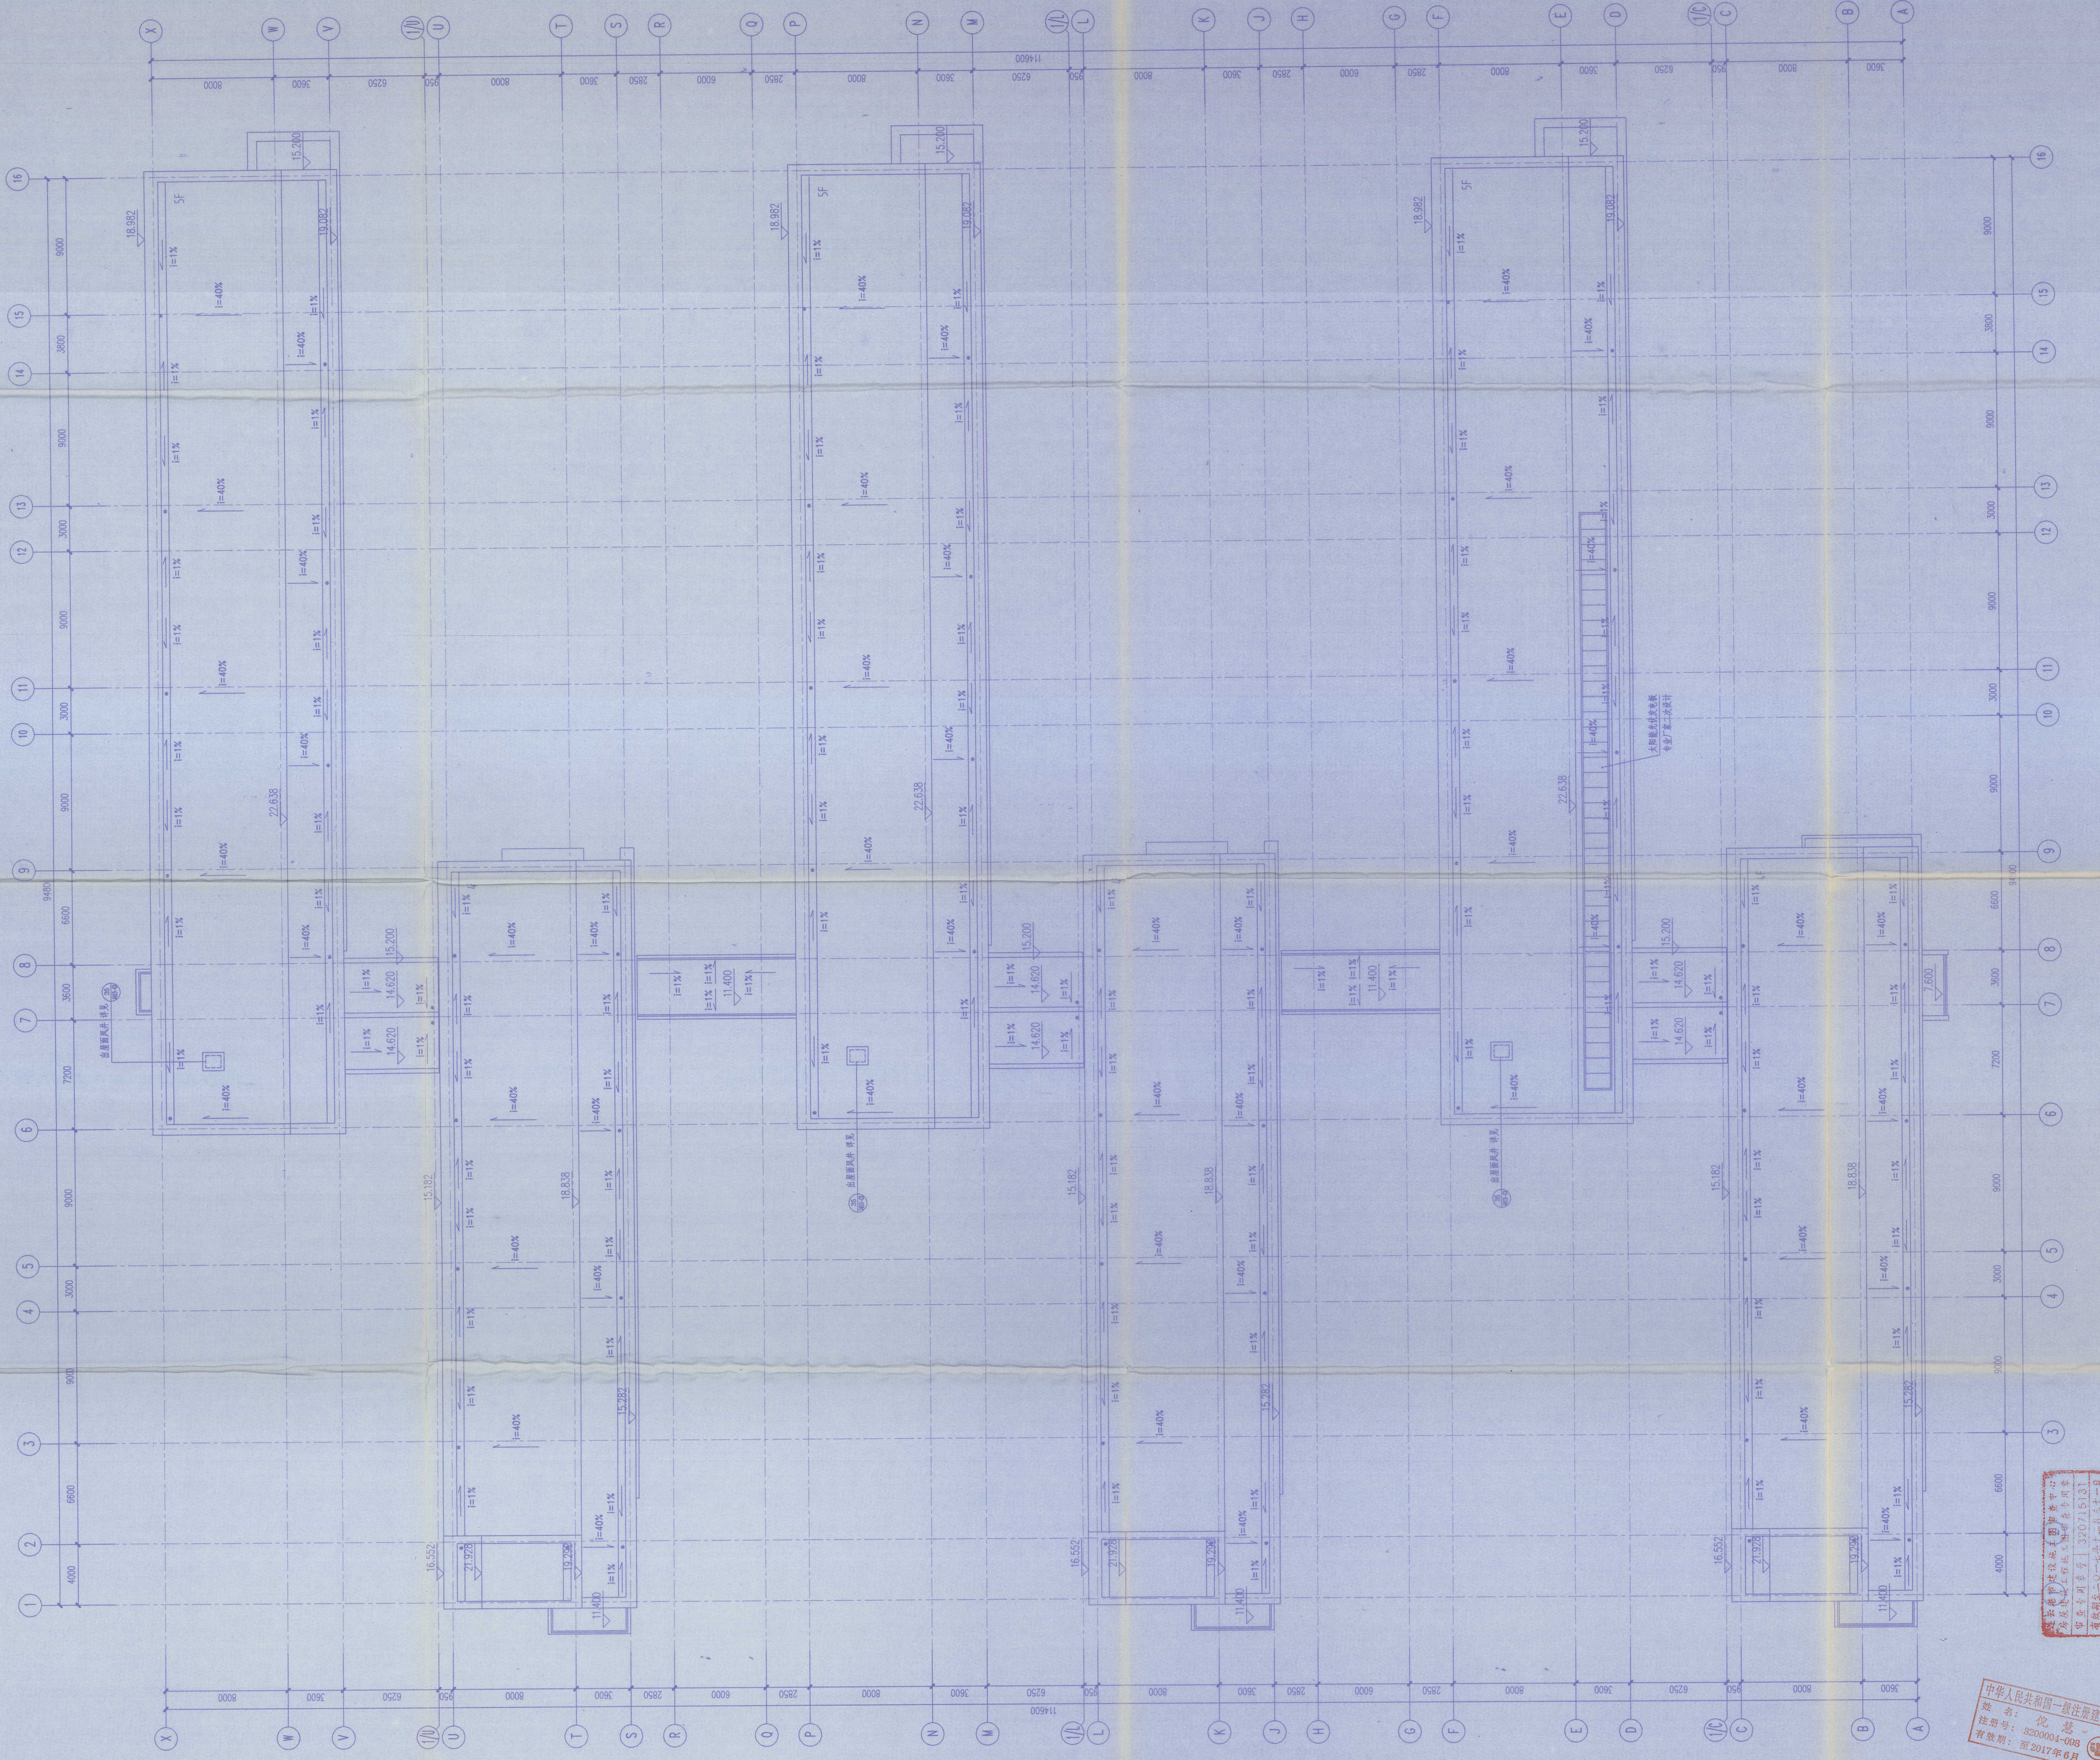
X
W
V
1/U
U
T
S
R
Q
P
N
M
1/L
L
K
J
H
G
F
E
D
1/C
C
B
A
114600
8000
3600
6250
950
2850
6000
1
2
3
4
5
6
7
8
9
10
11
12
13
14
15
16
4000
6600
9000
3000
7200
3600
9600
5F
i=1%
i=40%
18.982
15.200
15.182
15.282
14.620
11.400
22.638
18.838
16.552
21.929
19.296
7.600
出屋面风井 详见 35 J413-G1
太阳能光伏发电板
专业厂家二次设计

说明：1、屋面预留太阳能光伏发电系统，布置面积约为60平方米，位于南楼主楼屋顶；发电容量约为：6kW。（详见电气专业的太阳能光伏发电系统布置平面图）
光伏发电系统由专业设计单位另行设计。

东南大学建筑设计研究院有限公司
资质证书编号 A132000046 A232000043
江苏省住房和城乡建设厅监制(A)
有效期至二〇一五年九月三十日

出图签章

执业签章

东南大学建筑设计研究院有限公司
ARCHITECTS & ENGINEERS CO.,LTD OF SOUTHEAST UNIVERSITY

方　案	张澜 倪慧 王小嘉	张澜 倪慧
专业负责人	滕衍泽	
设　计	倪　慧	倪慧
校　核	张　澜	张澜
审　核	滕衍泽	
项目负责人	张澜 倪慧	张澜 倪慧
批　准	张　澜	张澜
会签栏		
建　筑		
结　构	黄　明	黄明
给排水	鲍迎春	
电　气	袁　星	袁星
暖　通	许东晨	许东晨
智　能		

建设单位

江苏省海州高级中学

项目名称

江苏省海州高级中学东校区规划与建筑设计
--教学楼

图　名

屋顶平面图

项目编号	2014-1304A	专　业	建筑
设计阶段	施工图	图纸编号	J107-G1
版　号	A	出图日期	2014.11.24

1

连云港市建设施工图审查中心
房屋建筑工程施工图审查专用章
审查专用章号 320715131
有效期至二〇一七年十二月三十一日
江苏省住房和城乡建设厅监制

中华人民共和国一级注册建筑师
姓　名：张　澜
注册号：3200004-046
有效期：至2015年12月

中华人民共和国一级注册建筑师
姓　名：倪　慧
注册号：3200004-098
有效期：至2017年6月

竣工图
施工单位 江苏中聚建设工程有限公司
编制人
审核人
技术负责人
编制日期 2016.8.8
监理单位 连云港市建设监理有限公司
总监
现场监理

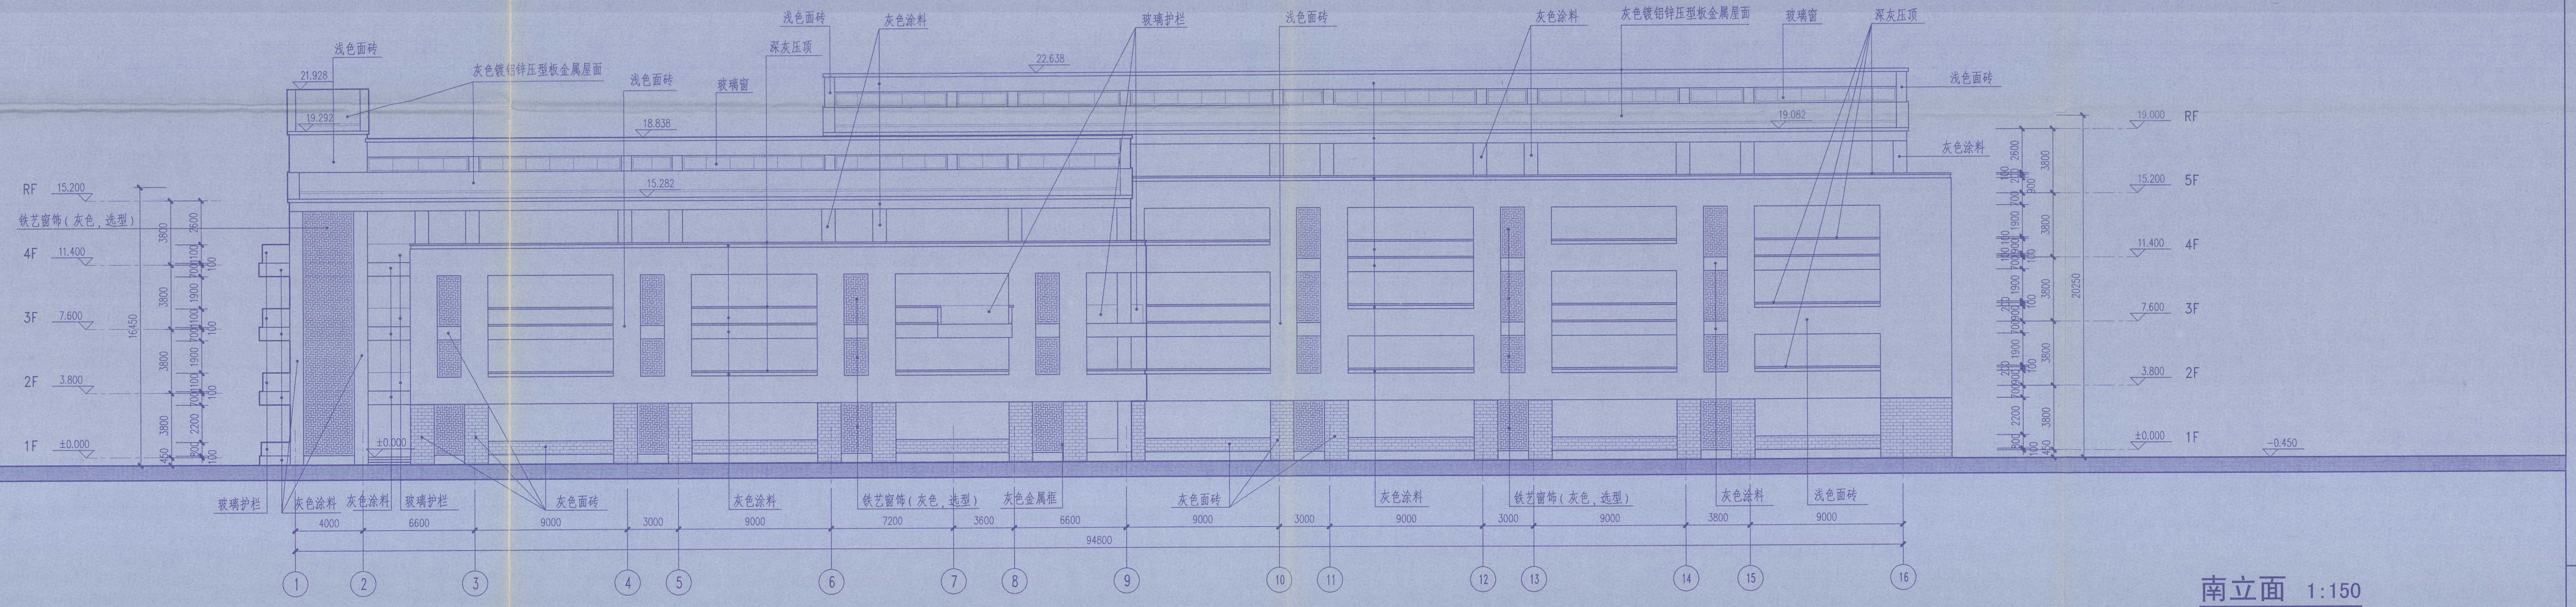
浅色面砖
灰色镀铝锌压型板金属屋面
浅色面砖
玻璃窗
浅色面砖
灰色涂料
深灰压顶
玻璃护栏
浅色面砖
灰色涂料
灰色镀铝锌压型板金属屋面
玻璃窗
深灰压顶
浅色面砖
灰色涂料
21.928
19.292
18.838
22.638
19.082
15.282
RF 15.200
铁艺窗饰（灰色，选型）
4F 11.400
3F 7.600
2F 3.800
1F ±0.000
RF 19.000
5F 15.200
4F 11.400
3F 7.600
2F 3.800
1F ±0.000
-0.450
3800
16450
20250
玻璃护栏
灰色涂料
灰色涂料
玻璃护栏
灰色面砖
灰色涂料
铁艺窗饰（灰色，选型）
灰色金属框
灰色面砖
灰色涂料
铁艺窗饰（灰色，选型）
灰色涂料
浅色面砖
4000
6600
9000
3000
9000
7200
3600
6600
9000
3000
9000
3000
9000
3800
9000
94800
1
2
3
4
5
6
7
8
9
10
11
12
13
14
15
16

南立面 1:150

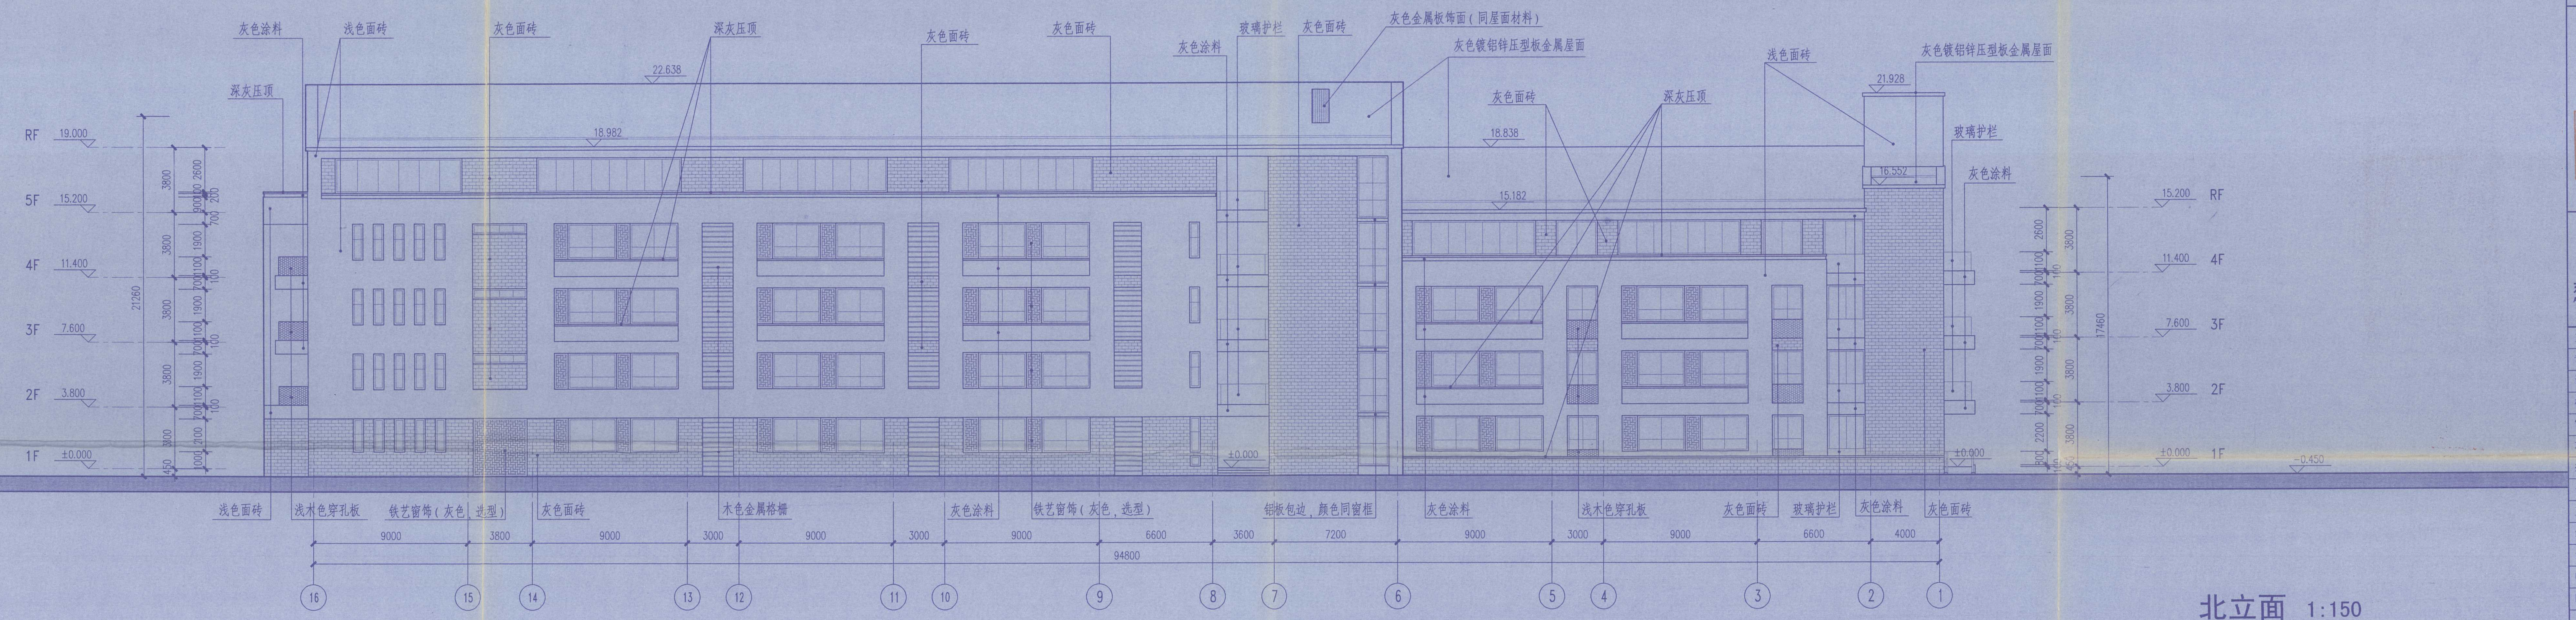
灰色涂料
浅色面砖
深灰压顶
浅色面砖
深灰压顶
22.638
18.982
灰色面砖
灰色面砖
灰色涂料
玻璃护栏
浅色面砖
灰色金属板饰面（同屋面材料）
灰色镀铝锌压型板金属屋面
浅色面砖
深灰压顶
浅色面砖
灰色镀铝锌压型板金属屋面
21.928
玻璃护栏
灰色涂料
18.838
16.052
15.182
RF 19.000
5F 15.200
4F 11.400
3F 7.600
2F 3.800
1F ±0.000
15.200 RF
11.400 4F
7.600 3F
3.800 2F
±0.000 1F
-0.450
21260
17460
浅色面砖
浅木色穿孔板
铁艺窗饰（灰色，选型）
灰色面砖
木色金属格栅
灰色涂料
铁艺窗饰（灰色，选型）
铝板包边，颜色同窗框
灰色涂料
浅木色穿孔板
灰色面砖
玻璃护栏
灰色涂料
灰色面砖
9000
3800
9000
3000
9000
3000
9000
6600
3600
7200
9000
3000
9000
6600
4000
94800
16
15
14
13
12
11
10
9
8
7
6
5
4
3
2
1

北立面 1:150

江苏省工程勘察设计出图专用章
东南大学建筑设计研究院有限公司(1)
资质证书 A132000046
编号
江苏省住房和城乡建设厅监制(A)
有效期至二0一六年九月三十日

出图签章

中华人民共和国一级注册建筑师
姓名： 滕衍泽
注册号： 3200004-061
有效期： 至2015年12月

执业签章

竣工图

东南大学建筑设计研究院有限公司
ARCHITECTS & ENGINEERS CO., LTD OF SOUTHEAST UNIVERSITY

方案	张澜 倪慧 王小嘉	张澜 倪慧
专业负责人	滕衍泽	
设计	倪慧	倪慧
校核	张澜	张澜
审核	滕衍泽	
项目负责人	张澜 倪慧	张澜 倪慧
批准	张澜	张澜
会签栏		
建筑		
结构	黄明	黄明
给排水	鲍迎春	鲍迎春
电气	袁星	袁星
暖通	许东晟	许东晟
智能		

建设单位

江苏省海州高级中学

项目名称

江苏省海州高级中学东校区规划与建筑设计
--教学楼

图名

南立面 北立面

项目编号	2014-1304A	专业	建筑
设计阶段	施工图	图纸编号	J201-G2
版号	A	出图日期	2015.11.10

2

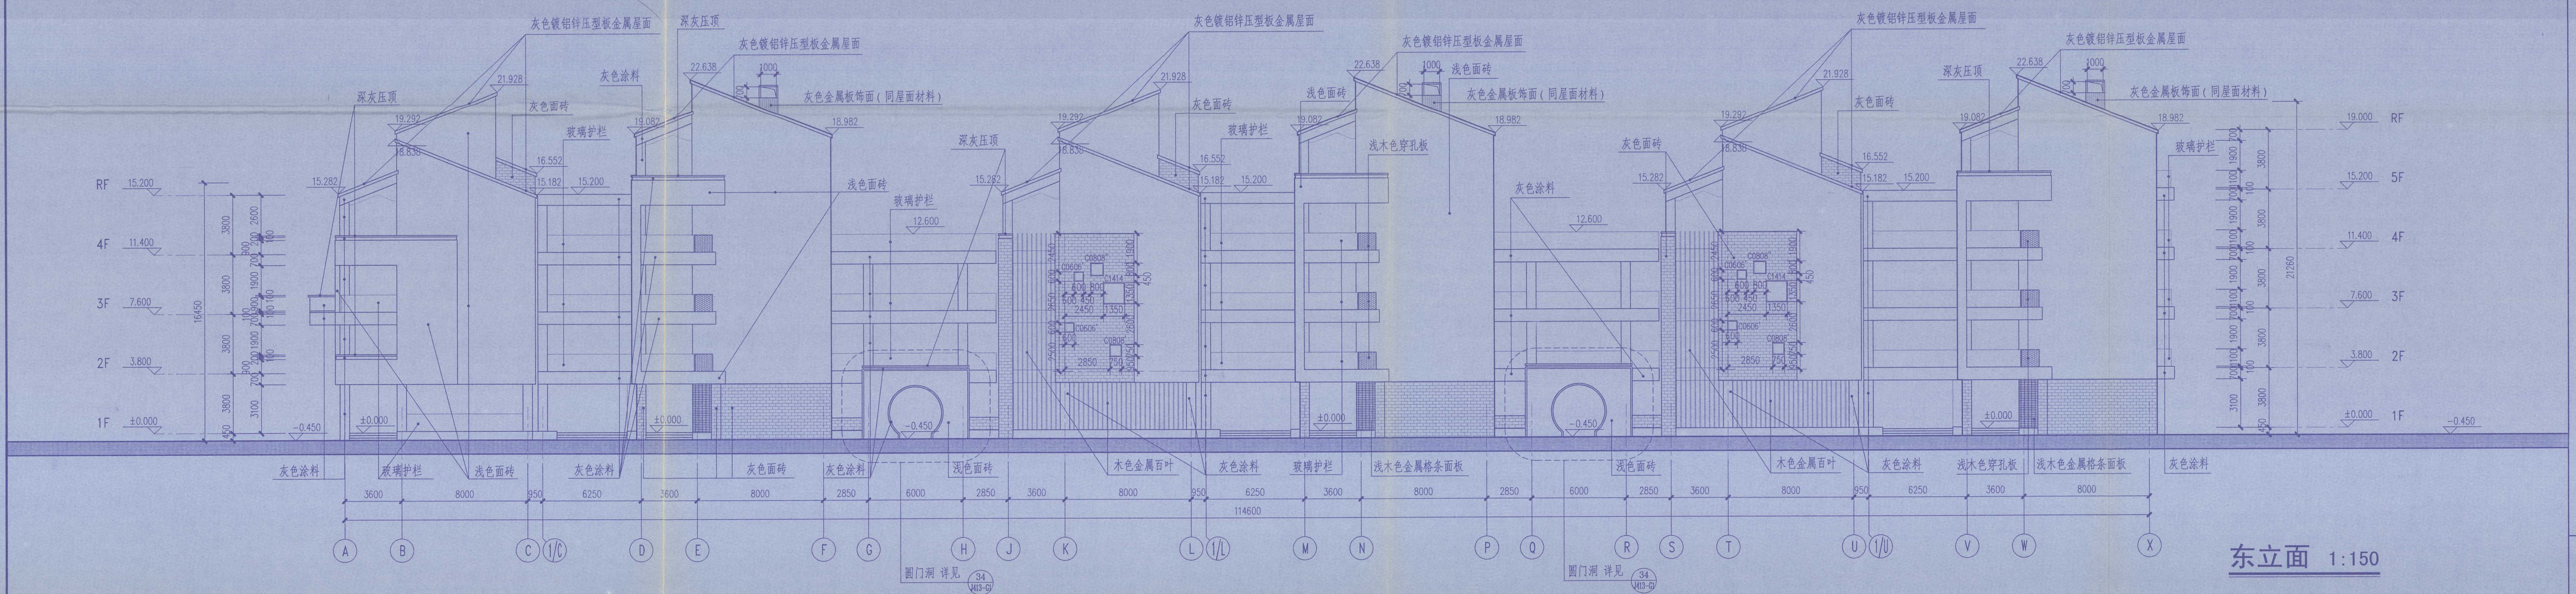
灰色镀铝锌压型板金属屋面
深灰压顶
灰色金属板饰面（同屋面材料）
灰色涂料
浅色面砖
灰色面砖
玻璃护栏
浅木色穿孔板
木色金属百叶
浅木色金属格条面板
圆门洞 详见 34 J403-G
RF 15.200
5F 15.200
4F 11.400
3F 7.600
2F 3.800
1F ±0.000
-0.450
19.000
19.082
19.292
21.928
22.638
16.552
15.182
15.282
18.982
12.600
114600
A B C 1/C D E F G H J K L 1/L M N P Q R S T U 1/U V W X

东立面 1:150

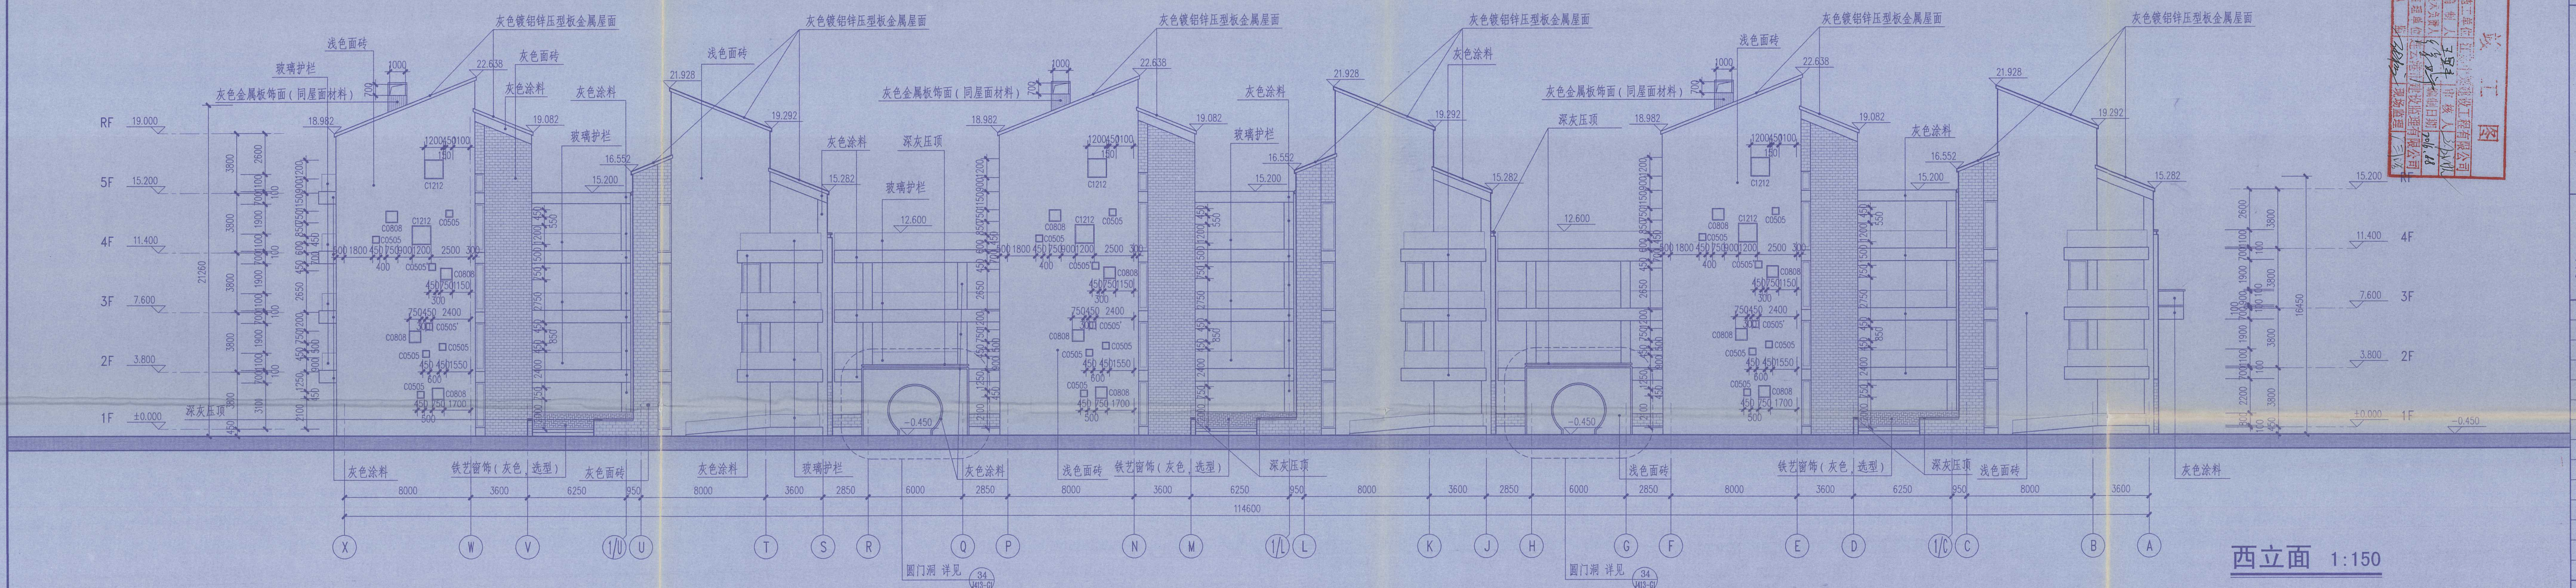
灰色镀铝锌压型板金属屋面
浅色面砖
灰色面砖
玻璃护栏
灰色金属板饰面（同屋面材料）
灰色涂料
深灰压顶
铁艺窗饰（灰色 选型）
圆门洞 详见 34 J403-G
RF 19.000
5F 15.200
4F 11.400
3F 7.600
2F 3.800
1F ±0.000
-0.450
C0505
C0808
C1212
114600
X W V 1/U U T S R Q P N M 1/L L K J H G F E D 1/C C B A

西立面 1:150

江苏省工程勘察设计出图专用章
东南大学建筑设计研究院有限公司(1)
资质证书编号 A132000046
江苏省住房和城乡建设厅监制(A)
有效期至二0一六年九月三十日

出图签章

中华人民共和国一级注册建筑师
姓　名：滕衍泽
注册号：3200004-061
有效期：至2015年12月

执业签章

竣工图
施工单位 江苏中兴建设工程有限公司
编制人 王野 审核人
技术负责人 编制日期 2016.8.8
监理单位 连云港市建设监理有限公司
总监 现场监理

连云港市建设施工图审查中心
房屋建筑工程施工图审查专用章
审查专用章号 3207151311
有效期至二〇一七年十二月三十一日
江苏省住房和城乡建设厅监制

东南大学建筑设计研究院有限公司
ARCHITECTS & ENGINEERS CO.,LTD OF SOUTHEAST UNIVERSITY

方　　案	张澜 倪慧 王小嘉	张澜 倪慧
专业负责人	滕衍泽	
设　　计	倪　慧	倪慧
校　　核	张　澜	张澜
审　　核	滕衍泽	
项目负责人	张澜 倪慧	张澜 倪慧
批　　准	张　澜	张澜
会签栏		
建　　筑		
结　　构	黄　明	黄明
给 排 水	鲍迎春	鲍迎春
电　　气	袁　星	袁星
暖　　通	许东晟	许东晟
智　　能		

建设单位
江苏省海州高级中学

项目名称
江苏省海州高级中学东校区规划与建筑设计
--教学楼

图　名
东立面　西立面

项目编号	2014-1304A	专　业	建筑
设计阶段	施工图	图纸编号	J202-G2
版　号	A	出图日期	2015.11.10

3

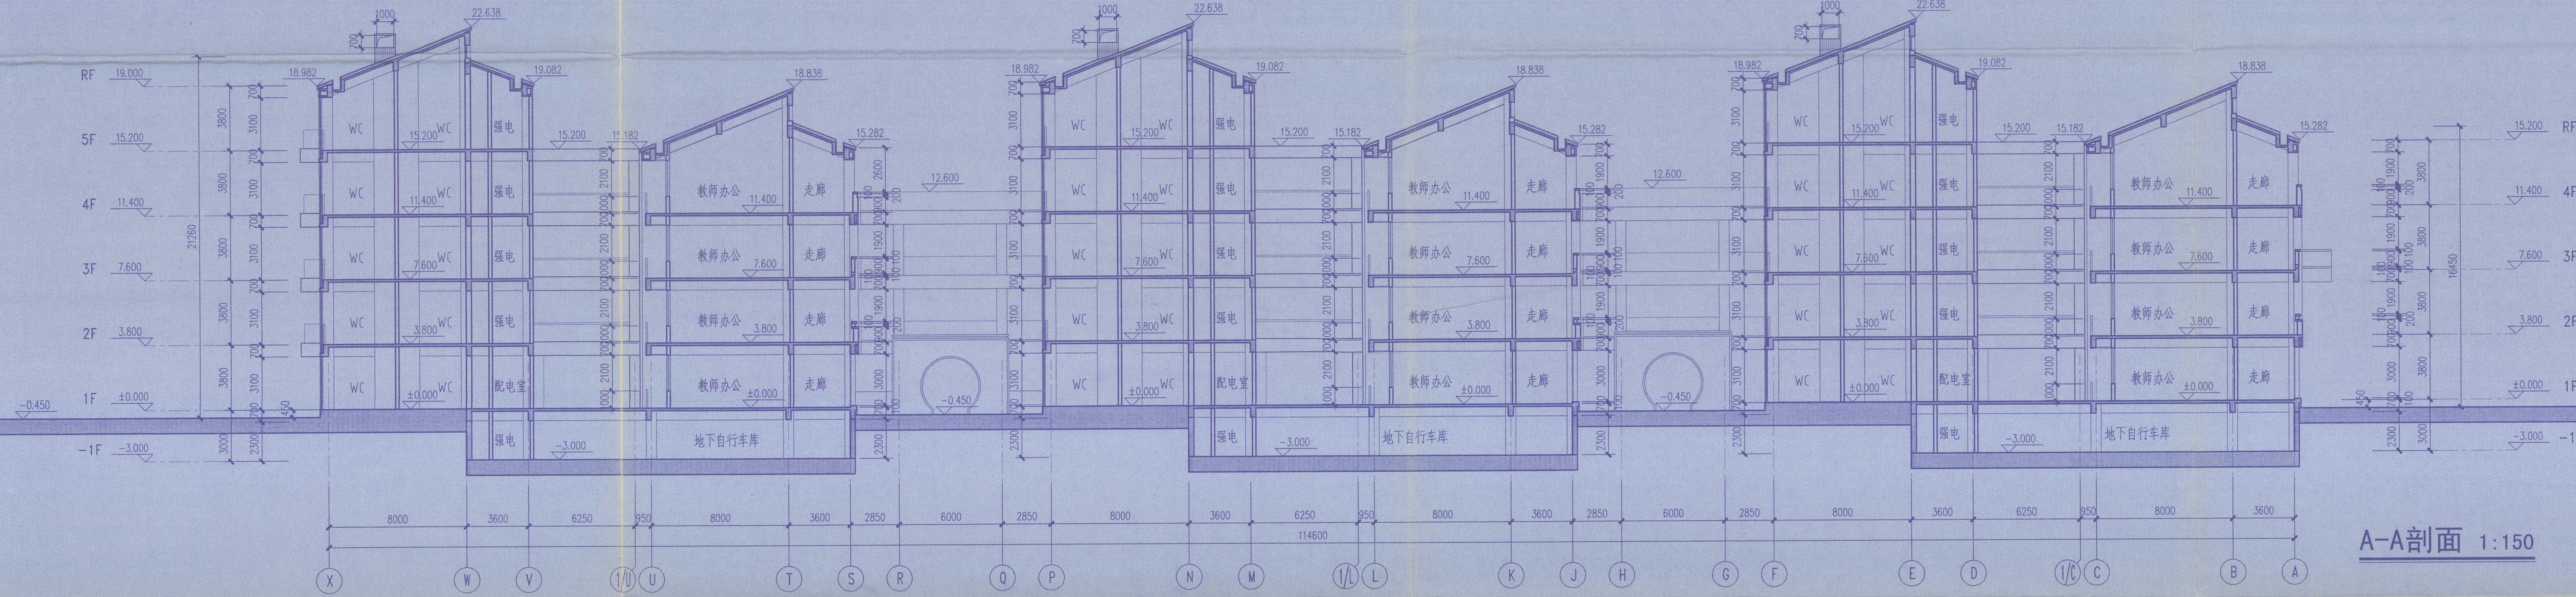
RF 19.000
5F 15.200
4F 11.400
3F 7.600
2F 3.800
1F ±0.000
-0.450
-1F -3.000
22.638
19.082
18.982
18.838
15.282
15.182
12.600
1000
WC
强电
配电室
教师办公
走廊
地下自行车库
21750
18450
8000
3600
6250
950
2850
6000
114600
X W V 1/U U T S R Q P N M 1/L L K J H G F E D 1/C C B A

A-A剖面 1:150

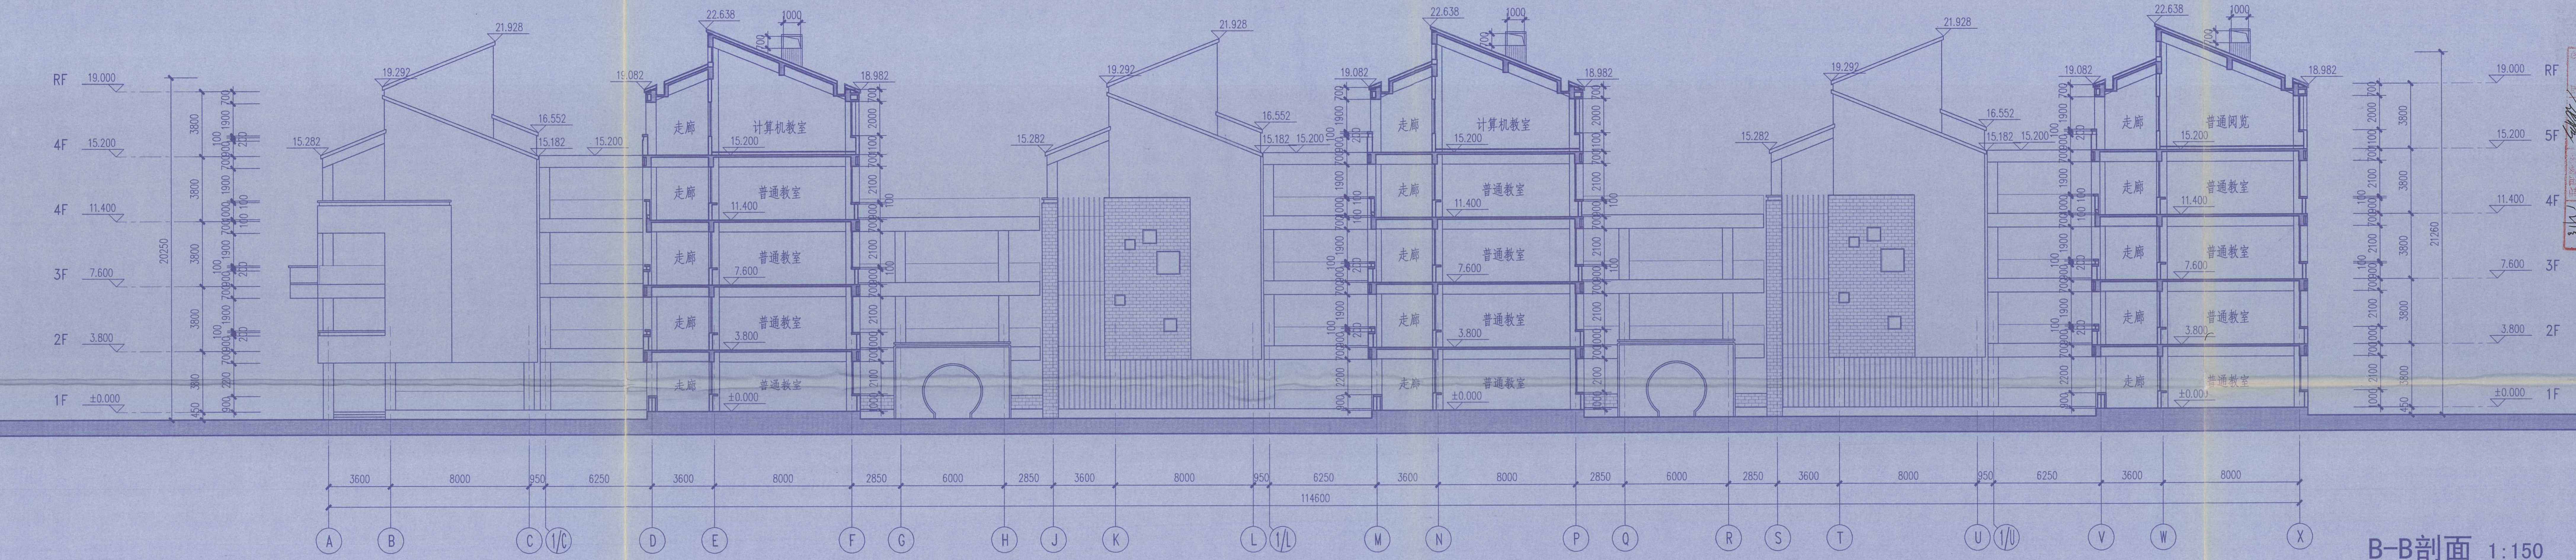
RF 19.000
5F 15.200
4F 11.400
3F 7.600
2F 3.800
1F ±0.000
-0.450
22.638
21.928
19.292
19.082
18.982
16.552
15.282
15.182
1000
走廊
计算机教室
普通教室
普通阅览
20250
21260
3600
8000
950
6250
2850
6000
114600
A B C 1/C D E F G H J K L 1/L M N P Q R S T U 1/U V W X

B-B剖面 1:150

江苏省工程勘察设计出图专用章
东南大学建筑设计研究院有限公司(I)
资质证书 A132000046
编号
江苏省住房和城乡建设厅监制(A)
有效期至二〇一六年九月三十日

出图签章

中华人民共和国一级注册建筑师
姓名：滕衍泽
注册号：3200004-061
有效期：至2015年12月

执业签章

竣工图
施工单位 江苏中粟建设工程有限公司
编制人 王明
审核人
编制日期 2016.8.8
监理单位 …监理有限公司
总监

连云港市建设施工图审查中心
房屋建筑工程施工图审查专用章
审查专用章号 3207151131
有效期至二〇一七年十二月三十一日
江苏省住房和城乡建设厅监制

东南大学建筑设计研究院有限公司
ARCHITECTS & ENGINEERS CO., LTD OF SOUTHEAST UNIVERSITY

方案	张澜 倪慧 王小嘉	张澜 倪慧
专业负责人	滕衍泽	
设计	倪慧	倪慧
校核	张澜	张澜
审核	滕衍泽	
项目负责人	张澜 倪慧	张澜 倪慧
批准	张澜	张澜
会签栏		
建筑		
结构	黄明	黄明
给排水	鲍迎春	鲍迎春
电气	袁星	袁星
暖通	许东晟	许东晟
智能		

建设单位

江苏省海州高级中学

项目名称

江苏省海州高级中学东校区规划与建筑设计
--教学楼

图名

A-A剖面 B-B剖面

项目编号	2014-1304A	专业	建筑
设计阶段	施工图	图纸编号	J301-G2
版号	A	出图日期	2015.11.10

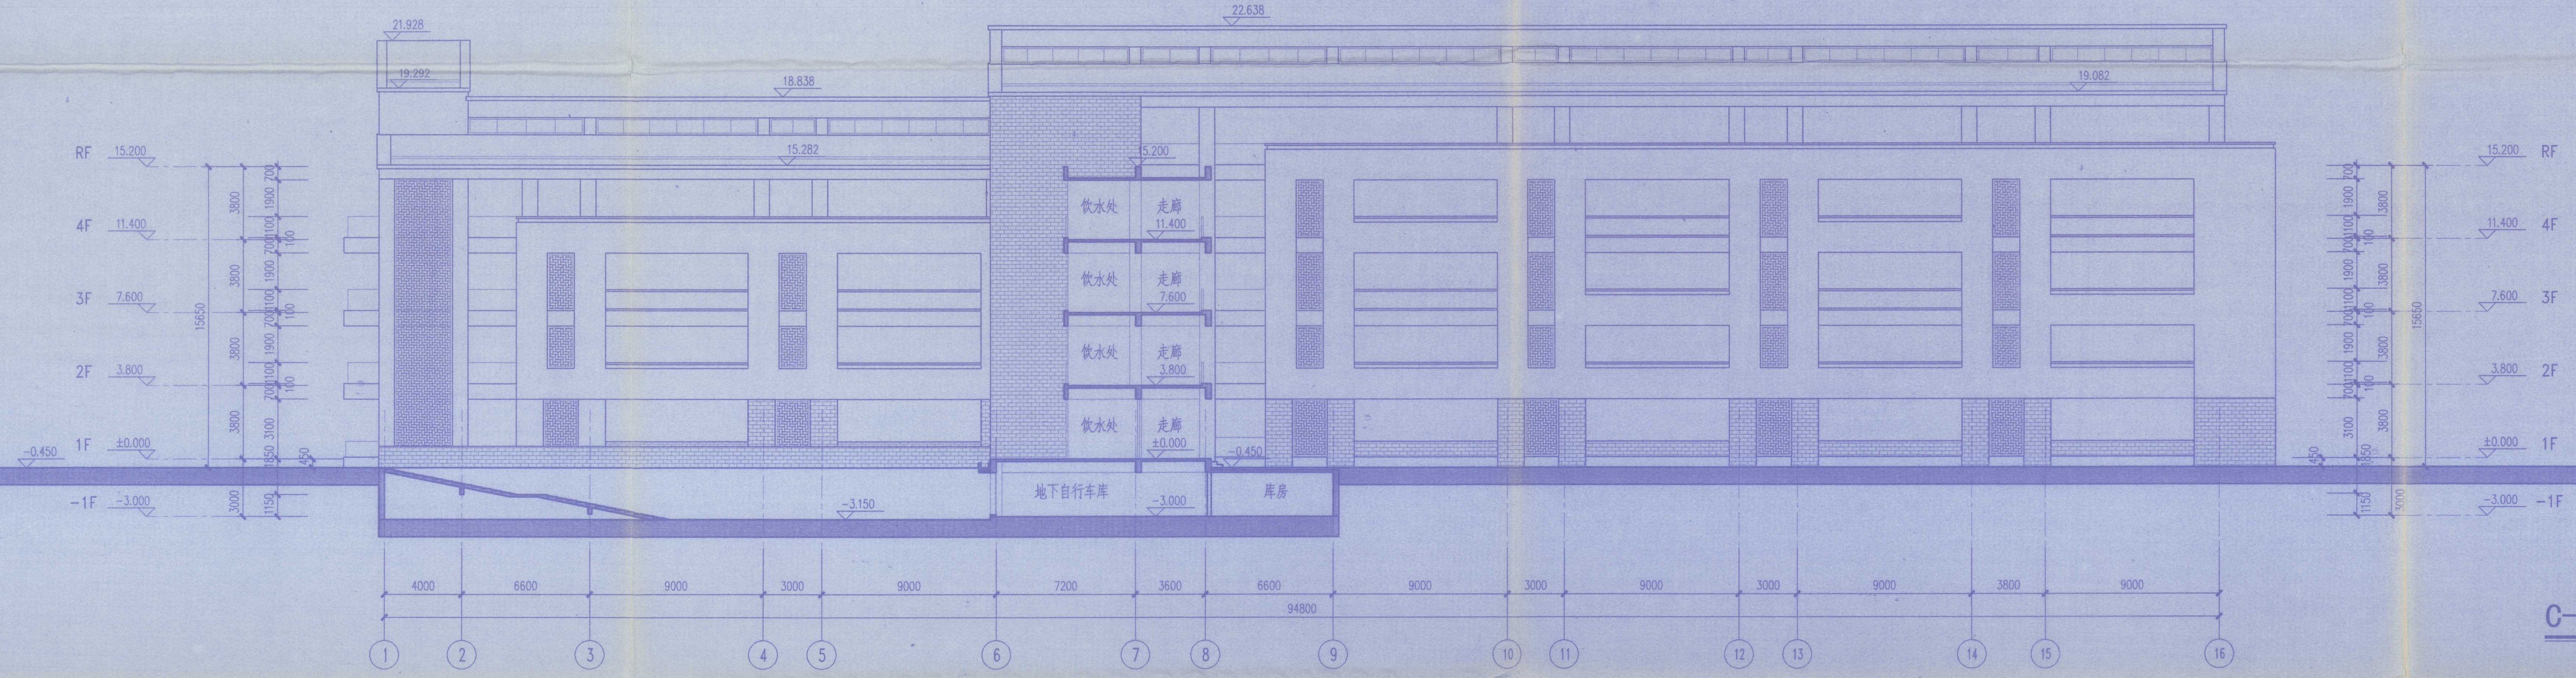
21.928
19.292
18.838
22.638
19.082
15.283
15.200
RF
4F
3F
2F
1F
-1F
11.400
7.600
3.800
±0.000
-0.450
-3.000
-3.150
饮水处
走廊
地下自行车库
库房
15650
3800
4000
6600
9000
3000
7200
3600
94800
1
2
3
4
5
6
7
8
9
10
11
12
13
14
15
16

C-C剖面 1:150

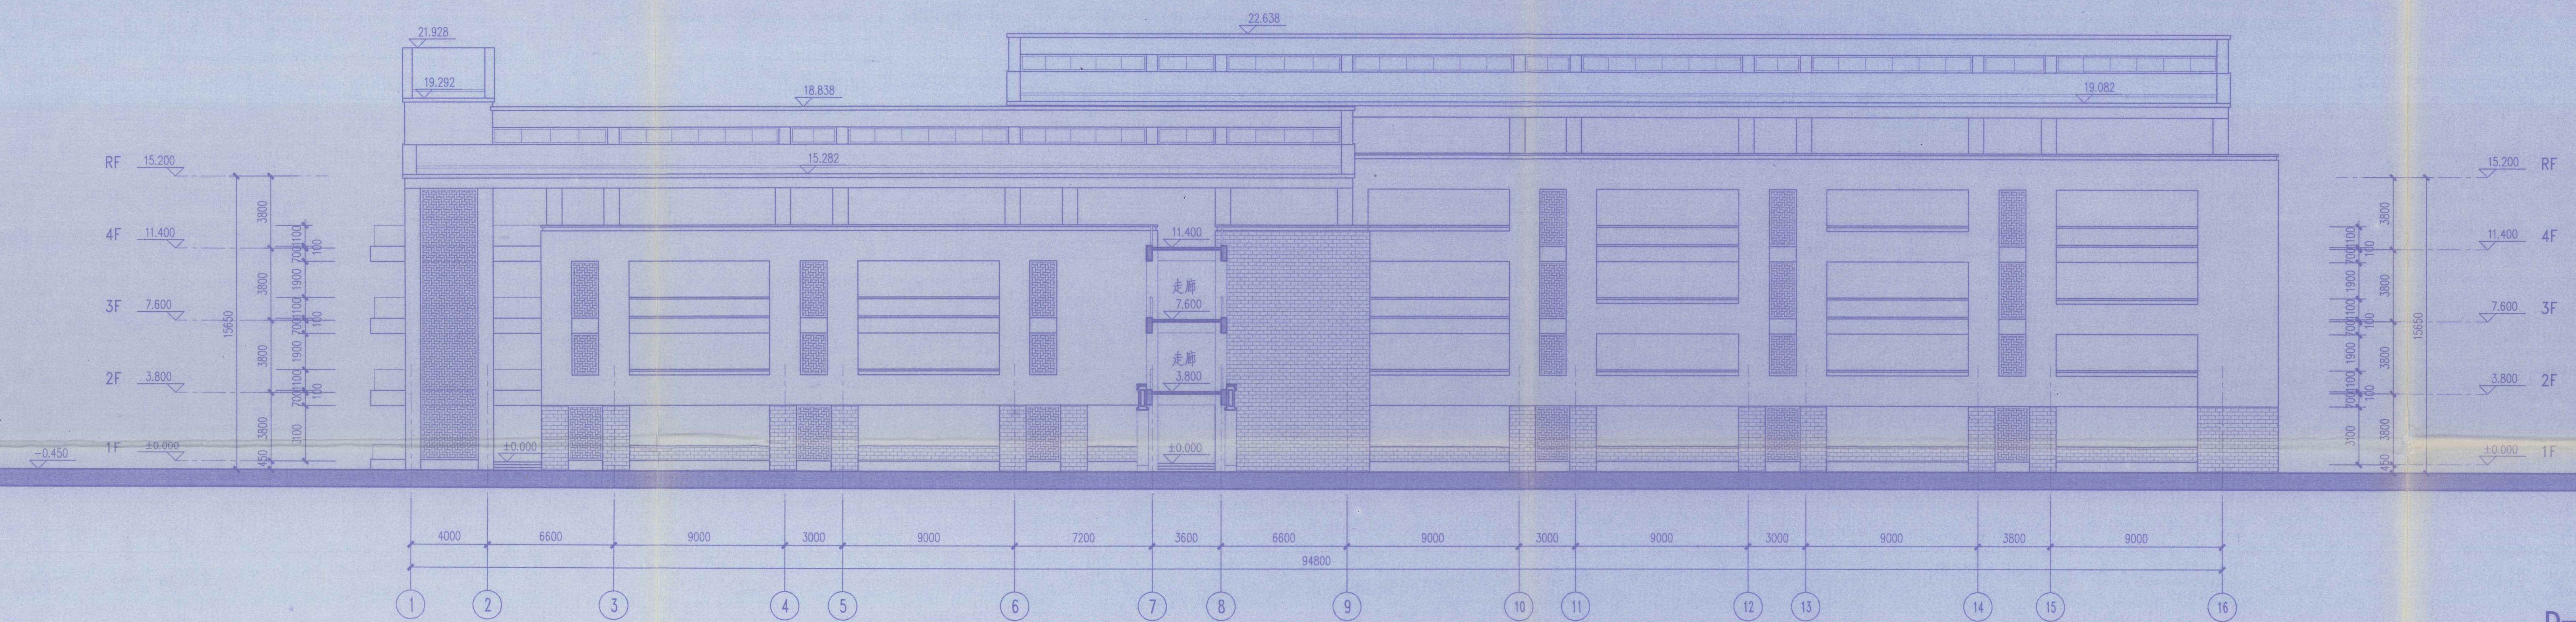
21.928
19.292
18.838
22.638
19.082
15.283
15.200
RF
4F
3F
2F
1F
11.400
7.600
3.800
±0.000
-0.450
走廊
15650
3800
4000
6600
9000
3000
7200
3600
94800
1
2
3
4
5
6
7
8
9
10
11
12
13
14
15
16

D-D剖面 1:150

江苏省工程勘察设计出图专用章
东南大学建筑设计研究院有限公司
资质证书编号 A132000046 A232000043
江苏省住房和城乡建设厅监制(A)
有效期至二〇一五年九月三十日

出图签章

执业签章

中华人民共和国一级注册建筑师
姓名：张澜
注册号：3200004-046
有效期：至2015年12月

中华人民共和国一级注册建筑师
姓名：倪慧
注册号：3200004-098
有效期：至2017年6月

连云港市建设工程施工图审查中心
房屋建筑工程类 图审专用章
审查专用章号 320715131
有效期至二〇一七年十二月三十一日
江苏省住房和城乡建设厅监制

竣工图
施工单位 江苏中粟建设工程有限公司
编制人 王野 审核人
技术负责人 编制日期 2016.8.8
监理单位 连云港市建设监理有限公司
总监 现场监理

东南大学建筑设计研究院有限公司
ARCHITECTS & ENGINEERS CO., LTD OF SOUTHEAST UNIVERSITY

方案	张澜 倪慧 王小嘉	张澜 倪慧
专业负责人	滕衍泽	
设计	倪慧	倪慧
校核	张澜	张澜
审核	滕衍泽	
项目负责人	张澜 倪慧	张澜 倪慧
批准	张澜	张澜
会签栏		
建筑		
结构	黄明	黄明
给排水	鲍迎春	鲍迎春
电气	袁星	袁星
暖通	许东晟	许东晟
智能		

建设单位
江苏省海州高级中学

项目名称
江苏省海州高级中学[illegible]校区规划与建筑设计
[illegible]楼

图名
C-C剖面 D-D剖面

		专业	建筑
设计阶段	施工图	图纸编号	J302-G1
版号	A	出图日期	2014.11.24

5

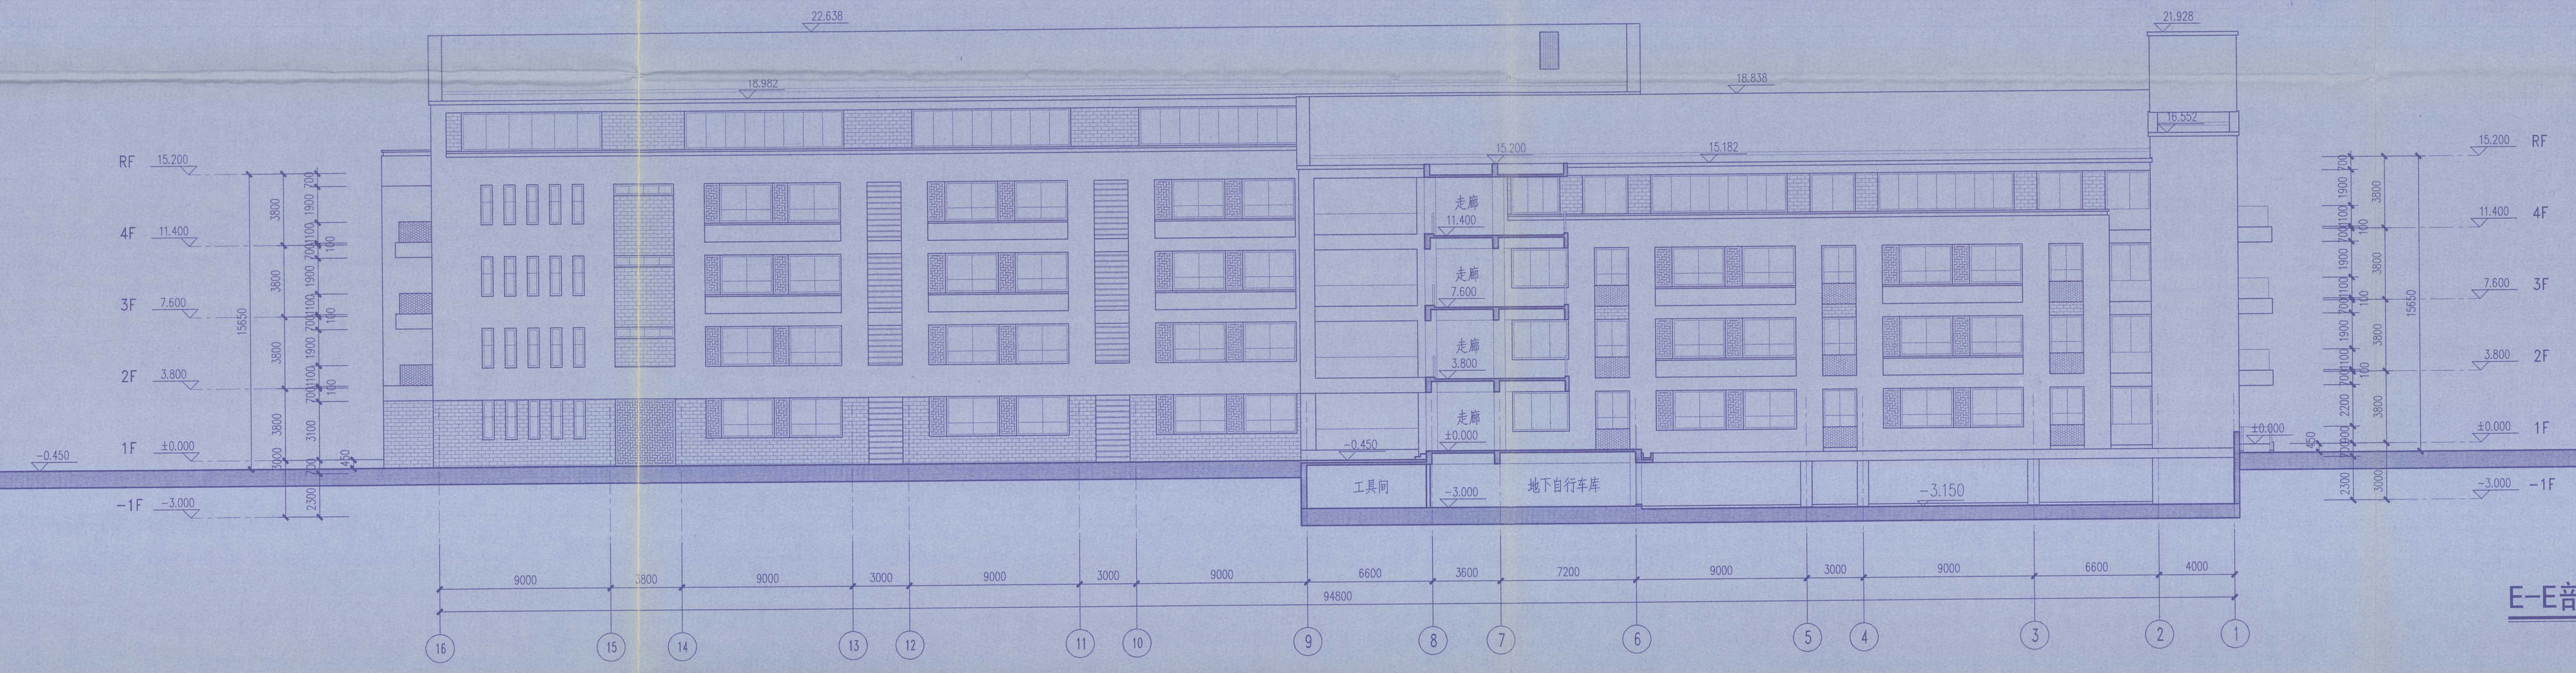
22.638
21.928
18.982
18.838
16.552
15.200
15.182
RF 15.200
4F 11.400
3F 7.600
2F 3.800
1F ±0.000
-1F -3.000
-0.450
-3.150
走廊
工具间
地下自行车库
15650
3800
3100
2300
9000
3000
6600
3600
7200
4000
94800
16 15 14 13 12 11 10 9 8 7 6 5 4 3 2 1

E-E剖面 1:150

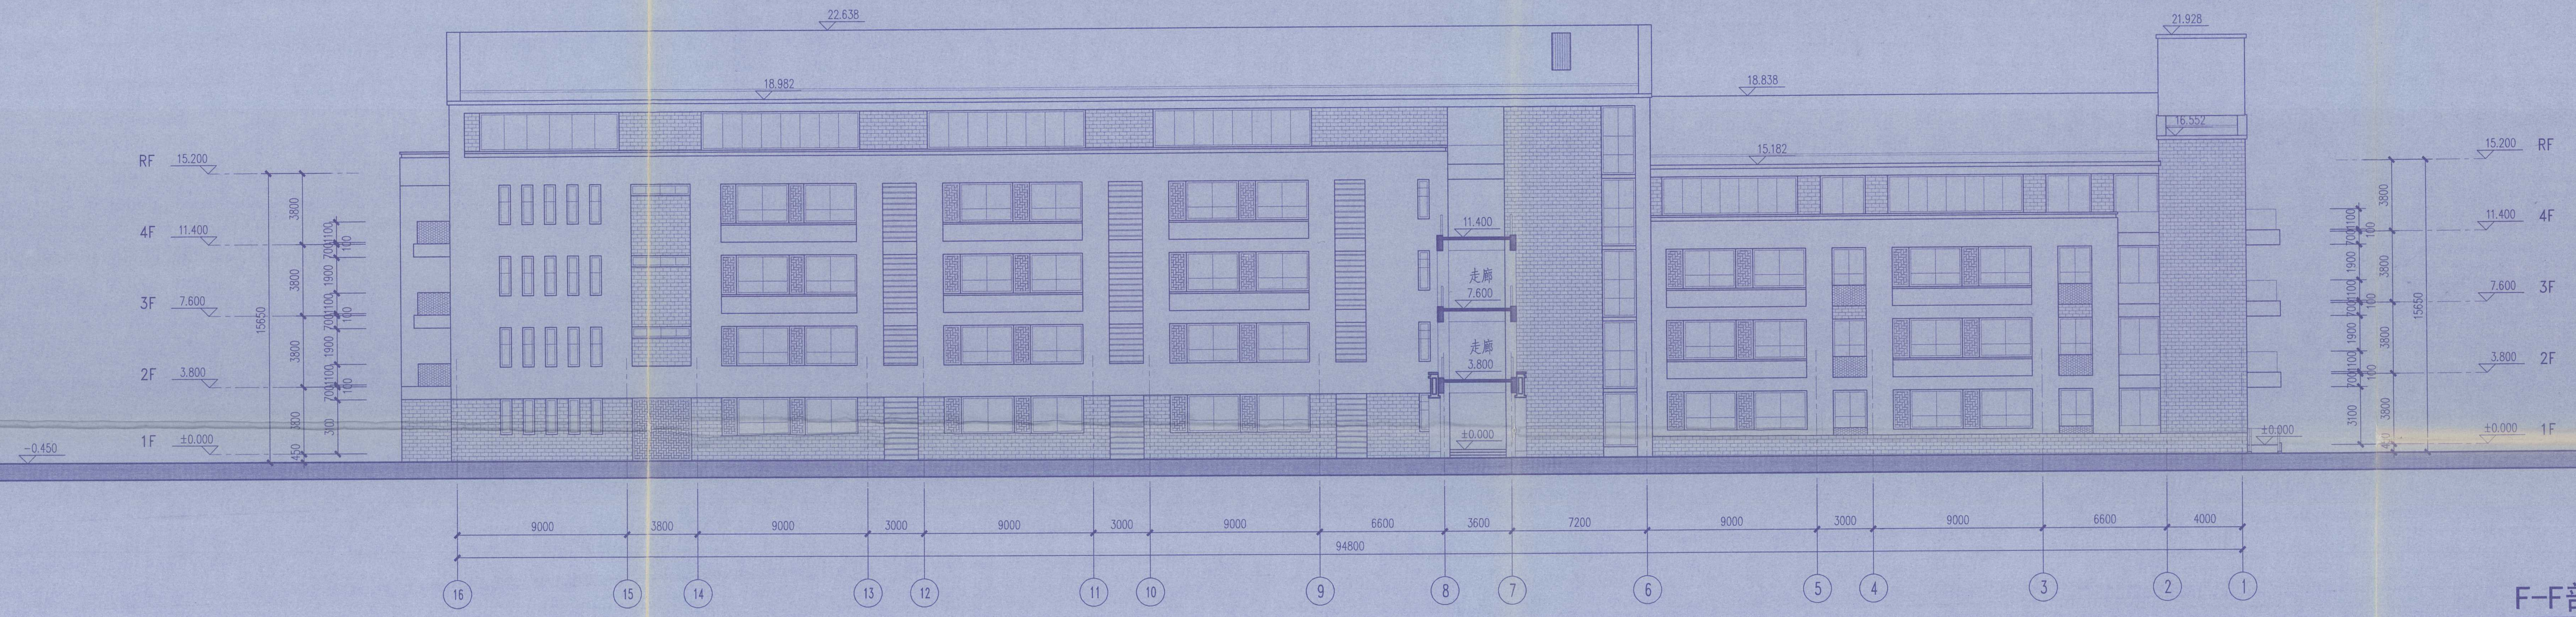
22.638
21.928
18.982
18.838
16.552
15.182
RF 15.200
4F 11.400
3F 7.600
2F 3.800
1F ±0.000
-0.450
走廊
15650
3800
3100
9000
3000
6600
3600
7200
4000
94800
16 15 14 13 12 11 10 9 8 7 6 5 4 3 2 1

F-F剖面 1:150

江苏省工程勘察设计出图专用章
东南大学建筑设计研究院有限公司(1)
资质证书 A132000046
编号
江苏省住房和城乡建设厅监制(A)
有效期至二〇一六年九月三十日

出图签章

竣工图
施工单位 江苏中粟建设工程有限公司
编制人
审核人
监理单位 连云港市建设监理有限公司
编制日期 2016.8.8
总监
现场监理

中华人民共和国一级注册建筑师
姓 名： 滕衍泽
注册号： 3200004-061
有效期： 至2015年12月

执业签章

东南大学建筑设计研究院有限公司
ARCHITECTS & ENGINEERS CO., LTD OF SOUTHEAST UNIVERSITY

方 案	张澜 倪慧 王小嘉	张澜 倪慧
专业负责人	滕衍泽	
设 计	倪 慧	倪慧
校 核	张 澜	张澜
审 核	滕衍泽	
项目负责人	张澜 倪慧	张澜 倪慧
批 准	张 澜	张澜
会签栏		
建 筑		
结 构	黄 明	黄明
给 排 水	鲍迎春	
电 气	袁 星	袁星
暖 通	许东晟	许东晟
智 能		

建设单位

江苏省海州高级中学

项目名称

江苏省海州高级中学东校区规划与建筑设计
--教学楼

图 名

E-E剖面 F-F剖面

连云港市建设施工图审查中心
房屋建筑工程施工图审查专用章
审查专用章号 3207151317
有效期至二〇一七年十二月三十一日
江苏省住房和城乡建设厅监制

项目编号	2014-1304A	专 业	建筑
设计阶段	施工图	图纸编号	J303-G2
版 号	A	出图日期	2015.11.10

6

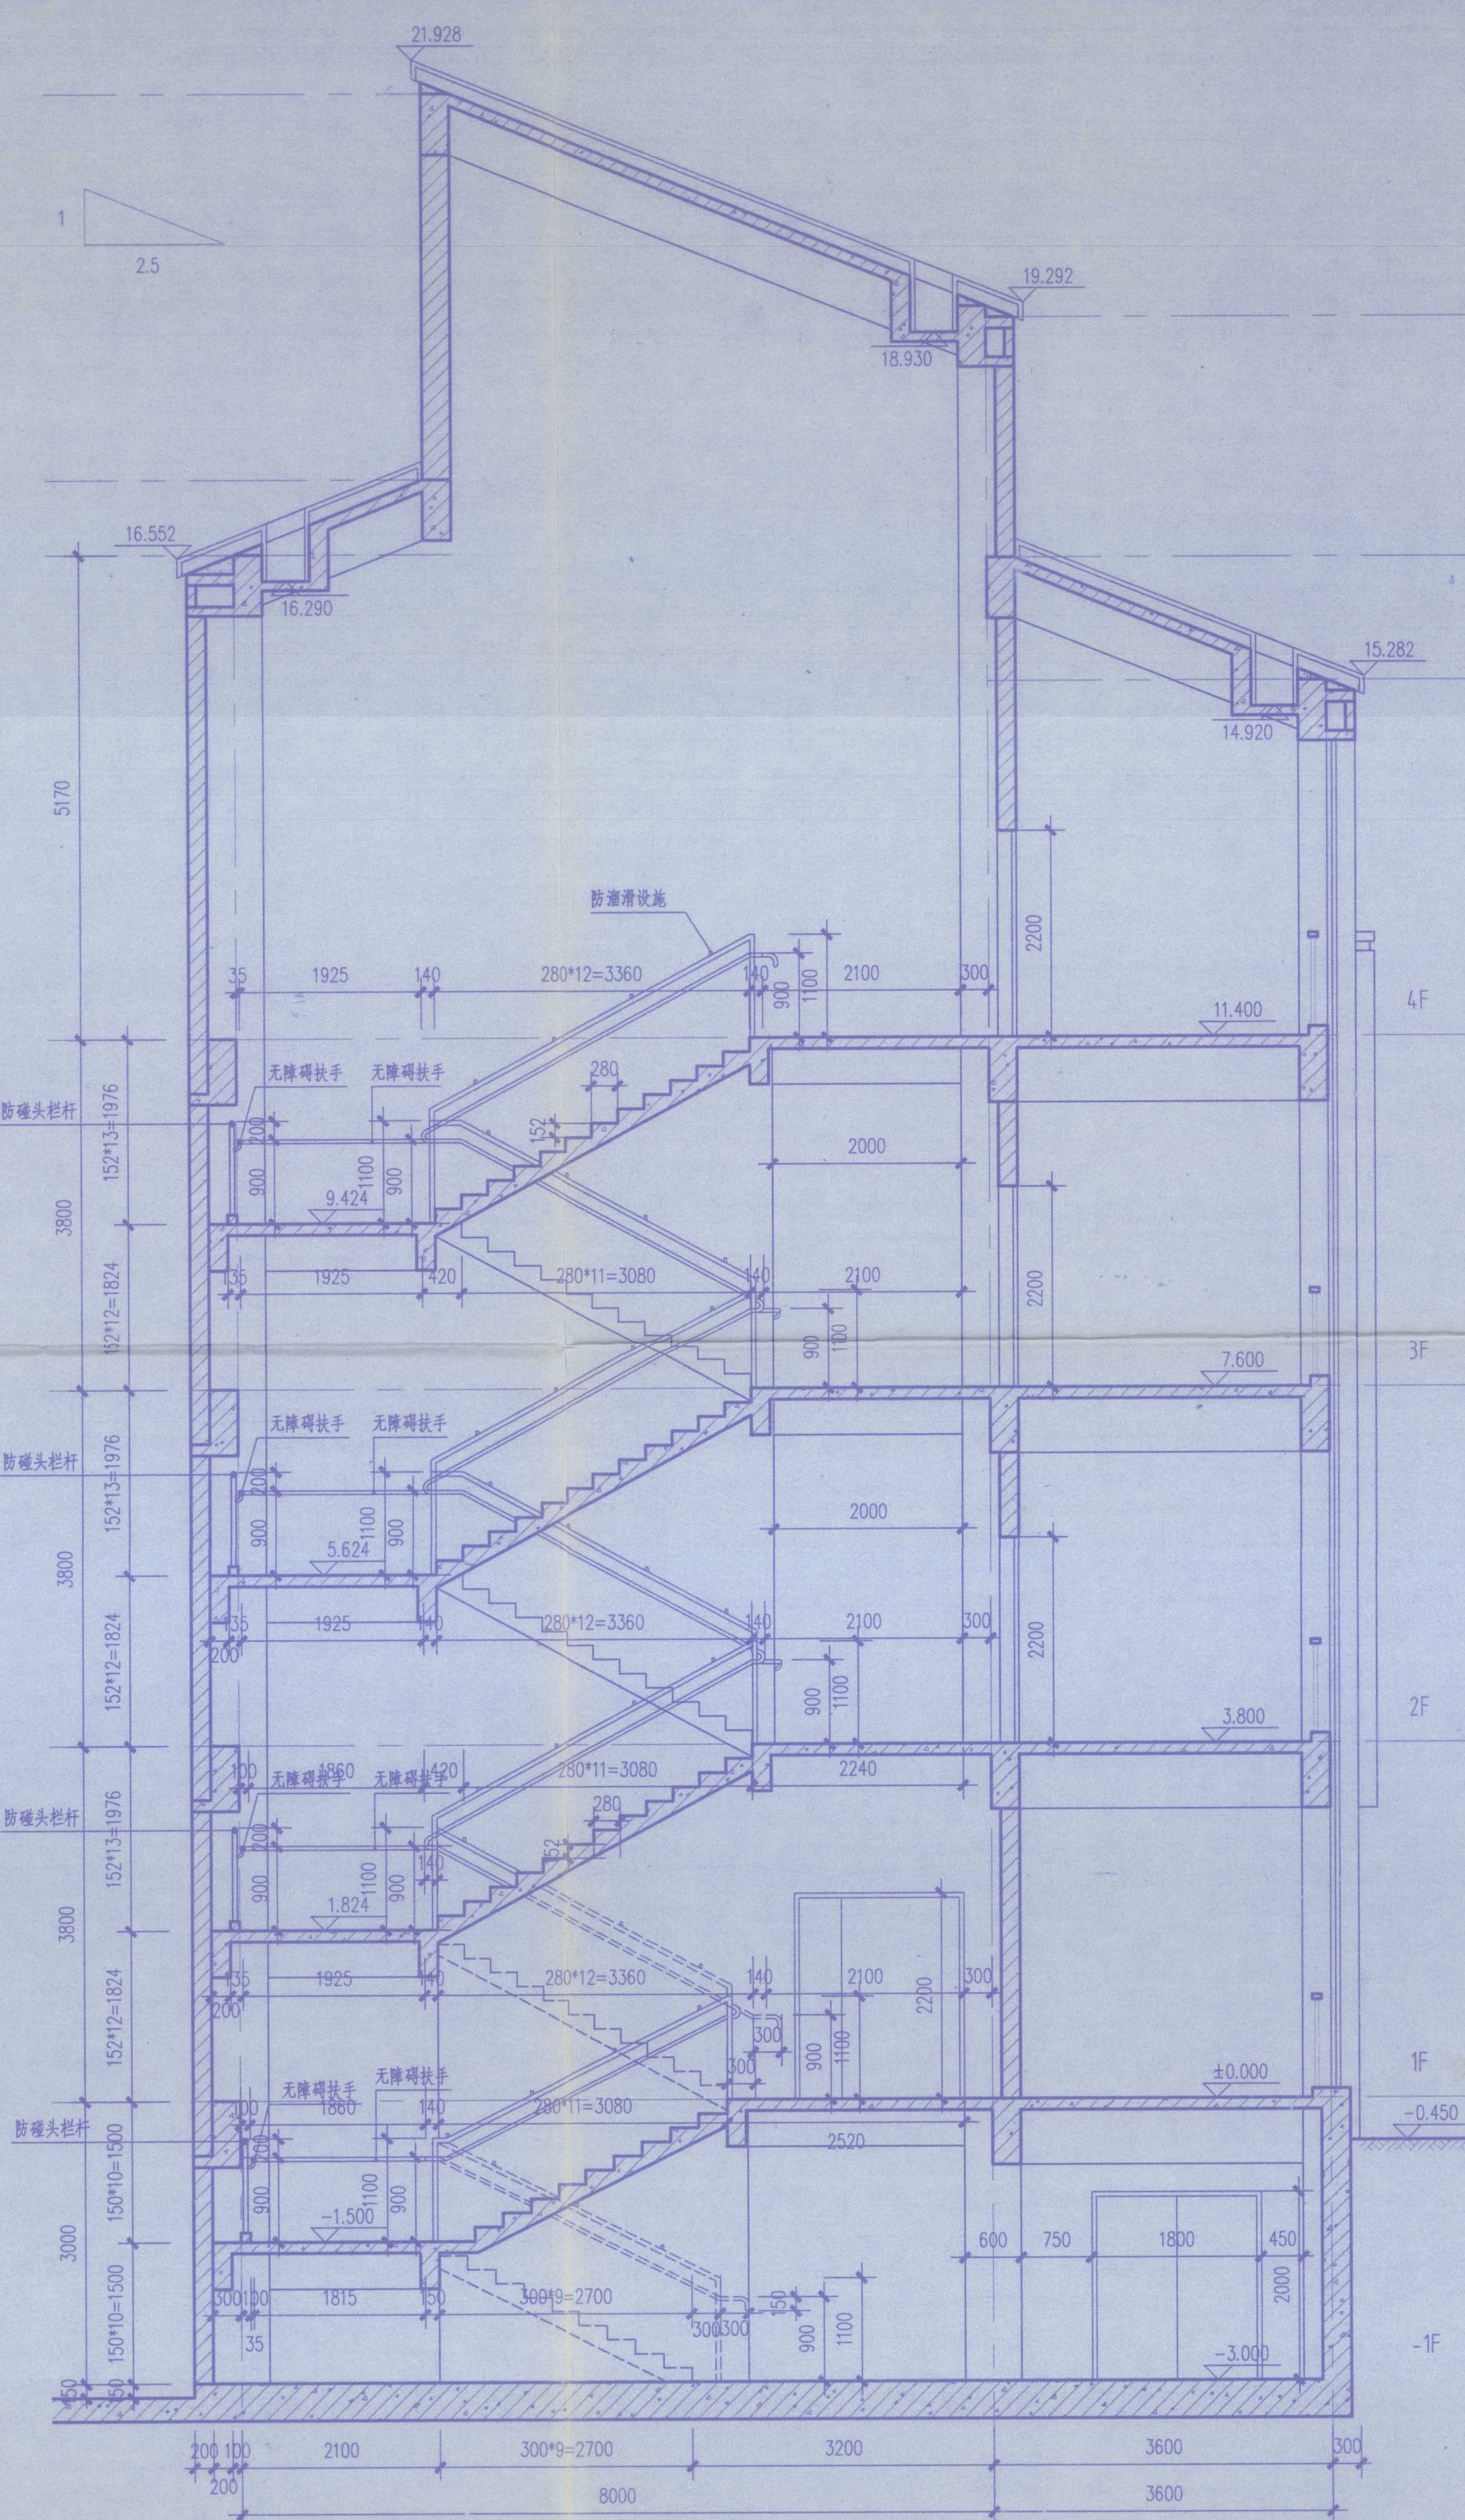
21.928
19.292
18.930
16.552
16.290
15.282
14.920
11.400
7.600
3.800
±0.000
-0.450
-1.500
-3.000
4F
3F
2F
1F
-1F
防撞头栏杆
无障碍扶手
280*12=3360
280*11=3080
300*9=2700

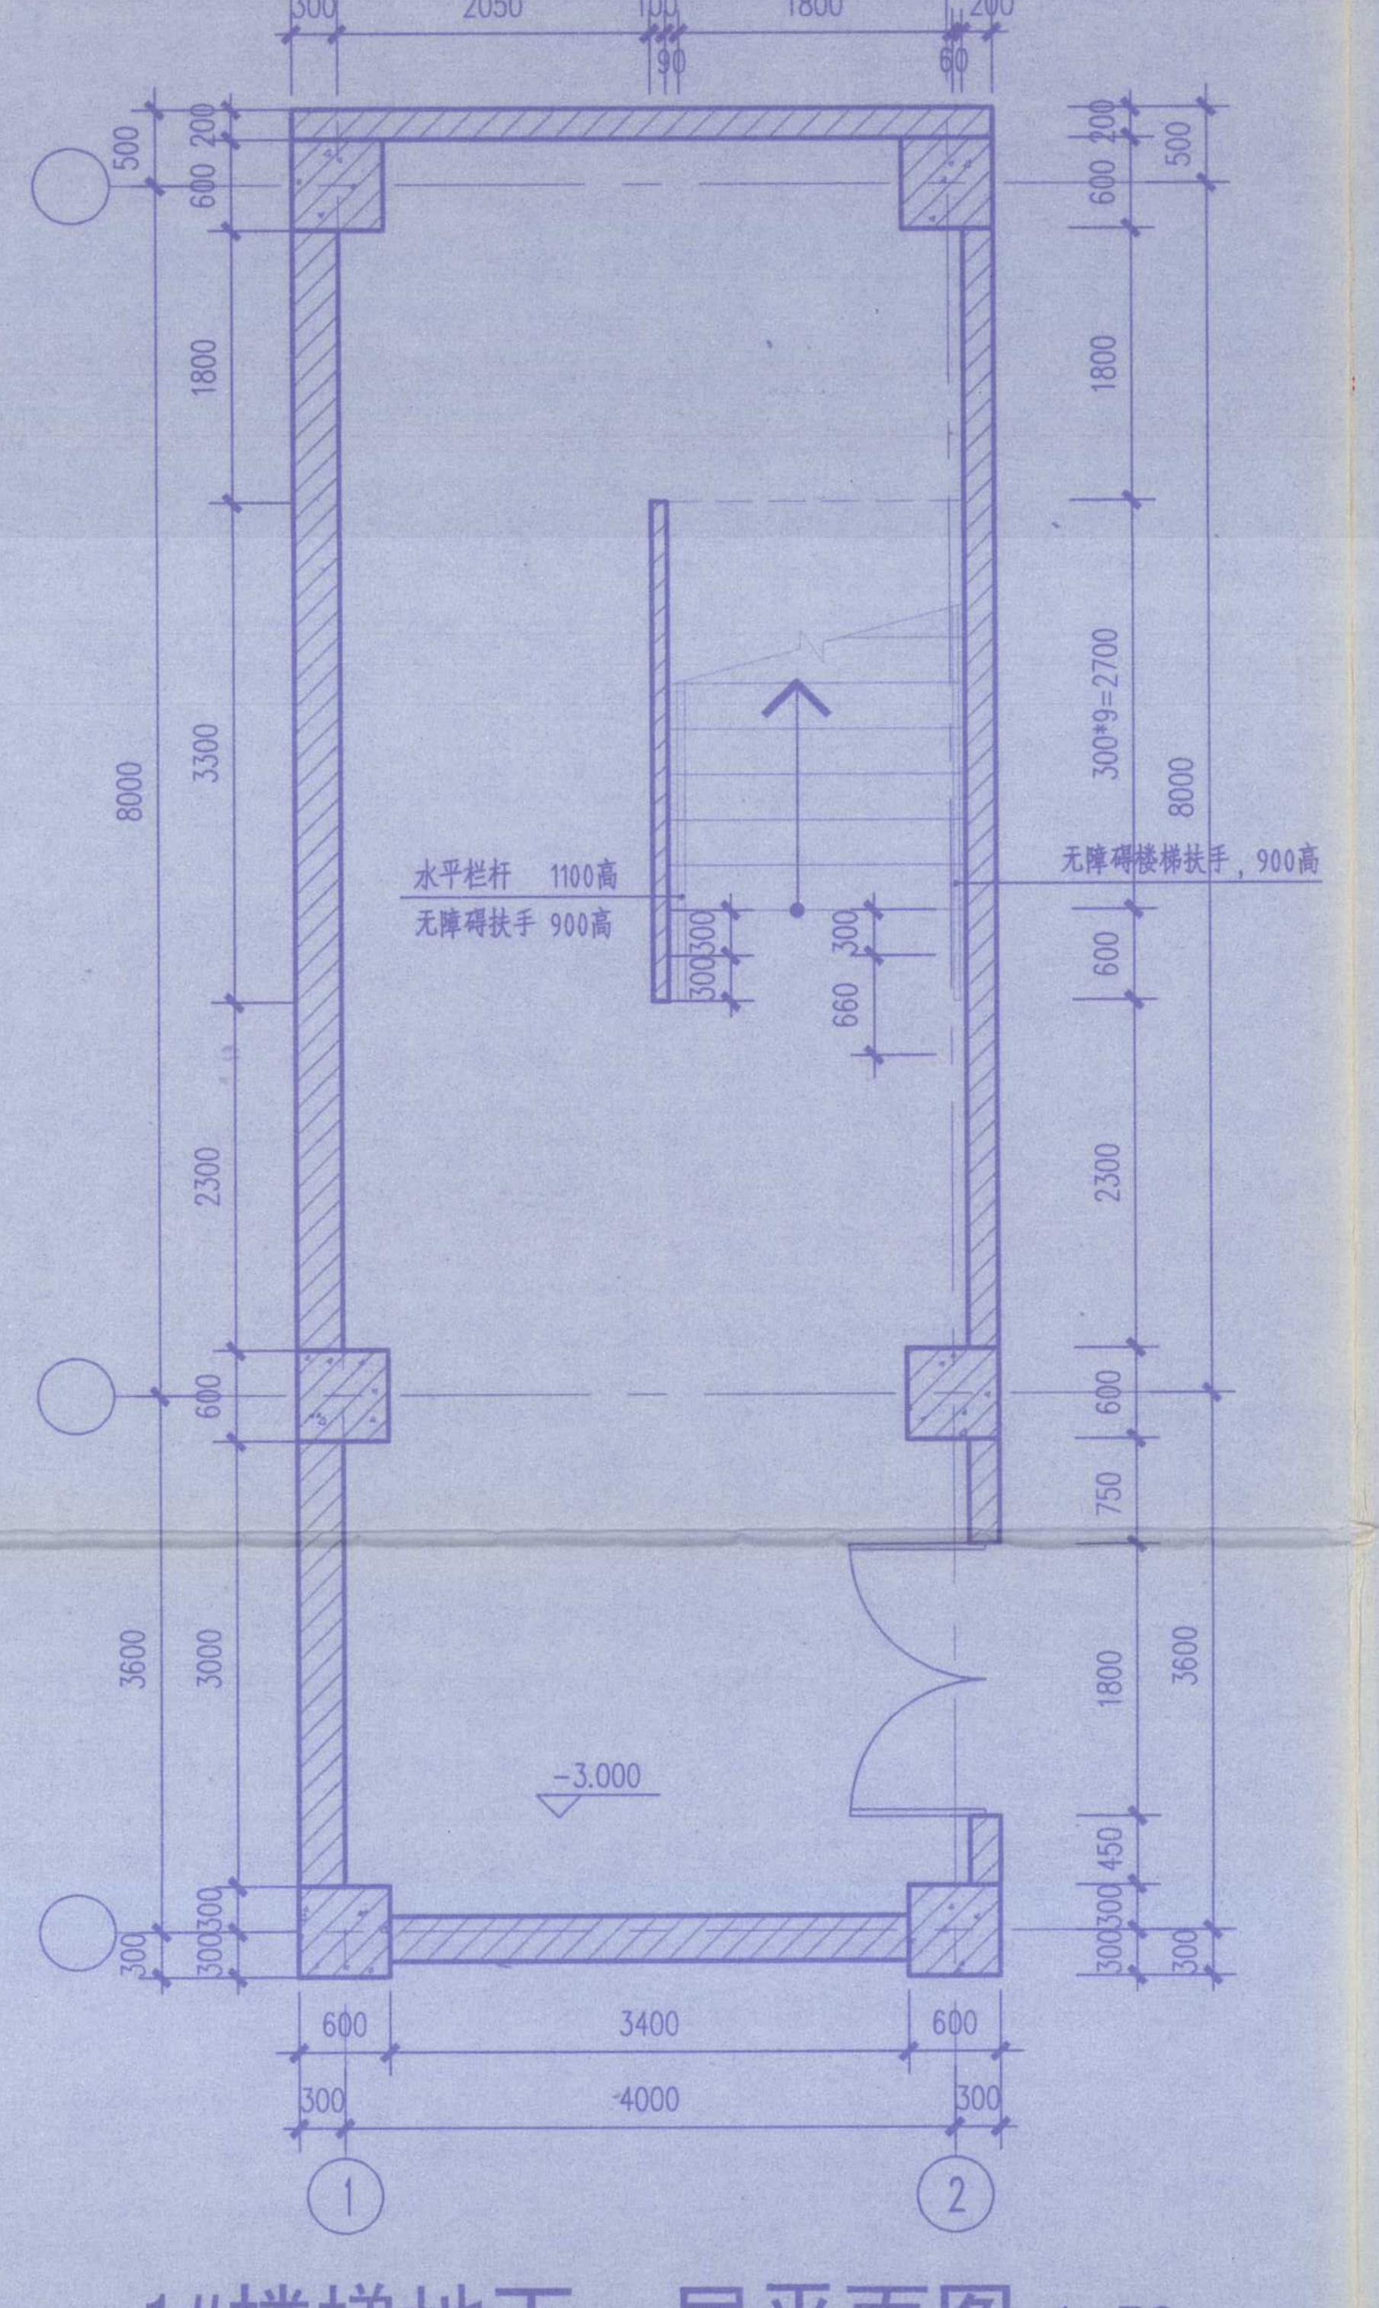
水平栏杆 1100高
无障碍扶手 900高
无障碍扶手 900高
-3.000
①
②

1#楼梯地下一层平面图 1:50

注：1、楼梯平面图中所示箭头均为向"上"。

2、楼梯面层采用防滑地砖，做法详施工说明。

3、踏步防滑条：选用成品防滑梯沿砖，详见06J403-1-149-16。

4、楼梯栏杆及扶手做法参见12J926-F4-1。上层扶手φ50X3，高1100；下层扶手φ40X2，高900。

5、楼梯靠墙扶手保持连贯，起点和终点处水平延伸不小于300的长度，高度为900，做法参见12J926-F4-D。

6、护窗栏杆处1100高扶手的做法参见06J403-1-76-K8。
在无障碍扶手下设垂直杆件，栏杆间净距不大于110。

7、无障碍扶手末端向内拐到墙面或向下延伸不小于100mm，扶手内侧与墙面的距离不小于40mm。

8、扶手栏杆离楼地面100高度内不留空。

9、楼梯栏杆及护窗栏杆完成后有效高度均不小于本图中标注高度，垂直杆件间净距均不大于110。

10、楼梯井两侧扶手处需设置防溜滑设施。

11、防火玻璃墙的耐火完整性不应低于0.5h，外窗的耐火完整性不应低于防火玻璃墙的耐火完整性要求。

1#楼梯1-1剖面图 1:50

注：本楼梯为教学楼疏散楼梯（（无障碍楼梯），中间层设置缓冲空间，详见各层平面。

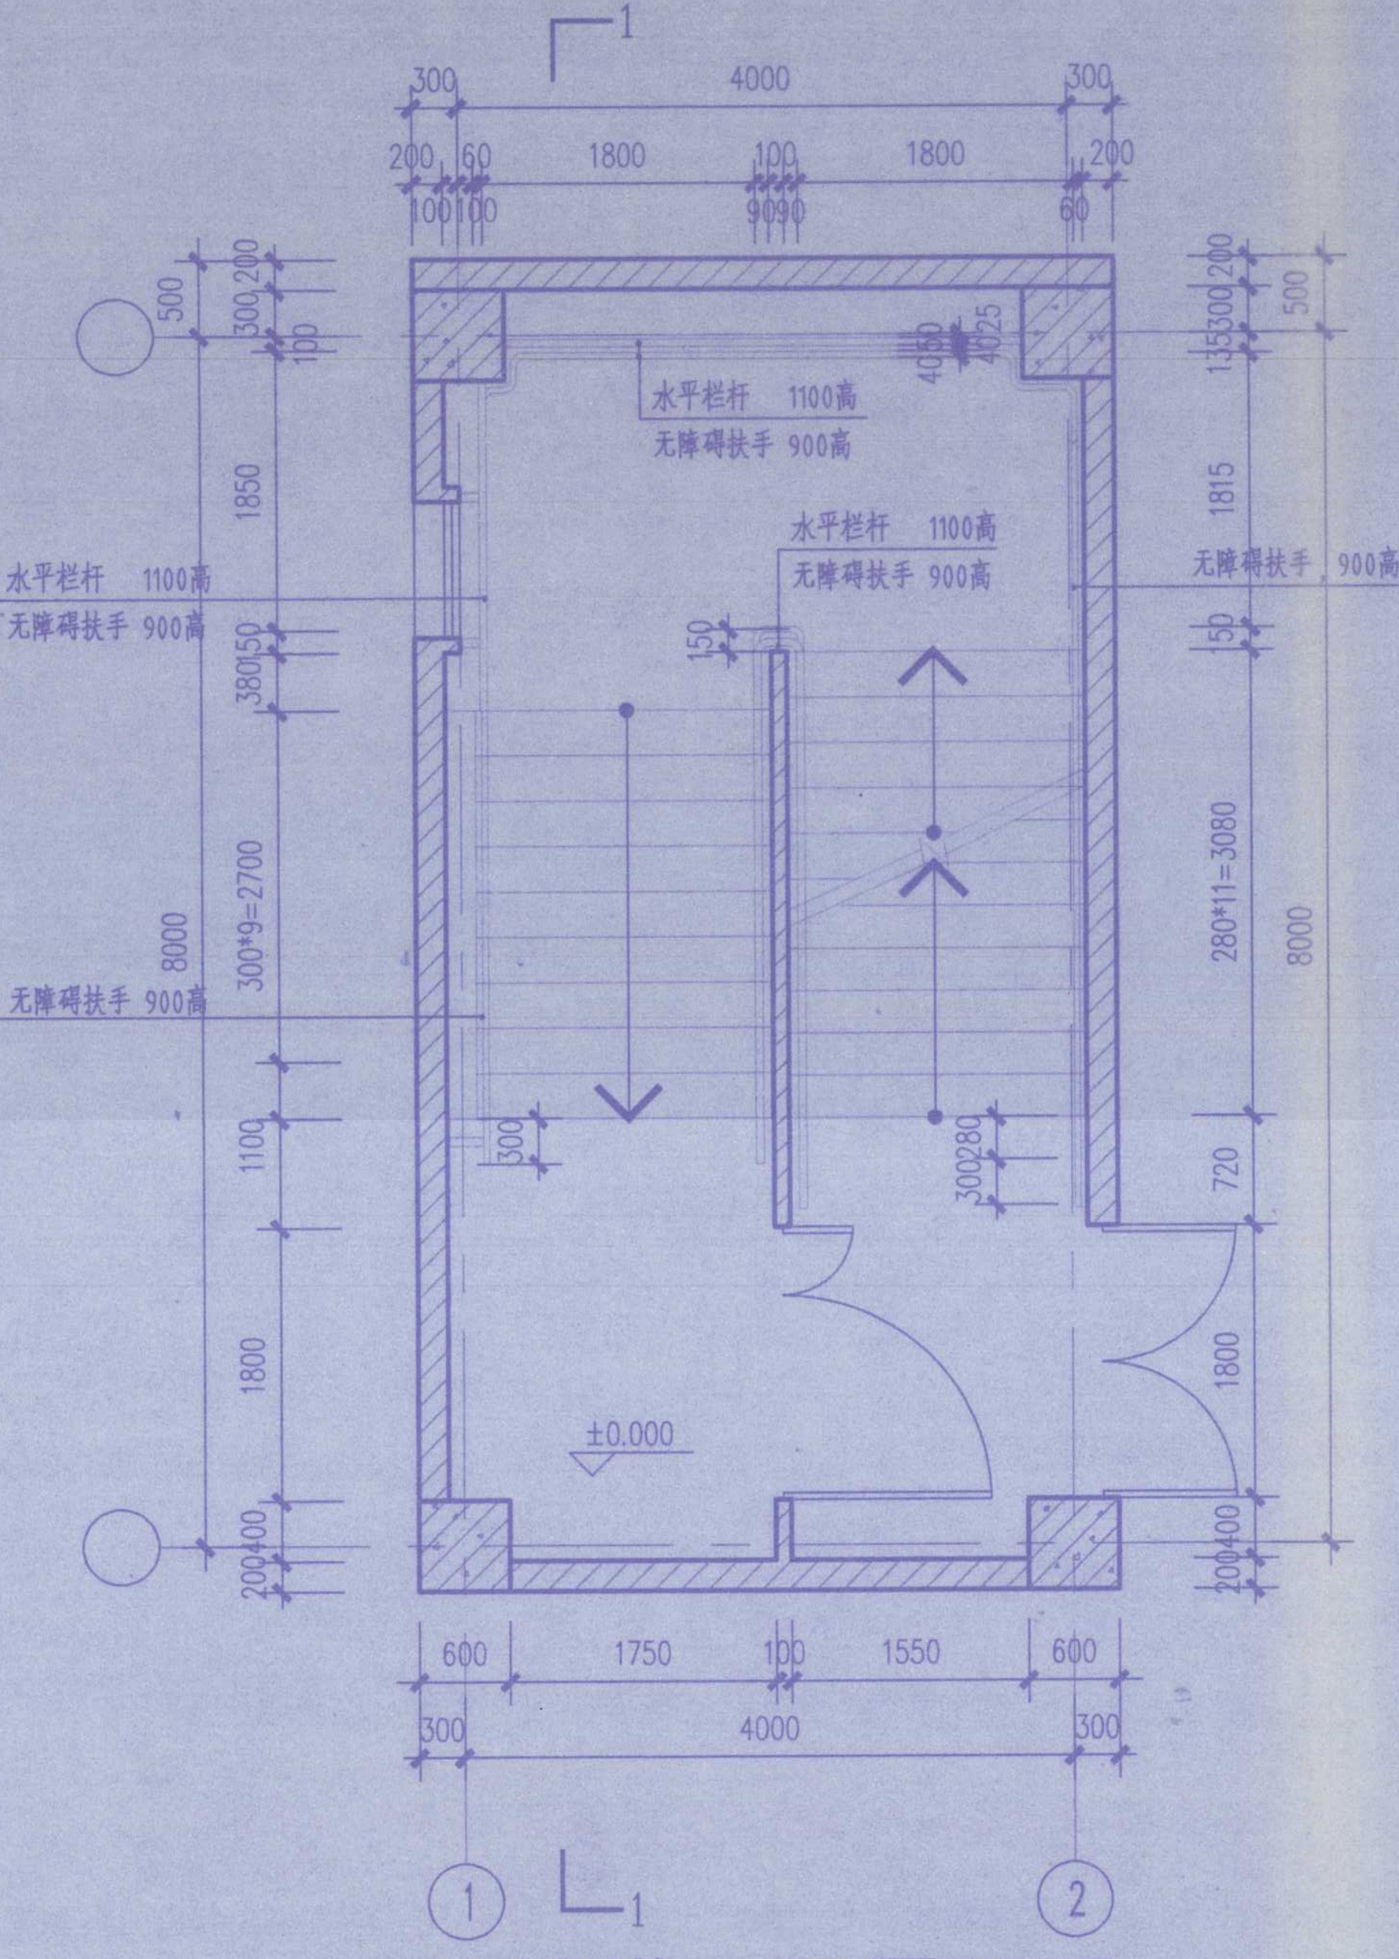
1
1
水平栏杆 1100高
无障碍扶手 900高
±0.000
①
②

1#楼梯一层平面图 1:50

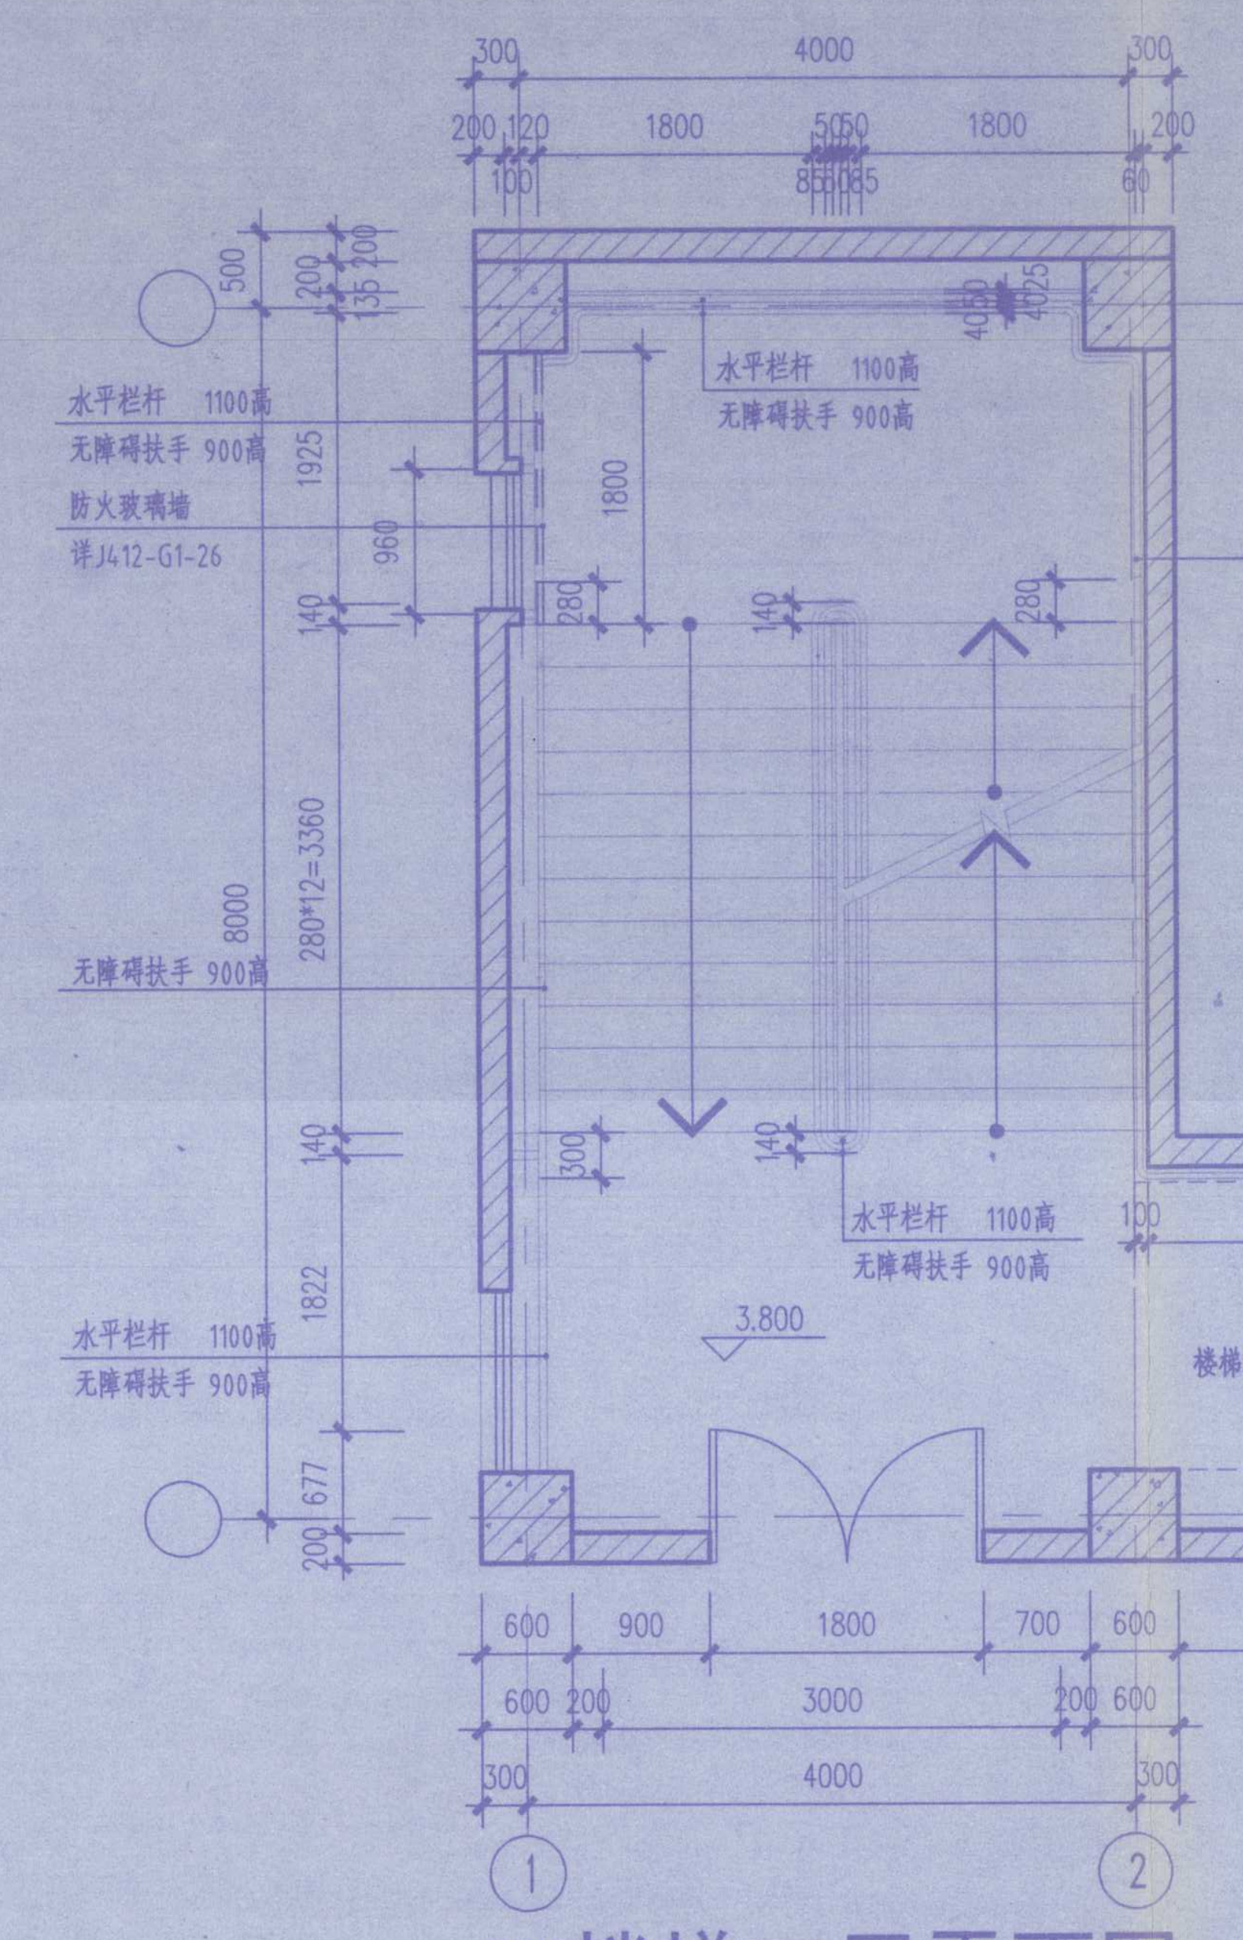
水平栏杆 1100高
无障碍扶手 900高
防火玻璃墙
3.800
楼梯缓冲空间
①
②

1#楼梯二层平面图 1:50

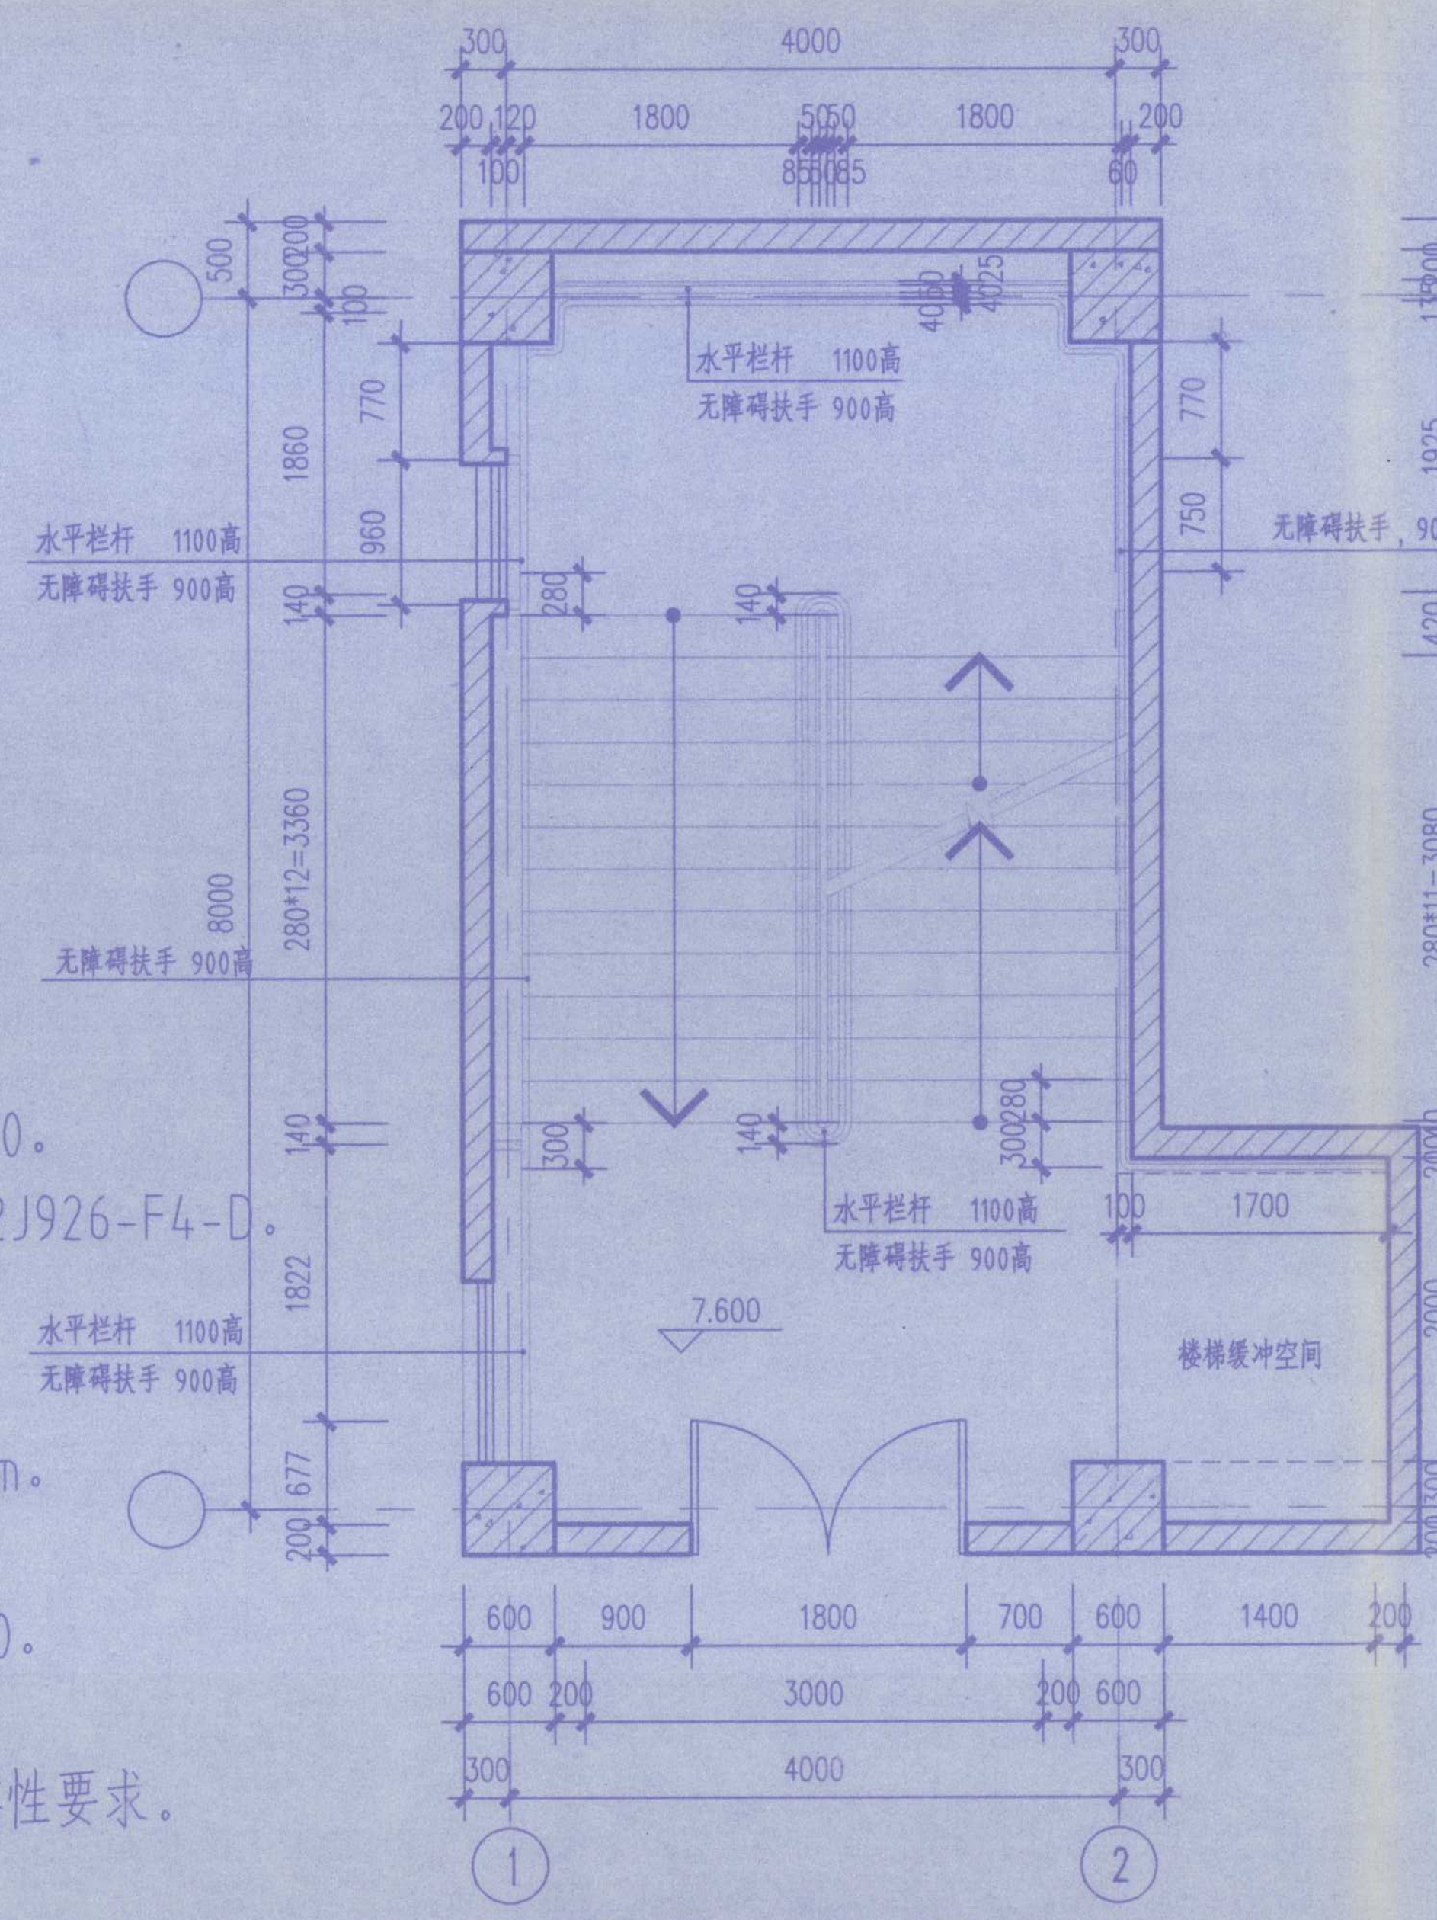
水平栏杆 1100高
无障碍扶手 900高
7.600
楼梯缓冲空间
①
②

1#楼梯三层平面图 1:50

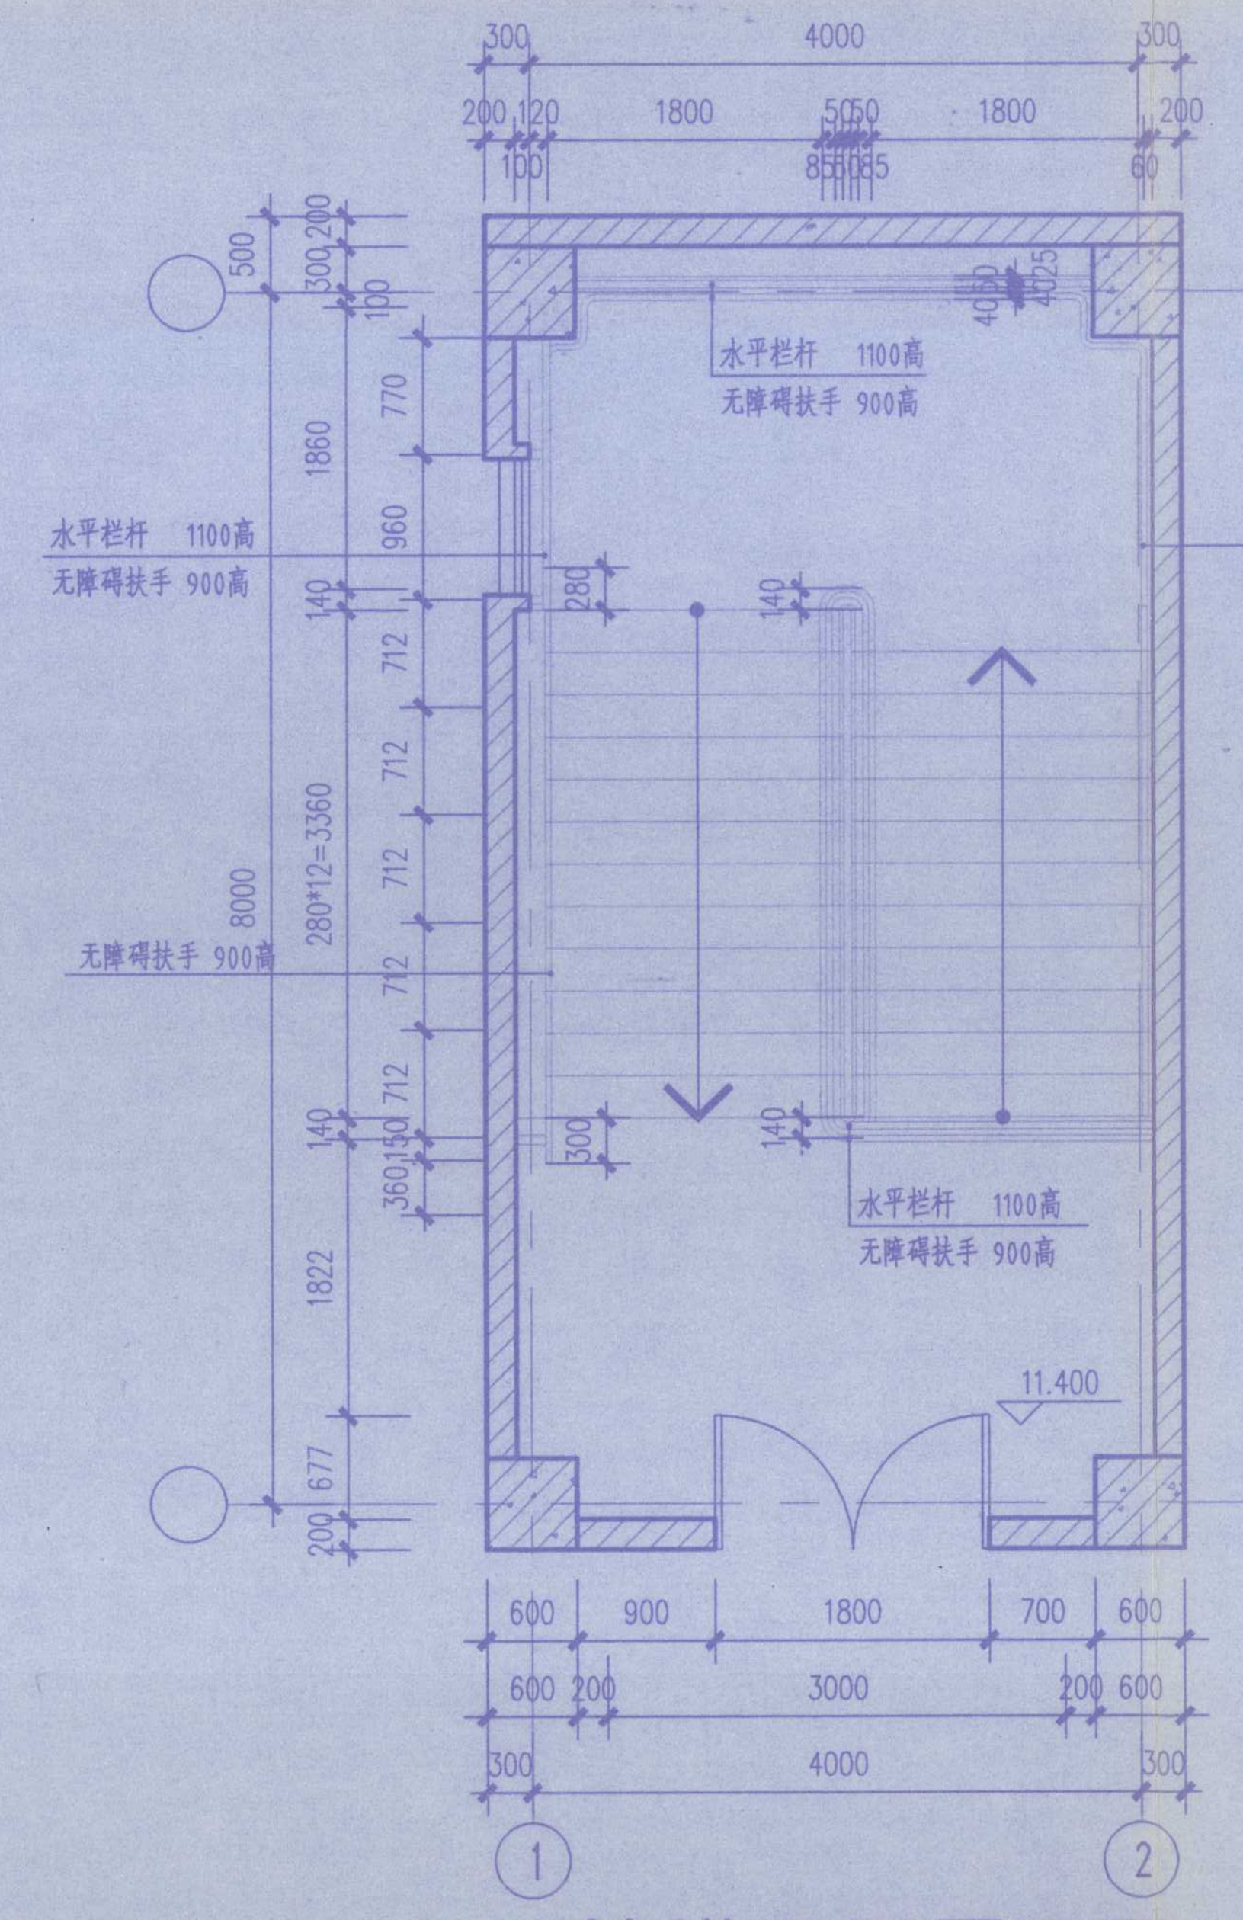
水平栏杆 1100高
无障碍扶手 900高
11.400
①
②

1#楼梯四层平面图 1:50

出图签章

江苏省工程勘察设计出图专用章
东南大学建筑设计研究院有限公司
资质证书编号 A132000046 A232000043
江苏省住房和城乡建设厅监制(A)
有效期至二○一五年九月三十日

执业签章

东南大学建筑设计研究院有限公司
ARCHITECTS & ENGINEERS CO., LTD OF SOUTHEAST UNIVERSITY

方案	张澜 倪慧 王小嘉	张澜 倪慧
专业负责人	滕衍泽	
设计	倪慧	倪慧
校核	张澜	张澜
审核	滕衍泽	
项目负责人	张澜 倪慧	张澜 倪慧
批准	张澜	张澜
会签栏		
建筑		
结构	黄明	黄明
给排水	鲍迎春	
电气	袁星	袁星
暖通	许东晟	许东晟
智能		

连云港市建设施工图审查中心
房屋建筑工程施工图审查专用章
审查专用章号 320715133
有效期至二○一七年十二月三十一日
江苏省住房和城乡建设厅监制

中华人民共和国一级注册建筑师
姓名：倪慧
注册号：3200004-098
有效期：至2017年6月

建设单位
江苏省海州高级中学

工程名称
江苏省海州高级中学东校区规划与建筑设计
--教学楼

竣工图

施工单位	江苏中粟建设工程有限公司		
编制人	王显平	审核人	
技术负责人		编制日期	2016.8.8
监理单位	连云港市建设监理有限公司		
总监		现场监理	丁引浩

中华人民共和国一级注册建筑师
姓名：张澜
注册号：3200004-046
有效期：至2015年12月

图名
1#楼梯详图

项目编号	2014-1304A	专业	建筑
设计阶段	施工图	图纸编号	J401-G1
版号	A	出图日期	2014.11.24

7

卷内备考表

本卷共有文件材料 7 页，其中；

文字材料 / 页，图样材料 7 页，

照片 / 张。

说明：

立卷人：刘永昭

2019 年 8 月 19 日