卷 内 目 录

工程名称：江苏省海州高级中学东校区-艺体楼 图（**建筑 101~201 竣工图**） 共 16 卷 第 5 卷

序号	文件编号	文件材料题名	责任者	页数	页次	备注
1	建筑-J101-G2	一层平面图	东南大学建筑设计研究院有限公司	1	1	
2	-J102-G2	二层平面图		1	2	
3	-J103-G2	三层平面图		1	3	
4	-J104	组合屋顶平面图		1	4	
5	-J201-G1	北立面图 南立面图		1	5	-5

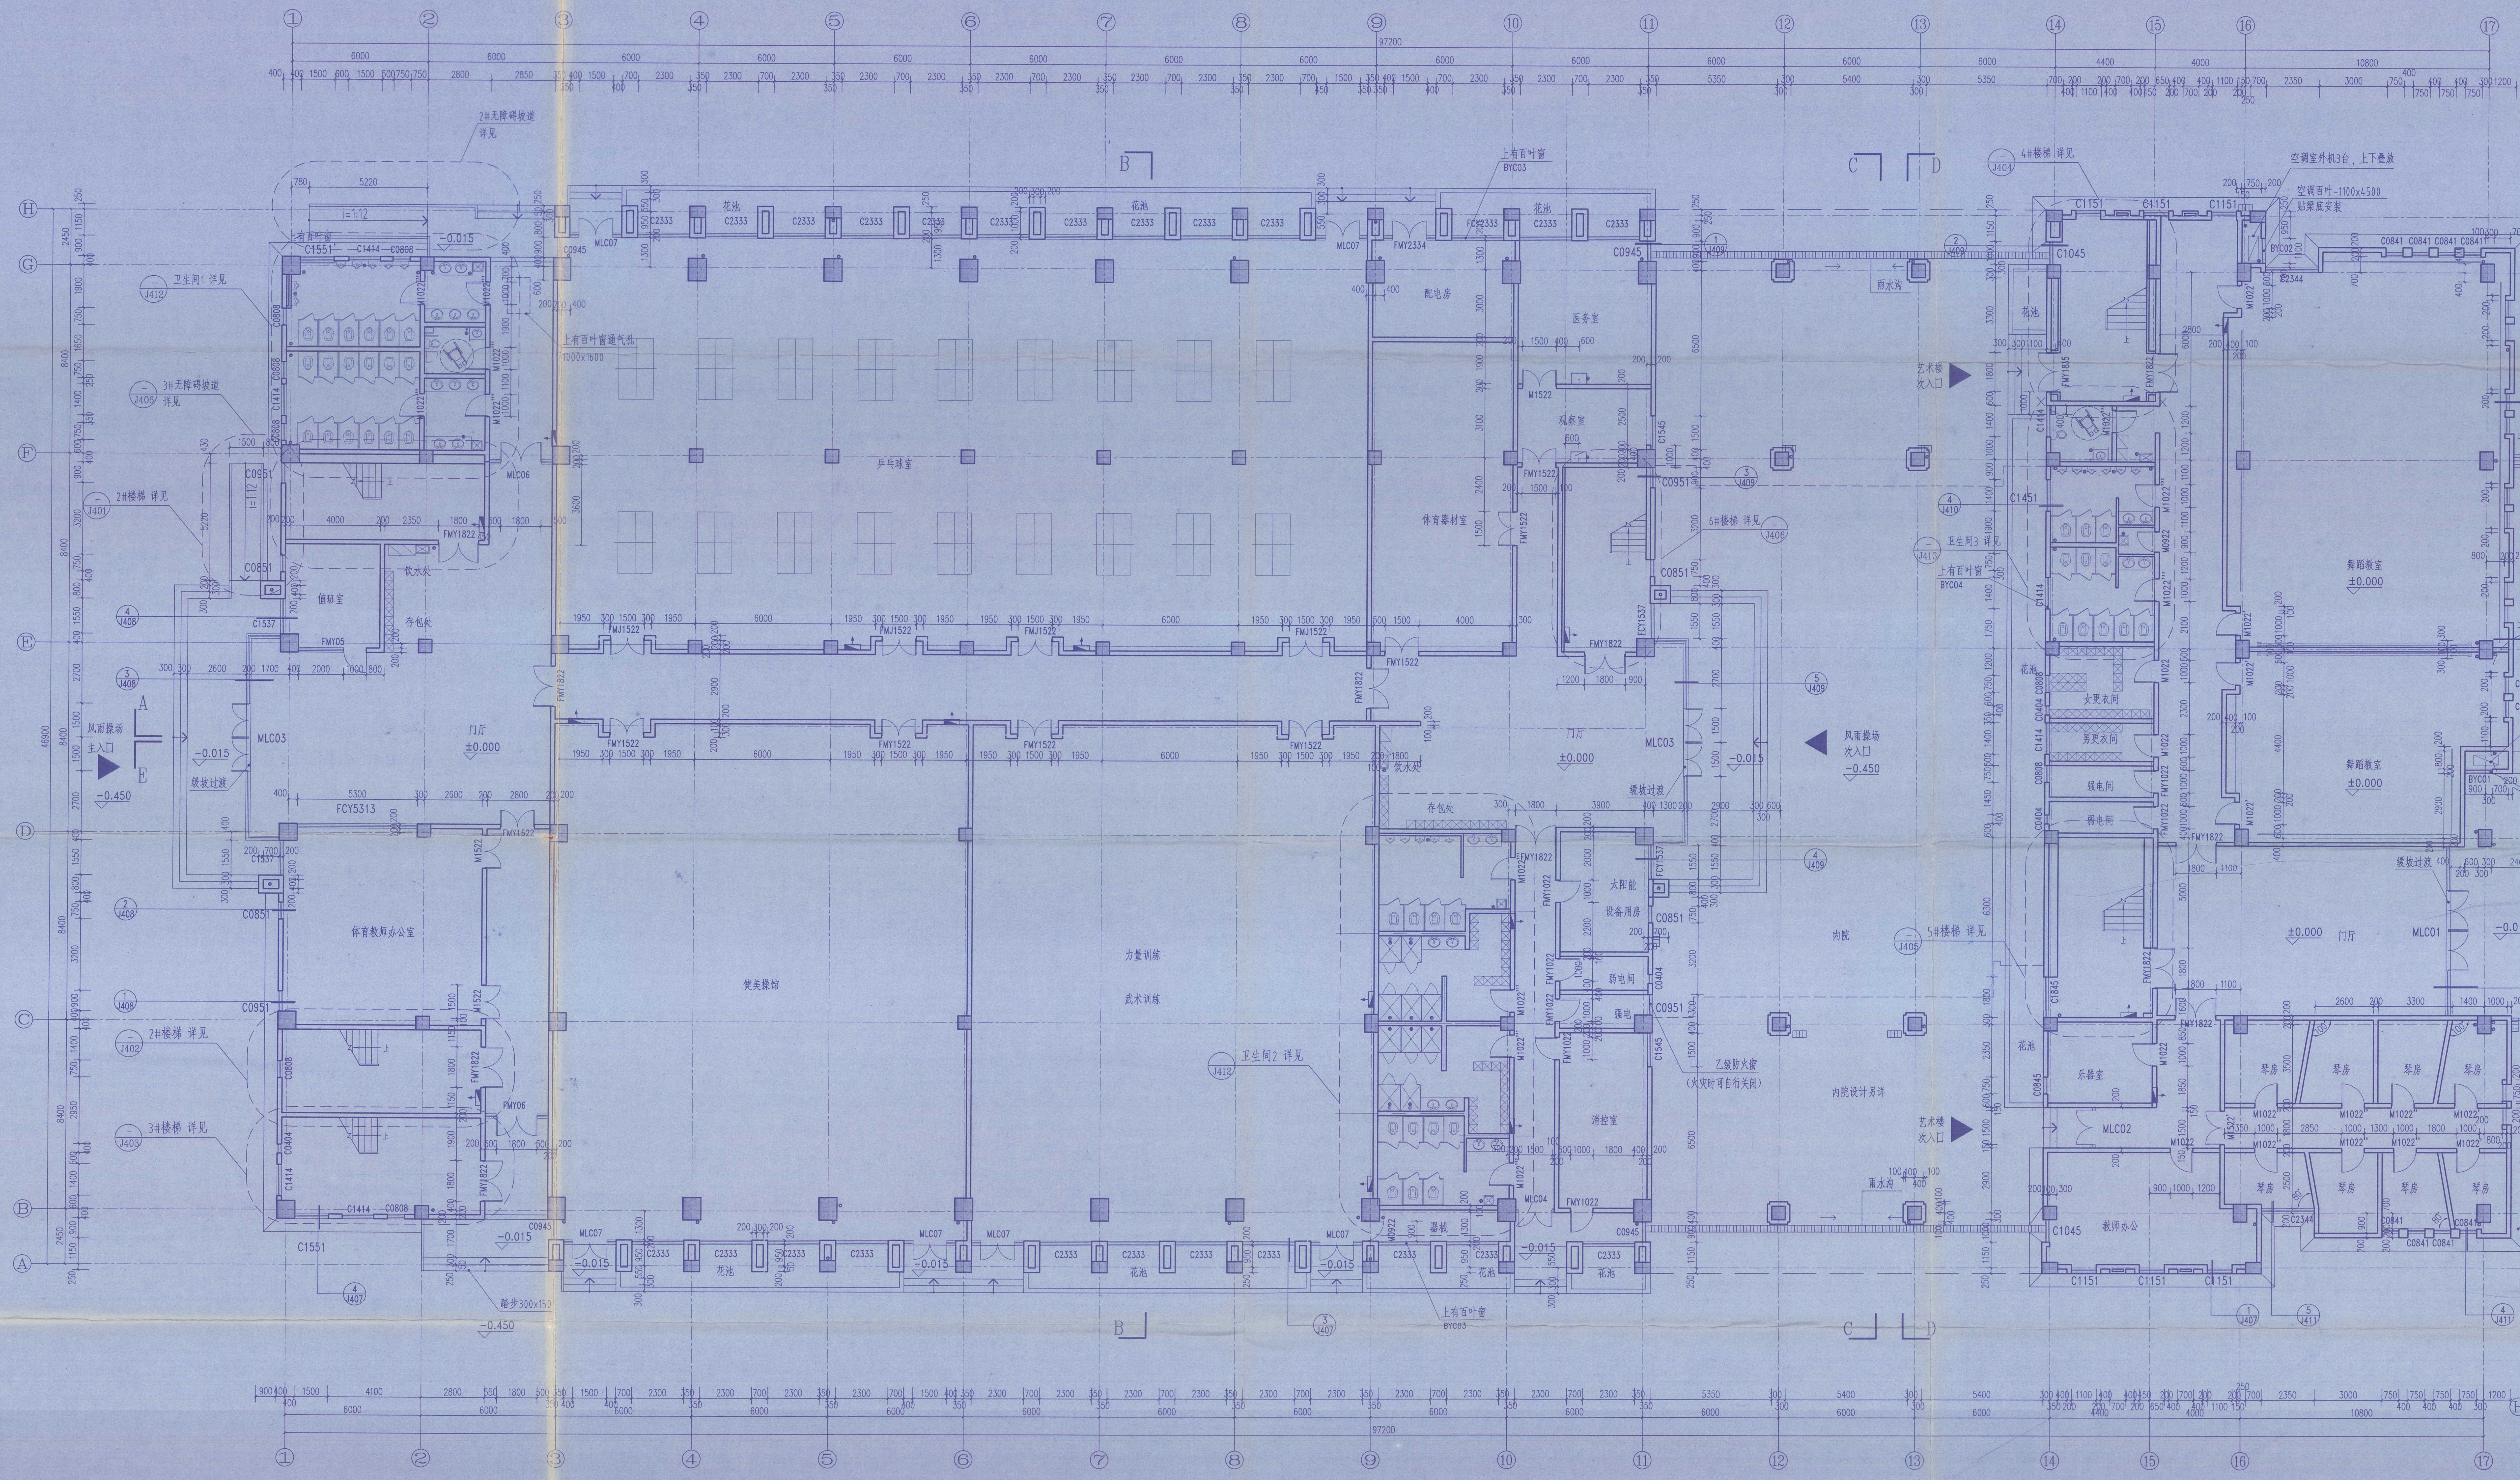

一层平面图 1:100

本单体轴网自成体系。

本层面积: 4147平米
总建筑面积: 10219平米

注: 1.本图以毫米为单位,±0.00标高相当于4.750米
2.图中所注标高为建筑标高,以米为单位
3.图中除注明100墙外,其余均为
200墙。
4.框架结构柱网详结施
5.留有孔洞部分，须做安全防护栏杆处理
6.凡高度低于800的窗台，均设1100高护窗栏杆。
7.所有临空栏杆下做100高混凝土翻边。
8.无障碍卫生间比室内标高低0.015M,并以斜坡过渡；
其它卫生间比室内标高低0.02M,且均做1%坡度坡向出水口。
卫生间详图详J416。地漏位置详水施
9.无障碍入口处高差0.015米，并以斜坡过渡。
10.风井内侧水泥砂浆粉面，随砌随抹。
11.设备管井门均设高于楼面建筑标高100的门槛；
12.图例 为消火栓箱,消火栓位置参见给排水施工图

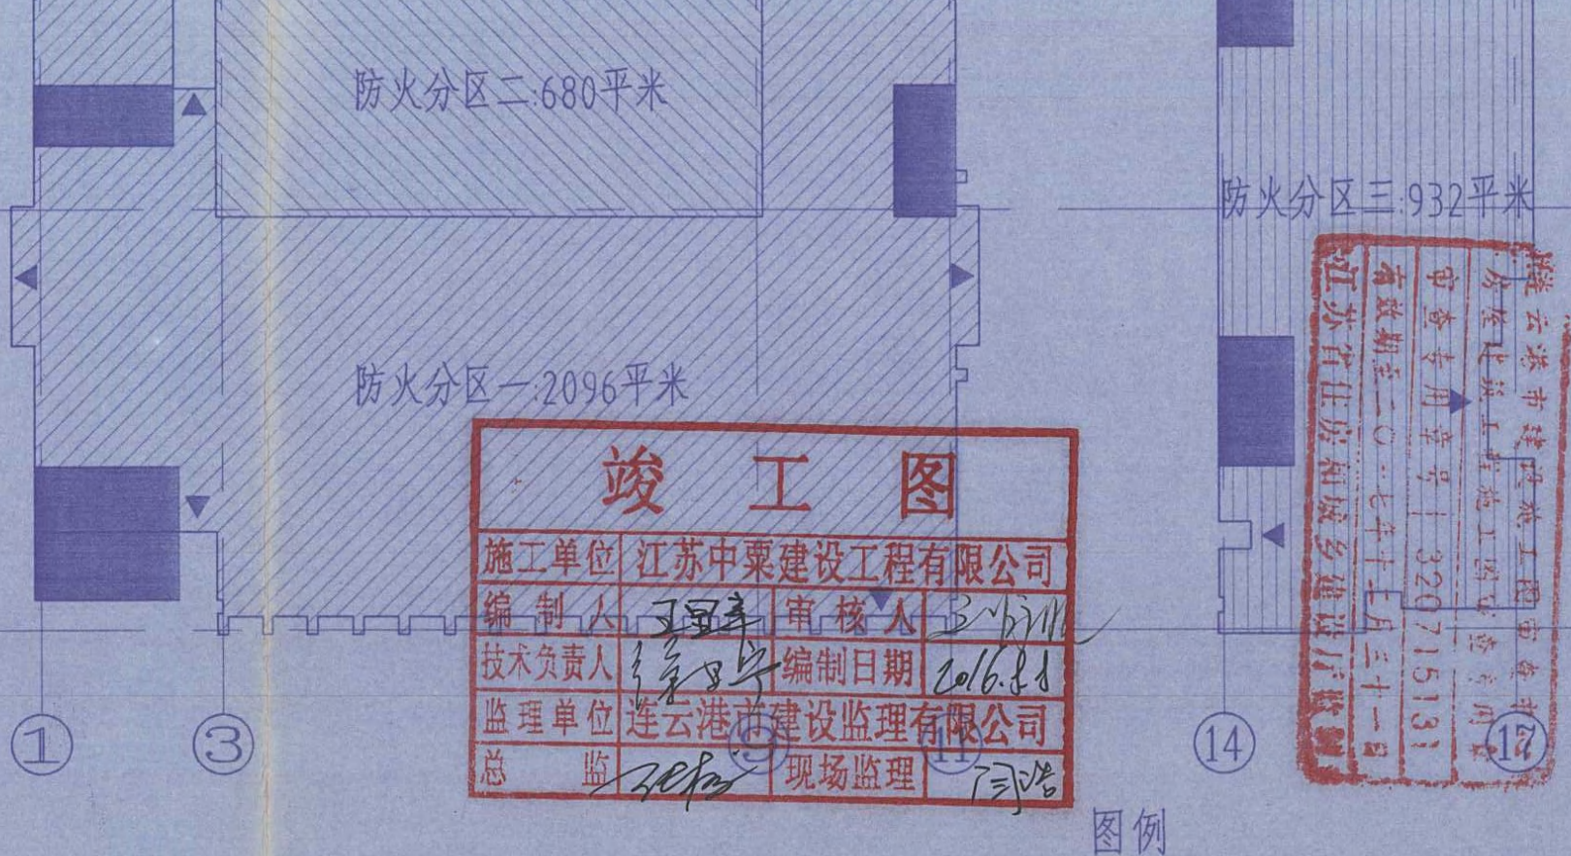

防火分区示意图

图例
▬ 疏散口位置

竣工图

施工单位	江苏中粟建设工程有限公司		
编制人	王星寿	审核人	王小川
技术负责人	徐国宇	编制日期	2016.8.8
监理单位	连云港市建设监理有限公司		
总监	张松	现场监理	门浩

连云港市建设工程施工图审查专用章 3207151131 有效期至二〇一七年十二月三十一日 江苏省住房和城乡建设厅监制

- 本图纸的著作权及其他相关权益属东南大学建筑设计研究院有限公司所有，图中所含的专有技术应予以保密，未经本公司书面许可，不得复制或将信息提供给第三方。
- 本图未加盖本公司出图专用章无效。

江苏省工程勘察设计出图专用章 东南大学建筑设计研究院有限公司 A132 有效期至二〇一六年九月三十日 江苏省住房和城乡建设厅监制

出图签章

中华人民共和国一级注册建筑师
姓 名: 滕衍泽
注册号: 3200004-061
有效期: 至2015年12月

执业签章

东南大学建筑设计研究院有限公司
ARCHITECTS & ENGINEERS CO.,LTD OF SOUTHEAST UNIVERSITY

方案	张澜 王小嘉 倪慧	张澜 王小嘉 倪慧
专业负责人	滕衍泽	滕衍泽
设计	王小嘉	王小嘉
校核	张澜	张澜
审核	滕衍泽	滕衍泽
项目负责人	张澜 倪慧	张澜 倪慧
批准	张澜	张澜
会签栏		
建筑		
结构	黄明	黄明
给排水	鲍迎春	鲍迎春
电气	袁星	袁星
暖通	许东晟	许东晟
智能		

建设单位
江苏省海州高级中学

项目名称
江苏省海州高级中学东校区规划与建筑设计
--艺体楼

图名
一层平面图

项目编号	2014-1304C	专业	建筑
设计阶段	施工图	图纸编号	J101-G2
版号	A	出图日期	2015.11.13

- 本图纸的著作权及其他相关权益属东南大学建筑设计研究院有限公司所有，图中所含的专有技术应予以保密，未经本公司书面许可，不得复制或将信息提供给第三方。
- 本图未加盖本公司出图专用章无效。

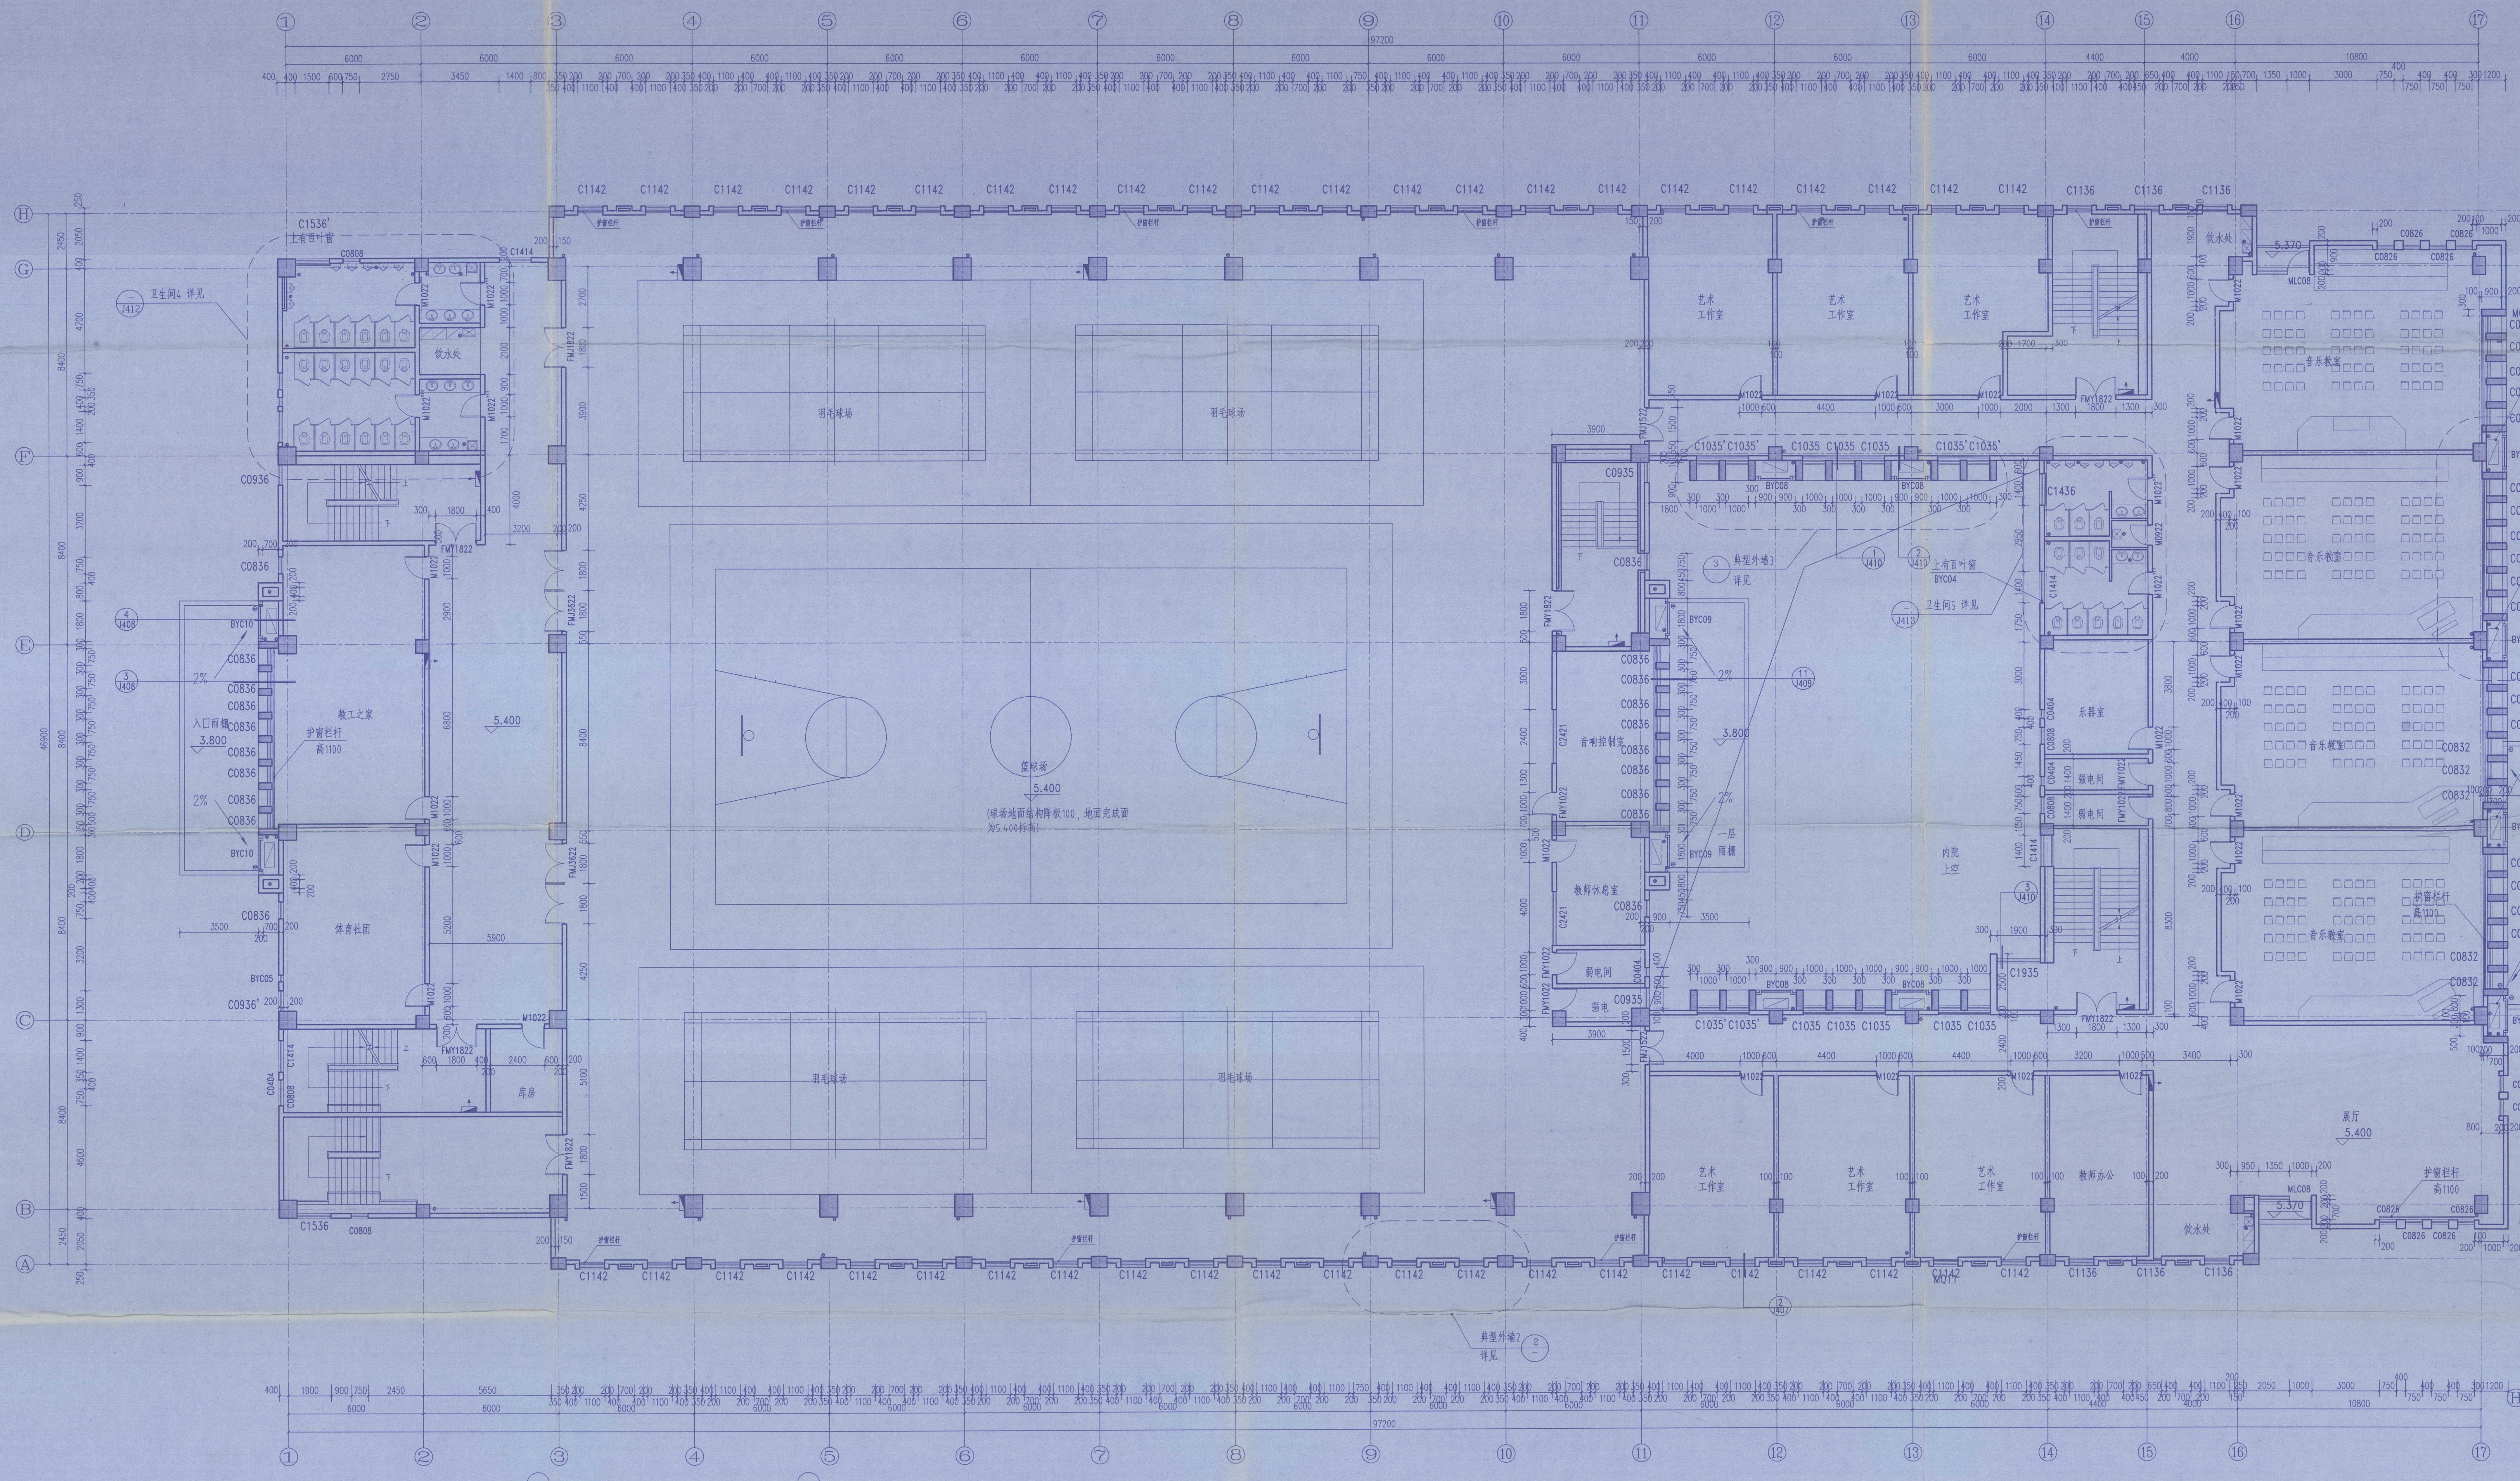
羽毛球场
篮球场
5.400
(球场地面结构厚度100，地面完成面为5.400标高)
艺术工作室
音乐教室
教工之家
体育社团
音响控制室
教师休息室
器乐室
教师办公
内院上空
展厅
饮水处
库房
入口雨棚
3.800
3.400
护窗栏杆高1100
空调室外机
典型外墙2详见
97200

二层平面图 1:100

本层面积: 4177平米

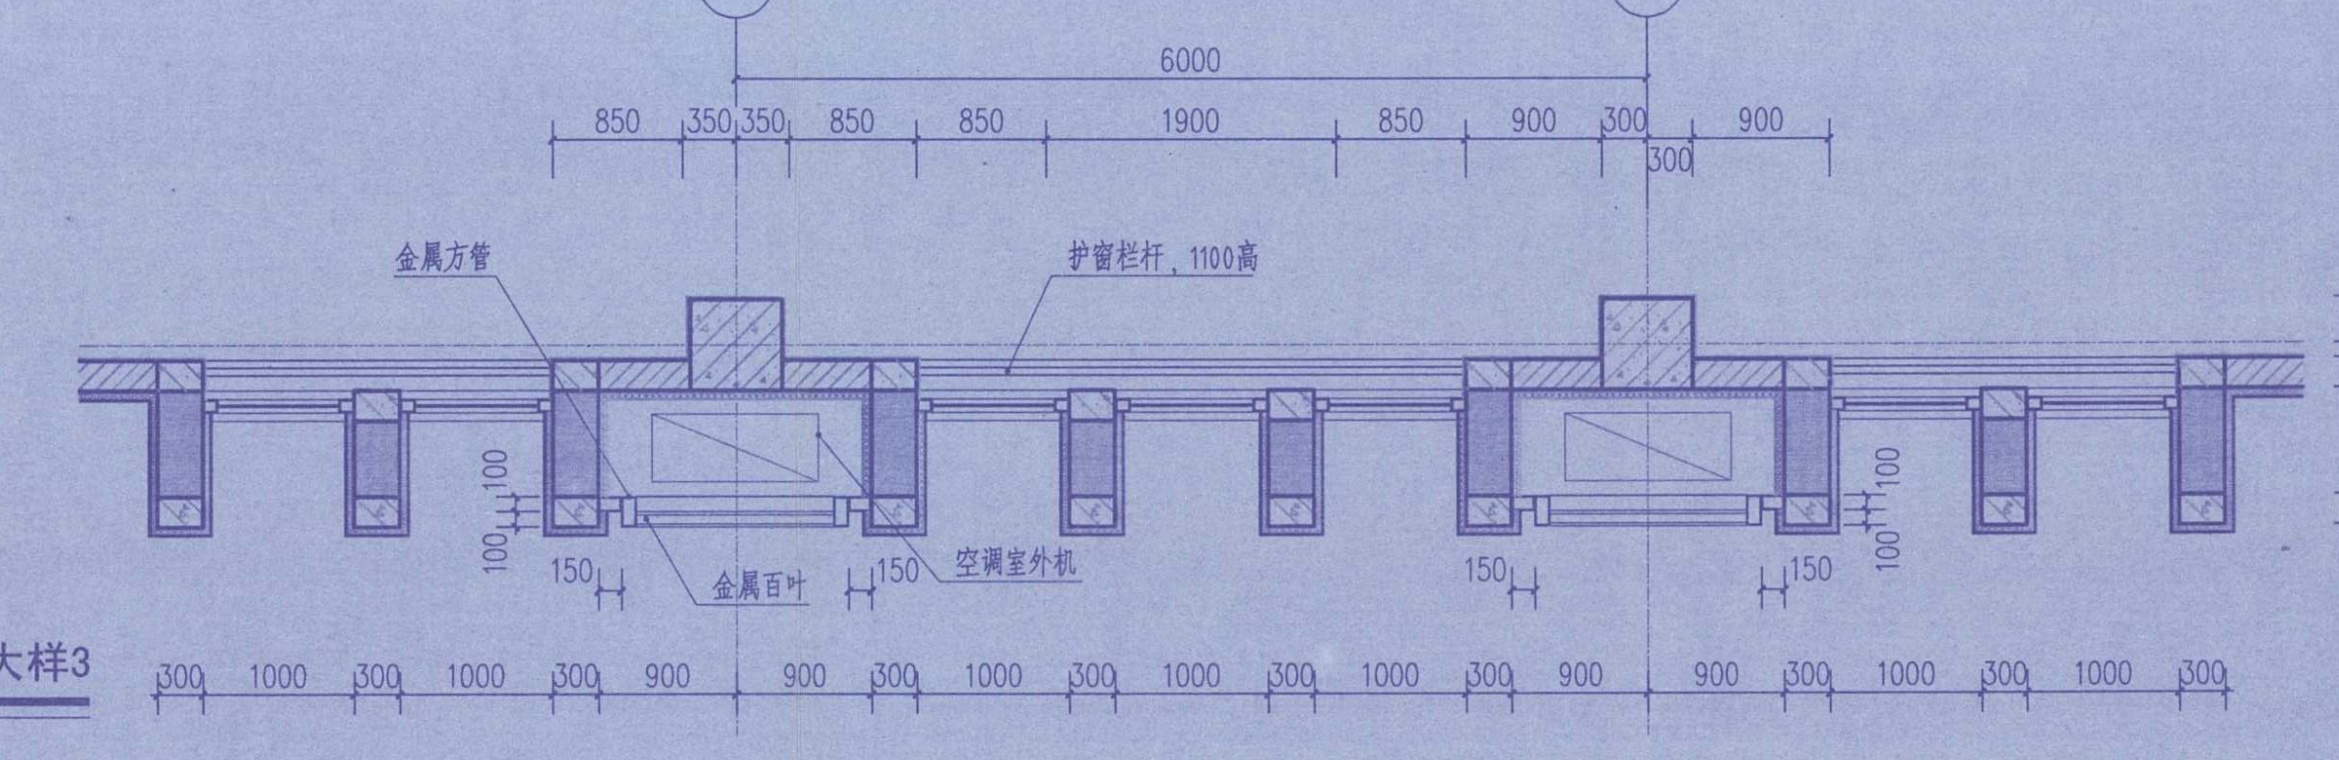

典型外墙平面大样3

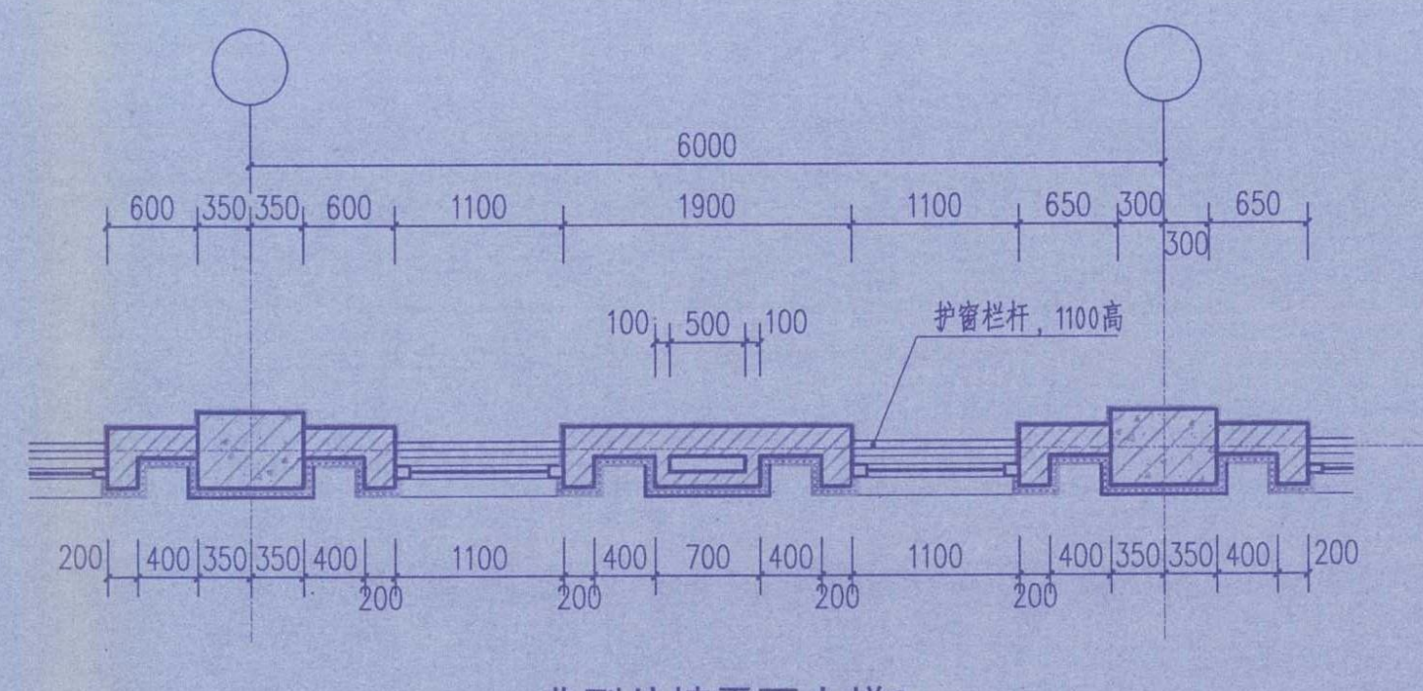
6000
护窗栏杆, 1100高

典型外墙平面大样2

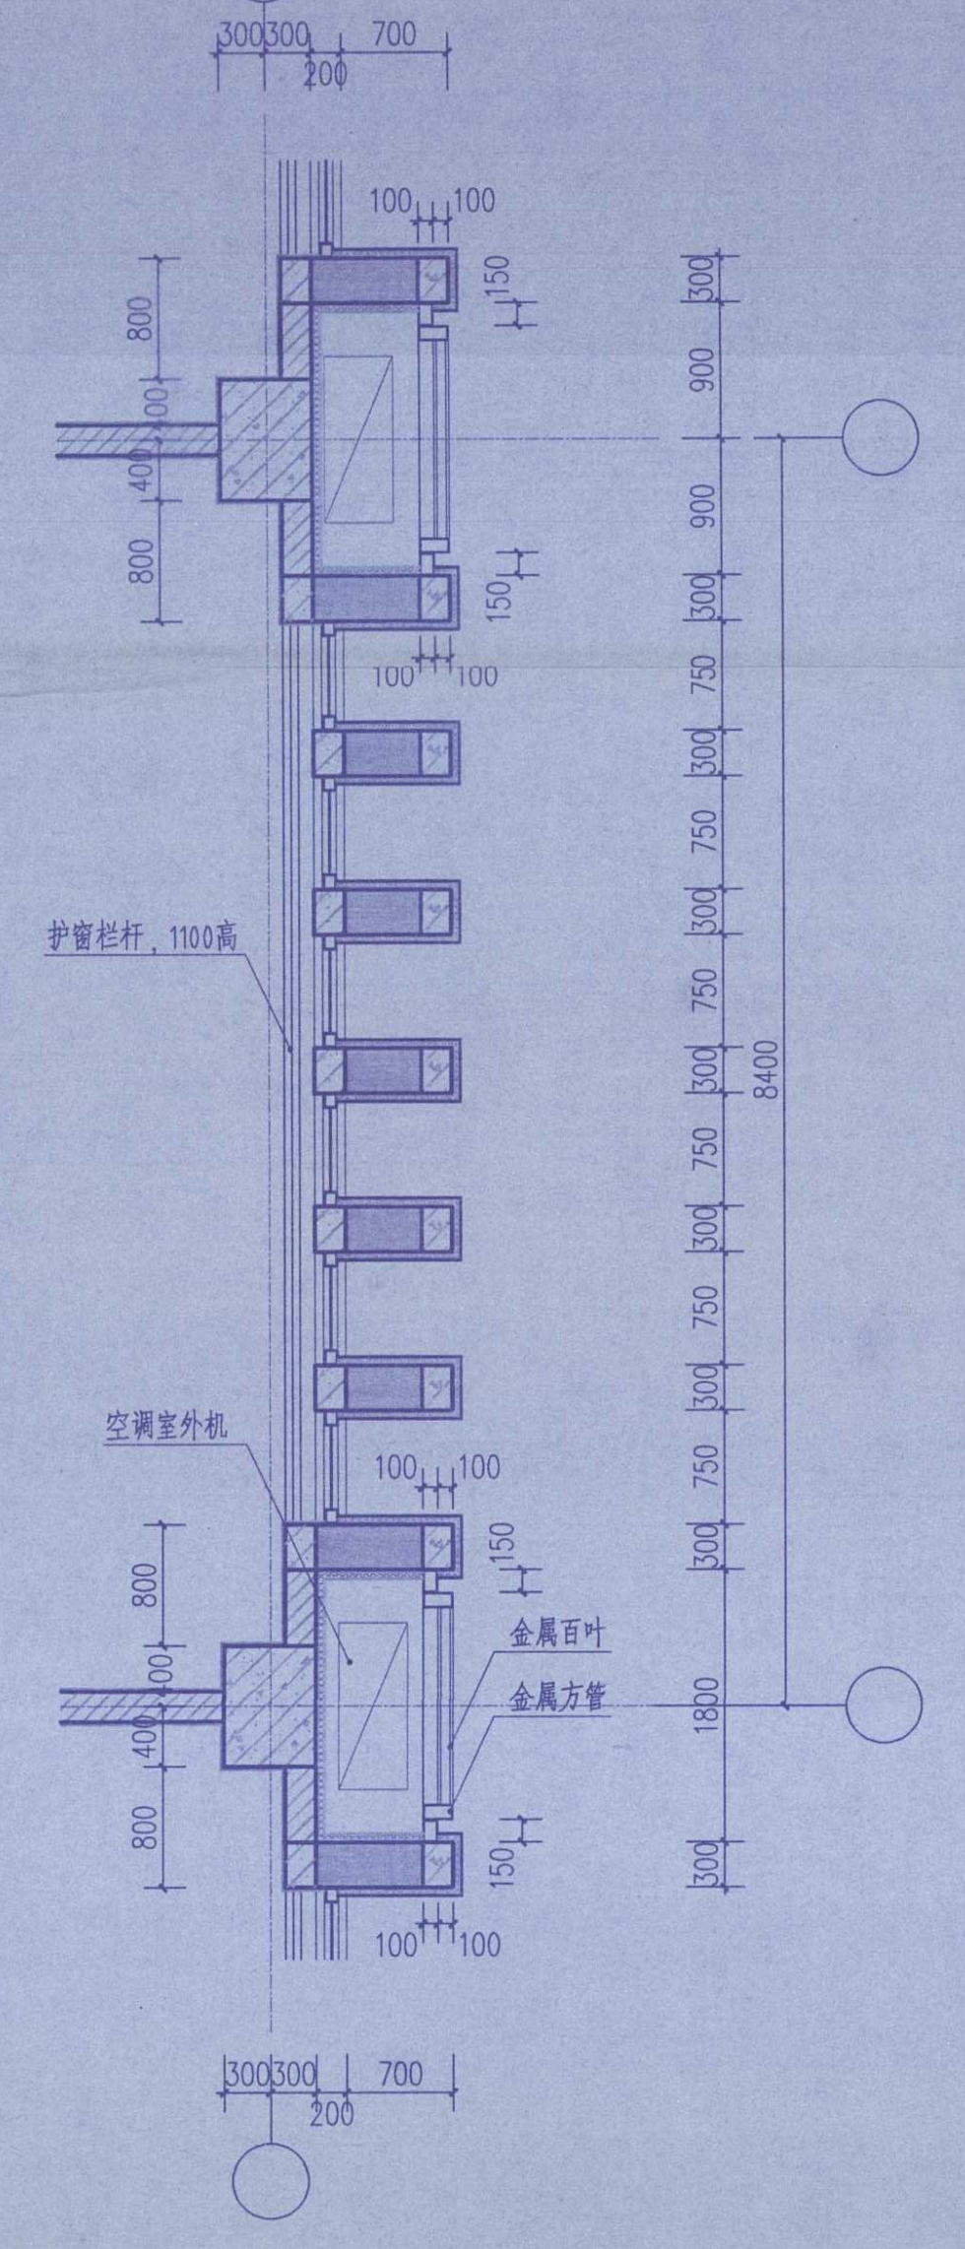
护窗栏杆, 1100高
金属方管
空调室外机

典型外墙平面大样1

图例

▨	砖砌体
▨	钢筋混凝土
■	ALC板
▩	保温材料

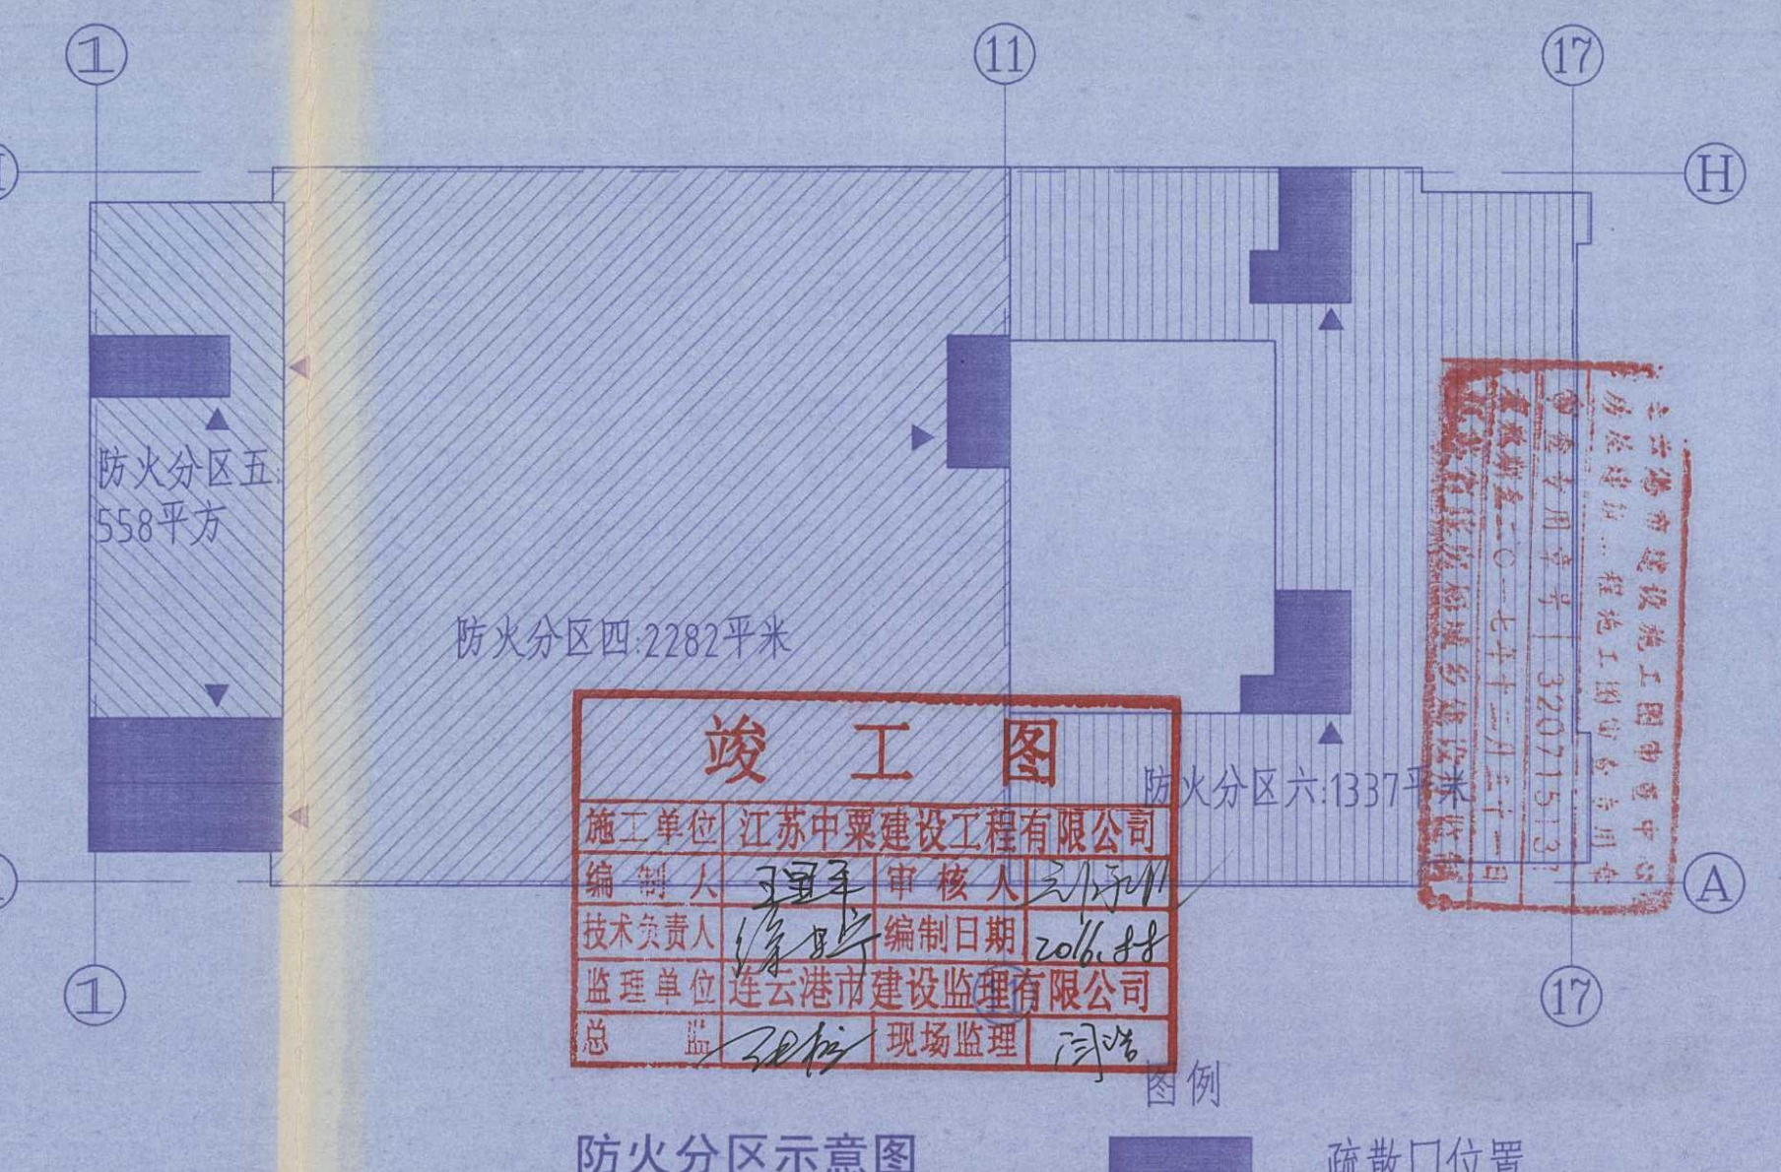
防火分区五 558平方
防火分区四:2282平米
防火分区六:1337平米

防火分区示意图

图例

■ 疏散口位置

竣 工 图

施工单位	江苏中粟建设工程有限公司		
编制人	王国平	审核人	
技术负责人	徐时	编制日期	2016.8.8
监理单位	连云港市建设监理有限公司		
总监		现场监理	

江苏省工程勘察设计出图专用章
[redacted]
有效期至二〇一六年九月三十日

出图签章

中华人民共和国一级注册建筑师
姓 名: 滕衍泽
注册号: 3200004-061
有效期: 至2015年12月

执业签章

东南大学建筑设计研究院有限公司
ARCHITECTS & ENGINEERS CO.,LTD OF SOUTHEAST UNIVERSITY

方案	张澜 王小嘉 倪慧	张澜 王小嘉 倪慧
专业负责人	滕衍泽	滕衍泽
设计	王小嘉	王小嘉
校核	张澜	张澜
审核	滕衍泽	滕衍泽
项目负责人	张澜 倪慧	张澜 倪慧
批准	张澜	张澜
会签栏		
建筑		
结构	黄明	黄明
给排水	鲍迎春	鲍迎春
电气	袁星	袁星
暖通	许东晟	许东晟
智能		

建设单位

江苏省海州高级中学

项目名称

江苏省海州高级中学东校区规划与建筑设计
--艺体楼

图名

二层平面图

项目编号	2014-1304C	专业	建筑
设计阶段	施工图	图纸编号	J102-G2
版号	A	出图日期	2015.11.13

2

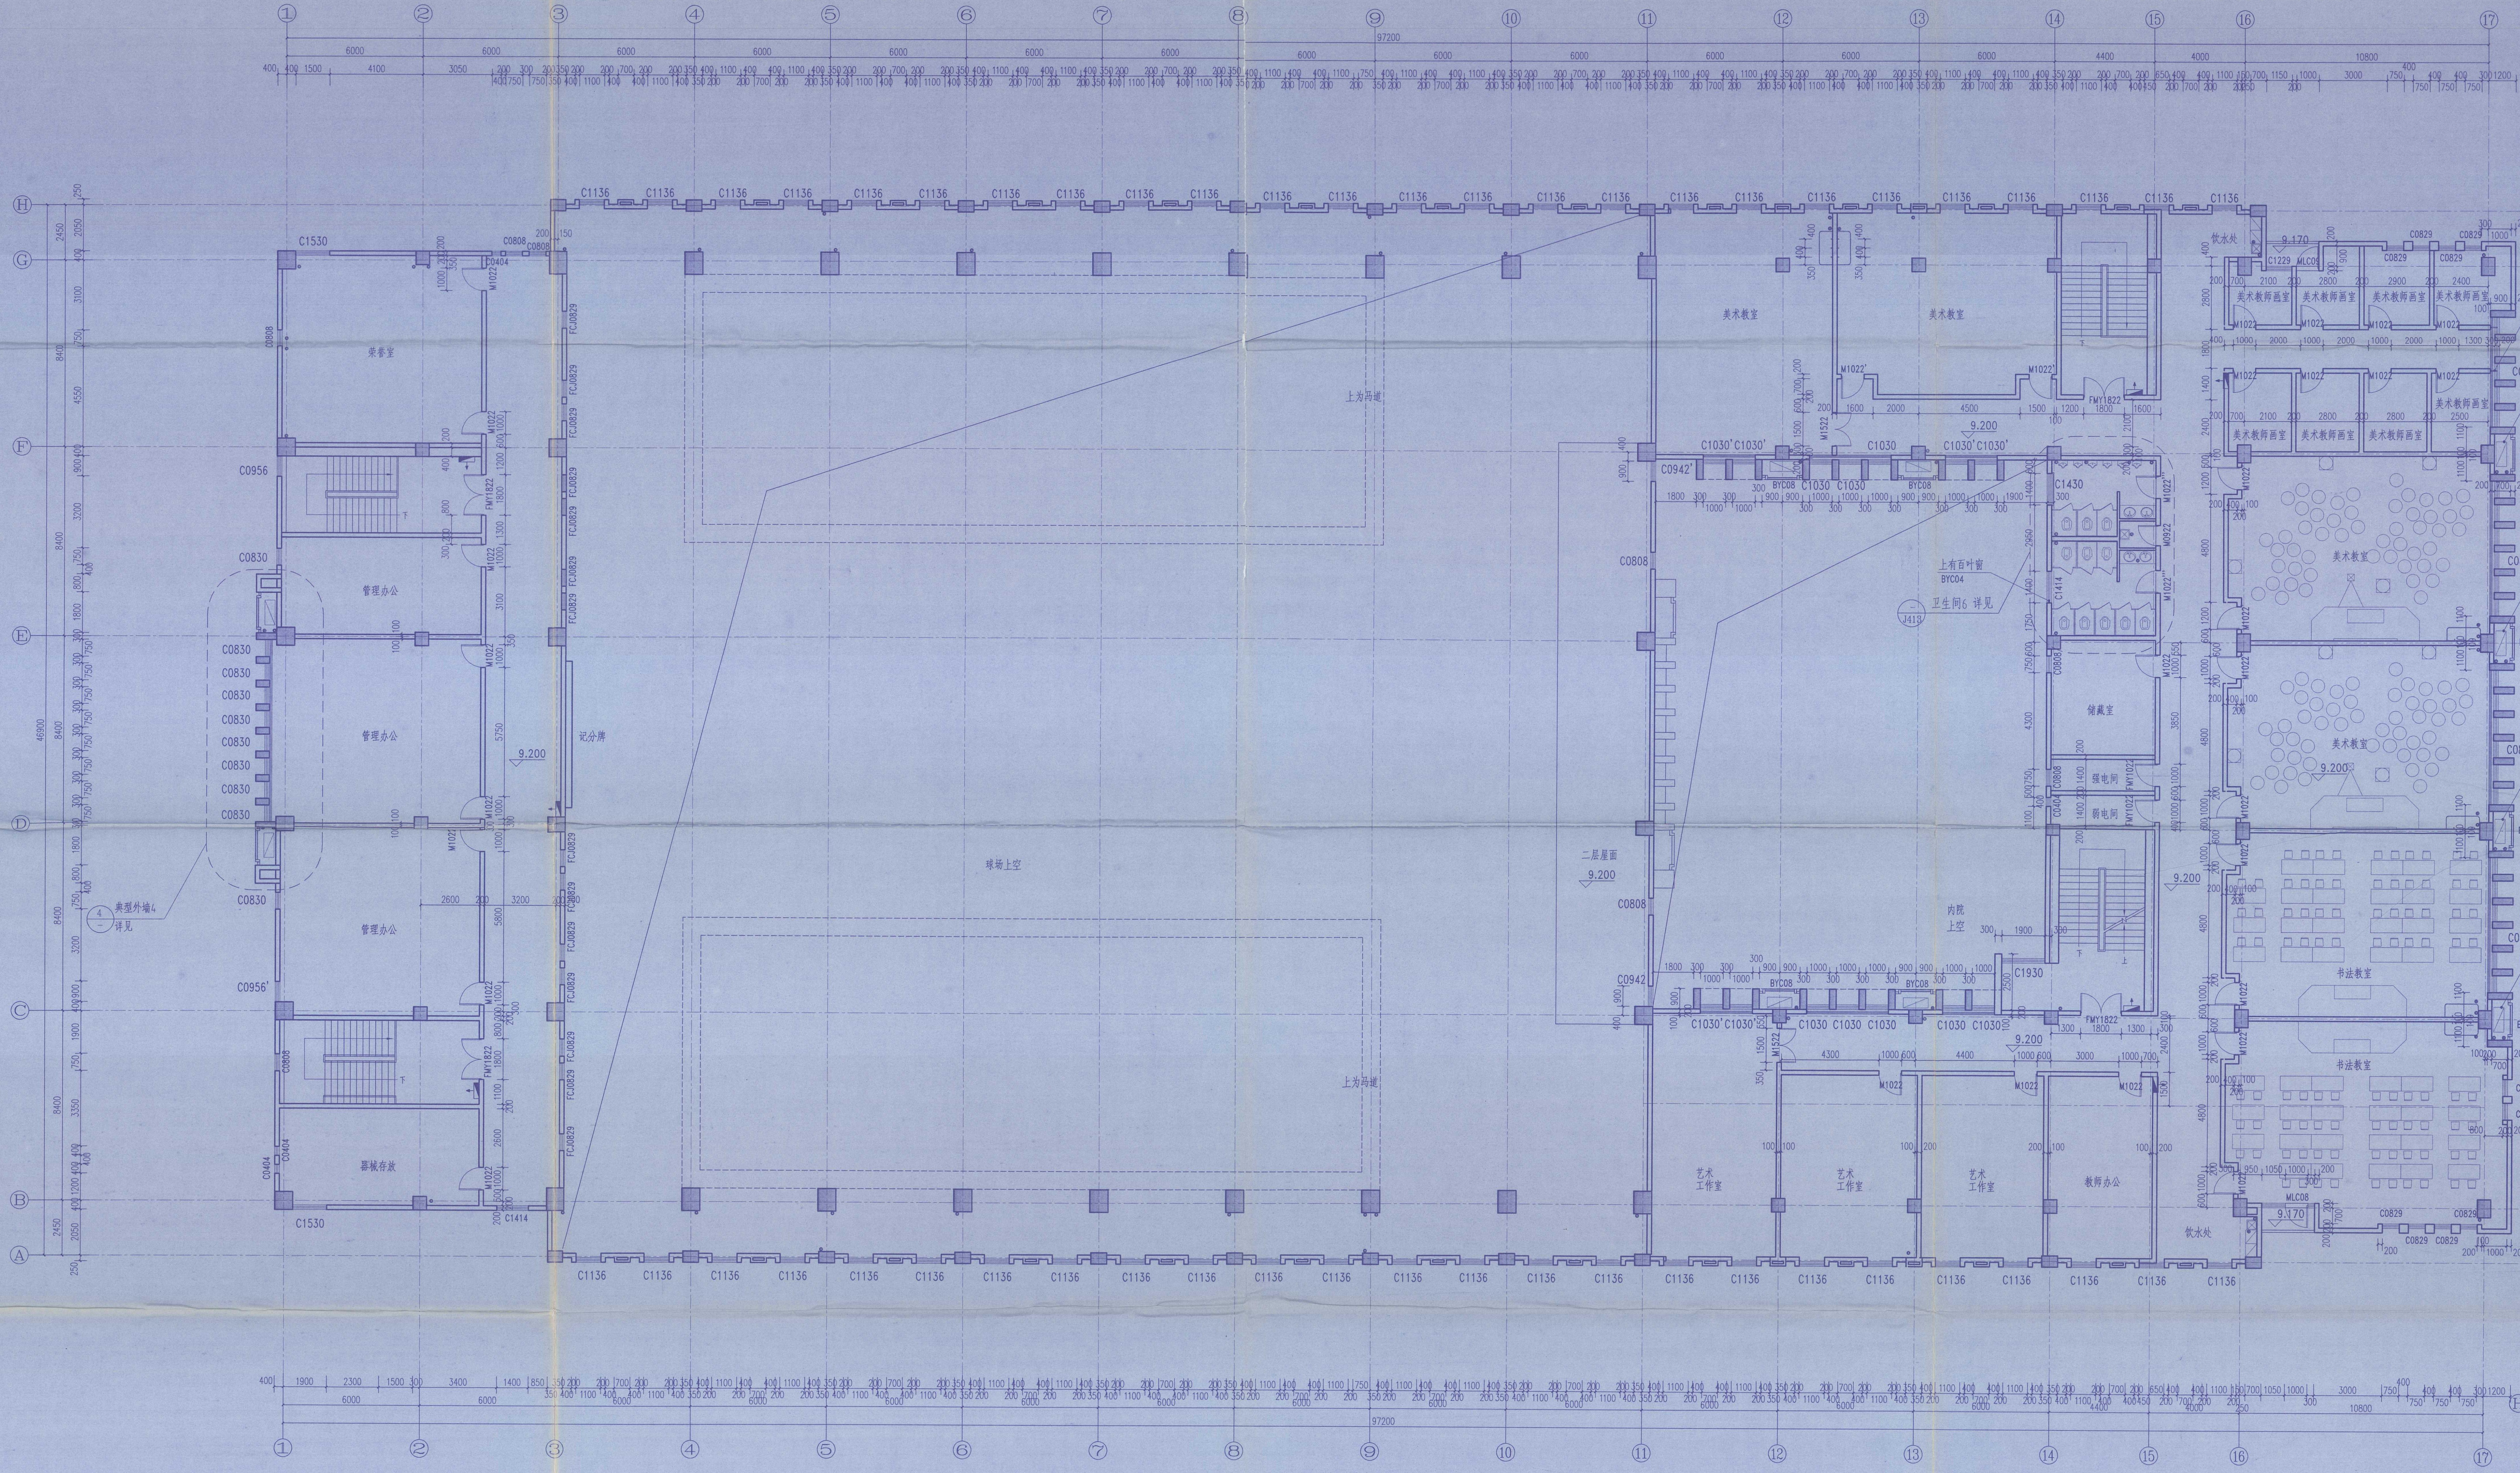
97200
46900
美术教室
美术教师画室
书法教室
艺术工作室
教师办公
管理办公
器械存放
储藏室
弱电间
强电间
球场上空
记分牌
饮水处
卫生间6 详见
典型外墙4 详见
9.200
9.170

三层平面图 1:100

本层面积 1895平米

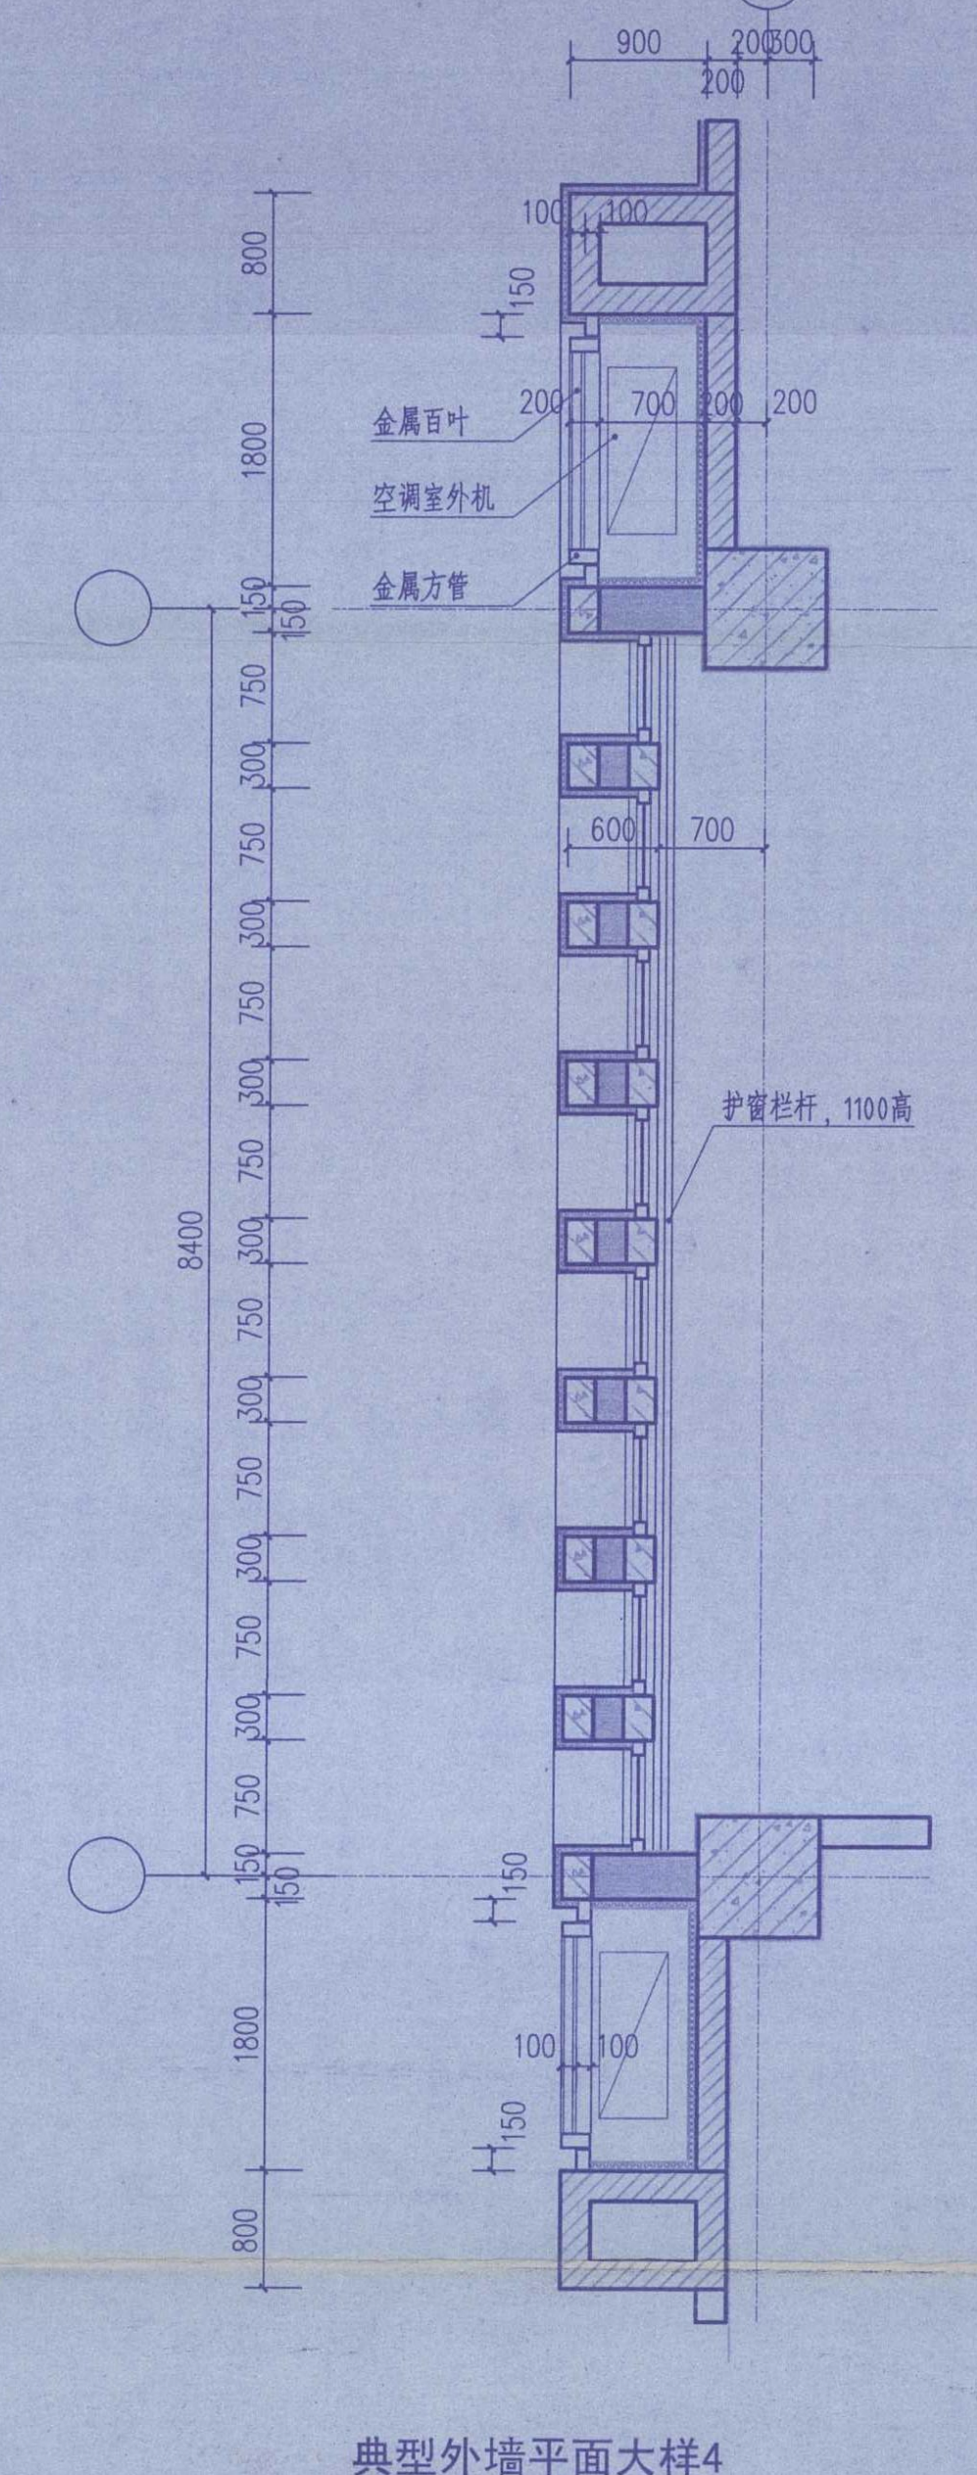

典型外墙平面大样4

图例
- ▨ 砖砌体
- ▨ 钢筋混凝土
- ▬ ALC板
- ▩ 保温材料

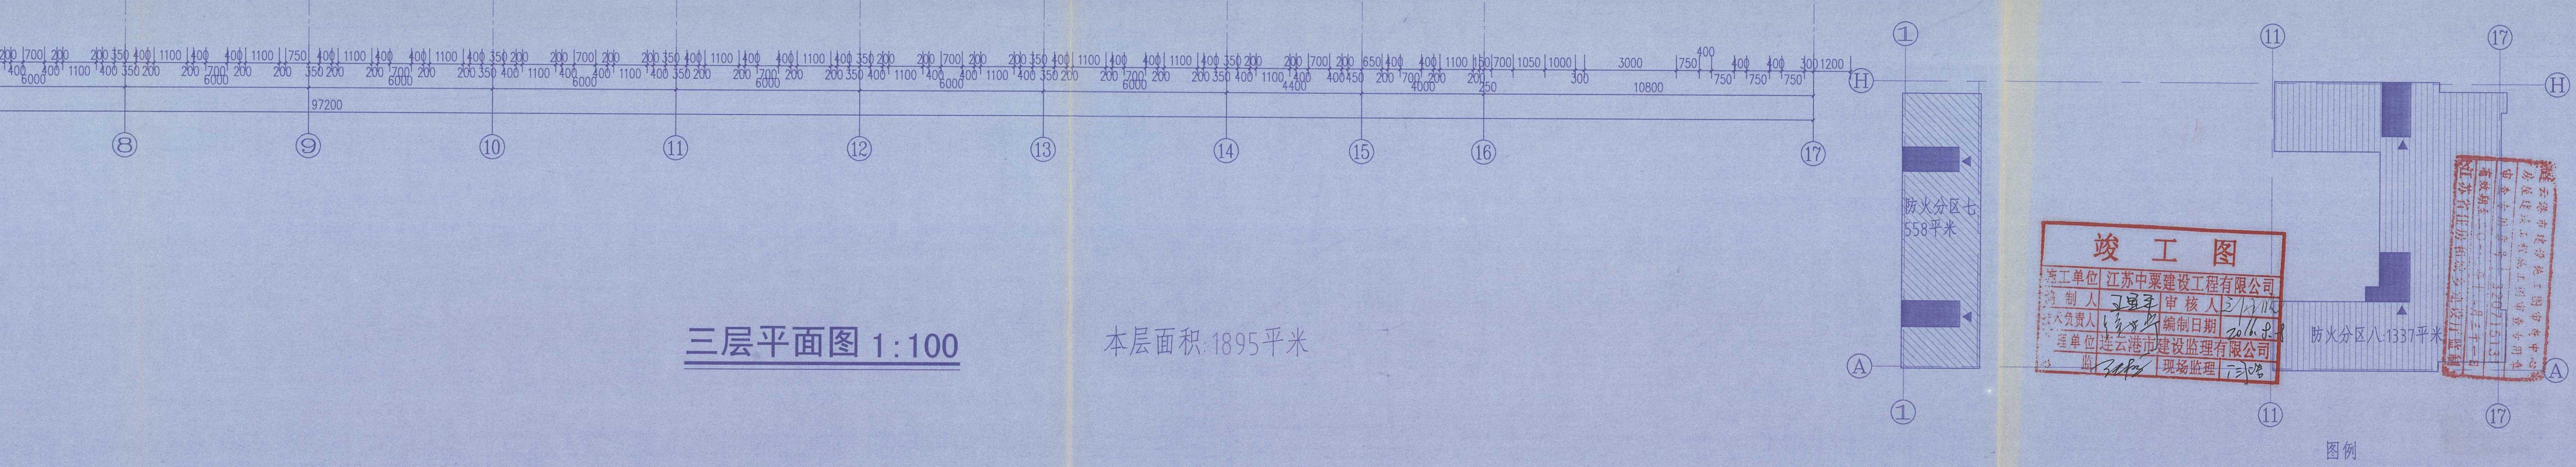
防火分区七:558平米
防火分区八:1337平米

防火分区示意图

图例
▬ 疏散口位置

竣 工 图

施工单位	江苏中粟建设工程有限公司		
编制人	王显平	审核人	王同洲
技术负责人		编制日期	2016.8.8
监理单位	连云港市建设监理有限公司		
总监		现场监理	

连云港市建设工程施工图审查中心 房屋建筑工程施工图审查专用章 320715T3 有效期至二〇一八年十二月三十一日 江苏省住房和城乡建设厅监制

- 本图纸的著作权及其他相关权益属东南大学建筑设计研究院有限公司所有，图中所含的专有技术应予以保密，未经本公司书面许可，不得复制或将信息提供给第三方。
- 本图未加盖本公司出图专用章无效。

江苏省工程勘察设计出图专用章
东南大学建筑设计研究院有限公司
A13
江苏省住房和城乡建设厅监制
有效期至二〇一六年九月三十日

出图签章

中华人民共和国一级注册建筑师
姓 名: 滕衍泽
注册号 3200011-061
有效期:

执业签章

东南大学建筑设计研究院有限公司
ARCHITECTS & ENGINEERS CO., LTD OF SOUTHEAST UNIVERSITY

方 案	张澜 王小嘉 倪慧	张澜 王小嘉 倪慧
专业负责人	滕衍泽	滕衍泽
设 计	王小嘉	王小嘉
校 核	张 澜	张澜
审 核	滕衍泽	滕衍泽
项目负责人	张澜 倪慧	张澜 倪慧
批 准	张 澜	张澜
会签栏		
建 筑		
结 构	黄 明	黄明
给排水	鲍迎春	鲍迎春
电 气	袁 星	袁星
暖 通	许东晟	许东晟
智 能		

建设单位

江苏省海州高级中学

项目名称

江苏省海州高级中学东校区规划与建筑设计
--艺体楼

图 名

三层平面图

项目编号	2014-1304C	专 业	建筑
设计阶段	施工图	图纸编号	J103-G2
版 号	A	出图日期	2015.11.13

3

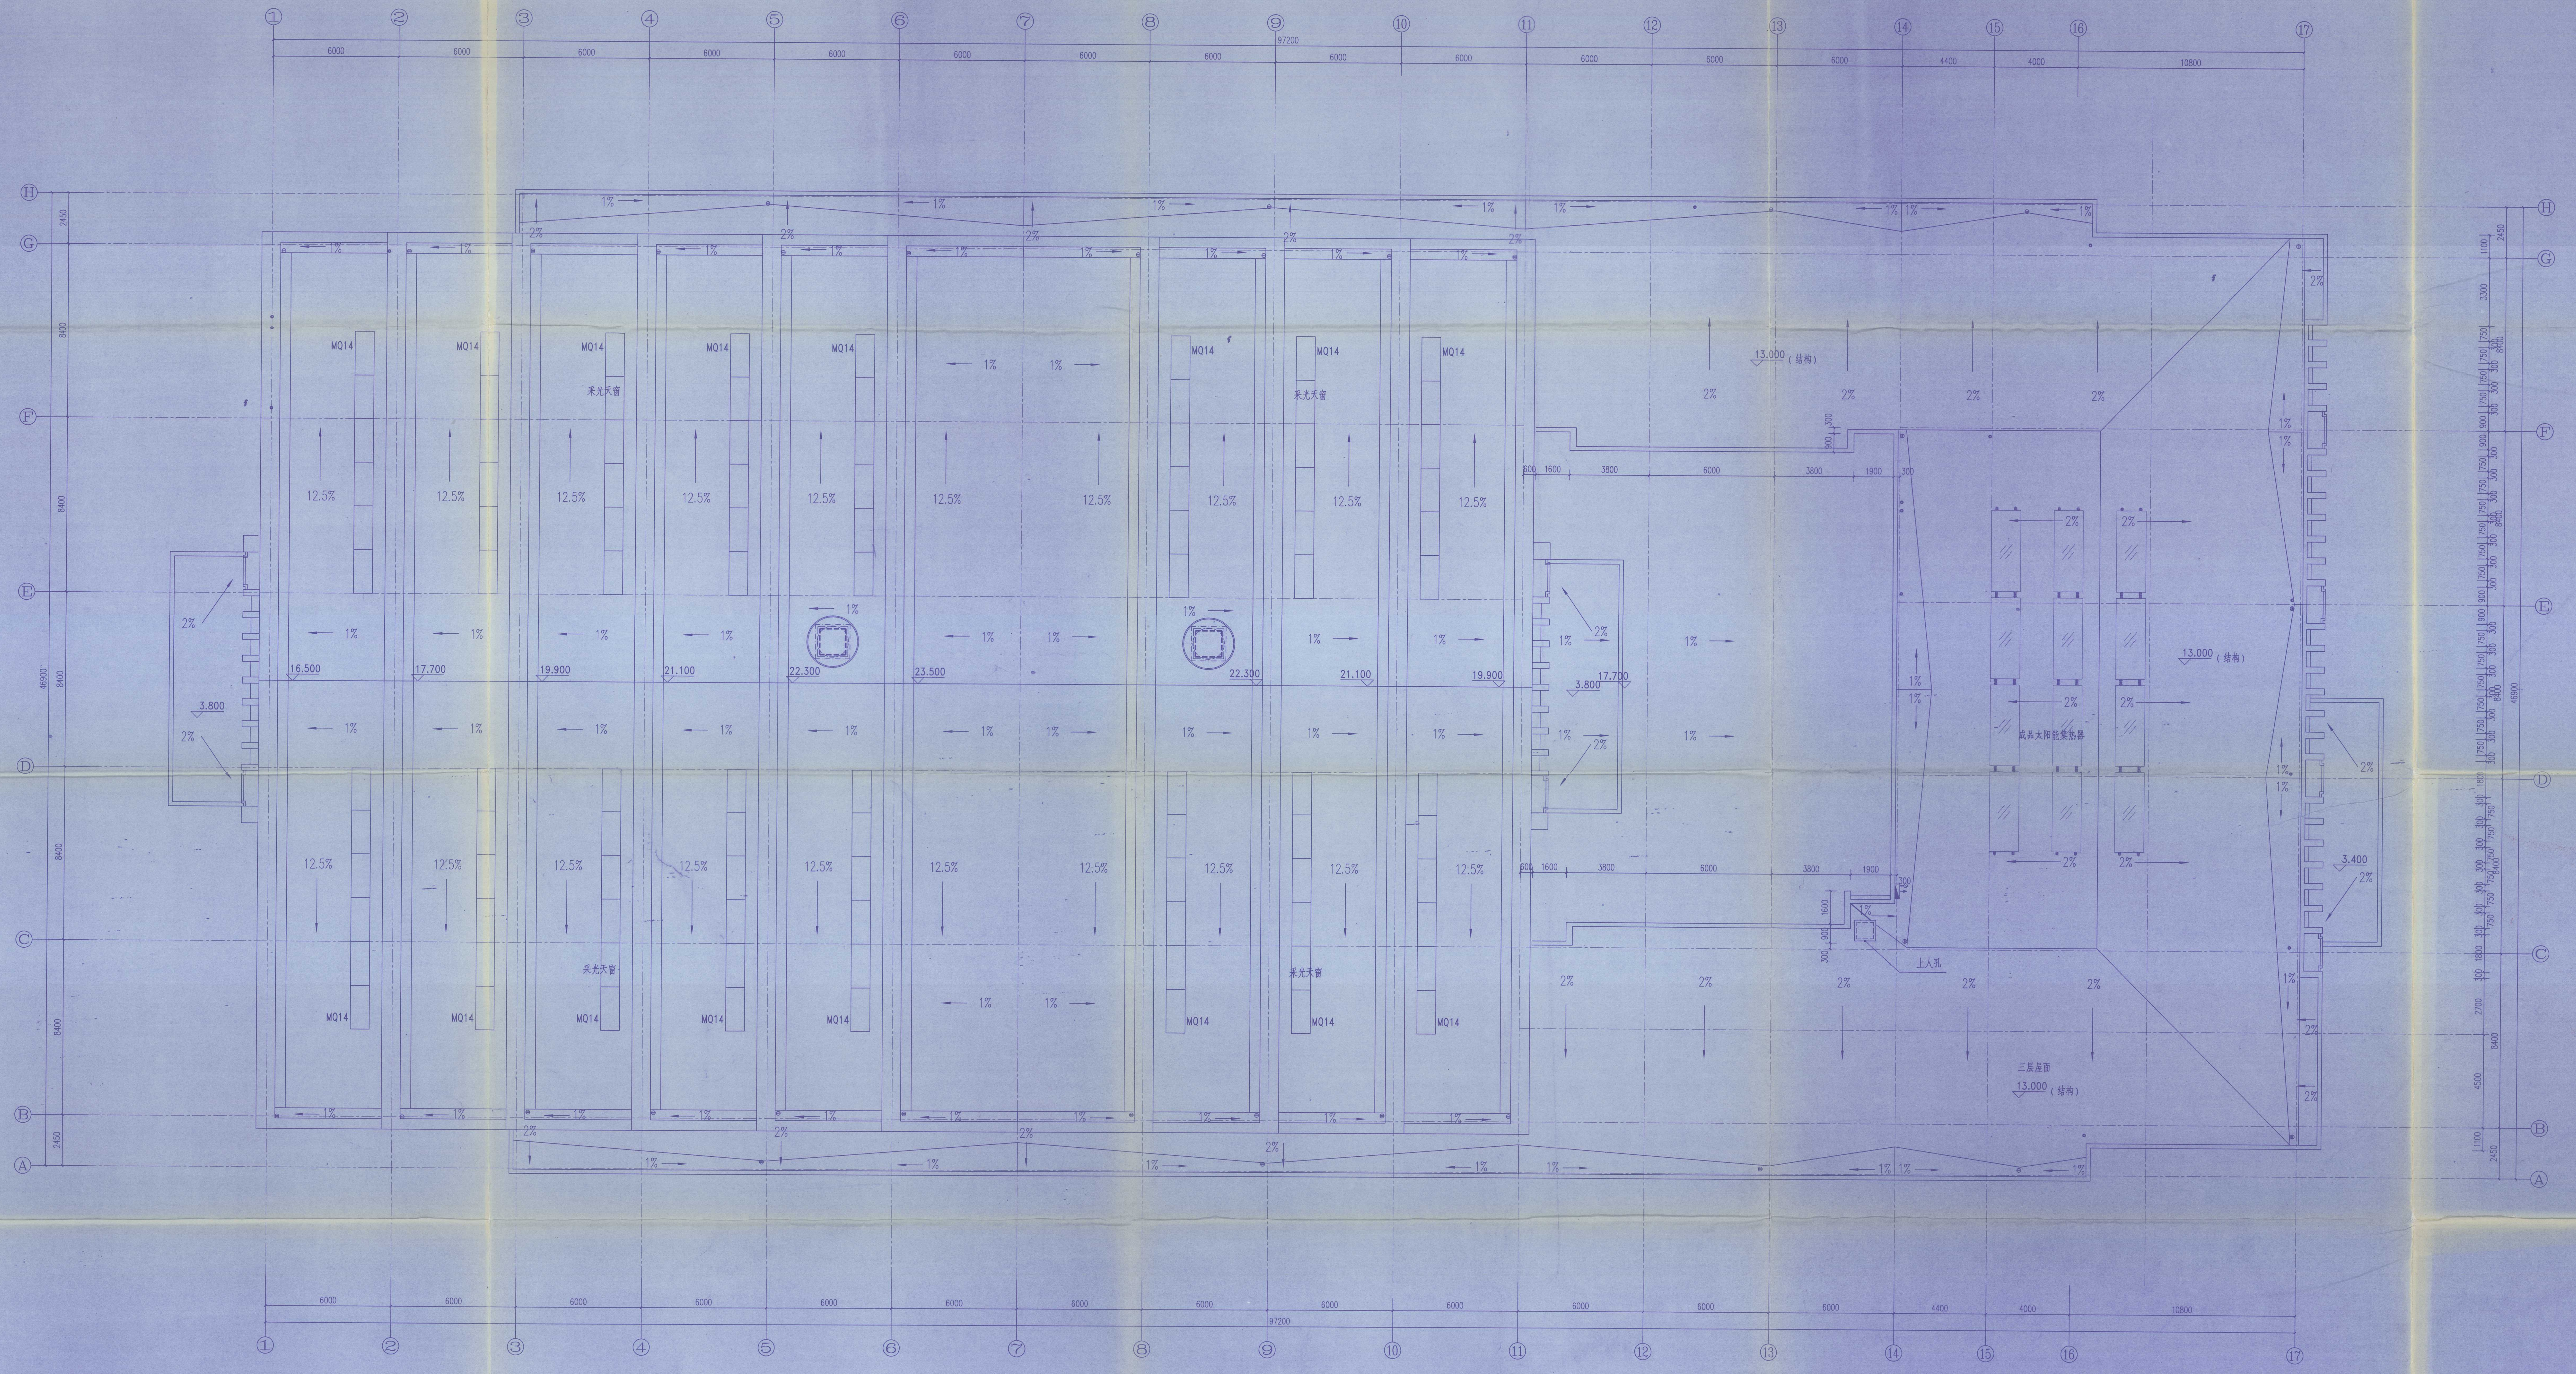
① ② ③ ④ ⑤ ⑥ ⑦ ⑧ ⑨ ⑩ ⑪ ⑫ ⑬ ⑭ ⑮ ⑯ ⑰
Ⓐ Ⓑ Ⓒ Ⓓ Ⓔ Ⓕ Ⓖ Ⓗ
6000
4400
4000
10800
97200
2450
8400
46900
600
1600
3800
1900
300
900
MQ14
采光天窗
12.5%
1%
2%
16.500
17.700
19.900
21.100
22.300
23.500
3.800
3.400
13.000（结构）
成品太阳能集热器
上人孔
三层屋面

组合屋顶平面图 1:100

- 本图纸的著作权及其他相关权益属东南大学建筑设计研究院有限公司所有，图中所含的专有技术应予以保密，未经本公司书面许可，不得复制或将信息提供给第三方。
- 本图未加盖本公司出图专用章无效。

建筑防火设计自审专用章

东南大学建筑设计研究院有限公司（1）
资质证书编号 A132000046
江苏省住房和城乡建设厅监制(A)
有效期至二〇一五年九月三十日

出图签章

中华人民共和国一级注册建筑师
姓 名：滕衍泽
注册号：3200004-061
有效期：至2015年12月

执业签章

东南大学建筑设计研究院有限公司
ARCHITECTS & ENGINEERS CO.,LTD OF SOUTHEAST UNIVERSITY

方案	张澜 王小嘉 倪慧	张澜 王小嘉 倪慧
专业负责人	滕衍泽	滕衍泽
设计	王小嘉	王小嘉
校核	张澜	张澜
审核	滕衍泽	滕衍泽
项目负责人	张澜 倪慧	张澜 倪慧
批准	张澜	张澜
会签栏		
建筑		
结构	黄明	黄明
给排水	鲍迎春	鲍迎春
电气	袁星	袁星
暖通	许东晟	许东晟
智能		

建设单位

江苏省海州高级中学

项目名称

江苏省海州高级中学东校区规划与建筑设计
--艺体楼

图名

组合屋顶平面图

项目编号	2014-1304C	专业	建筑
设计阶段	施工图	图纸编号	J104
版号	A	出图日期	2014.11.24

竣工图

施工单位	江苏中粟建设工程有限公司		
编制人	丁亚平	审核人	[illegible]
技术负责人	[illegible]	编制日期	2016.5.4
监理单位	连云港市建设监理有限公司		
总监	[illegible]	现场监理	[illegible]

4

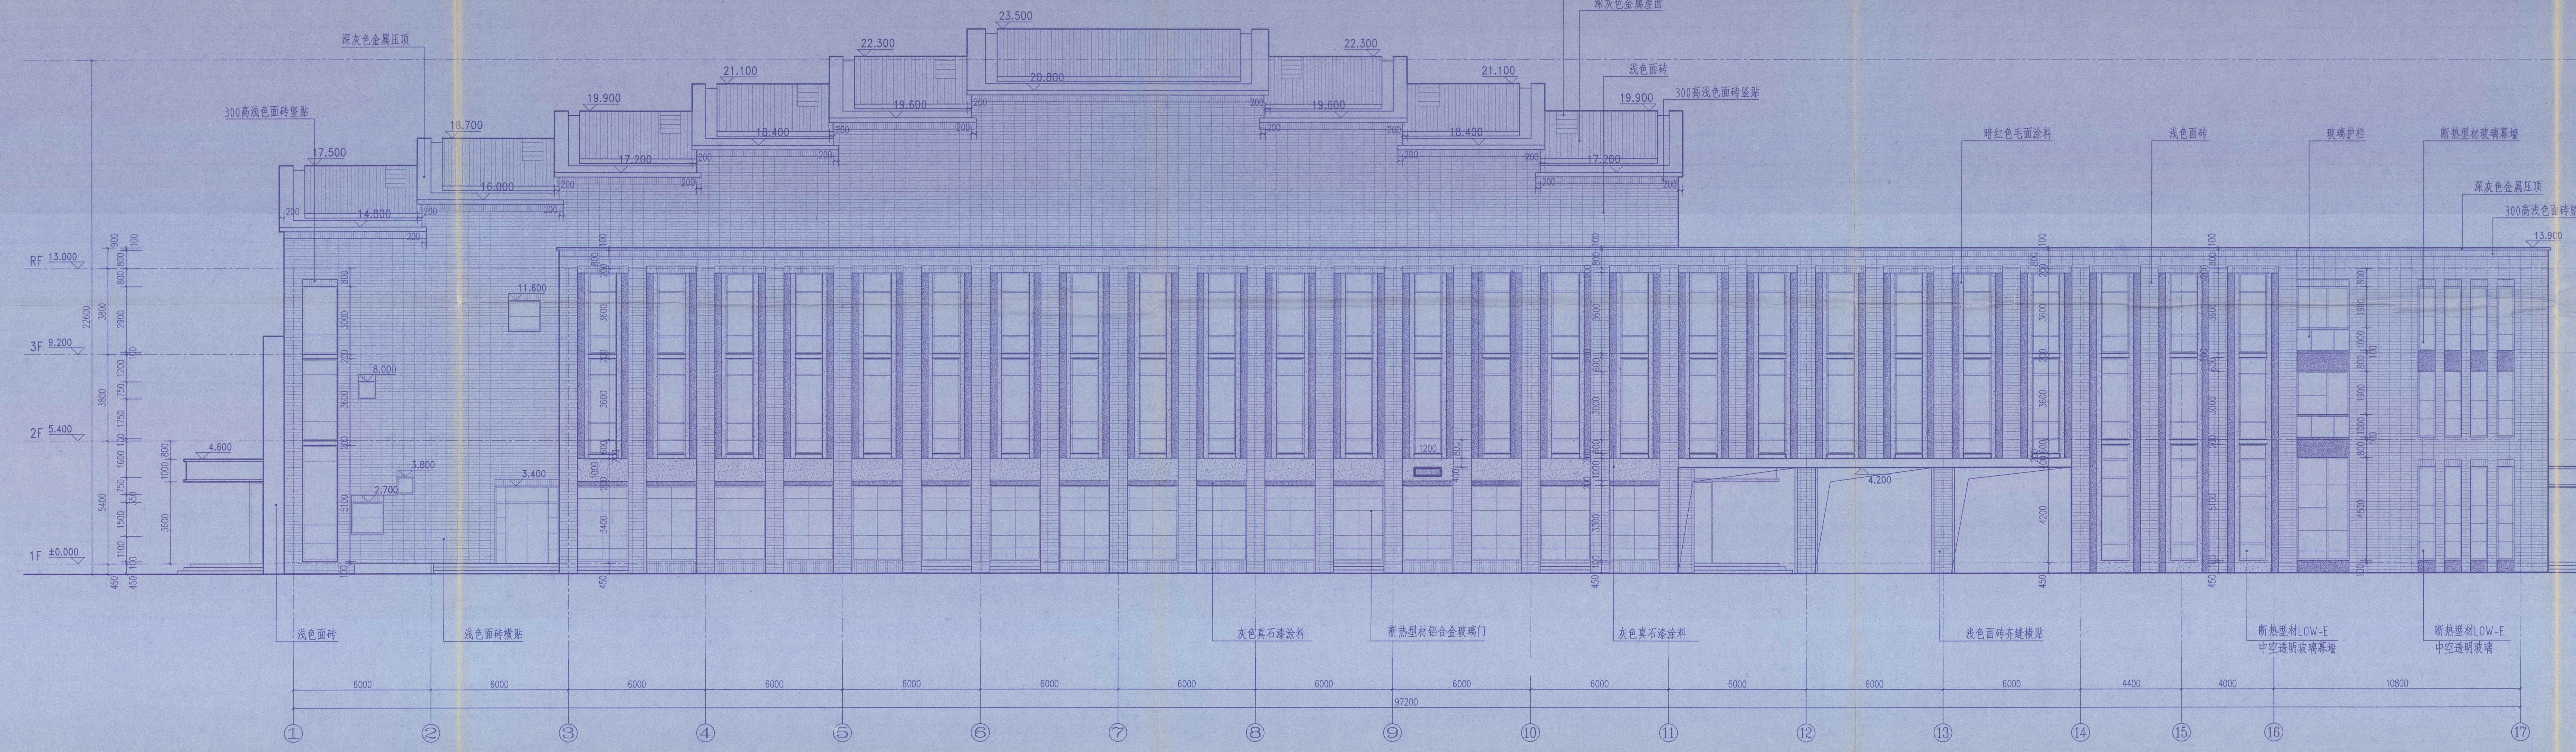
深灰色金属压顶
300高浅色面砖竖贴
6中透光Low-E+12空气+6透明
深灰色金属屋面
浅色面砖
300高浅色面砖竖贴
暗红色毛面涂料
浅色面砖
玻璃护栏
断热型材玻璃幕墙
深灰色金属压顶
300高浅色面砖竖贴
23.500
22.300
21.100
19.900
18.700
17.500
13.900
RF 13.000
3F 9.200
2F 5.400
1F ±0.000
浅色面砖
浅色面砖横贴
灰色真石漆涂料
断热型材铝合金玻璃门
灰色真石漆涂料
浅色面砖齐缝横贴
断热型材LOW-E 中空透明玻璃幕墙
断热型材LOW-E 中空透明玻璃
深灰色金属雨棚
97200
①
②
③
④
⑤
⑥
⑦
⑧
⑨
⑩
⑪
⑫
⑬
⑭
⑮
⑯
⑰

南立面图 1:100

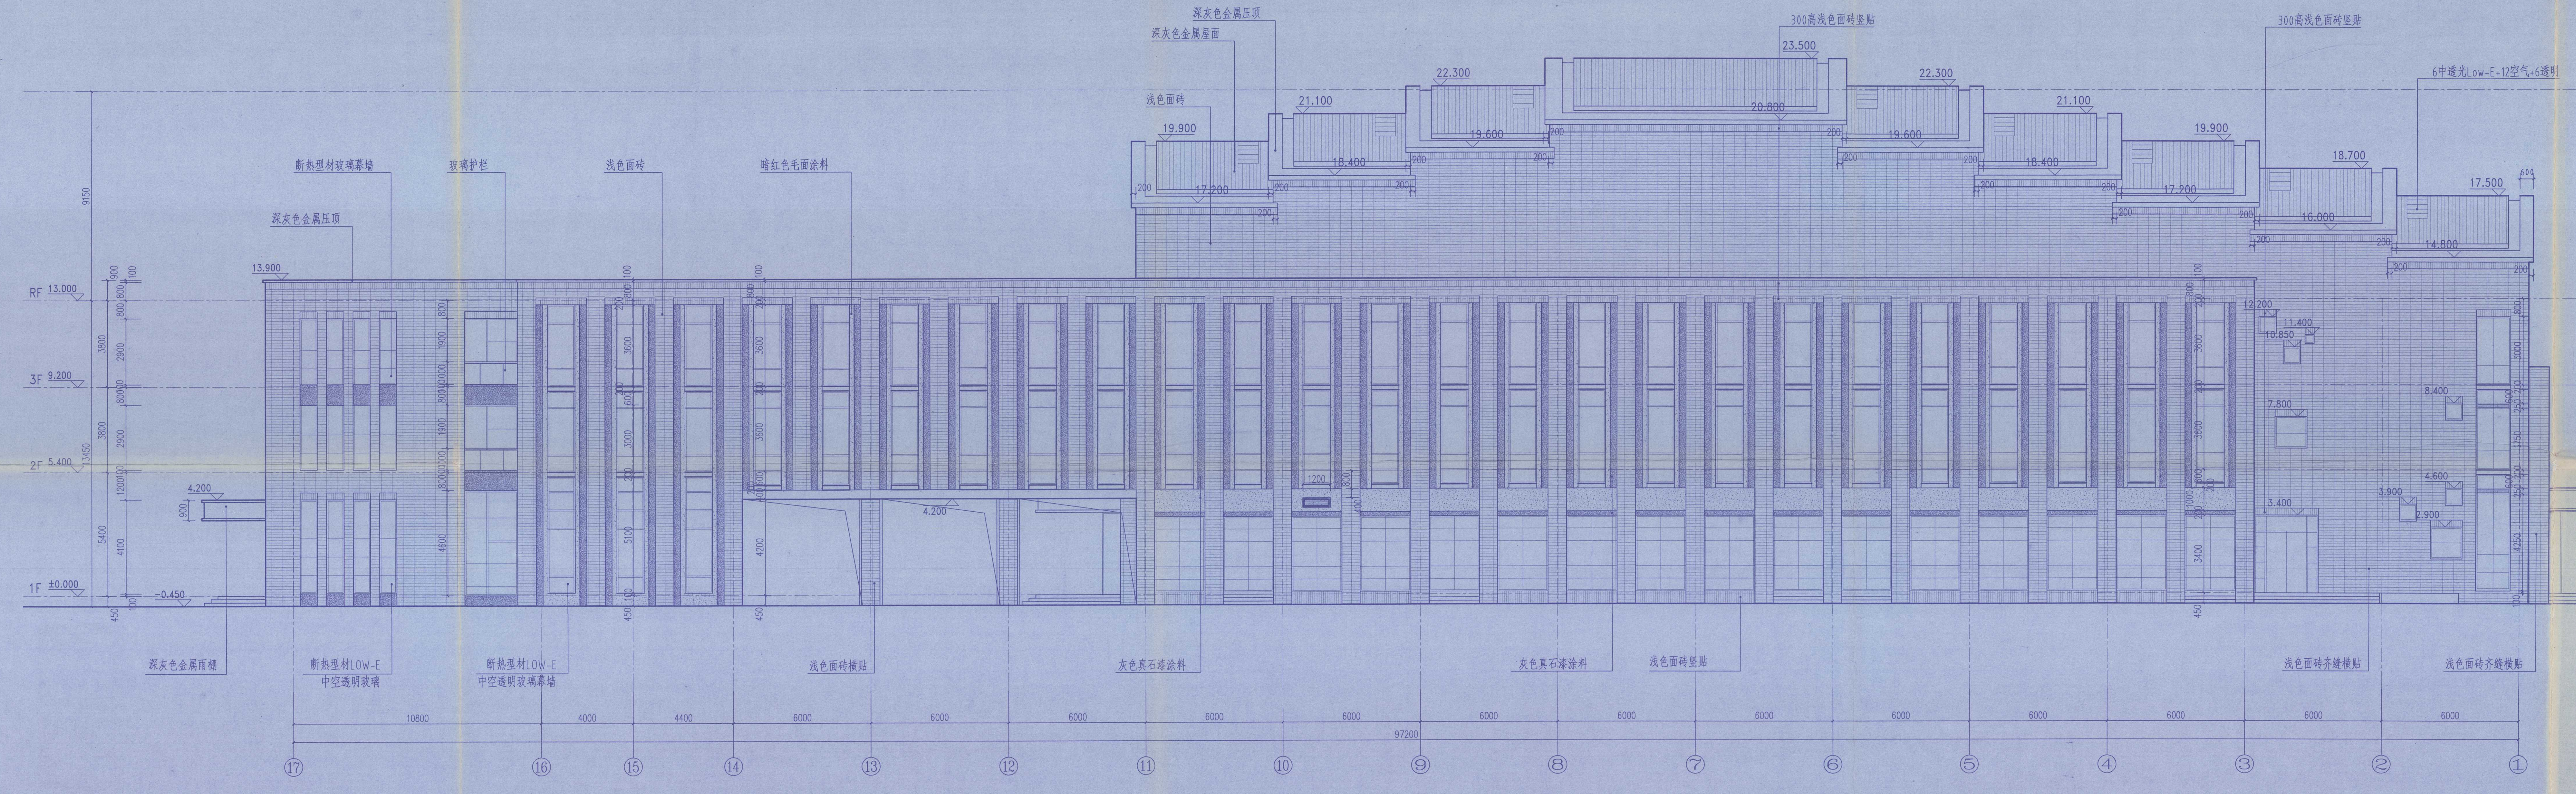
深灰色金属压顶
深灰色金属屋面
浅色面砖
300高浅色面砖竖贴
300高浅色面砖竖贴
6中透光Low-E+12空气+6透明
断热型材玻璃幕墙
深灰色金属压顶
玻璃护栏
浅色面砖
暗红色毛面涂料
23.500
22.300
21.100
19.900
18.700
17.500
13.900
RF 13.000
3F 9.200
2F 5.400
1F ±0.000
深灰色金属雨棚
断热型材LOW-E 中空透明玻璃
断热型材LOW-E 中空透明玻璃幕墙
浅色面砖横贴
灰色真石漆涂料
灰色真石漆涂料
浅色面砖横贴
浅色面砖齐缝横贴
浅色面砖齐缝横贴
97200
⑰
⑯
⑮
⑭
⑬
⑫
⑪
⑩
⑨
⑧
⑦
⑥
⑤
④
③
②
①

北立面图 1:100

竣 工 图

施工单位	江苏中粟建设工程有限公司		
编 制 人	王昱军	审 核 人	王晓
技术负责人	徐建军	编制日期	2016.8.8
监理单位	连云港市建设监理有限公司		
总 监	陈松	现场监理	丁浩

连云港市建设施工图审查中心
房屋建筑工程施工图审查专用章
审查专用章号 3207151311

■ 本图纸的著作权及其他相关权益属东南大学建筑设计研究院有限公司所有，图中所含的专有技术应予以保密，未经本公司书面许可，不得复制或将信息提供给第三方。
■ 本图未加盖本公司出图专用章无效。

江苏省工程勘察设计出图专用章
东南大学建筑设计研究院有限公司(Ⅰ)
有效期至二〇一六年九月三十日

出图签章

中华人民共和国一级注册建筑师
姓 名：滕衍泽
注册号：3200004-061
有效期：至2015年12月

执业签章

东南大学建筑设计研究院有限公司
ARCHITECTS & ENGINEERS CO.,LTD OF SOUTHEAST UNIVERSITY

方 案	张澜 王小嘉 倪慧	张澜 王小嘉 倪慧
专业负责人	滕衍泽	滕衍泽
设 计	王小嘉	王小嘉
校 核	张 澜	张澜
审 核	滕衍泽	滕衍泽
项目负责人	张澜 倪慧	张澜 倪慧
批 准	张 澜	张澜
会签栏		
建 筑		
结 构	黄 明	黄明
给 排 水	鲍迎春	鲍迎春
电 气	袁 星	袁星
暖 通	许东晟	许东晟
智 能		

建设单位

江苏省海州高级中学

项目名称

江苏省海州高级中学东校区规划与建筑设计
--艺体楼

图 名

北立面图 南立面图

项目编号	2014-1304C	专 业	建筑
设计阶段	施工图	图纸编号	J201-G1
版 号	A	出图日期	2015.11.13

5

卷 内 备 考 表

本卷共有文件材料 5 页，其中；

文字材料 / 页，图样材料 5 页，

照片 / 张。

说明：

立卷人：刘永昭

2019 年 8 月 19 日